



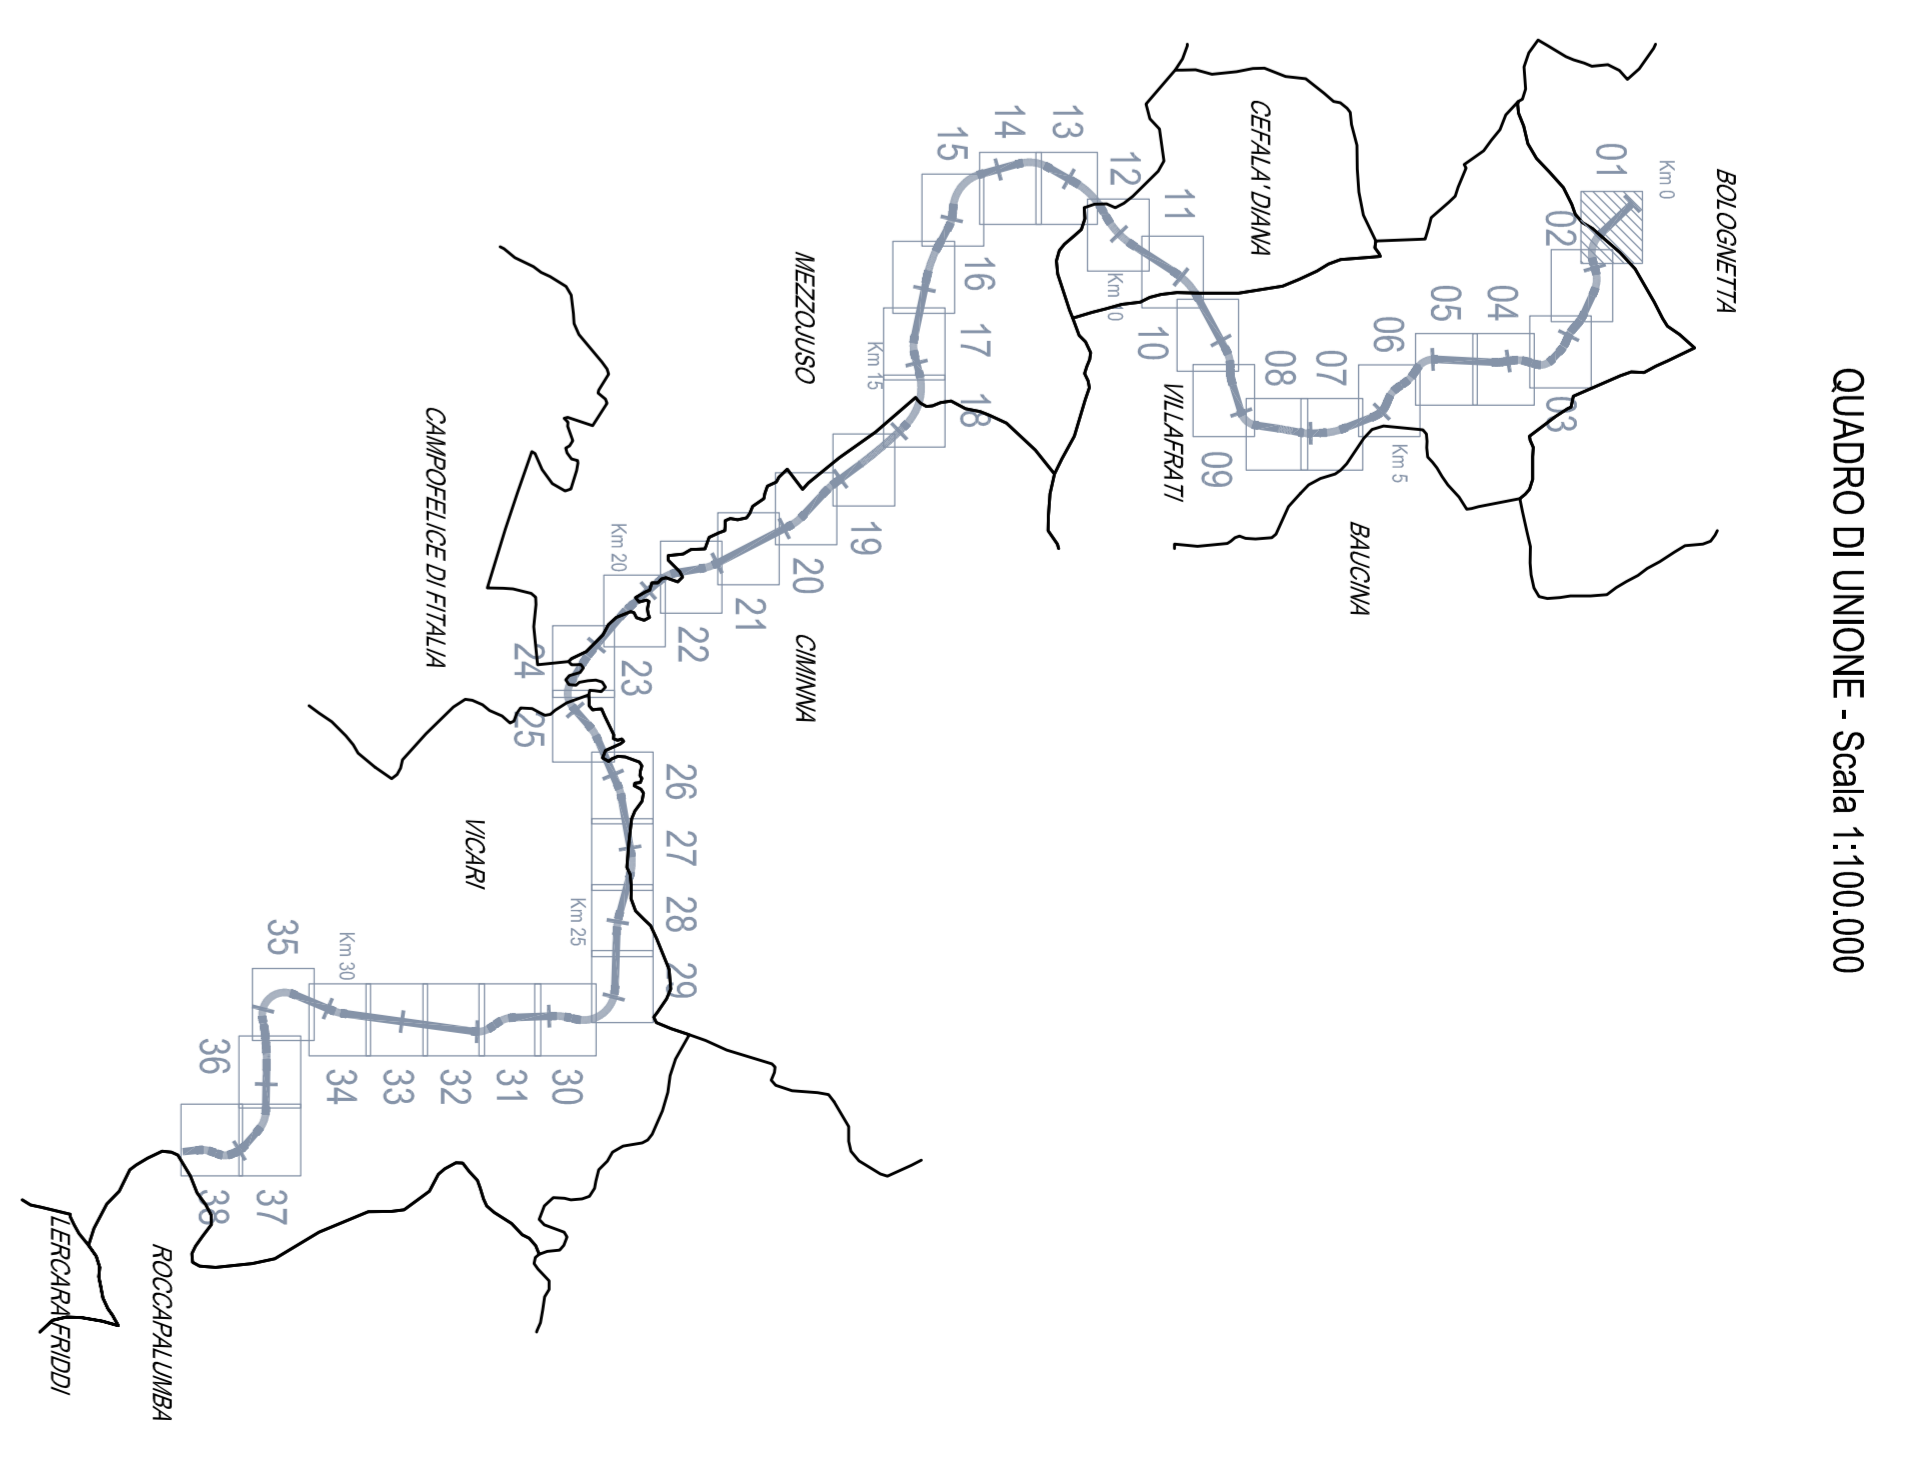


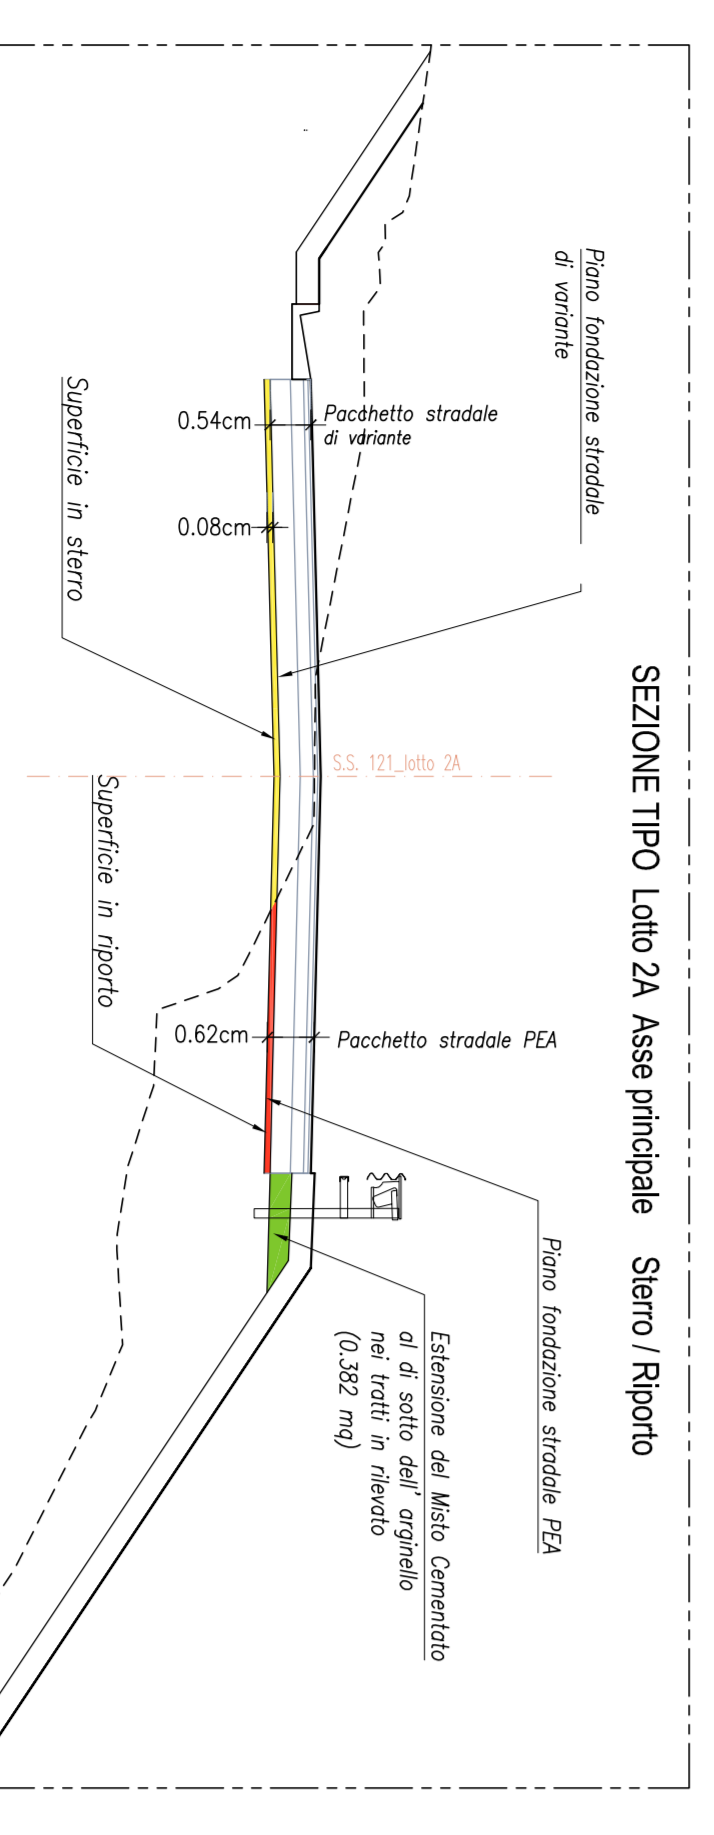

TRATTO 01 Lotto 2A	2031	7221	525


Comune di Villafra

INIZIO TRATTO 01

FINIS

**ANAS S.p.A.**  

**PROGETTO DELL'INFRASTRUTTURA VIARIA PRINCIPALE**

**- PERIZIA DI VARIANTE N.1 -**

**VIALTRI PRINCIPALE**

Planimetria della pavimentazione stradale con dettaglio superfici in sterco/porc. Tav. 1/38

Codice Unico Progetto (CUP): F41B03000230001

Codice altare: PA1708 P V

OPERA: VIALTRI PRINCIPALE

PROGETTO: 1/38

SCALE: 1:1000

DATA: 1/38









Scale 1:1000

100m