



PROVA	DESCRIZIONE
01	PROVA
02	PROVA
Comune di Villarati

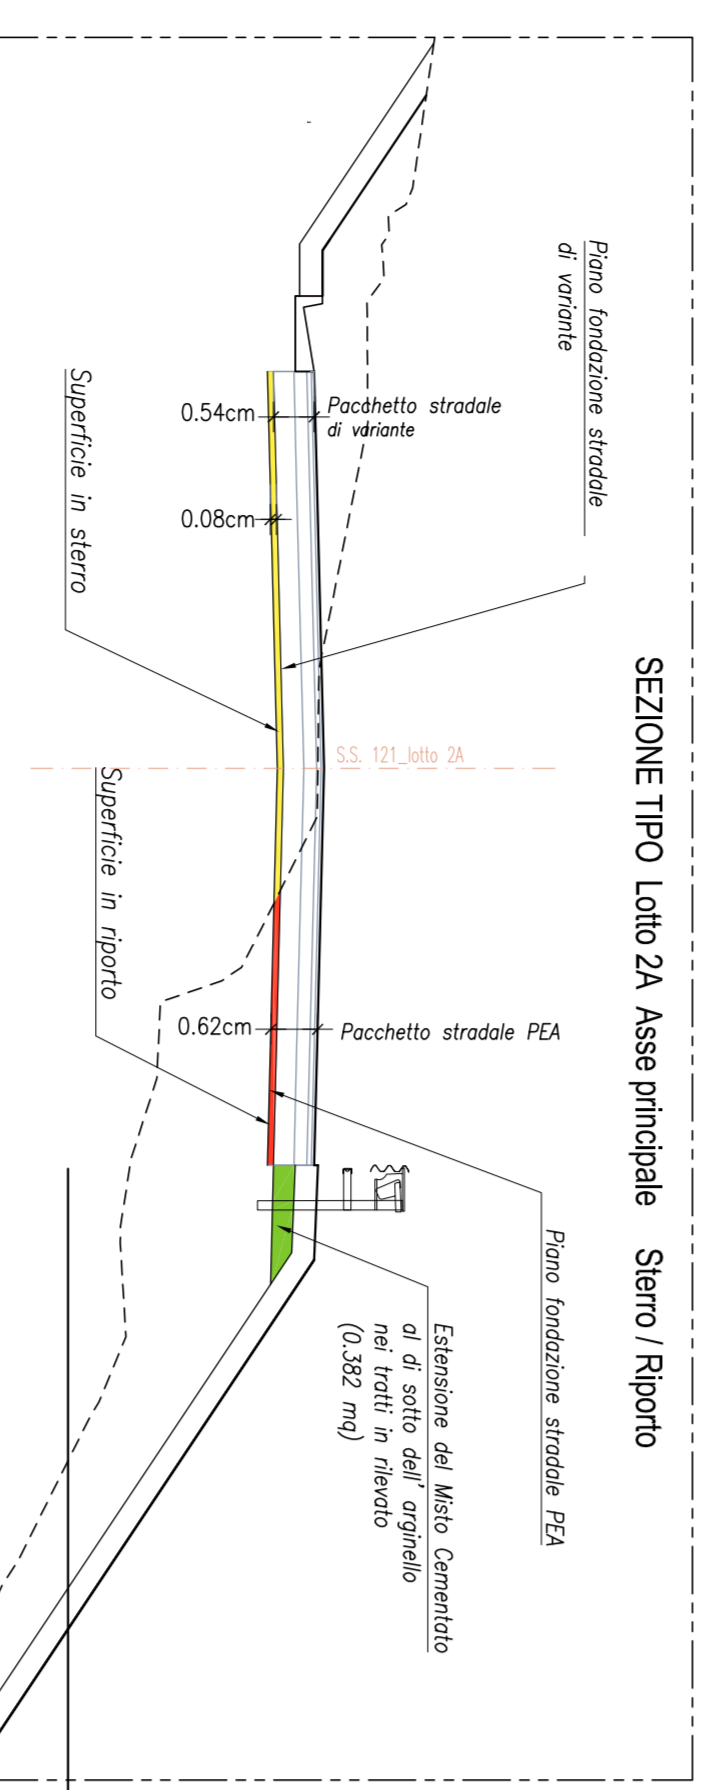




DIVISIONE	Superficie in RIPORTO (mq)	Superficie in STERZO (mq)	Esterione Misto Cementato (m)
TRATTO 06 Lato 2A	638	17369	243

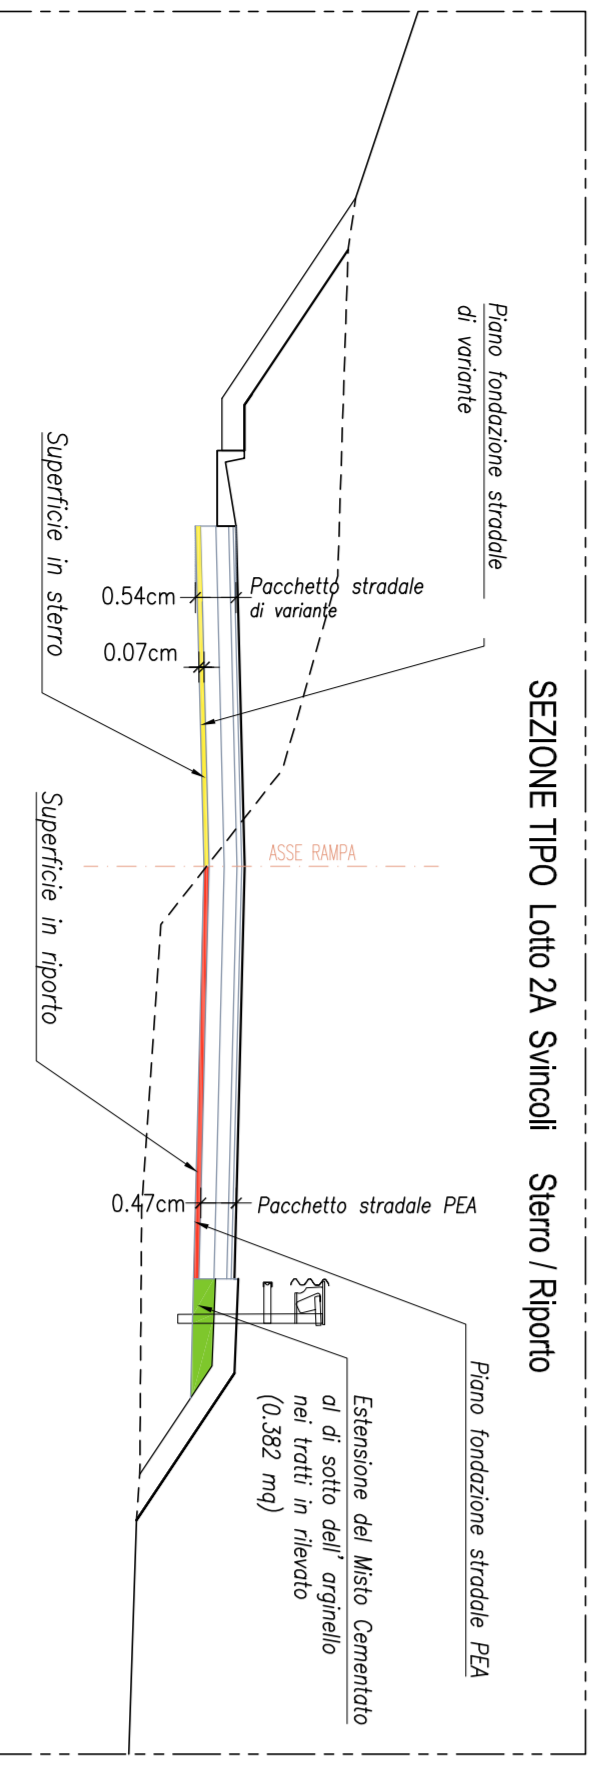

DIVISIONE	Superficie in RIPORTO (mq)	Superficie in STERZO (mq)	Esterione Misto Cementato (m)
Svincolo BAUCINA	4738	2580	1055

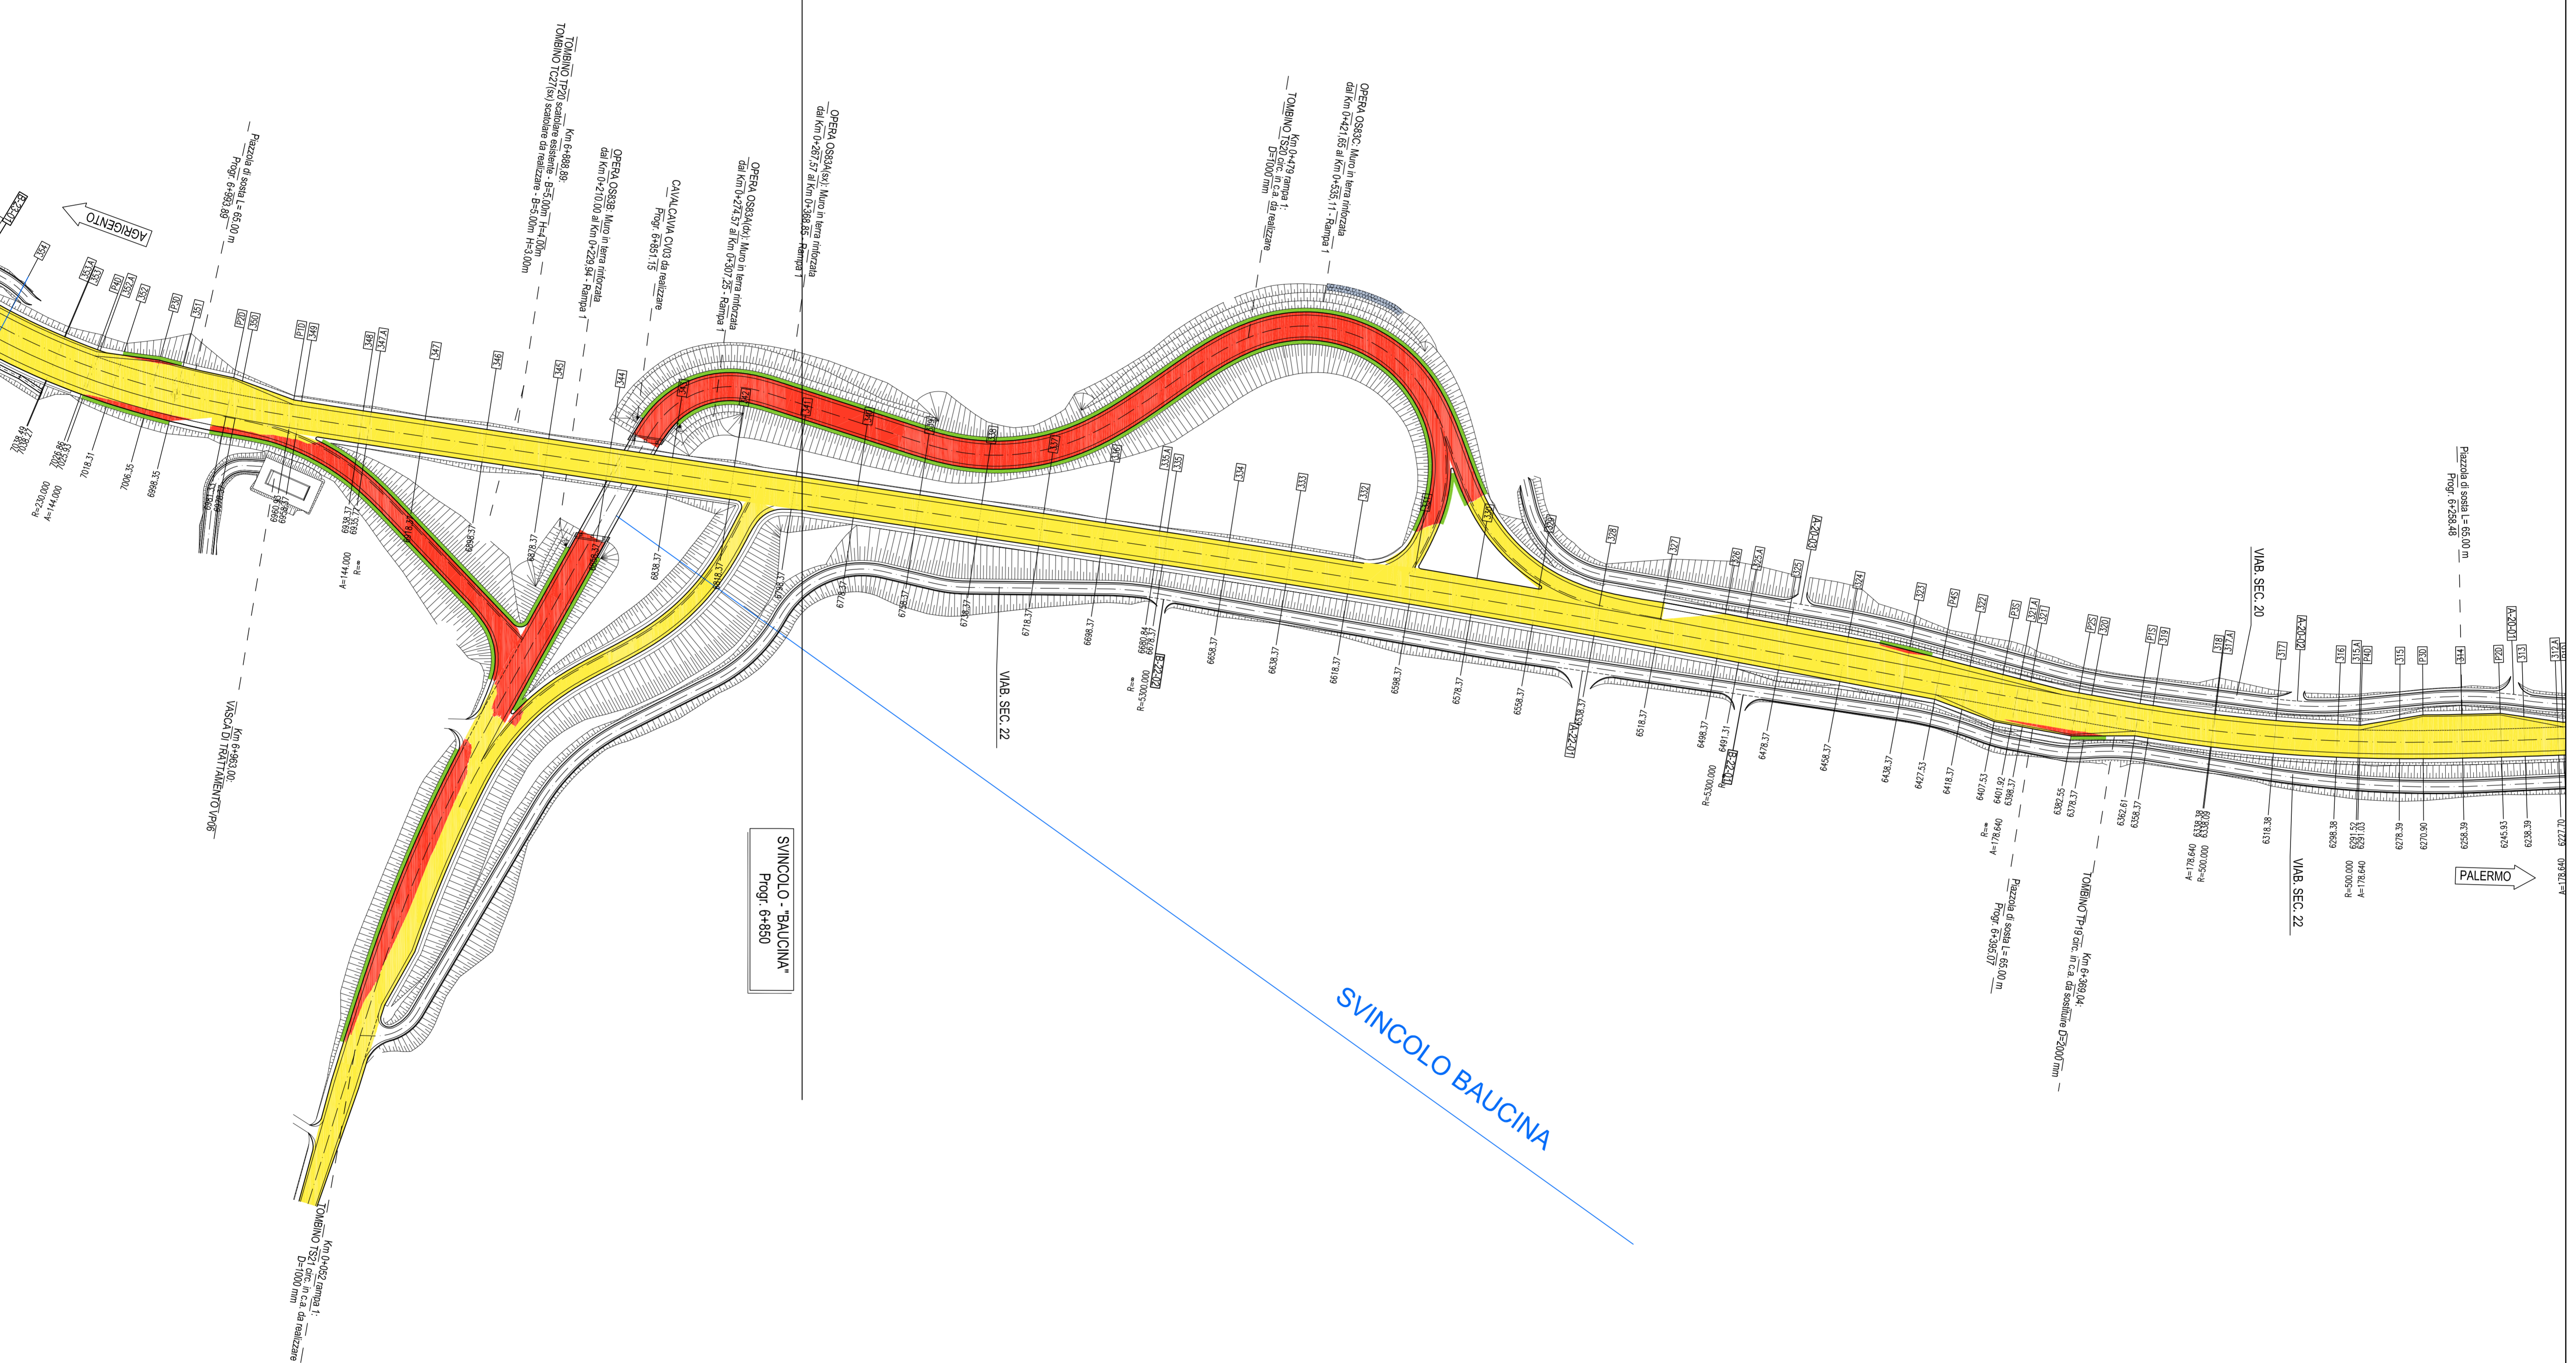

QUADRO DI LUNONE - Scala 1:100,000

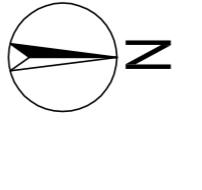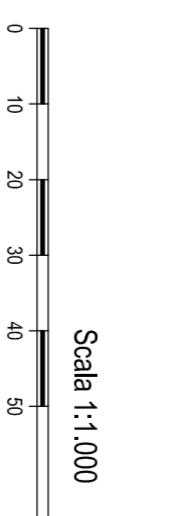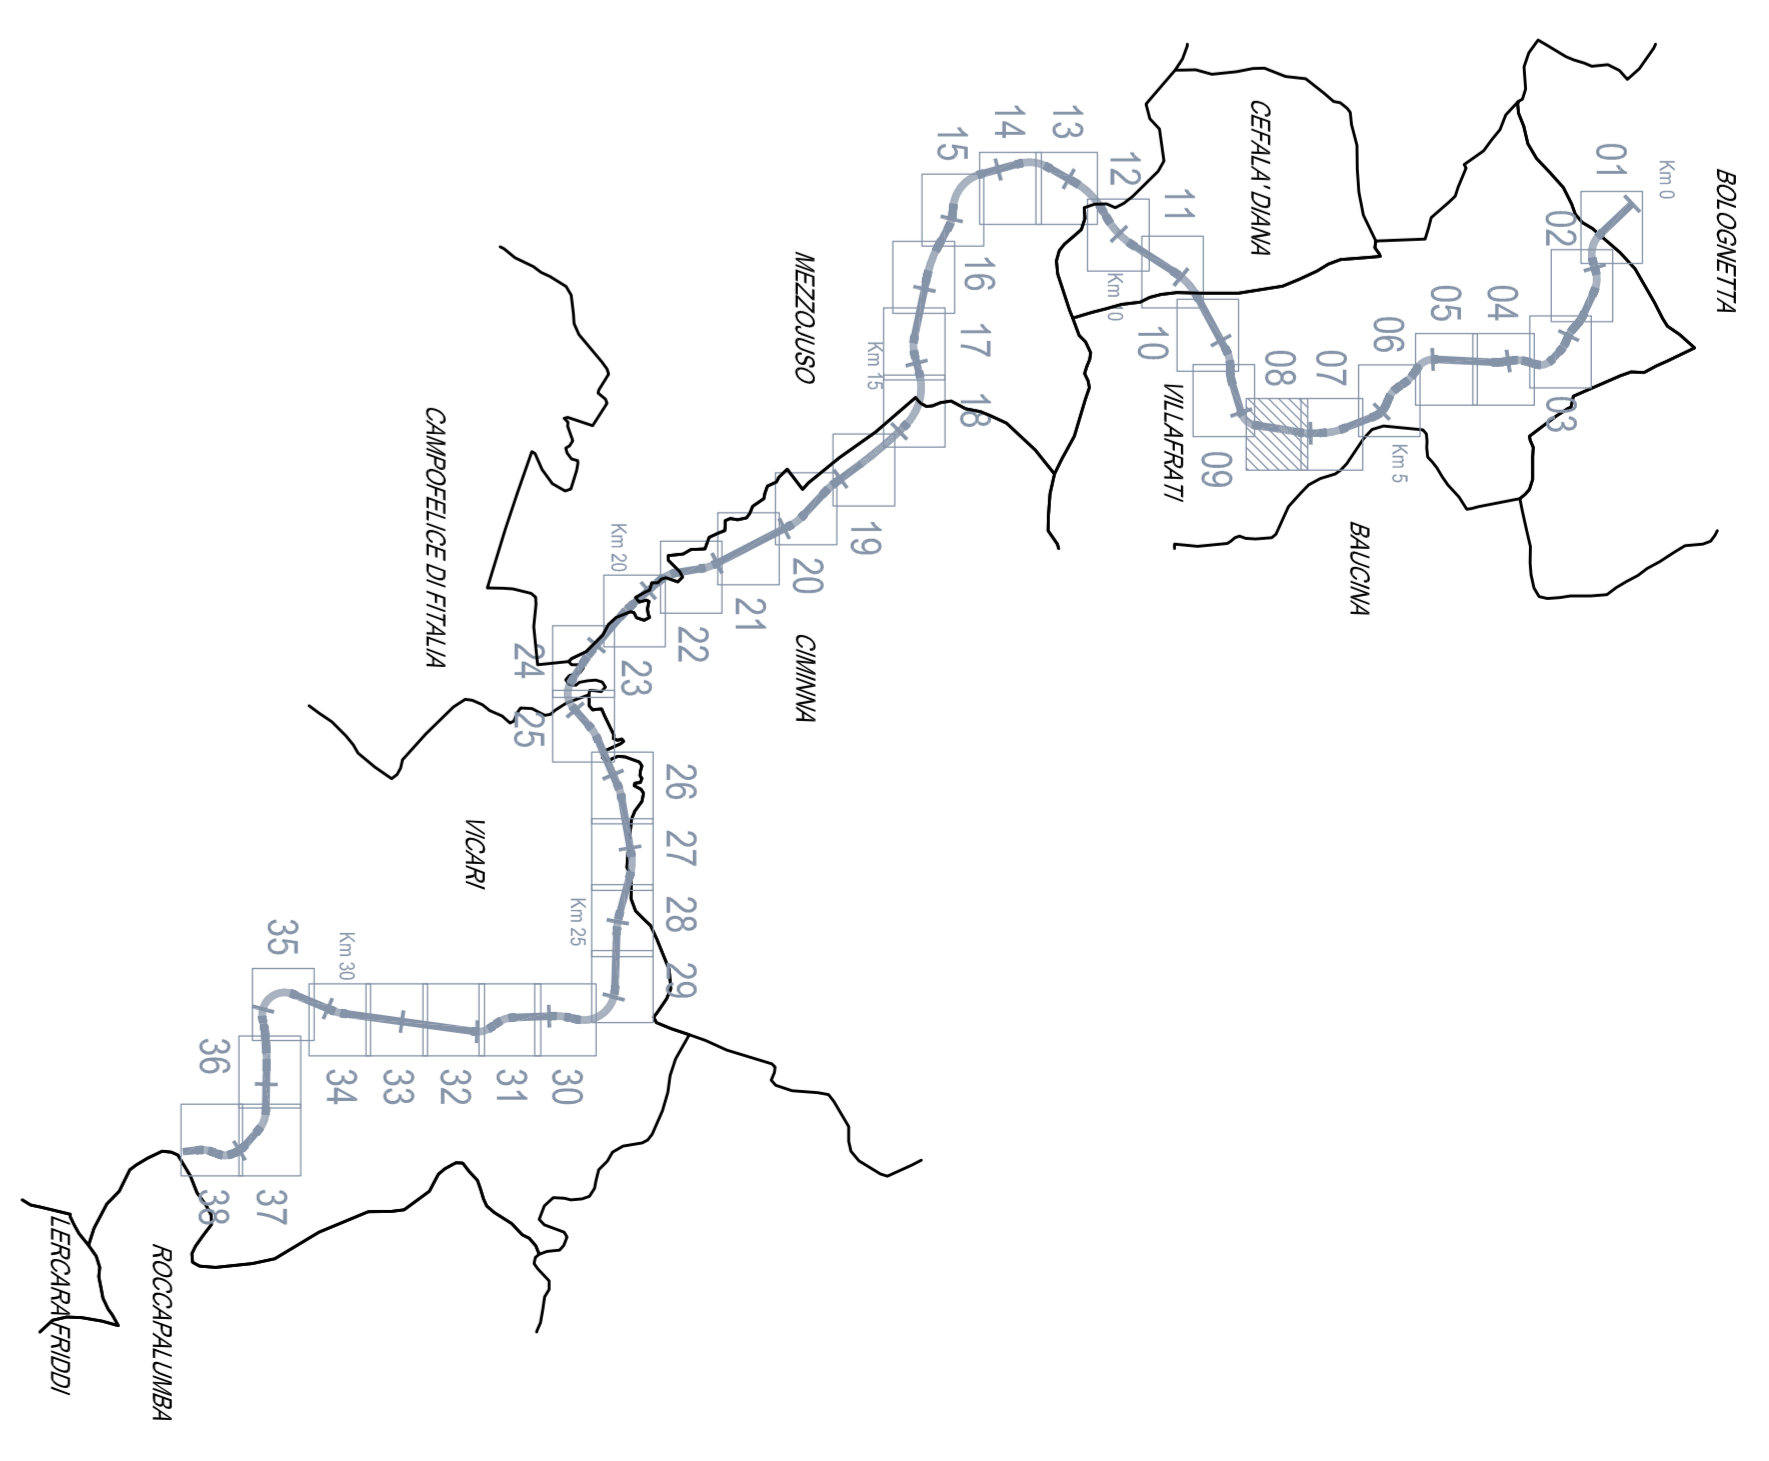

ANAS S.p.A.


- PERIZIA DI VARIANTE N.1 -
PROGETTO DELL'INFRASTRUTTURA
VIALITRA PRINCIPALE
PLANIMETRIE

Planimetria della pavimentazione stradale con dettaglio superfici in sterzo/riporto - Tav. 0/38

Codice Unico Progetto (CUP):	F41B03000230001
Codice alternativi:	PA17108 P V
ZONIFICAZIONE:	V P
CLASSIFICAZIONE:	N 0 0 8
PROVA:	5 0
REVISIONE:	4 1 3 7
DATA:	14.08.2011

POLITECNICA
ACS Ingegneri

ANAS S.p.A. - PRODOTTORE
 ANAS S.p.A. - VISTI E RESPONSABILI DEL PROGETTO
 ANAS S.p.A. - DATI DEL PROGETTO