




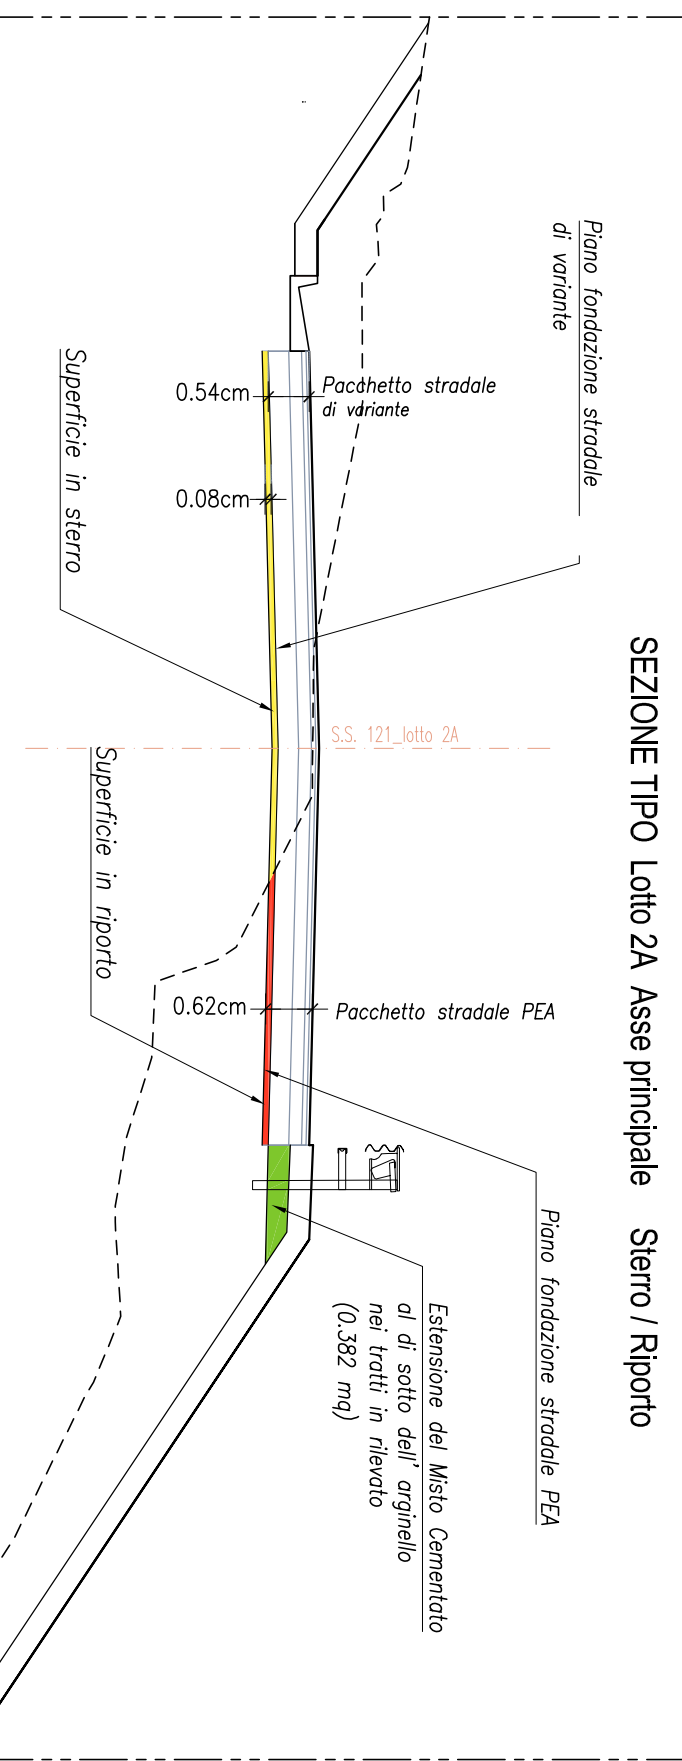

DIVISIONE	WBS	Superficie in RIORTO (mq)	Superficie in STERRO (mq)	Estensione Misto Cementato (mq)
TRATTO 06	Lato 2A	25	19792	15
TRATTO 07	Lato 2A	581	9689	300


SINCOLO CEFALA DIANA
 GOVERNO VILAFRATI SUD - Progr. 94-430

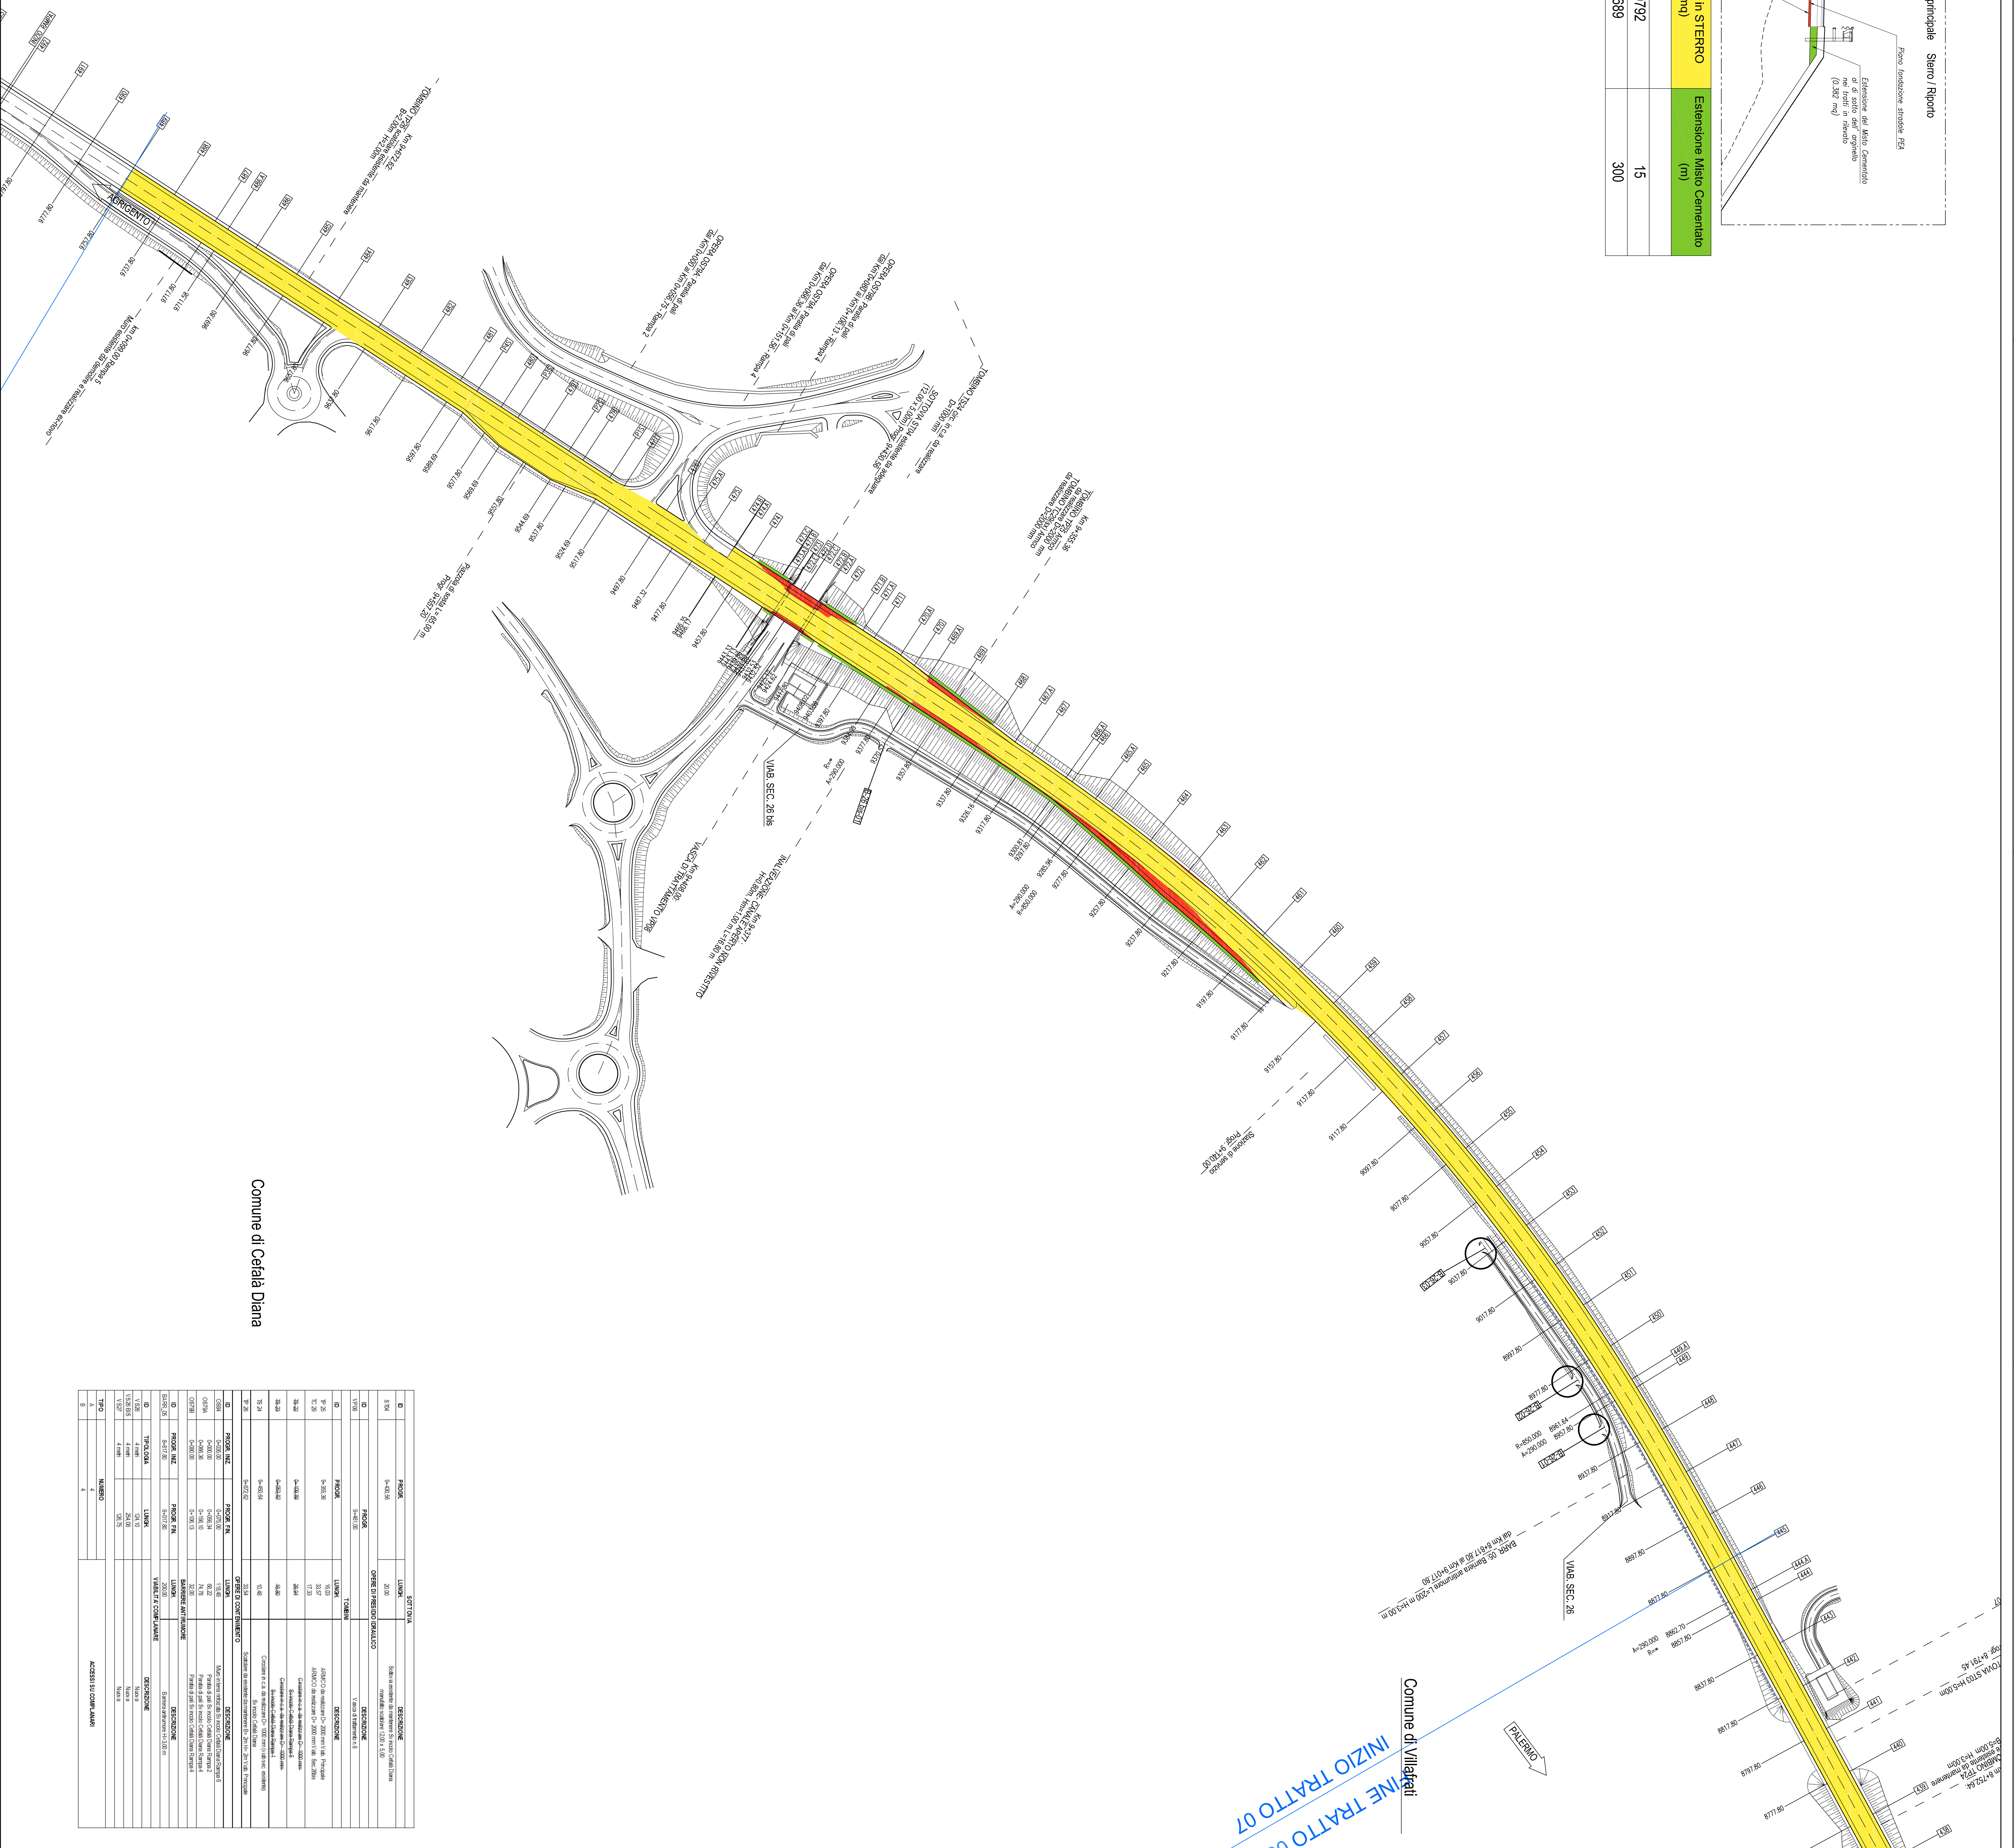


Comune di Cefala Diana

SOTTOTRA		SOTTOTRA	
Q	DESCRIZIONE	Q	DESCRIZIONE
1	TRATTO 06	1	TRATTO 06

QUADRO DI LUNONE - Scala 1:100.000

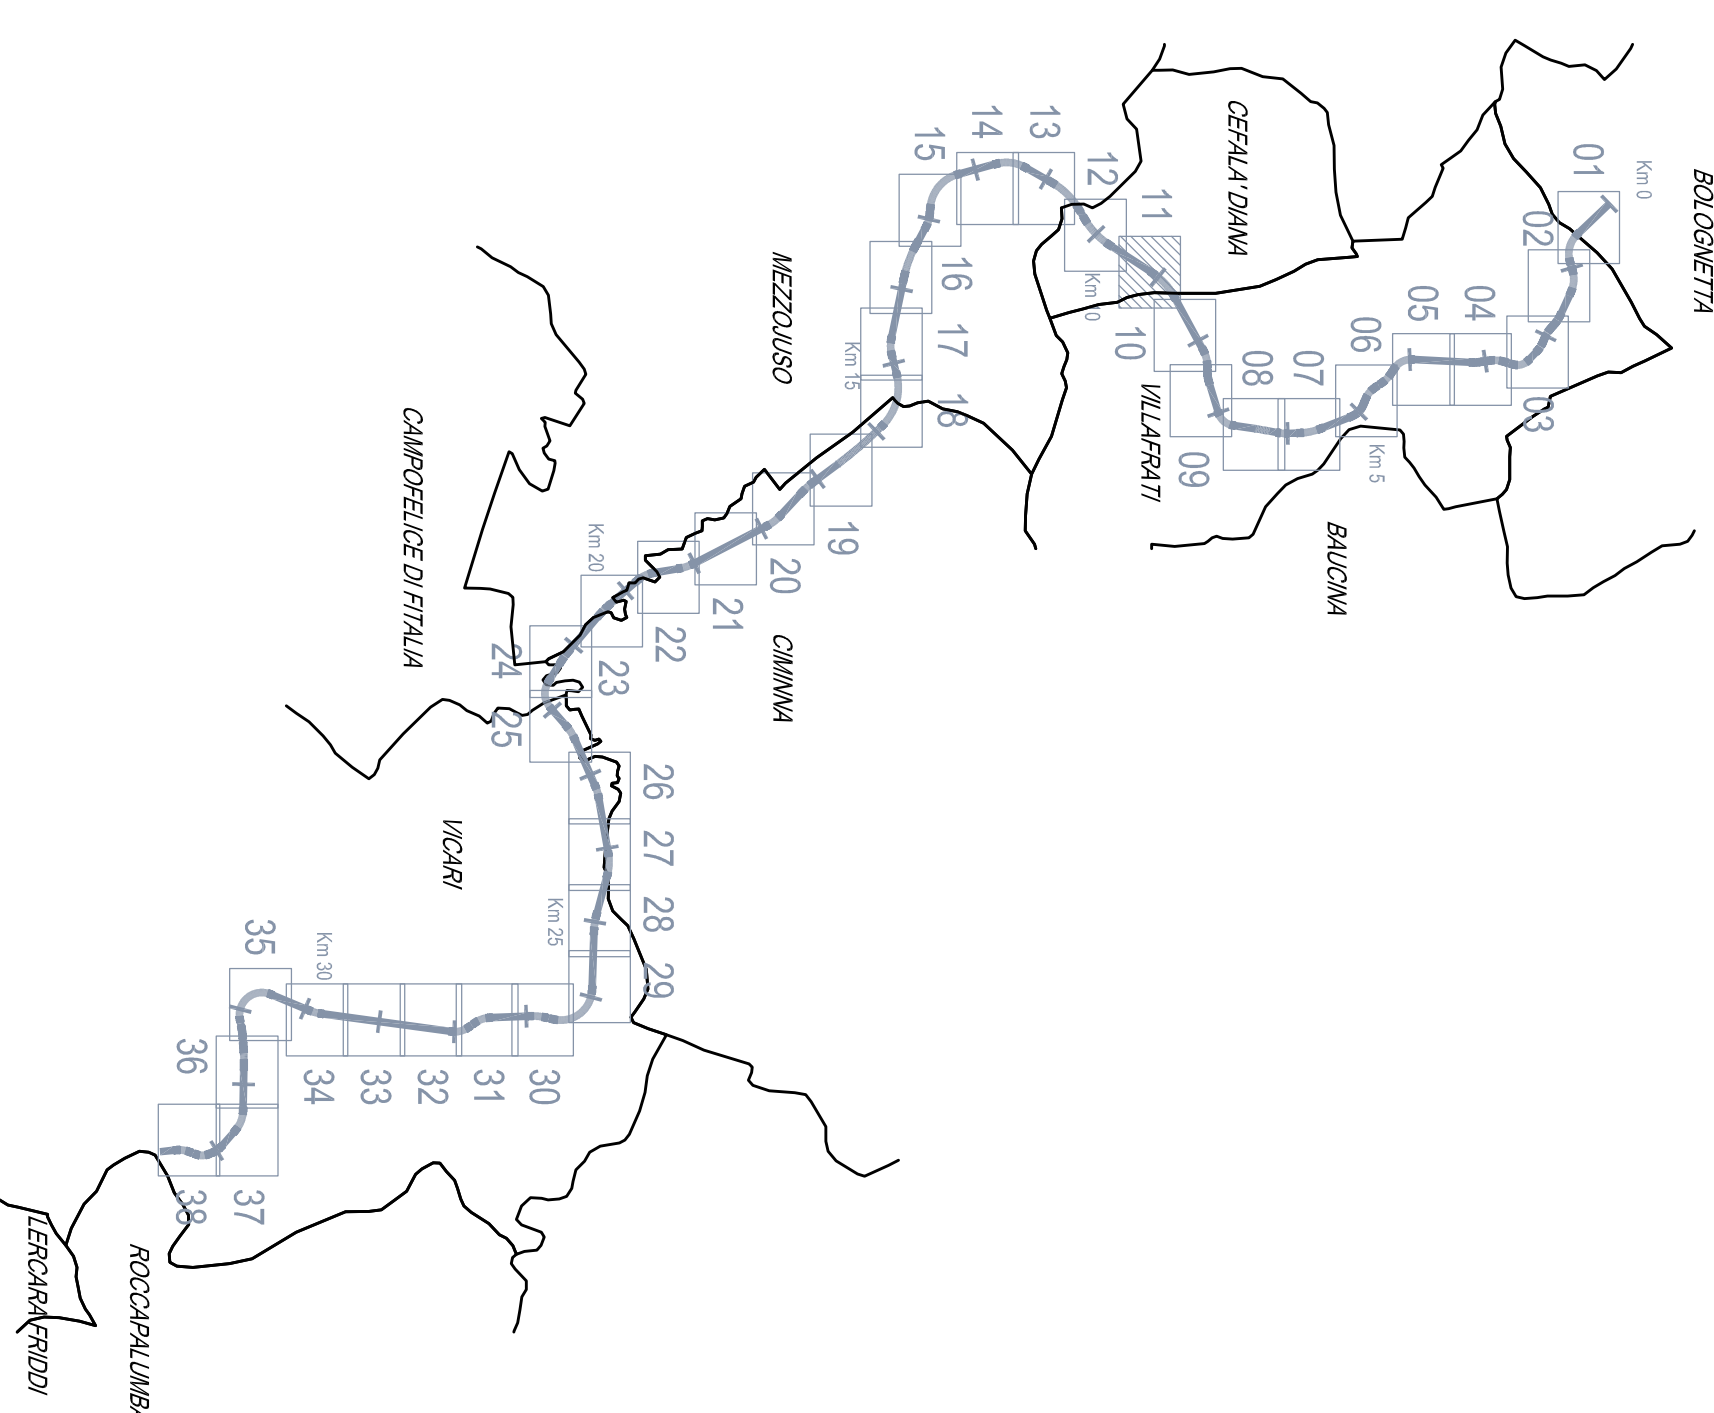

- LEGENDA**
- INFRASTRUTTURE STRADALI IN PROGETTO
 - OPERE DI IRRIGAZIONE
 - ACCESSO SU COMPANARI TIPO X
 - ACCESSO SU COMPANARI TIPO S
 - RETE TELECOM - CANO AEREO SU PULCRON
 - RETE ENEL - LINEA AEREA A.T.
 - RETE ENEL - LINEA AEREA M.T.
 - ACQUEDOTTO INTERVATO E.S.A.
 - RETE ENEL - LINEA A.T.
 - GAS
 - FOGNANTIPURA NERA
 - FOGNANTIPURA BIANCA
 - ILLUMINAZIONE PUBBLICA
 - ENERGIA EDILIZIA SOLARINA
 - LIMITI TERRITORIALI

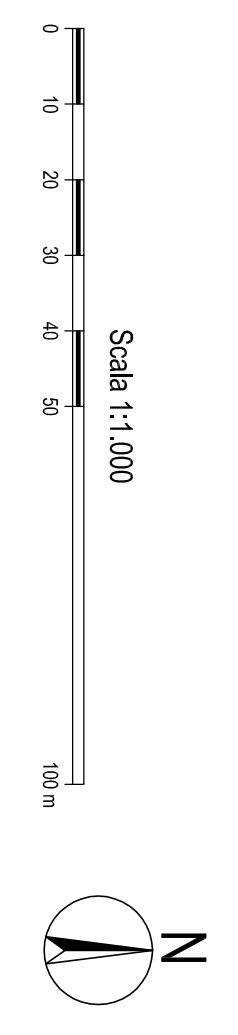



- PERIZIA DI VARIANTE N.1 -
PROGETTO DELL'INFRASTRUTTURA
VILAFRATI PRINCIPALE
PLANNING
PERIZIA DI VARIANTE N.1 -
PROGETTO DELL'INFRASTRUTTURA
VILAFRATI PRINCIPALE
PLANNING

Codice Unico Progetto (CUP): F41B03000230001

ORGANO	ADDEBITO	DOC. Emissione	DATA	STATO
Comune di Cefala Diana	PA/1708	P.V.	N. 0/1/1	5/0







CODICE PROGETTO: L04100E11010