

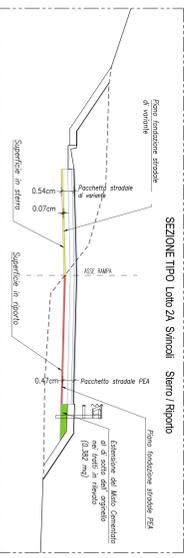



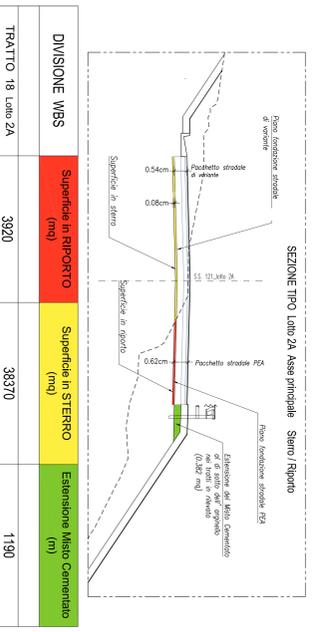

DIVISIONE WBS	SUPERFICIE IN RIPORTO (mq)	SUPERFICIE IN STERZO (mq)	Estensione Misto Cementato (m)
Sinoai VICARI NORD	1933	3888	437

DIVISIONE WBS	SUPERFICIE IN RIPORTO (mq)	SUPERFICIE IN STERZO (mq)	Estensione Misto Cementato (m)
TRATTO 18 Lato 2A	3920	38370	1190

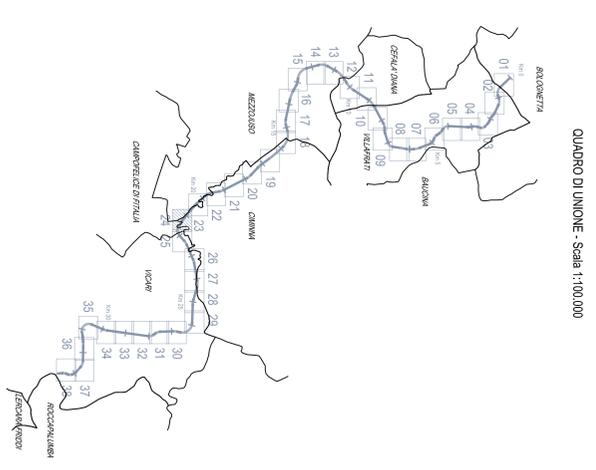

ANAS S.p.A.


Bologneta S.c.p.a.

- PERIZIA DI VARIANTE N.1 -

PROGETTO DELL'INFRASTRUTTURA VIABILITA' PRINCIPALE

1 - Intervento: urbanizzazione stradale con dettaglio superfici in sterzo/riporto - Tav. 24/38

Codice Unico Progetto (CUP): F41B03000230001

Codice allaccio: PA1708 | V | P | N | 0 | 2 | 4 | 5 | 0

DATA: 11/11/2011

PROGETTO: 11/11/2011

REVISIONI: 4 | 1 | 3 | 7 | 10/11/2010

ANAS S.p.A.

PRODOTTORE

VERIFI E RESPONSABILI DEL PROGETTO
























