




SINCOLO - VICARIONORD
Foglio 22-114





Comune di Vicari

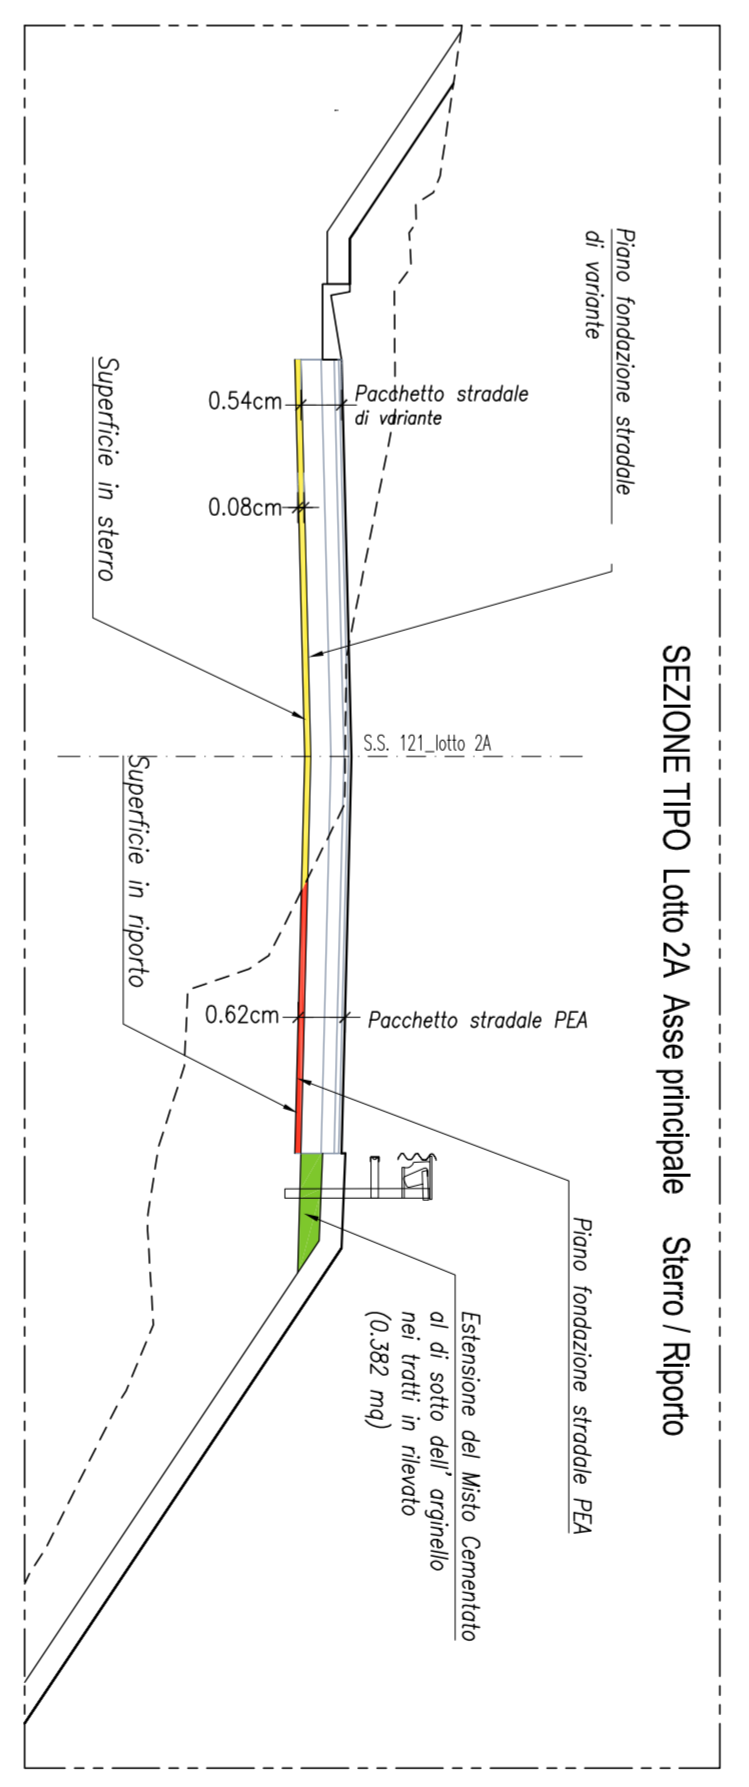




DIVISIONE WBS	Superficie in RIPIERTO (mq)	Superficie in STERRO (mq)	Estensione Misto Cementato (m)
TRATTO 18 Lotta 2A	3920	36370	1190

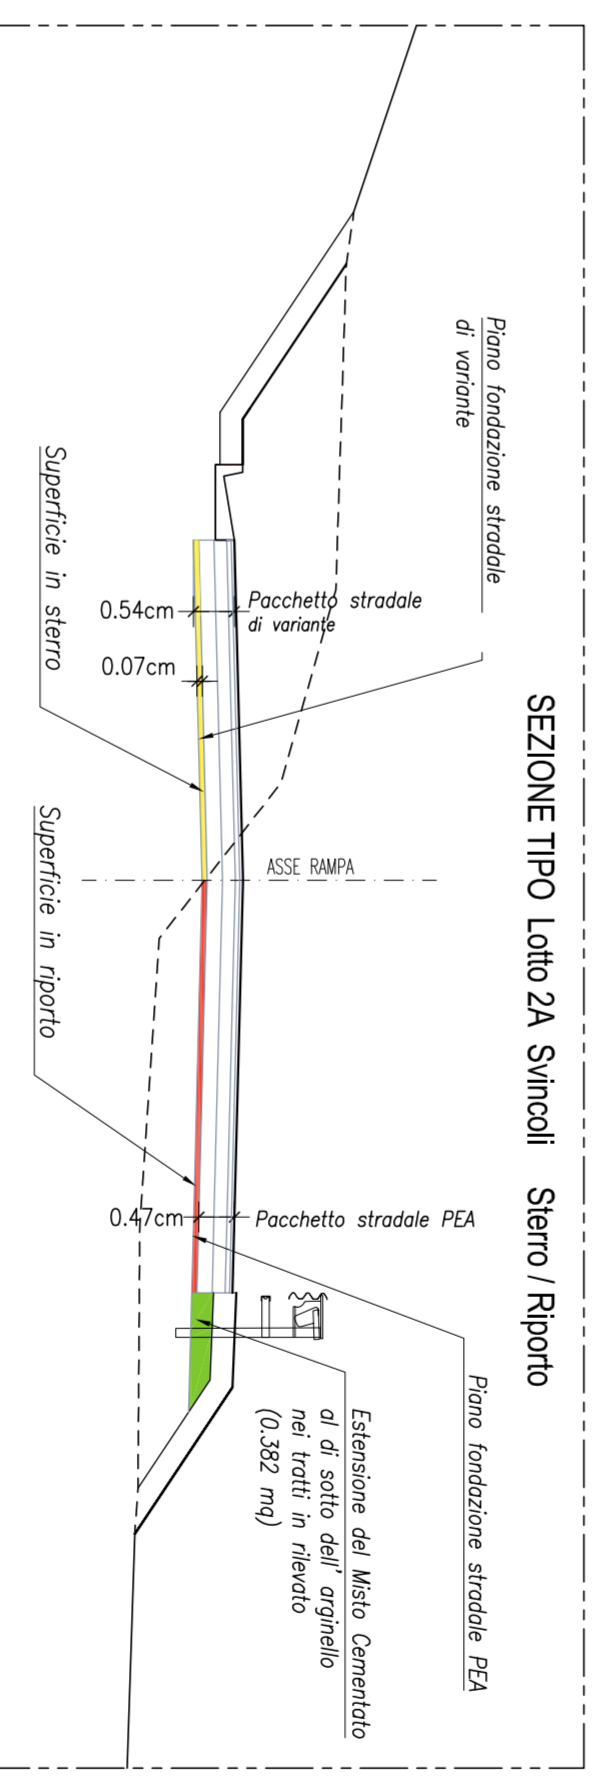

DIVISIONE WBS	Superficie in RIPIERTO (mq)	Superficie in STERRO (mq)	Estensione Misto Cementato (m)
Sincolo VICARIONORD	1933	3888	437

QUADRO DI LUNONE - Scala 1:100.000

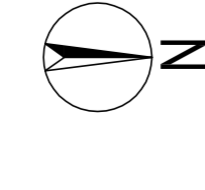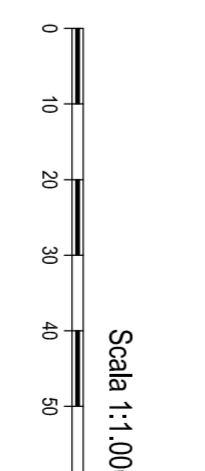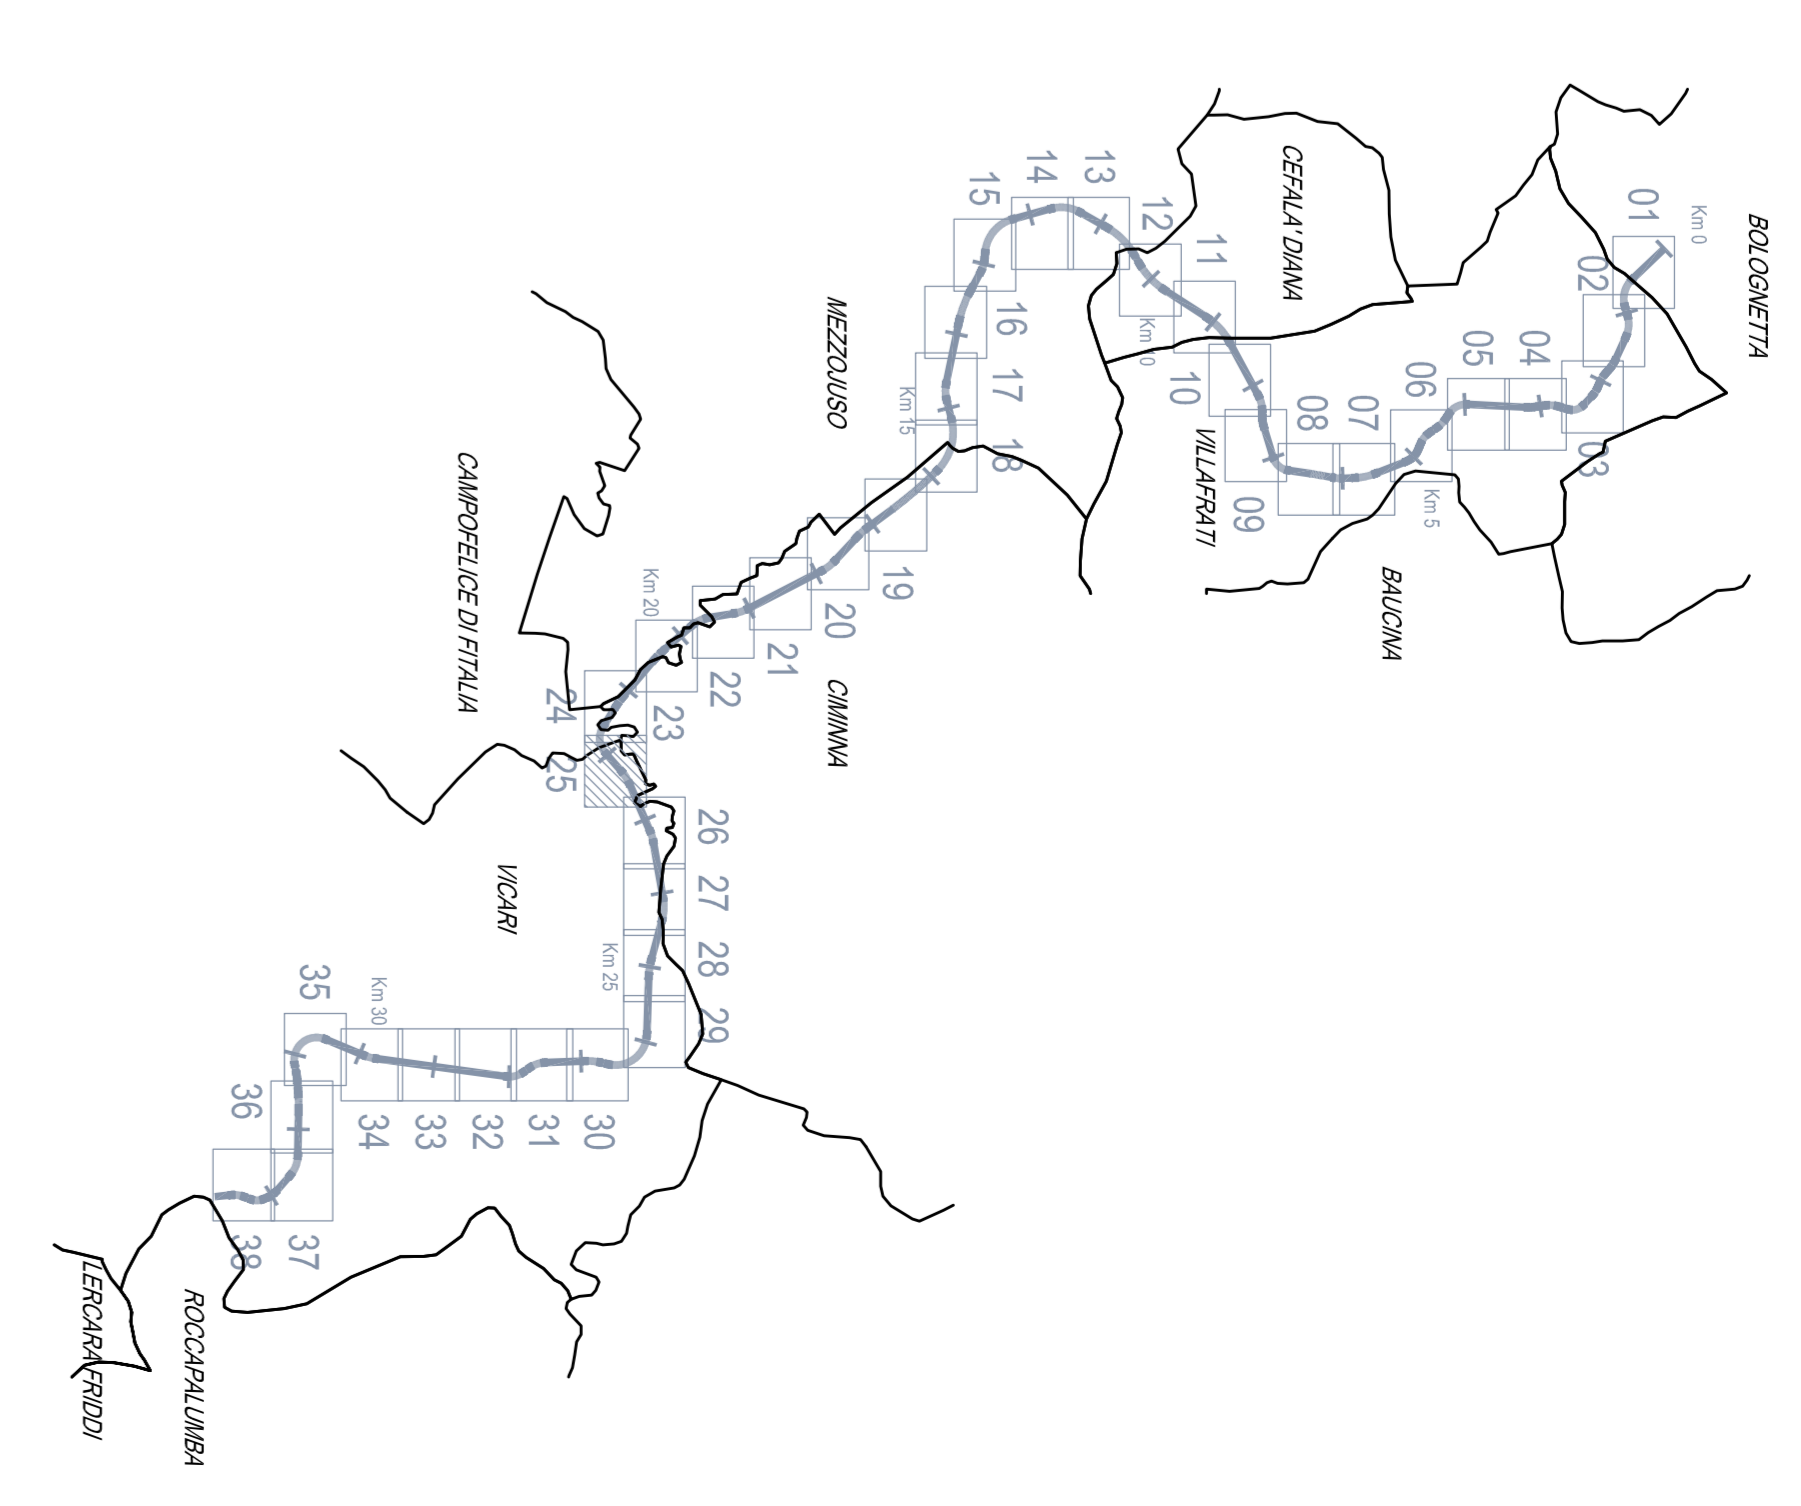


PA1708 - Perizia di Variante N.1 - Viabilità Principale

PROGETTO DELL'INFRASTRUTTURA VIABILITA' PRINCIPALE

Perimetria delle pavimentazioni stradali con dettaglio superfici in sterro/riporto - Tav. 25/38

Codice Unico Progetto (CUP): F41B03000230001

Codice allestimento: PA1708 | P | V | A | P | N | O | 2 | 5 | 5 | 0

DATA: 15/02/2019







