

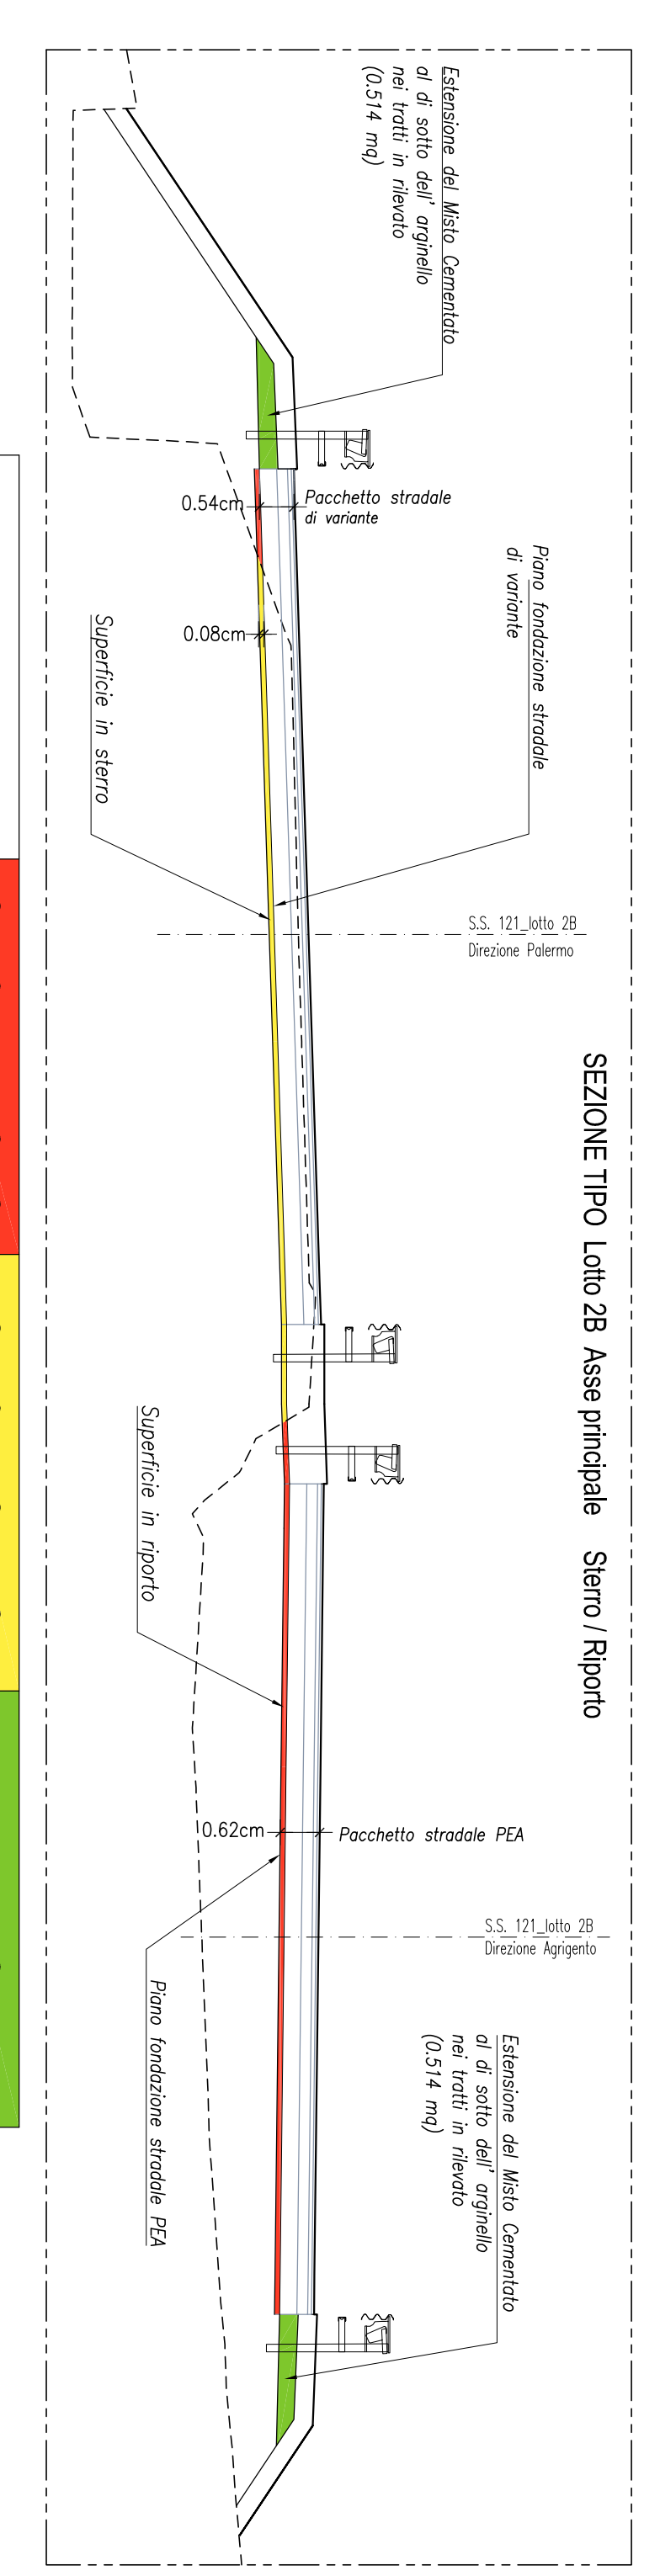


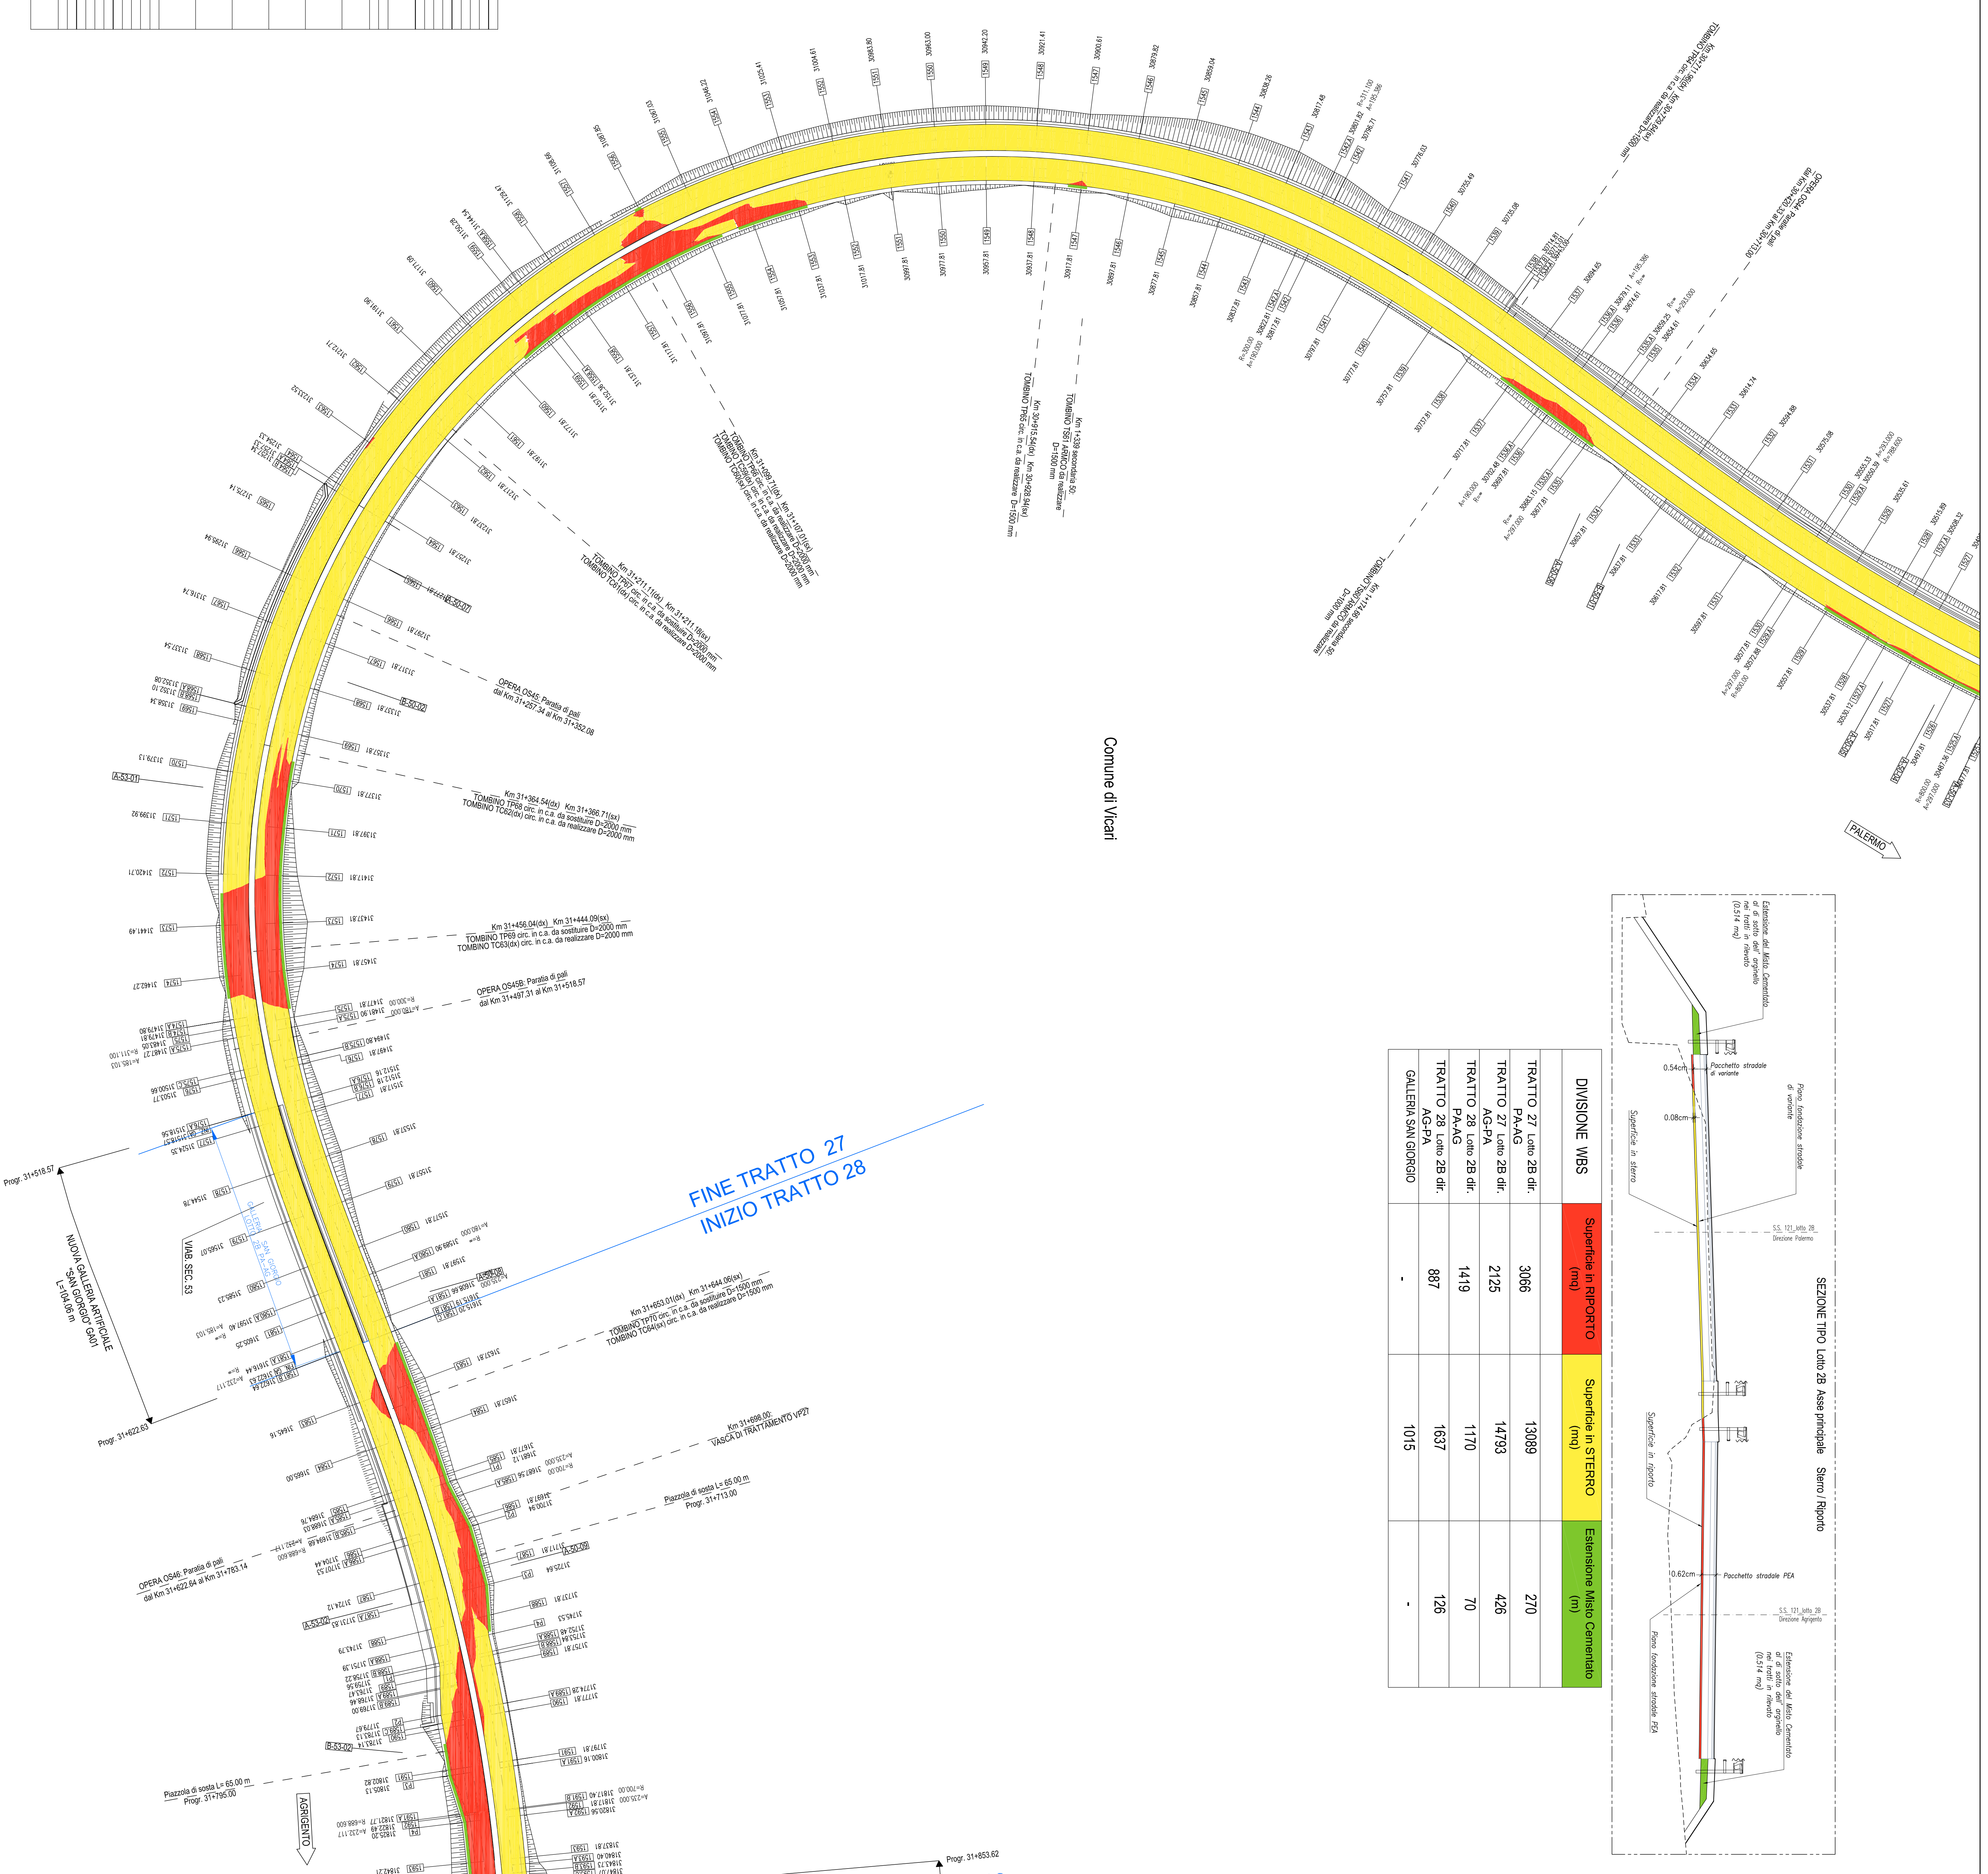

TRATTO 27 Lato 28 dir. PA-AG	3066	13089	270
TRATTO 27 Lato 28 dir. AG-PA	2125	14733	426
TRATTO 28 Lato 28 dir. PA-AG	1419	1170	70
TRATTO 28 Lato 28 dir. AG-PA	887	1637	126
GALLERIA SAN GIORGIO	-	1015	-

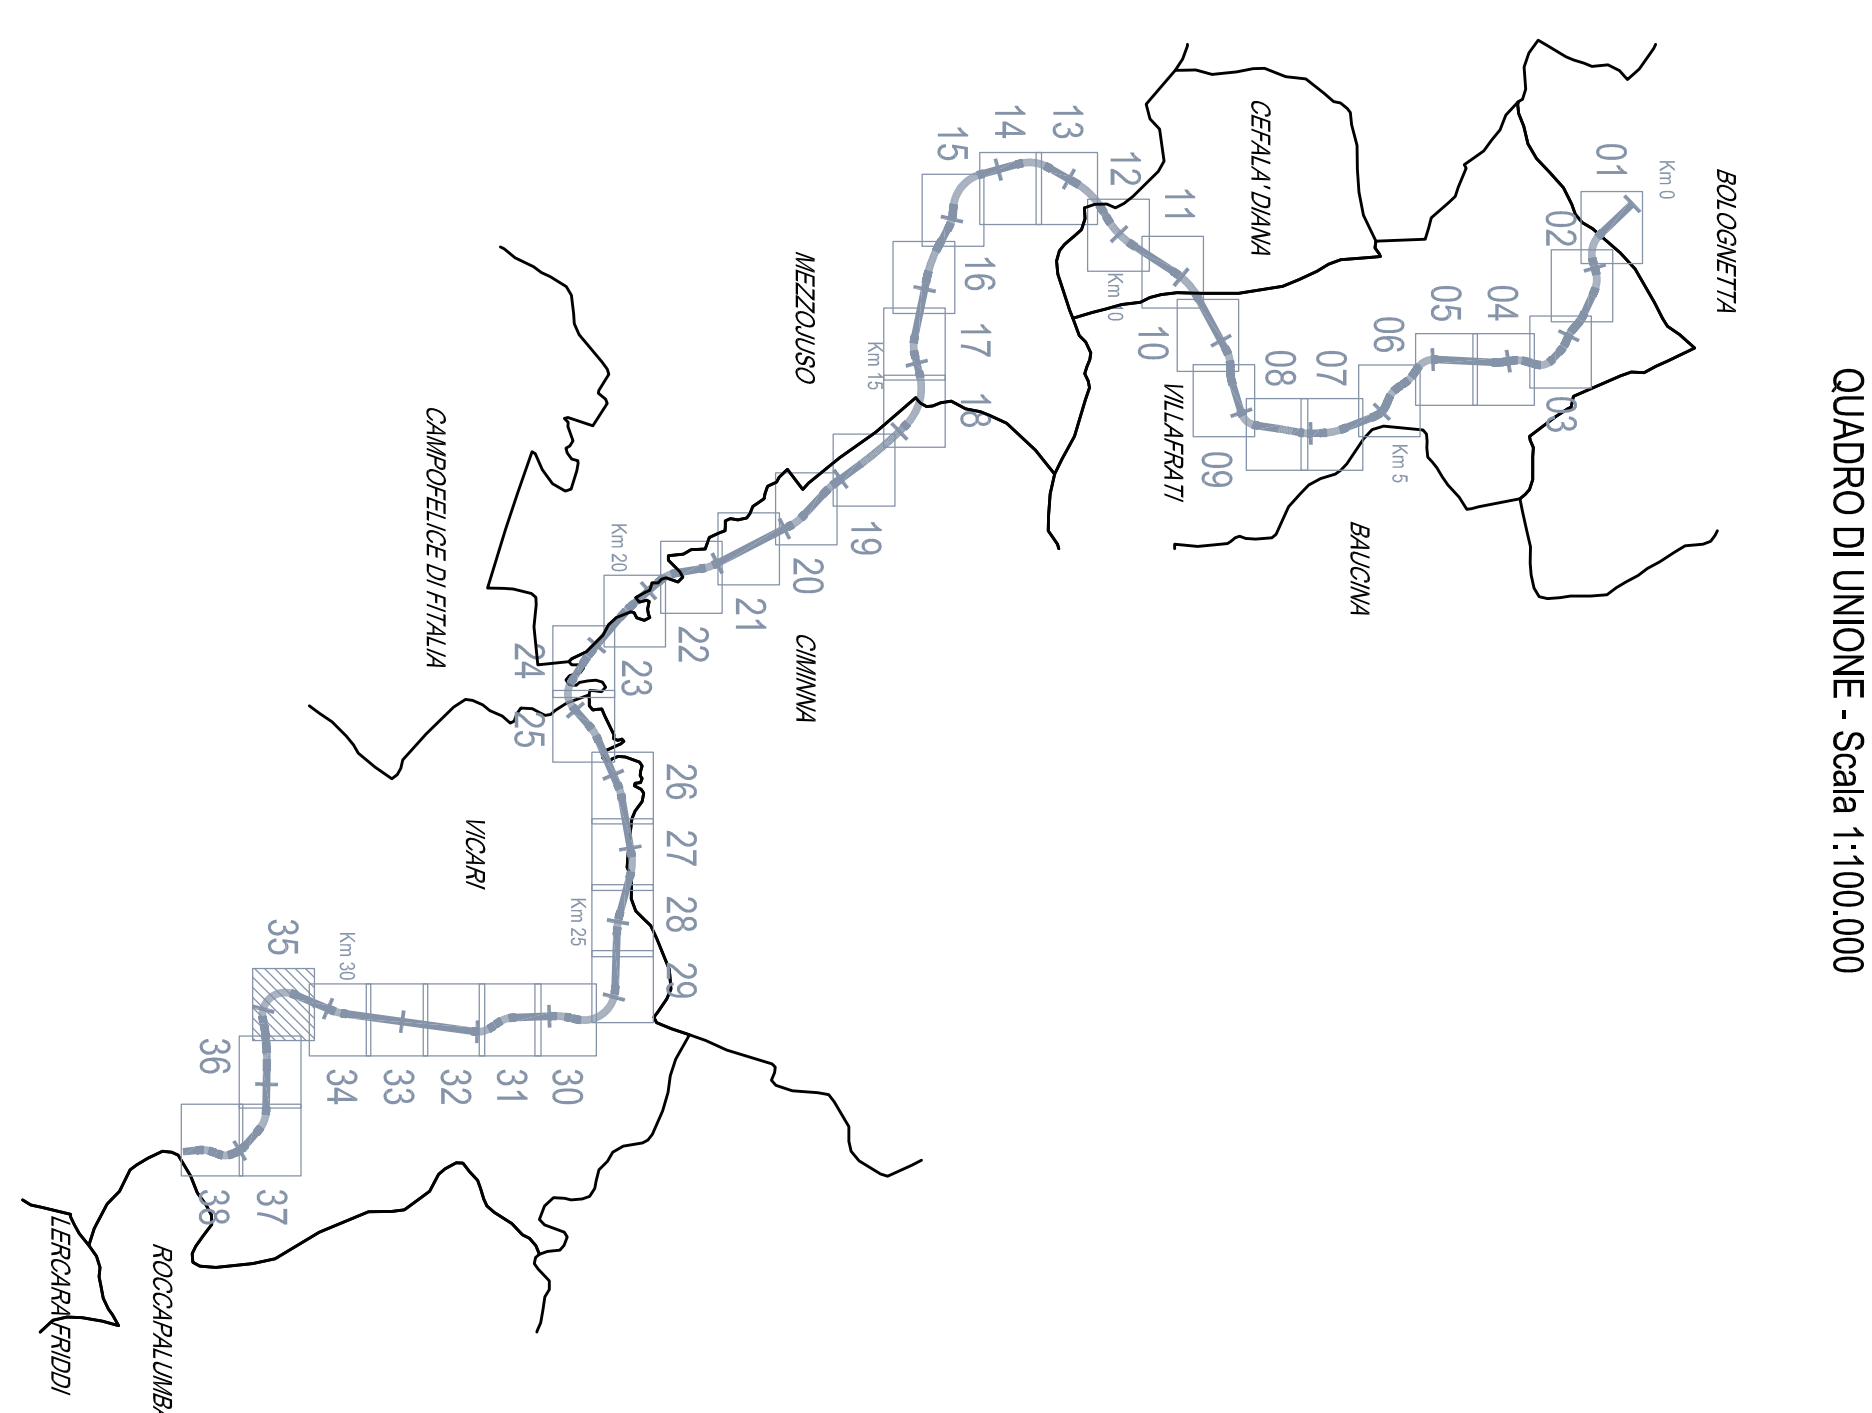

QUADRO DI LUNONE - Scala 1:100.000

ANAS S.p.A.

PROGETTO DELL'INFRASTRUTTURA
P-PLANNING-RE
VIALETTI PRINCIPALE

- PERIZIA DI VARIANTE N.1 -

PROGETTO DELLA PAVIMENTAZIONE STRADALE CON DETTAGLIO SUPERFICIE IN STERNO TIPO-TRAV. 35398

Codice Unico Progetto (CUP): F41B03000230001

Codice Adesione: PA1708 P V

OPERA: V/P

DOC. TIPOLOGIA: N | O | 3 | 5

FILE: 5 | 0

REVISIONI:


PROGETTO: ANAS S.p.A.

PRODOTTORE: ANAS S.p.A.

VERIFICA RESPONSABILE DEL PROGETTO: ANAS S.p.A.

DATA: 14/01/2018




POLITECNICA

ACS Ingegneri






