
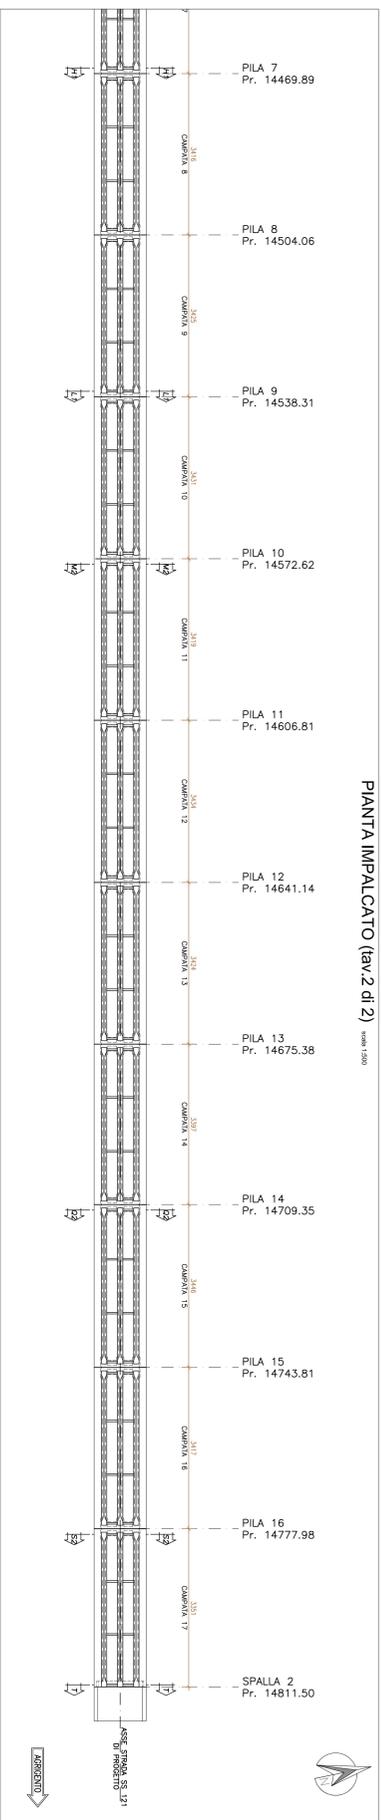


PARTICOLARE INTERVENTO SU CORDOLO scala 1:25

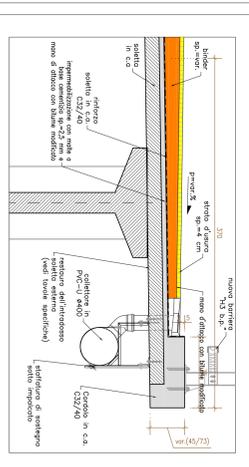

SPALLA 1




PILA 1

PILA 2

SEZIONE SPALLA 1 (pr. 14231.42) scala 1:50
- stato di fatto -

SEZIONE PILA 1 (pr. 14263.38) scala 1:50
- stato di fatto -

SEZIONE PILA 2 (pr. 14298.61) scala 1:50
- stato di fatto -

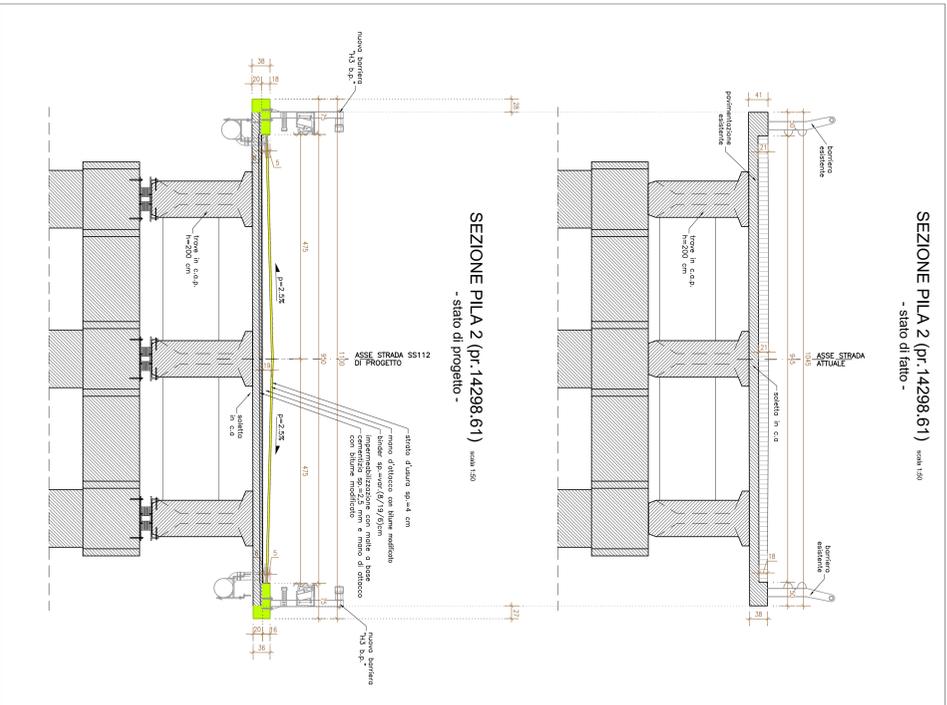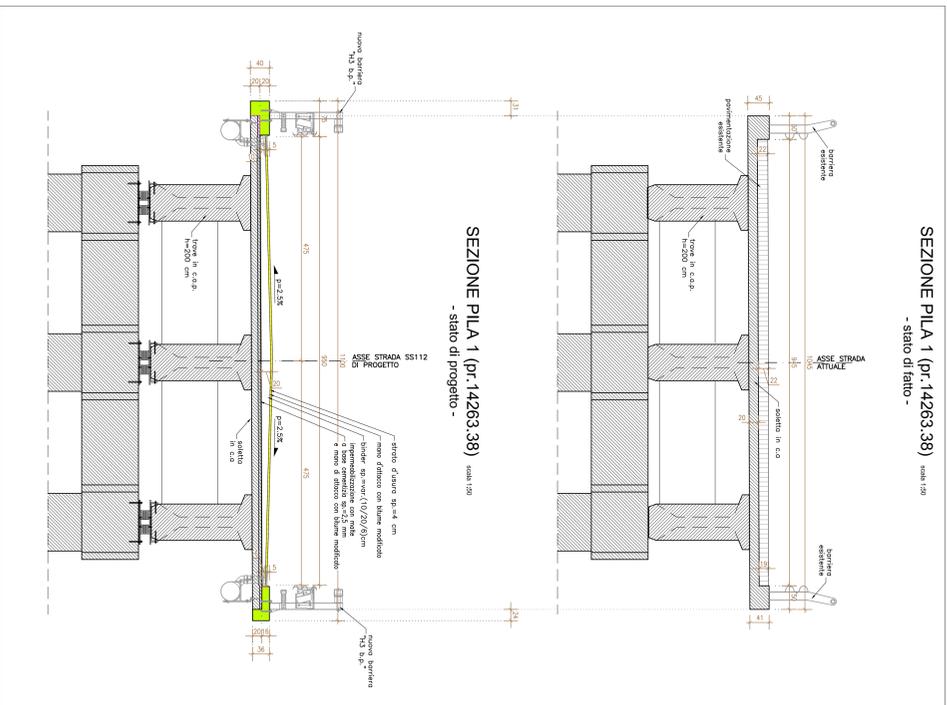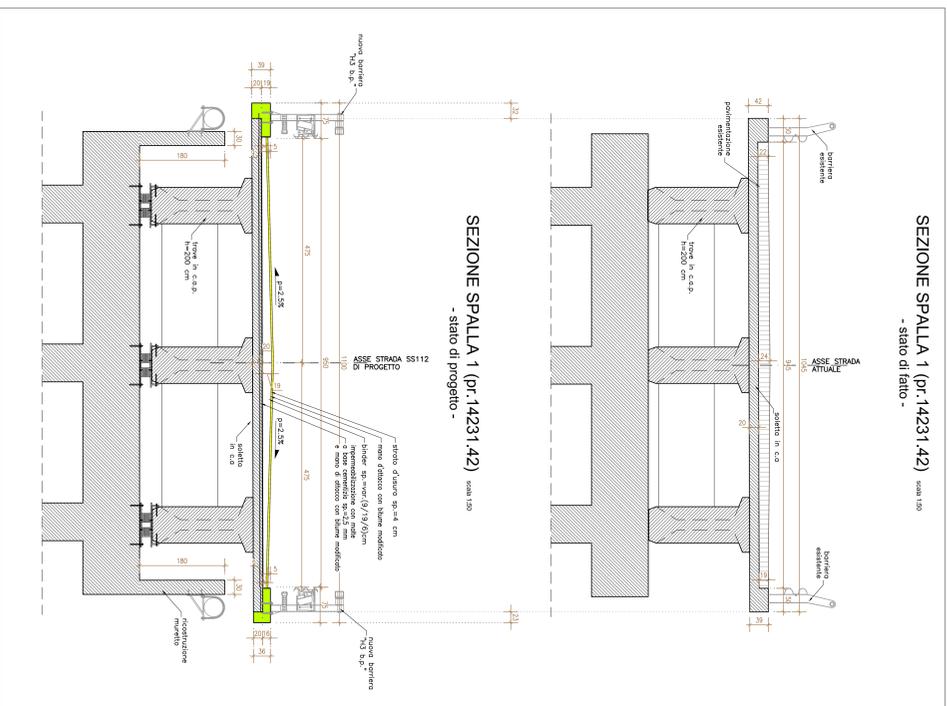





