




SEZIONE PILA 15 (pr.14743.81) scala 1:50

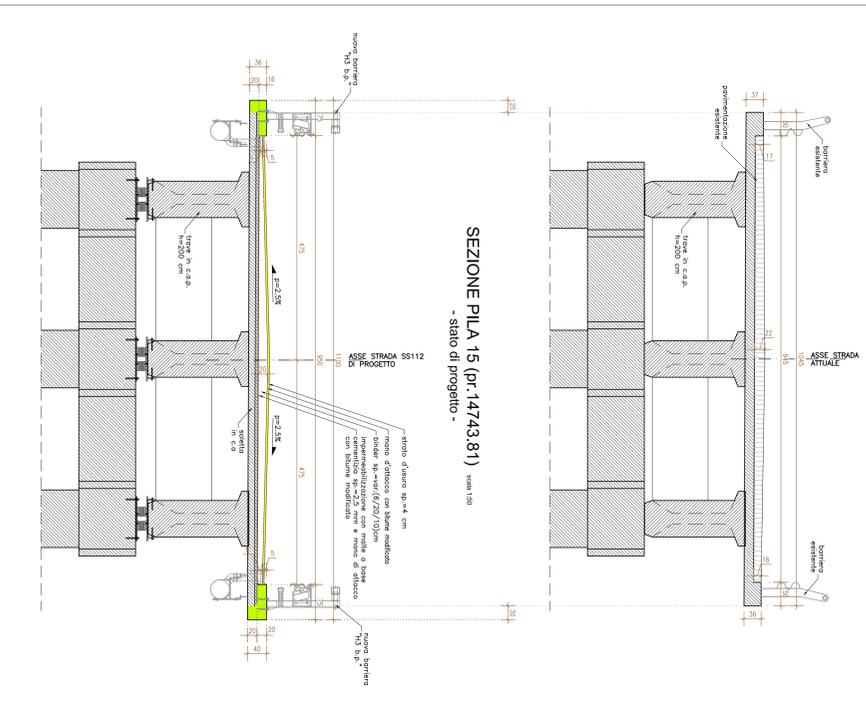


SEZIONE PILA 16 (pr.14779.14) scala 1:50
- stato di fatto -

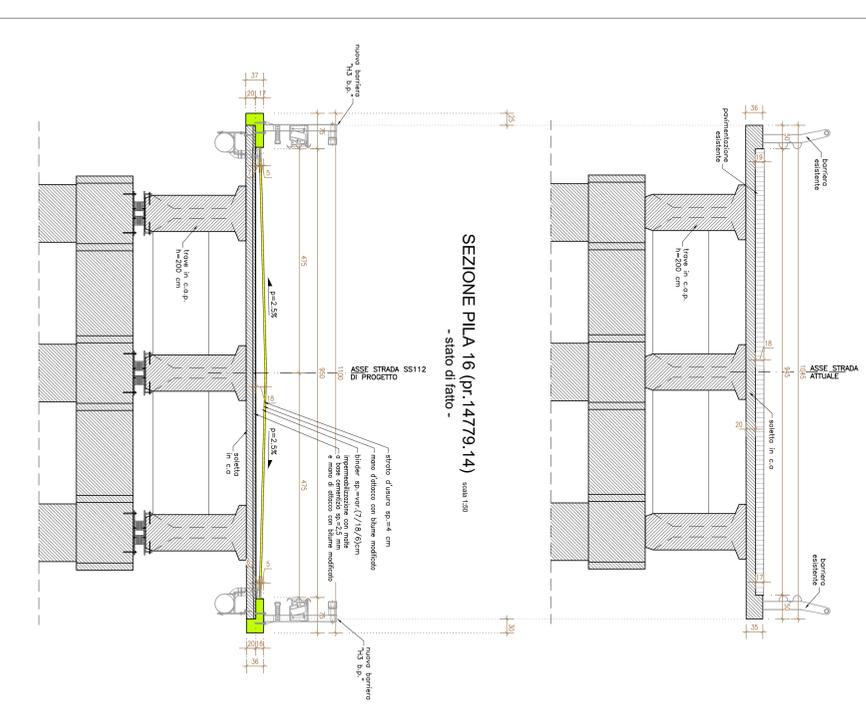


SEZIONE SPALLA 2 (pr.14811.03) scala 1:50
- stato di fatto -

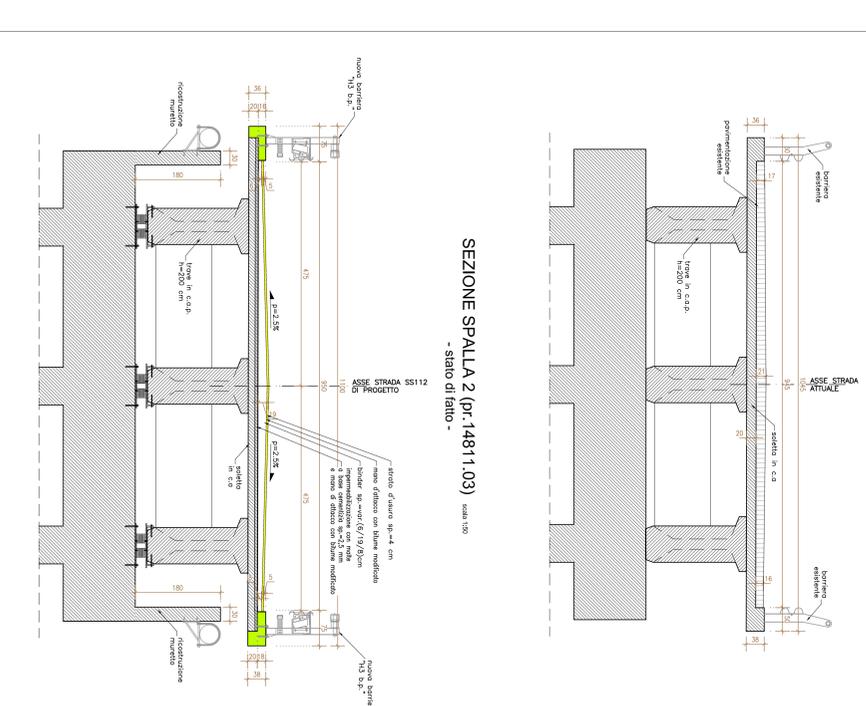


SEZIONE PILA 15 (pr.14743.81) scala 1:50
- stato di progetto -

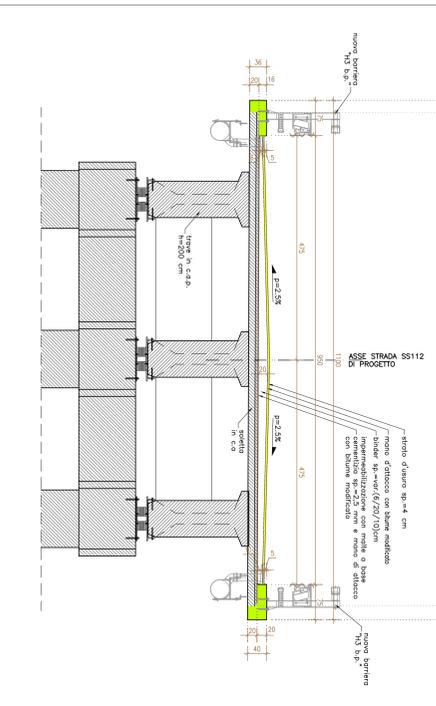

SEZIONE PILA 16 (pr.14779.14) scala 1:50
- stato di progetto -

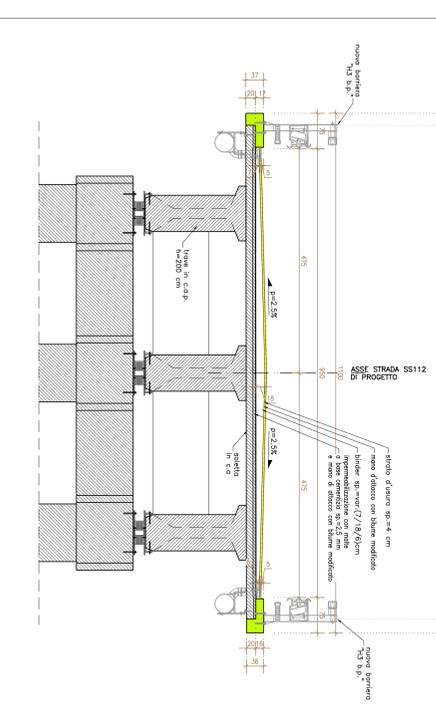

SEZIONE SPALLA 2 (pr.14811.03) scala 1:50
- stato di progetto -

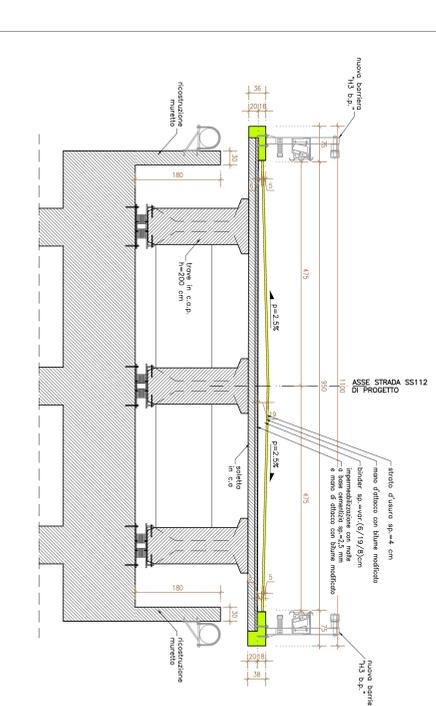

ANAS S.p.A.
 Direzione Regionale
 Emilia-Romagna

**PERIZIA DI VARIANTE N.1 -
 MODIFICA TECNICA N.155
 INTERVENTI SU PONTI E VIADOTTI ESISTENTI - LOTTO 2A
 VIADOTTO FRATTINA 1
 Sezioni Transversali - Tav. 4/4**

Codice Unico Progetto (CUP): F41B03000230001

Codice allestimento: PA1708 PE

Adesione: VE02

Doc. Elenco: N0112

Fase: 5

Stato: 0


ACCS Ingegneri


