

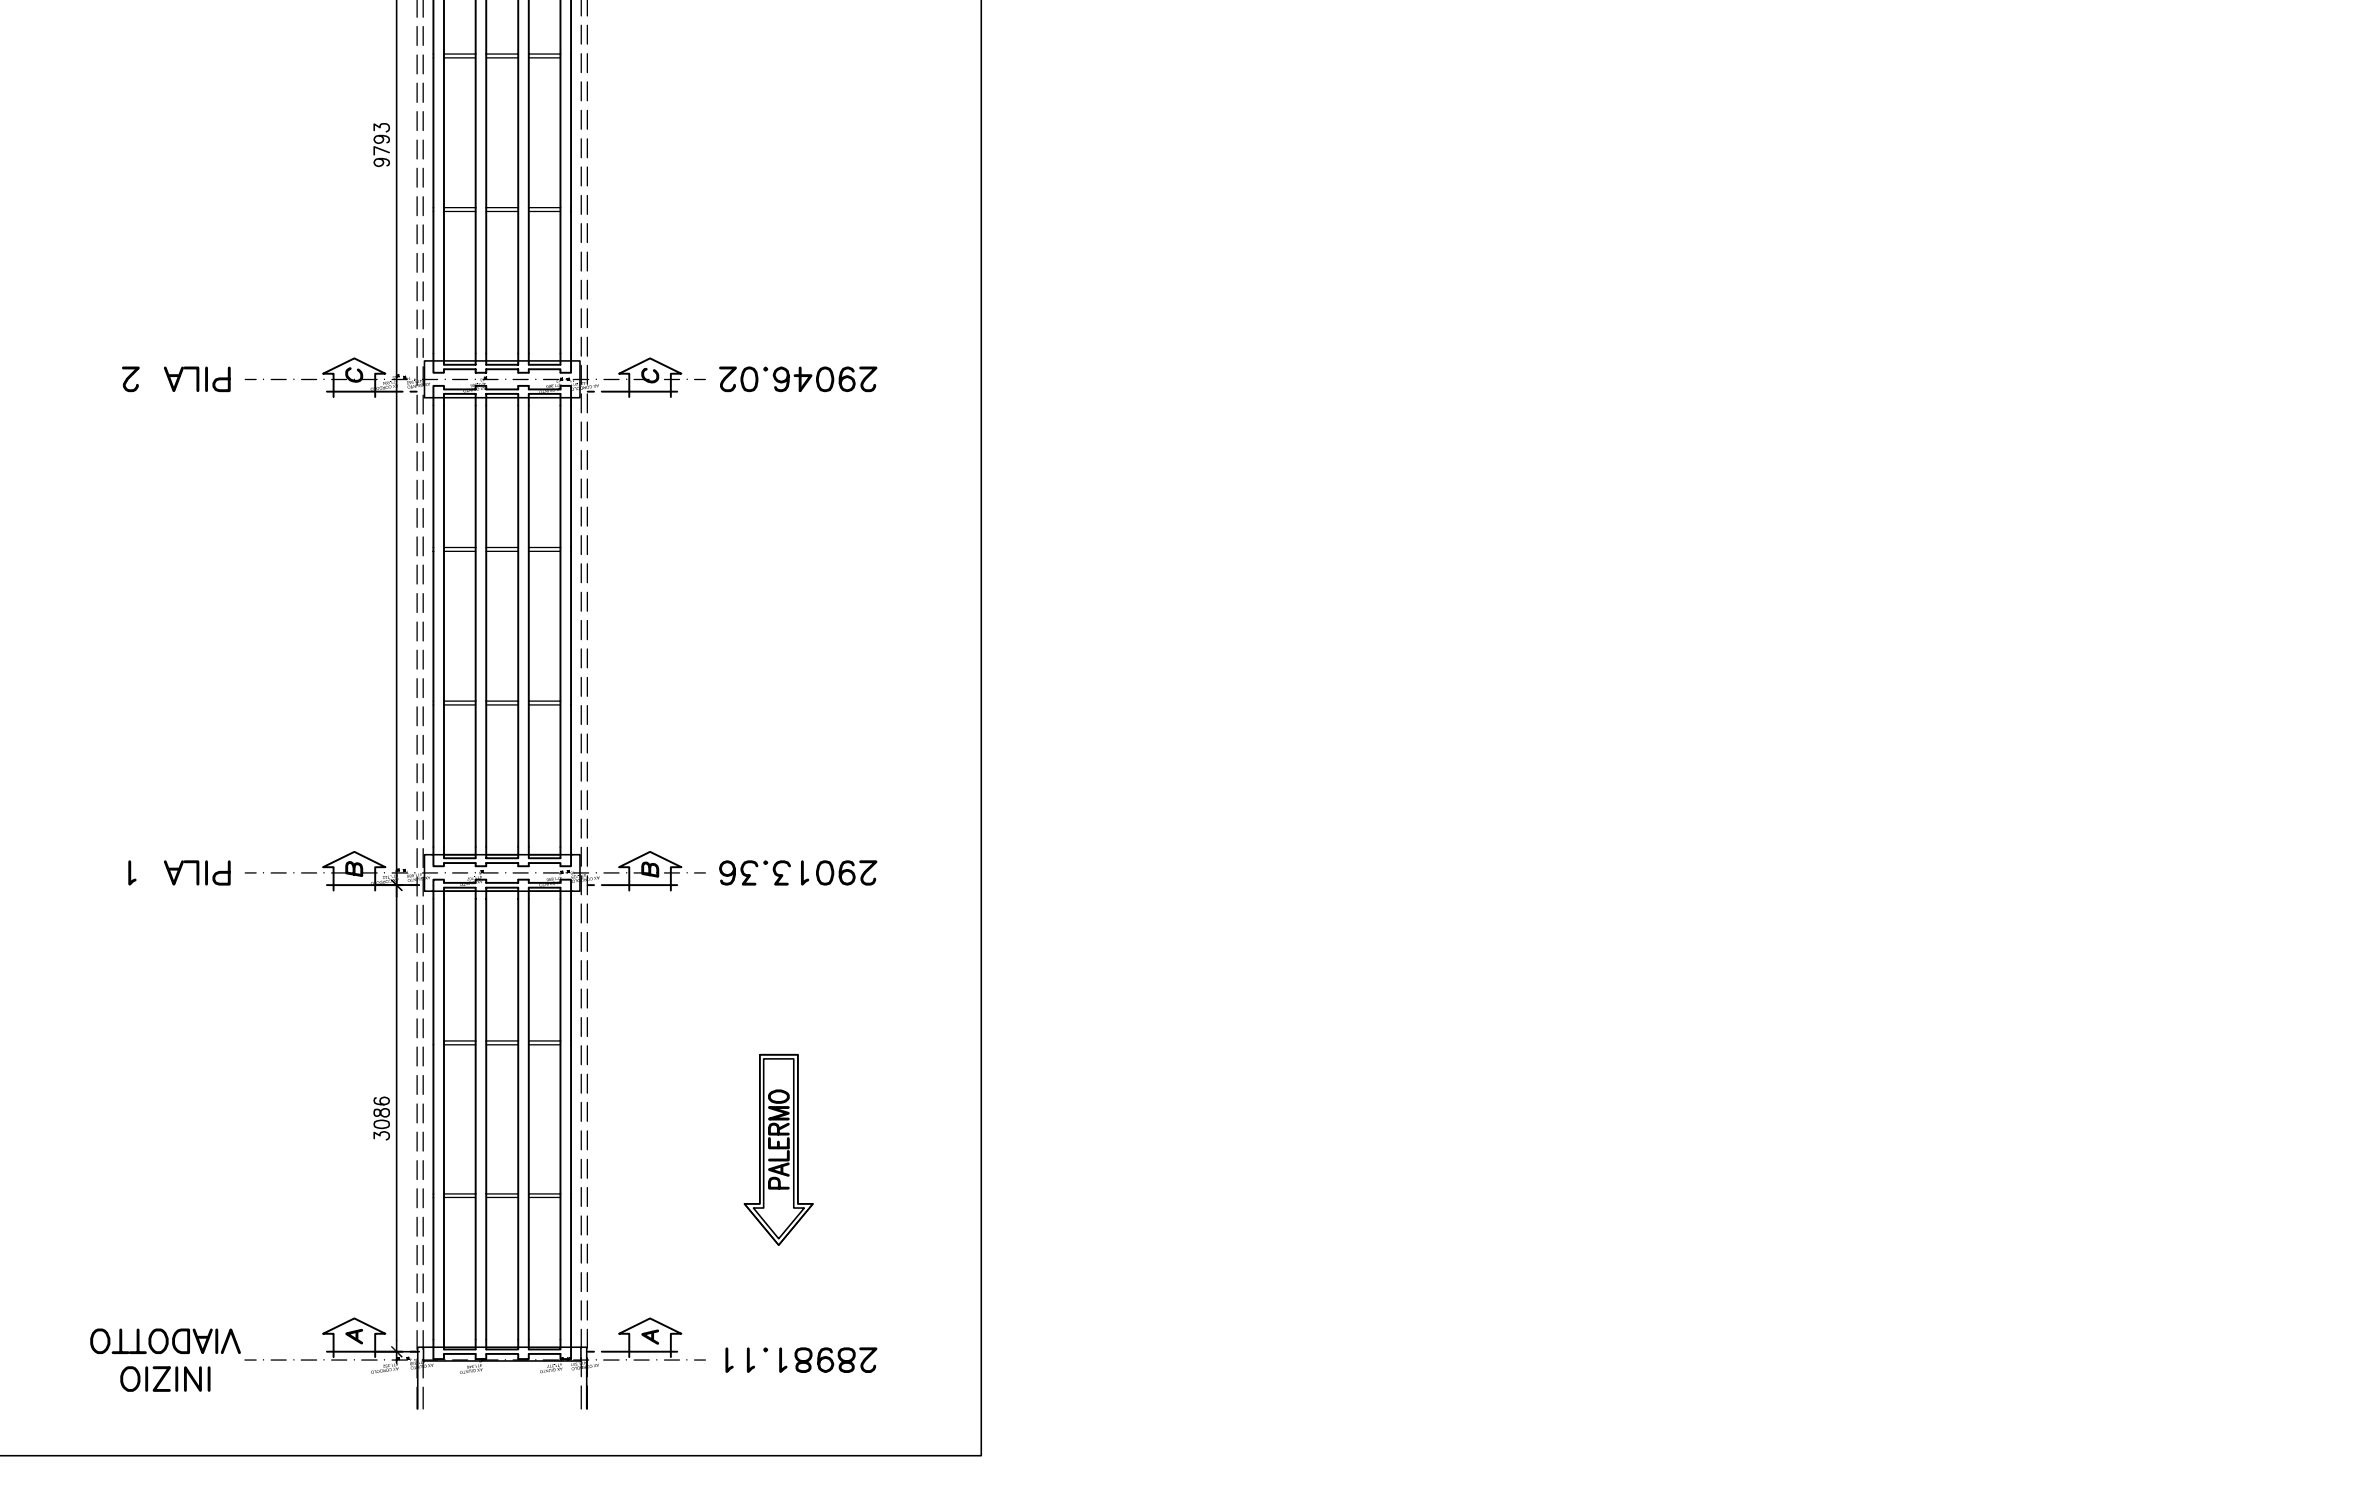
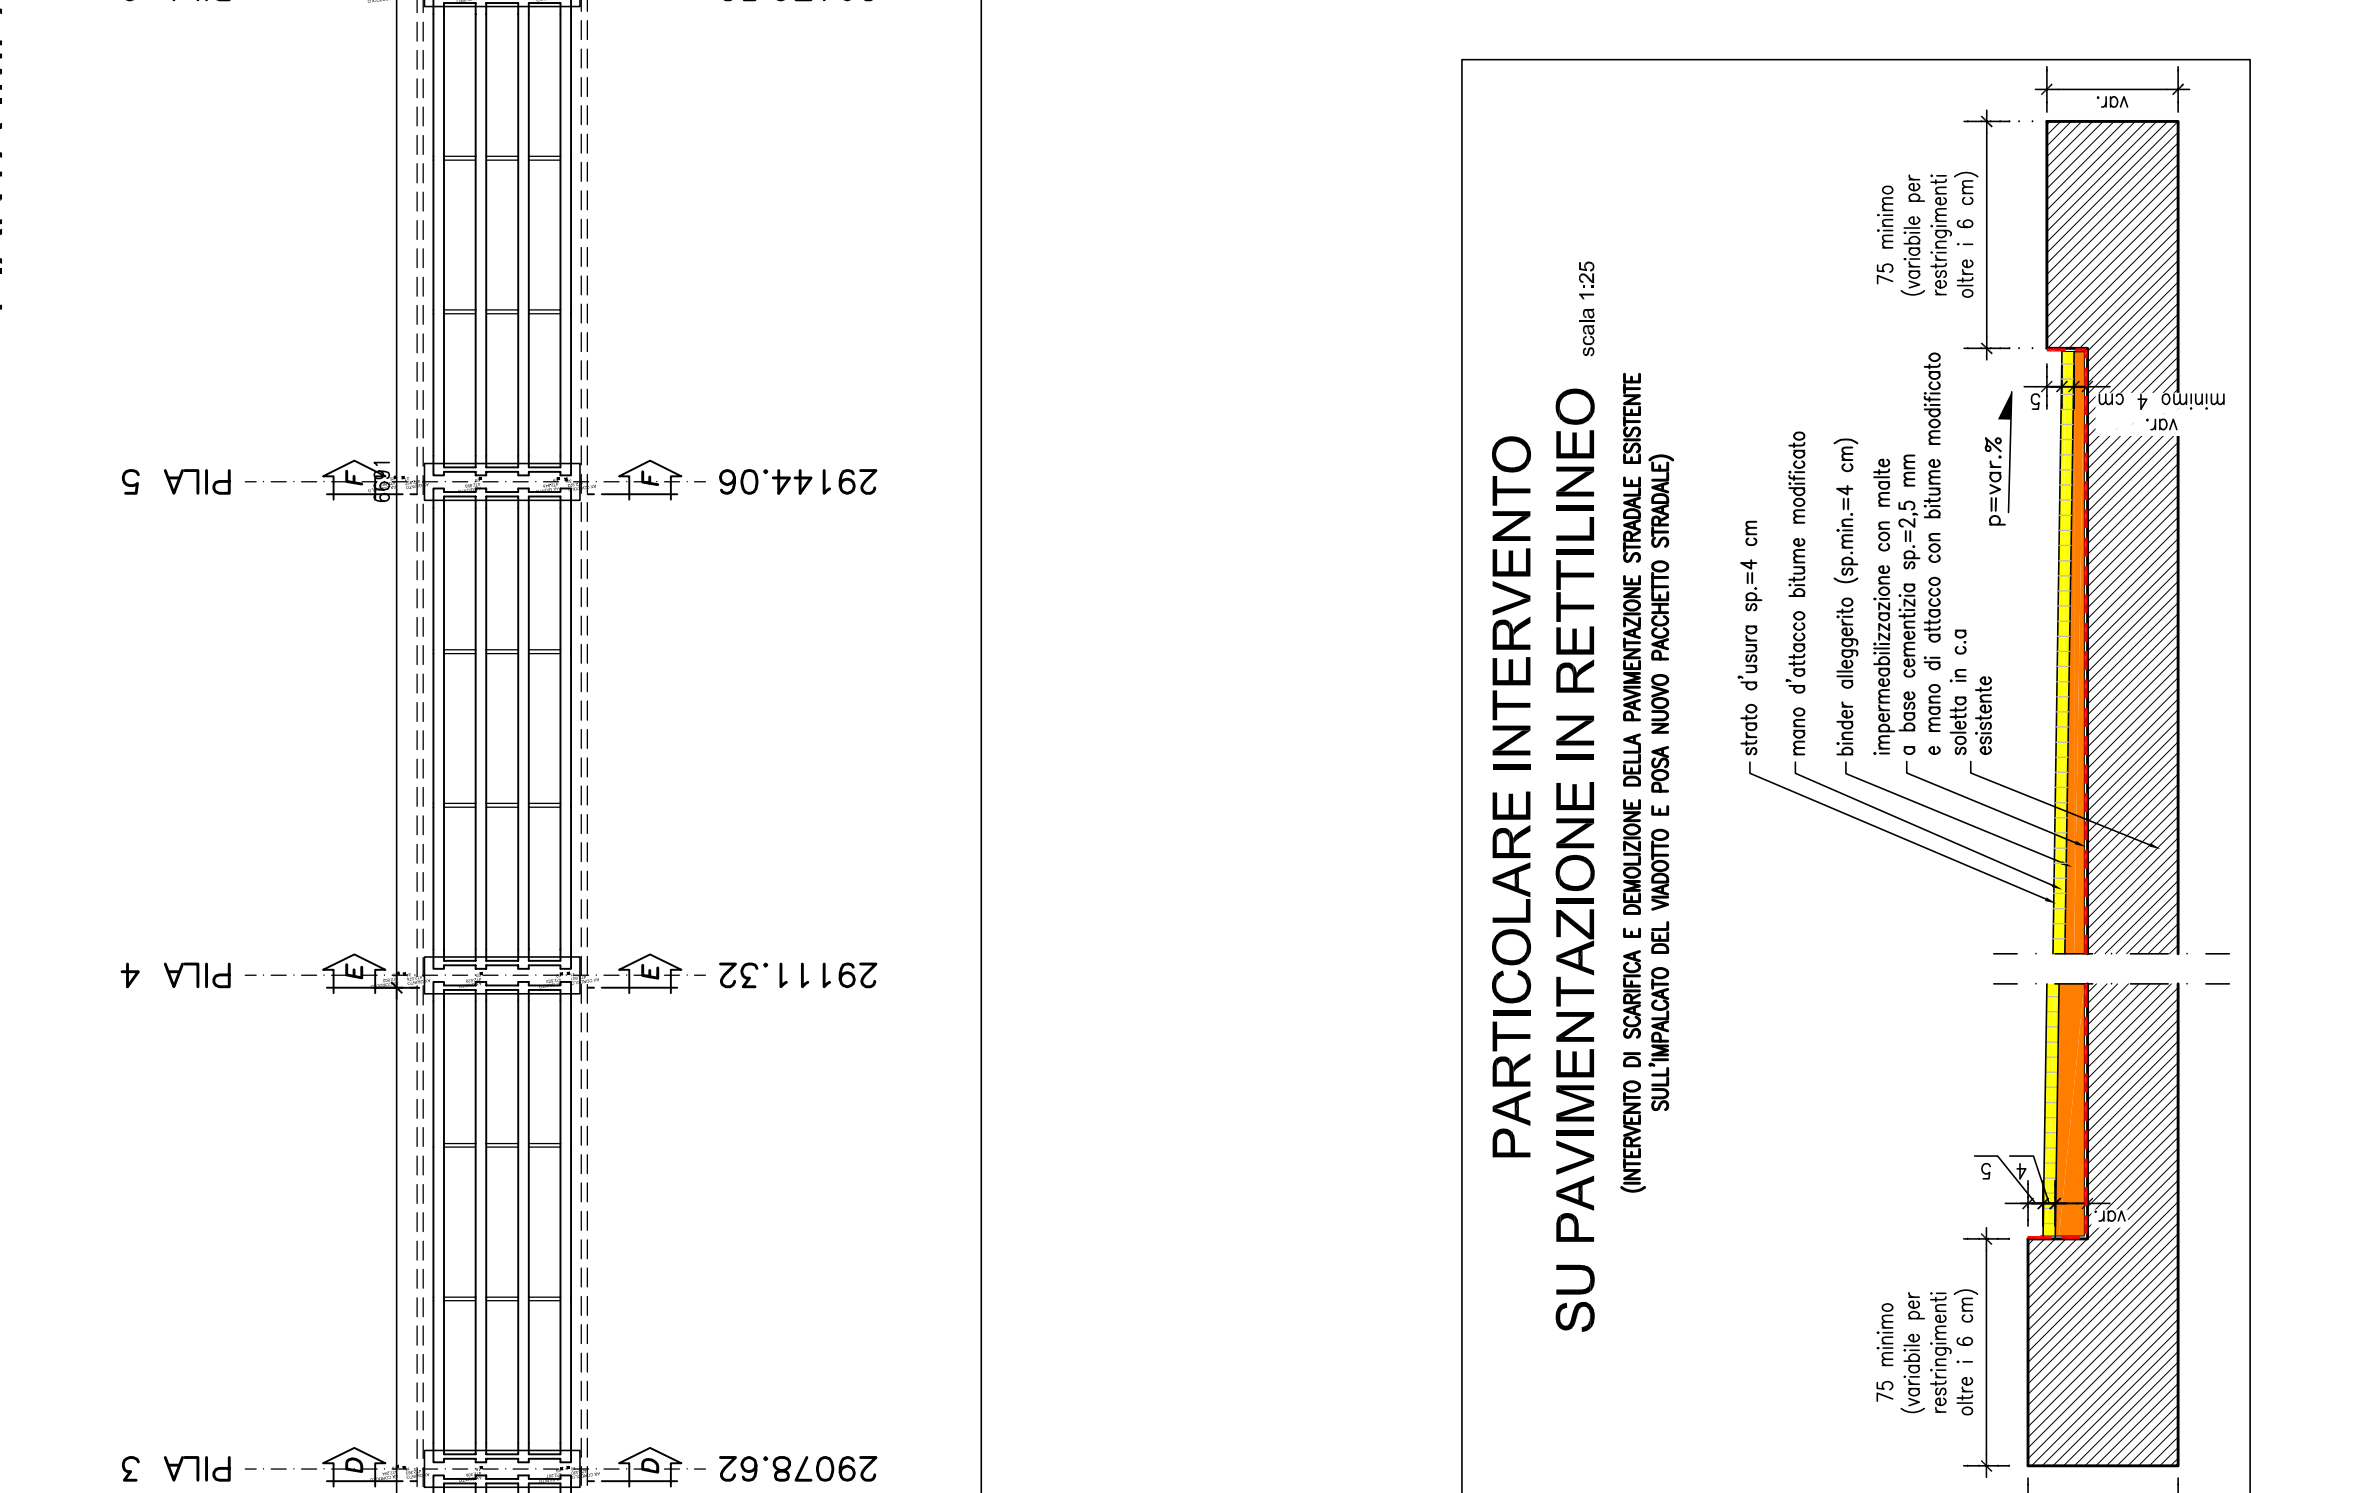
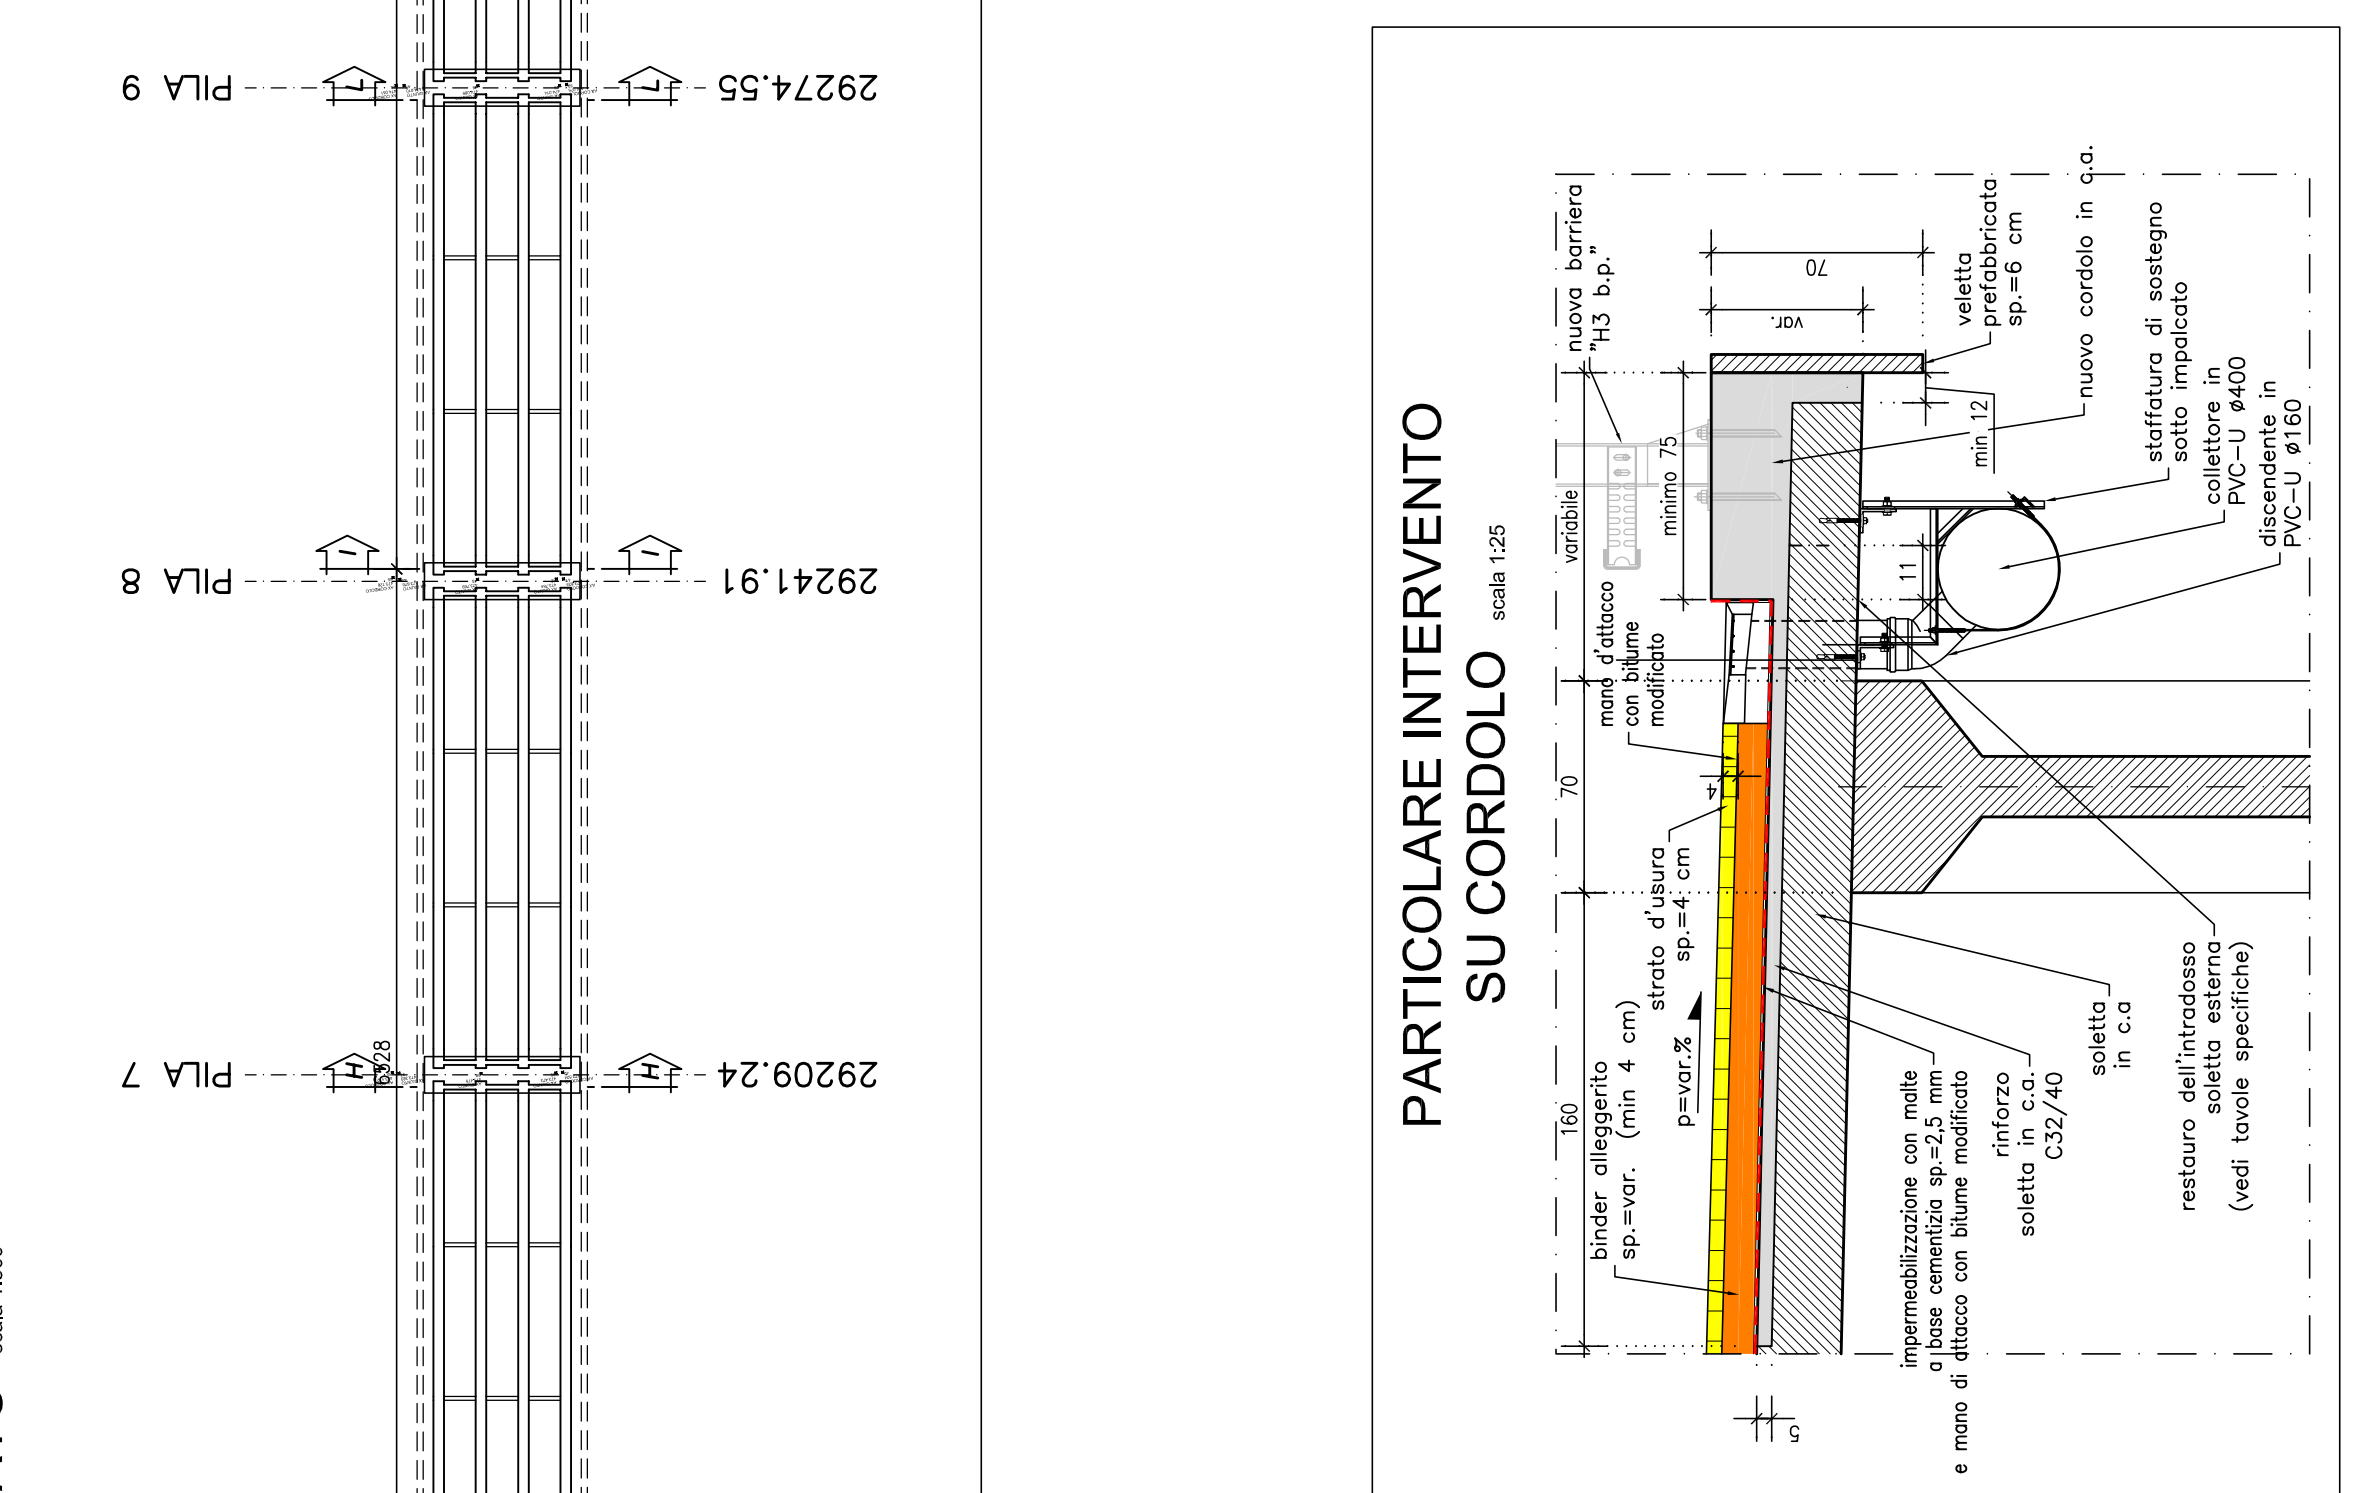
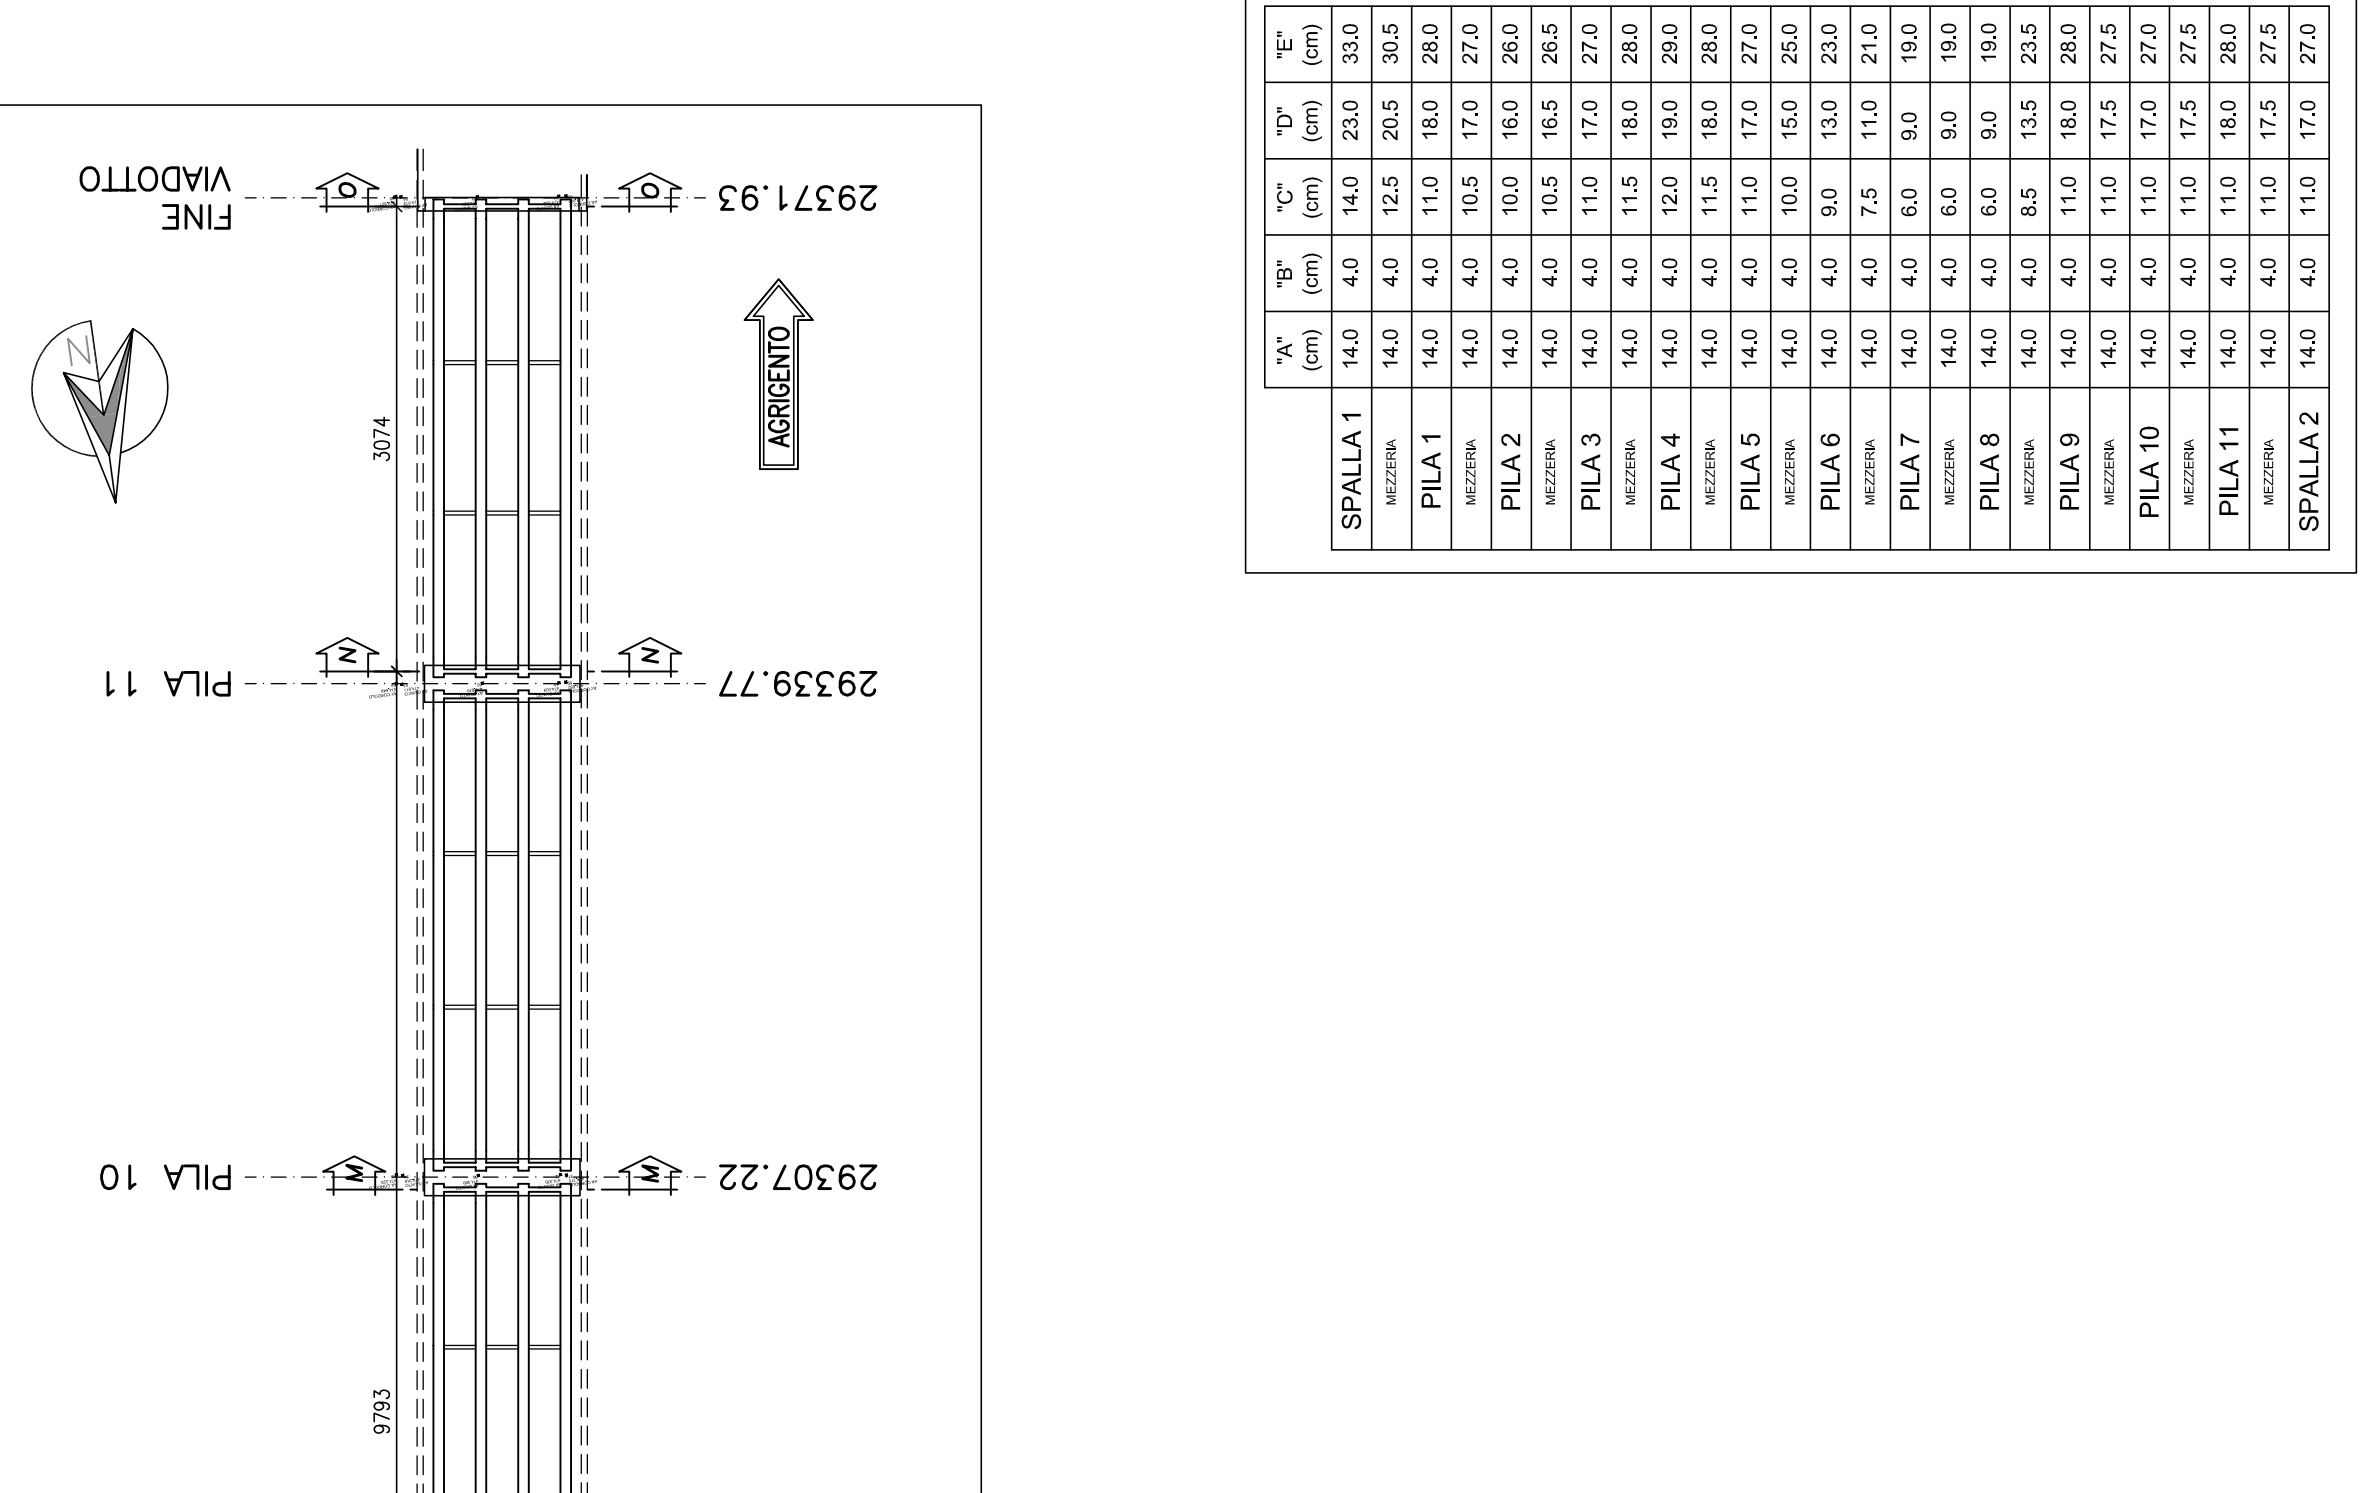
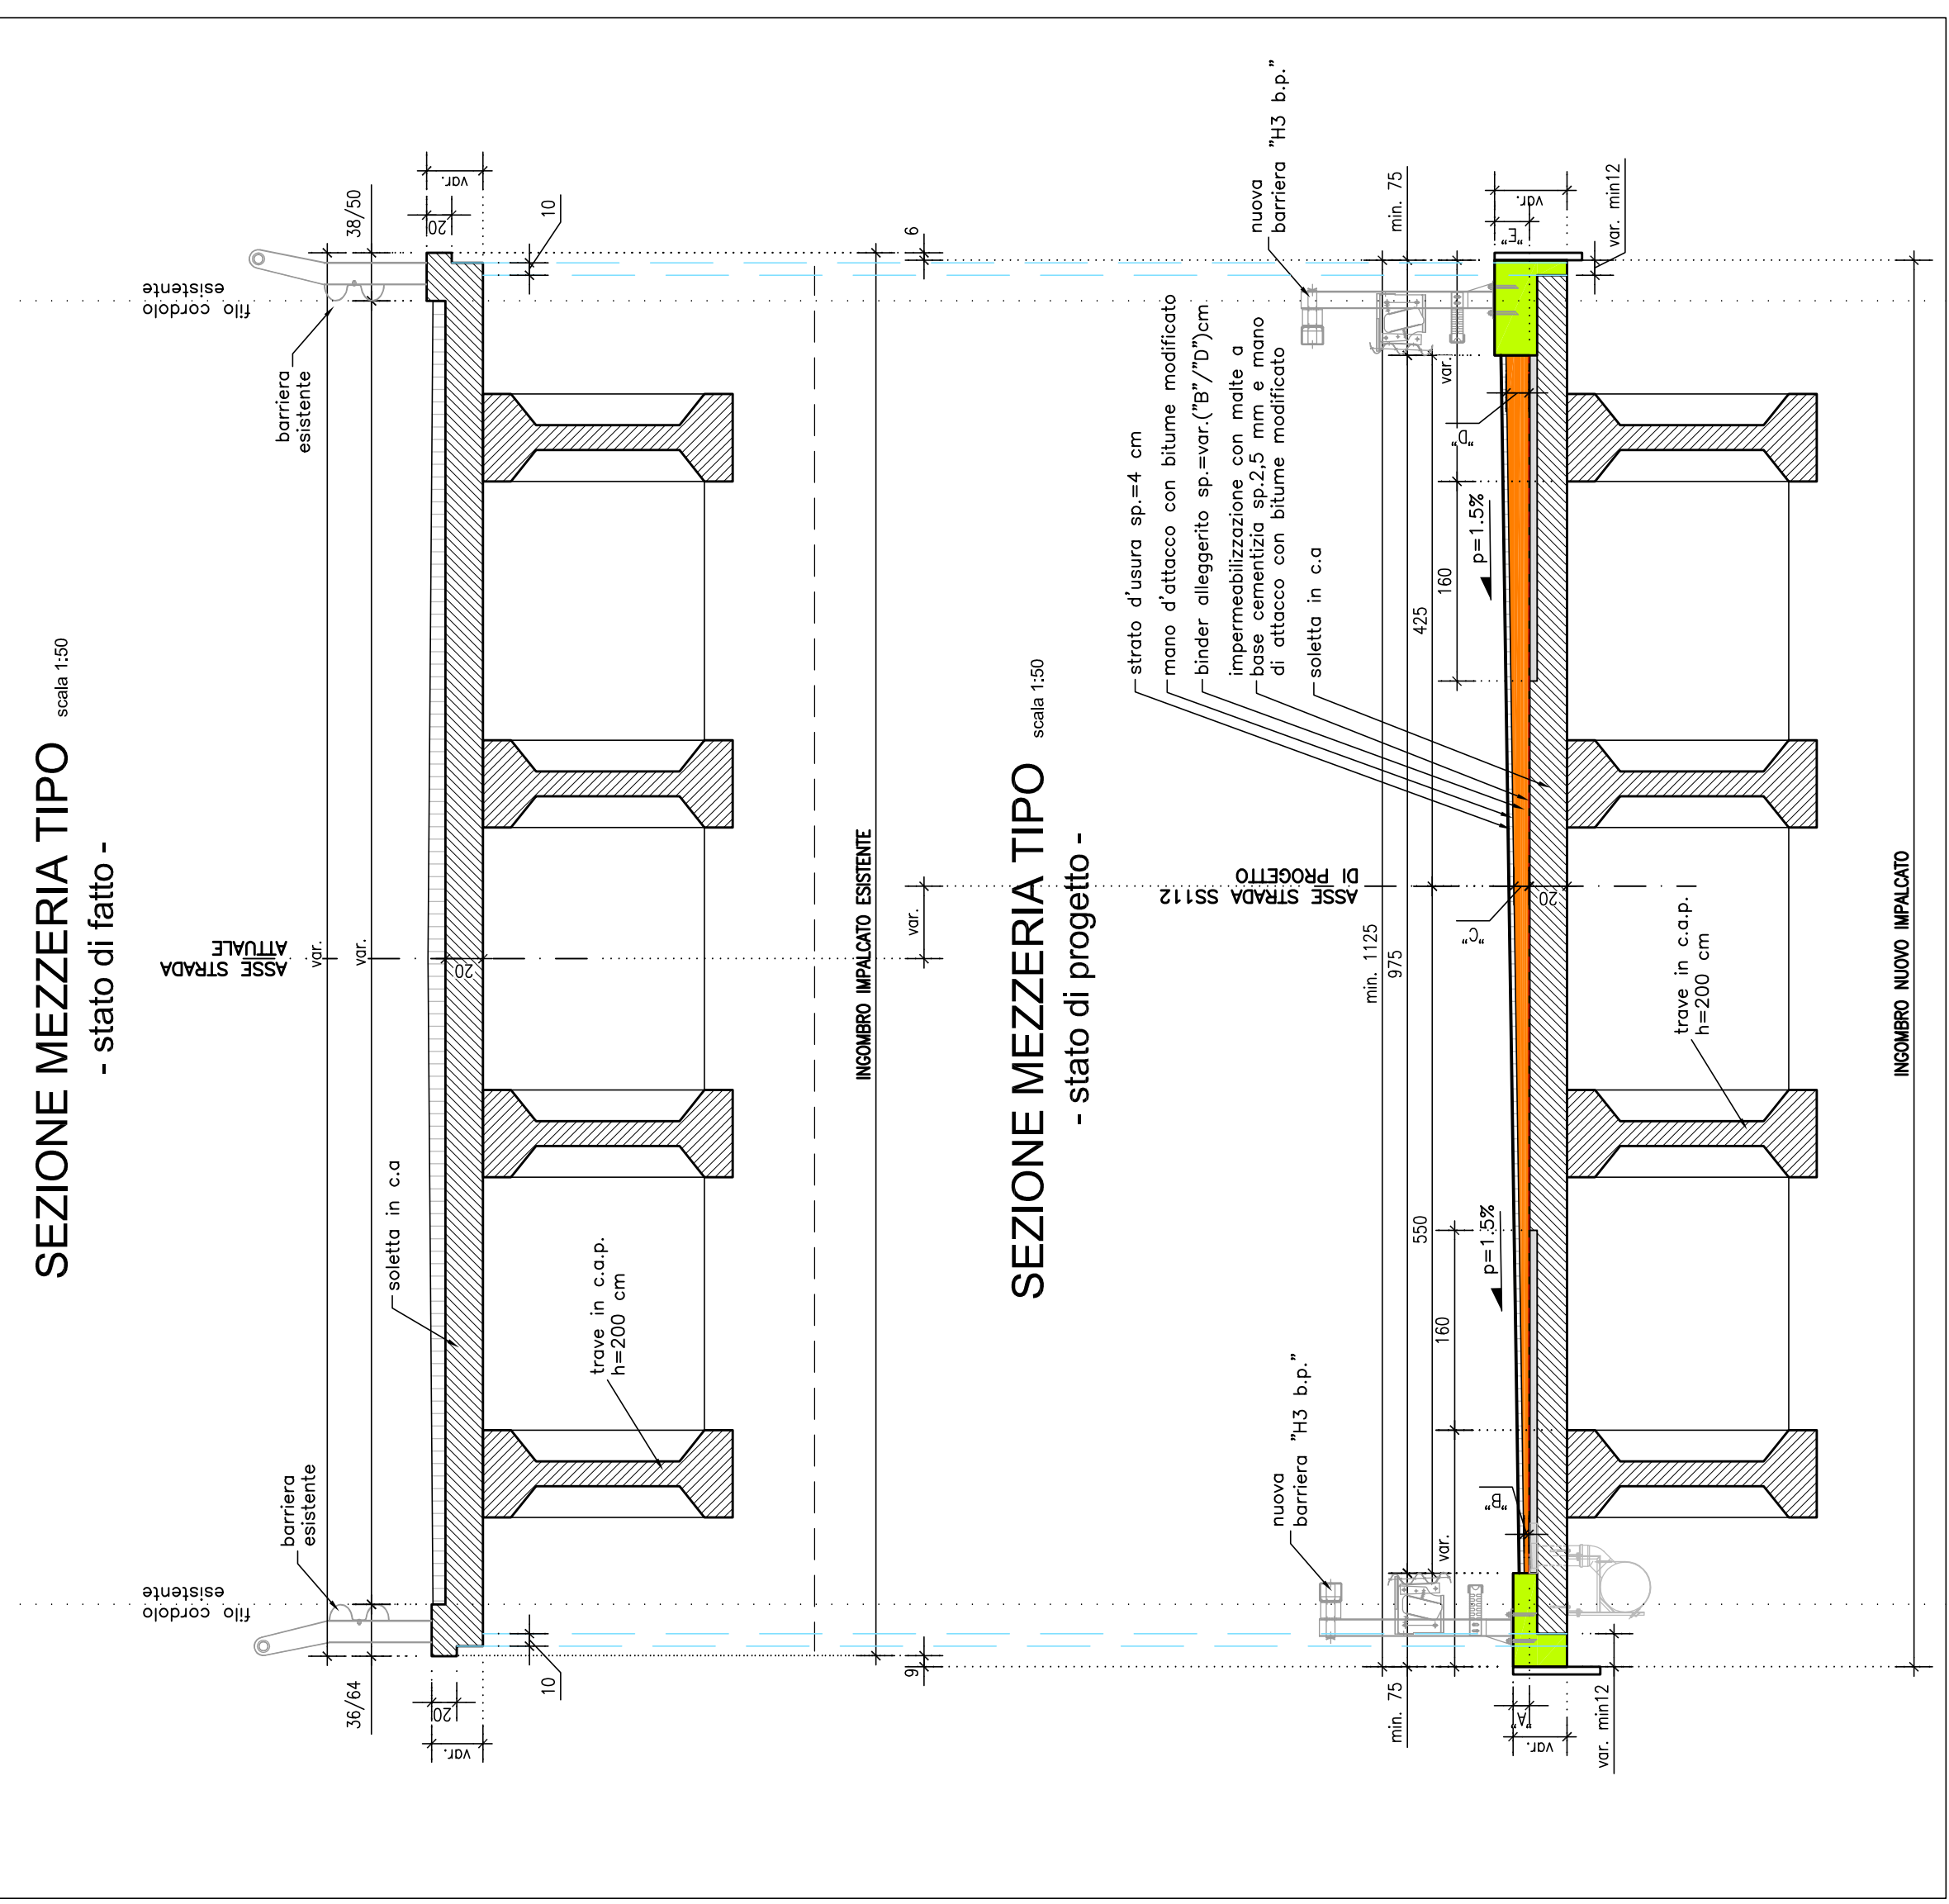


PIANTA IMPALCATO





SEZIONE MEZZERIA TIPO

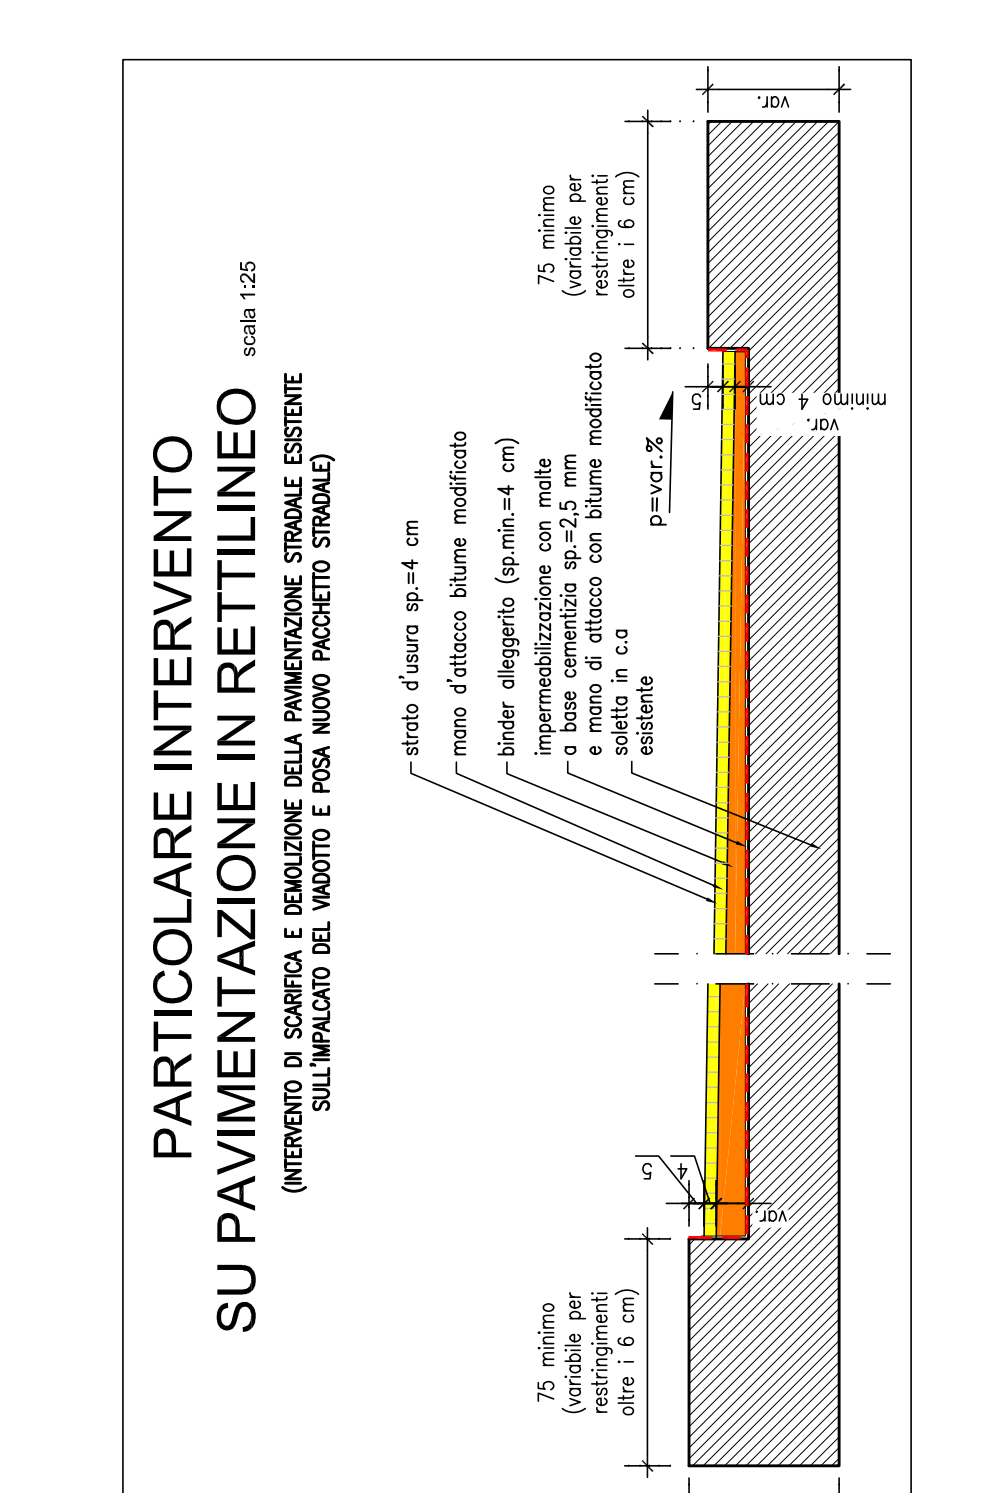


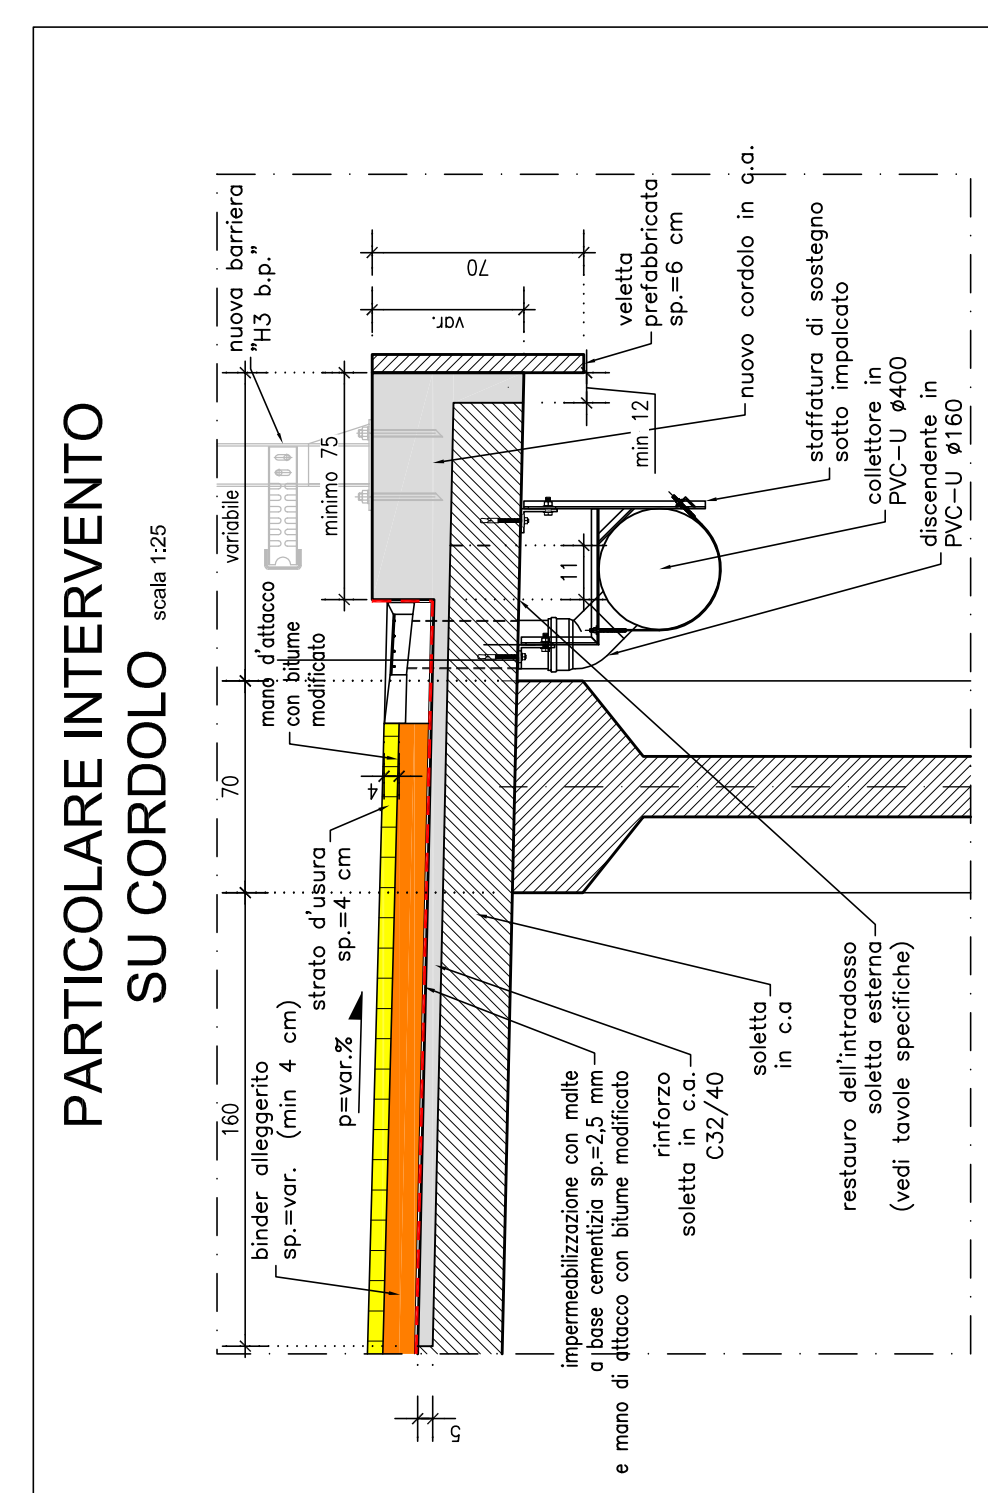

N.B. : Nei tracciamenti costruttivi di tutte le singole sezioni si dovrà sempre verificare che la distanza minima tra i fili interni dei cordoli contrapposti sia pari a 9.75 m, e comunque sempre nel rispetto di quanto indicato nel progetto stradale.

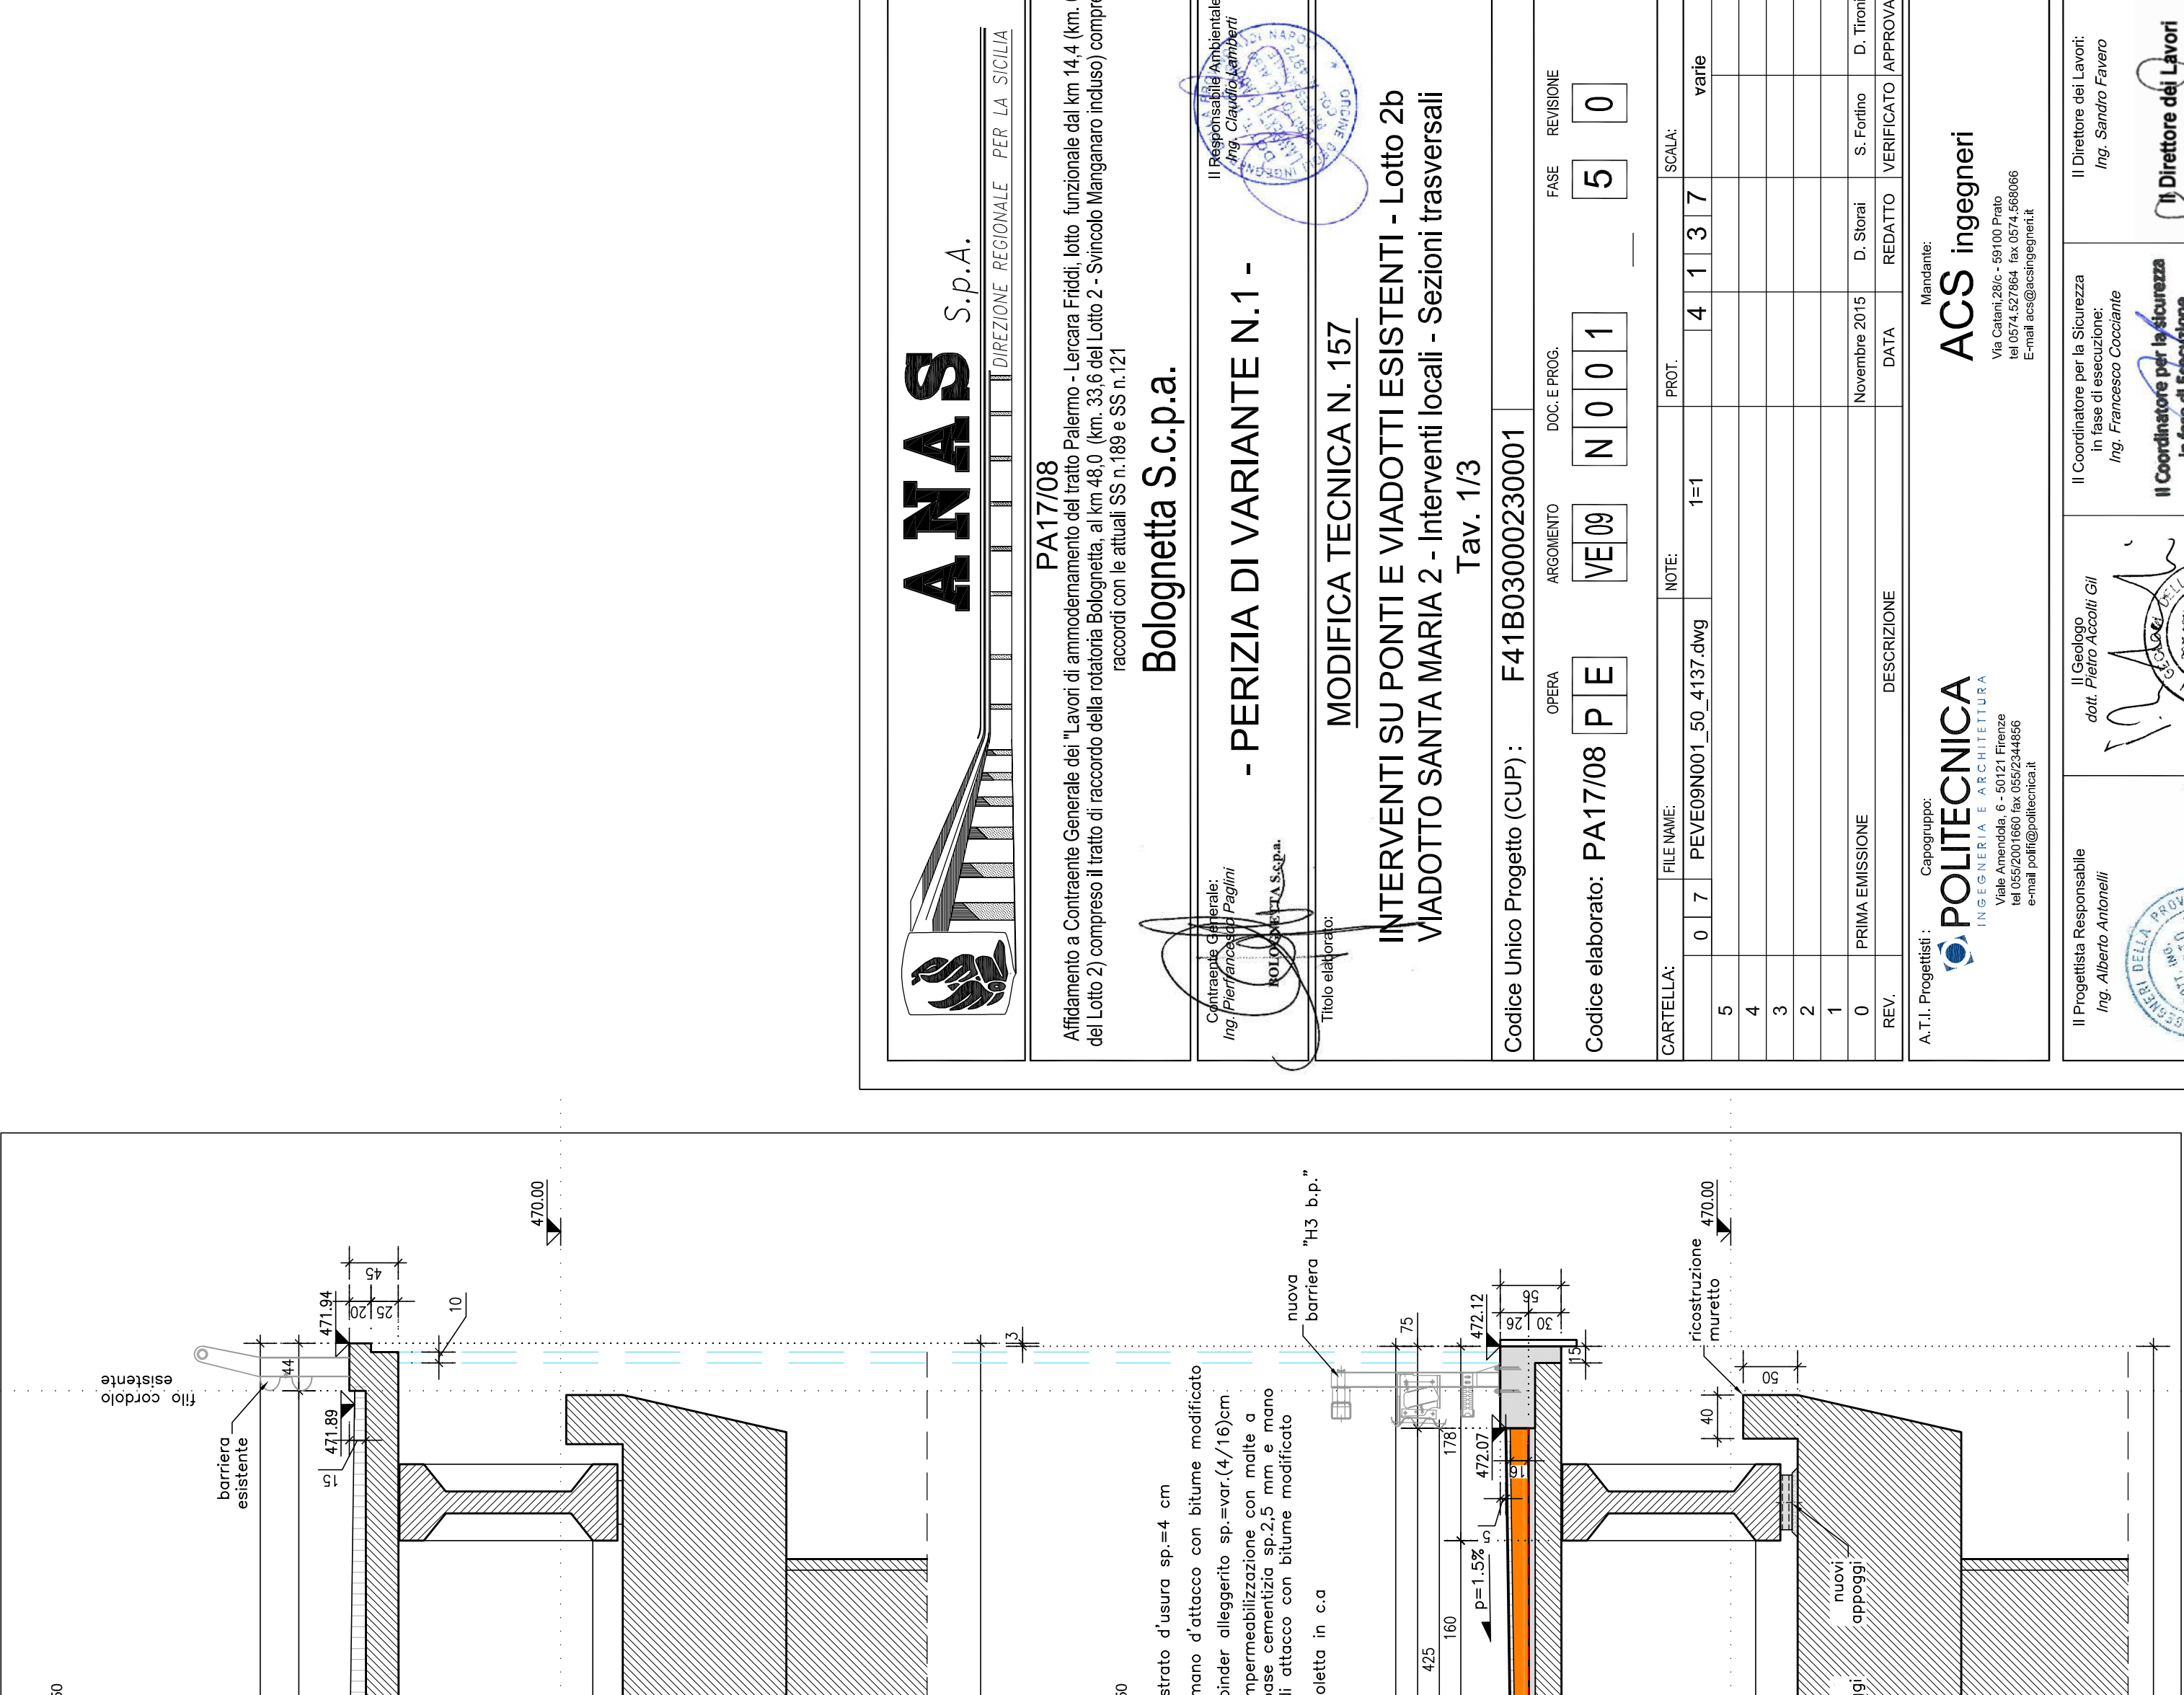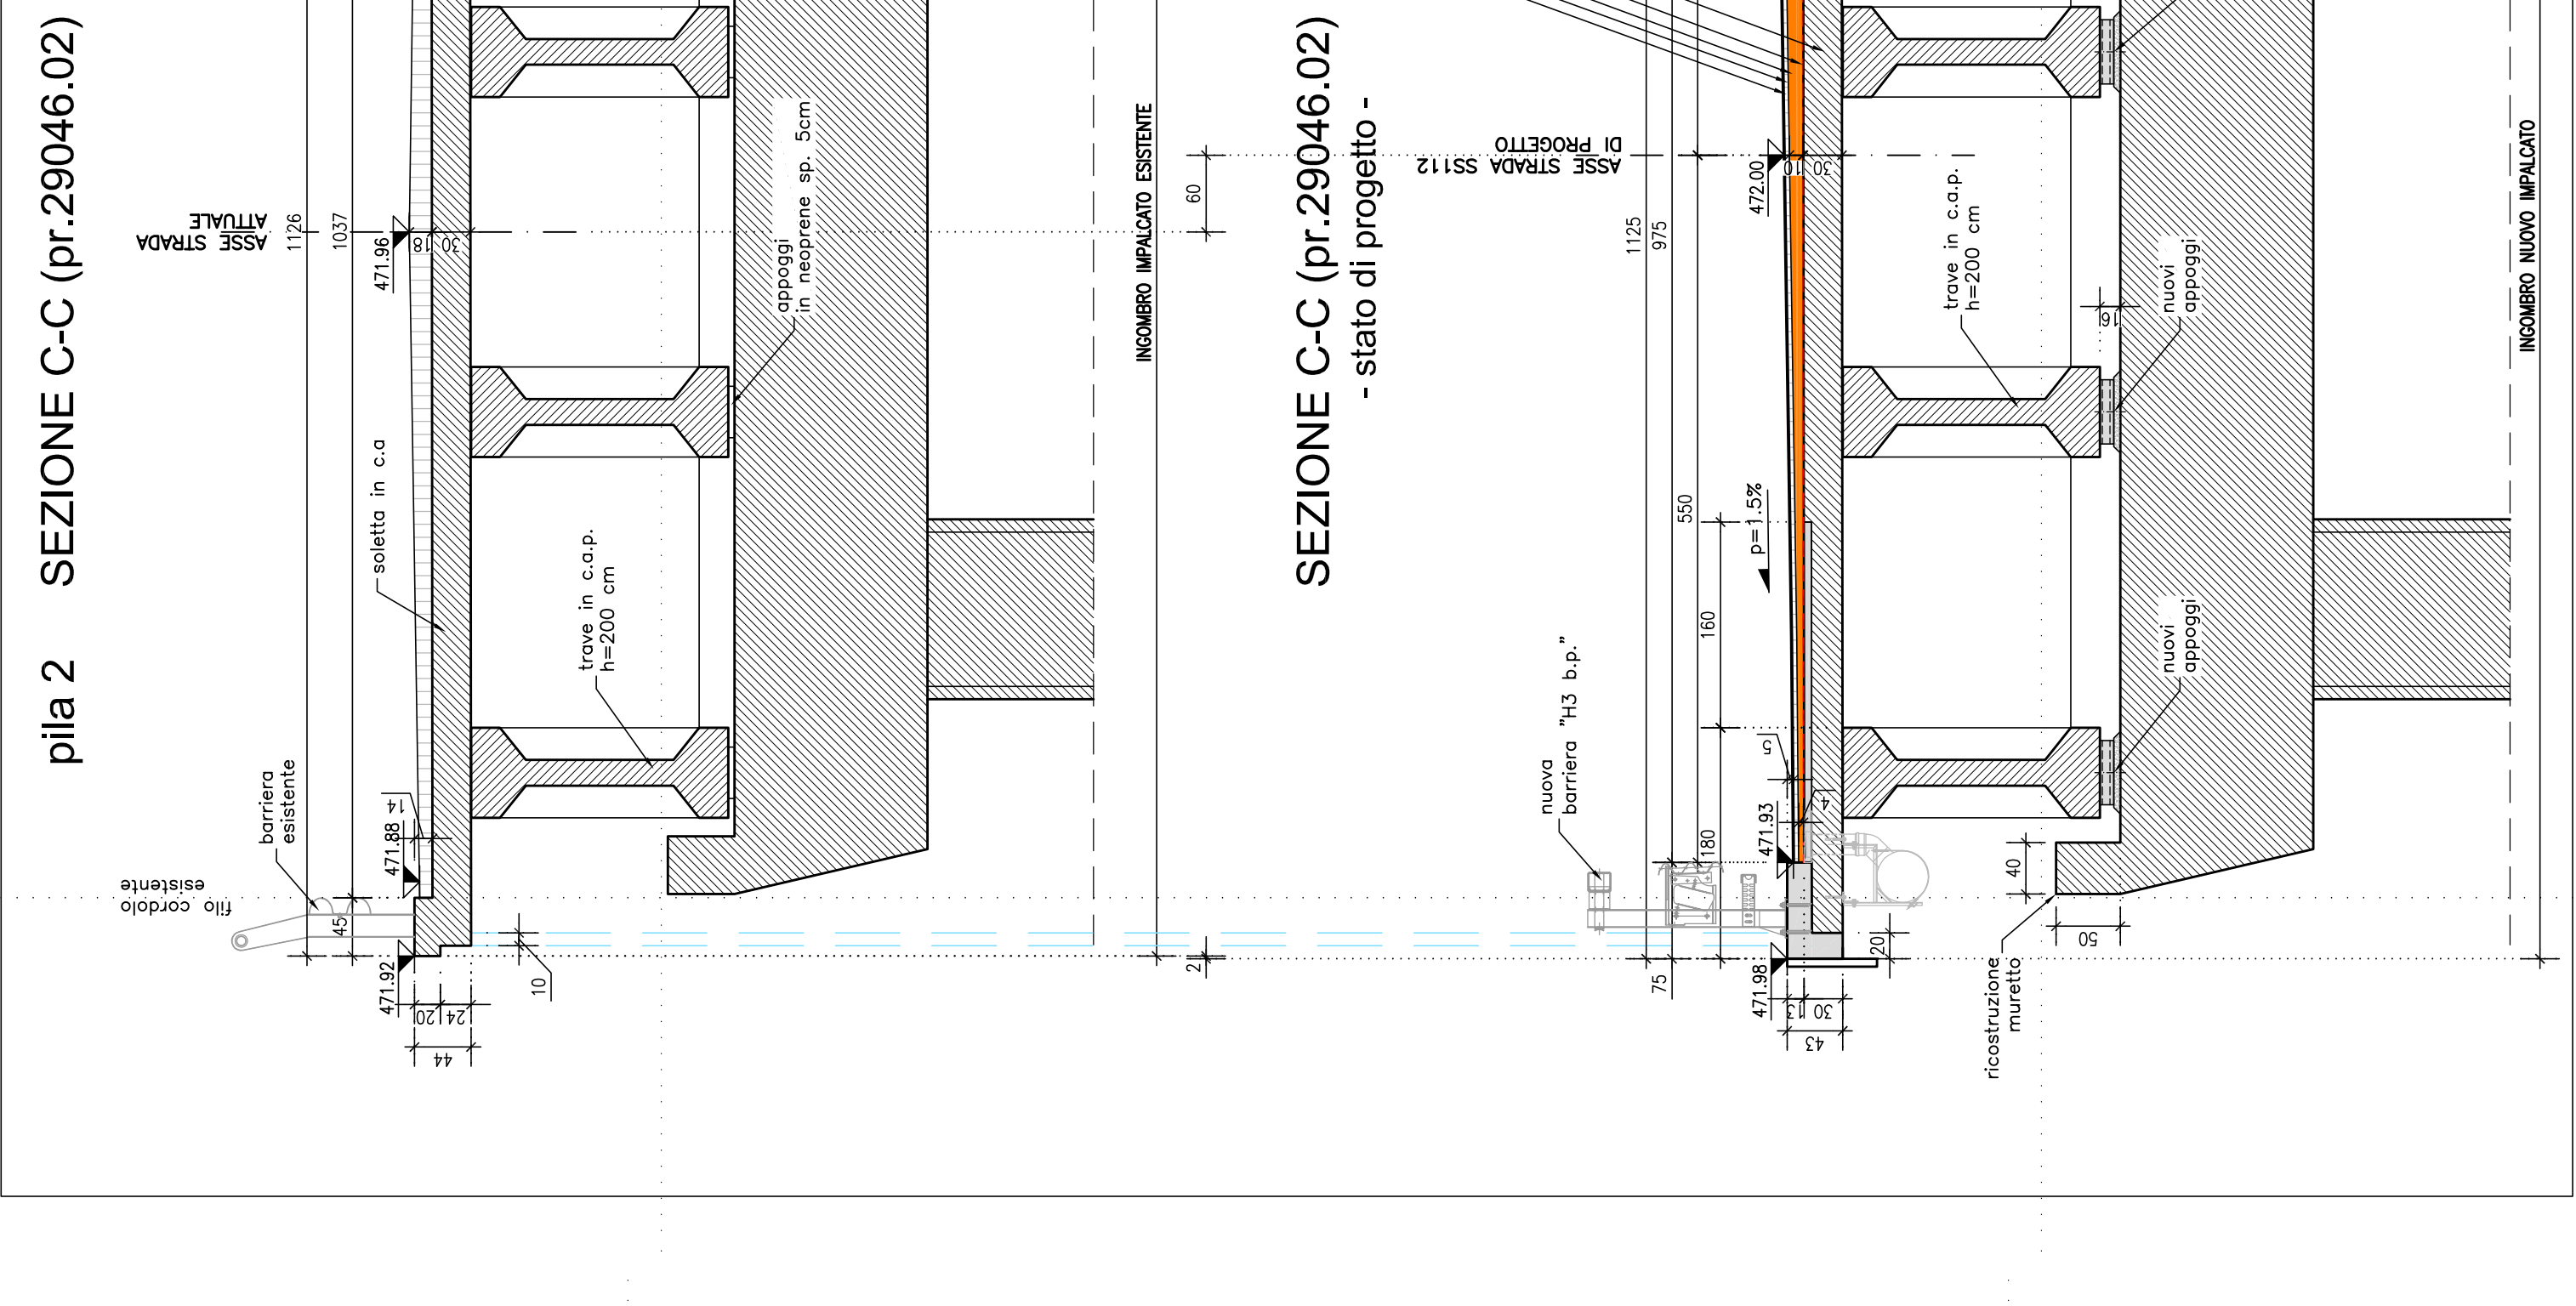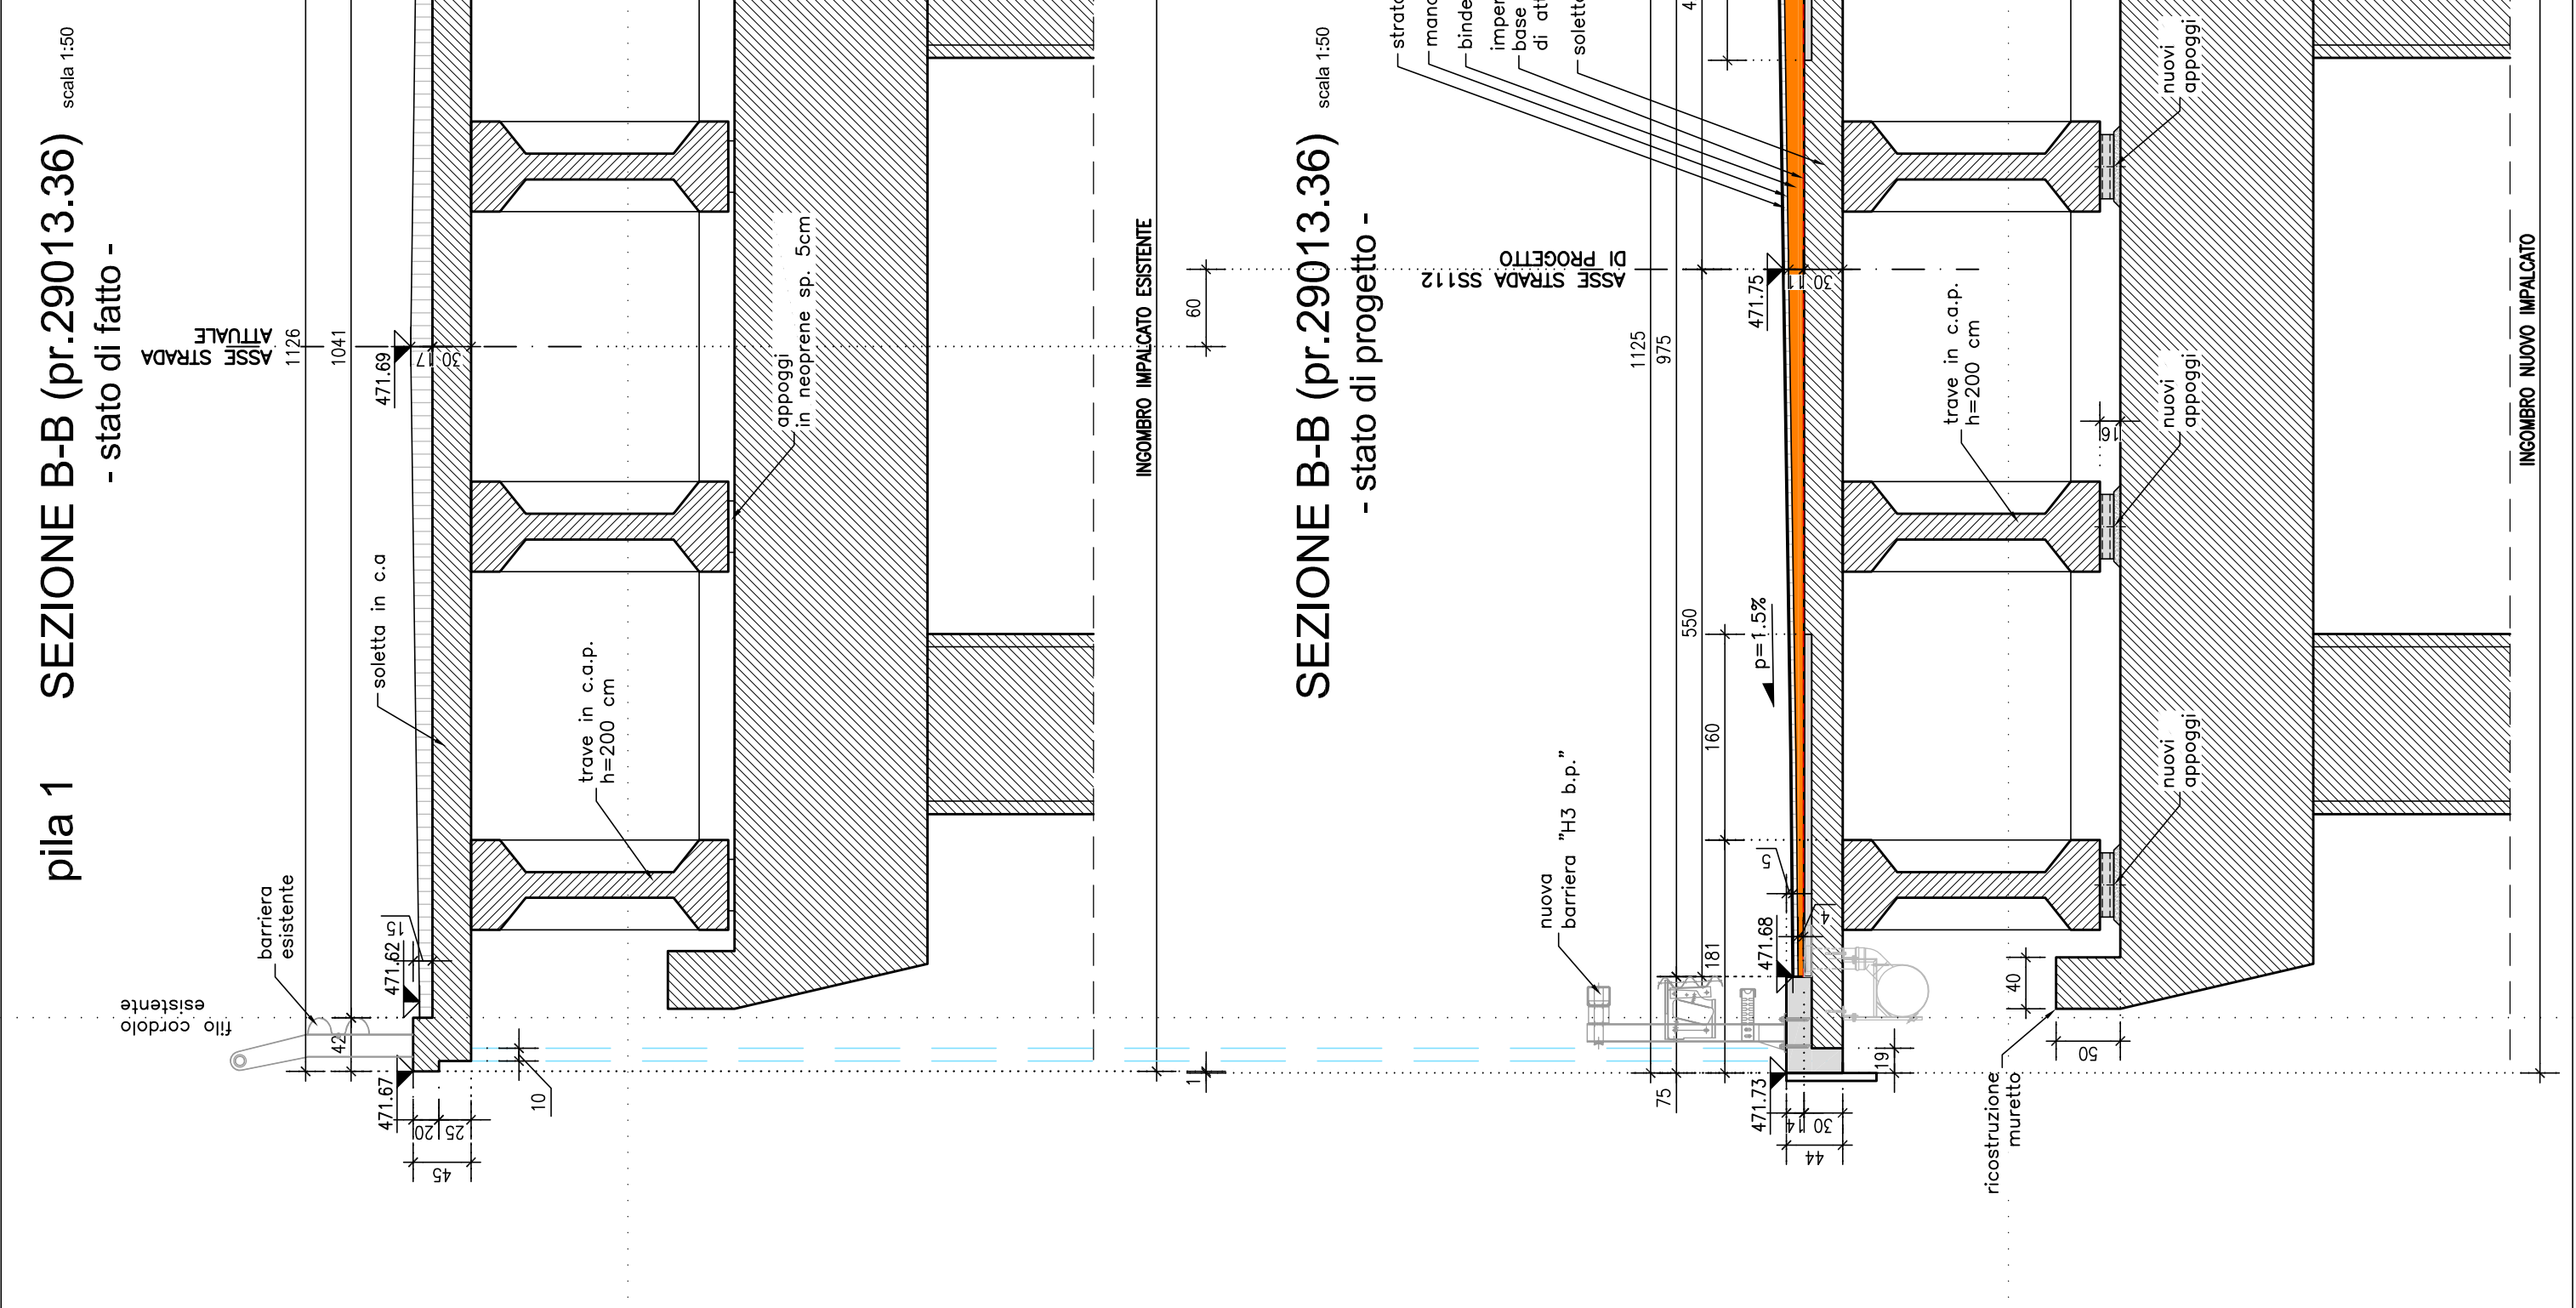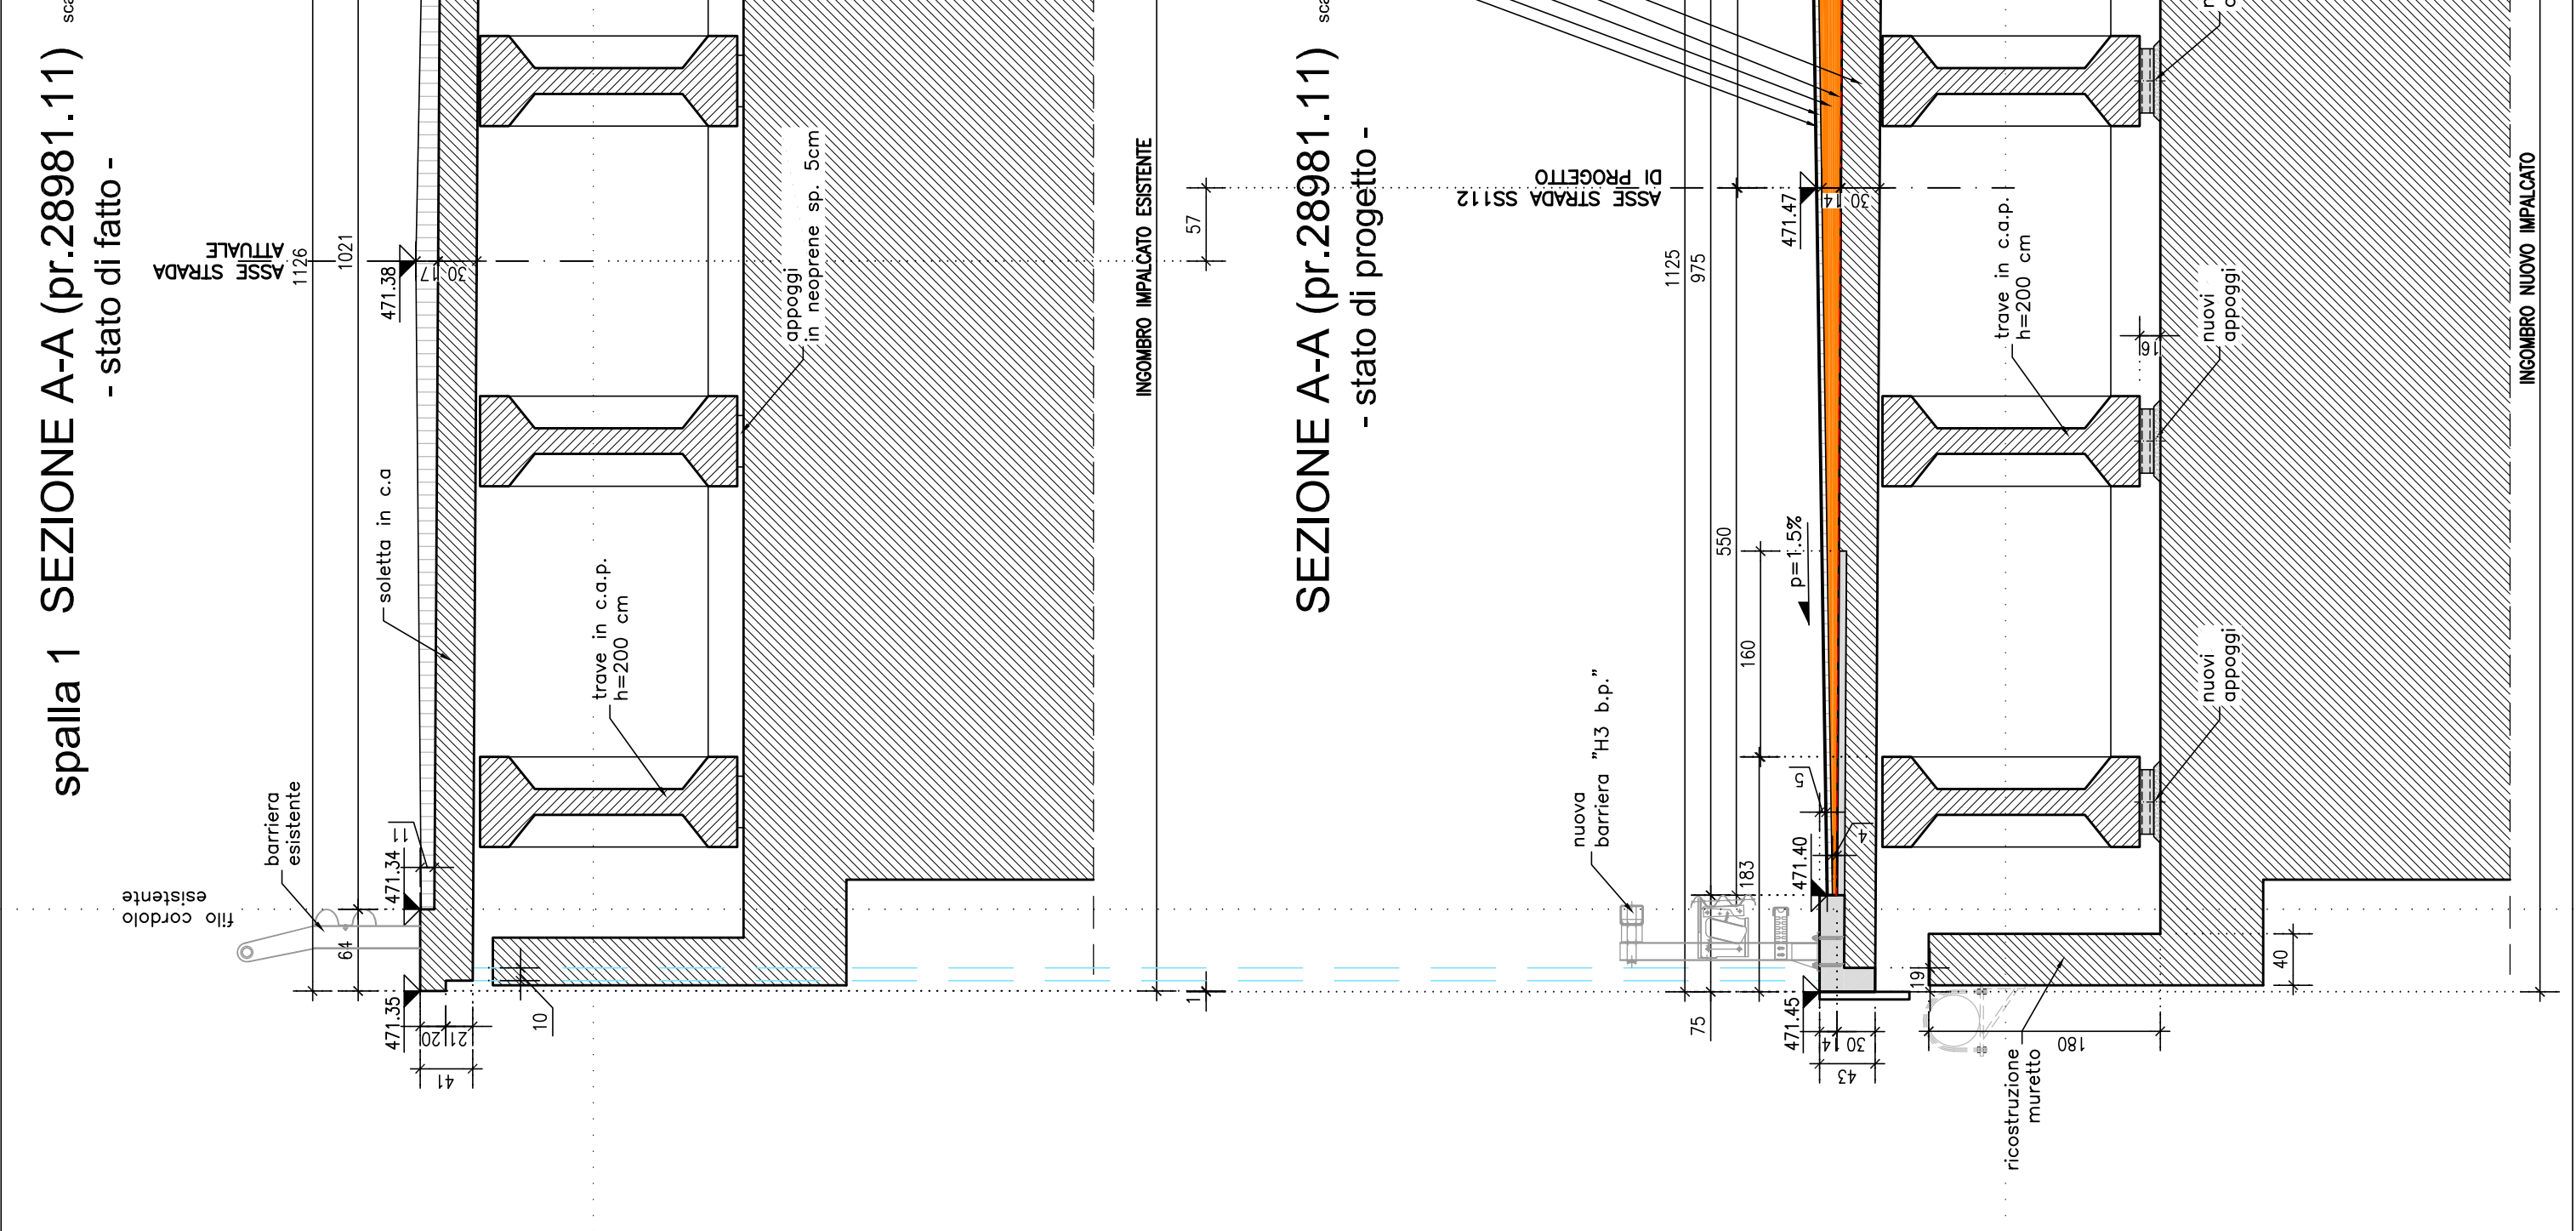

ANAS S.p.A.
 DIREZIONE REGIONALE PER LA SICILIA
 PA17/08
Bologneta S.c.p.a.

PERIZIA DI VARIANTE N.1 - MODIFICA TECNICA N. 157
INTERVENTI SU PONTI E VIADOTTI ESISTENTI - Lotto 2b VIADOTTO SANTA MARIA 2 - Interventi locali - Sezioni trasversali
 Tav. 4/3

Codice Unico Progetto (CUP): F41B03000230001
 Codice Elaborato: PA17/08
 Data: 07/07/2015
 Autore: P. E.
 Verificatore: N. O.
 Approvatore: I. O.
 Data: 07/07/2015
 Firma: P. E.
 Verificatore: N. O.
 Approvatore: I. O.

POLITECNICA
 Consulente
1