
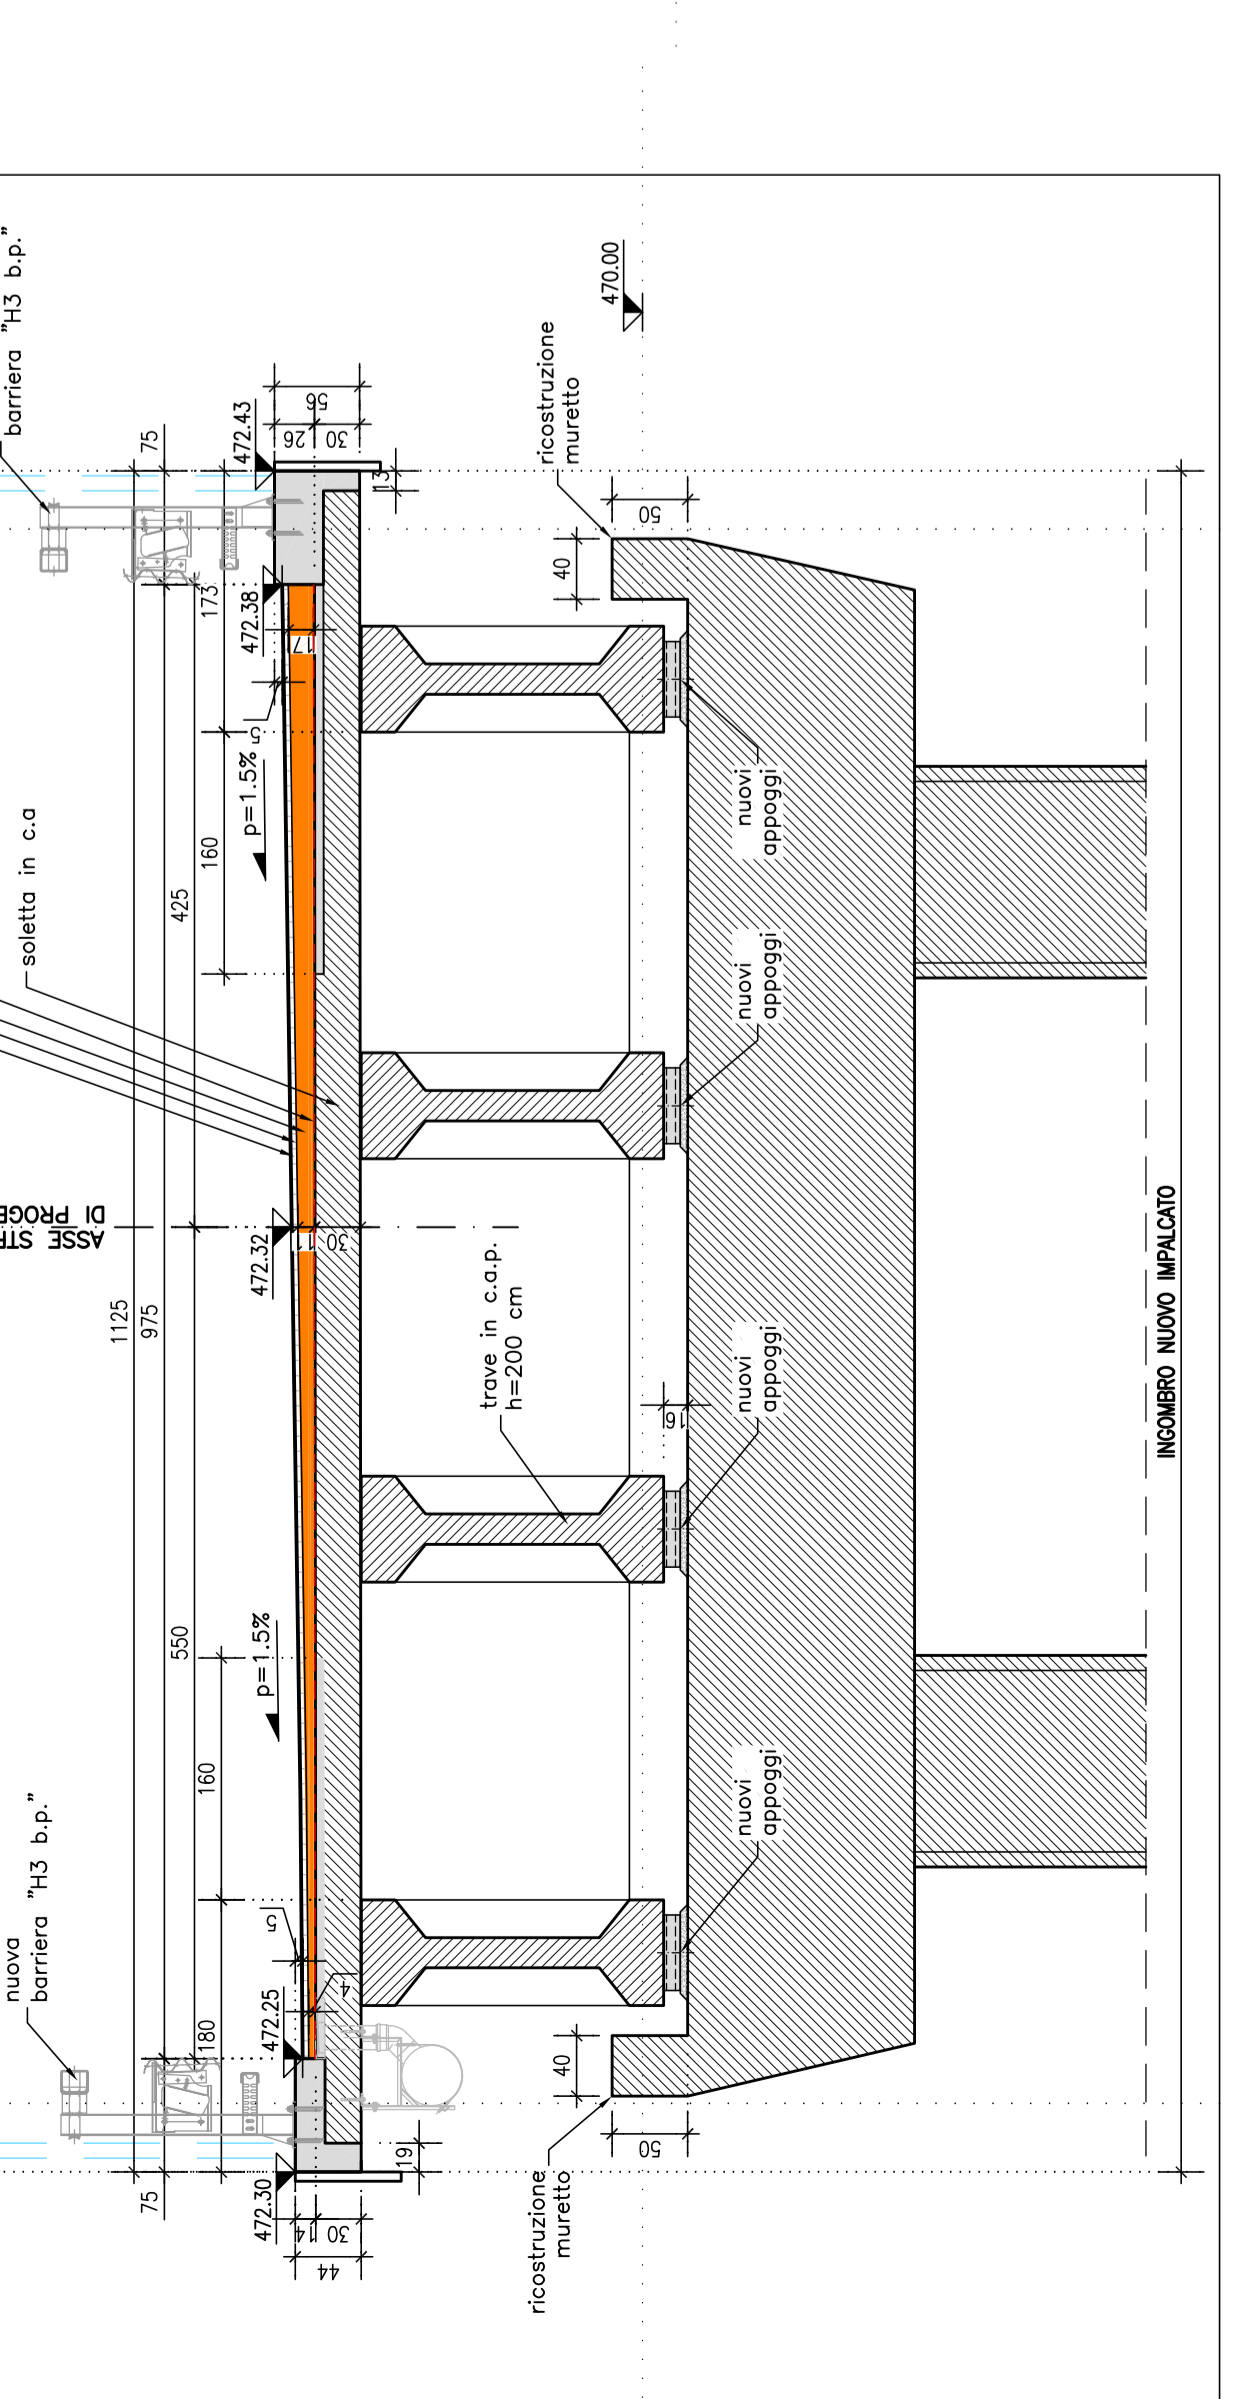
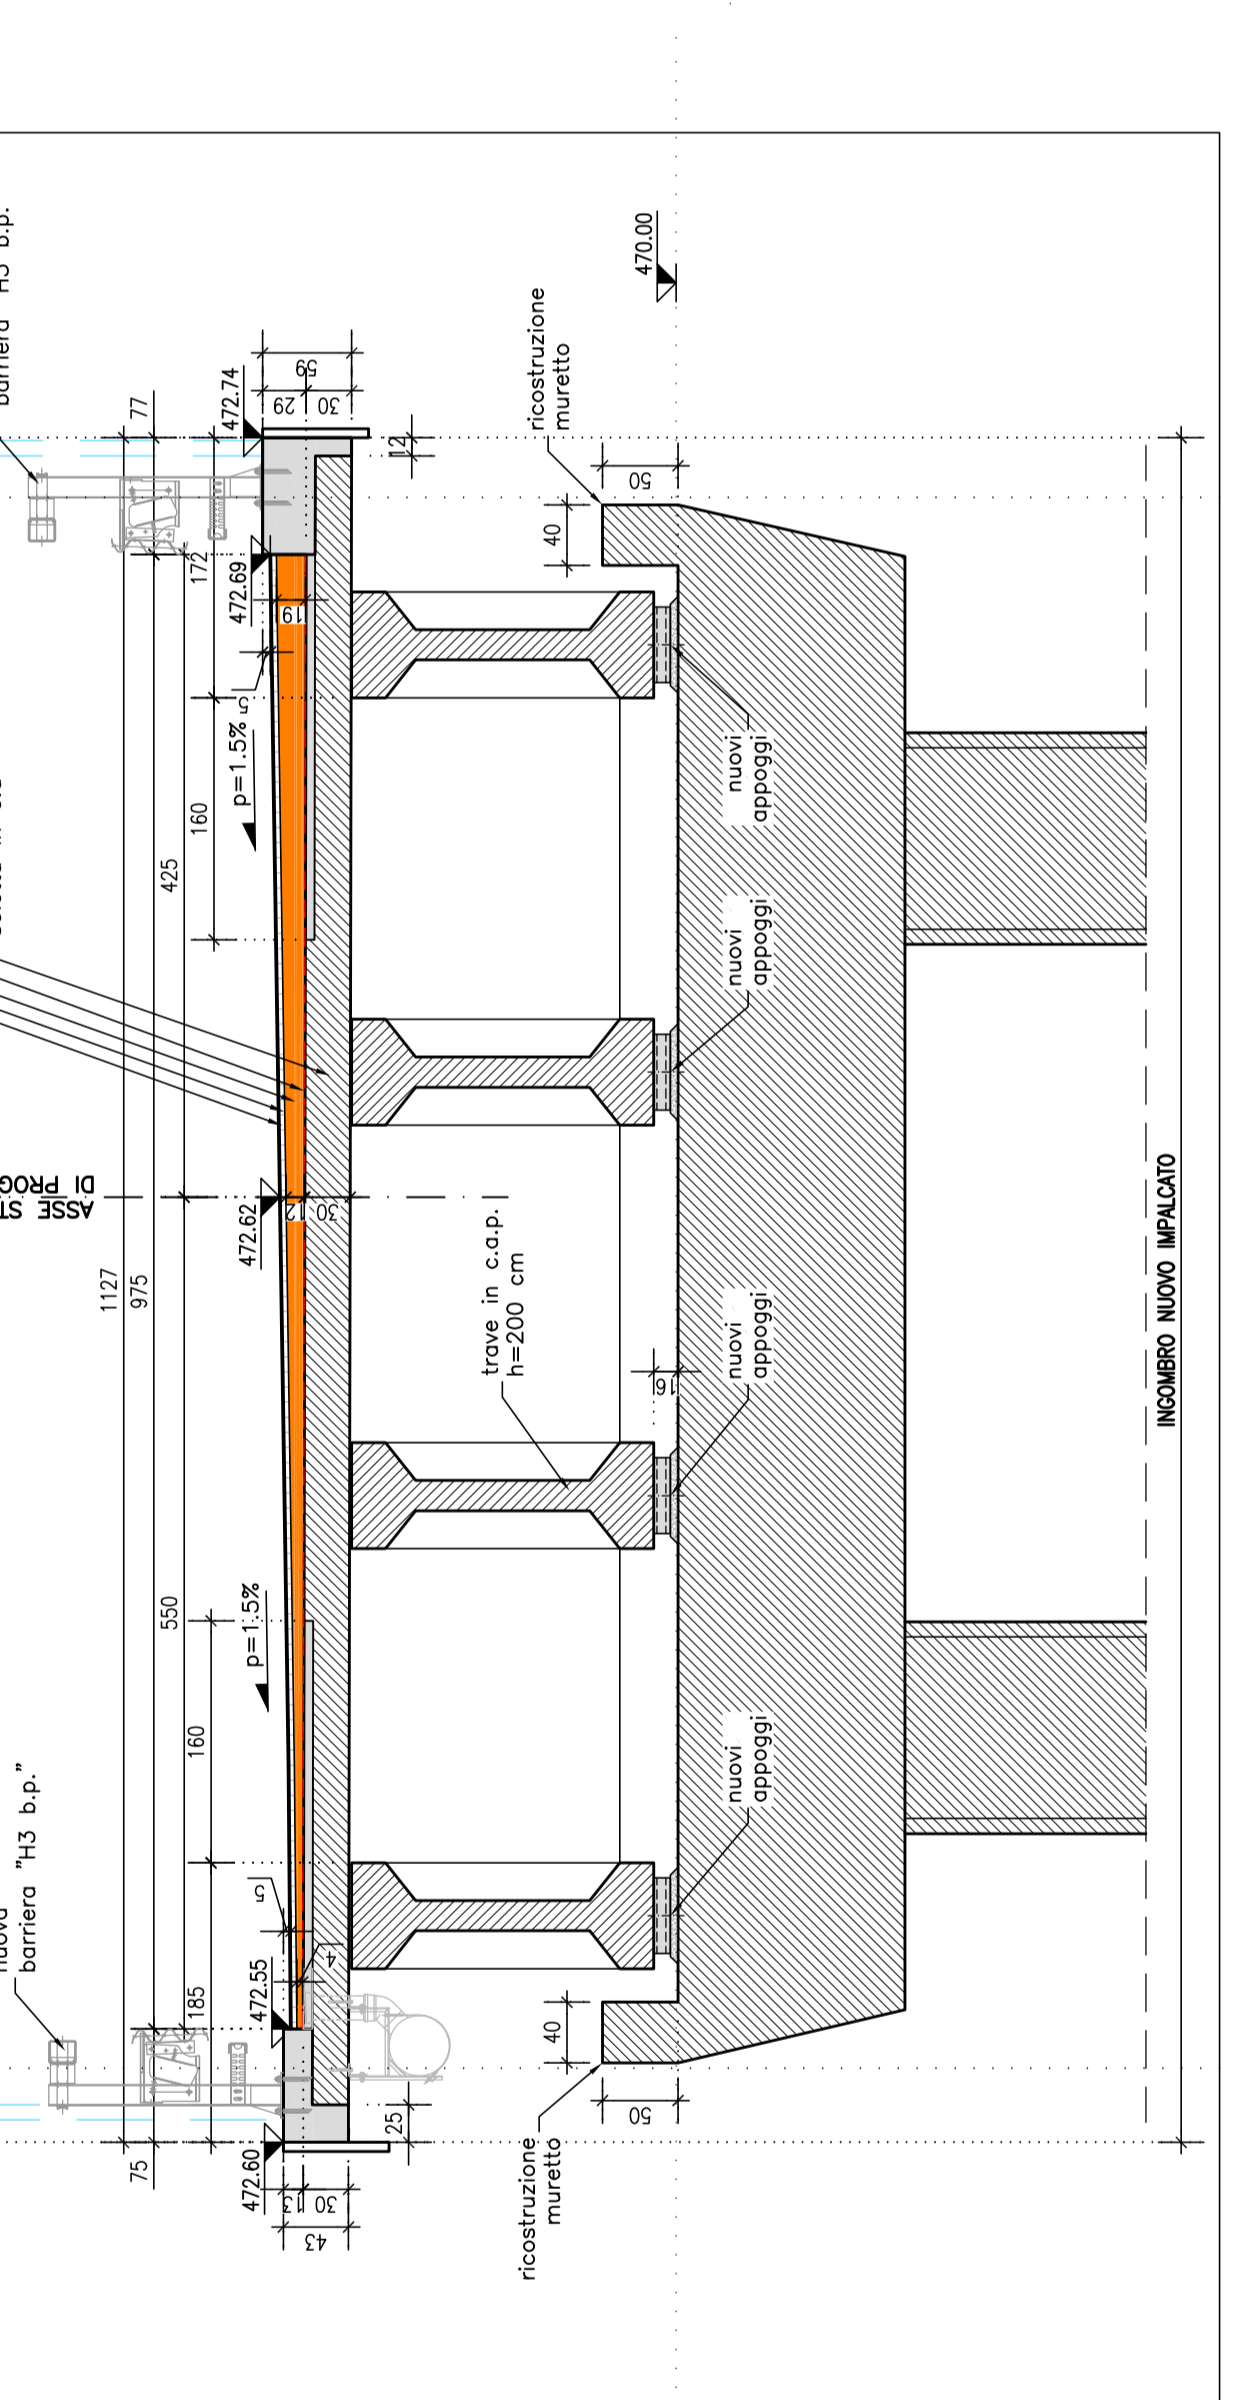
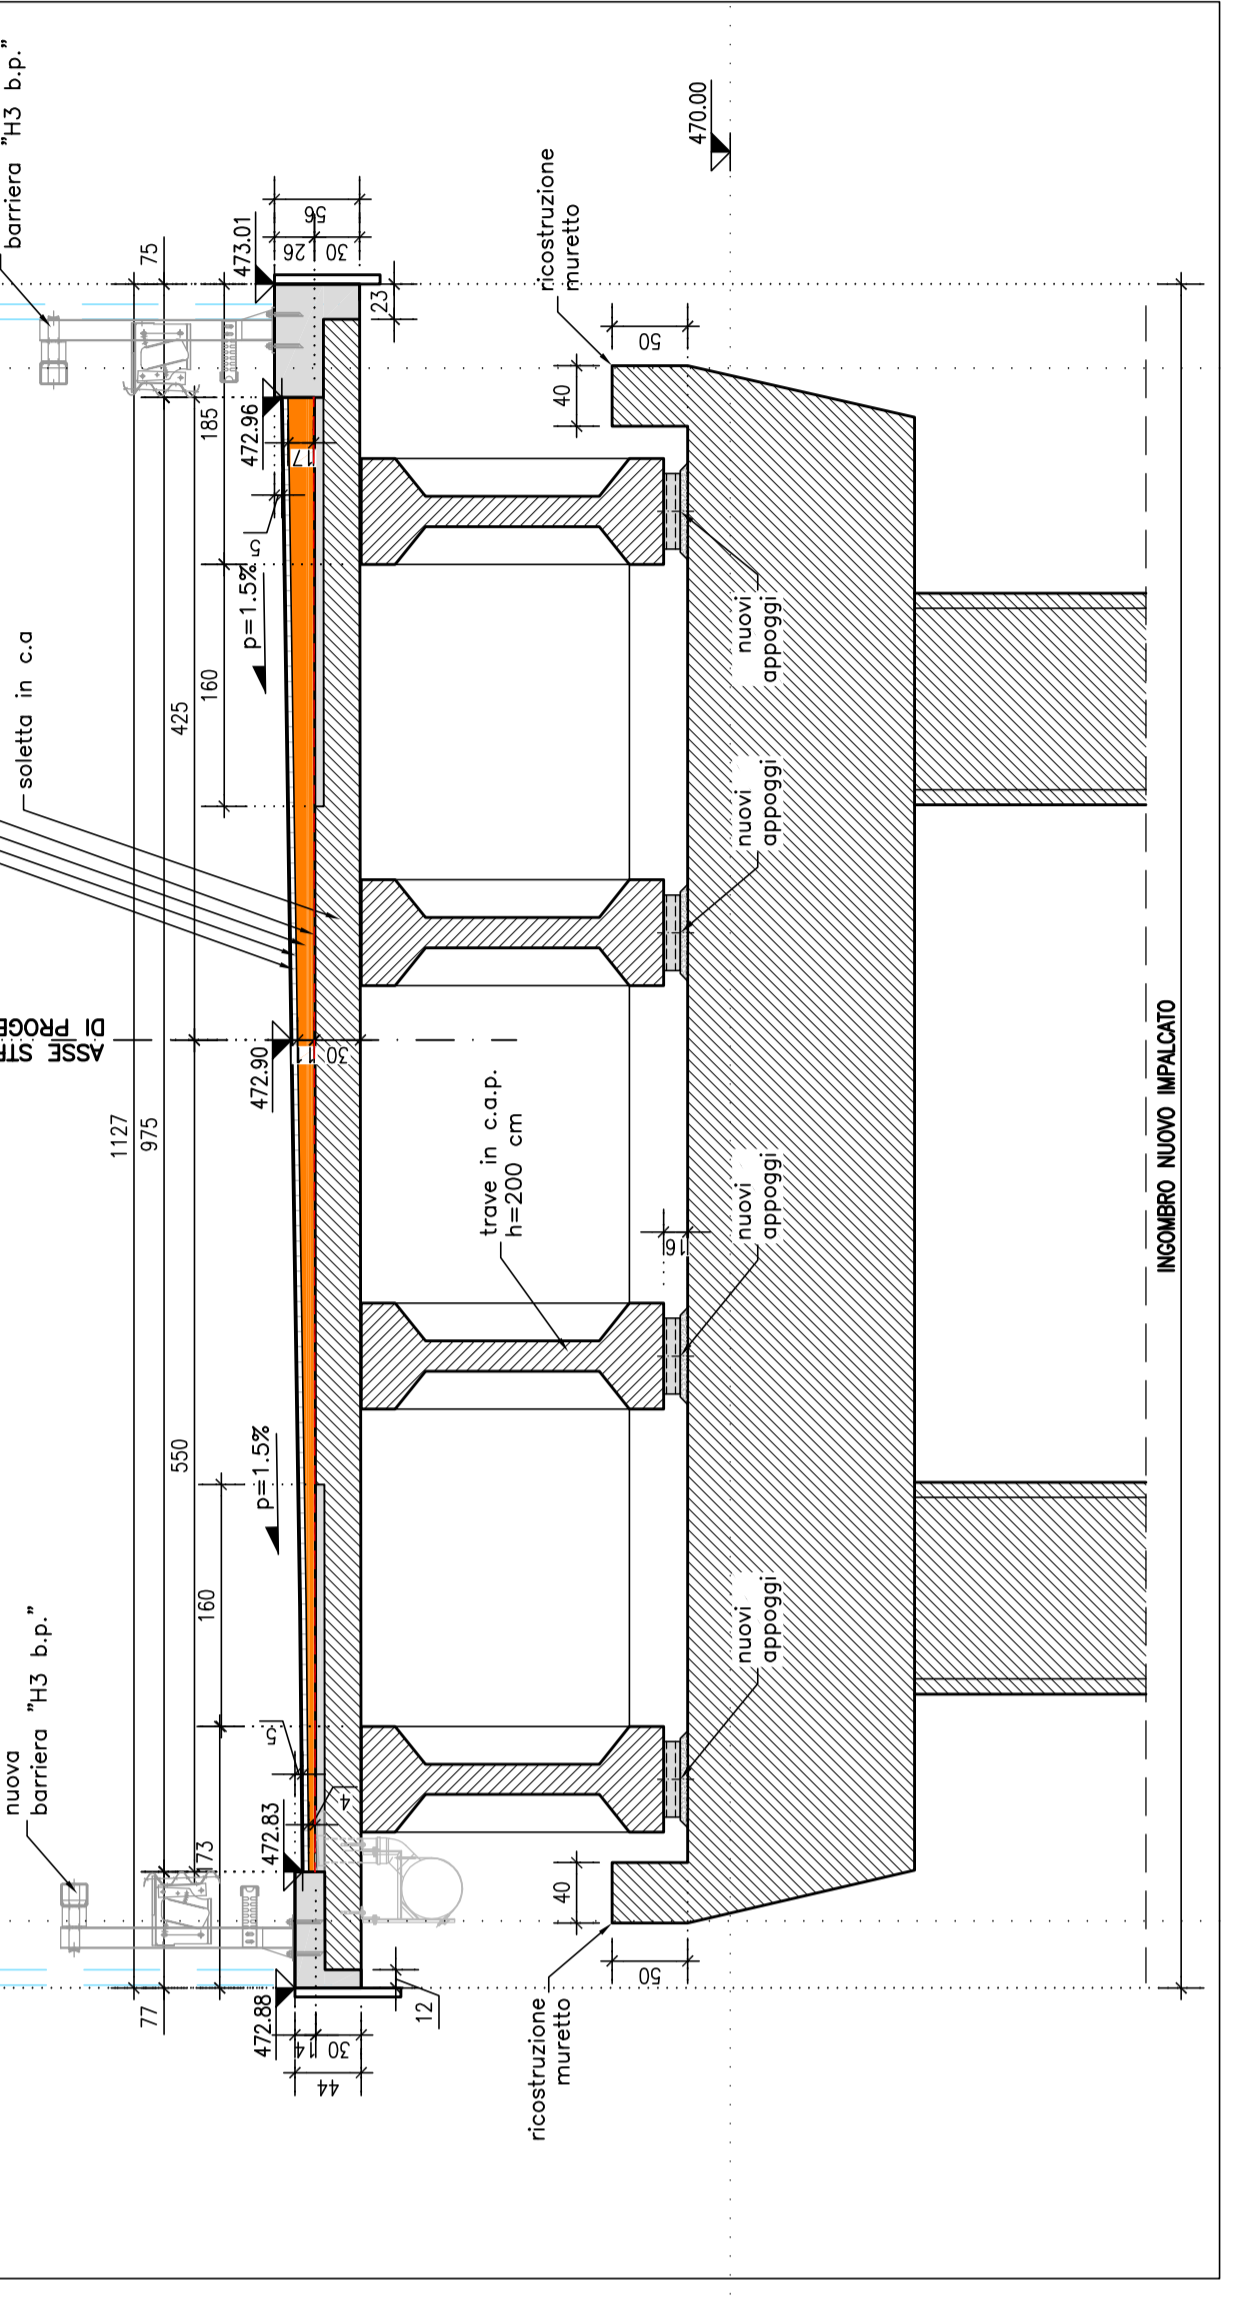
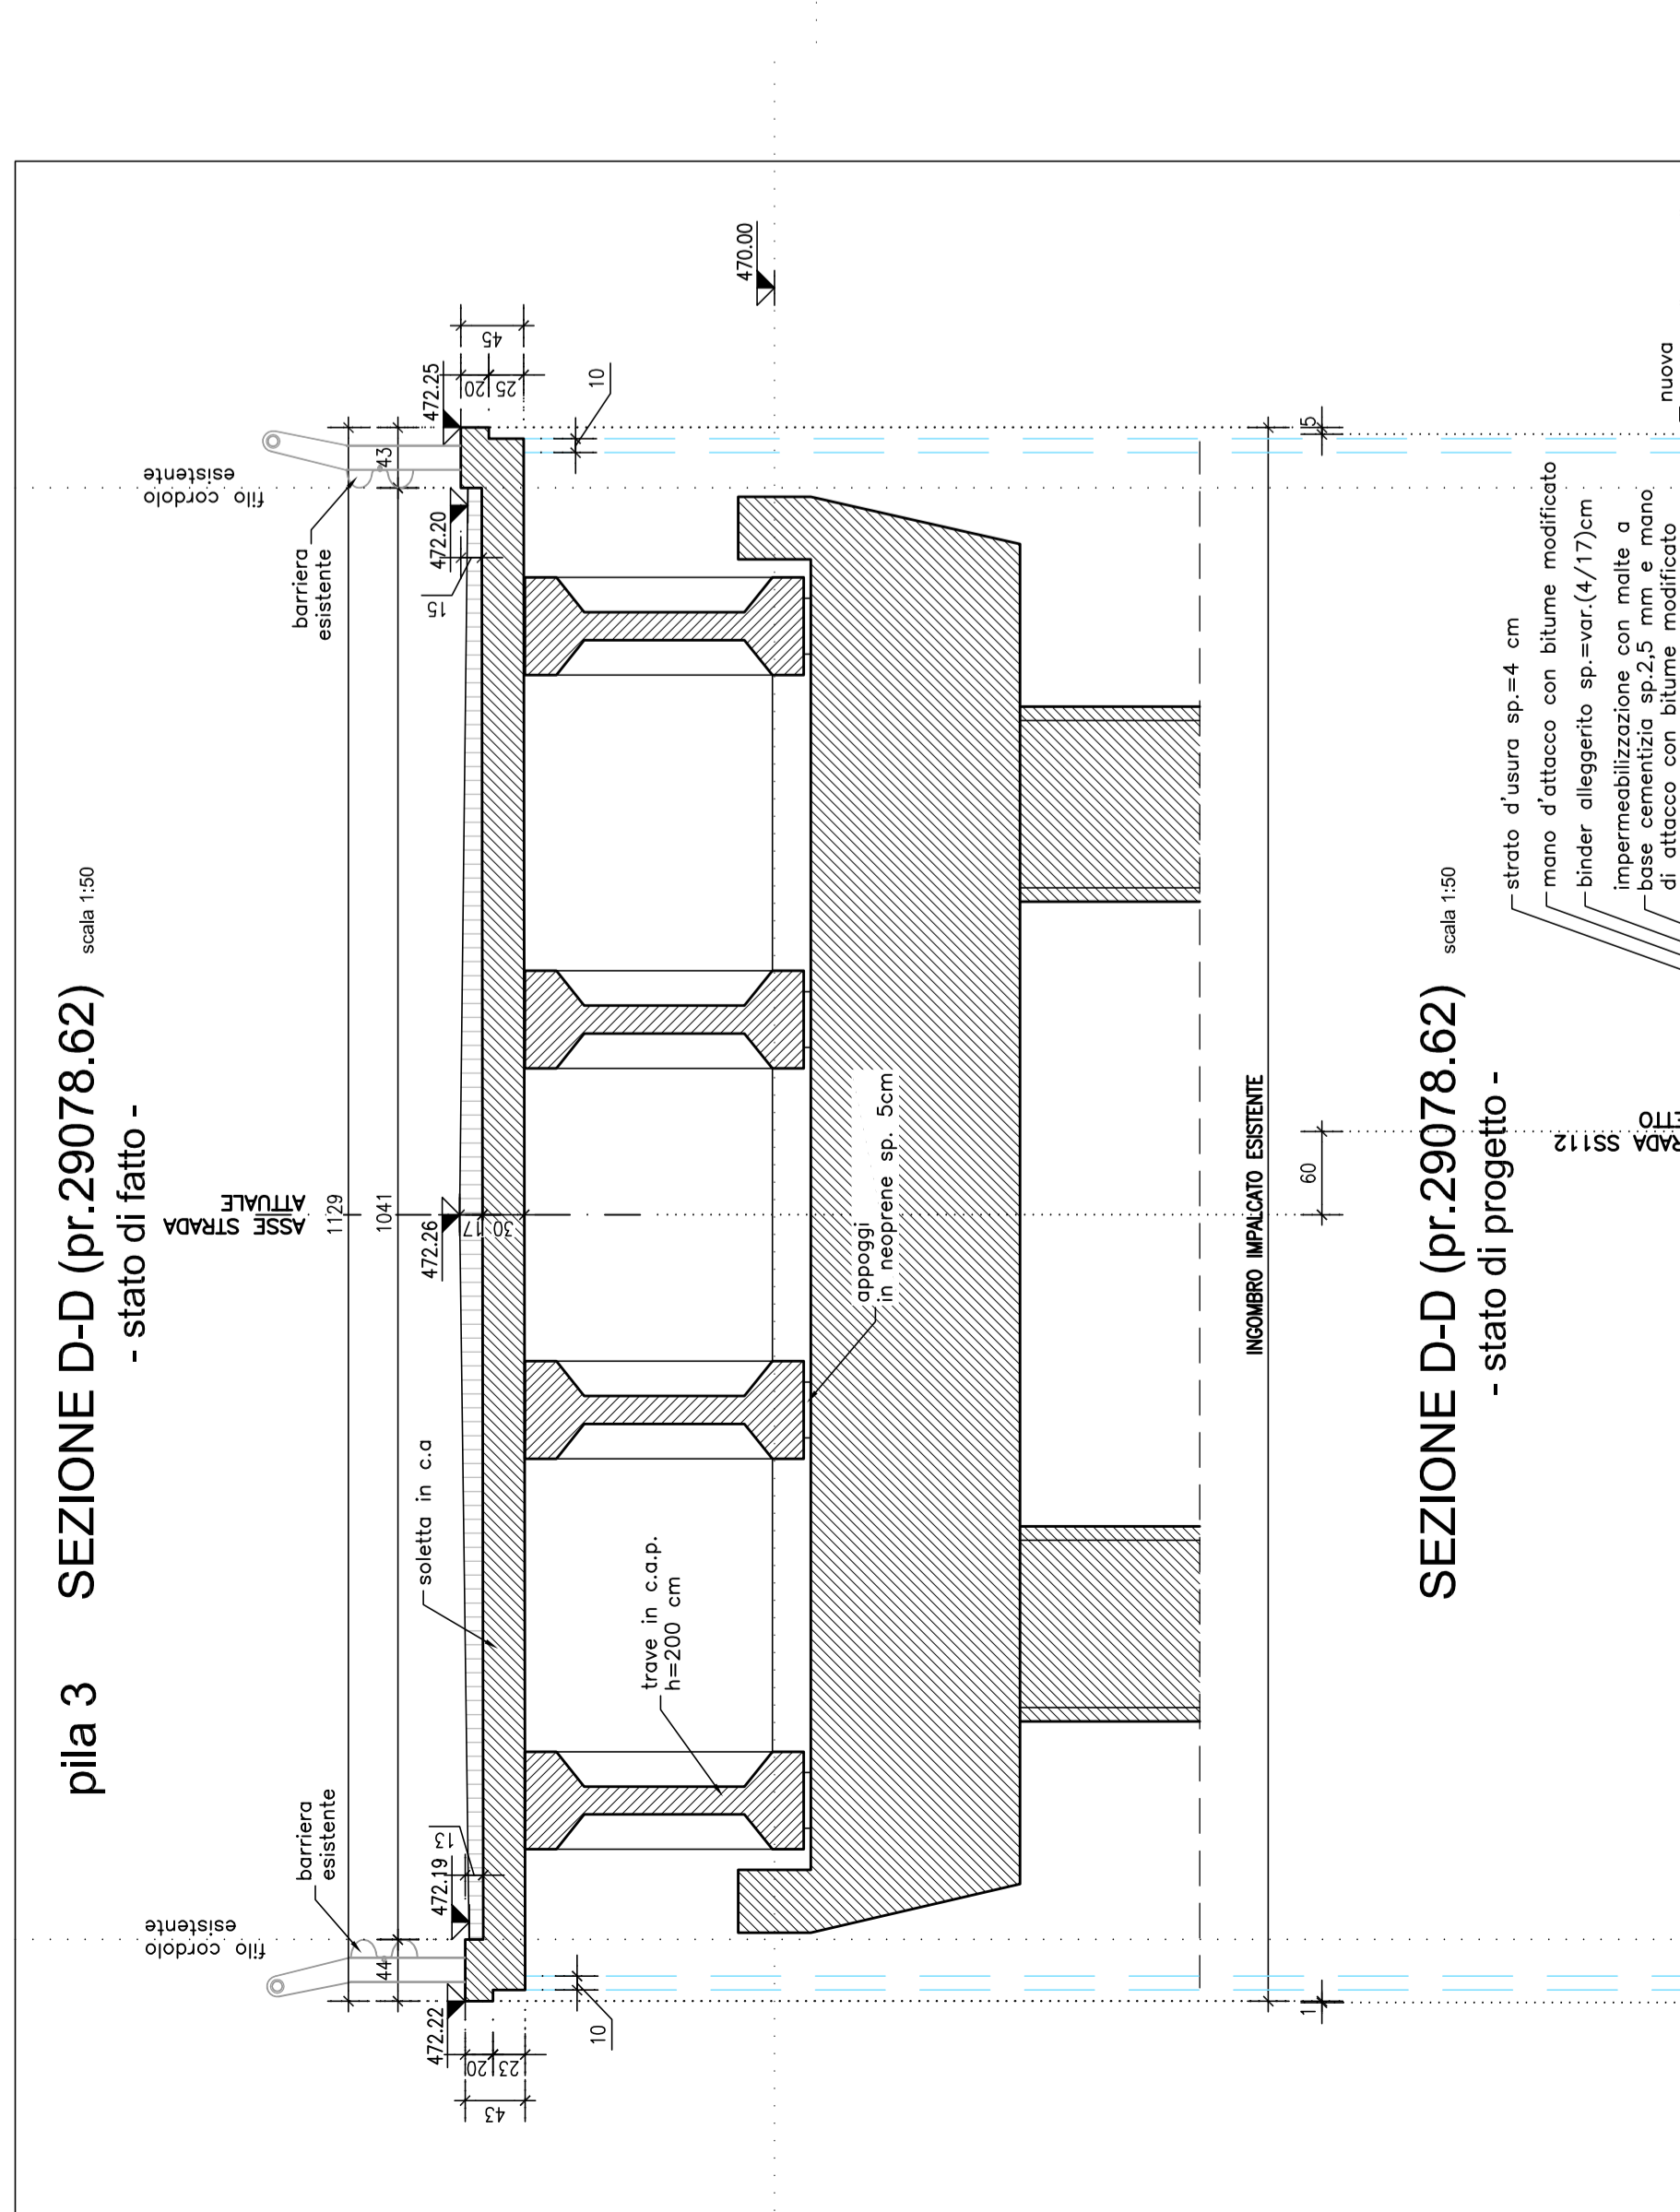
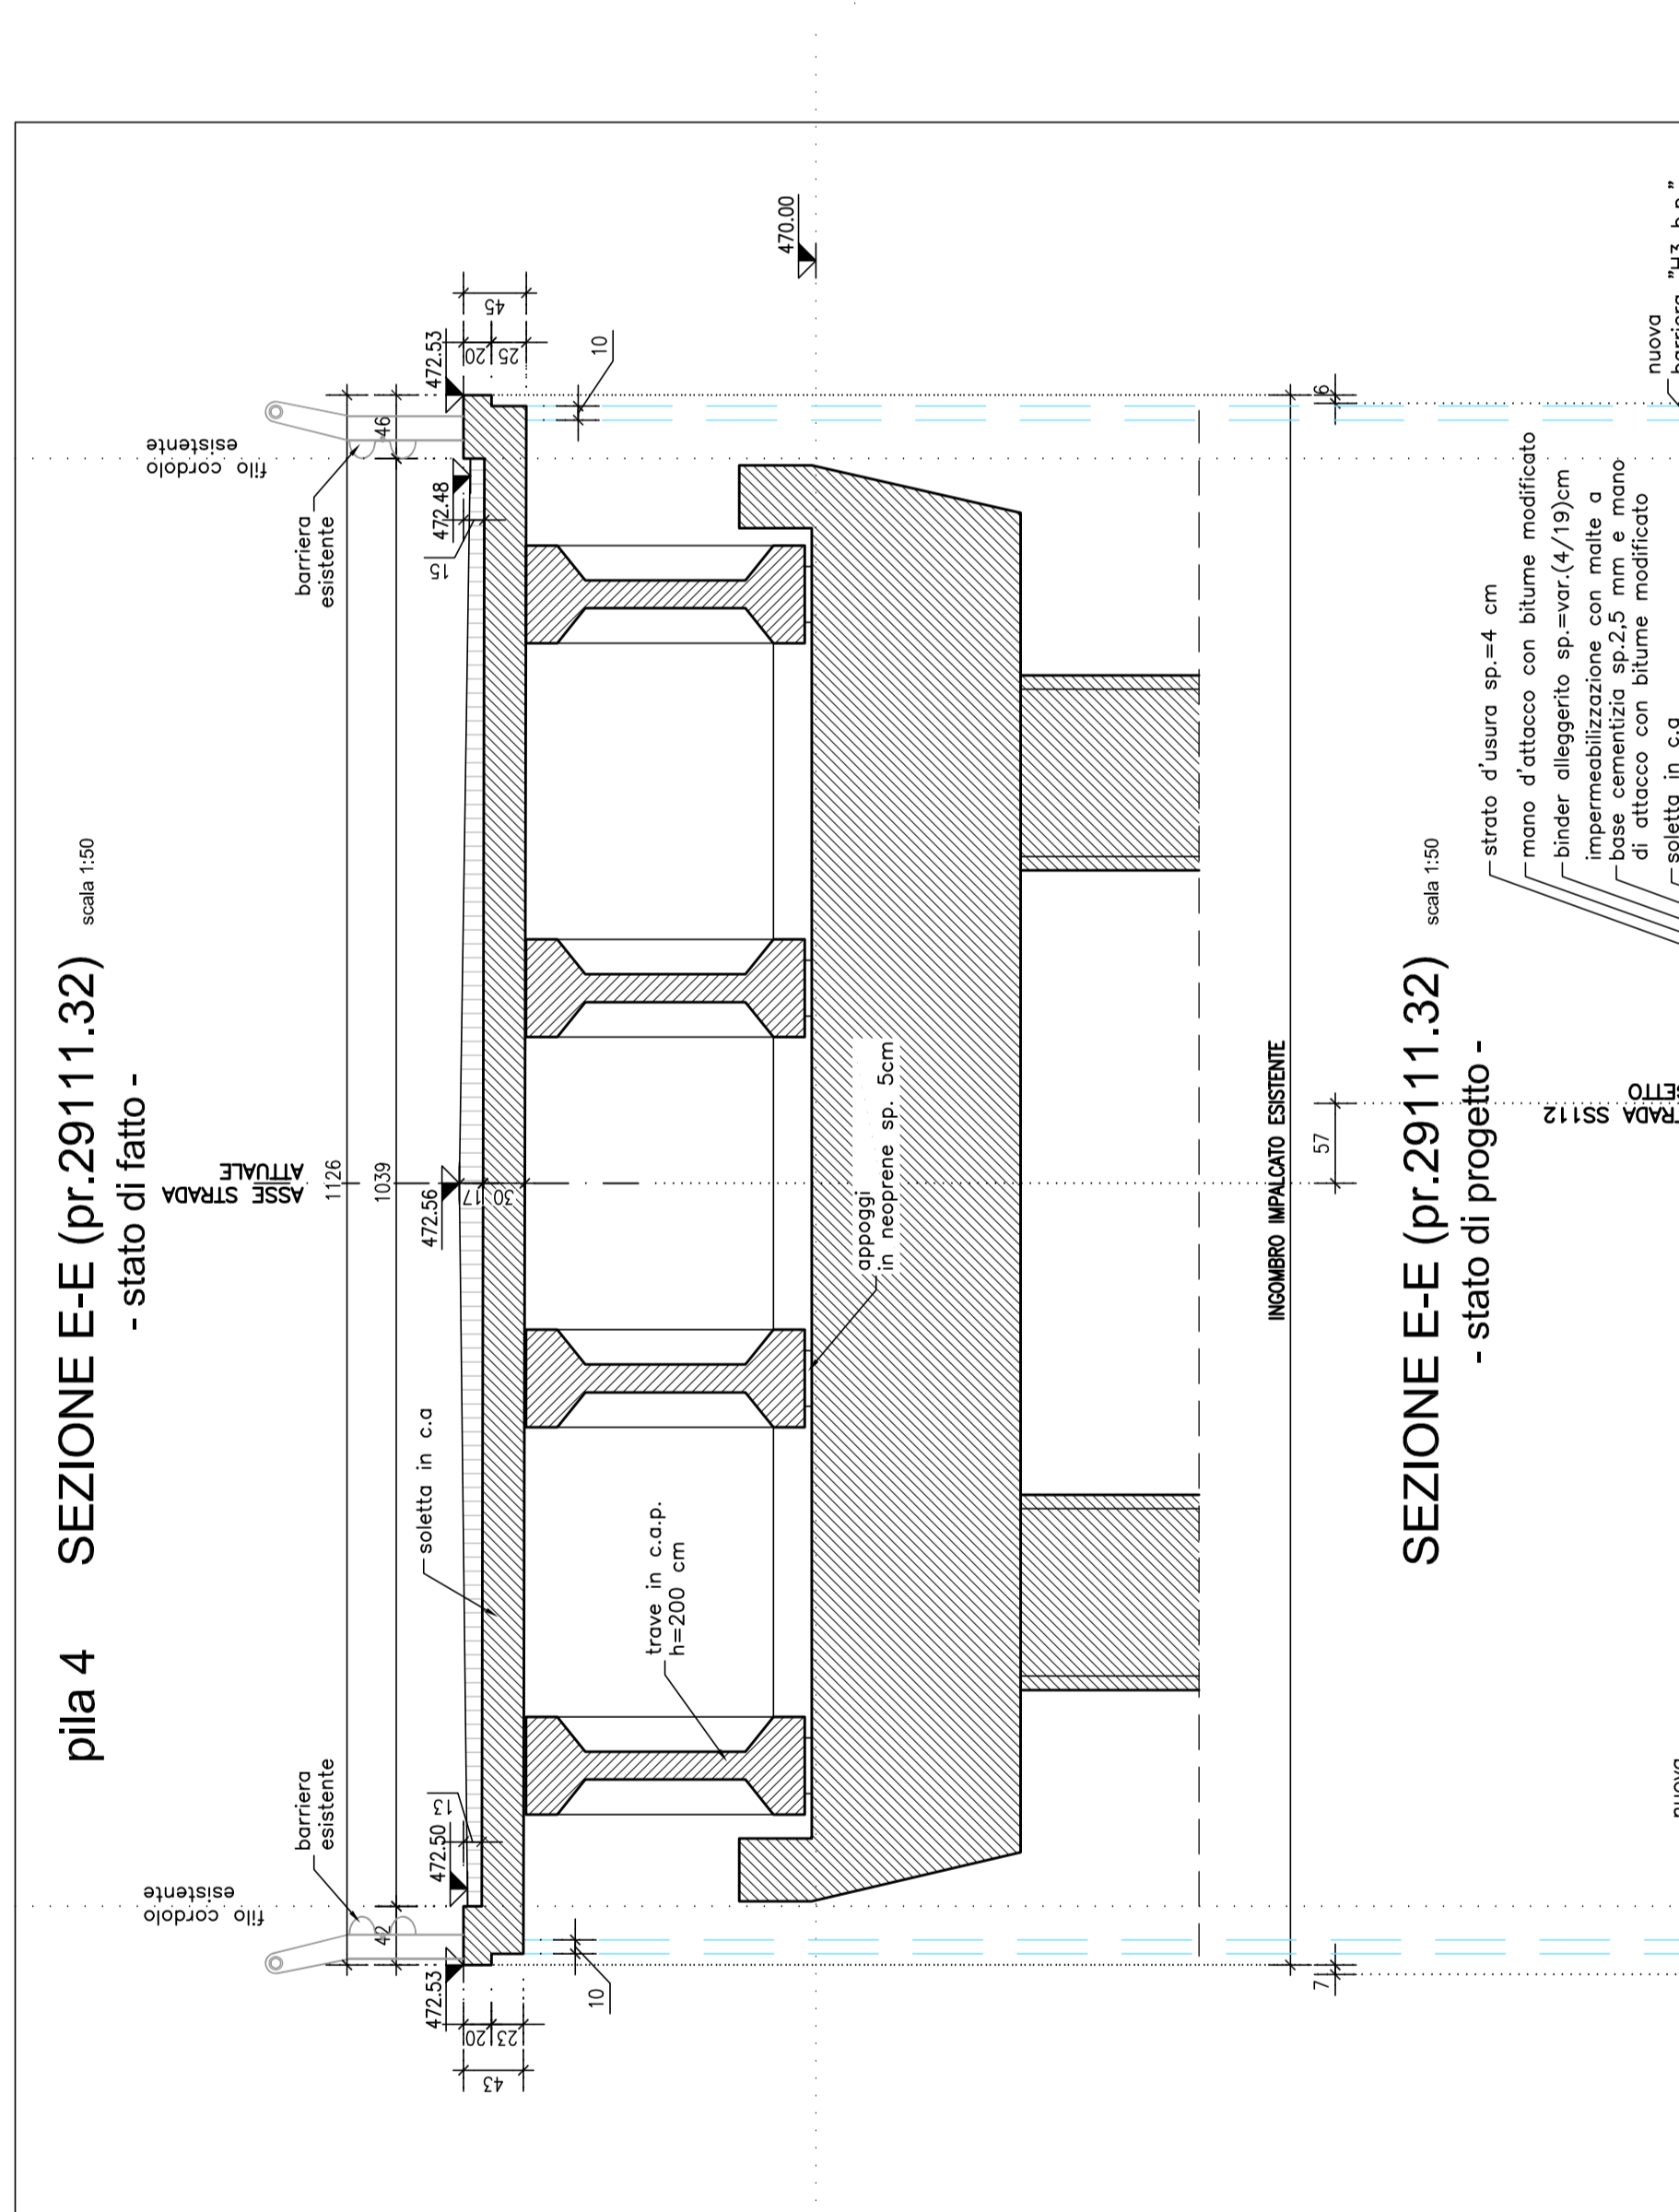


**N.B. :** Nei tracciamenti costruttivi di tutte le singole sezioni si dovrà sempre verificare che la distanza minima tra i fili interni dei cordoli contrapposti sia pari a 9,75 m, e comunicare sempre nel rispetto di quanto indicato nel progetto stradale.

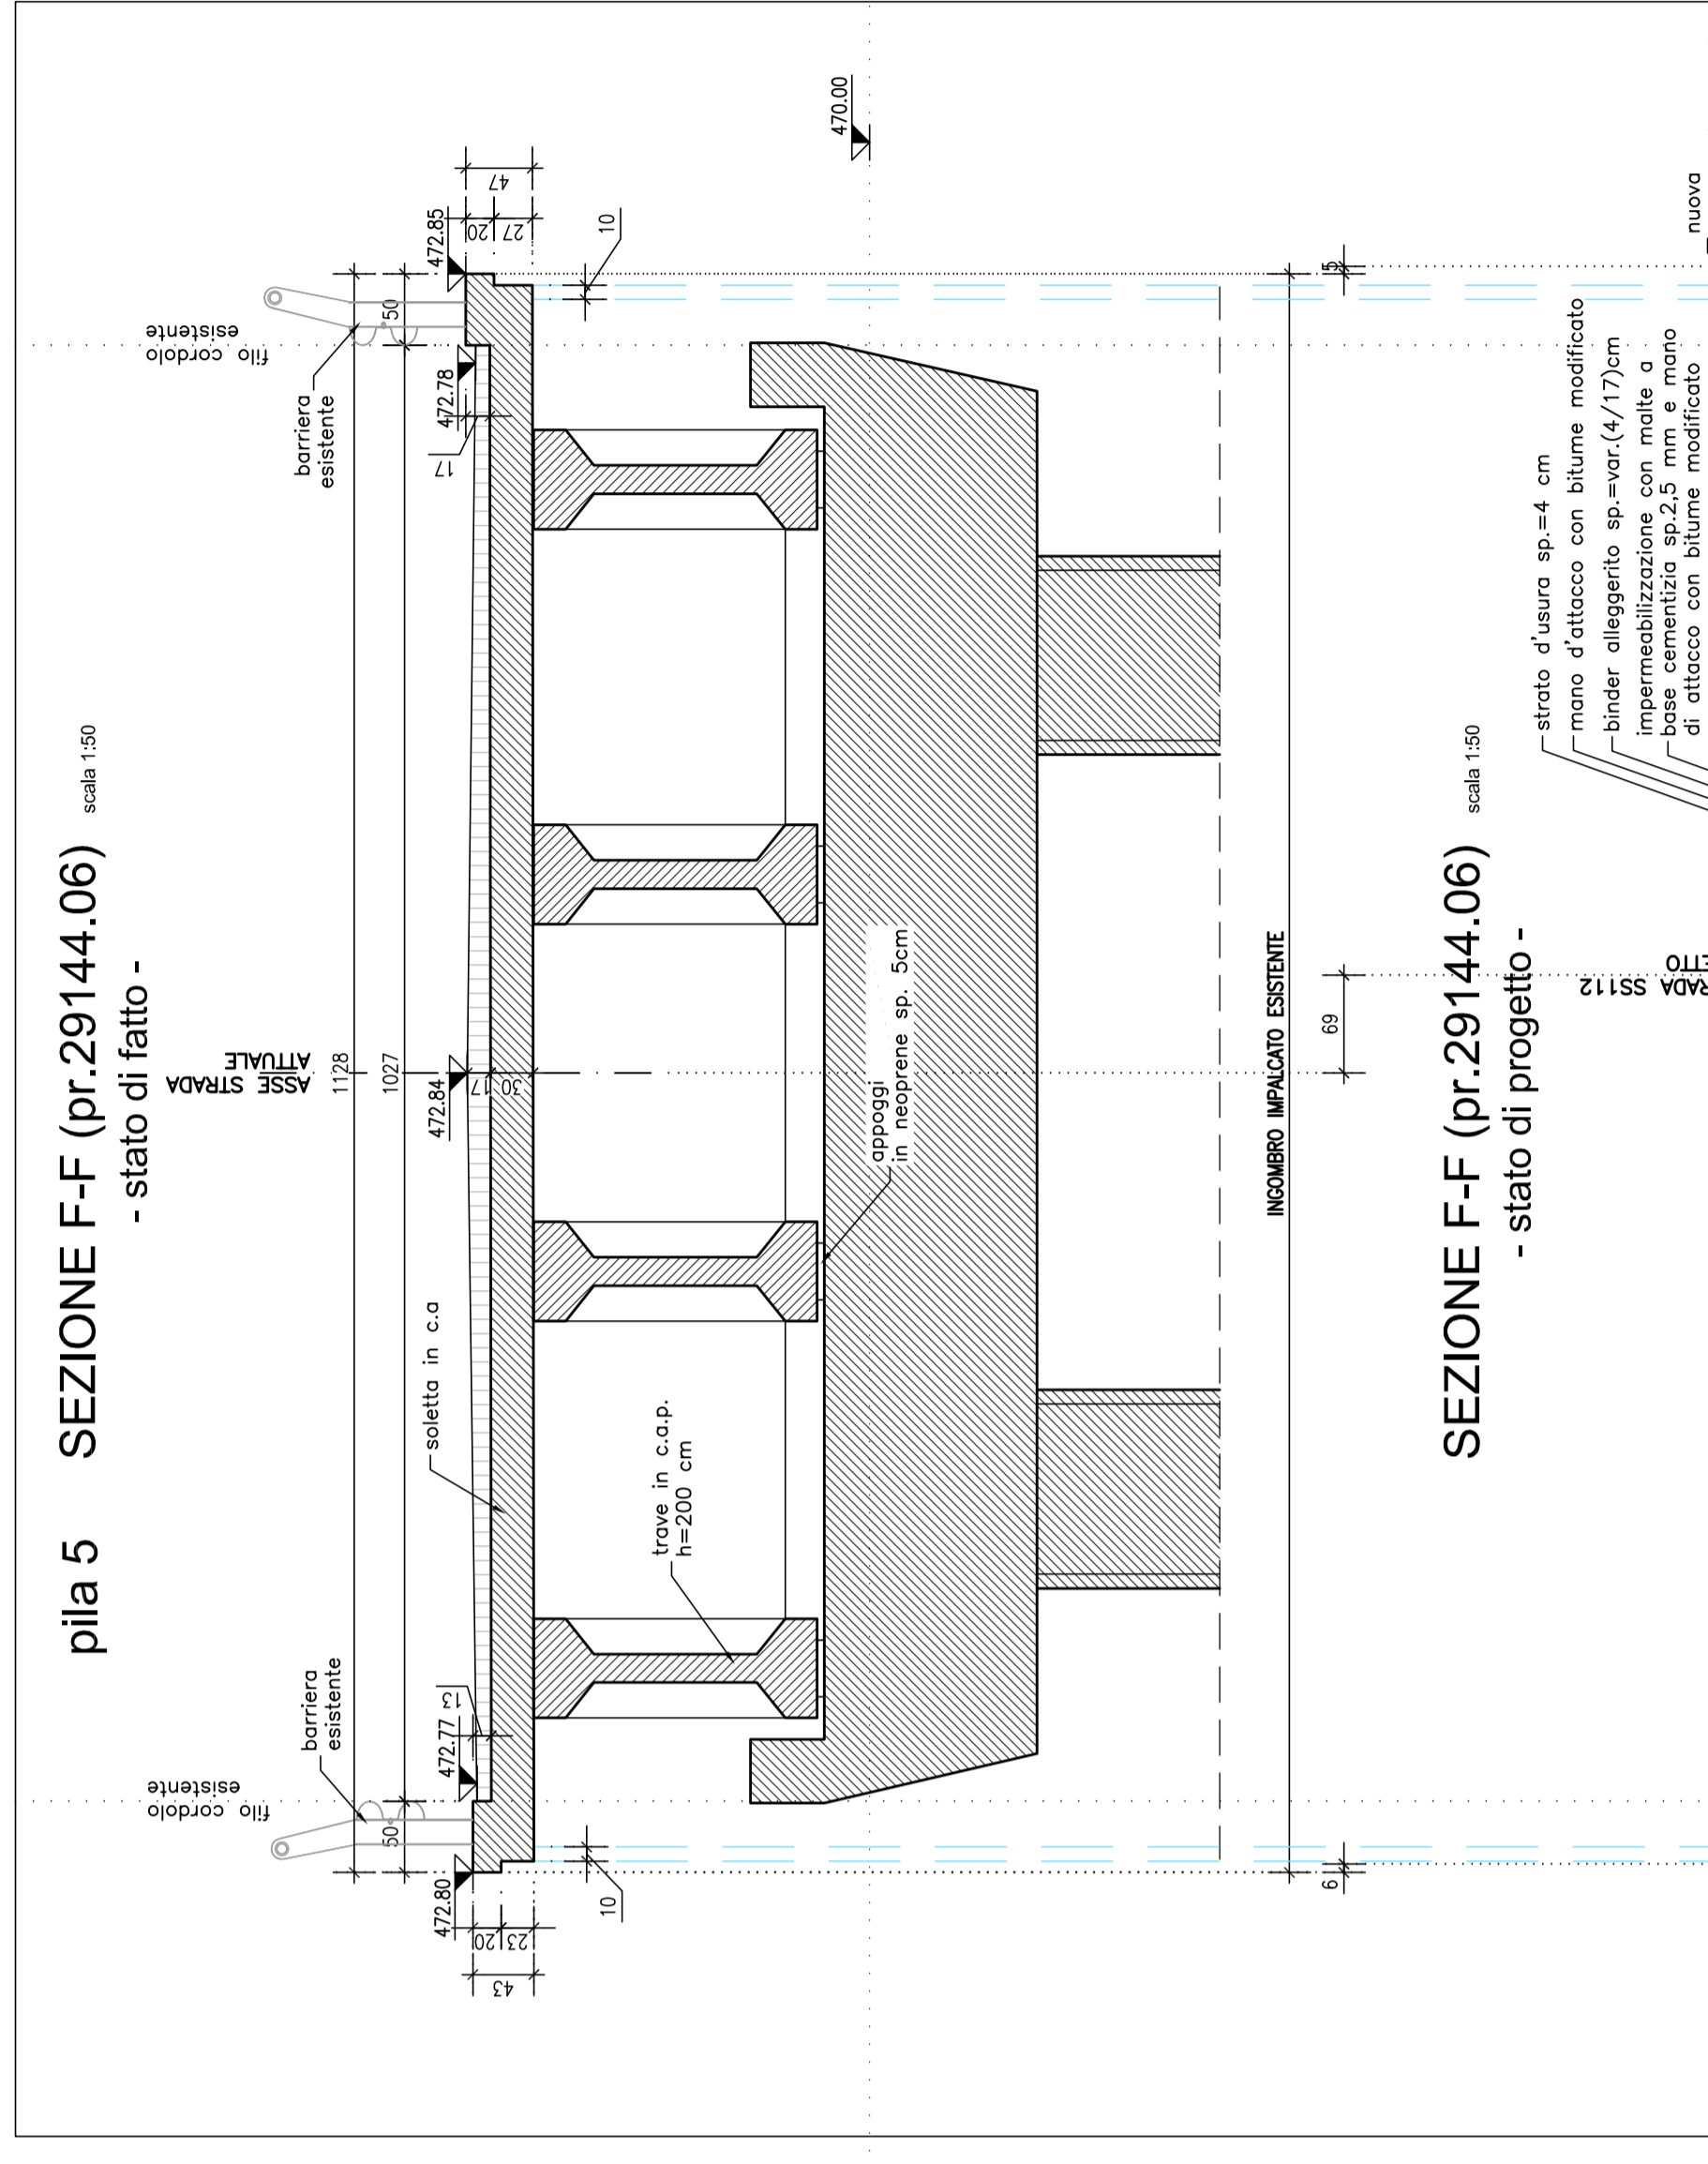

**ANAS S.p.A.** DIREZIONE REGIONALE - F.P. SICILIA

PA17/08  

Bologneta S.p.a.

- PERIZIA DI VARIANTE N.1 -  
 MODIFICA TECNICA N. 157  
**INTERVENTI SU PONTI E VIADOTTI ESISTENTI - Lotta 2b VIADOTTO SANTA MARIA 2 - Interventi locali - Sezioni trasversali**  
 Tav. 2/3

Codice Unico Progetto (CUP): F41B03000230001  
 Codice elaborato: PA17/08 P E VE 18 N 0 2 5 0

REVISIONE	DATA	REDAZIONE	VERIFICATO	APPROVATO
2				
3				
4				
5				



Il Direttore del Lavori  
 Ing. Francesco Coccone

Il Coordinatore per la Sicurezza  
 Ing. Francesco Coccone





AMIS S.p.A. PRODOTTORE  
 VITO IL RESPONSABILE DEL PROCEDIMENTO  
 Dat. Ing. Elio de Cadoro de la Cioravilla