



PIANTA DI DETAGLIO LASTRE PREDALLES - NUOVO FERRUZZE scda 1:100

DA SPALLA 1 A PILA 2

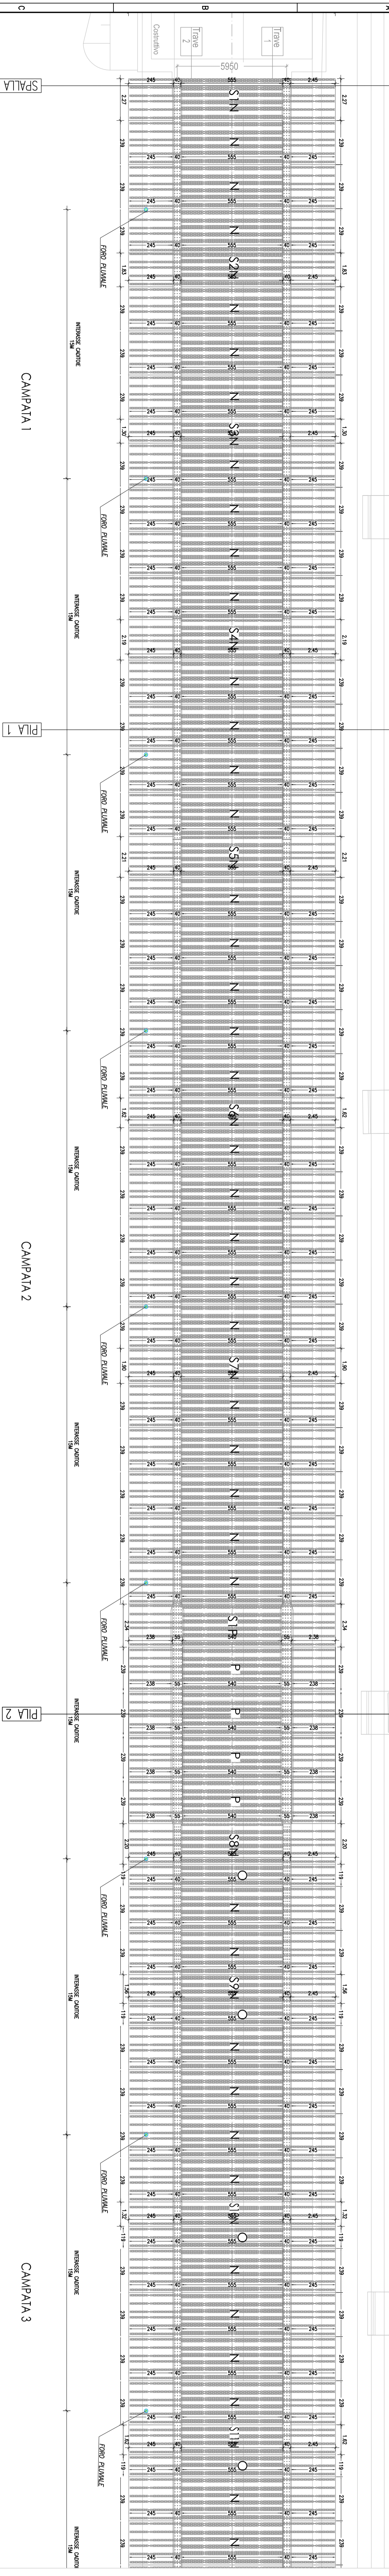

DA PILA 3 A PILA 4

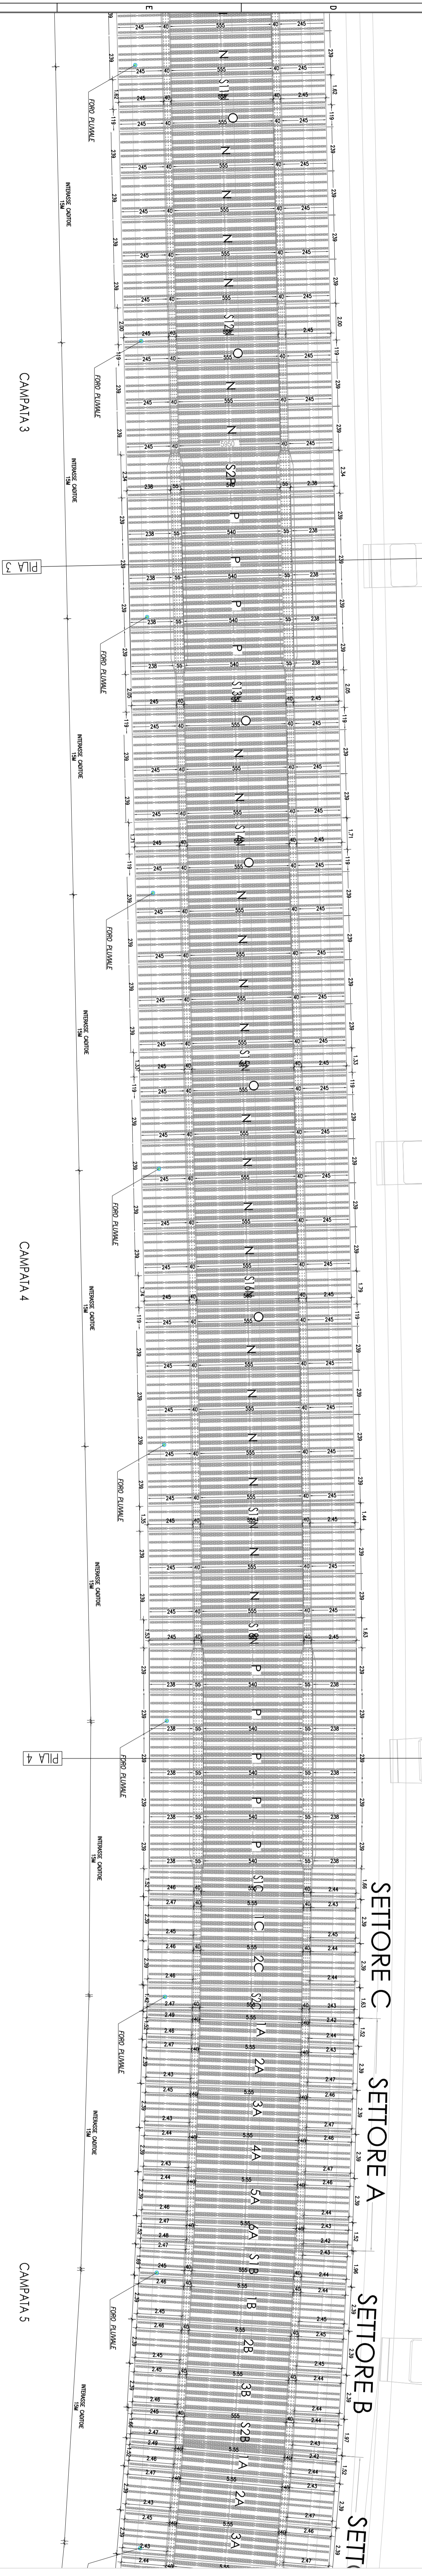

DA PILA 5 A PILA 6



LEGENDA  
● FERRAZZINE PER IL RINFORZO DEI ACCIAIO IN P.I.C. IN PAVIMENTO.  

**ANAS S.p.A.**  
- PERIZIA DI VARIANTE N.1 -  
OPERE D'OPERE  
NUOVO VADOTTO - FERRUZZE 1  
SOLETTA IMPALCATO - PIANTE DI DETTAGLIO PREDALLES 1/2  
Codice elettronico: PA1708 P/E V3 C0116 S 0

CONTENUTO	STATO	DATA


