





Accesso in base per ogni c.a.: B450 C solidale

**NOTA:**  
Per la distribuzione di impaccamento, il profilo longitudinale e la sezione tipo si rimanda alla tavola 1.


SEZIONI TRASVERSALI DI DETTAGLIO

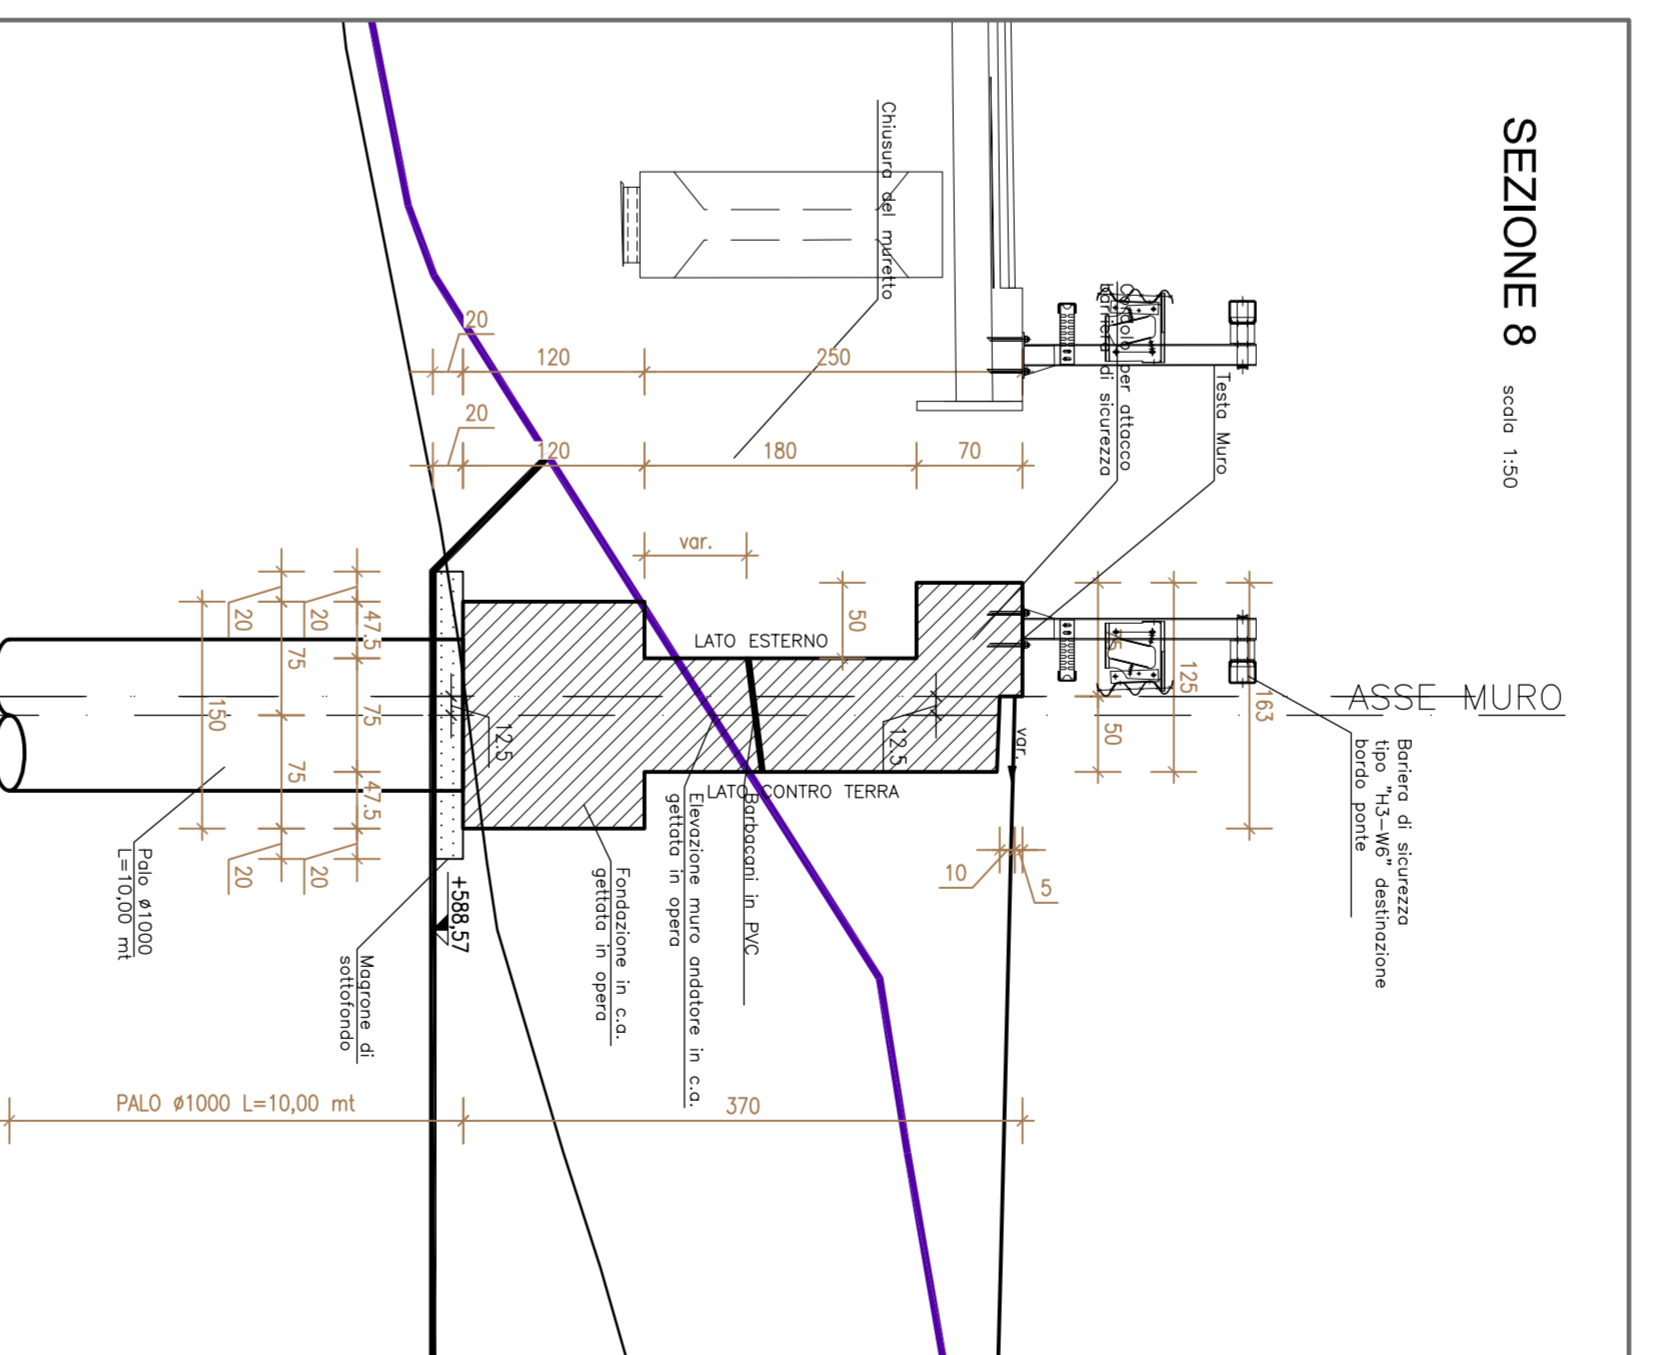


SEZIONE 13

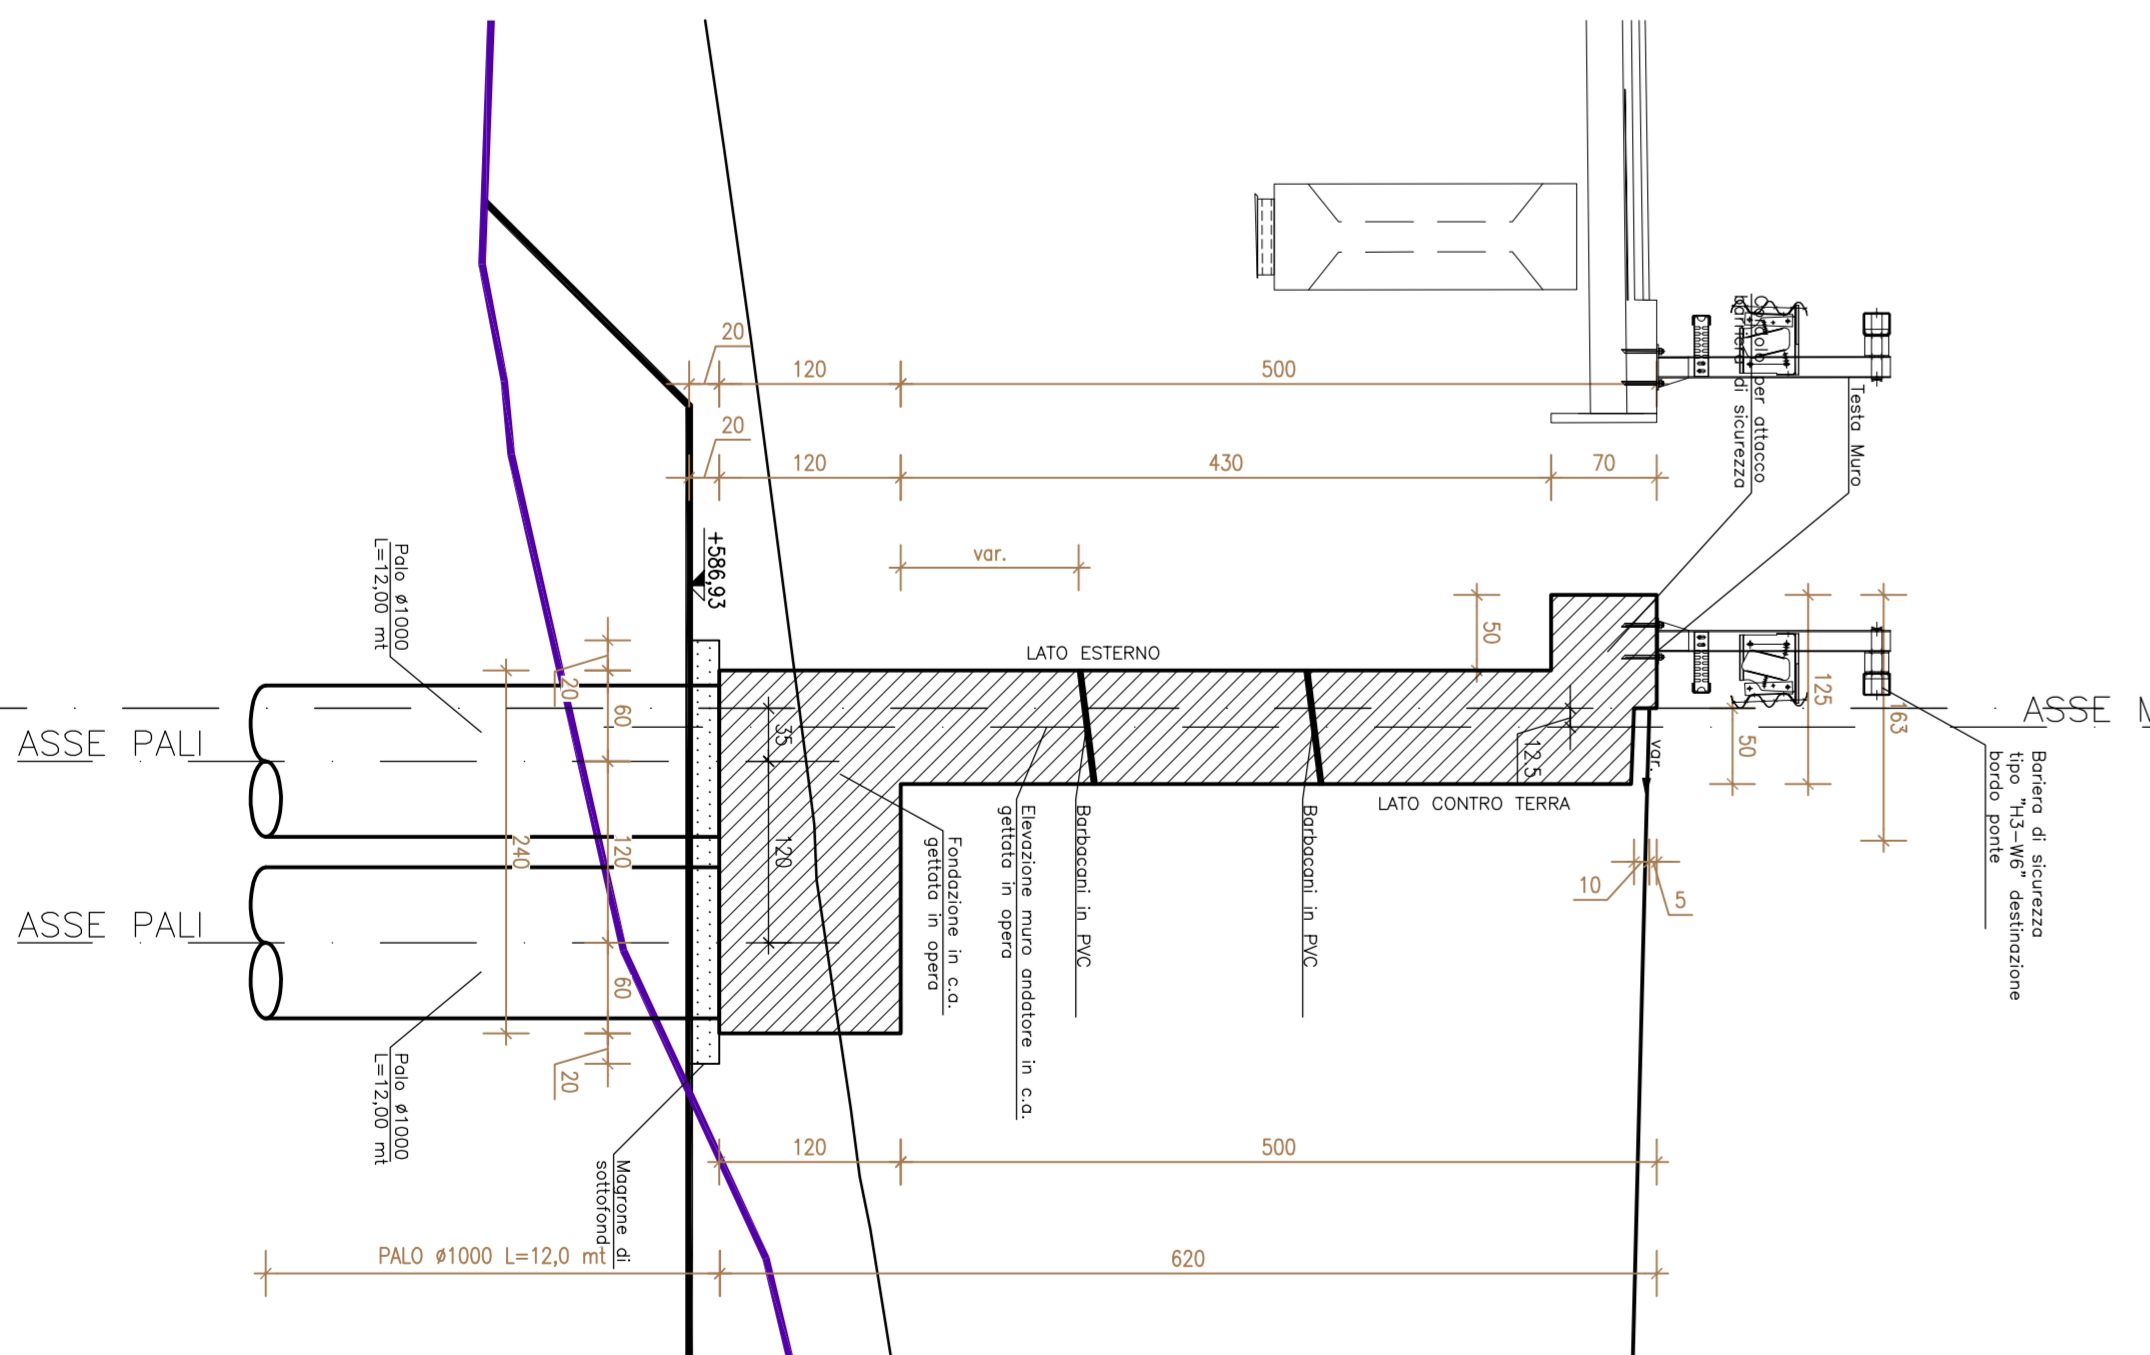

SEZIONI TRASVERSALI CON FINCATURA TOPOGRAFICA

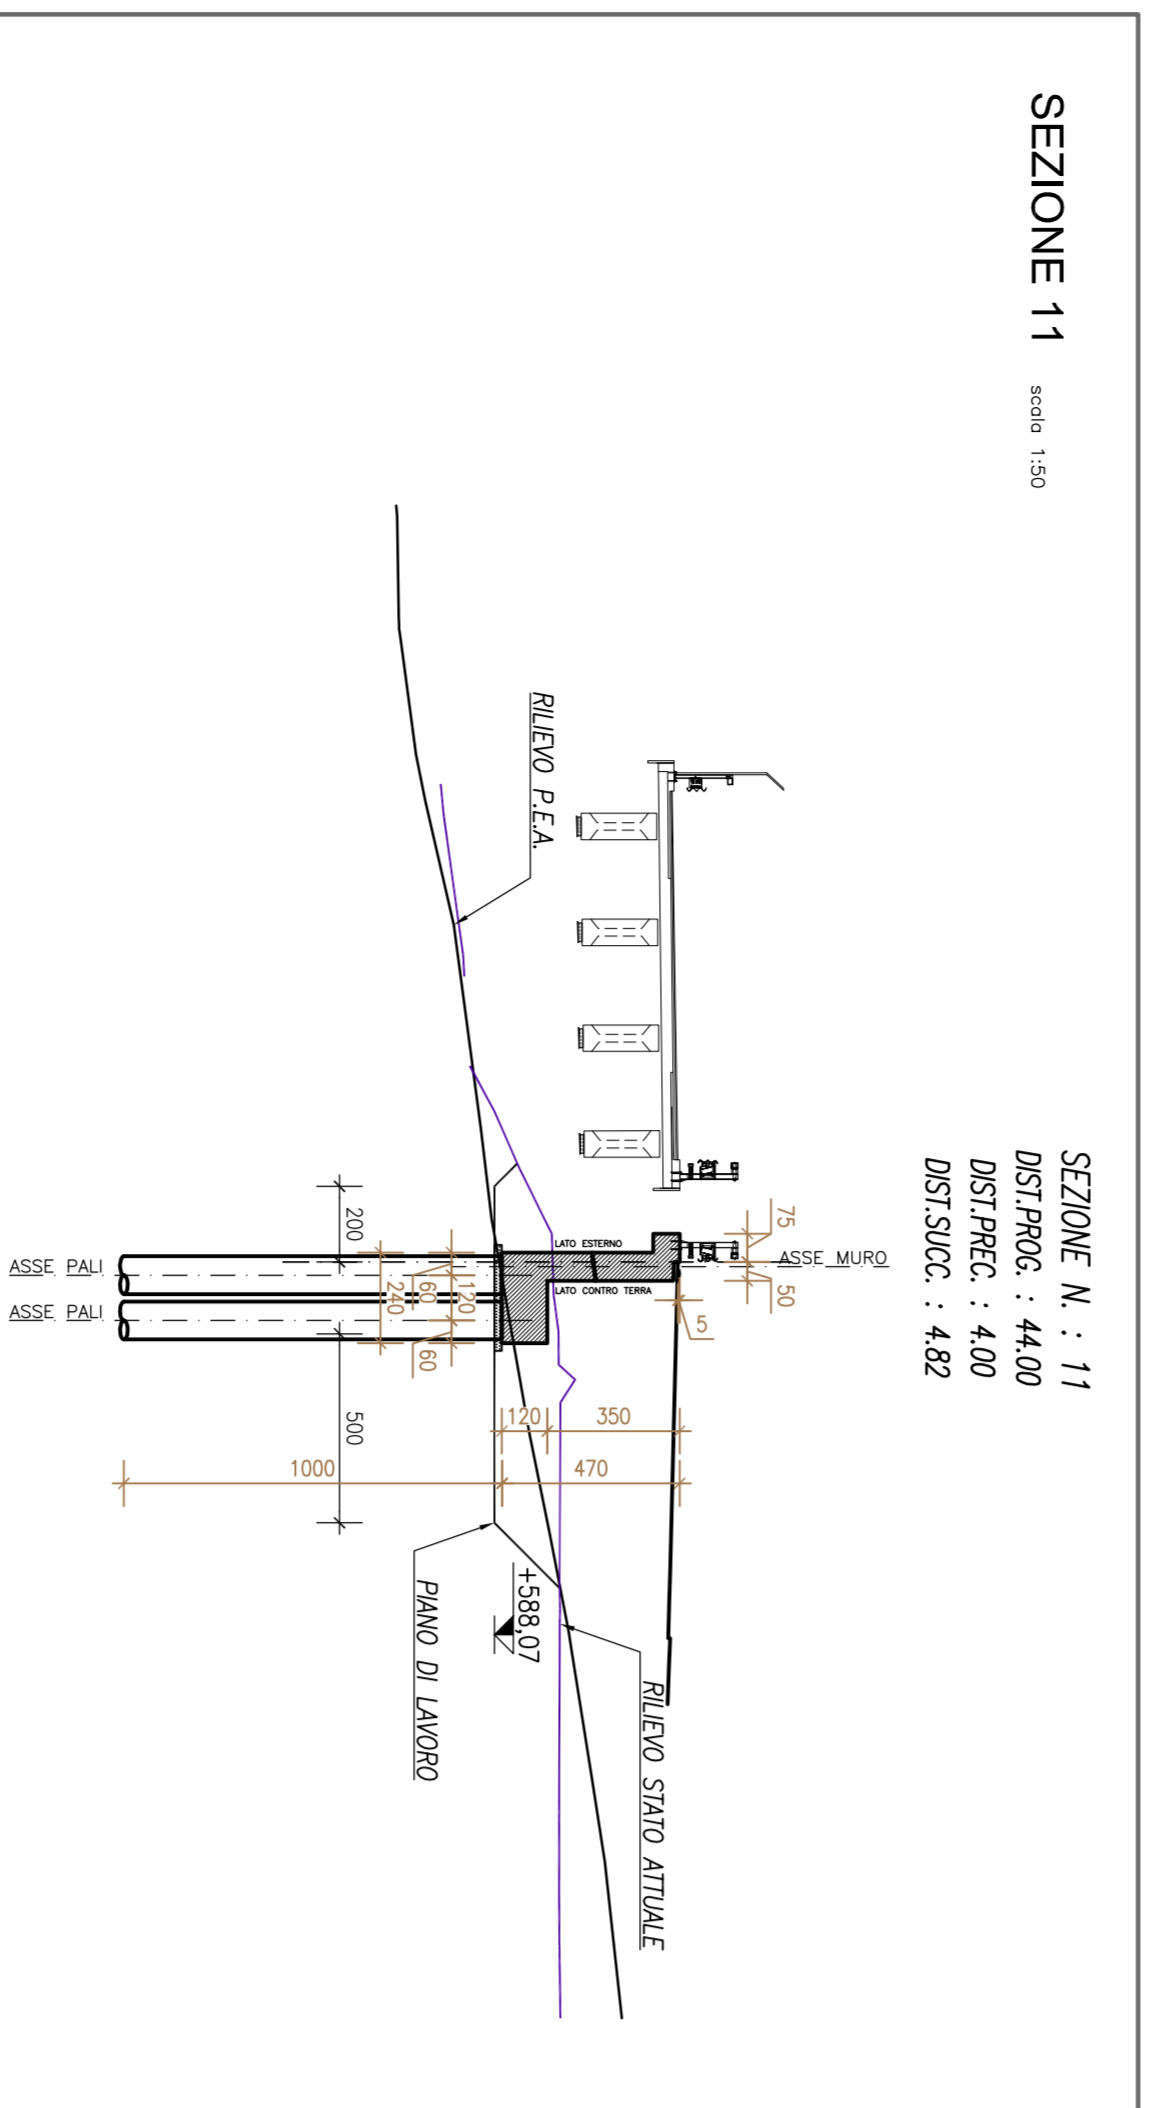



SEZIONE 12

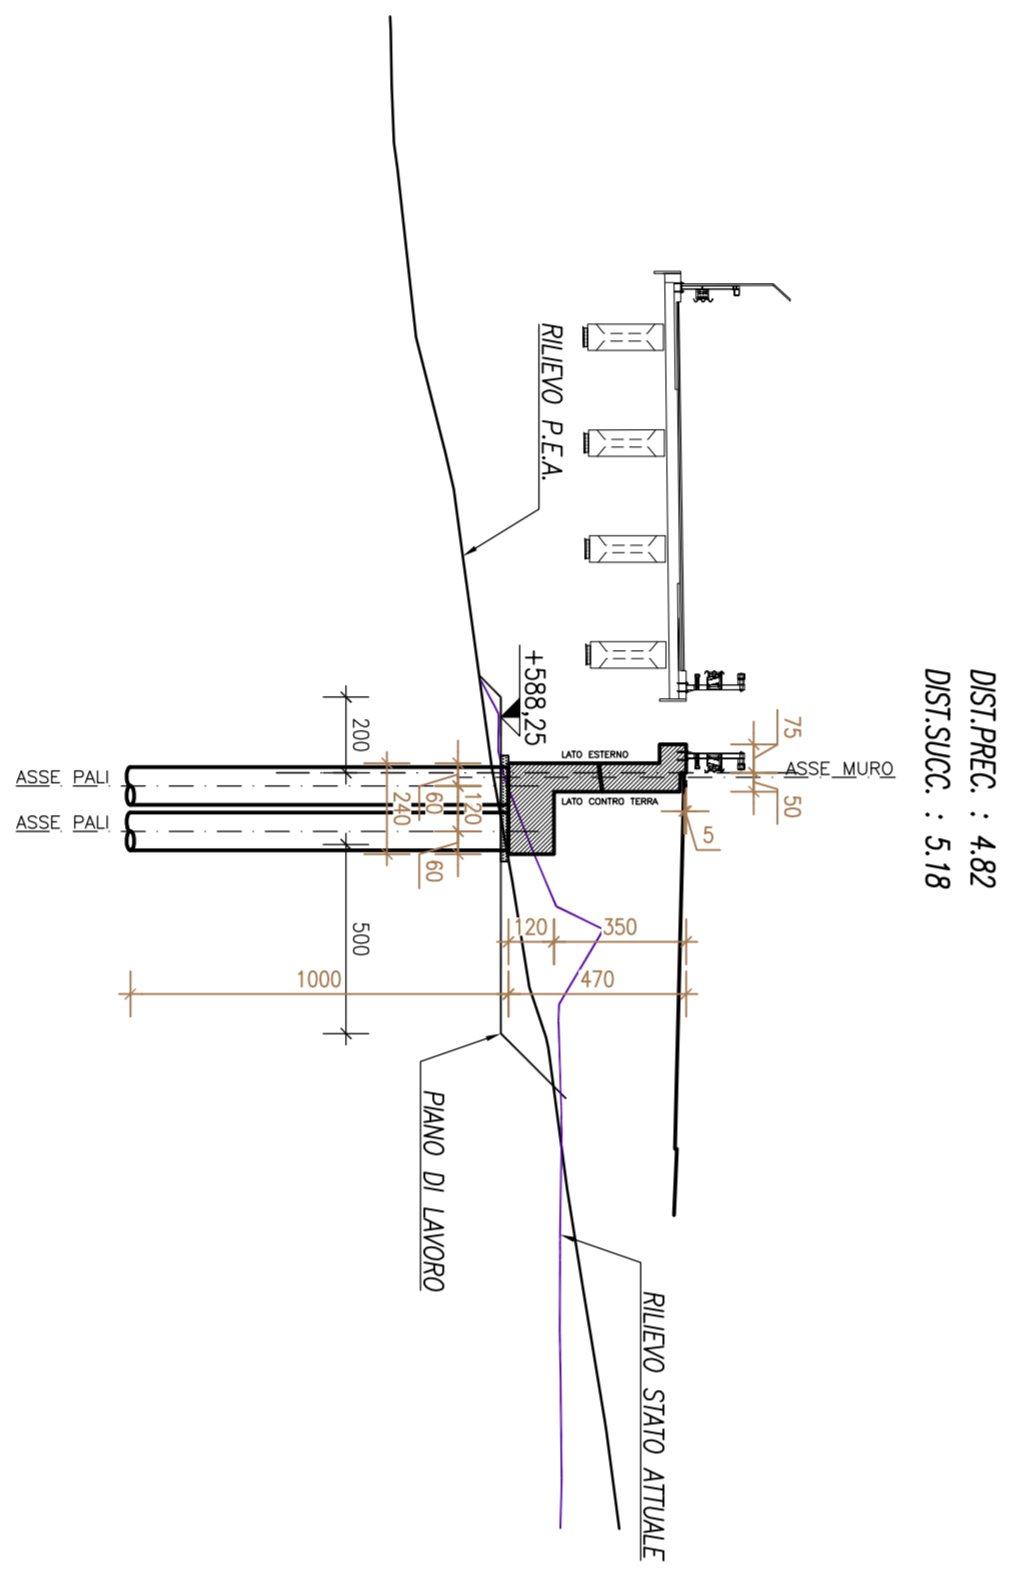

SEZIONE 13



SEZIONE 14

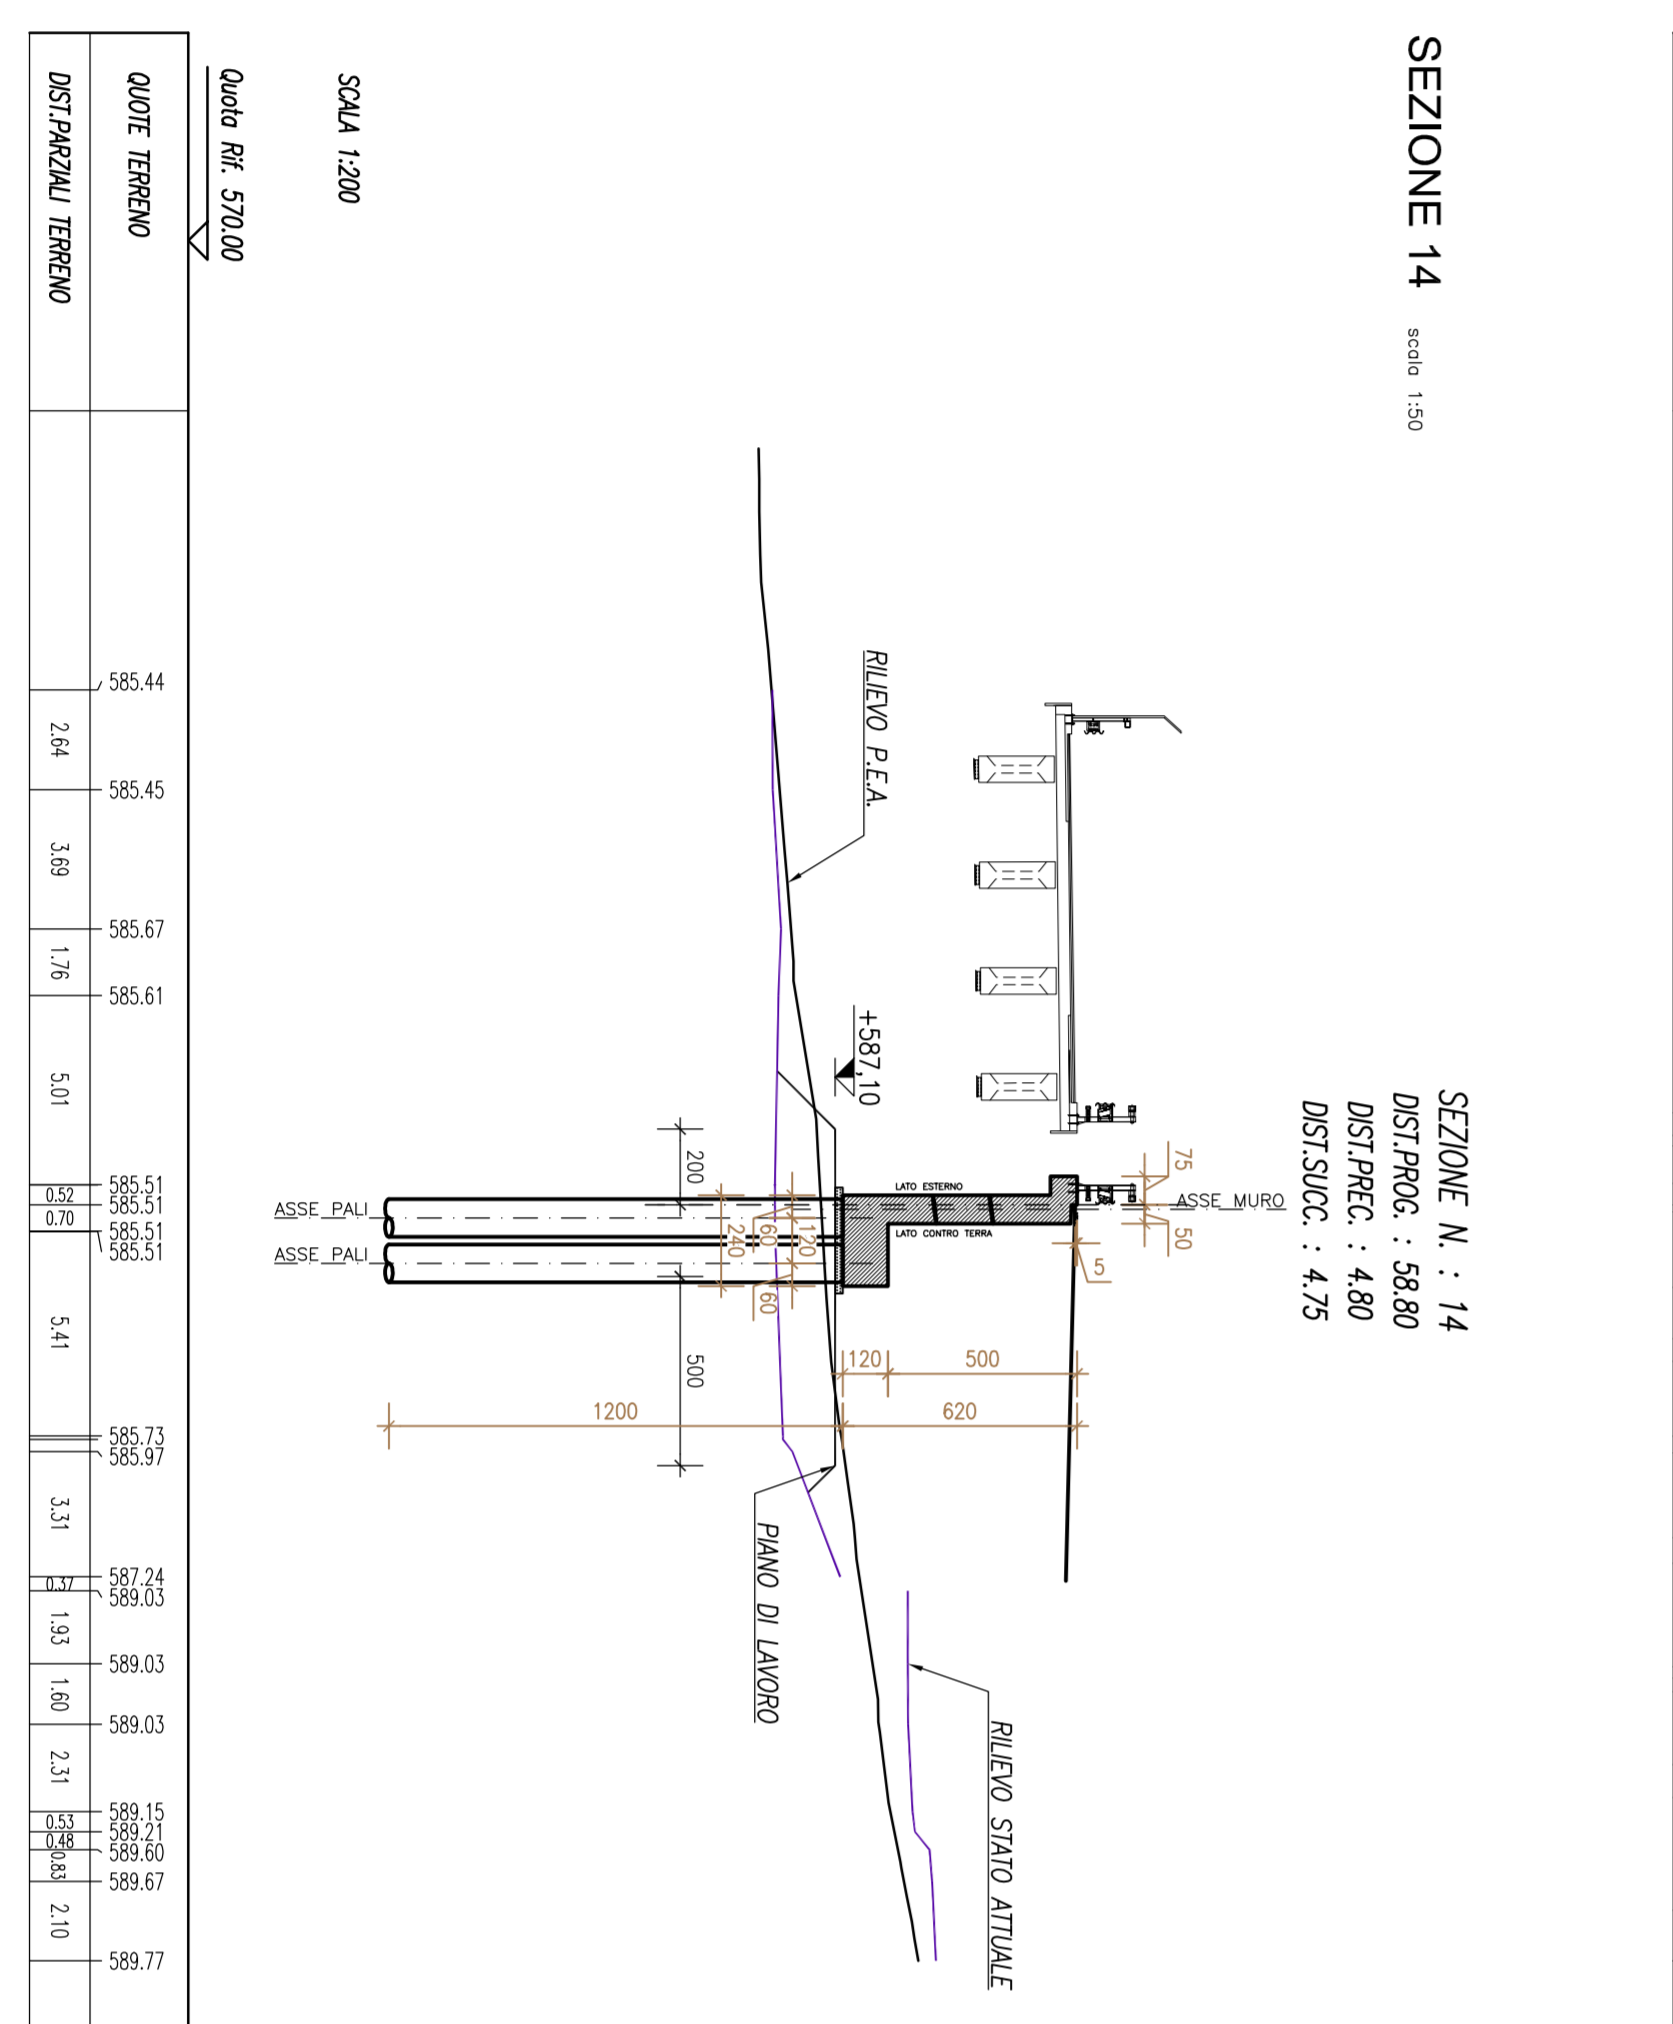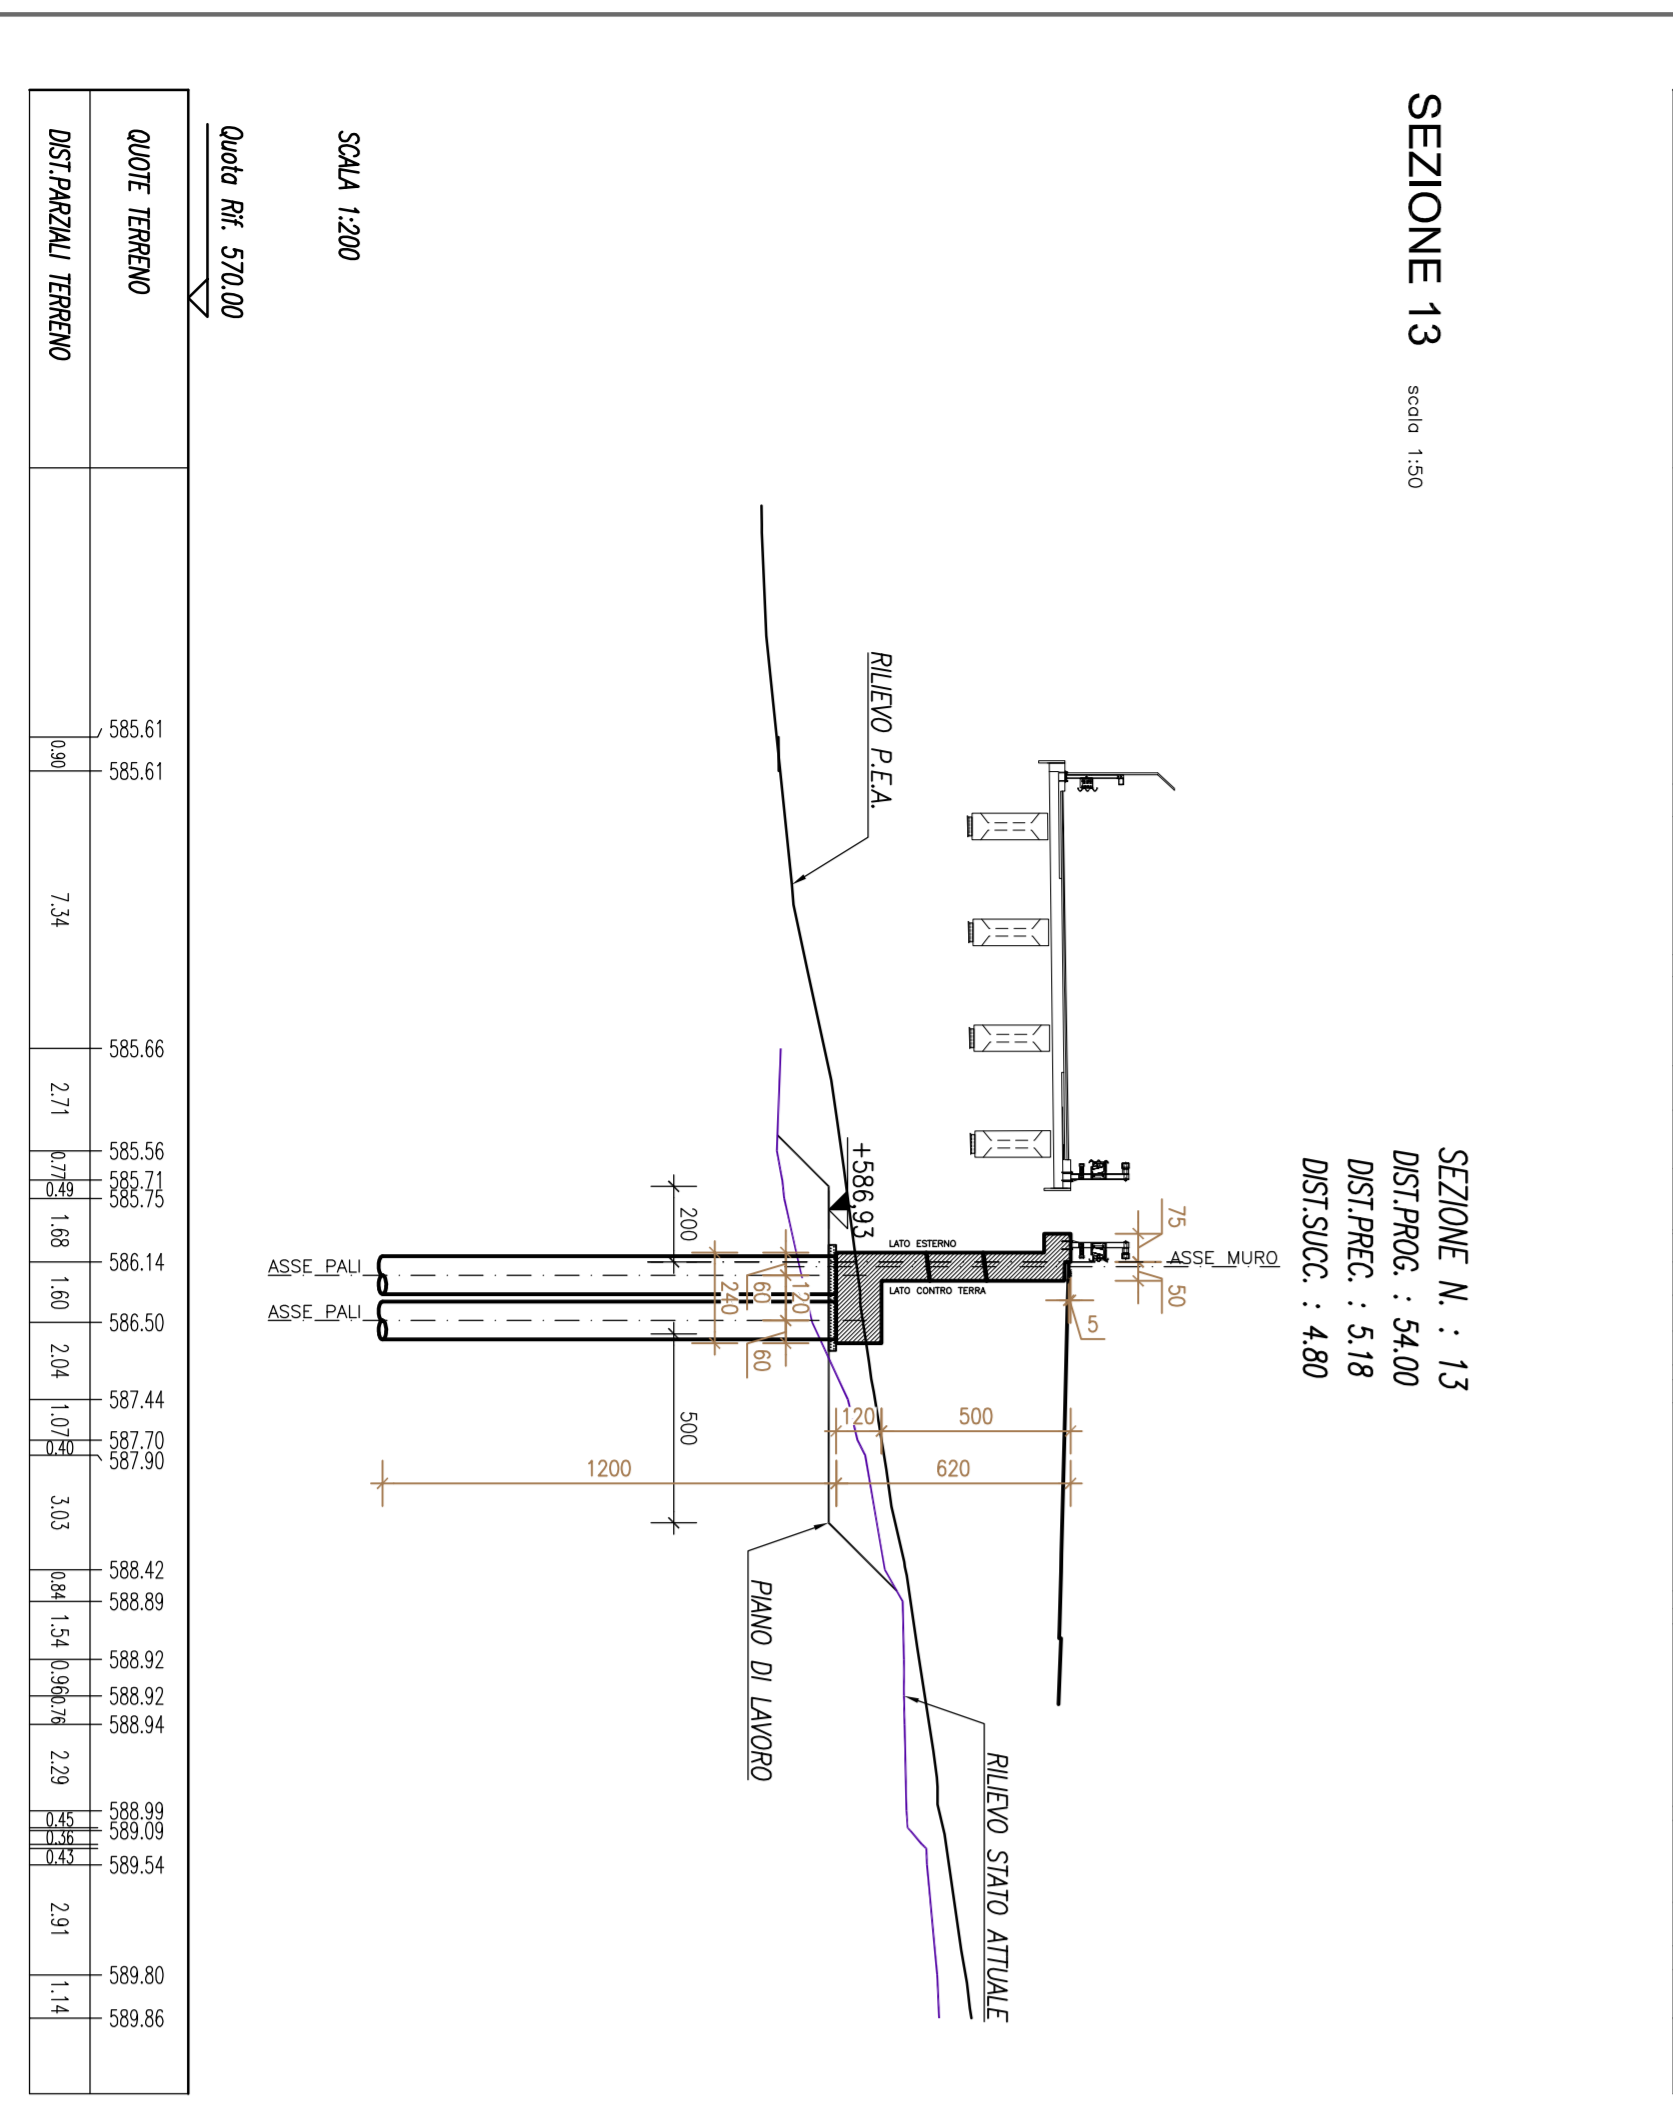

**ANAS S.p.A.**  

**MODIFICA TECNICA N. 99**  
OPERE DI SOSTEGNO - ASSE PRINCIPALE - Lato 2b - Asse destro  
OSSO - Muro andatore dx dal km 32+477.33 al km 32+519.64  
Planimetria, sviluppata e sezione tipo muro andatore spalla 1 - lav.2  
Codice Unico Progetto (CUP): F41B03000230001

|                 |              |
|-----------------|--------------|
| PROGETTISTA     | ANAS S.p.A.  |
| REDAZIONE       | ANAS S.p.A.  |
| VERIFICA        | ANAS S.p.A.  |
| APPROVAZIONE    | ANAS S.p.A.  |
| DATA            | 11/01/2012   |
| SCALE           | 1:50         |
| CODICE PROGETTO | L04100E11101 |

**ACS Ingegneri**

Politecnica

ACS Ingegneri

ACS Ingegneri