



SEZIONE LONGITUDINALE A-A TOMBINO TP45 Progr. km 21+180 scalda 1:100

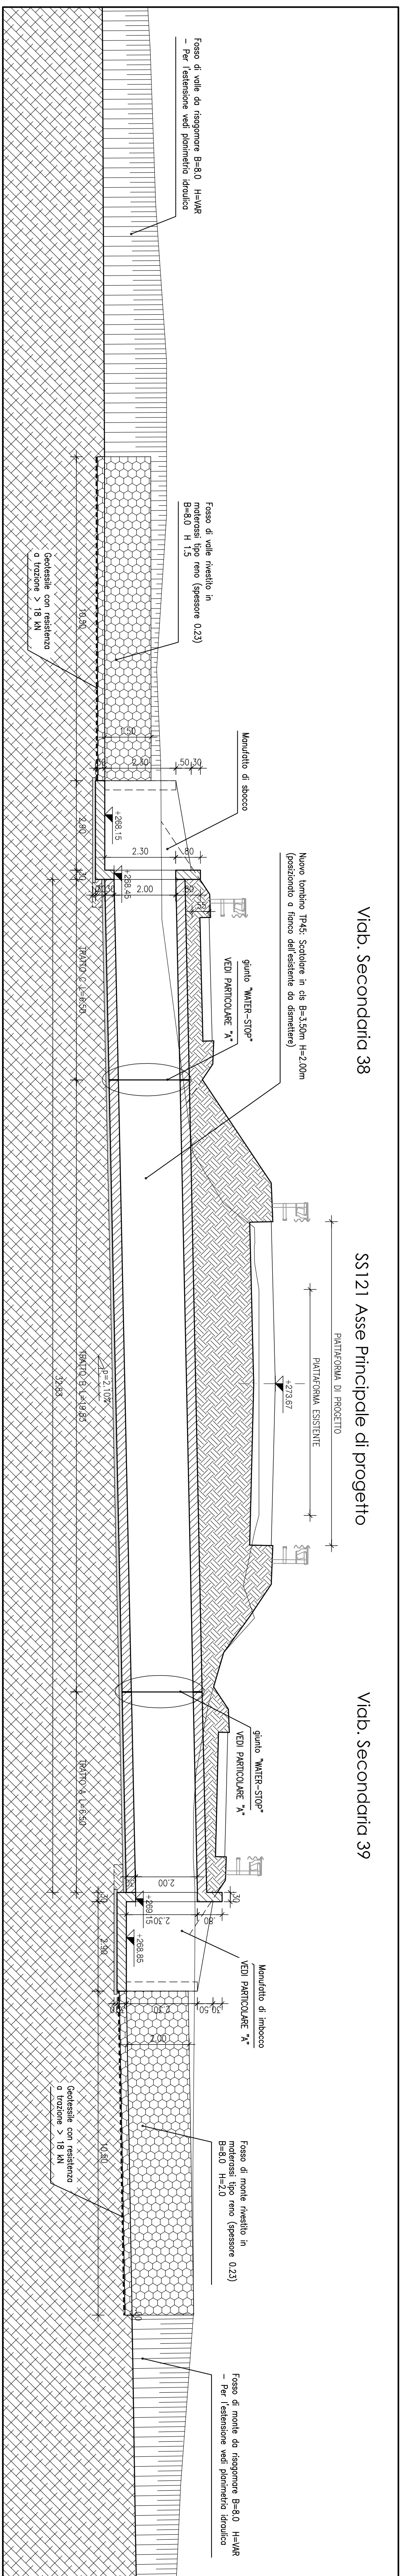


Viab. Secondaria 38

Viab. Secondaria 39


SEZIONE TRASVERSALE tombino scottolare cls scalda 1:50

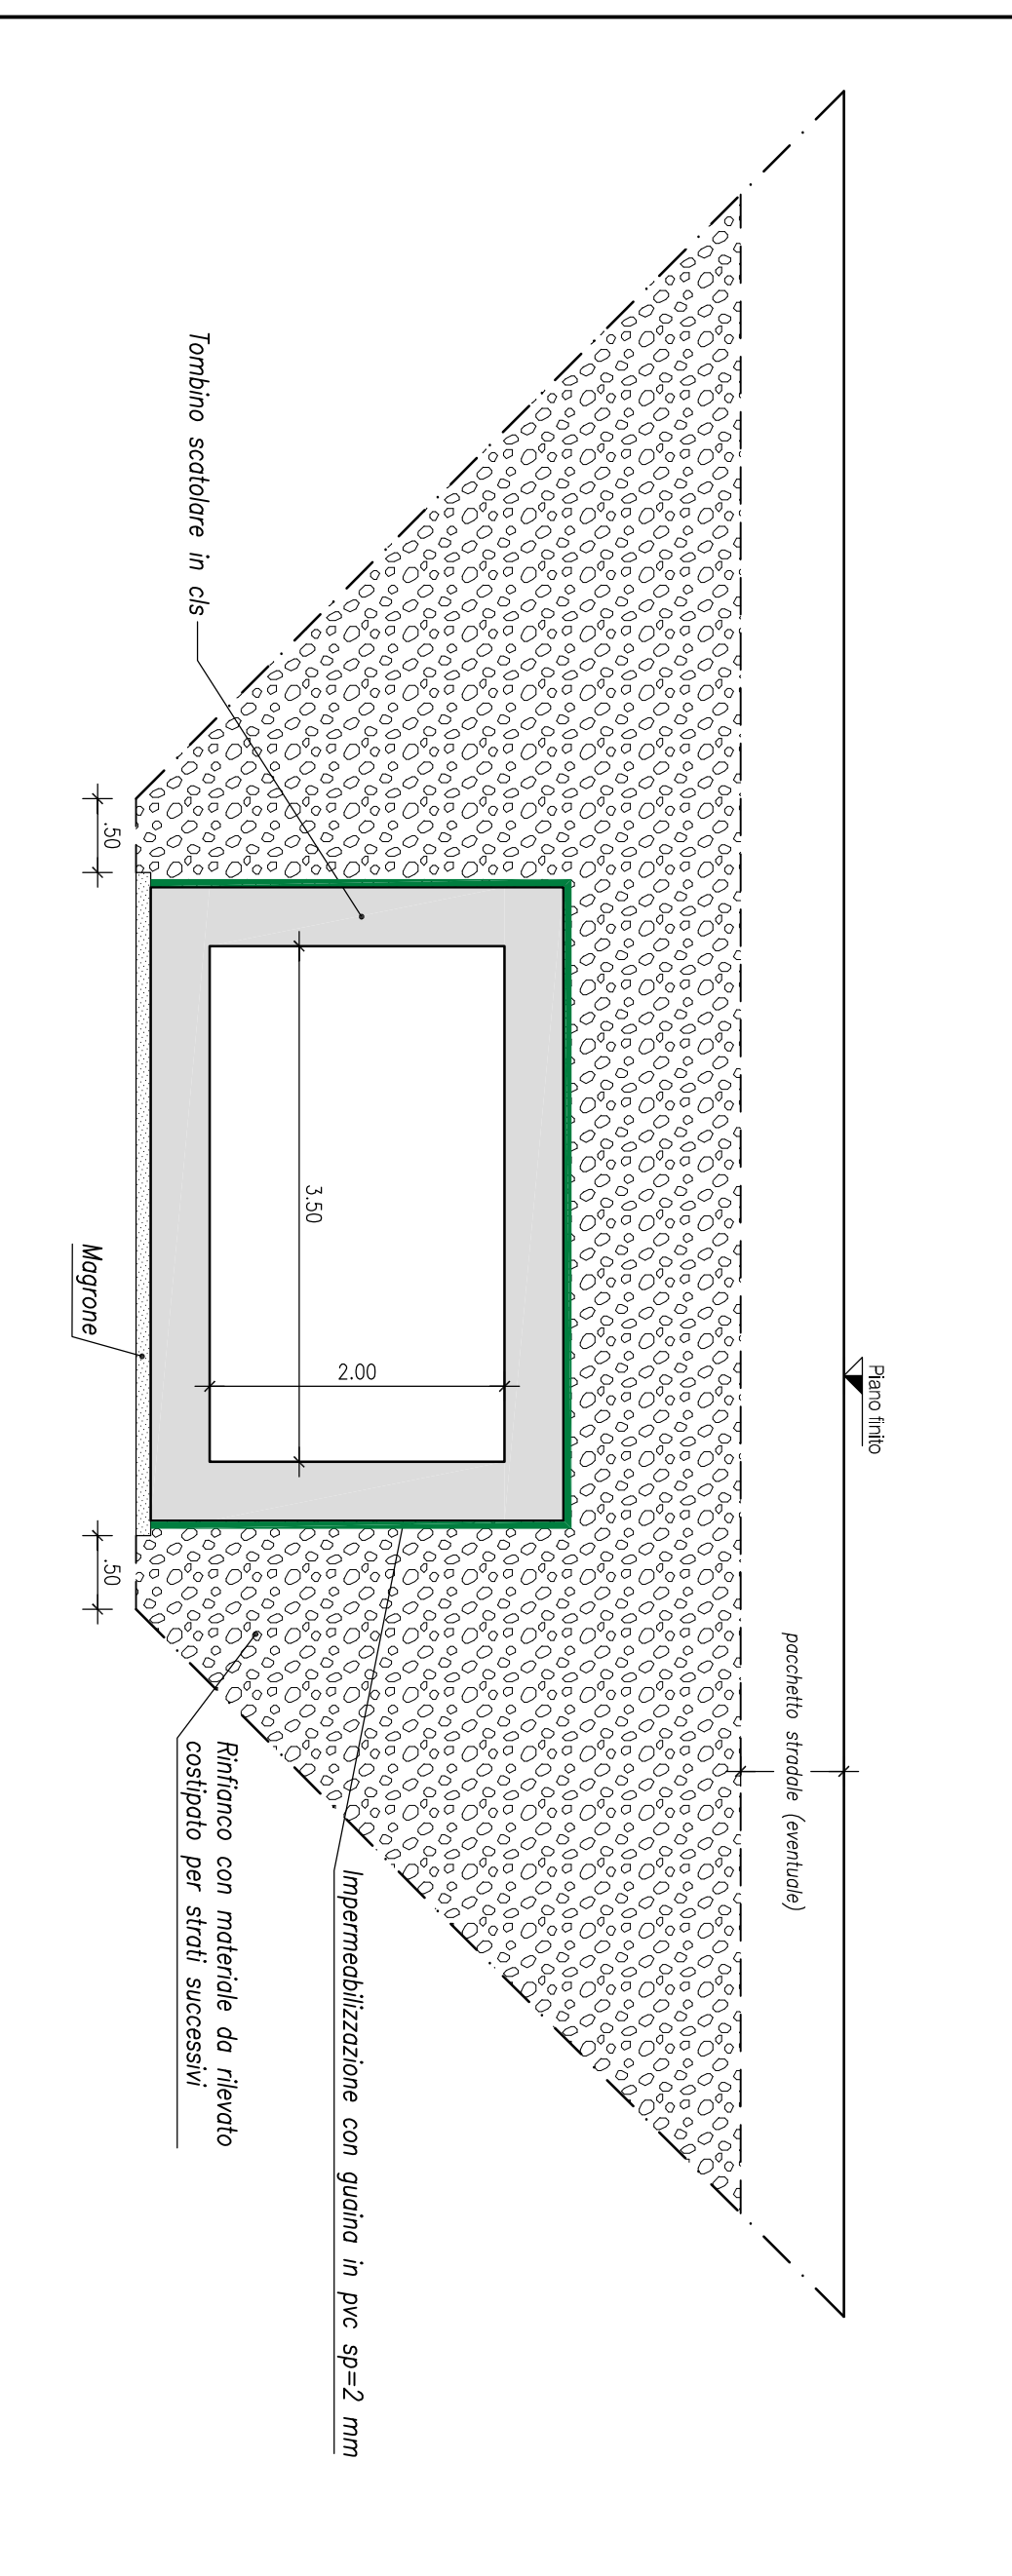


SEZIONE TRASVERSALE Tombino circolare prefabbricato scalda 1:50

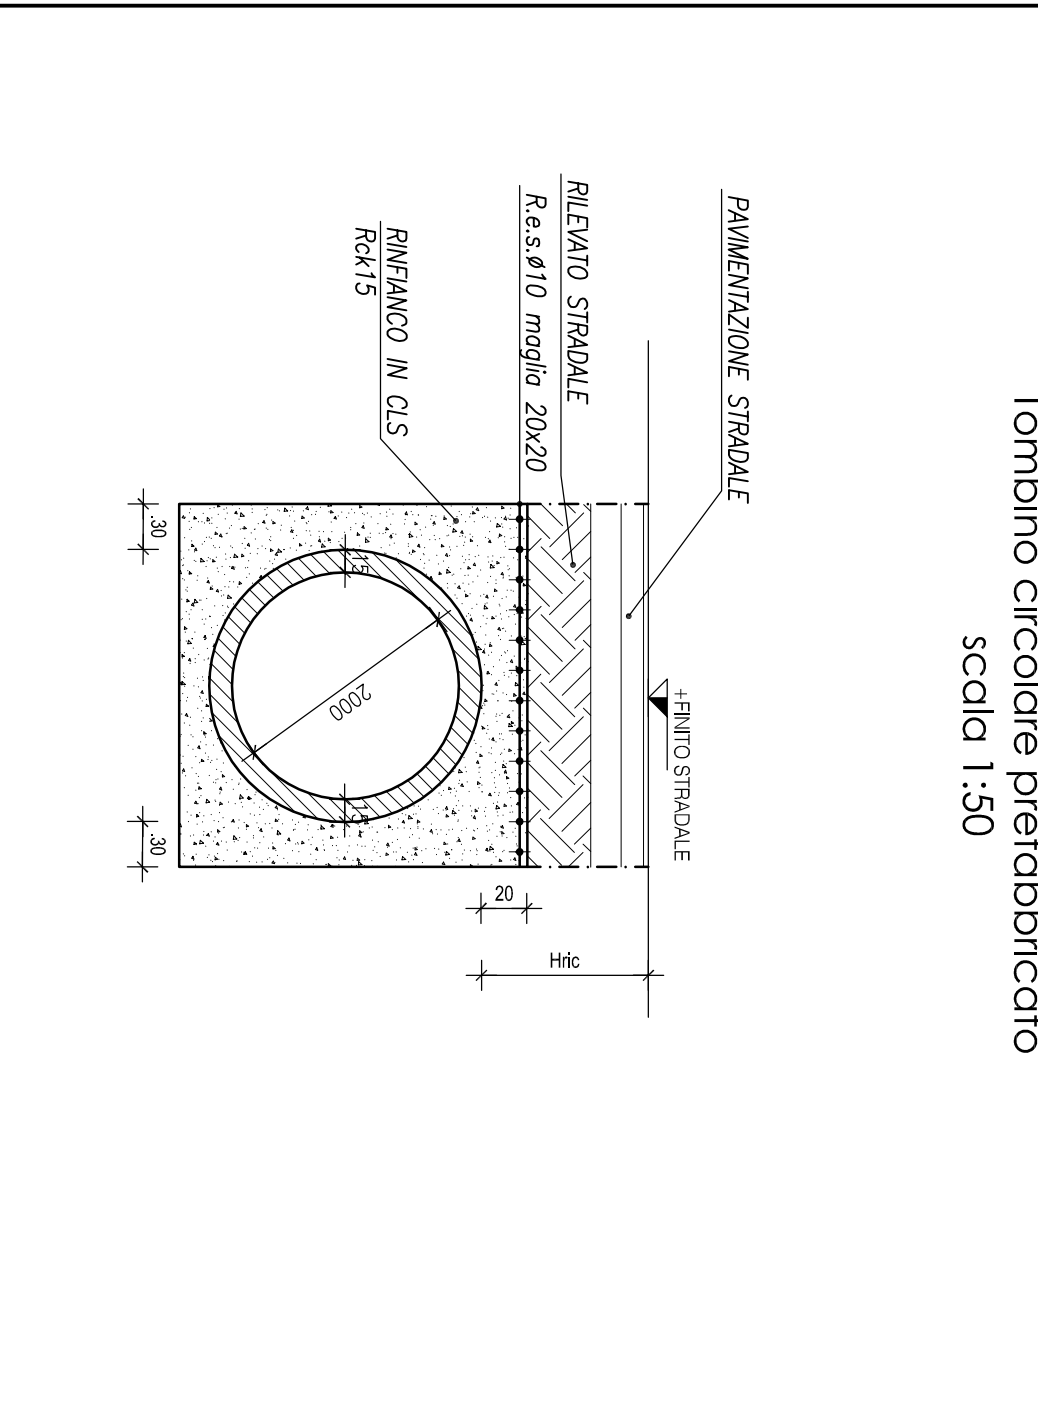

PARTICOLARE "A": GIUNTO WATER-STOP Scalda 1:10

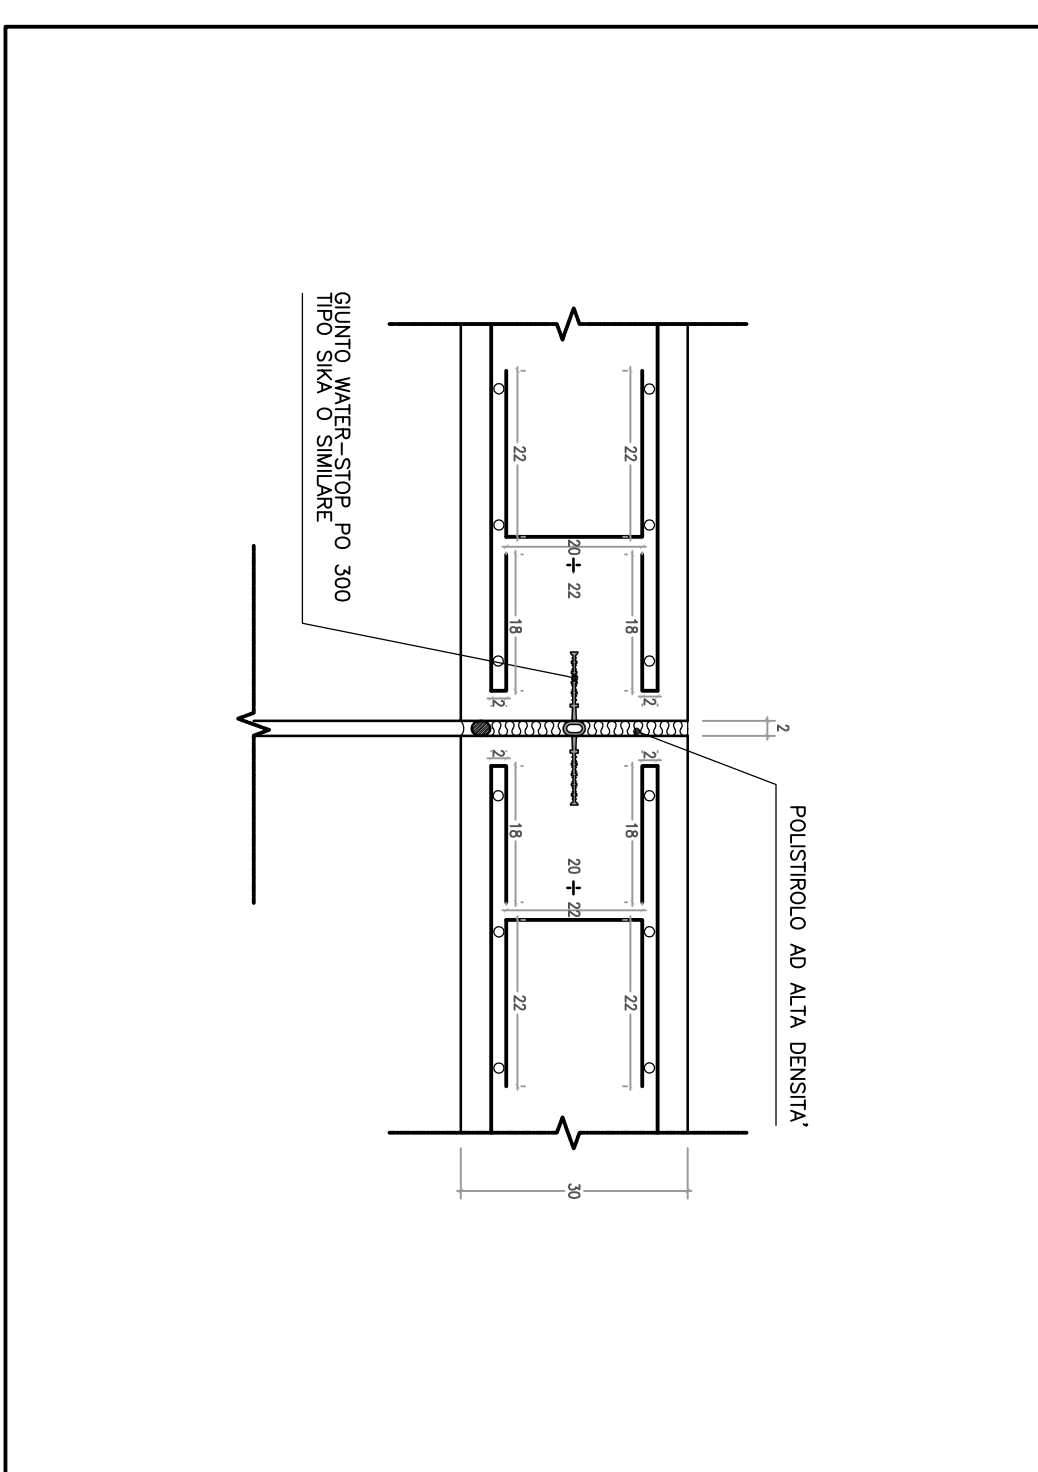

RILIEVO CATERIMETRICO DI DETTAGLIO DEI MANUFATTI ESISTENTI

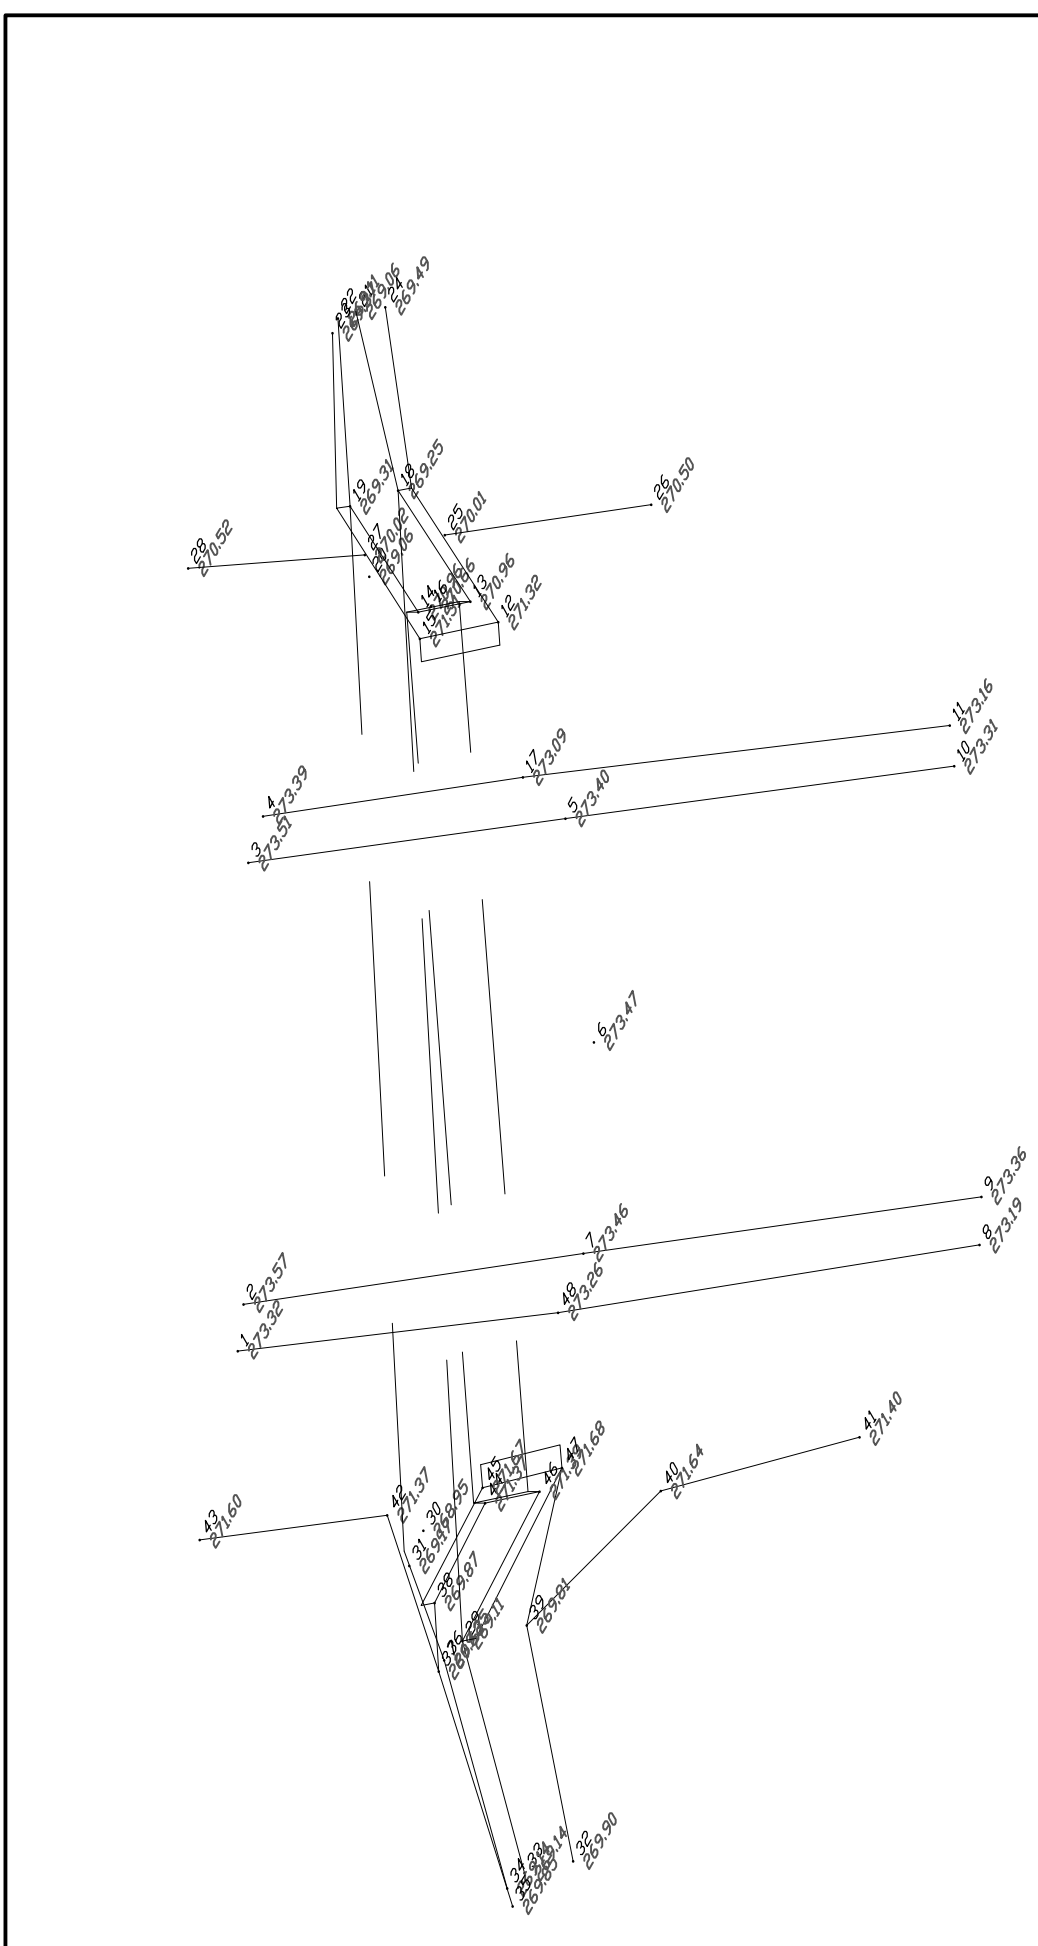

DOCUMENTAZIONE FOTOGRAFICA MANUFATTO ESISTENTE




Manufatto di imbocco



Manufatto di sbocco

QUADRO DI UNIONE - Scala 1:100.000

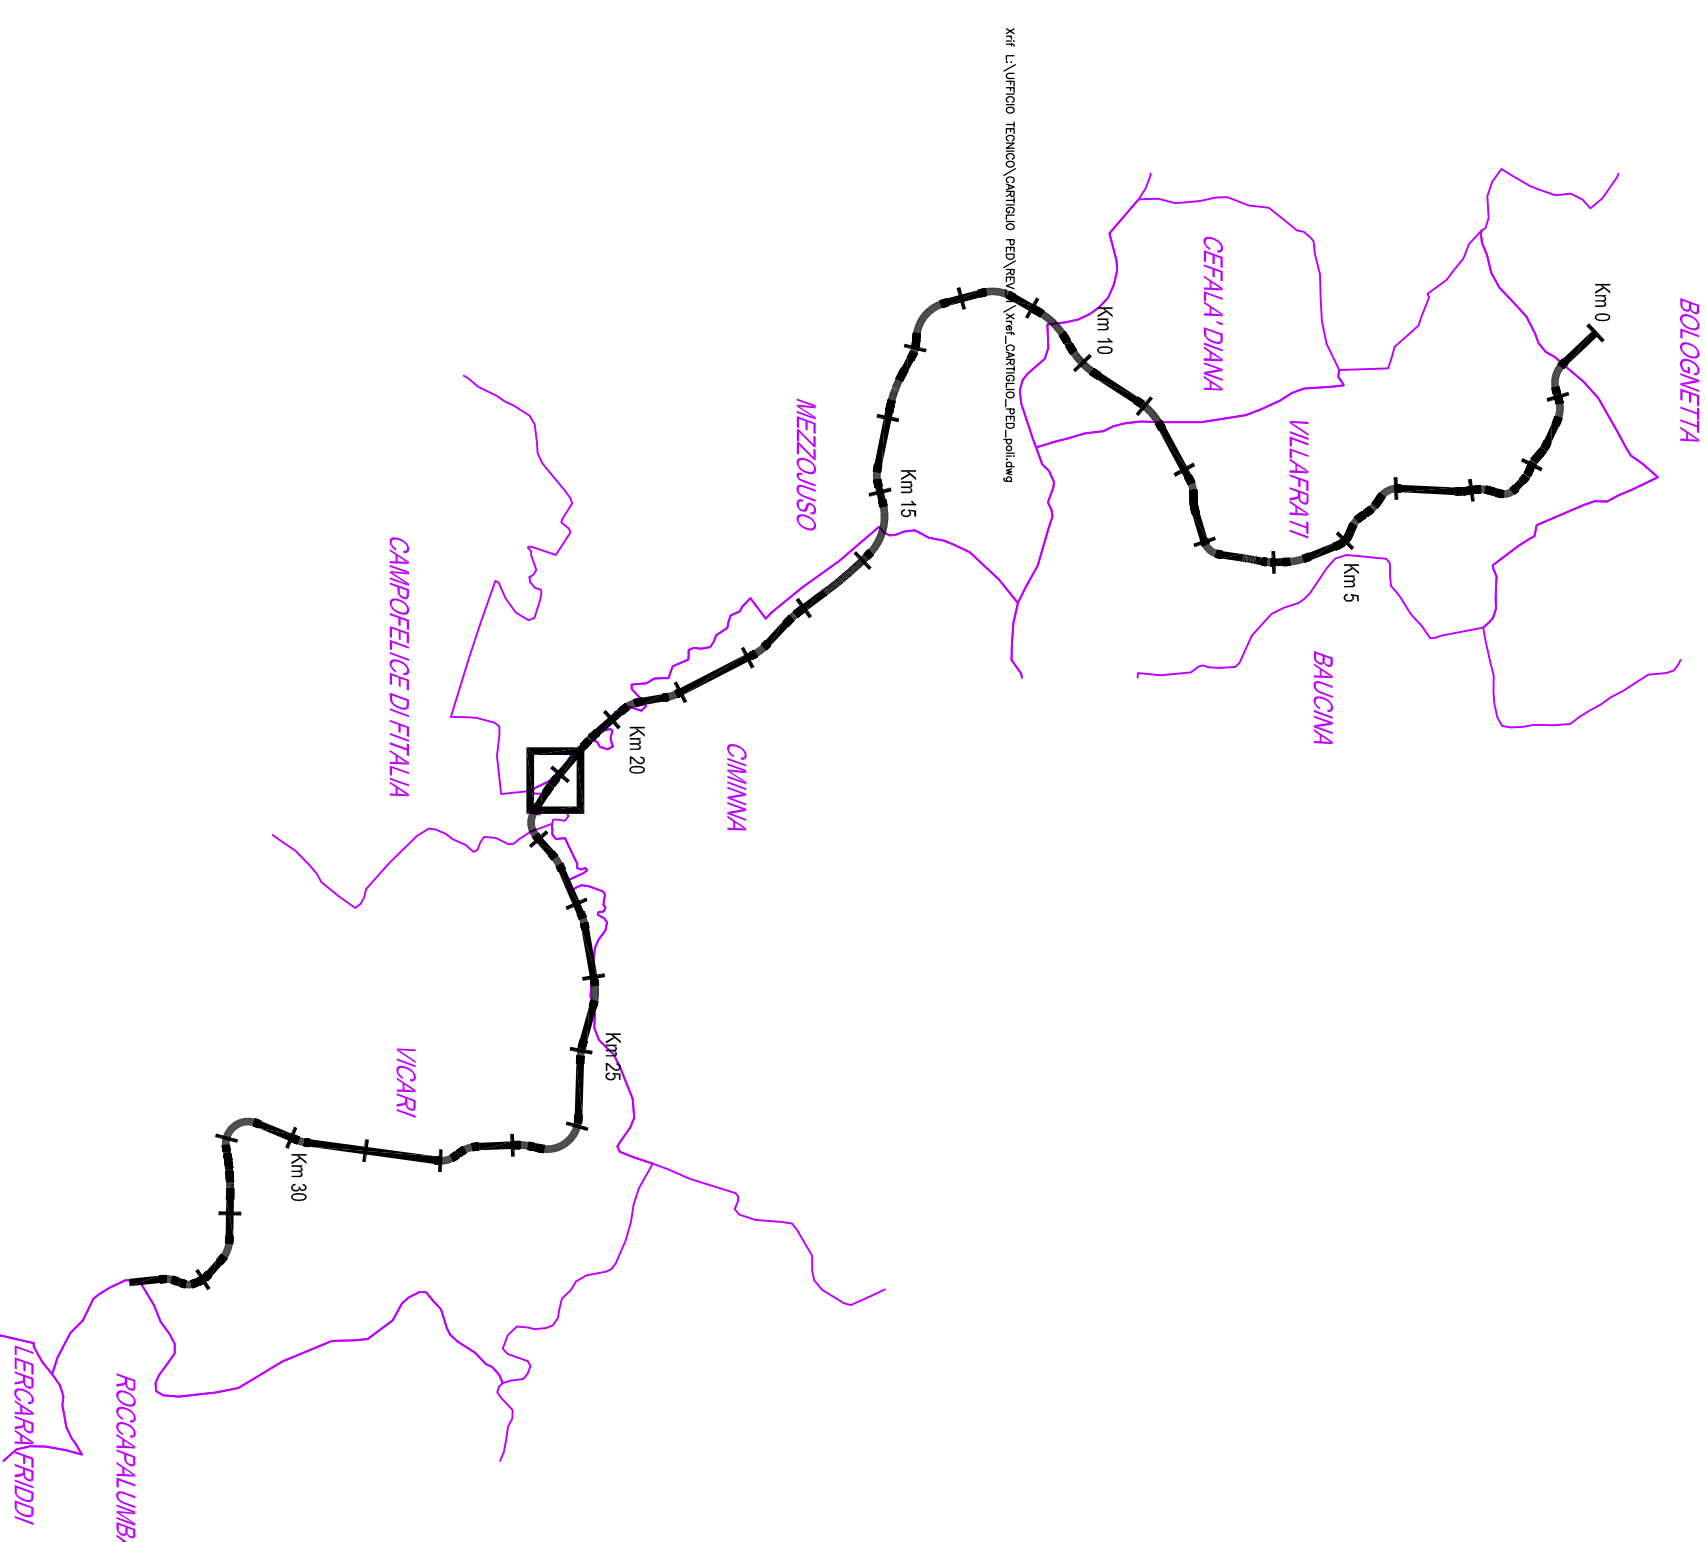

ANAS S.p.A.
 DIREZIONE REGIONALE PER LA SICILIA

PA17/08
Bologneta S.c.p.a.

MODIFICA TECNICA N. 59
OPERE D'ARTE - TOMBINI IDRAULICI - ASSE PRINCIPALE
 Tombino TP45 - Nuova realizzazione
 Tav. 1 - Pianta, sezioni e rilievo manufatto esistente

- PERIZIA DI VARIANTE N. 1 -

Progetto: **POLITECNICA**
 ACS Ingegneri

CARTELLA:	REDAZIONE	VERBA	PROF.	SCALE
0	1	2	3	4
5	6	7	8	9

01 02 