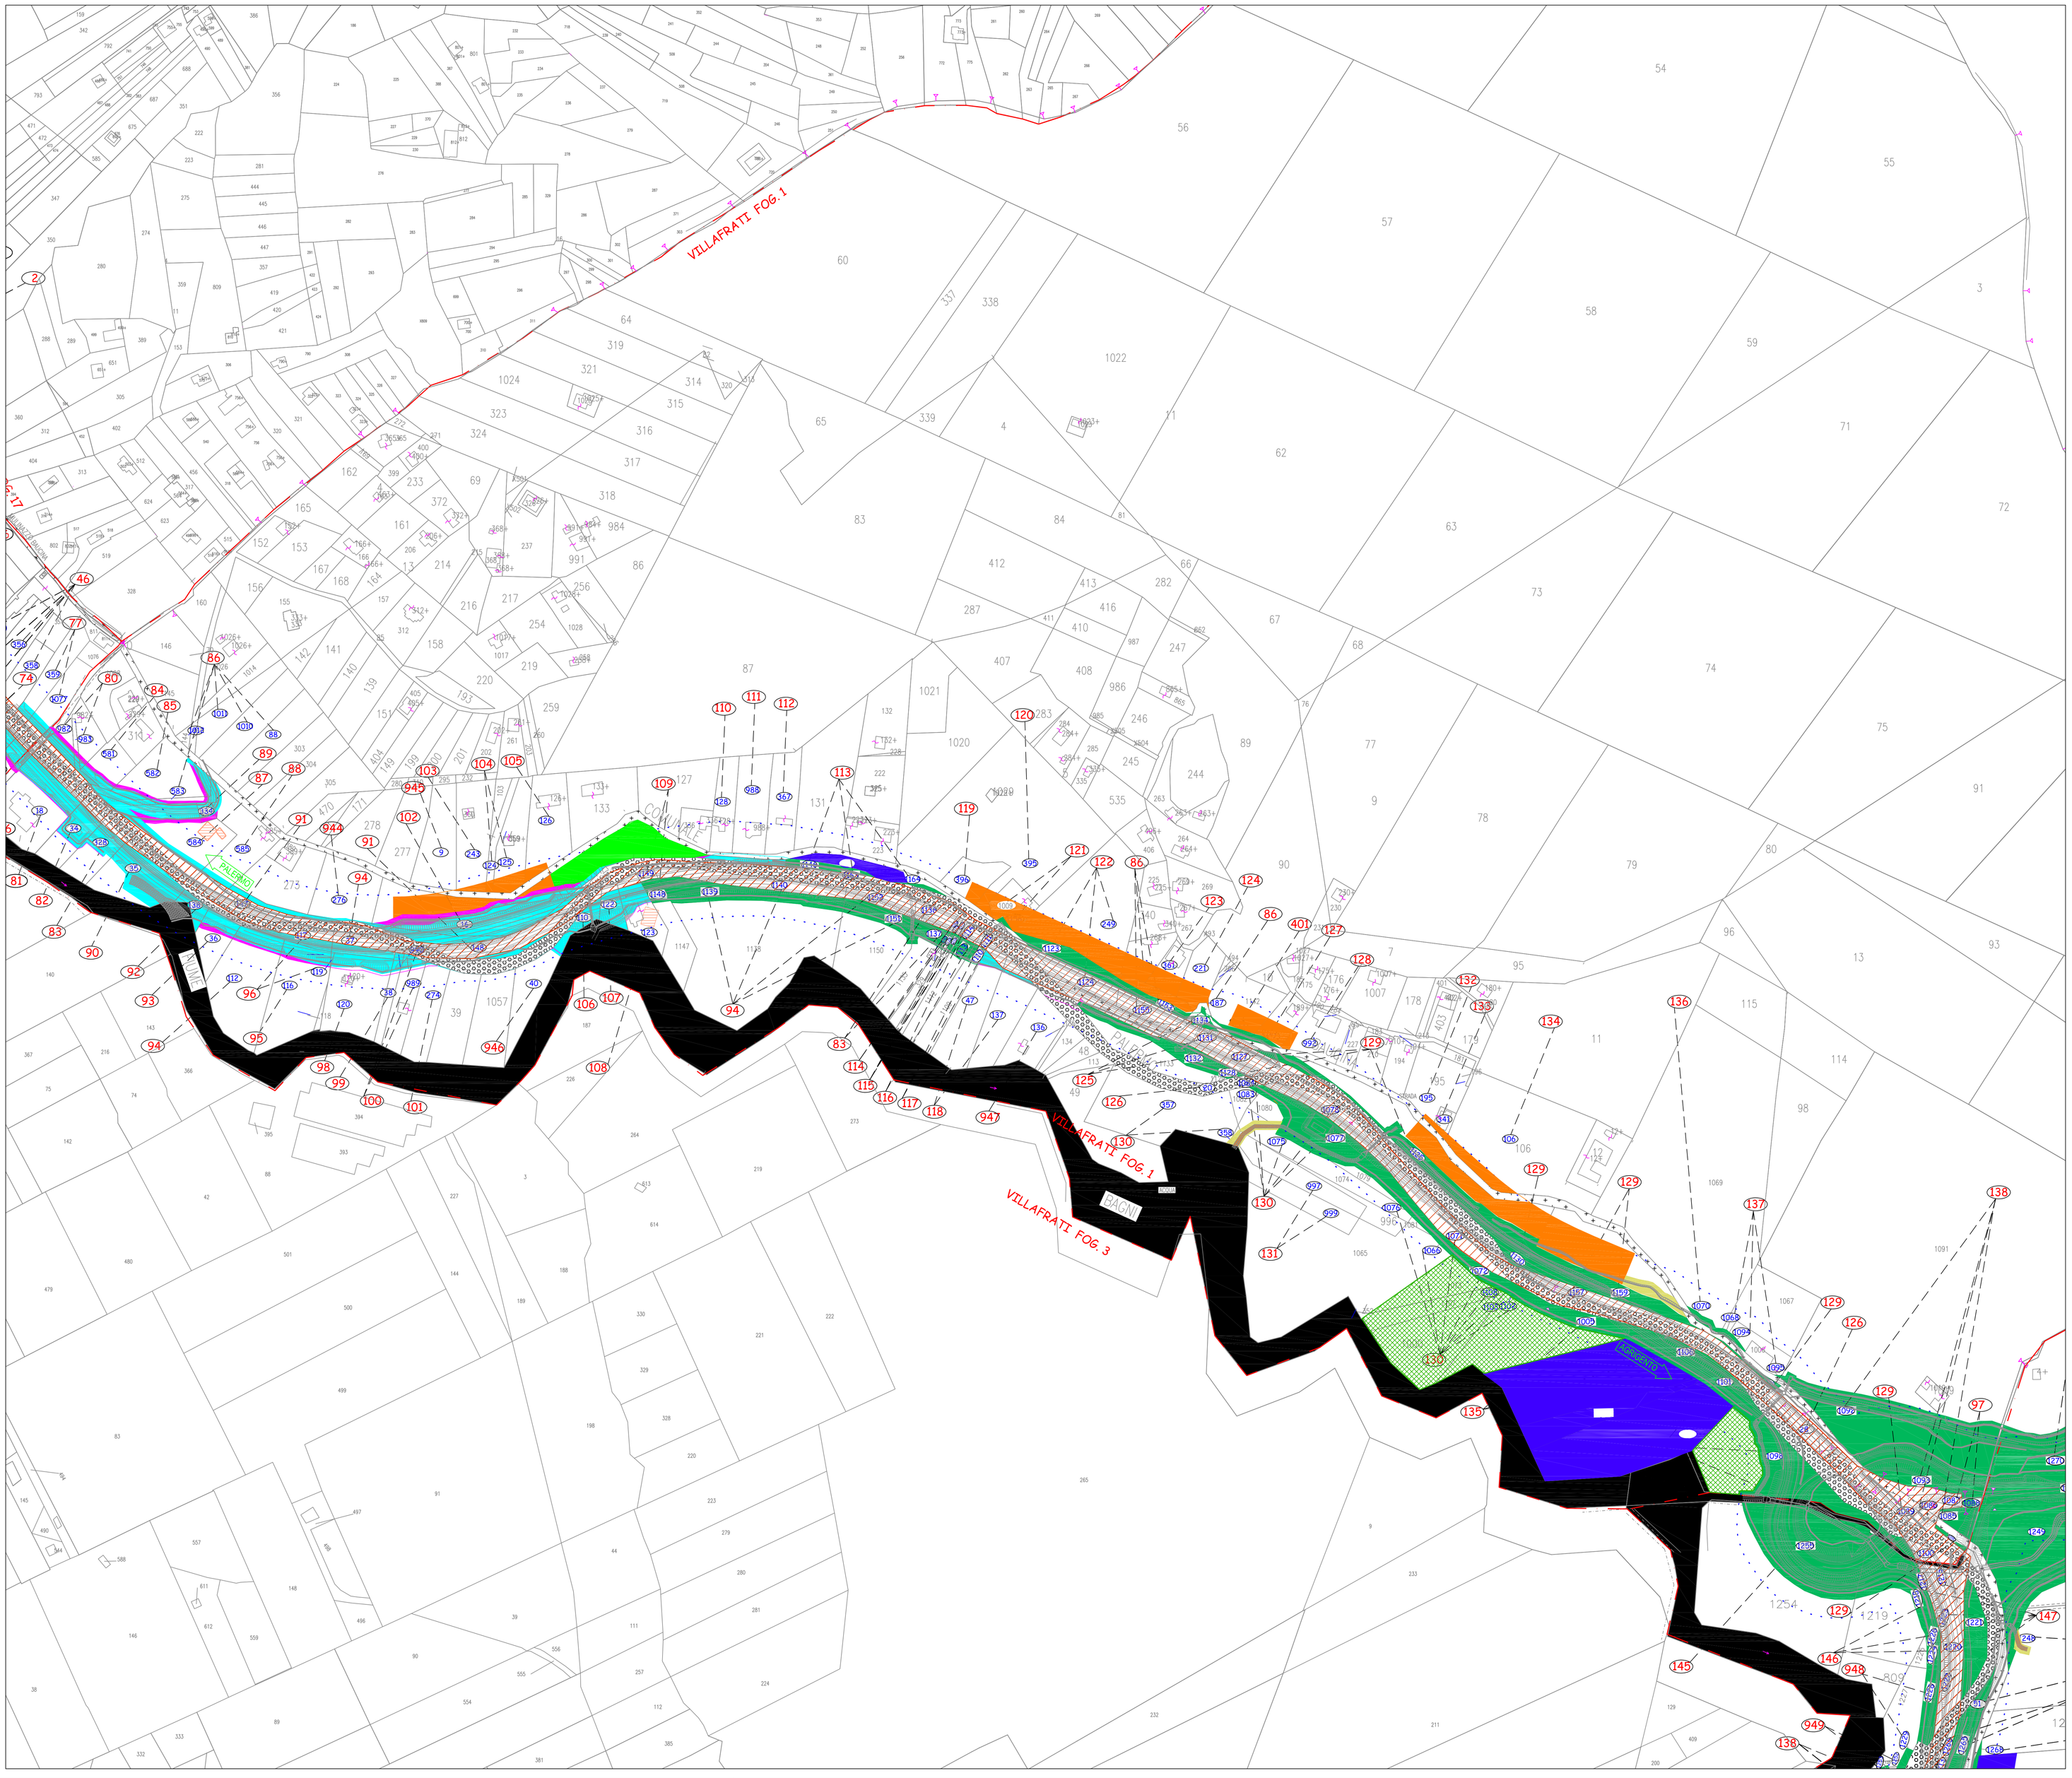

QUADRO DI UNIONE - Scala 1:100.000

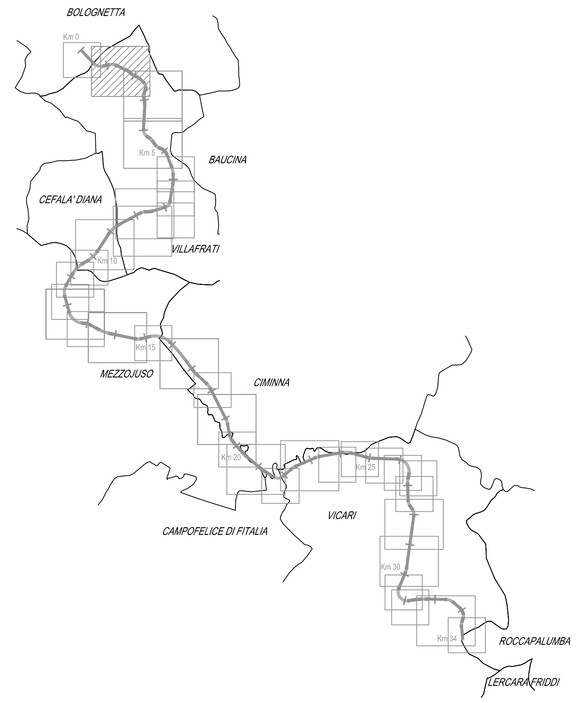

Scala 1:2.000

0 20 40 60 80 100 200 m

N

Legenda:

- Fascia di rispetto (art.16 Cod. Str.- art. 26 Regol Att.)
- Aree da espropriare di cui alla delibera Cipe n. 19/12 del 25 Marzo 2012
- Aree integrative all'esproprio definitivo
- Aree integrative all'esproprio variante ottobre 2015
- Occupazione temporanea di cui alla delibera Cipe n. 19/12 del 25 Marzo 2012
- Aree integrative all'Occupazione temporanea
- Aree integrative all'Occupazione temporanea variante ottobre 2015
- Fabbricati da demolire accatastati
- Fabbricati da demolire non presenti in mappa
- mappali frazionati espropriati
- Aree demaniali
- Corsi d'acqua
- Ferrovia
- Limiti fogli catastali
- Servitù di cui alla delibera Cipe n. 19/12 del 25 Marzo 2012
- Aree integrative Servitù
- Aree integrative Servitù variante ottobre 2015
- Attuale sede Stradale (SS121)
- Fabbricati da rilievo non interessati da demolizione
- Numero ditte
- Numero particelle

ANAS S.p.A.
DIREZIONE REGIONALE PER LA SICILIA

PA17/08

Affidamento a Contraente Generale dei "Lavori di ammodernamento del tratto Palermo - Lercara Friddi, lotto funzionale dal km 14,4 (km. 0,0 del Lotto 2) compreso il tratto di raccordo della rotatoria Bolognetta, al km 48,0 (km. 33,6 del Lotto 2 - Svincolo Manganaro incluso) compresi i raccordi con le attuali SS n.189 e SS n.121

Bolognetta S.c.p.a.

Contraente Generale: Ing. (Pierfrancesco) Paglini
BOLOGNETTA S.c.p.a.

- PERIZIA DI VARIANTE N.1 -

Il Responsabile Ambientale: Ing. Claudio Lambertini

Titolo elaborato:

ESPROPRI
PIANO PARTICELLARE DI ESPROPR
Planimetria catastale
Comune di Villafrati - Foglio 1 e 3

Codice Unico Progetto (CUP) : F41B03000230001

Codice elaborato: PA17/08	OPERA	ARGOMENTO	DOC. E PROG.		FASE	REVISIONE
	P E	E S	P 0 0 3		5	0

CARTELLA:		FILE NAME:	NOTE:	PROT.		SCALA:
	1 0	PEESP003_S0_4137.DWG	1=1	4 1 3 3 7		1:2000

REV.	DESCRIZIONE	DATA	REDATTO	VERIFICATO	APPROVATO
5					
4					
3					
2					
1					
0	PRIMA EMISSIONE	Ottobre 2015	F. Carli	S. Fortino	D. Tironi

A.T.I. Progettisti : Capogruppo: POLITECNICA INGEGNERIA E ARCHITETTURA
Viale Amendola, 6 - 50121 Firenze
tel 055/2001600 fax 055/2344856
e-mail pol@politecnica.it

Mandante: ACS ingegneri
Via Catani,26/c - 59100 Prato
tel.0574.527864 fax 0574.568066
E-mail acs@acsingegneri.it

Il Progettista Responsabile
Ing. Marcello Mancone
ORDINE DEGLI INGEGNERI DELLA PROVINCIA DI FIRENZE
DOTT. ING. MARCELLO MANCONE N. 5723

Il Geologo
dott. Pietro Accolti Gil
ORDINE DEI GEOLOGI DELLA SICILIA
DOTT. GEOL. PIETRO ACCOLTI GIL N. 731

Il Coordinatore per la Sicurezza in fase di esecuzione
Ing. Francesco Cocciante
Il Coordinatore per la Sicurezza in fase di Esecuzione
Ing. Francesco Cocciante

Il Direttore dei Lavori:
Ing. Sandro Favero
Il Direttore dei Lavori
Ing. Sandro Favero

ANAS S.p.A.

DATA: PROTOCOLLO:

CODICE PROGETTO L 0 4 1 0 C E 1 1 0 1

VISTO: IL RESPONSABILE DEL PROCEDIMENTO
Dott. Ing. Ettore de Cesbron de la Grennelais