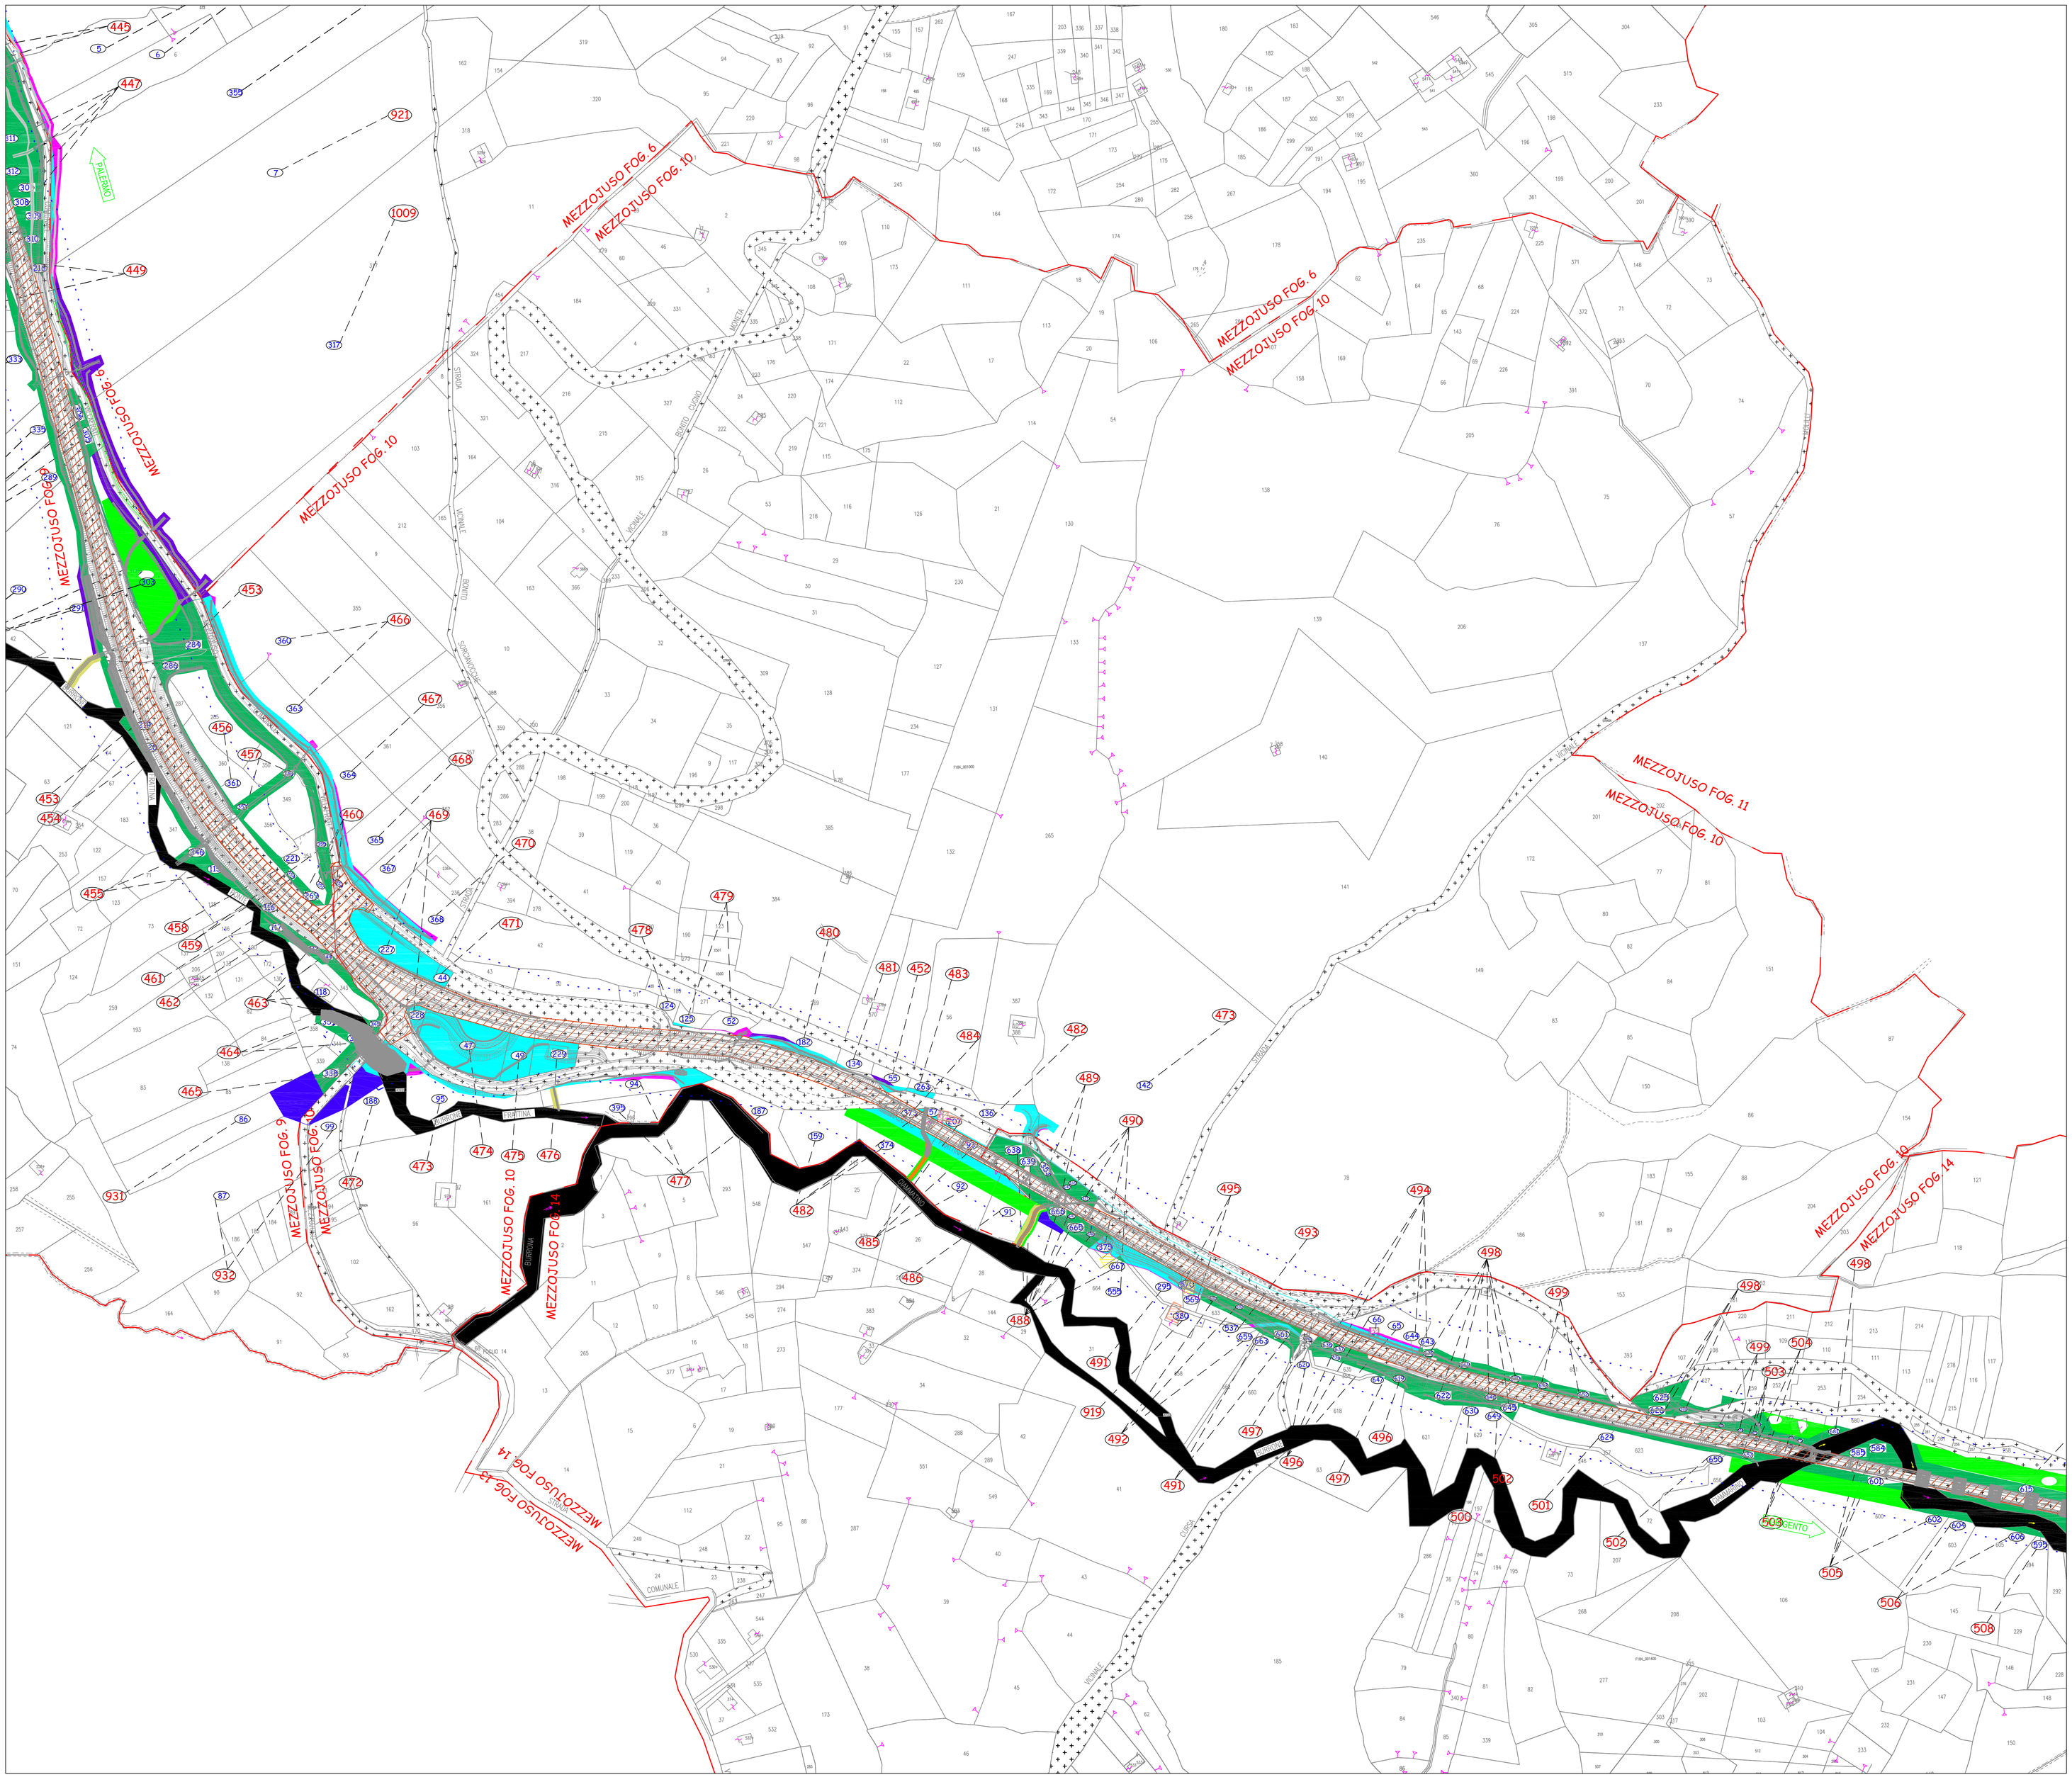

QUADRO DI UNIONE - Scala 1:100.000

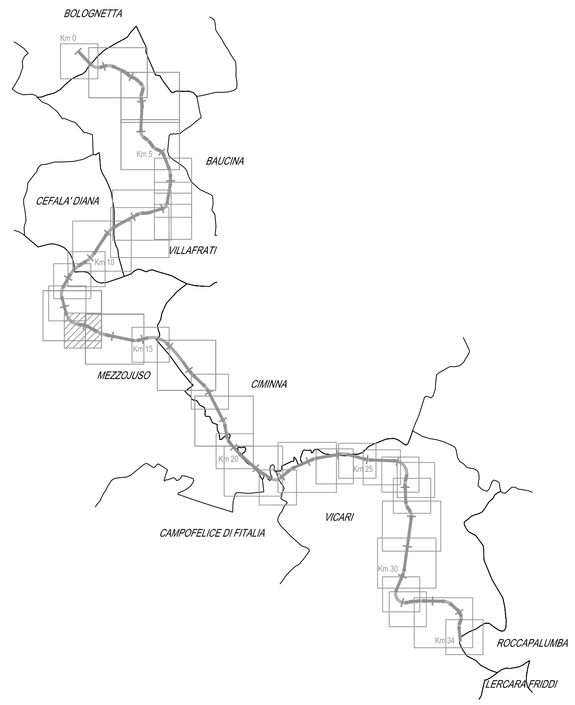

Scala 1:2.000

0 20 40 60 80 100 200 m

N

Legendo:

- Fascia di rispetto (art.16 Cod. Str.- art. 26 Regol.Art.)
- Area da espropriare di cui alla delibera Cipe n. 19/12 del 25 Marzo 2012
- Aree integrative all'esproprio definitivo
- Aree integrative all'esproprio variante ottobre 2015
- Occupazione temporanea di cui alla delibera Cipe n. 19/12 del 25 Marzo 2012
- Aree integrative all'Occupazione temporanea
- Aree integrative all'Occupazione temporanea variante ottobre 2015
- Fabbricati da demolire accertati
- Fabbricati da demolire non presenti in mappa
- mappali frazionati espropriati
- Aree demaniali
- Corsi d'acqua
- Ferrovia
- Limiti fogli catastali
- Servitù, di cui alla delibera Cipe n. 19/12 del 25 Marzo 2012
- Aree integrative Servitù
- Aree integrative Servitù variante ottobre 2015
- Attuale sede Stradale (SS121)
- Fabbricati da rilievo non interessati da demolizione
- Numero ditte
- Numero particelle

ANAS S.p.A.
DIREZIONE REGIONALE PER LA SICILIA

PA17/08

Affidamento a Contraente Generale dei "Lavori di ammodernamento del tratto Palermo - Lercara Friddi, lotto funzionale dal km 14.4 (km. 0.0 del Lotto 2) compreso il tratto di raccordo della rotatoria Bolognetta, al km 48.0 (km. 33.6 del Lotto 2 - Svincolo Manganaro Incluso) compresi raccordi con le attuali SS n.189 e SS n.121

Bolognetta S.c.p.a.

Contraente Generale: Ing. Pierfrancesco Pagani
Bolognetta S.c.p.a.

- PERIZIA DI VARIANTE N.1 -

Il Responsabile Ambientale: Ing. Claudio Lanzone

Titolo elaborato:

ESPROPRI
PIANO PARTICELLARE DI ESPROPRIO
Planimetria catastale
Comune di Mezzojuso - Foglio 10

Codice Unico Progetto (CUP) : F41B03000230001

Codice elaborato: PA17/08	OPERA	ARGOMENTO	DOC. E PROG.		FASE	REVISIONE
	P E	E S	P 0 2 0	_	5	0

CARTELLA:		FILE NAME:	NOTE:	PROT.		SCALA:
1	0	PEESP020_50_4137.DWG	1=1	4 1 3 7		1:2000
5						
4						
3						
2						
1						

REV.	DESCRIZIONE	DATA	REDATTO	VERIFICATO	APPROVATO
0	PRIMA EMISSIONE	Ottobre 2015	F. Carlì	S. Fortino	D. Tironi

A.T.I. Progettisti : Capogruppo: POLITECNICA Società Consortile a r.l.
Viale Amendola, 6 - 50121 Firenze
tel 0552020980 fax 0552344856
e-mail pcl@politecnica.it

Mandante: ACS ingegneri
Via Catani,28/c - 59100 Prato
tel 0574.527864 fax 0574.566066
E-mail acs@acsingegneri.it

Il Progettista Responsabile: Ing. Marcello Mancone — DOTT. ING. MARCELLO MANCONE N. 5723 — ORDINE DEGLI INGEGNERI DELLA PROVINCIA DI TRAPANI

Il Geologo: dott. Pietro Piccoli Gil — DOTT. GEOLOGO PIETRO PICCOLI GIL N° 724

Il Coordinatore per la Sicurezza in fase di esecuzione: Ing. Francesco Cocciante
Il Coordinatore per la sicurezza in fase di Esecuzione Ing. Francesco Cocciante

Il Direttore dei Lavori: Ing. Sandro Favero
Il Direttore dei Lavori Ing. Sandro Favero

ANAS S.p.A.

DATA:	PROTOCOLLO:	VISTO: IL RESPONSABILE DEL PROCEDIMENTO
CODICE PROGETTO	L O 4 1 0 C E 1 1 0 1	Dott. Ing. Ettore de Cesbron de la Grennelais