QUADRO DI UNIONE - Scala 1:100.000

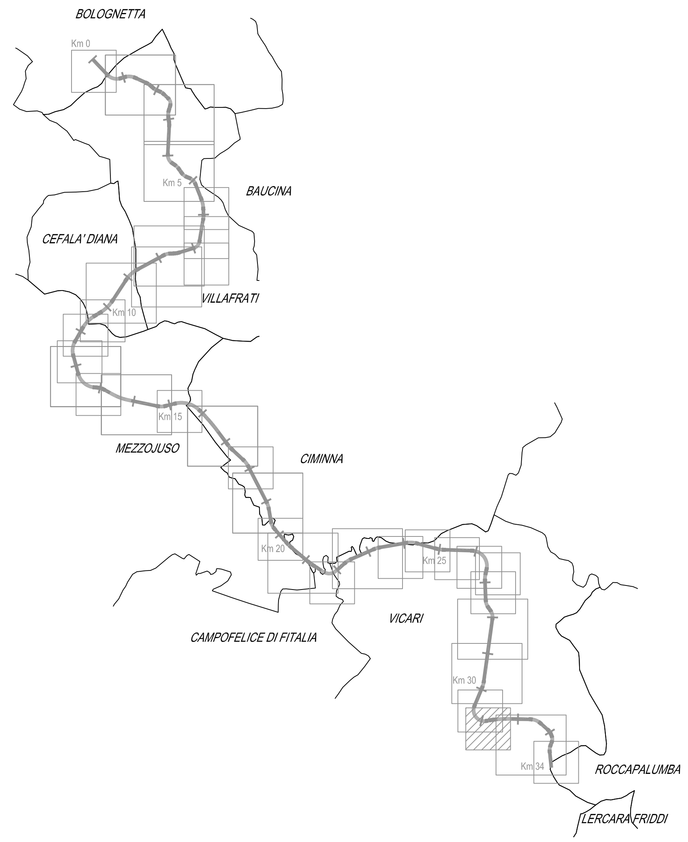

Scala 1:2.000

0 20 40 60 80 100 200 m

N

Legenda:

- Fascia di rispetto (art.16 Cod. Str. - art. 26 Regol Attt.)
- Area da espropriare di cui alla delibera Cipe n. 19/12 del 25 Marzo 2012
- Aree integrative all' esproprio definitivo
- Aree integrative all' esproprio variante ottobre 2015
- Occupazione temporanea di cui alla delibera Cipe n. 19/12 del 25 Marzo 2012
- Aree integrative all' Occupazione temporanea
- Aree integrative all' Occupazione temporanea variante ottobre 2015
- Fabbricati da demolire accatastati
- Fabbricati da demolire non presenti in mappa
- mappali frazionati espropriati
- Aree demaniali
- Corsi d'acqua
- Ferrovia
- Limiti fogli catastali
- Servitù di cui alla delibera Cipe n. 19/12 del 25 Marzo 2012
- Aree integrative Servitù
- Aree integrative Servitù variante ottobre 2015
- Attuale sede Stradale (SS121)
- Fabbricati da rilievo non interessati da demolizione
- Numero ditte
- Numero particelle

ANAS S.p.A.
DIREZIONE REGIONALE PER LA SICILIA

PA17/08

Affidamento a Contraente Generale dei "Lavori di ammodernamento del tratto Palermo - Lercara Friddi, lotto funzionale dal km 14,4 (km. 0,0 del Lotto 2) compreso il tratto di raccordo della rotatoria Bolognetta, al km 48,0 (km. 33,6 del Lotto 2 - Svincolo Manganaro incluso) compresi i raccordi con le attuali SS n.189 e SS n.121

Bolognetta S.c.p.a.

Contraente Generale:
Ing. Pierfrancesco Paglini
BOLOGNETTA S.c.p.a.

- PERIZIA DI VARIANTE N.1 -

Il Responsabile Ambientale:
Ing. Claudio Lamberti

Titolo elaborato:

ESPROPRI
PIANO PARTICELLARE DI ESPROPRIO
Planimetria catastale
Comune di Vicari - Foglio 27

Codice Unico Progetto (CUP) : F41B03000230001

Codice elaborato: PA17/08 | OPERA: PE | ARGOMENTO: ES | DOC. E PROG.: P042 | FASE: 5 | REVISIONE: 0

CARTELLA:	FILE NAME:	NOTE:	PROT.	SCALA:
1 0	PEESP042_50_4137.DWG	1=1	4137	1:2000

REV.	DESCRIZIONE	DATA	REDATTO	VERIFICATO	APPROVATO
5					
4					
3					
2					
1					
0	PRIMA EMISSIONE	Ottobre 2015	F. Carli	S. Fortino	D. Tironi

A.T.I. Progettisti : Capogruppo:
POLITECNICA INGEGNERIA E ARCHITETTURA
Viale Amendola, 6 - 50121 Firenze
tel 055/2001660 fax 055/2344856
e-mail polifi@politecnica.it

Mandante:
ACS ingegneri
Via Catani 26/c - 59100 Prato
tel 0574.527864 fax 0574.568066
E-mail acs@acsingegneri.it

Il Progettista Responsabile
Ing. Marcello Mancone
DOTT. ING. MARCELLO MANCONE N. 5723

Il Geologo
dott. Pietro Accolti Gil
DOTT. PIETRO ACCOLTI GIL N° 726

Il Coordinatore per la Sicurezza in fase di esecuzione:
Ing. Francesco Cocciante
Il Coordinatore per la sicurezza in fase di Esecuzione
Ing. Francesco Cocciante

Il Direttore dei Lavori:
Ing. Sandro Favaro
Il Direttore dei Lavori
Ing. Sandro Favaro

ANAS S.p.A.

DATA: PROTOCOLLO: VISTO: IL RESPONSABILE DEL PROCEDIMENTO

CODICE PROGETTO: LO410C E 1101

Dott. Ing. Ettore de Cesbron de la Grennelais