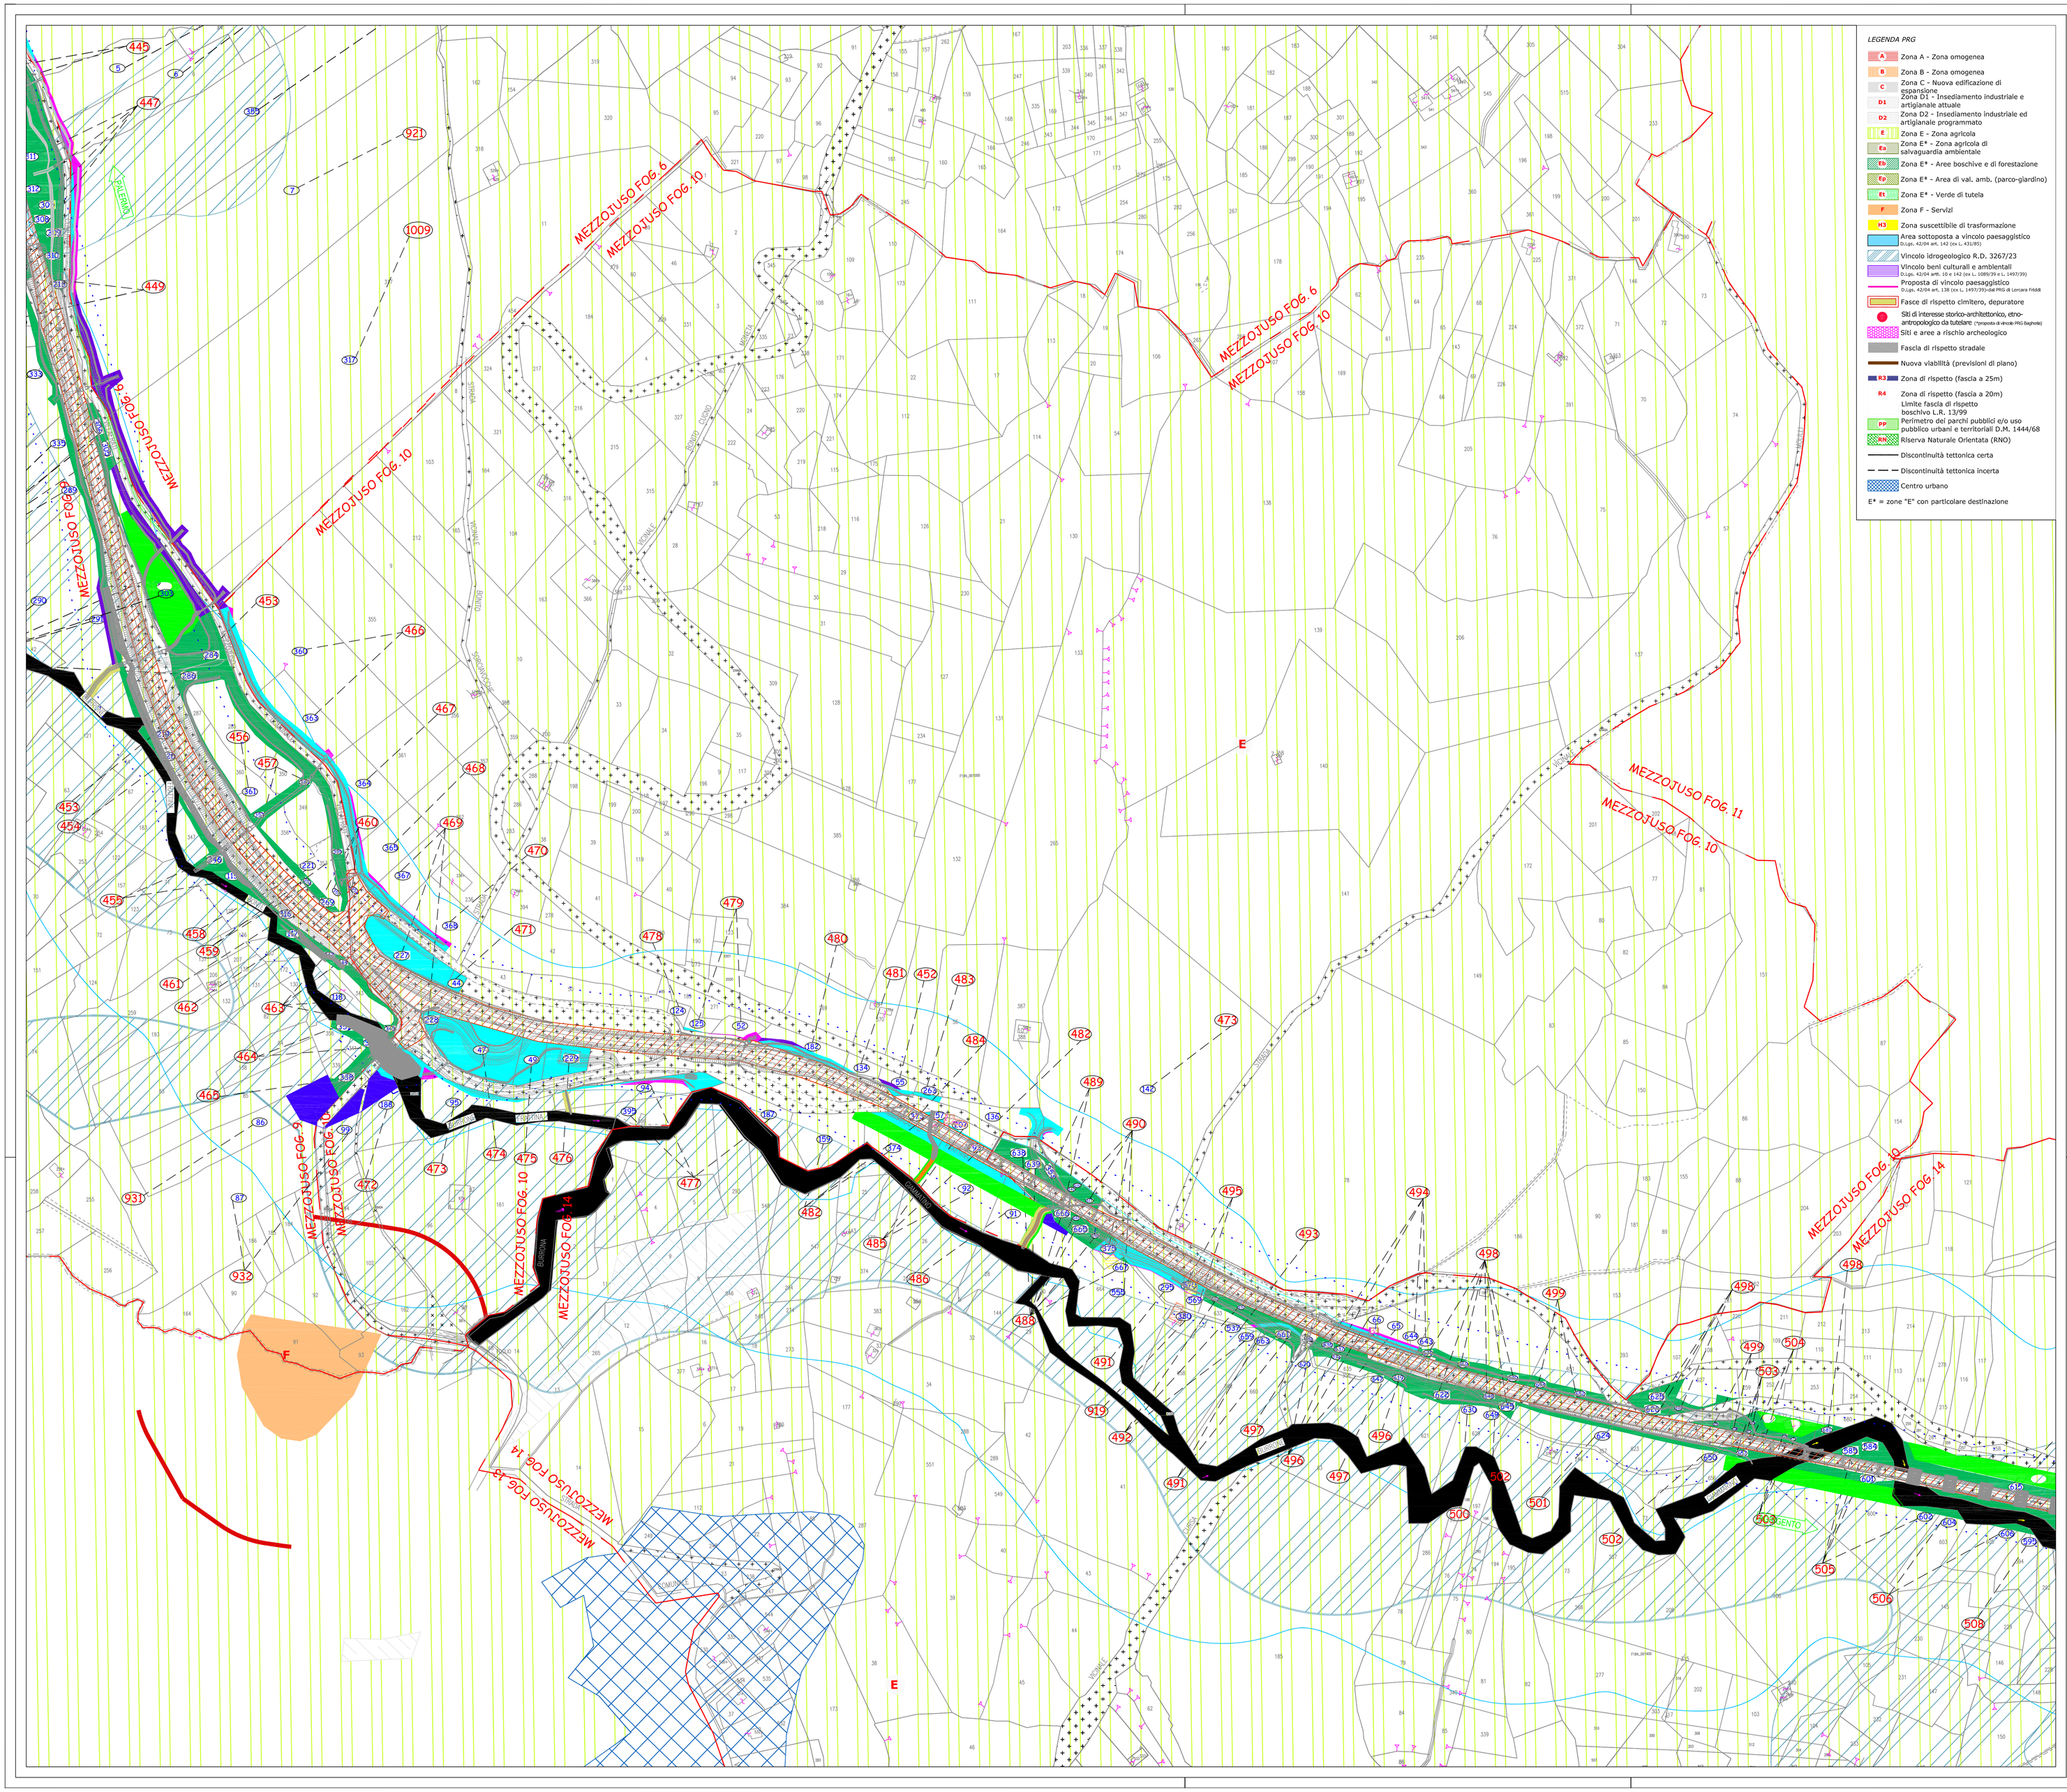

LEGENDA PRG

- A – Zona A - Zona omogenea
- B – Zona B - Zona omogenea
- C – Zona C - Nuova edificazione di espansione
- D1 – Zona D1 - Insediamento industriale e artigianale attuale
- D2 – Zona D2 - Insediamento industriale ed artigianale programmato
- E – Zona E - Zona agricola
- Ea – Zona E* - Zona agricola di salvaguardia ambientale
- Eb – Zona E* - Aree boschive e di forestazione
- Ep – Zona E* - Area di val. amb. (parco-giardino)
- Et – Zona E* - Verde di tutela
- F – Zona F - Servizi
- H3 – Zona suscettibile di trasformazione
- Area sottoposta a vincolo paesaggistico D.Lgs. 42/04 art. 142 (ex L. 431/85)
- Vincolo idrogeologico R.D. 3267/23
- Vincolo beni culturali e ambientali D.Lgs. 42/04 art. 10 e 142 (ex L. 1089/39 e L. 1497/39)
- Proposta di vincolo paesaggistico D.Lgs. 42/04 art. 138 (ex L. 1497/39)-dal PRG di Lercara Frddi
- Fasce di rispetto cimitero, depuratore
- Siti di interesse storico-architettonico, etno-antropologico da tutelare (Proposta di vincolo PRG Bagheria)
- Siti e aree a rischio archeologico
- Fascia di rispetto stradale
- Nuova viabilità (previsioni di plano)
- R3 – Zona di rispetto (fascia a 25m)
- R4 – Zona di rispetto (fascia a 20m)
- Limite fascia di rispetto boschivo L.R. 13/99
- PP – Perimetro dei parchi pubblici e/o uso pubblico urbani e territoriali D.M. 1444/68
- RNO – Riserva Naturale Orientata (RNO)
- Discontinuità tettonica certa
- Discontinuità tettonica incerta
- Centro urbano

E* = zone "E" con particolare destinazione

QUADRO DI UNIONE - Scala 1:100.000

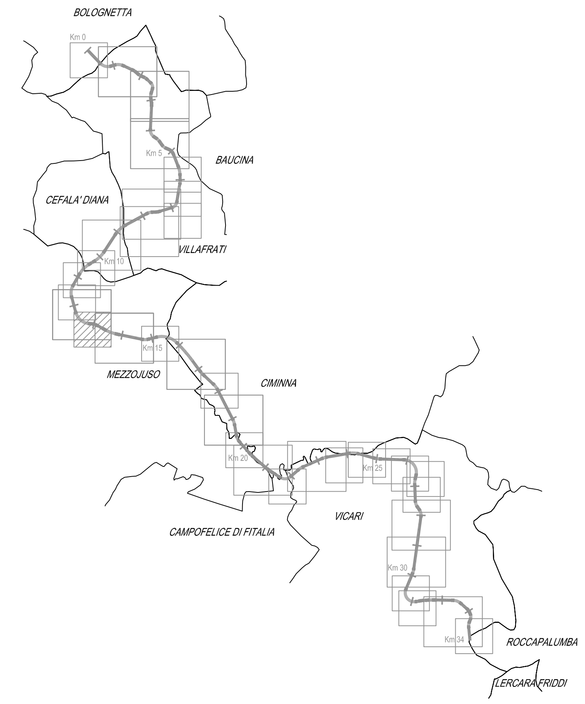

Scala 1:2.000

0 20 40 60 80 100 200 m

N

Legenda:

- Fascia di rispetto (art.16 Dpd. 351 - art. 26 Regol AM.)
- Area da espropriare di cui alla delibera Cipe n. 19/12 del 25 Marzo 2012
- Aree integrative all'esproprio definitivo
- Aree integrative all'esproprio variante ottobre 2015
- Occupazione temporanea di cui alla delibera Cipe n. 19/12 del 25 Marzo 2012
- Aree integrative all'Occupazione temporanea
- Aree integrative all'Occupazione temporanea variante ottobre 2015
- Fabbricati da demolire accertatati
- Fabbricati da demolire non presenti in mappa
- mappali frazionati espropriati
- Aree demaniali
- Corsi d'acqua
- Ferrovia
- Limiti fogli catastali
- Servitù di cui alla delibera Cipe n. 19/12 del 25 Marzo 2012
- Aree integrative Servitù
- Aree integrative Servitù variante ottobre 2015
- Attuale sede Stradale (SSI21)
- Fabbricati da rilievo non interessati da demolizione
- Numero ditte
- Numero particelle

ANAS S.p.A.
DIREZIONE REGIONALE PER LA SICILIA

PA17/08

Affidamento a Contraente Generale dei "Lavori di ammodernamento del tratto Palermo - Lercara Friddi, lotto funzionale dal km 14.4 (km. 0,0 del Lotto 2) compreso il tratto di raccordo della rotatoria Bolognetta, al km 48,0 (km. 33,6 del Lotto 2 - Svincolo Manganaro incluso) comprese i raccordi con le attuali SS n.189 e SS n.121

Bolognetta S.c.p.a.

Contraente Generale: Ing. Pierfrancesco Pagani — BOLOGNETTA S.c.p.a.

- PERIZIA DI VARIANTE N.1 -

Il Responsabile Ambientale: Ing. Giovanni Lanzone

Titolo elaborato:

ESPROPRI
PIANO PARTICELLARE DI ESPROPRIO
Planimetria catastale su mosaico degli strumenti urbanistici
Comune di Mezzojuso - Foglio 10

Codice Unico Progetto (CUP) : F41B03000230001

Codice elaborato: PA17/08	OPERA	ARGOMENTO	DOC. E PROG.		FASE	REVISIONE
	P E	E S	P 1 1 2	_	5	0

CARTELLA:		FILE NAME:	NOTE:	PROT.		SCALA:
	1 0	PIEESP112_50_4137.DWG	1=1	4 1 3 7		1:2000
5						
4						
3						
2						
1						

REV.	DESCRIZIONE	DATA	REDATTO	VERIFICATO	APPROVATO
0	PRIMA EMISSIONE	Ottobre 2015	F. Carli	S. Fortino	D. Tironi

A.T.I. Progettisti: Capogruppo POLITECNICA INGEGNERIA E ARCHITETTURA SOCIETÀ COOPERATIVA
Viale Amendola, 6 - 50121 Firenze
tel.055/2010920 fax 0552344856
e-mail pol@politecnica.it

Mandante: ACS ingegneri
Via Cattani,28/c - 59100 Prato
tel.0574.527864 fax 0574.568066
E-mail acs@acsingegneri.it

Il Progettista Responsabile
Ing. Marcello Mancone
ORDINE DEGLI INGEGNERI DELLA PROVINCIA DI PISTOIA
DOTT. ING. MARCELLO MANCONE N. 872/3

Il Geologo
dott. Pietro Adcotti Gil
ORDINE DEI GEOLOGI DELLA SICILIA PIETRO ADCOTTI GIL N° 728

Il Coordinatore per la Sicurezza in fase di esecuzione:
Ing. Francesco Cocciante
Il Coordinatore per la Sicurezza in fase di Esecuzione
Ing. Francesco Cocciante

Il Direttore dei Lavori:
Ing. Sandro Favero
Il Direttore dei Lavori
Ing. Sandro Favero

ANAS S.p.A.

DATA: PROTOCOLLO: VISTO: IL RESPONSABILE DEL PROCEDIMENTO

CODICE PROGETTO L O 4 1 0 C E 1 1 0 1

Dott. Ing. Ettore de Cesbron de la Grennelais