SEZIONI STATO DI FATTO SOVRAPPOSTO ALLA SOLUZIONE DI PROGETTO ESECUTIVO APPROVATO scala 1:200

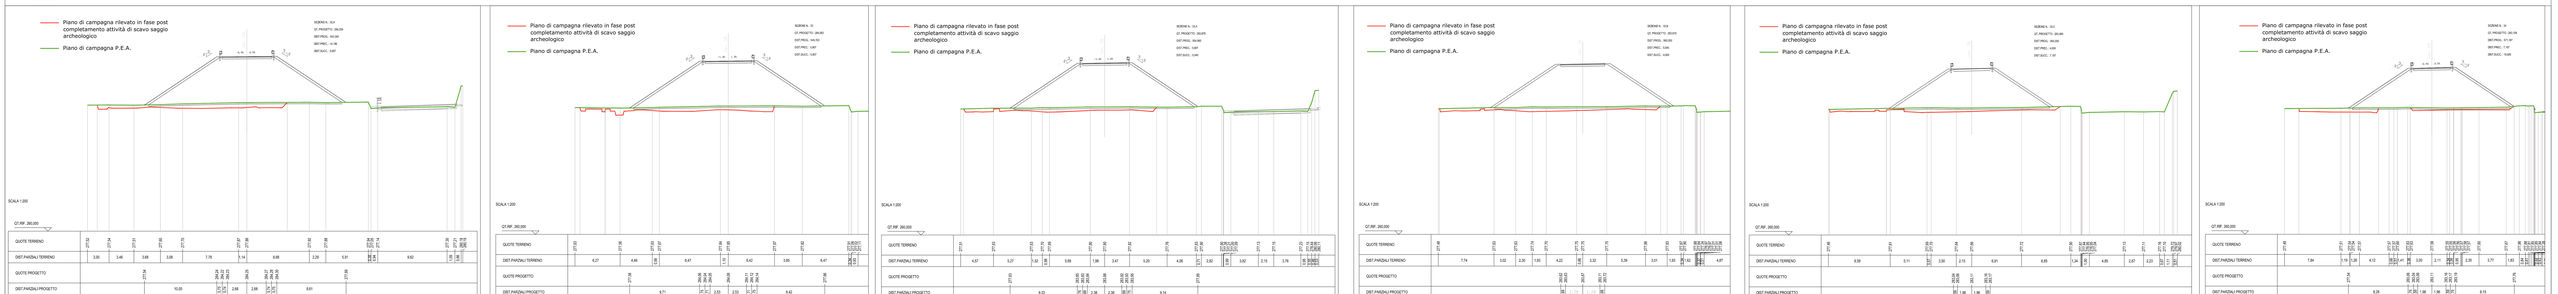

SEZIONI DI PROGETTO ESECUTIVO DI DETTAGLIO scala 1:200

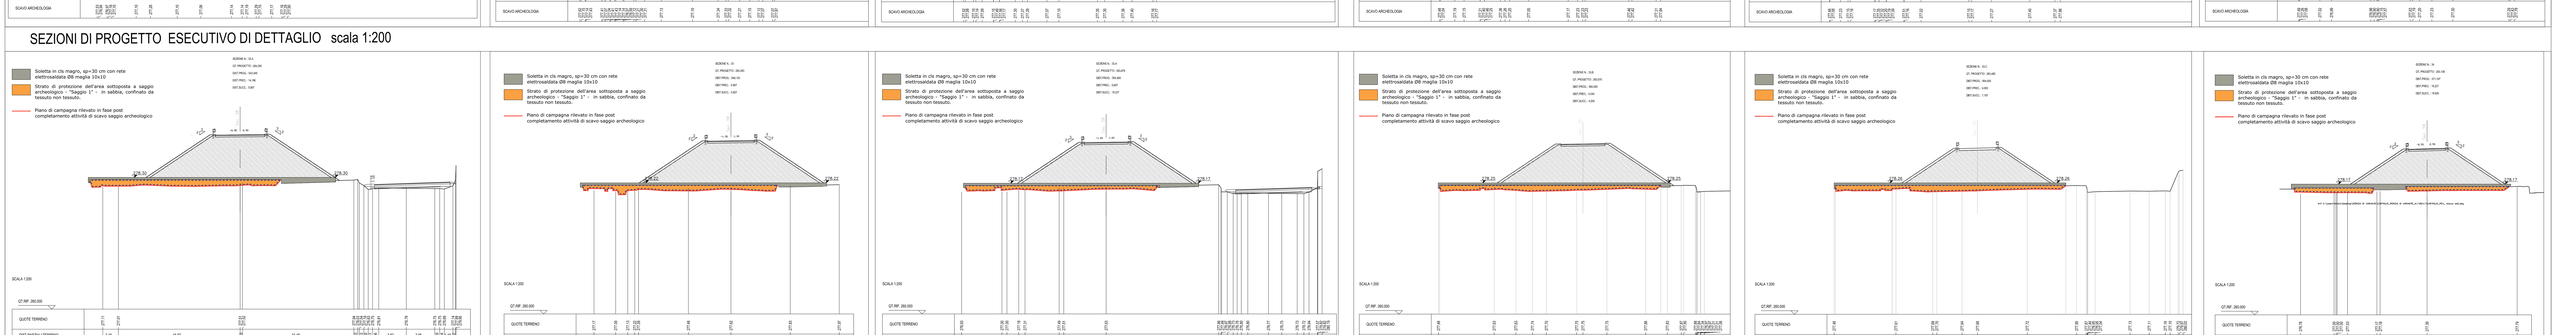

PLANIMETRIA scala 1:200

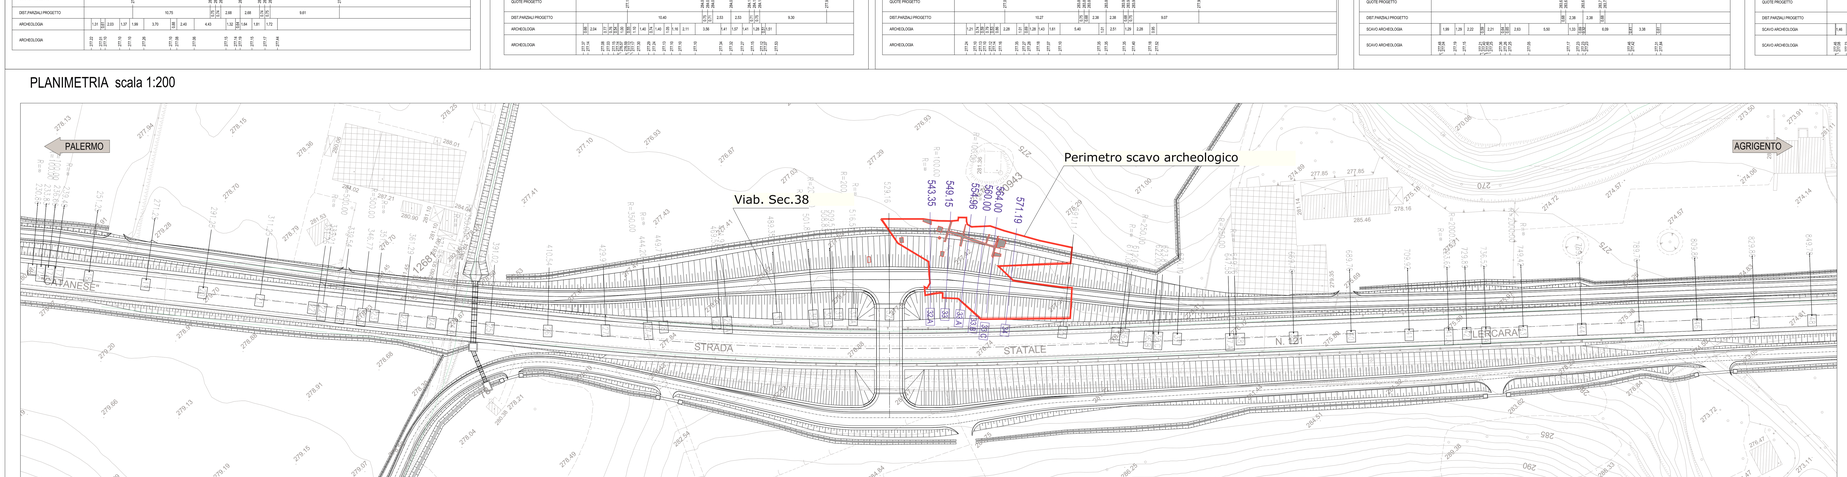

PARTICOLARE STRATI DI RICOPRIMENTO SAGGIO 1 scala 1:50

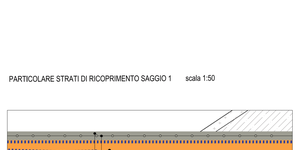

ANAS S.p.A.
DIREZIONE REGIONALE PER LA SICILIA

PA17/08
Affidamento a Contraente Generale dei "Lavori di ammodernamento del tratto Palermo – Lercara F.ndS. lotto funzionale dal km 14,4 (km. 22,0 del Lotto 2) compreso il tratto di raccordo della rotatoria Bolognetta, al km 48,0 (km. 33,6 del Lotto 2 - Svincolo Manganari inclusi) comprensivo raccordi con le attuali SS n.189 e SS n.121

Bolognetta S.c.p.a.

Contraente Generale: Ing. Pietro Salvatore Magro
Direttore Tecnico: Ing. Giuseppe Lo Bianco
Il Responsabile del Procedimento: Ing. Claudio Mastrandrea

- PERIZIA DI VARIANTE N.1 -

ARCHEOLOGIA
Intervento di messa in sicurezza area sottoposta a scavo archeologico in prossimità dell'opera d'arte di nuova costruzione CV06

Codice Unico Progetto (CUP): F41B03000230001

Codice elaborato: PA17/08	PV	AR	N001	5	0
	OPERA	DISCIPLINA	PROG. E PROG.	FASE	REVISIONE

CARTELLA:	FILE NAME: PA08SE01_IA_F127.DWG	NOTE:	PROT:	SCALA:
		1+1	4 1 3 7	VARIE

REV	DESCRIZIONE	DATA	REDATTO	VERIFICATO	APPROVATO
5					
4					
3					
2					
1					
0	PRIMA EMISSIONE	Novembre 2015	S. Fontana	A. Lalli	D. Trovo

A.T.I. Progettisti: POLITECNICA INGEGNERIA E ARCHITETTURA soc. coop. p.a. – Via Cefalù,201 – 90100 Palermo tel.091/6259780 fax 091/6259008 e-mail:polit@politecnica.it
Mandataria: ACS ingegneri – Via Catania,201 – 90100 Palermo tel.091/6259780 fax 091/6259008 e-mail:acs@acsingegneri.it

Il Progettista Responsabile: Ing. Marcello Marcone
Il Geologo: Ass. Pietro Arcuti Gil
Il Coordinatore per la Sicurezza in fase di esecuzione: Ing. Francesco Ciccarello
Il Coordinatore per la Sicurezza in fase di Esecuzione: Ing. Francesco Cocciante
Il Direttore dei Lavori: Ing. Sandro Fasano
Il Direttore dei Lavori: Ing. Sandro Fasano

ANAS S.p.A.
DATA: PROTOCOLLO: VISTO, IL RESPONSABILE DEL PROCEDIMENTO
CODICE PROGETTO: L04100C E 1101
Dott. Ing. Ettore de Cedrone de la Grennelais