


PLANIMETRIA DI INQUADRAMENTO - SCALA 1:5000



ORTOFOTO DI INQUADRAMENTO - SCALA 1:5000

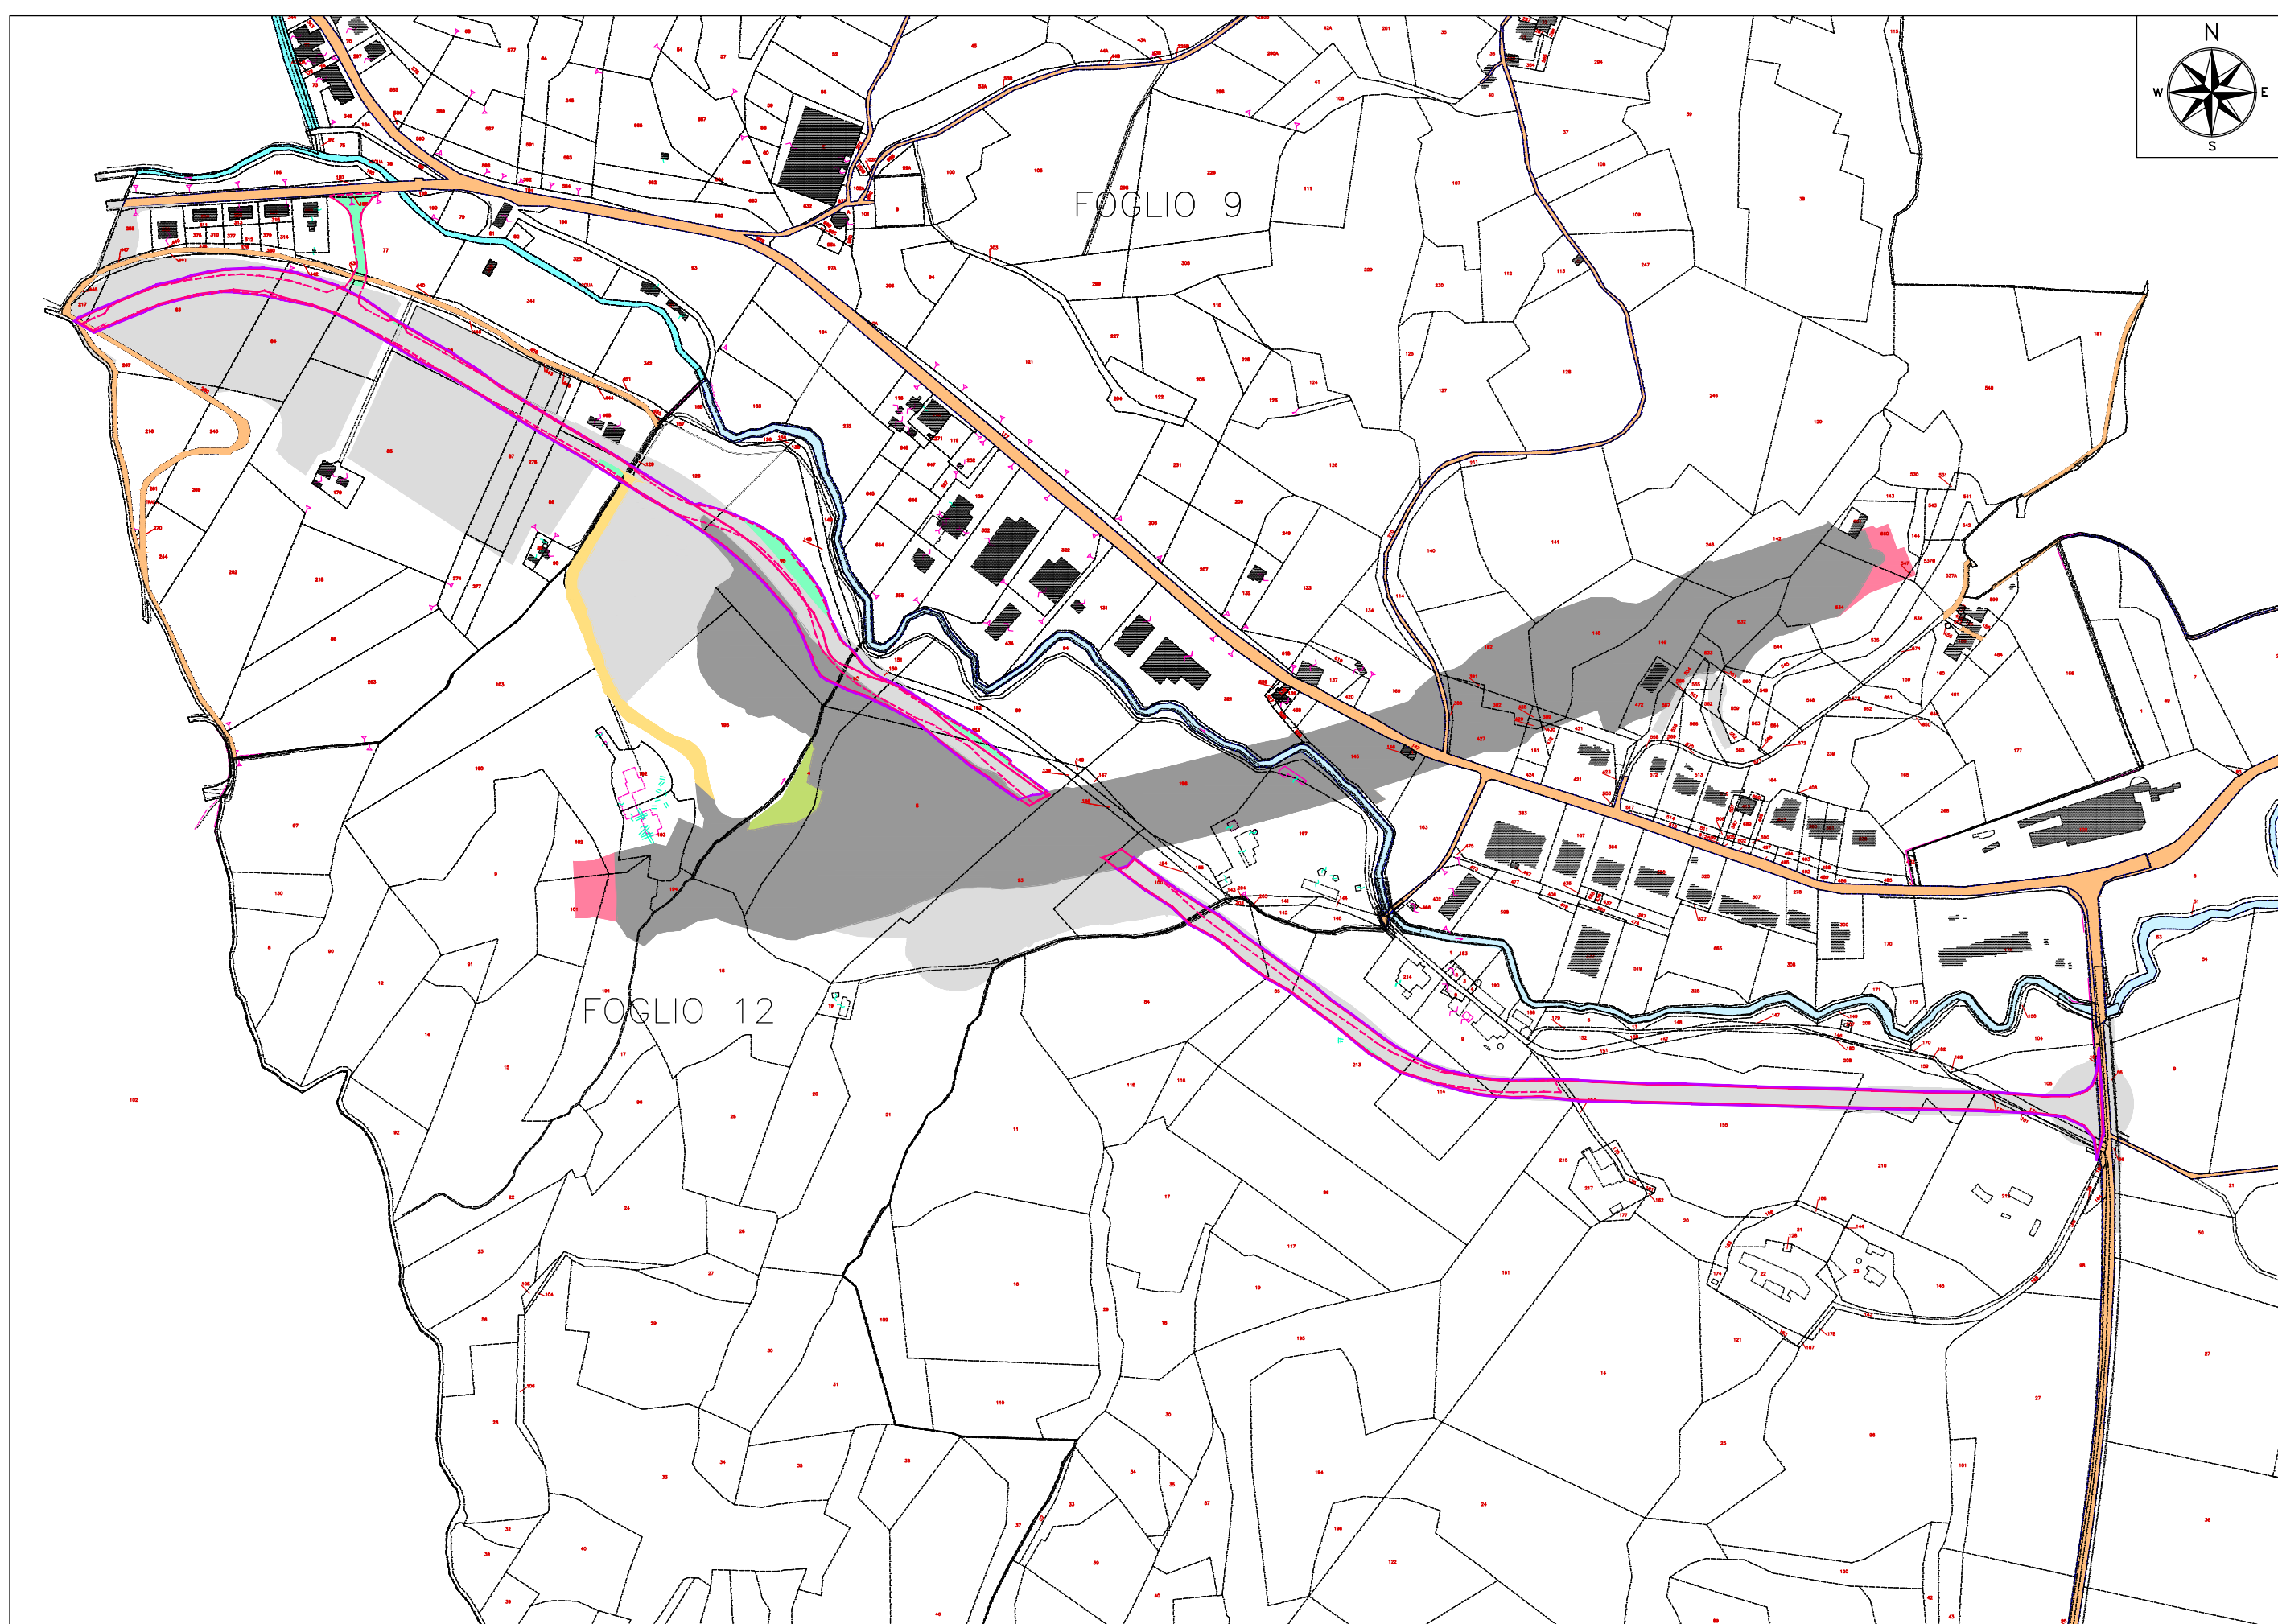

STRALCIO CATASTALE - SCALA 1:5000

**LEGENDA**

- Contorno area occupata
- Delimitazione strada di cantiere da PEA
- Delimitazione effettiva strada di cantiere
- Fosso/fiume
- Particella di proprietà demaniale
- Particella occupata temporaneamente a seguito PEA
- Particella occupata definitivamente
- Particella occupata per servitù
- Particella occupata per opere di mitigazione
- Particella occupata per opere complementari
- Particella occupata mediante accordi con privati
- perimetro particella catastale
- 00 identificativo particella catastale



**QUADRILATERO**  
Marche Umbria S.p.A.

ASSE VIARIO MARCHE-UMBRIA  
E QUADRILATERO DI PENETRAZIONE INTERNA  
MAXILOTTI 1

**PROGETTO ESECUTIVO**

<p>CONTRAENTE GENERALE</p> <div style="text-align: center; border: 1px solid black; padding: 5px; margin: 5px auto; width: 80%;"> <p><b>Val di Chienti</b> S.C.p.A.</p> </div>		<p>IL RESPONSABILE DEL CONTRAENTE GENERALE</p>	
<p>GRUPPO DI PROGETTAZIONE DEL PROGETTO ESECUTIVO APPROVATO</p> <p>ATI: TECHNITAL s.p.a. (mandataria) EGIS STRUCTURES &amp; ENVIRONNEMENT S.A. SICS s.r.l. Società Italiana Consulenza Strade S.I.S. Studio di Ingegneria Stradale s.r.l. SOIL Geologia Geotecnica Opere in sotterraneo Difesa del territorio</p> <p>INTEGRAZIONE PRESTAZIONI SPECIALISTICHE <i>Dott. Ing. M. Raccosta</i></p> <p>IL GEOLOGO <i>Dott. Geol. F. Ferrari</i></p>		<p>IL PROGETTISTA</p> <div style="text-align: center; margin: 5px auto;">  </div> <p>IL GEOLOGO</p> <p>IL RESPONSABILE DELLA CONGRUENZA FUNZIONALE CON IL PROGETTO ESECUTIVO APPROVATO (ATI: TECHNITAL-EGIS-SOIL-SIS-SICS)</p>	
<p>VISTO:IL RESPONSABILE DEL PROCEDIMENTO</p> <p><i>Dott. Ing. Vincenzo Lomma</i></p>	<p>VISTO:IL COORDINATORE DELLA SICUREZZA IN FASE DI ESECUZIONE</p>	<p>LA DIREZIONE LAVORI</p>	
<p>SUBLOTTO 1.2: S.S. 77 "VAL DI CHIENTI" TRONCO PONTELATRAVE – FOLIGNO TRATTI FOLIGNO-VALMENOTRE E GALLERIA MUCCIA-PONTELATRAVE (inclusa galleria)</p> <p>RIPRISTINO VIABILITA' SECONDARIA – <b>STRADA 35</b> STATO ANTE OPERAM INQUADRAMENTO TERRITORIALE</p>			
<p>Codice Unico di Progetto (CUP) F12C03000050011 ex F12C03000050010 (comunicazione OPE 29/04/2015)</p>			
<p>REVISIONE</p>		<p>FOGLIO</p>	<p>SCALA</p>
<p>CODICE ELAB. e FILE</p>		<p>Opera</p>	<p>Lotto</p>
<p>L0703A1</p>		<p>Stato</p>	<p>Settore</p>
<p>E P</p>		<p>WBS</p>	<p>Disciplina</p>
<p>CA10300</p>		<p>CAN</p>	<p>Tipo Doc.</p>
<p>012</p>		<p>N. Progress.</p>	<p>PLA012</p>
<p>A</p>		<p>REVISIONE</p>	<p>FOGLIO</p>
<p>D</p>		<p>C</p>	<p>B</p>
<p>A</p>		<p>EMISSIONE</p>	<p>03/08/2016</p>
<p>REV.</p>		<p>DESCRIZIONE</p>	<p>DATA</p>
<p>REDAITTO</p>		<p>VERIFICATO</p>	<p>APPROVATO</p>
<p>Lamberti R.</p>		<p>Scamardella C.</p>	<p>Mandarini G.</p>
<p>APPROVATO RESP. TECNICO ANAS</p>		<p>APPROVATO RESP. TECNICO ANAS</p>	