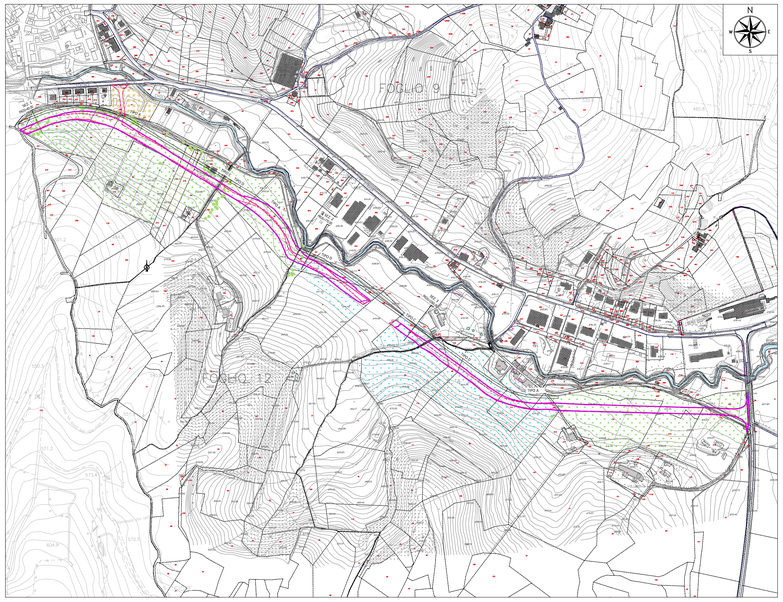

PLANIMETRIA STATO ANTE OPERAM - SCALA 1:5000

ORTOFOTO STATO ANTE OPERAM - SCALA 1:5000

LEGENDA

- Contorno area occupata
- Delimitazione strada di cantiere (da progetto esecutivo)
- Delimitazione effettiva strada di cantiere
- Seminativo
- Seminativo irriguo
- Seminativo arborato
- Bosco alto
- Bosco alto
- Vegetazione ripariale e/o boschiva
- Perimetro particella catastale
- 00 Identificativo particella catastale

- **Al** Depositi alluvionali — ghiaie prevalentemente grossolane con ciottoli, sabbie e limi (Olocene - Pleistocene sup.)
- **dr** Detriti di falda — ciottoli,ghiaie,ghiaie sabbiose e sabbie a vario grado di cementazione (Olocene - Pleistocene sup.)
- **Cin** Scaglia cinerea — alternanza di marne argillose, marne calcaree e subordinatamente calcari marnosi. Strati calcarei sottili e foglietti (Oligocene - Burdigaliano)
- **Col** Depositi eluvio - colluviali — limi argilloso sabbiosi con inclusi lapidei eterometrici (Olocene - Pleistocene sup.)
- **a-c** accumuli di frana non attiva
- **Bis** Bisciaro — marne e calcari siliceo marnosi duri, grigio scuri, plumbei o nerastri. Strati di spessore variabile da 30 a 40 cm. (Aquitanio - Burdigalino)

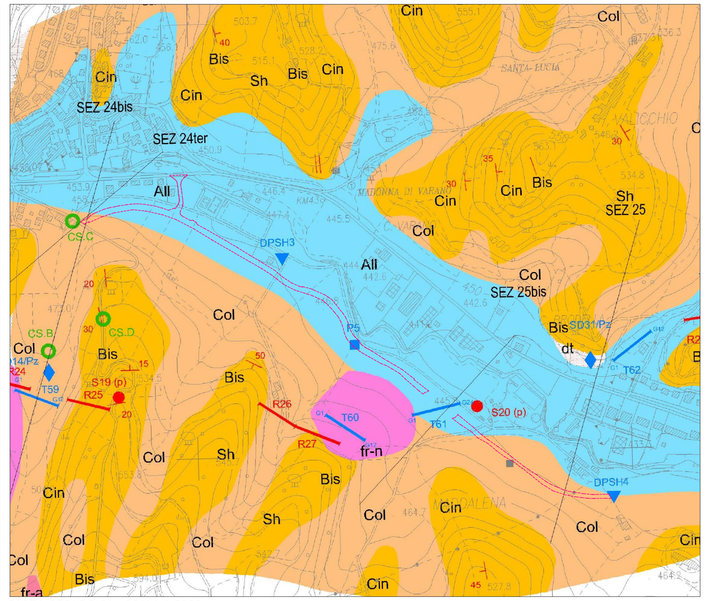

CARTA GEOLOGICA - SCALA 1:5000

PLANIMETRIA STATO ANTE OPERAM - SCALA 1:5000

ORTOFOTO STATO ANTE OPERAM - SCALA 1:5000

CARTA GEOLOGICA - SCALA 1:5000

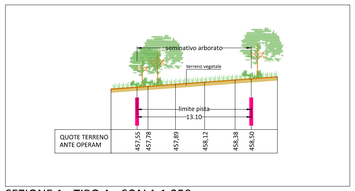

SEZIONE 1 - TIPO A - SCALA 1:250

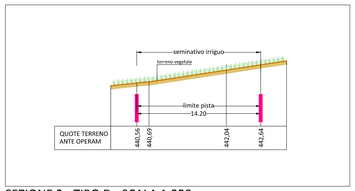

SEZIONE 2 - TIPO D - SCALA 1:250

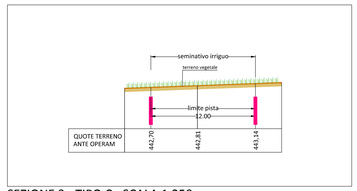

SEZIONE 3 - TIPO C - SCALA 1:250

TIPOLOGIA DI SEZIONE

TIPO A = Rilevato
TIPO B = Trincea
TIPO C = Raso
TIPO D = Mezzacosta

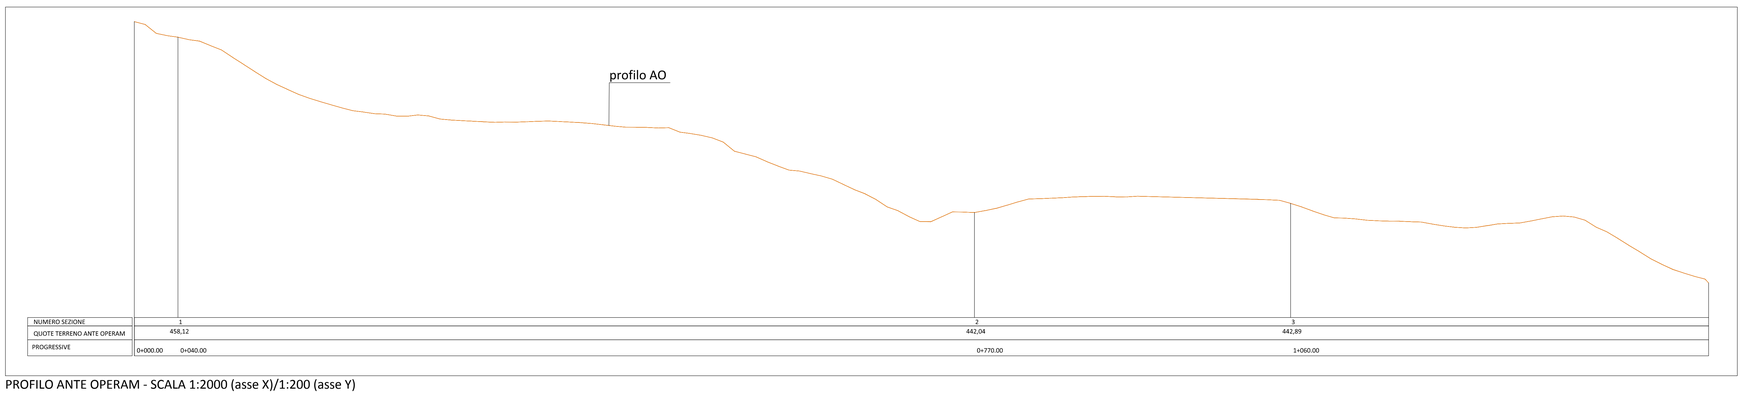

PROFILO ANTE OPERAM - SCALA 1:2000 (asse X)/1:200 (asse Y)

QUADRILATERO Marche Umbria S.p.A.

ASSE VIARIO MARCHE–UMBRIA
E QUADRILATERO DI PENETRAZIONE INTERNA
MAXILOTTO 1

PROGETTO ESECUTIVO

CONTRAENTE GENERALE

Val di Chienti S.C.p.A.

IL RESPONSABILE DEL CONTRAENTE GENERALE

IL PROGETTISTA

tce s.r.l. technical consultant engineers

GRUPPO DI PROGETTAZIONE DEL PROGETTO ESECUTIVO APPROVATO

ATI: TECHNITAL s.p.a. (mandataria)
EGIS STRUCTURES & ENVIRONNEMENT S.A.
SICS s.r.l. Società Italiana Consulenza Strade
S.I.S. Studio di Ingegneria Stradale s.r.l.
SOIL Geologia Geotecnica Opere in sotterraneo Difesa del territorio

INTEGRAZIONE PRESTAZIONI SPECIALISTICHE *Dott. Ing. M. Raccosta*

IL GEOLOGO *Dott. Geol. F. Ferrari*

IL GEOLOGO

IL RESPONSABILE DELLA CONGRUENZA FUNZIONALE CON IL PROGETTO ESECUTIVO APPROVATO (ATI: TECHNITAL–EGIS–SOIL–SIS–SICS)

VISTO:IL RESPONSABILE DEL PROCEDIMENTO *Dott. Ing. Vincenzo Lomma*

VISTO:IL COORDINATORE DELLA SICUREZZA IN FASE DI ESECUZIONE

LA DIREZIONE LAVORI

SUBLOTTO 1.2: S.S. 77 "VAL DI CHIENTI" TRONCO PONTELATRAVE – FOLIGNO
TRATTI FOLIGNO–VALMENOTRE E GALLERIA MUCCIA–PONTELATRAVE (inclusa galleria)

RIPRISTINO VIABILITA' SECONDARIA – **STRADA 35**

STATO ANTE OPERAM: RILIEVO

(Ortofoto, Planimetria, Sezioni, Profilo, Uso del suolo)

Codice Unico di Progetto (CUP): F12C03000050011 ex F12C03000050010 (comunicazione CIPE 20/04/2015)

CODICE ELAB.	Opera	Lotto	Stato	Settore	WBS	Disciplina	Tipo Doc.	N. Progress.	REVISIONE	FOGLIO	SCALA
	LO703	A1	E	P	CA10300	CAN	PLA	013	B		

REV.	DESCRIZIONE	DATA	REDATTO	VERIFICATO	APPROVATO	APPROVATO RESP. TECNICO ANAS
D						
C						
B	REVISIONE	17/07/2017	Scamardella C.	Mandorini G.	Lamberti R.	
A	EMISSIONE	03/08/2016	Scamardella C.	Mandorini G.	Lamberti R.	