


- LEGENDA**
- Delimitazione area di stoccaggio (da progetto esecutivo)
 - Delimitazione effettiva area di stoccaggio
 - Pavimentazione in misto granulare e materiale arido di bonifica 50 cm
 - Materiali di consumo
 - Vegetazione ripariale e/o boschiva
 - Perimetro particella catastale
 - 00 Identificativo particella catastale




ORTOFOTO STATO DI FATTO A MAGGIO 2013 - SCALA 1:1000

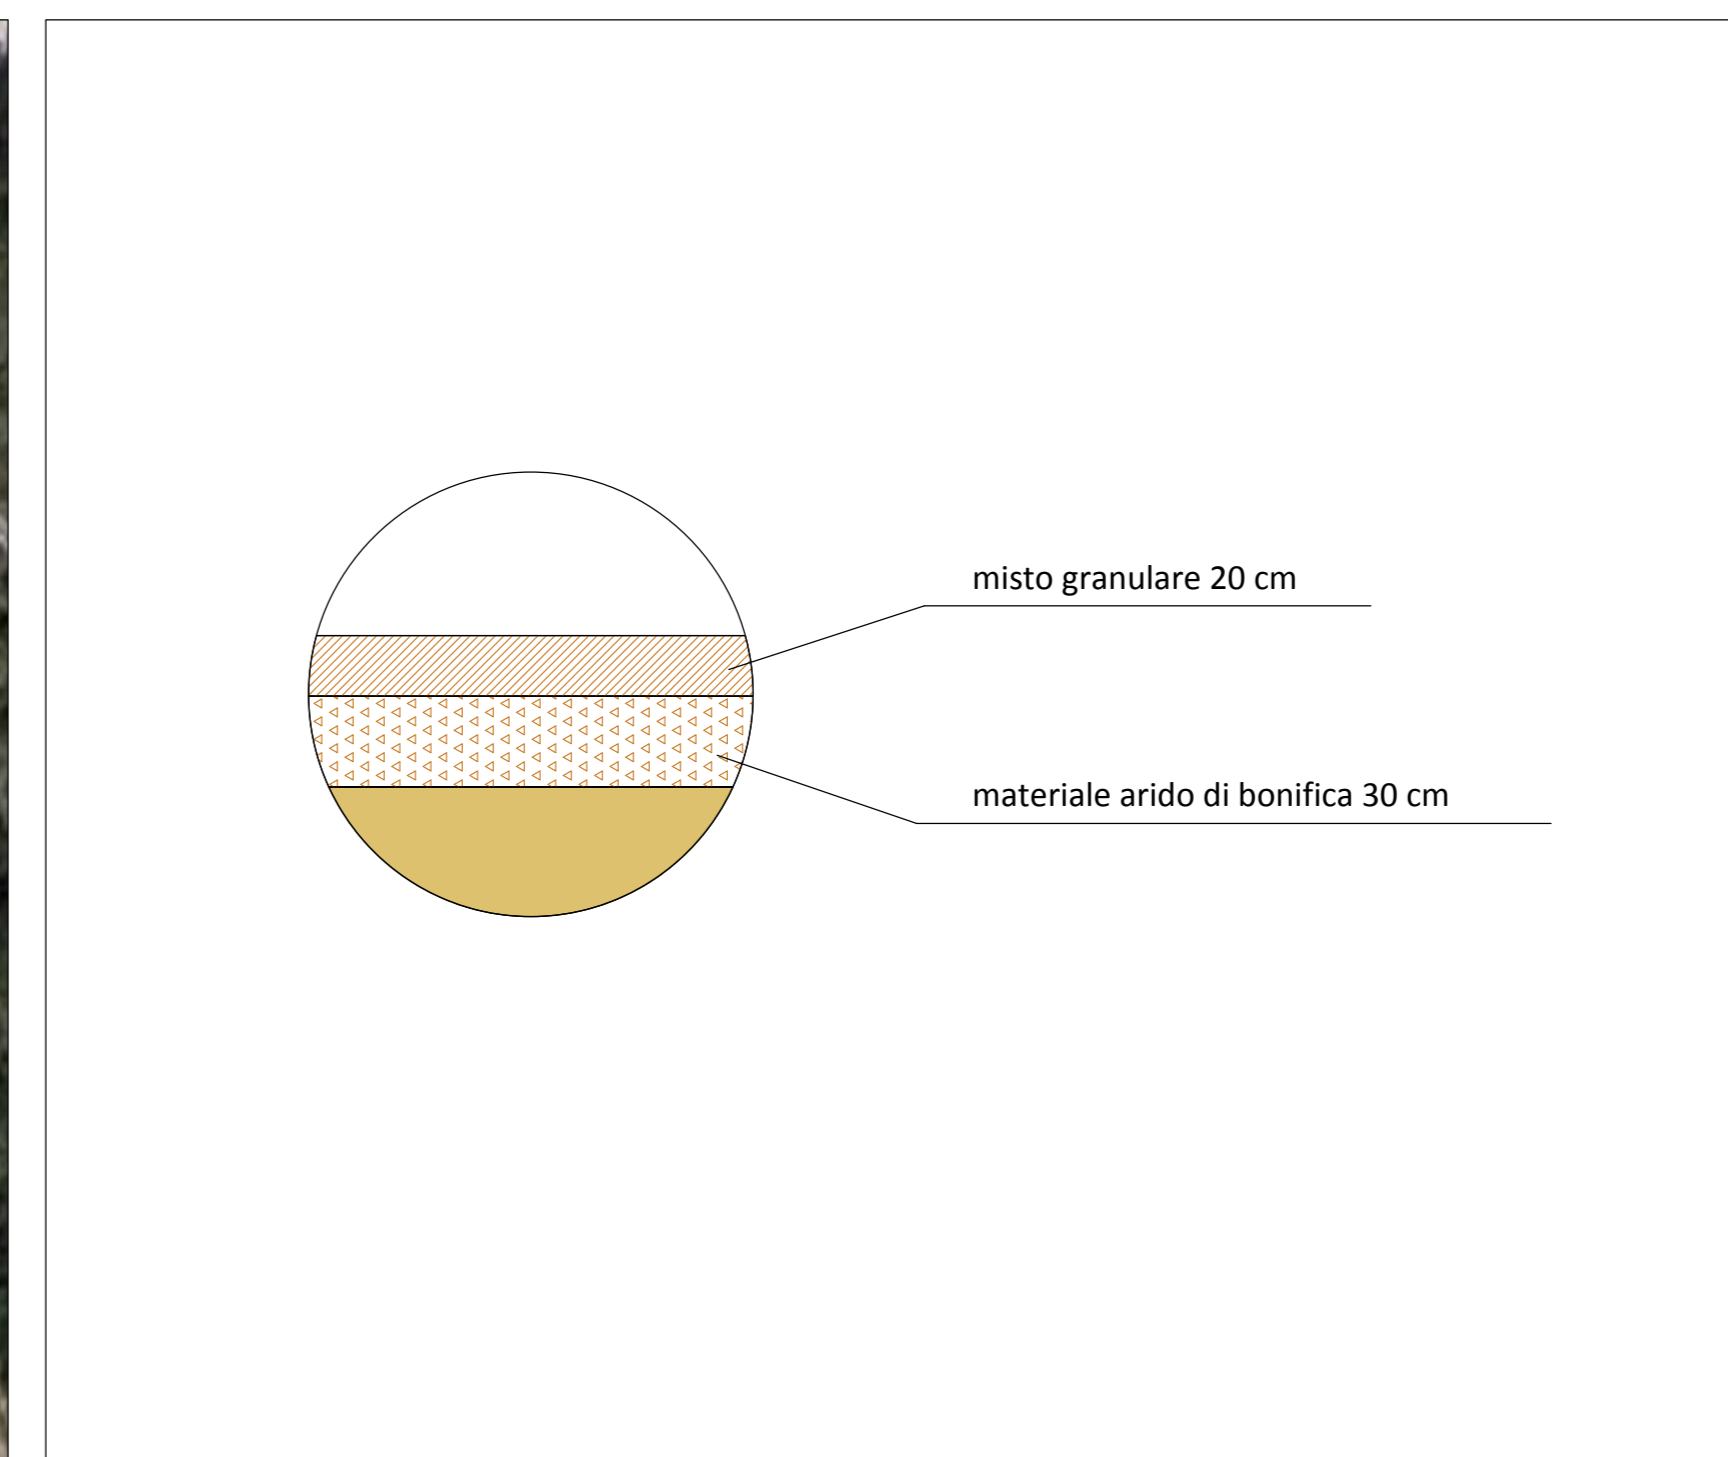


PARTICOLARE PAVIMENTAZIONE PIAZZALE - FUORI SCALA


PLANIMETRIA DELLO STATO DI FATTO - SCALA 1:1000

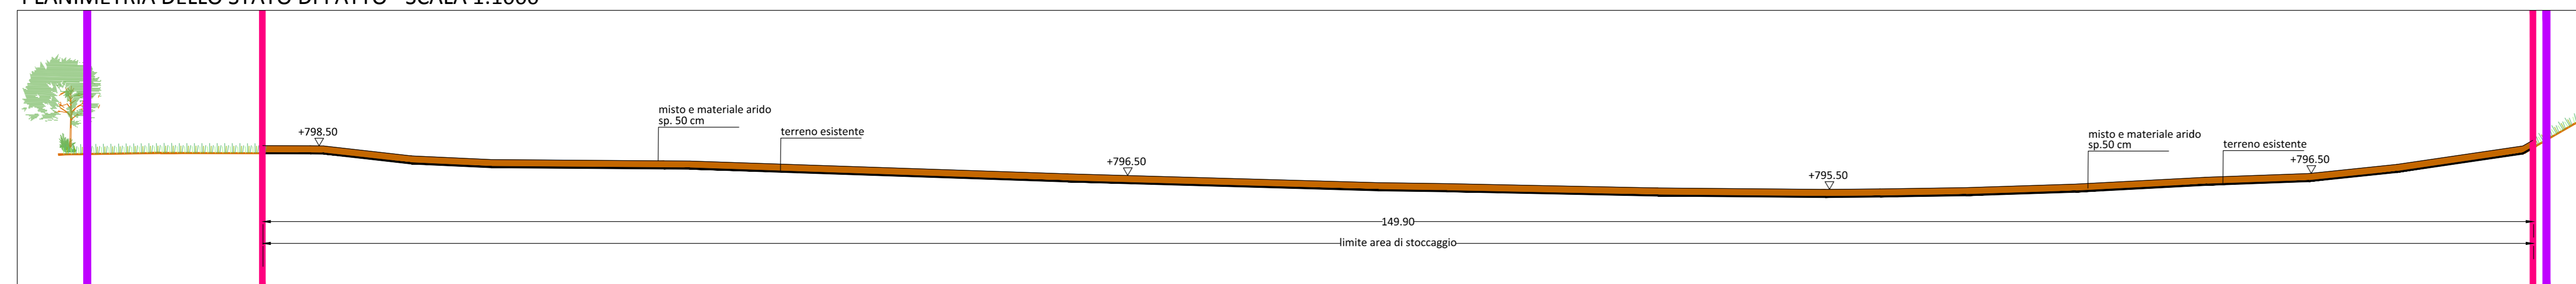


SEZIONE 1 - SCALA 1:250

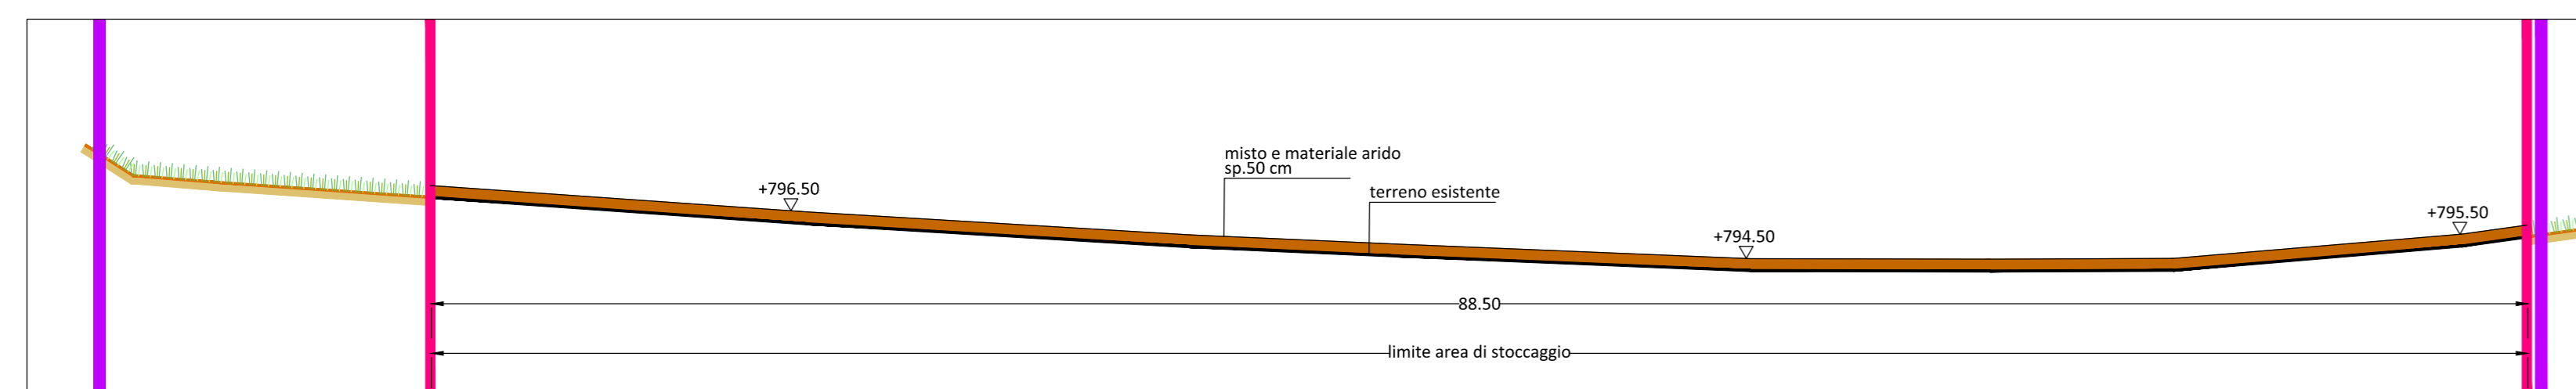

SEZIONE 2 - SCALA 1:250

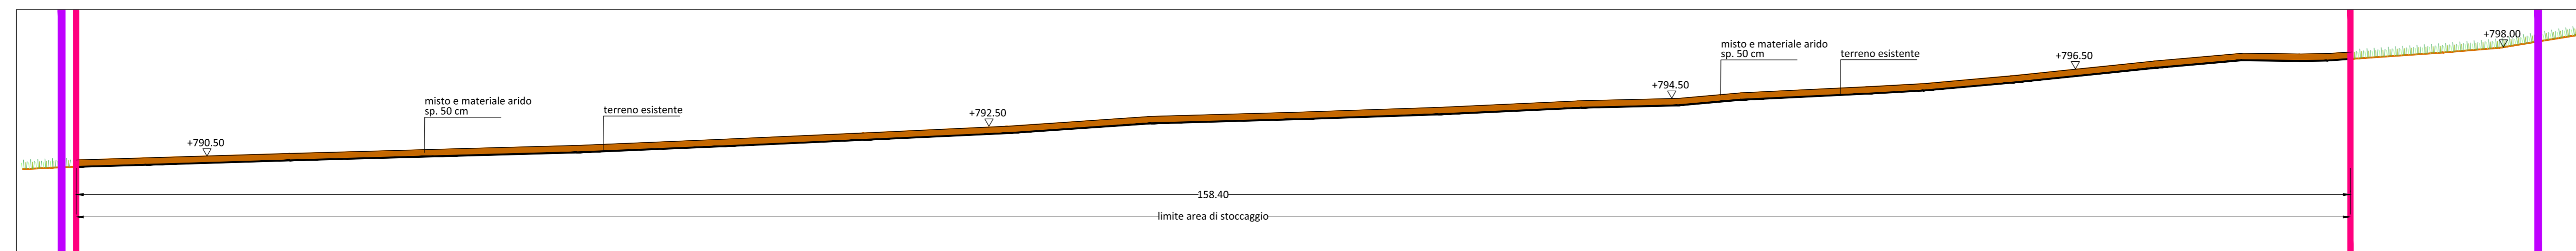

SEZIONE 3 - SCALA 1:250

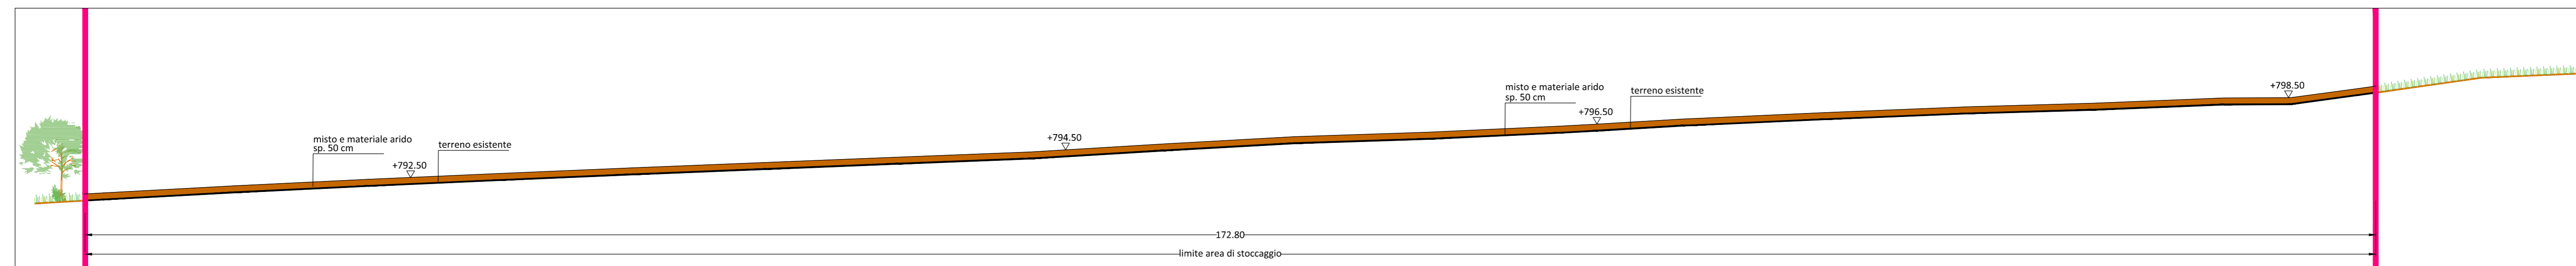

SEZIONE 4 - SCALA 1:250



ASSE VIARIO MARCHE-UMBRIA
E QUADRILATERO DI PENETRAZIONE INTERNA
MAXILOTTO 1

PROGETTO ESECUTIVO

CONTRAENTE GENERALE		IL RESPONSABILE DEL CONTRAENTE GENERALE	
Val di Chienti S.p.A.			
GRUPPO DI PROGETTAZIONE DEL PROGETTO ESECUTIVO APPROVATO		IL PROGETTISTA	
ATI: TECHNITAL s.p.a. (mandataria) EGS STRUCTURES & ENVIRONMENT S.A. SICS s.r.l. Società Italiana Consulenza Strade S.I.S. Studio di Ingegneria Stradale s.r.l. SOL Geologia Geotecnica Opere in sottoterraneo Difesa del territorio			
INTEGRAZIONE PRESTAZIONI SPECIALISTICHE <i>Dott. Ing. M. Raccosta</i>		IL GEOLOGO	
IL GEOLOGO <i>Dott. Geol. F. Ferrari</i>		IL RESPONSABILE DELLA CONFORMITÀ FUNZIONALE CON IL PROGETTO ESECUTIVO APPROVATO (ATI TECHNITAL-EGS-SOL-SICS)	
VISTO IL RESPONSABILE DEL PROCEDIMENTO	VISTO IL COORDINATORE DELLA SICUREZZA IN FASE DI ESECUZIONE	LA DIREZIONE LAVORI	
<i>Dott. Ing. Vincenzo Lamma</i>			
SUBLOTTO 2.1: S.S. 77 "VAL DI CHIEN TI" TRONCO PONTELATRAVE - FOLIGNO TRATTO VALMONTRE - GALLERIA MUCCIA (esclusa galleria) RIPRISTINO DELLE AREE DI CANTIERE - AREA S4 STATO DI FATTO; RILIEVO (Planimetria, Sezioni e Ortofoto)			
Codice Unico di Progetto (CUP) F12C03000050010 (Delibera CPE 13/2004)			
CLASSIFICAZIONE	DATA	REVISIONE	FOGLIO
D	17.07.2017	B	1/1
C			
B	17.07.2017	Scamardella C.	Mandorini G.
A	31.03.2015	Scamardella C.	Mandorini G.
REV.	DESCRIZIONE	DATA	REDAITTO
			VERIFICATO
			APPROVATO
			APPROVATO PER TECNICO ANS