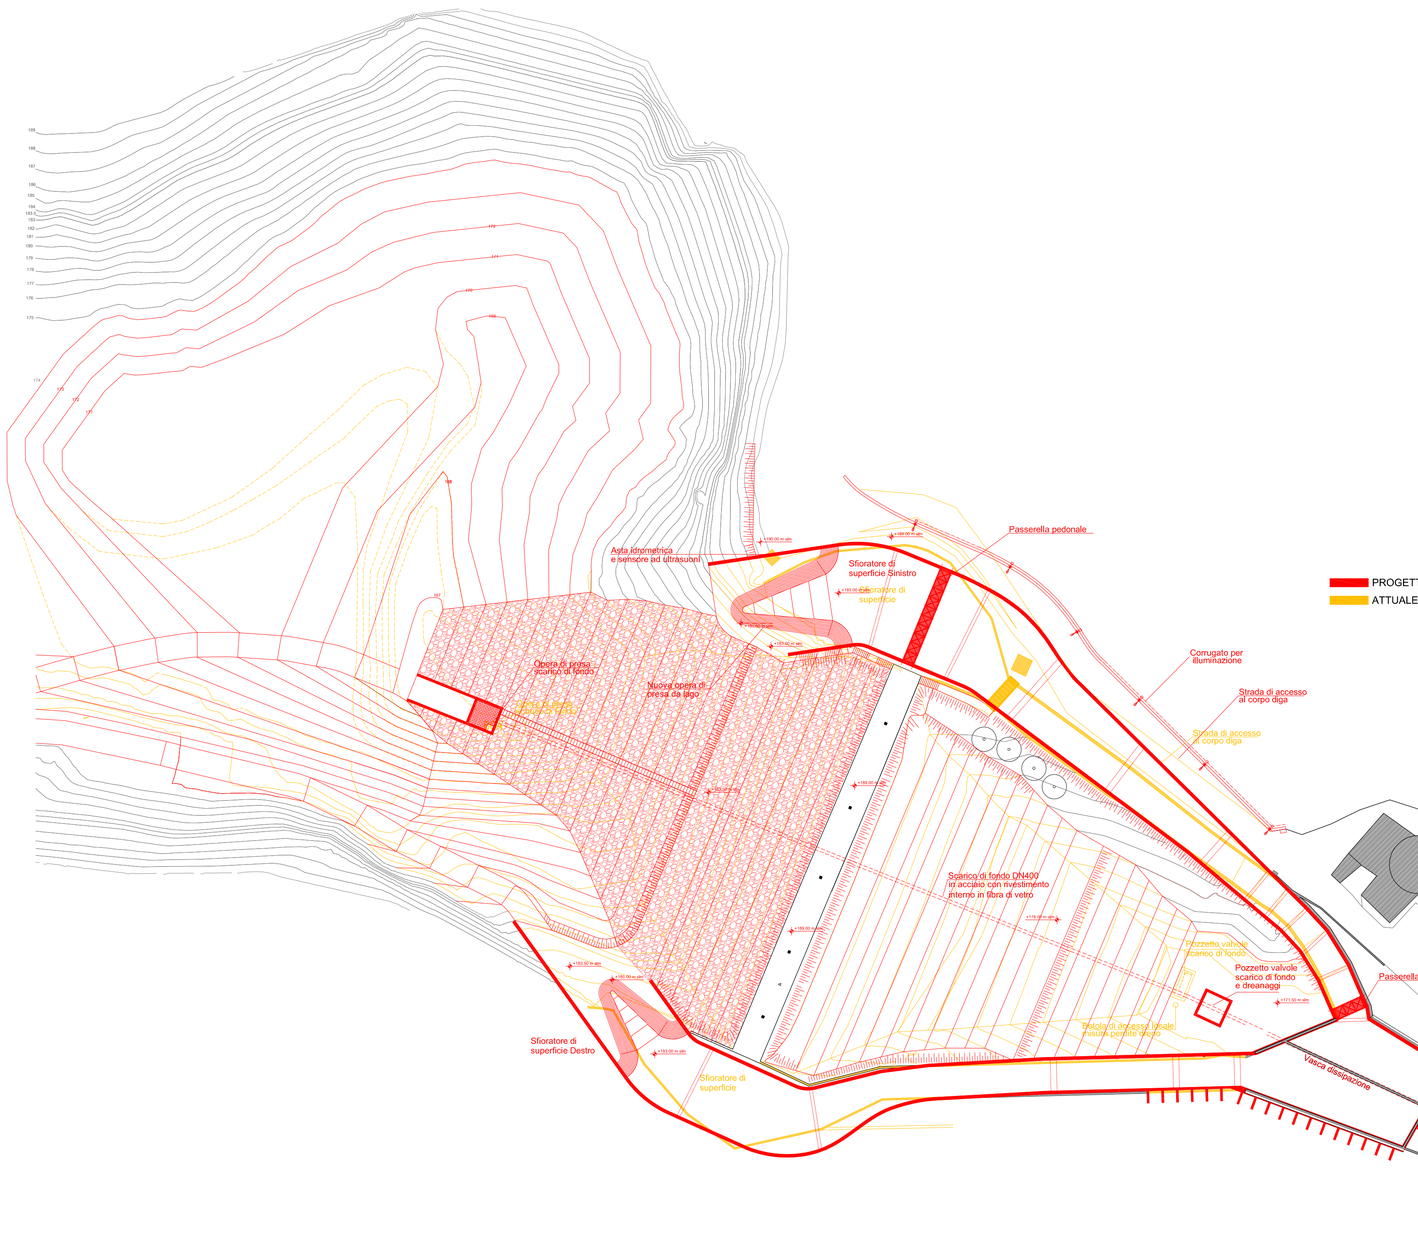

PROGETTO DI FATTIBILITA'

ACQUE
ACQUE SpA Servizi Idrici

COMUNE DI BARBERINO VAL D'ELSA e POGGIBONSI

Provincia di FIRENZE e SIENA

INTERVENTI DI MIGLIORAMENTO DELLA DIGA DROVE DI CEPPARELLO

Codice Elaborato:	Nome Elaborato:	Scala:
EG02-c	Planimetria diga - stato sovrapposto	1:500
		Data: Marzo 2017

Settore:

Sede Firenze Via de Sanctis, 49 Cod. Fiscale e P.I. 06111950488

Organizzazione dotata di Sistema di Gestione Integrato certificato in conformità alla normativa ISO9001 - ISO14001 - OHSAS18001 - SA8000

PROGETTO: WEST Systems PROGETTISTA: Dott. Ing. David SETTESOLDI PROGETTISTA STRUTTURE: Dott. Ing. Cristiano REMORINI COLLABORATORI TECNICI: Dott. Ing. Michele CATELLA Dott. Ing. Roberto PINELLI Dott. Geol. Silvia ANGELINI	RESPONSABILE SICUREZZA : INGEGNERIE TOSCANE IL GEOLOGO : Dott. Geol. Nicola CEMPINI UFFICIO ESPROPRI : Geom. Andrea PATRIARCHI Geom. Marco MENICHINI Per. Agr. Davide MORETTI	COLLABORATORI GEOLOGIA: Dott. Geol. Carlo FERRI Dott. Geol. Alessandro AGNELLI INDAGINI GEOLOGICHE: GAIA SERVIZI srl LABORATORIO SIGMA Società Geologica e Geofisica AMBIENTE SC COMMESSA I.T. : COMMESSA COMMITTENTE :

INGEGNERE RESPONSABILE DIGA : RESPONSABILE COMMESSA I.T. : Dott. Ing. Damasco MORELLI	RESPONSABILE DI COMMESSA : Geom. Alessandro PIOLI
DIRETTORE TECNICO INGEGNERIE TOSCANE : Dott. Ing. Mario CHIARUGI	COMMITTENTE : Dott. Ing. Roberto CECCHINI

Rev.	Data	Descrizione / Motivo della revisione	Redatto	Controllato / Approvato
00	Marzo 2017	Emissione Progetto di FATTIBILITA'		Morelli / Chiarugi

Proprietà riservata Vietata la riproduzione e la diffusione