



PLANIMETRIA  
SCALA 1:250

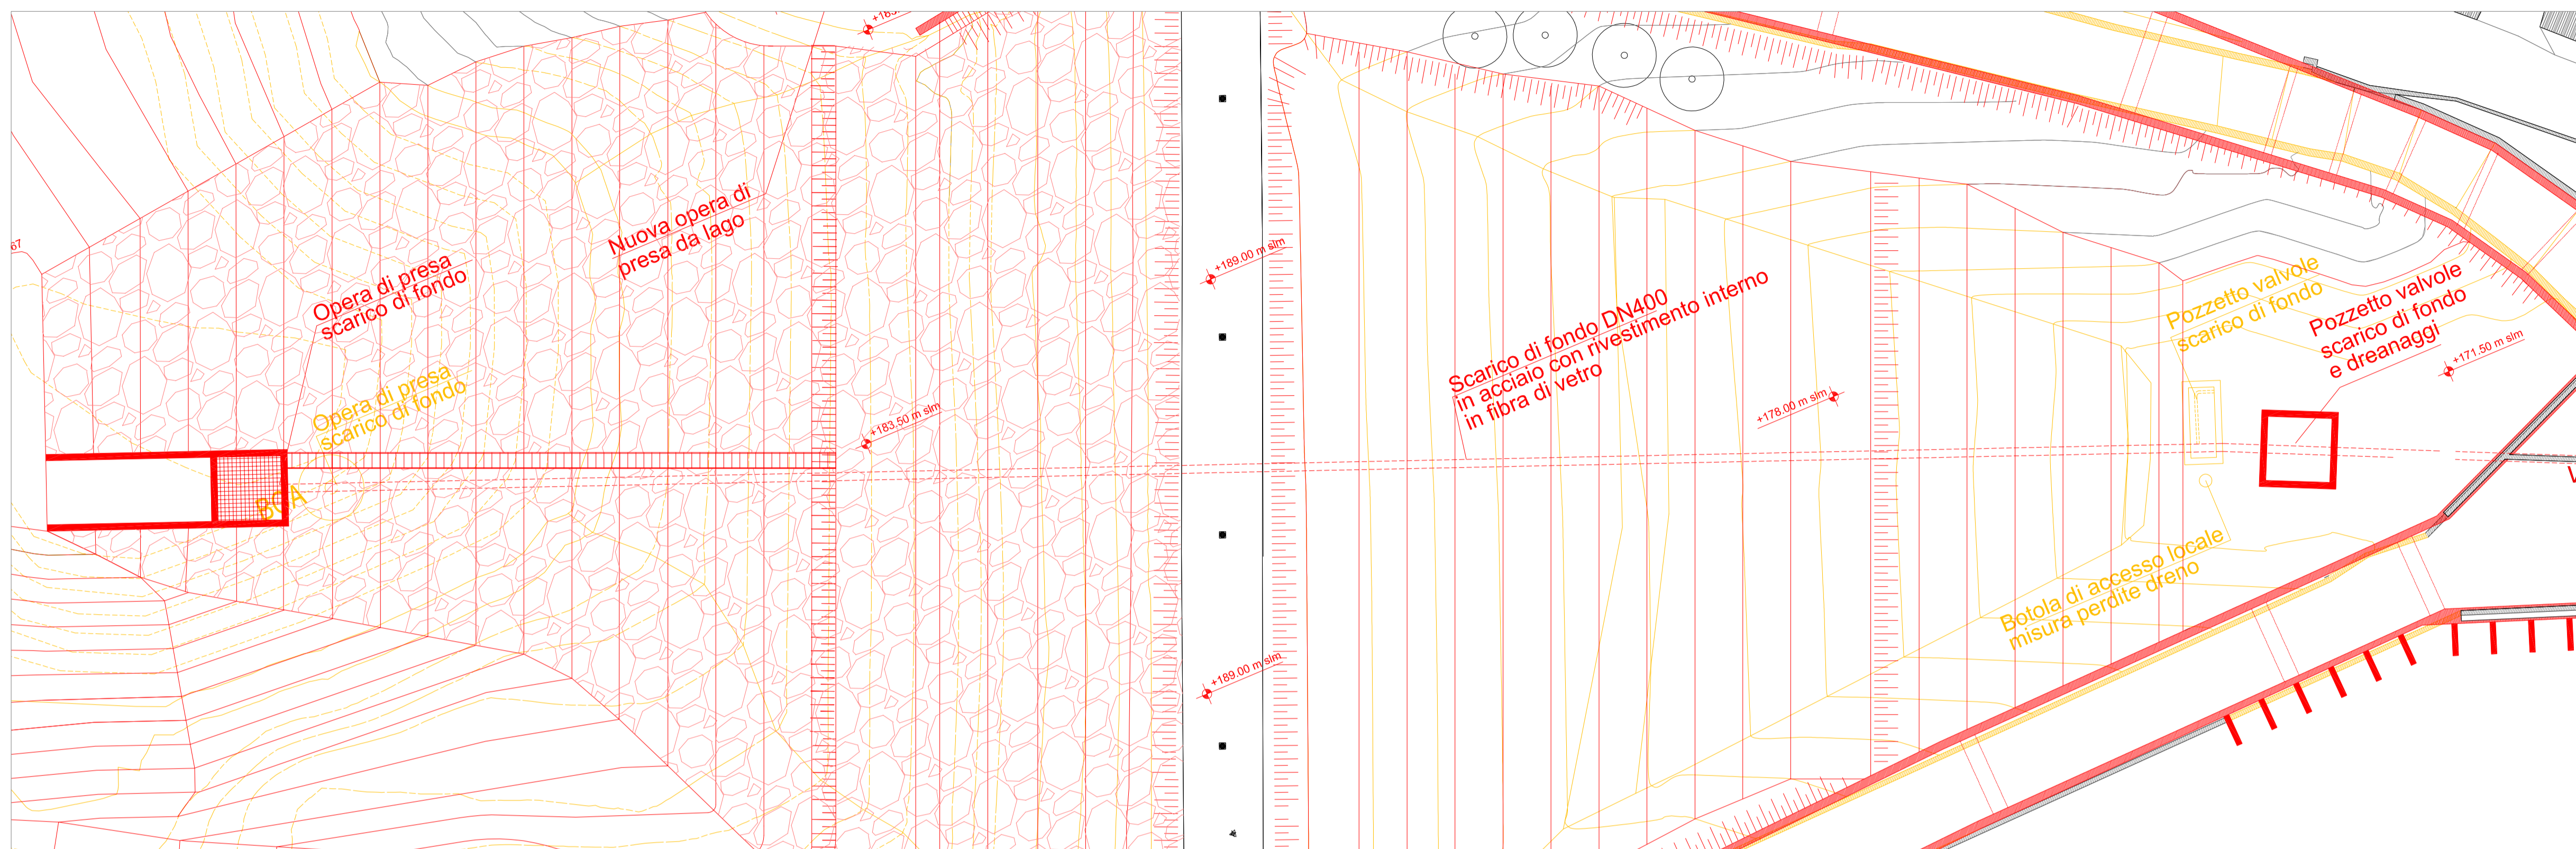

SEZIONE  
SCALA 1:250

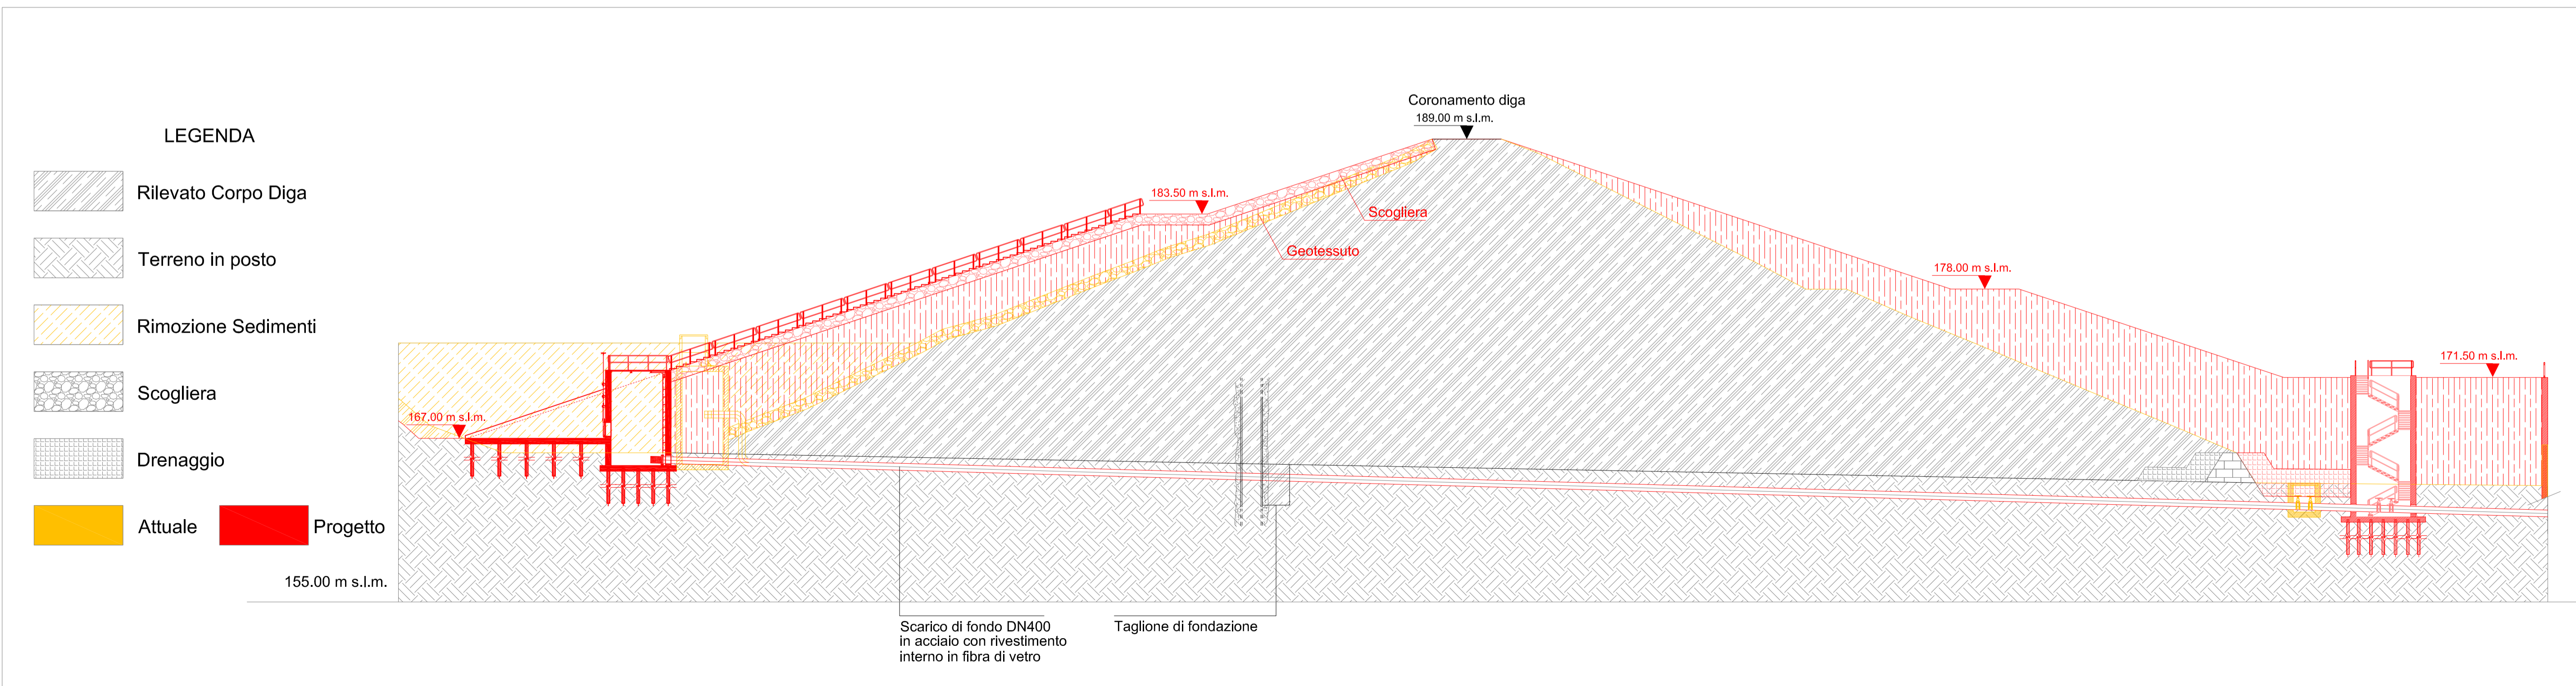

PROGETTO DI FATTIBILITA'



**COMUNE DI BARBERINO VAL D'ELSA  
e POGGIBONSI**  
Provincia di FIRENZE e SIENA



**INTERVENTI DI MIGLIORAMENTO DELLA  
DIGA DROVE DI CEPPARELLO**

Codice Elaborato:	Nome Elaborato:	Scala:
EG03-c	Planimetria e profilo scarico di fondo - Stato sovrapposto	1:250
		Data:
		Marzo 2017

Settore: Sede Firenze Via de Sanctis, 49 Cod. Fiscale e P.I. 06111950488		
PROGETTO: <b>WEST Systems</b>	RESPONSABILE SICUREZZA: INGEGNERIE TOSCANE	COLLABORATORI GEOLOGIA: Dott. Geol. Carlo FERRI Dott. Geol. Alessandro AGNELLI
PROGETTISTA: Dott. Ing. David SETTESOLDI	IL GEOLOGO: Dott. Geol. Nicola CEMPINI	INDAGINI GEOLOGICHE: GAIA SERVIZI srl LABORATORIO SIGMA Società Geologica e Geofisica AMBIENTE SC
PROGETTISTA STRUTTURE: Dott. Ing. Cristiano REMORINI	UFFICIO ESPROPRI: Geom. Andrea PATRIARCHI Geom. Marco MENICHINI Per. Agr. Davide MORETTI	COMMESSA I.T.:
COLLABORATORI TECNICI: Dott. Ing. Michele CAPELLA Dott. Ing. Roberto PINELLI Dott. Geol. Silvia ANGELINI	RESPONSABILE DI COMMESSA: Geom. Alessandro PIOLI	COMMESSA COMMITTENTE:
INGEGNERE RESPONSABILE DIGA: RESPONSABILE COMMESSA I.T.: Dott. Ing. Damasco MORELLI	COMMITTENTE: Dott. Ing. Roberto CECCHINI	

Rev.	Data	Descrizione / Motivo della revisione	Redatto	Controllato / Approvato
00	Marzo 2017	Emissione Progetto di FATTIBILITA'	Morelli / Chiarugi	

Proprietà riservata. Vietata la riproduzione e la diffusione.