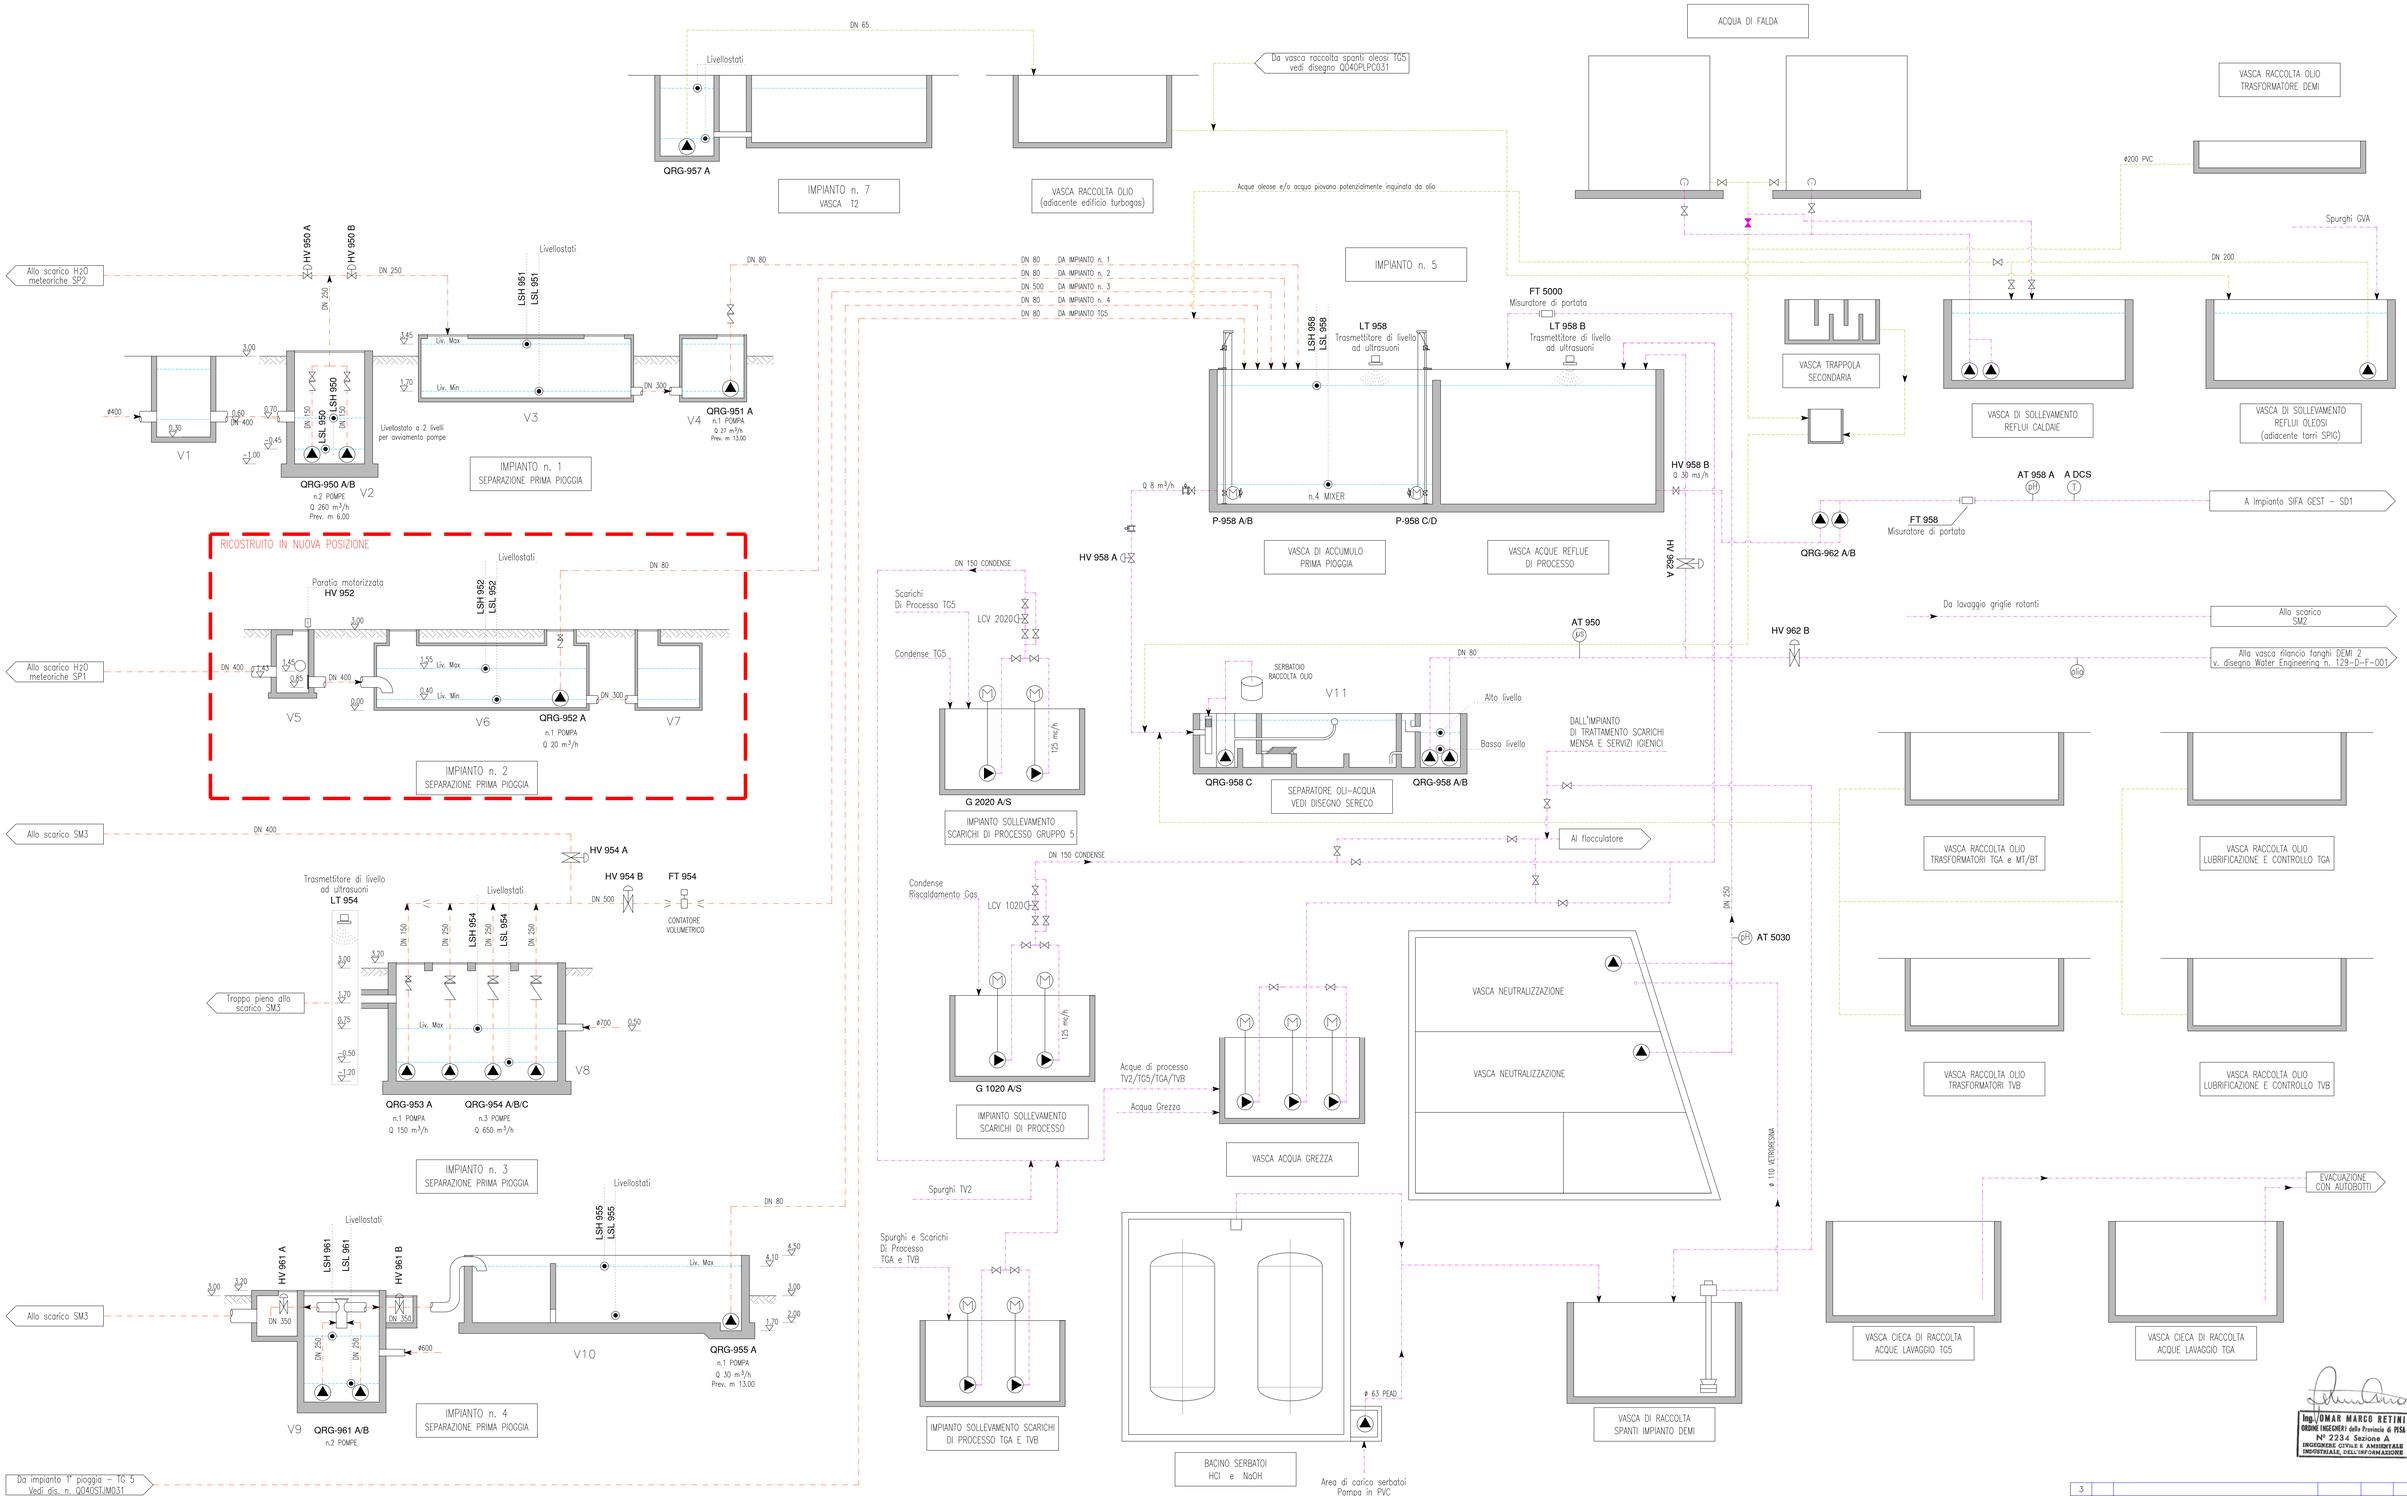

ELENCO UTENZE

Sigla	Descrizione	Modello	Potenza (KW)	Portata (Q) m³/h	Prevalenza (H) m
QRG-950 A/B	Elettropompa di sollevamento acqua prima pioggia		5.9	260	6.00
QRG-951 A	Elettropompa di rilancio acqua prima pioggia		2.42	27	13.00
QRG-952 A	Elettropompa di rilancio acqua prima pioggia		1.6	18	7
HV 952	Paratoia motorizzata	DN400	0.37		
QRG-953 A	Elettropompa di rilancio acqua prima pioggia		4.8	150	7.00
QRG-954 A/B/C	Elettropompa di rilancio acqua prima pioggia		38	650	12.00
QRG-955 A	Elettropompa di rilancio acqua prima pioggia		2.6	27	15.00
QRG-956 A	Elettropompa di rilancio acque oleose (T1)			27	13.00
QRG-957 A	Elettropompa di rilancio acque oleose (T2)			27	15.00
P-958 A/B/C/D	Mixer		1.5		
QRG-958 A/B	Elettropompe di rilancio vasca trappole		1.09	18	6.50

Sigla	Descrizione	Modello	Potenza (KW)	Portata (Q) m³/h	Prevalenza (H) m
QRG-958 C	Elettropompa scarico automatico olii		0.55	5	8.00
QRG-960 A/B	Elettropompa di sollevamento condense		15	125	20.00
QRG-961 A/B	Elettropompa di sollevamento H2O prima pioggia	esistente	5.9		
-	Scambiatore raffr. spurghi				
QRG-962 A/B	Elettropompa rilancio acqua di processo a SD1		4,6	20	50

LEGENDA LINEE

Sigla	Descrizione
	ACQUE DI PRIMA PIOGGIA
	ACQUE OLEOSE
	ACQUE DI PROCESSO

LEGENDA SIMBOLI

Simbolo	Descrizione
M	MOTORE – MOTORIDUTTORE
	ELETTROPOMPA
	VALVOLA PNEUMATICA
	ELETTROVALVOLA
	VALVOLA A SARACINESCA
	VALVOLA DI RITEGNO
	VALVOLA DI RITEGNO A CLAPET (Tipo Wafer)
	RIDUZIONE CONCENTRICA
	VALVOLA A TRE VIE

ELENCO DEI MANUFATTI E SERBATOI

Sigla	Descrizione
V1	POZZETTO DI PRESA E SFIORO
V2	VASCA DI SOLLEVAMENTO
V3	VASCA DI STOCCAGGIO
V4	VASCA DI RILANCIO
V5	POZZETTO DI PRESA E SFIORO
V6	VASCA DI STOCCAGGIO E DI RILANCIO
V7	VASCA DI STOCCAGGIO E DI RILANCIO
V8	VASCA DI STOCCAGGIO E DI RILANCIO
V9	VASCA DI SOLLEVAMENTO
V10	VASCA DI RACCOLTA E DI RILANCIO
V11	VASCA TRAPPOLE

REV. Rev.	STATO Status	DESCRIZIONE Description	DATA Date	ELABORATO Prepared	VERIFICATO Checked	APPROVATO Approved
0	FUS	EMESSO PER PROCESSO AUTORIZZATIVO	15/09/2017	BOTTA	MANTELLO	CAVANDOLI

EDISON EDF GROUP

COMMITTENTE/Client: "QR CODE"

CODIFICA DOC. / Doc. Code: N°PA40SPJK001

IMPIANTO/Plant: MARGHERA LEVANTE
Progetto di rifacimento con miglioramento ambientale

SCALA/Scale | FOGLIO/Sheet 1/1

SOSTITUISCE IL
E SOSTITUITO DAL

TITOLO DOCUMENTO/Document Title:
Schema di processo modificato delle reti fognarie, dei sistemi di trattamento e dei punti di emissione degli scarichi liquidi

Tutti i diritti derivanti dal presente documento sono di proprietà e riservati ad Edison S.p.A. Lo stesso non potrà essere utilizzato per la realizzazione dell'oggetto rappresentato né essere riprodotto o trasmesso a soggetti terzi in assenza di preventiva autorizzazione scritta. All rights arising out of the present document are owned and reserved to Edison S.p.A. It cannot be used for the construction of the object represented nor reproduced or communicated to third parties without a prior written authorization.

Ing. OMAR MARCO RETINI
ORDINE INGEGNERI della Provincia di PISA
N° 2234 Sezione A
INGEGNERE CIVILE E AMBIENTALE
INDUSTRIALE, DELL'INFORMAZIONE

Formato A0