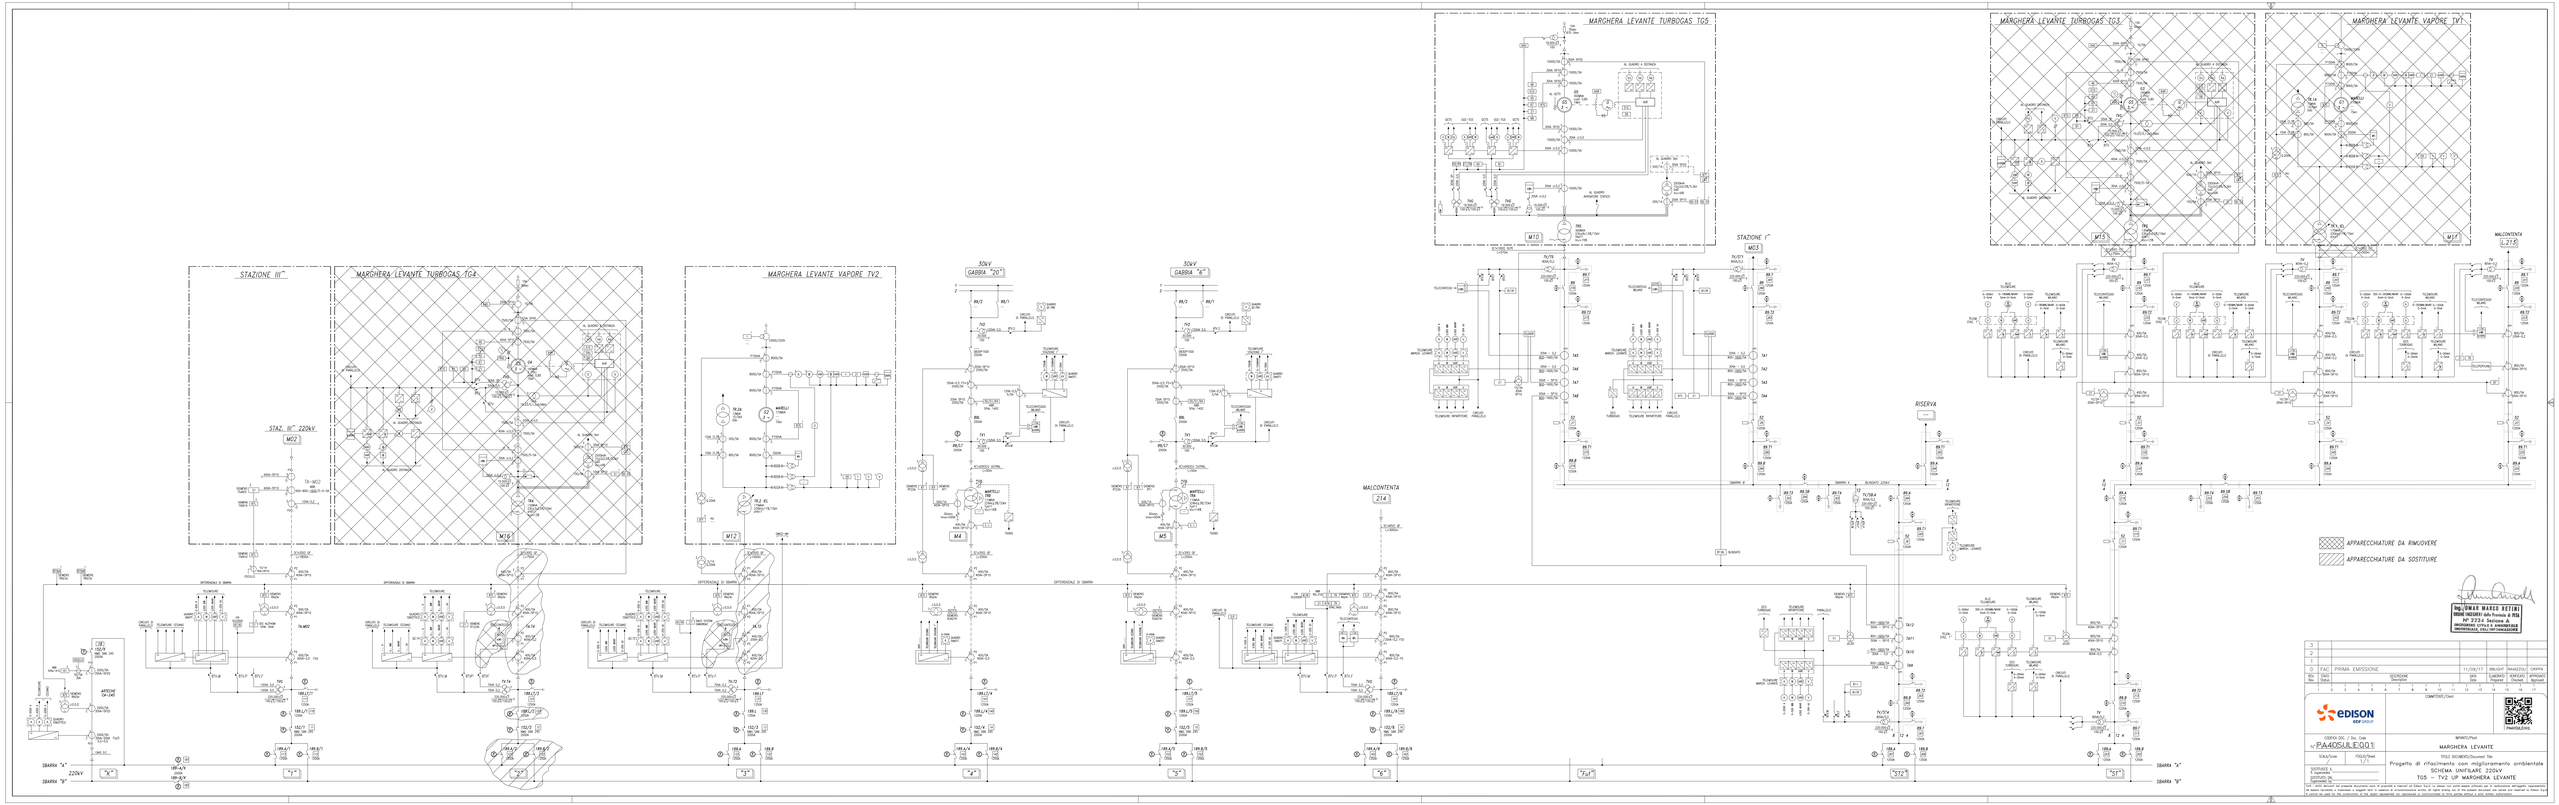

3						
2						
1						
0	FAC	PRIMA EMISSIONE	17/09/17	RIN.GIUT	MAN.ZITZI	CARTA
Rev.	Ord.	DESCRIZIONE Description	DATA Date	EMESSO Prepared	VERIFICATO Checked	APPROVATO Approved

1 2 3 4 5 6 7 8 9 10 11 12 13 14 15 16 17

COMPITO/Task

PROGETTAZIONE

EDISON

ODFFER DOC. / Doc. Code: PA40SUILE001

TOKA/Scale: 1:1

FOGLIO/Sheet: 1 / 1

IMPIANTO/Plant: MARGHERA LEVANTE

TITOLO DOCUMENTO/Document Title: Progetto di rifoolmento con miglioramento ambientale
SCHEMA UNIFILARE 220kV
TG5 - TV2 UP MARGHERA LEVANTE

INTERVENTO A.
INTERVENTION No.

DISEGNATO DA:
DRAWN BY:

NOTA: I DATI RIPORTATI NEI PRESENTI DOCUMENTI SONO DI PROPRIETÀ ED ESCLUSIVA DI EDISON. NON POSSONO ESSERE UTILIZZATI PER SCOPI DIVERSI DA QUELLI PER I QUALI SONO STATI RICHIESTI E NON POSSONO ESSERE COMUNICATI A TERZI SENZA PRECEDENTE AUTORIZZAZIONE SCRITTA DI EDISON.
NOTE: THE DATA REPORTED IN THE PRESENT DOCUMENTS ARE THE PROPERTY OF EDISON. THEY MUST NOT BE USED FOR PURPOSES OTHER THAN THOSE FOR WHICH THEY WERE REQUESTED AND MUST NOT BE COMMUNICATED TO THIRD PARTIES WITHOUT PRIOR WRITTEN AUTHORIZATION.

Ing. OMAR MARCO RETINI
