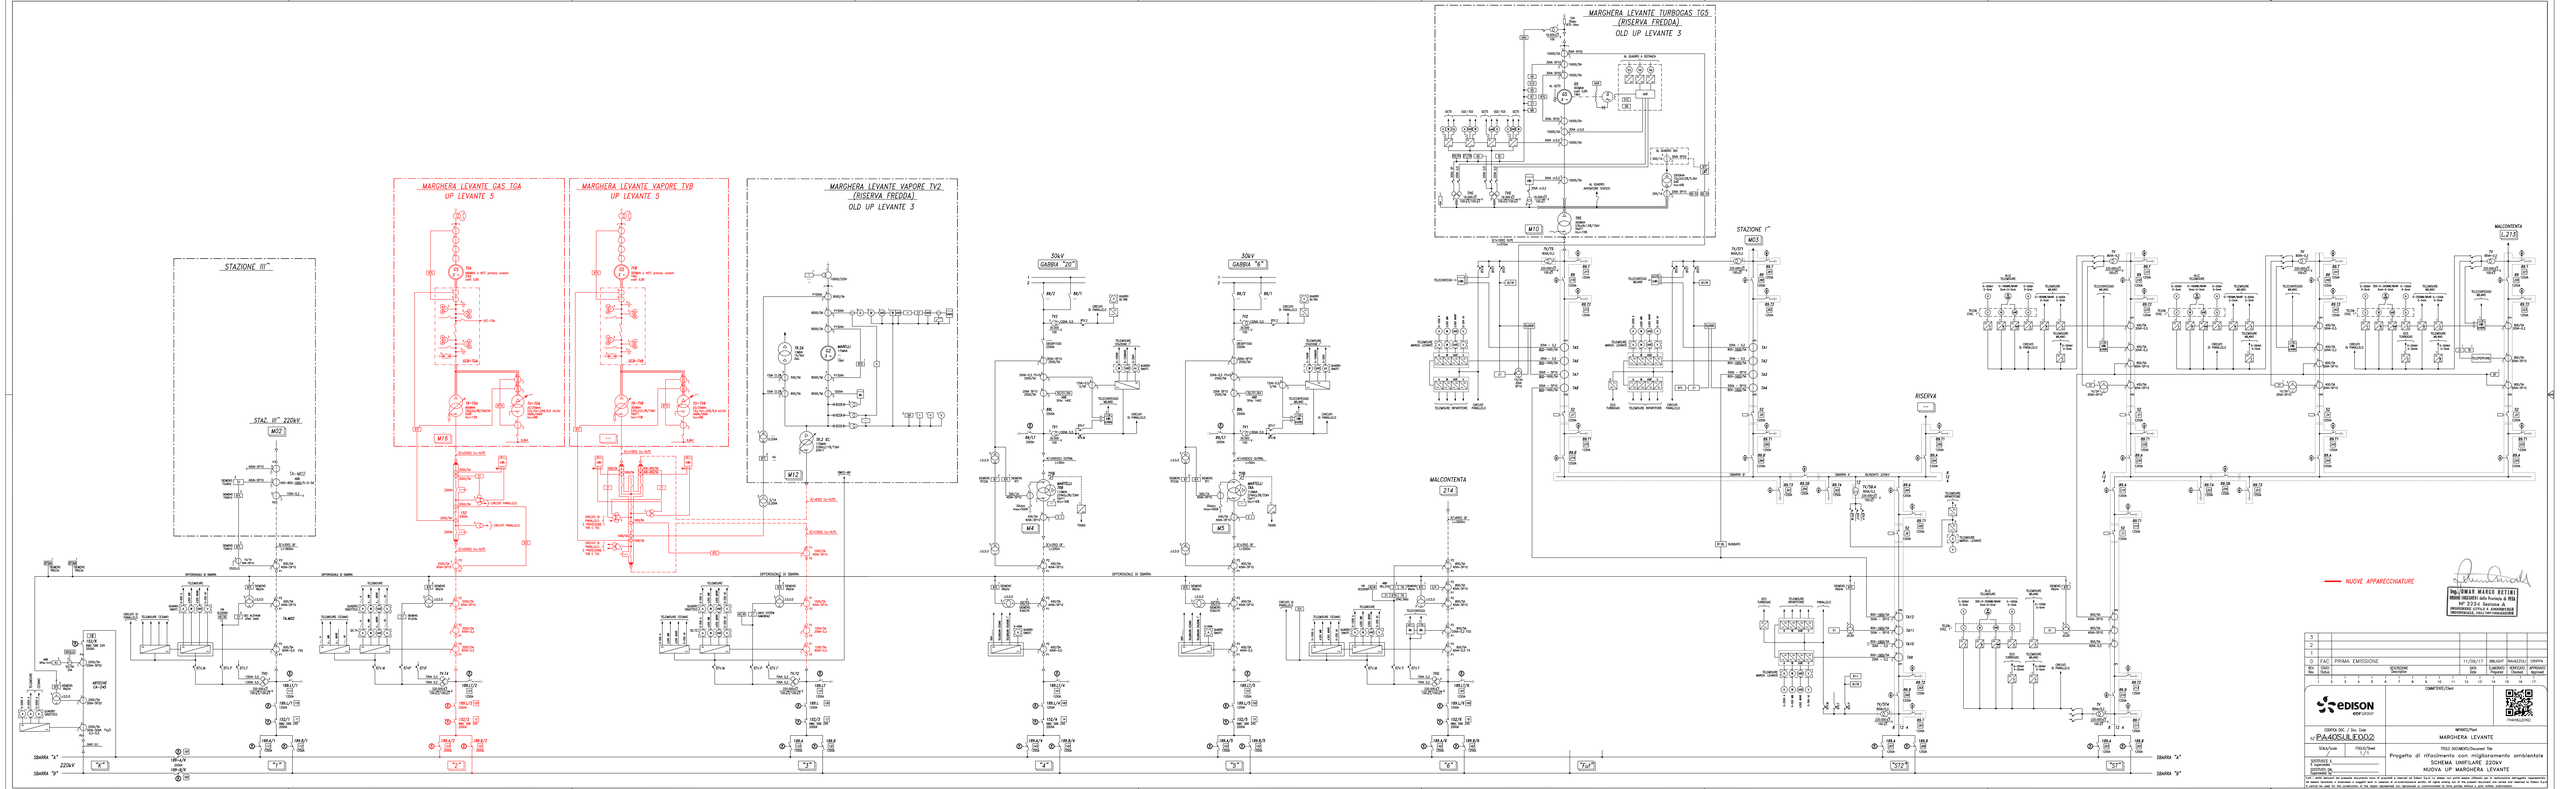
MARGHERA LEVANTE TURBOGAS TG5
(RISERVA FREDDA)
OLD UP LEVANTE 3
MARGHERA LEVANTE GAS TG4
UP LEVANTE 5
MARGHERA LEVANTE VAPORE TV8
UP LEVANTE 5
MARGHERA LEVANTE VAPORE TV2
(RISERVA FREDDA)
OLD UP LEVANTE 3
STAZIONE III°
STAZ. III° 220kV
STAZIONE I°
RISERVA
MALCONTENTA
30kV
GABBIA "B"
NUOVE APPARECCHIATURE
SBARRA "A"
SBARRA "B"
220kV
DIFFERENZIALE DI SBARRA
EDISON
EDF GROUP
CODIFICA DOC. / Doc. Code
N° PA405UILE002J
TOVA/Tavola
FOGLIO/Sheet
1 / 1
MARGHERA LEVANTE
Progetto di rifacimento con miglioramento ambientale
SCHEMA UNIFILARE 220kV
NUOVA UP MARGHERA LEVANTE
FAC. PRIMA EMISSIONE
11/06/17
MALAGUTI
MANAZZOLI
CRIPPA
DATA Date
AGGIORNATO Checked
VERIFICATO Checked
APPROVATO Approved
DOCUMENTO PROPRIETÀ EDISON SPA - VIETATA LA RIPRODUZIONE