



Trans Adriatic
Pipeline

TAP AG Project Title / Facility Name:

Trans Adriatic Pipeline Project

Document Title:

Analisi della vegetazione arboreo-arbustiva spontanea intercettata dal tracciato del gasdotto (LOTTI 2, 3 e strade di accesso al PRT)

Prescrizione A.29 parte 2

ALLEGATO 4

“Planimetrie riportanti posizione originaria e collocazione finale degli alberi con diametro maggiore di 30 cm”

Rev	Revision Date (dd-mm-yyyy)			Prepared by	Checked by	Approved by
01	18/10/2016	Issued for information		S. Arzeni	S. Turco	P. Medagli
00	11/10/2016	Issued for information		S. Arzeni	S. Turco	P. Medagli



	Contractor Name:	OFRIDE s.r.l.
	Contractor Project No.:	
	Contractor Doc. No.:	
	Tag No's.:	

TAP AG Contract No.:	Project No.:
----------------------	--------------

PO No.:	Page:
---------	-------

TAP AG Document No.:
IAL00-OFR-643-Y-TAE-0014



LOCALIZZAZIONE SU BASE ORTOFOTO DELL POSIZIONE ORIGINARIA E FINALE DI:
L3 - VS - 27 - 278 - 001

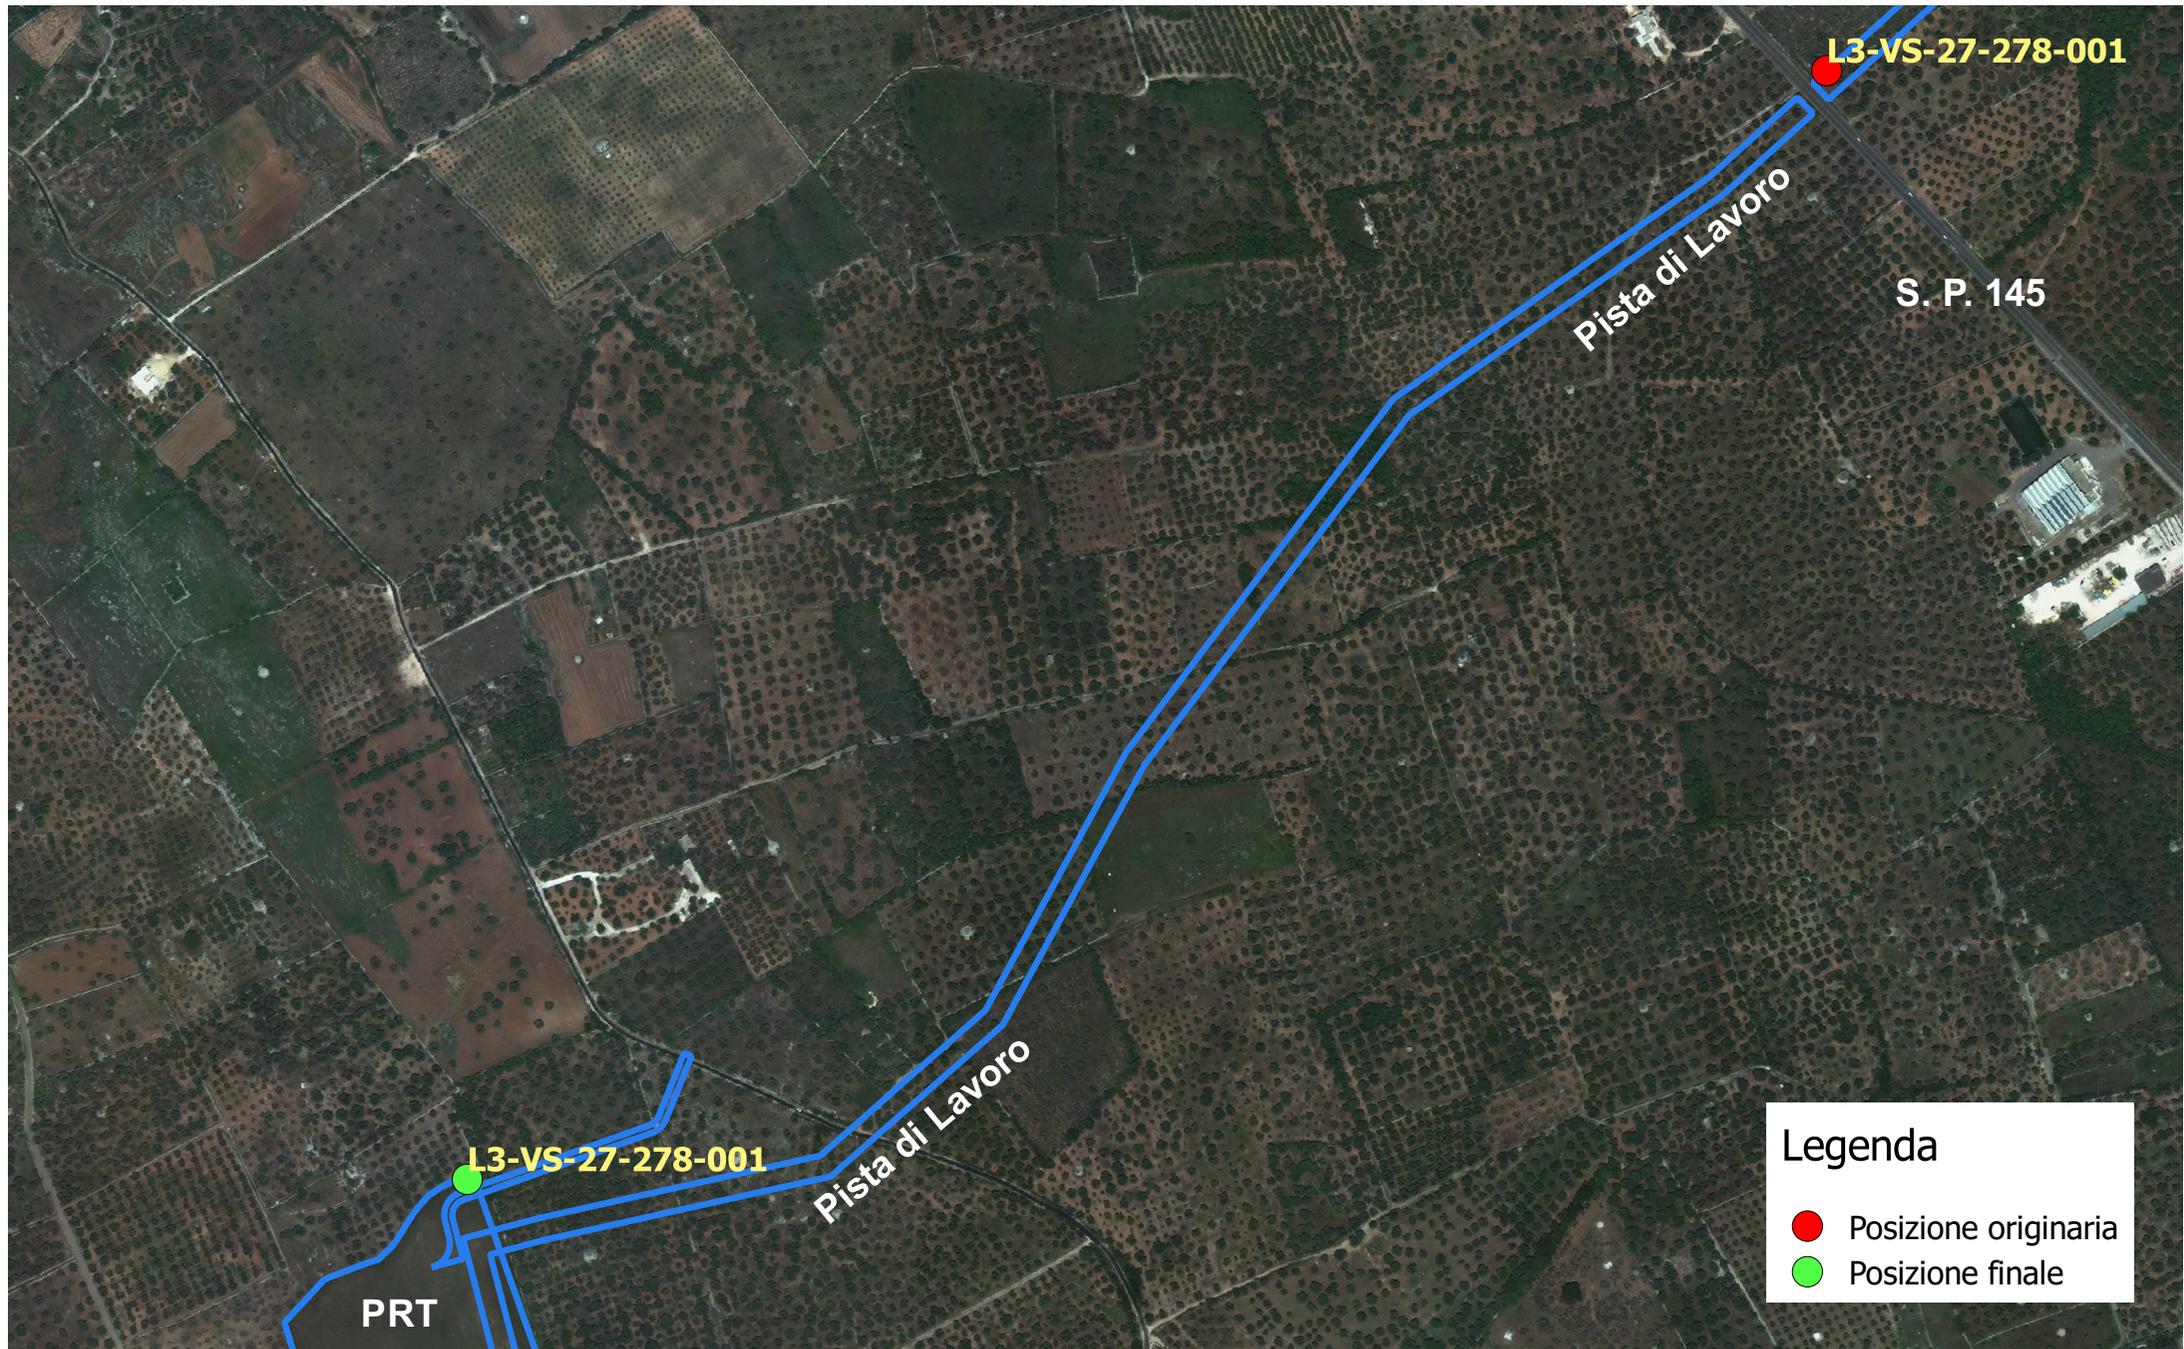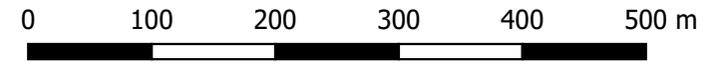

Legenda

- Posizione originaria
- Posizione finale

LOCALIZZAZIONE SU BASE ORTOFOTO DELL POSIZIONE ORIGINARIA E FINALE DI:
SAN - VS - 001

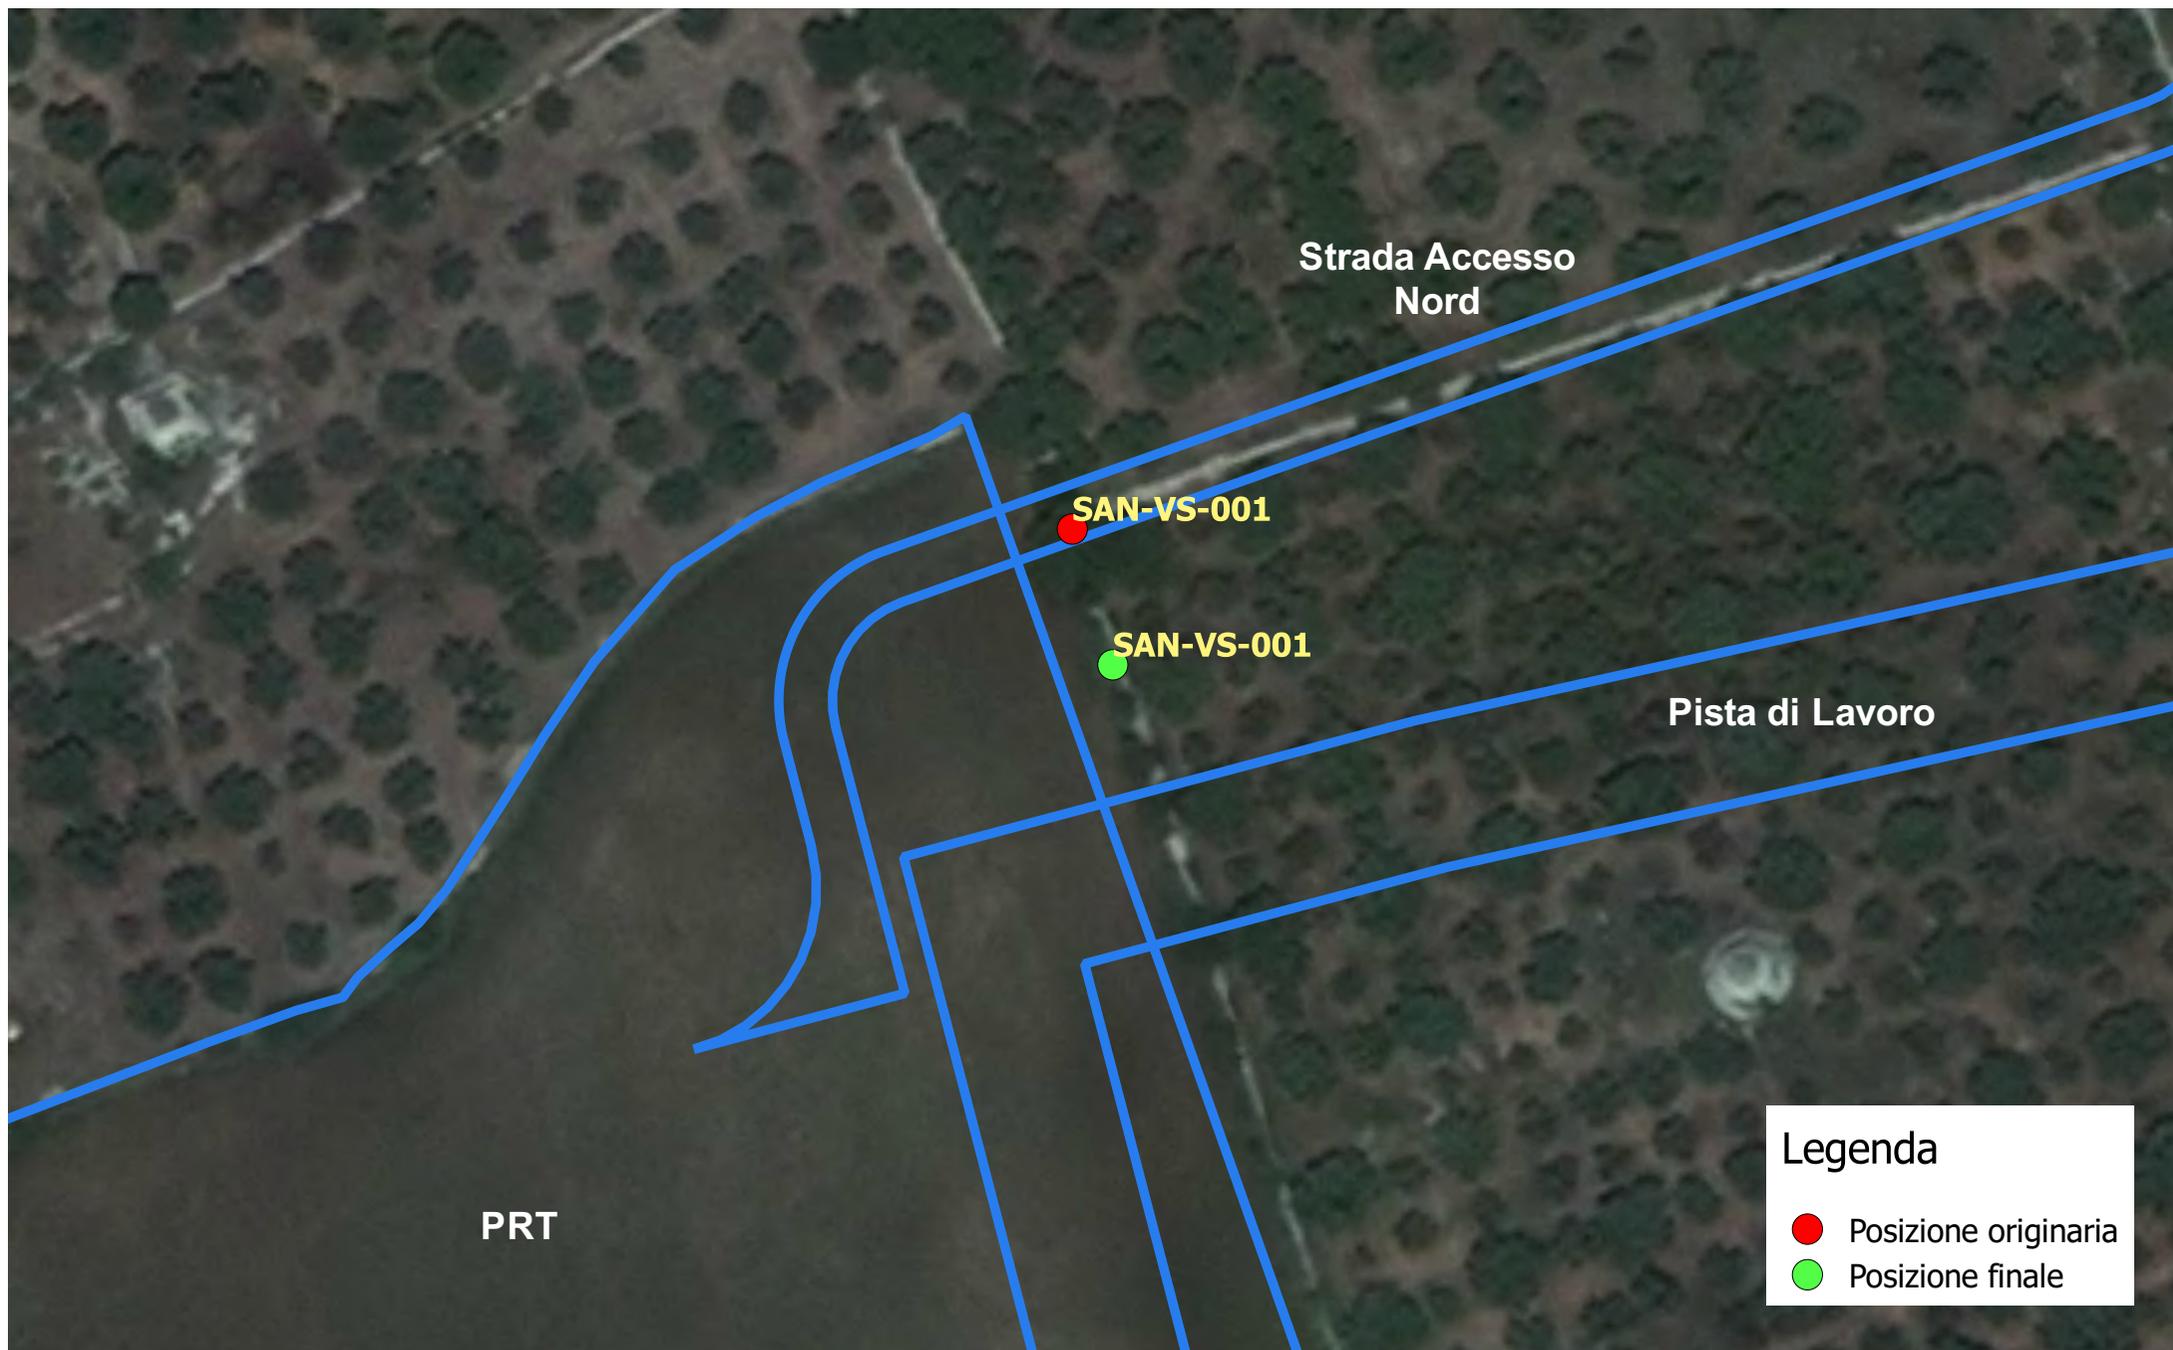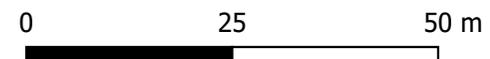

LOCALIZZAZIONE SU BASE ORTOFOTO DELL POSIZIONE ORIGINARIA E FINALE DI:
SAS - VS - 001; SAS - VS - 002;

0 50 100 150 200 m



Legenda

- Posizione originaria
- Posizione finale