




Workshop/Storage/Staff Building
Officina/Magazzino/Edificio Dipendenti
 Floor Plan +0.25 m (Scale 1:100)
 Piano Terra +0.25 m (Scala 1:100)

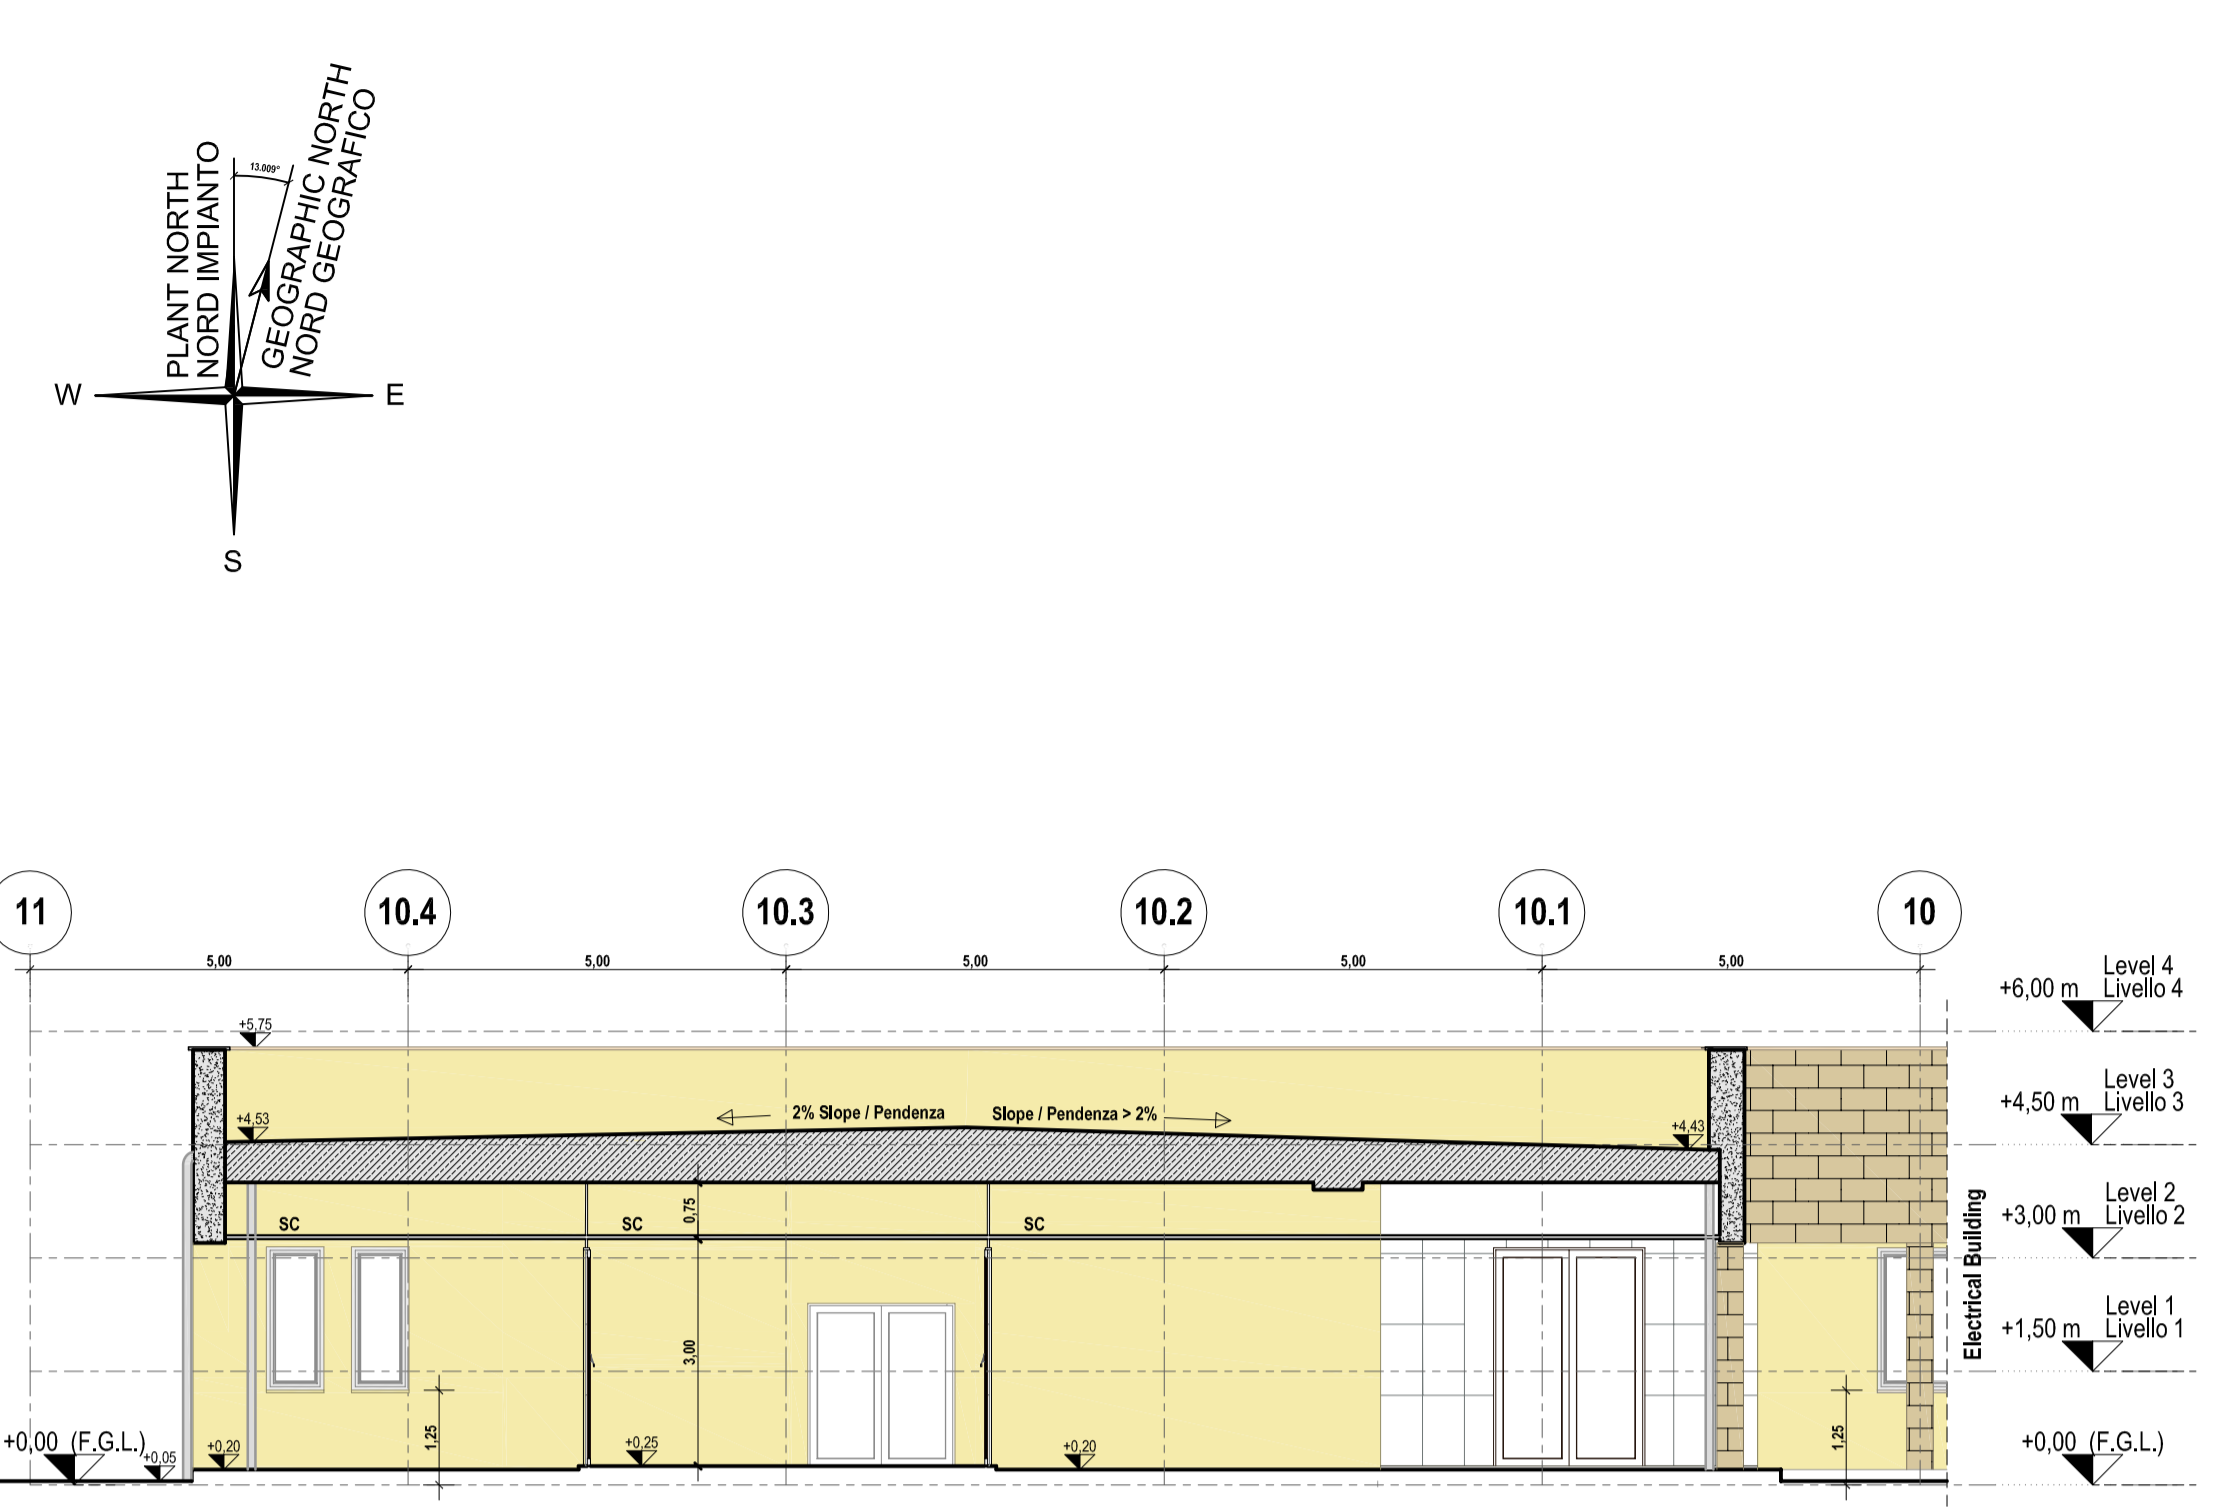


Elevation North
Prospetto Nord

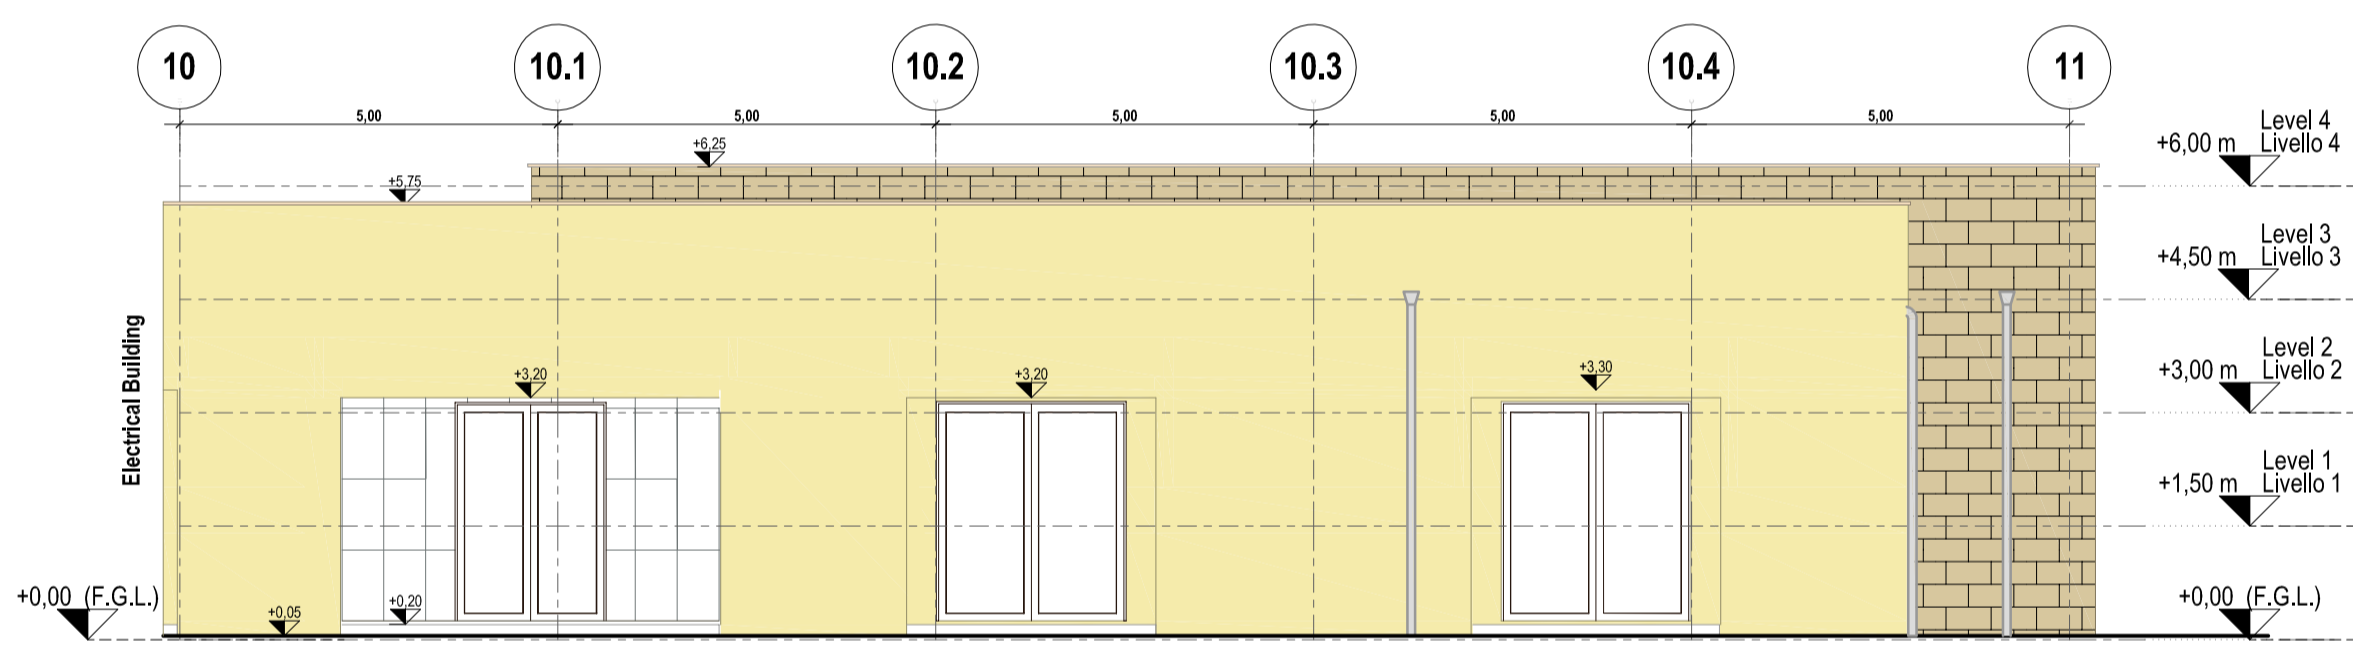

Elevation South
Prospetto Sud

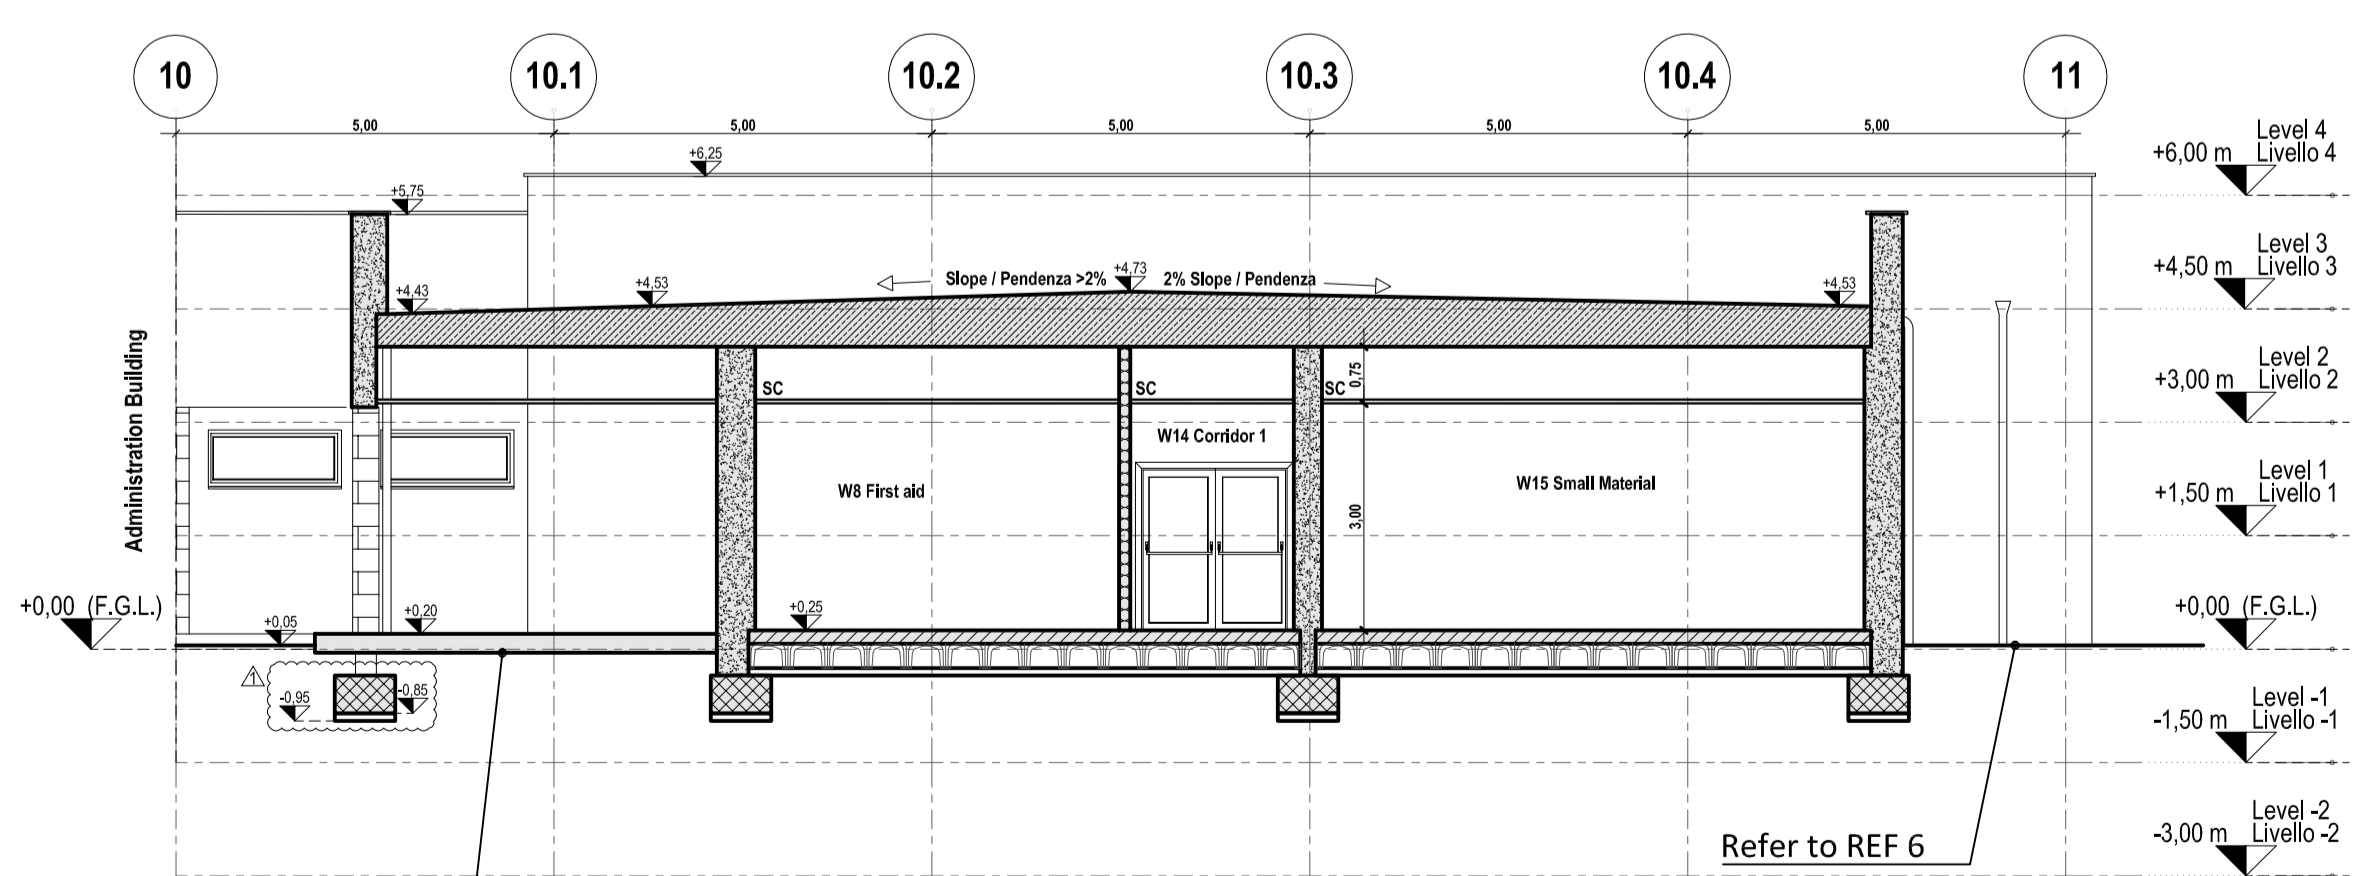

Sectional View E-E
Sezione E-E

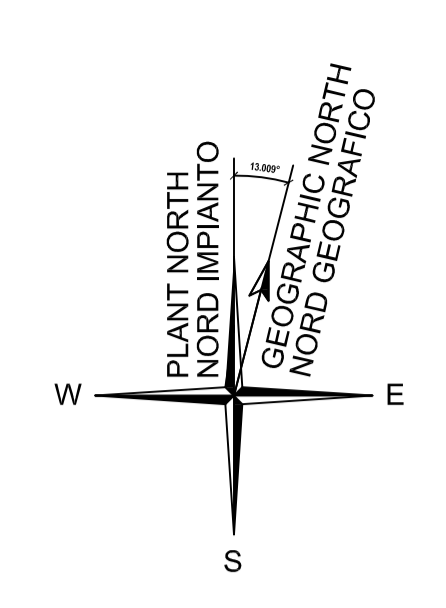


REFERENCE DOCUMENTS / DOCUMENTI DI RIFERIMENTO	
NUMBER/NUMERO	TITLE/TITOLO
IPR01-C5521-300-Z-TSD-0001	REF 1: Design Specification for Buildings / Specifiche di Progettazione per gli Edifici
IPR01-C5521-930-Z-DZD-0001	REF 2: Workshop/Storage/Staff Building - Architectural Details / Officina/Magazzino/Edificio Dipendenti - Dettagli Architettonici
IPR01-C5521-930-Z-DZS-0001	REF 3: Workshop/Storage/Staff Building - Schedule of Finishing & MTO / Officina/Magazzino/Edificio Dipendenti - Tabella delle Finiture
IPR01-C5521-950-Z-DNC-0001	REF 4: Main Buildings - Structural Drawings Formwork and Reinforcement / Edifici Principali - Disegni Strutturali Casseri e Armature
IPR01-C5521-3604-DLA-0001	REF 5: Piping Layout - Station Overview / Layout delle Tubazioni - Panoramica delle Stazioni
IPR01-C5521-950-Z-DQR-0001	REF 6: Building External Areas Arrangement / Disposizioni Aree Esterne agli Edifici

LEGEND / LEGENDA	
	STRUCTURAL WALL / PARETE STRUTTURALE
	PARTITION WALL / PARETE DIVISORIA
	PARTITION CONCRETE WALL / PARETE DIVISORIA IN CLS
	STRUCTURAL ROOF SLAB / PAVIMENTO STRUTTURALE DI COPERTURA
	STRUCTURAL FLOOR SLAB / PIASTRA STRUTTURALE DI PAVIMENTAZIONE
	RAISED FLOOR / PAVIMENTO CALLEGGIANTE
	CAST IN SITU FOUNDATION / FONDAZIONI GETTATE IN OPERA
	NON STRUCTURAL CONCRETE WALL / PARETE NON STRUTTURALE IN CALCESTRUZZO
	STEEL GRATING FLOORING / PAVIMENTAZIONE CON GRIGLIA DI ACCIAIO
	GREEN-BROWN TILES PAVING / PAVIMENTAZIONE CON PIASTRELLE VERDI/MARRONI
	EXTERNAL PORCH WITH CONCRETE TILES / PORTICATO ESTERNO CON PIASTRELLE DI CLS
	PERVIOUS CONCRETE WALKWAY / MARCIAPIEDE IN CLS DRENANTE
	ISOCUPOLEX CRAWLSPACE SYSTEM / VESPADO CON ISOCUPOLEX

MATERIALS / COLOURS	SYMBOLS / SIMBOLI
	HYDRAULIC LIME PLASTER / INTONACO DI CALCE IDRICA
	LARGE SIZE MASONRY IN "PIETRA LECCESE" / MURATURA IN "PIETRA LECCESE"
	FINISHED FLOOR LEVEL / QUOTA DI PAVIMENTO FINITO

- REMARKS / NOTE**
- GROUND ELEVATION 0,00 CORRESPOND TO: 40,5 m a.s.l.
 - L'ELEVAZIONE 0,00 DEL TERRENO CORRISPONDE A: 40,5 m s.l.m.
 - ALL DIMENSIONS AND ELEVATIONS ARE IN m
 - DIMENSIONI ED ELEVAZIONI SONO ESPRESSE IN METRI
 - FOLLOWING ITEMS WILL BE SHOWN/MODIFIED ACCORDING TO DETAIL ENGINEERING DEVELOPMENT:
 - CABLES, PIPES AND DUCT TRANSIT THROUGH WALLS AND SLAB
 - POSITION OF EQUIPMENTS
 - I SEGUENTI ELEMENTI SARANNO MOSTRATI/MODIFICATI IN ACCORDO CON LO SVILUPPO DELL'INGEGNERIA DI DETTAGLIO:
 - PASSAGGI DI CAVI, TUBAZIONI E CONDOTTI ATTRAVERSO PARETI E SOLETTE
 - POSIZIONE DELLE APPARECCHIATURE


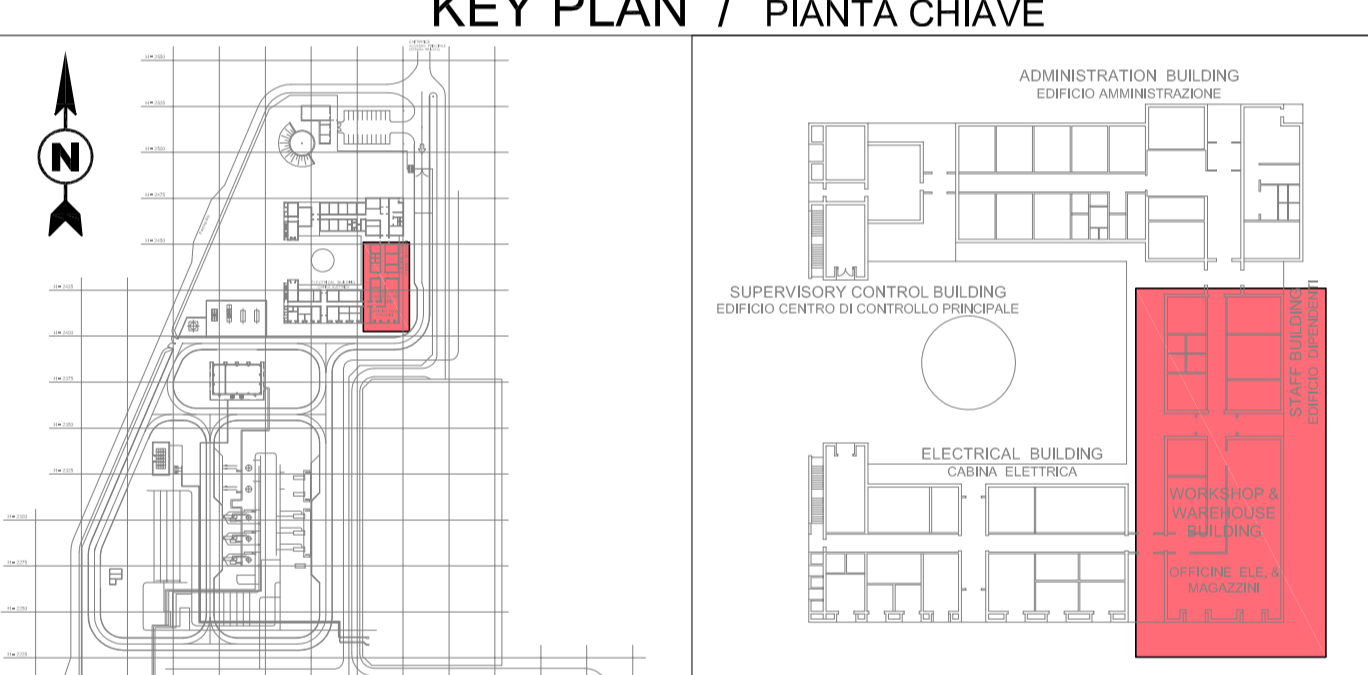


KEY PLAN
MAIN BUILDING
PIANTA CHIAVE
EDIFICIO PRINCIPALE


CONTRACTOR DOCUMENT NUMBER / N. DOCUMENTO APPALTATORE		REVISION NO. / REVISIONE N.		
7900-BH-004030		1		

REV.	REMARK / DESCRIPTION / NOTA / DESCRIZIONE	PREP. ELA.	VFY. VER.	APR. APP.	DATE DATA
1	Issued for construction	BARILETTI DEL GROSSO	LEVANTINI PIROMALLI		31-01-2017
0	Issued for construction	BARILETTI DEL GROSSO	LEVANTINI PIROMALLI		04-11-2016
A	Issued for review	BARILETTI DEL GROSSO	LEVANTINI PIROMALLI		05-08-2016

PROJECT TITLE / TITOLO PROGETTO		TRANS ADRIATIC PIPELINE / GASDOTTO TRANS ADRIATICO		TAG NUMBERS / SIGLA	
DRAWING TITLE / TITOLO DISEGNO		WORKSHOP/STORAGE/STAFF BUILDING ARCHITECTURAL DRAWINGS (PLANS, VIEWS, SECTIONS)		-	
		OFFICINA/MAGAZZINO/EDIFICIO DIPENDENTI - DISEGNI ARCHITETTONICI (PIANTE, VISTE, SEZIONI)		-	
Format / Formato	SCALE / Scala	FACILITY CODE / COD. IMPIANTO	SYSTEM NO. / SISTEMA N.	SHEET / FOGLIO	RD CODE / CODICE RD
A1	1:100	IPR01	930	1 of 4	-
DRAWING NO. / DISEGNO N.	IPR01-C5521-930-Z-DZP-0001-01				REVISION NO. / REVISIONE N.
					1

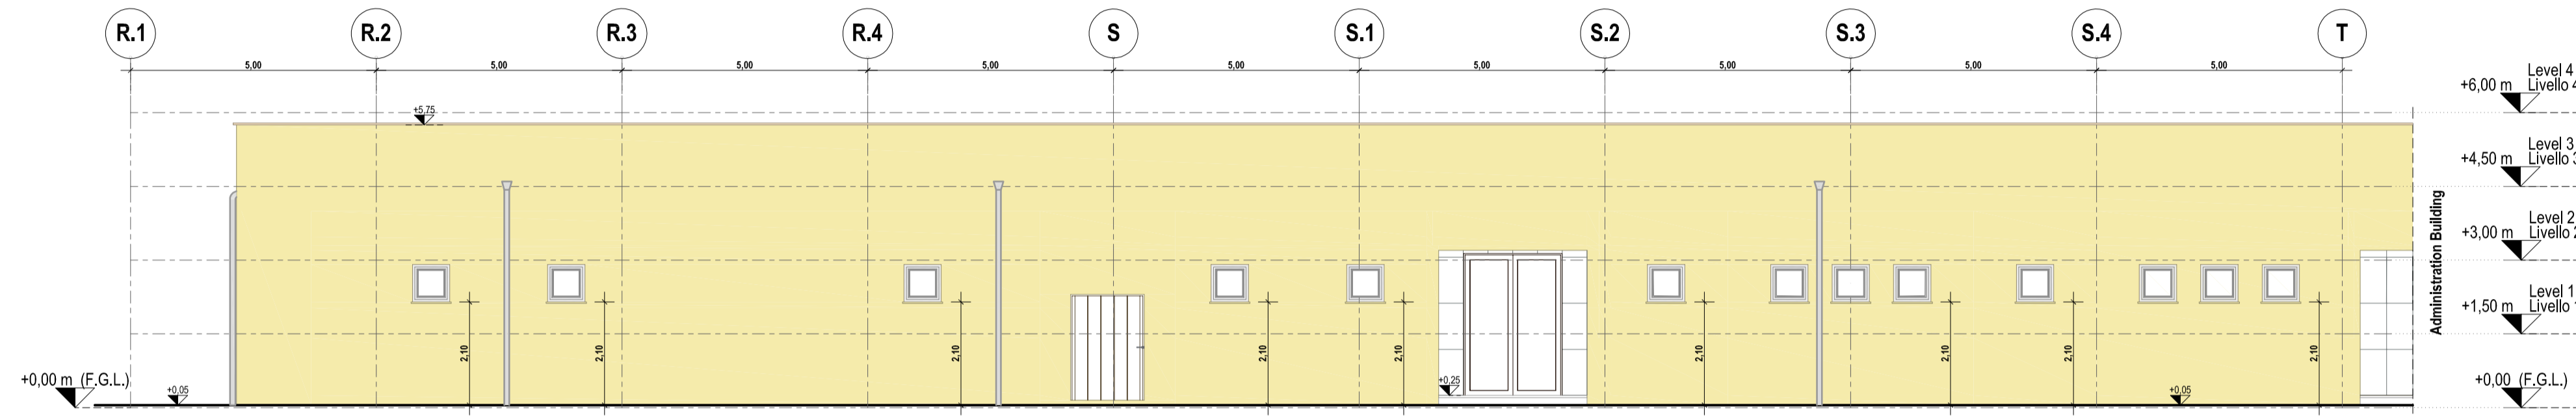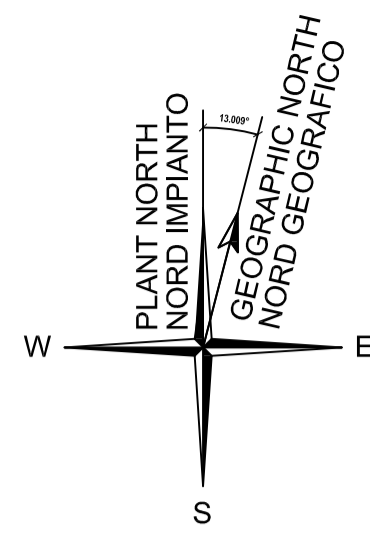

**Elevation East
Prospetto Est**

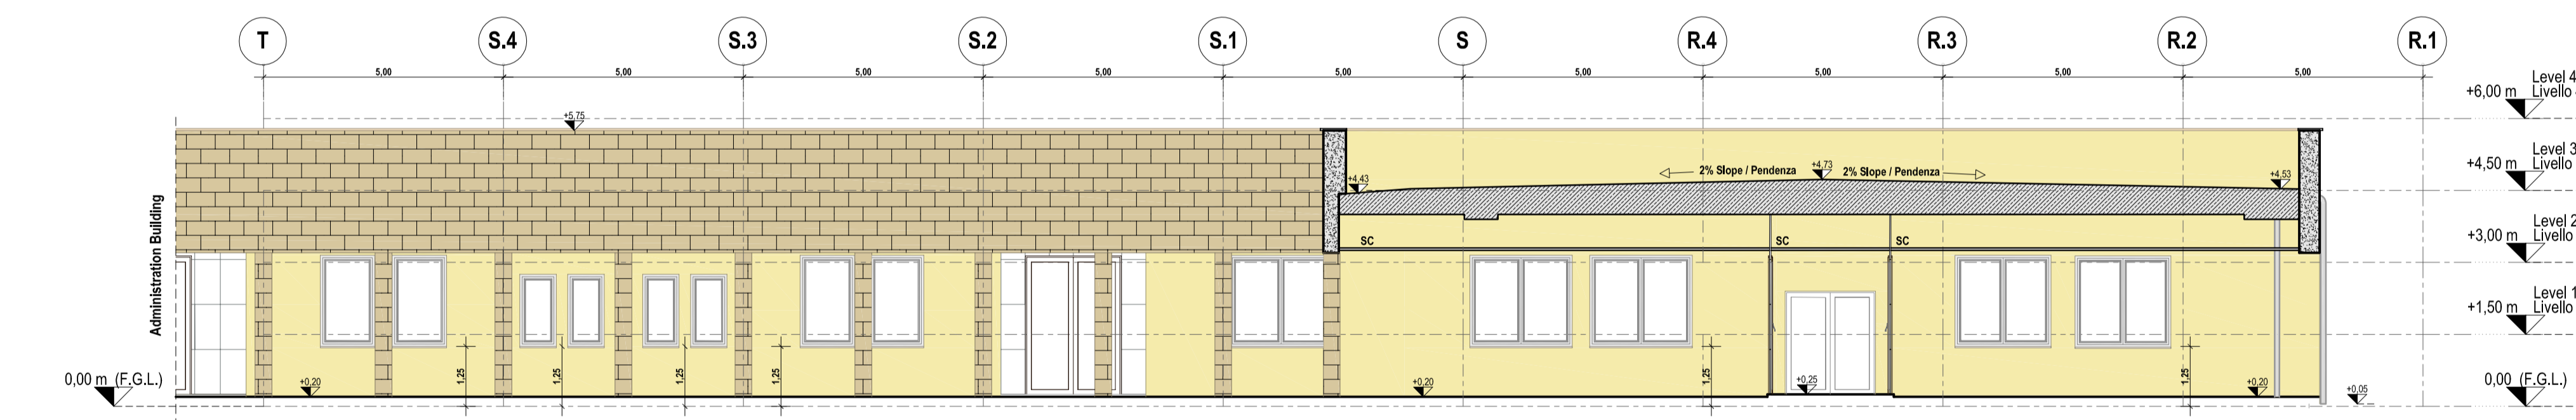


**Elevation West
Prospetto Ovest**

REFERENCE DOCUMENTS / DOCUMENTI DI RIFERIMENTO	
NUMBER/NUMERO	TITLE/TITOLO
IPR01-C5521-300-Z-TSD-0001	REF 1: Design Specification for Buildings / Specifiche di Progettazione per gli Edifici
IPR01-C5521-930-Z-DZD-0001	REF 2: Workshop/Storage/Staff Building - Architectural Details / Officina/Magazzino/Edificio Dipendenti - Dettagli Architettonici
IPR01-C5521-930-Z-DZS-0001	REF 3: Workshop/Storage/Staff Building - Schedule of Finishing & MTO / Officina/Magazzino/Edificio Dipendenti - Tabella delle Finiture
IPR01-C5521-950-Z-DNC-0001	REF 4: Main Buildings - Structural Drawings Formwork and Reinforcement / Edifici Principali - Disegni Strutturali Casseri e Armature
IPR01-C5521-360-L-DLA-0001	REF 5: Piping Layout - Station Overview / Layout delle Tubazioni - Panoramica delle Stazioni
IPR01-C5521-950-Z-DQR-0001	REF 6: Building External Areas Arrangement / Disposizioni Aree Esterne agli Edifici

LEGEND / LEGENDA	
	STRUCTURAL WALL PARETE STRUTTURALE
	PARTITION WALL PARETE DIVISORIA
	PARTITION CONCRETE WALL PARETE DIVISORIA IN CLS
	STRUCTURAL ROOF SLAB PIASTRA STRUTTURALE DI COPERTURA
	STRUCTURAL FLOOR SLAB PIASTRA STRUTTURALE DI PAVIMENTAZIONE
	RAISED FLOOR PAVIMENTO GALLEGGIANTE
	CAST IN SITU FOUNDATION FONDAZIONI GETTATE IN OPERA
	NON STRUCTURAL CONCRETE WALL PARETE NON STRUTTURALE IN CALCESTRUZZO
	STEEL GRATING FLOORING PAVIMENTAZIONE CON GRIGLIA DI ACCIAIO
	GREEN-BROWN TILES PAVING PAVIMENTAZIONE CON PIASTRELLE VERDI/MARRONI
	EXTERNAL PORCH WITH CONCRETE TILES PORTICATO ESTERNO CON PIASTRELLE DI CLS
	PERVIOUS CONCRETE WALKWAY MARCIAPiede IN CLS DRENANTE
	ISOCUPOLEX CRAWLSPACE SYSTEM VESPAIO CON ISOCUPOLEX

MATERIALS / COLOURS MATERIALE / COLORI	SYMBOLS / SIMBOLI
	HYDRAULIC LIME PLASTER INTONACO DI CALCE IDRAULICA
	LARGE SIZE MASONRY IN "PIETRA LECCESE" MURATURA IN "PIETRA LECCESE"
	FINISHED FLOOR LEVEL QUOTA DI PAVIMENTO FINITO

- REMARKS / NOTE**
- GROUND ELEVATION 0,00 CORRESPOND TO: 40,5 m a.s.l.
 - L'ELEVAZIONE 0,00 DEL TERRENO CORRISPONDE A: 40,5 m s.l.m.
 - ALL DIMENSIONS AND ELEVATIONS ARE IN m
 - DIMENSIONI ED ELEVAZIONI SONO ESPRESSE IN METRI
 - FOLLOWING ITEMS WILL BE SHOWN/MODIFIED ACCORDING TO DETAIL ENGINEERING DEVELOPMENT:
 - CABLES, PIPES AND DUCT TRANSIT THROUGH WALLS AND SLAB
 - POSITION OF EQUIPMENTS
 - I SEGUENTI ELEMENTI SARANNO MOSTRATI/MODIFICATI IN ACCORDO CON LO SVILUPPO DELL'INGEGNERIA DI DETTAGLIO:
 - PASSAGGI DI CAVI, TUBAZIONI E CONDOTTI ATTRAVERSO PARETI E SOLETTE
 - POSIZIONE DELLE APPARECCHIATURE

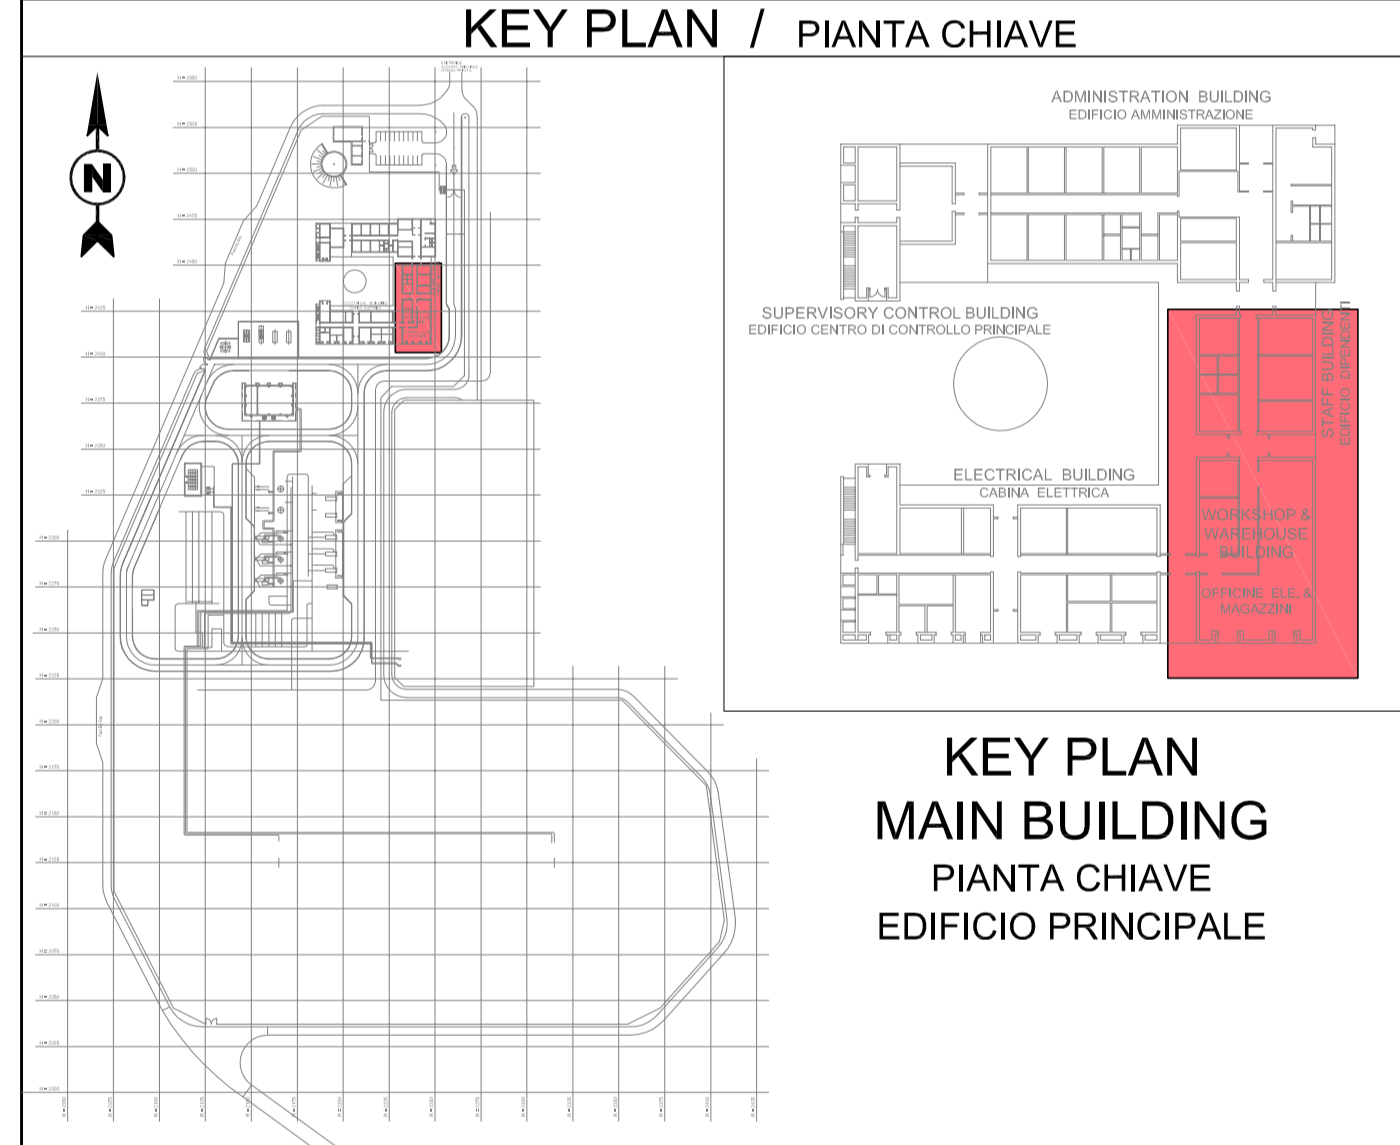

**KEY PLAN
MAIN BUILDING
PIANTA CHIAVE
EDIFICIO PRINCIPALE**

CONTRACTOR DOCUMENT NUMBER N. DOCUMENTO APPALTATORE 7900-BH-004030		REVISION NO. REVISIONE N. 1	
--	--	-----------------------------------	--


REV.	REMARK / DESCRIPTION NOTA / DESCRIZIONE	PREP ELA.	VFY VER.	APR APP.	DATE DATA
1	Issued for construction	BARLETTI DEL GROSSO	LEVANTINI PIROMALLI		31-01-2017
0	Issued for construction	BARLETTI DEL GROSSO	LEVANTINI PIROMALLI		04-11-2016
A	Issued for review	BARLETTI DEL GROSSO	LEVANTINI PIROMALLI		05-08-2016

PROJECT TITLE / TITOLO PROGETTO: TRANS ADRIATIC PIPELINE / GASDOTTO TRANS ADRIATICO



DRAWING TITLE / TITOLO DISEGNO: WORKSHOP/STORAGE/STAFF BUILDING ARCHITECTURAL DRAWINGS (PLANS, VIEWS, SECTIONS) / OFFICINA/MAGAZZINO/EDIFICIO DIPENDENTI - DISEGNI ARCHITETTONICI (PIANTE, VISTE, SEZIONI)

Format / Formato: A1	SCALE / Scala: 1:100	FACILITY CODE / COD. IMPIANTO: IPR01	SYSTEM NO. / SISTEMA N.: 930	SHEET / FOGLIO: 2 of 4	RD CODE / CODICE RD: -	REVISION NO. / REVISIONE N.: 1
----------------------	----------------------	--------------------------------------	------------------------------	------------------------	------------------------	--------------------------------


IPR01-C5521-930-Z-DZP-0001-01

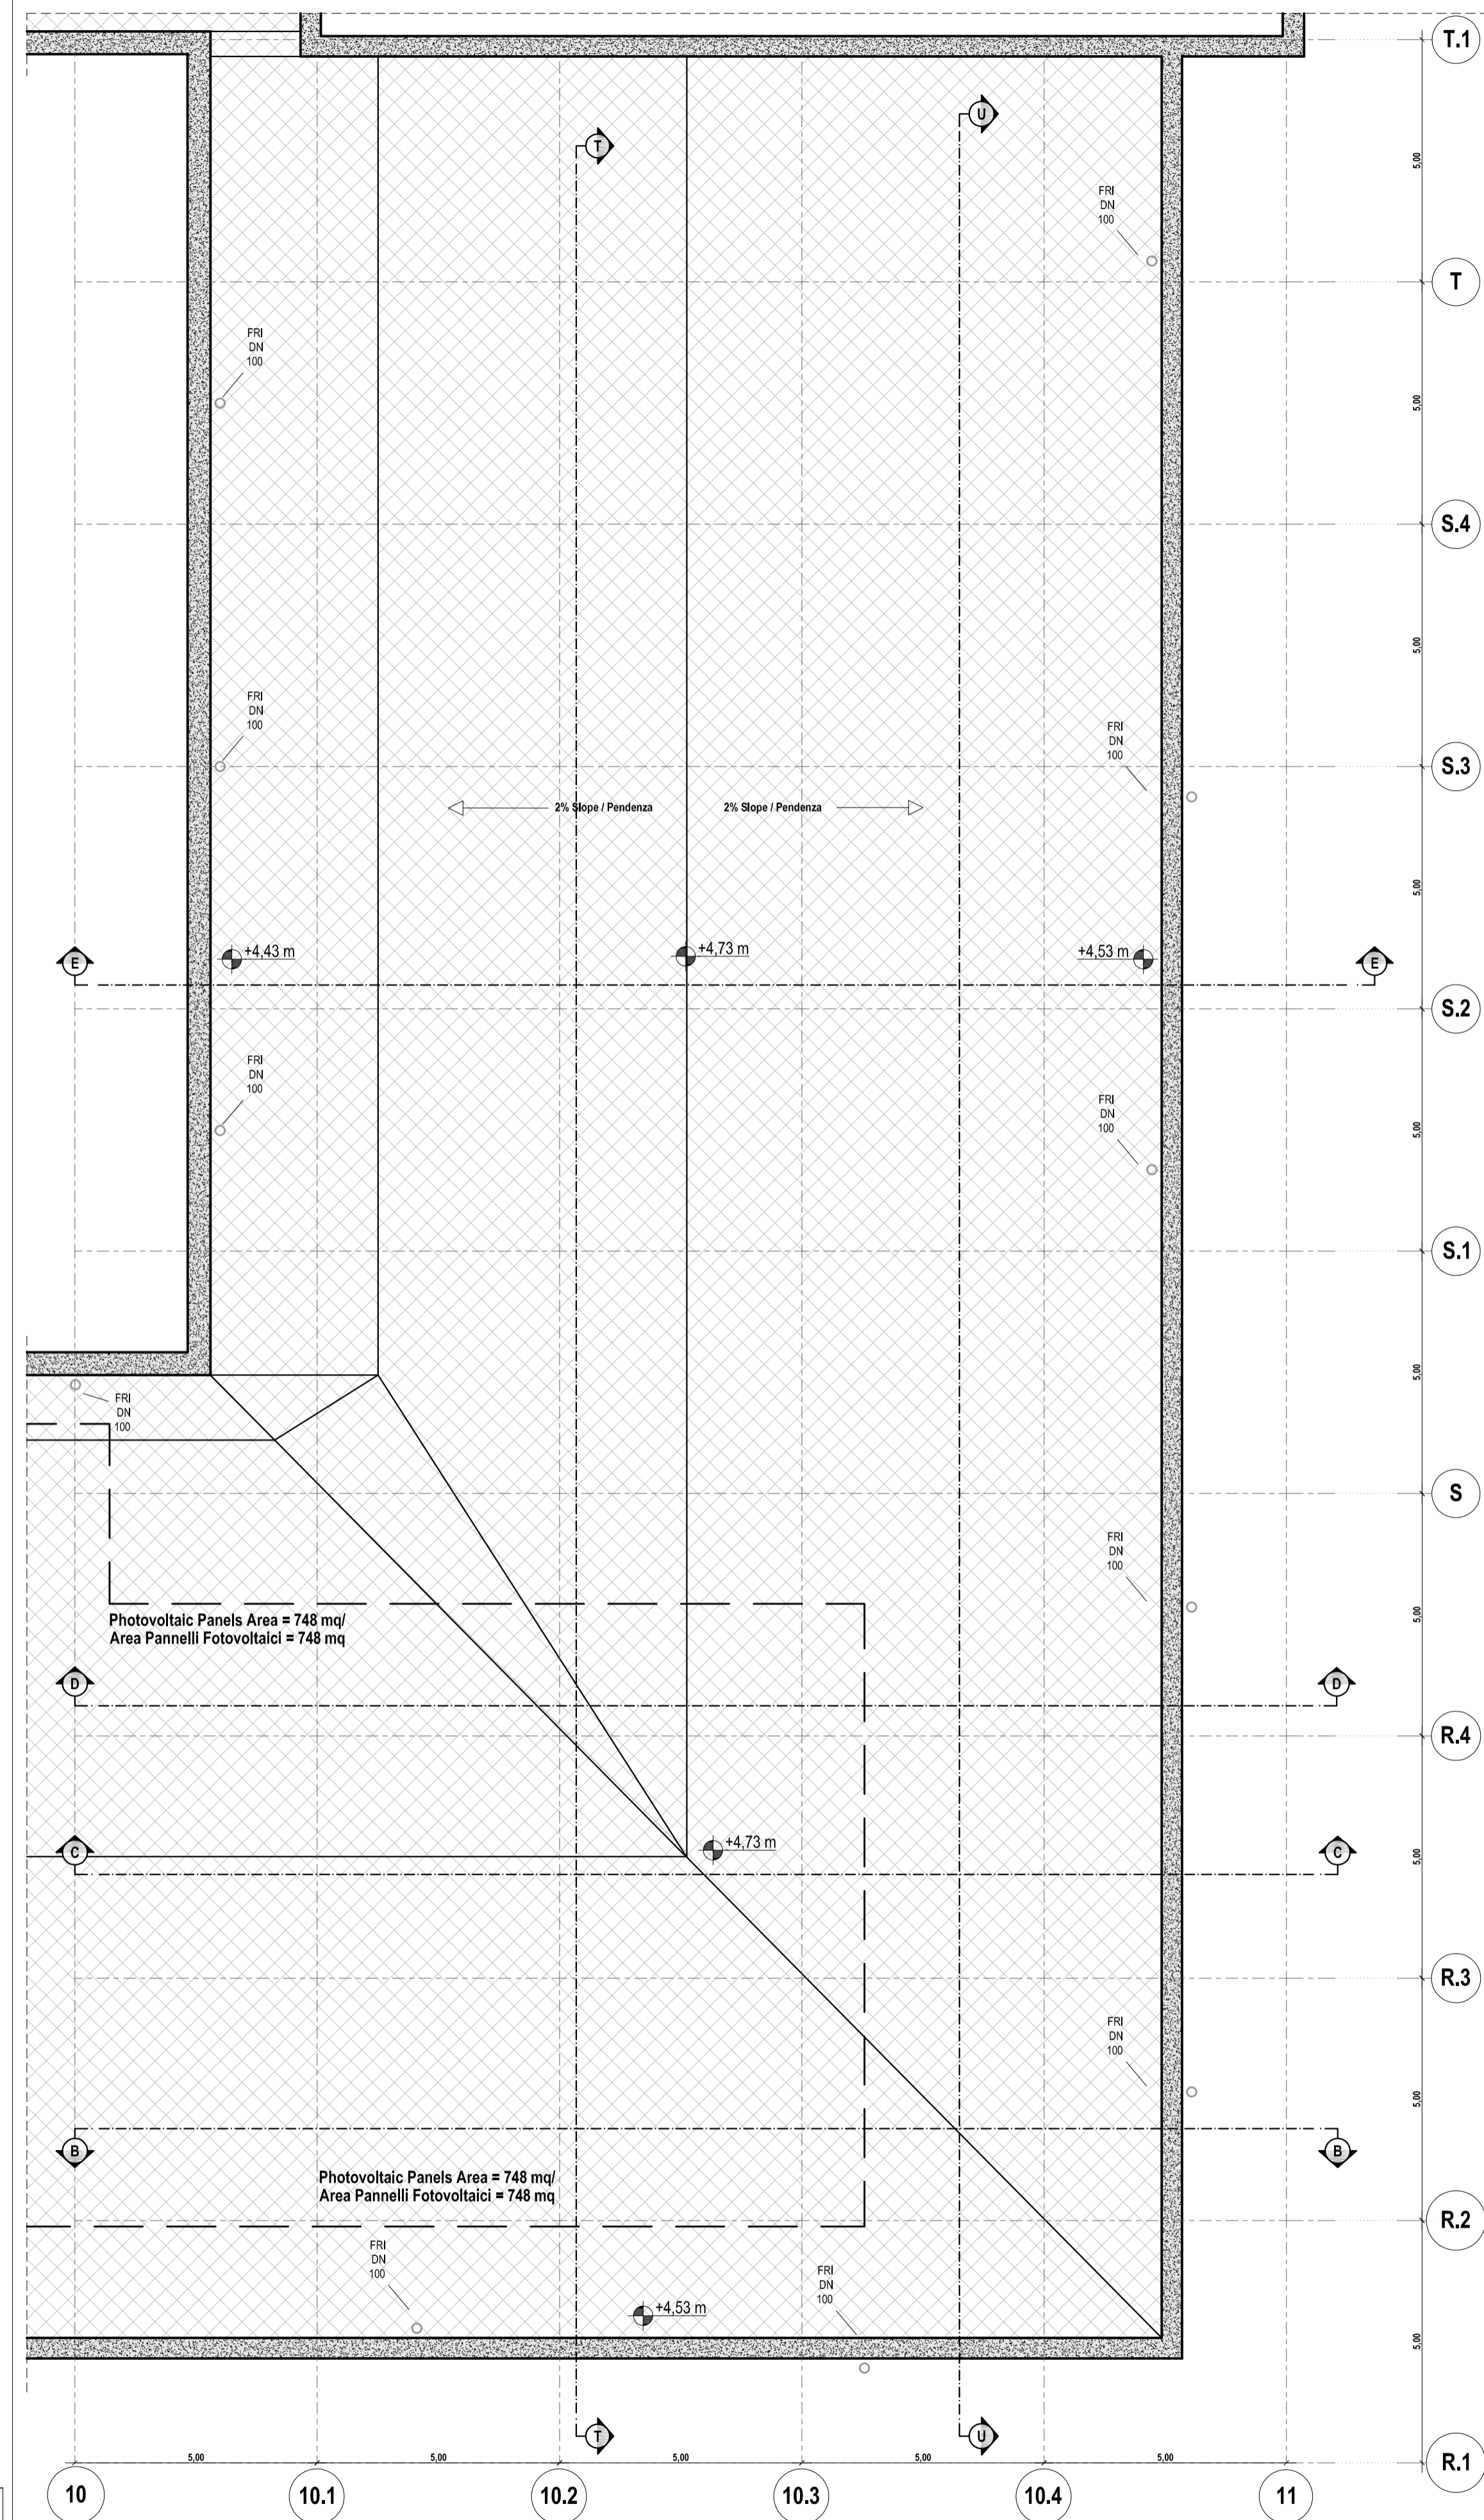


Workshop/Storage/Staff Building
Officina/Magazzino/Edificio Dipendenti
 Roof Plan +4.50 m (Scale 1:100)
 Pianta delle Coperture +4.50 m (Scala 1:100)

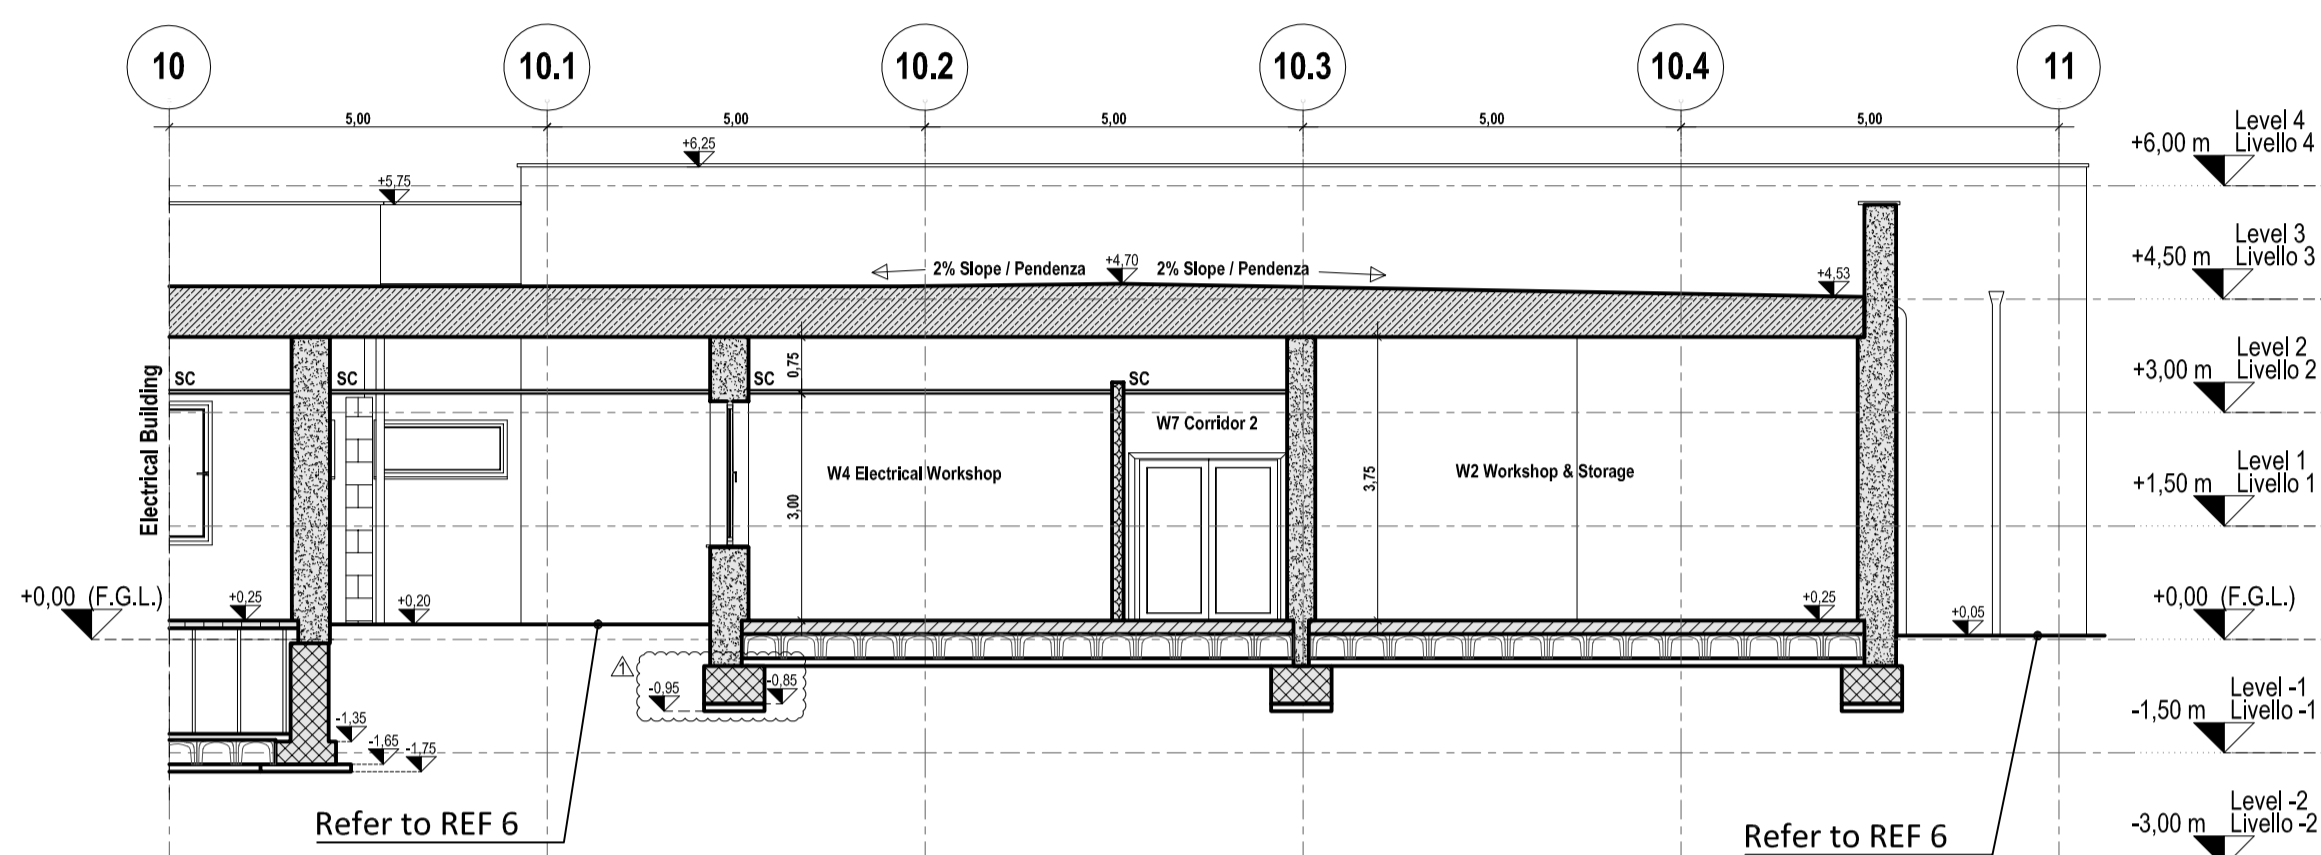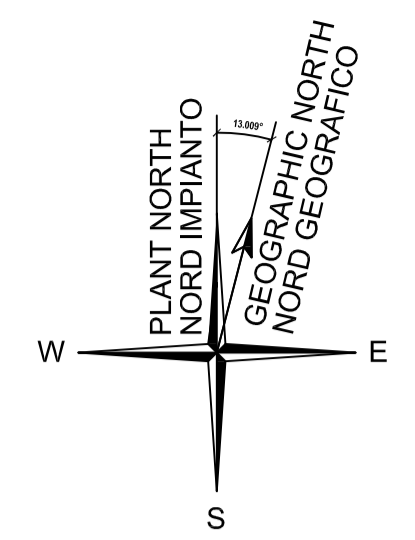

Sectional View D-D
Sezione D-D

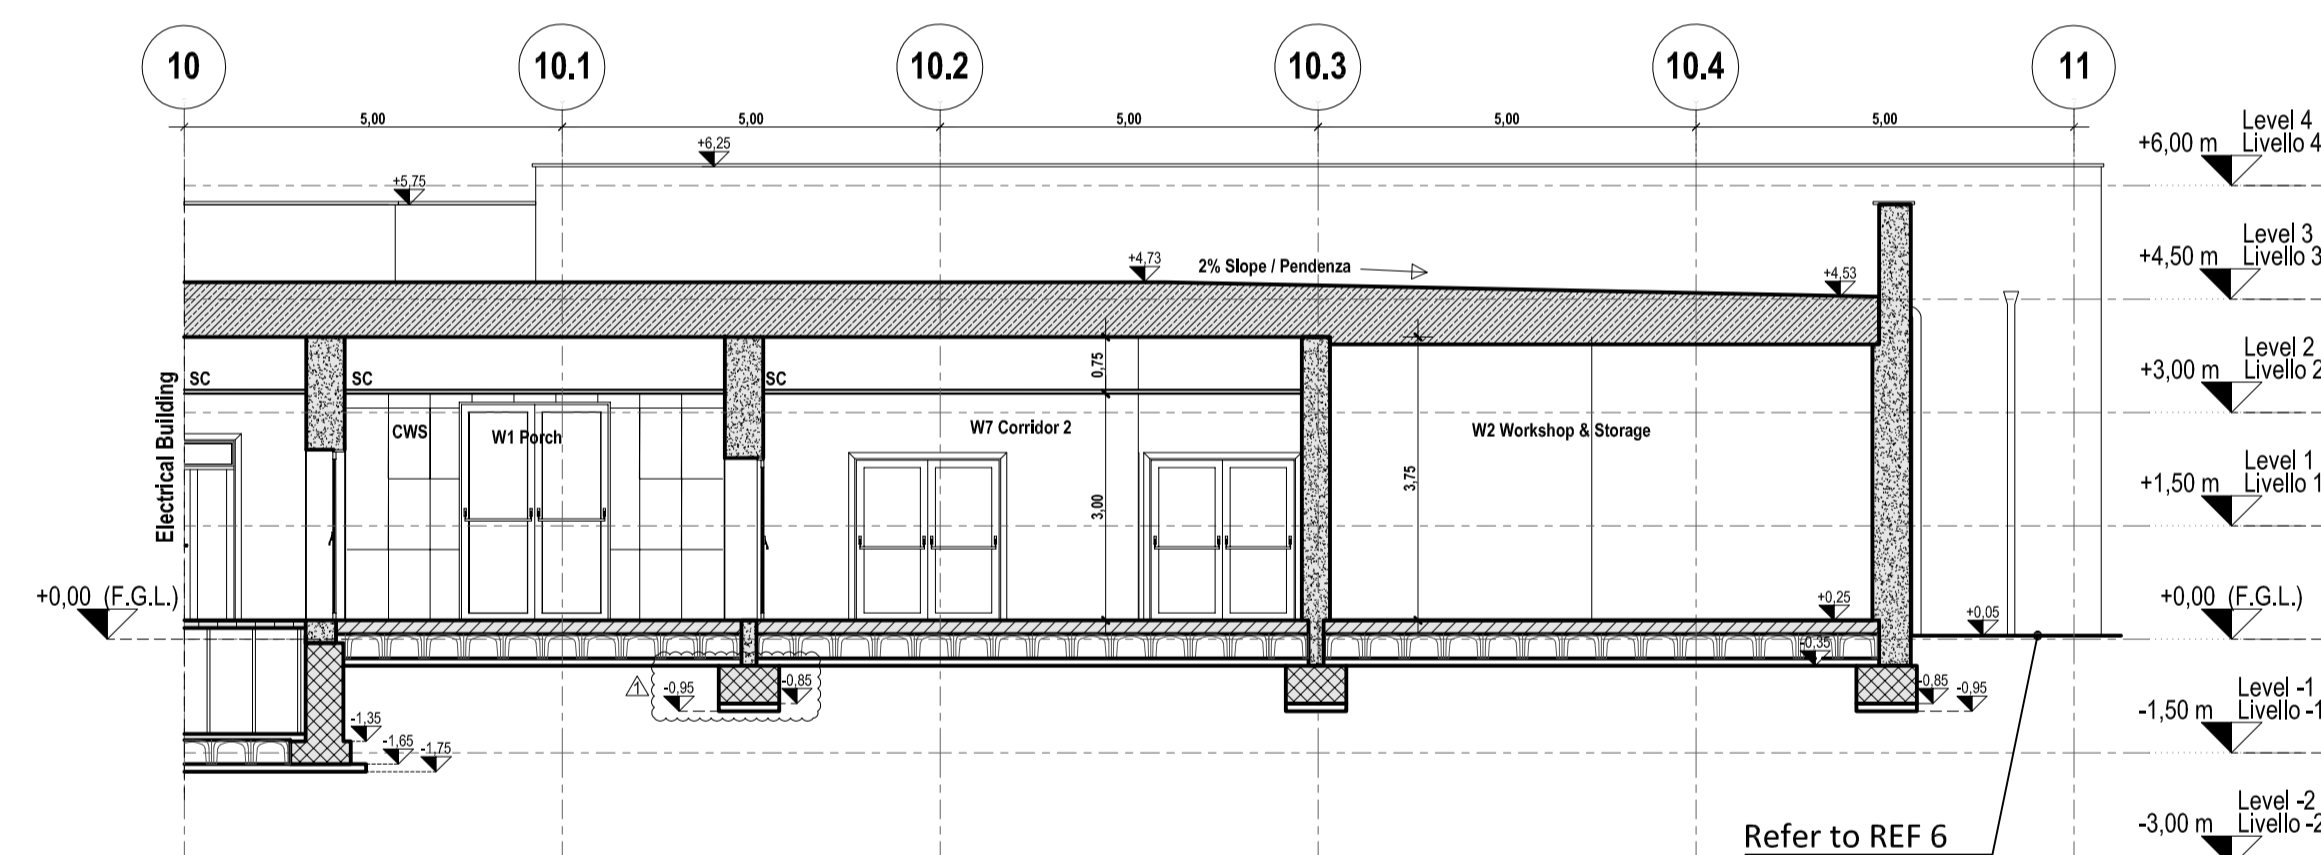

Sectional View C-C
Sezione C-C

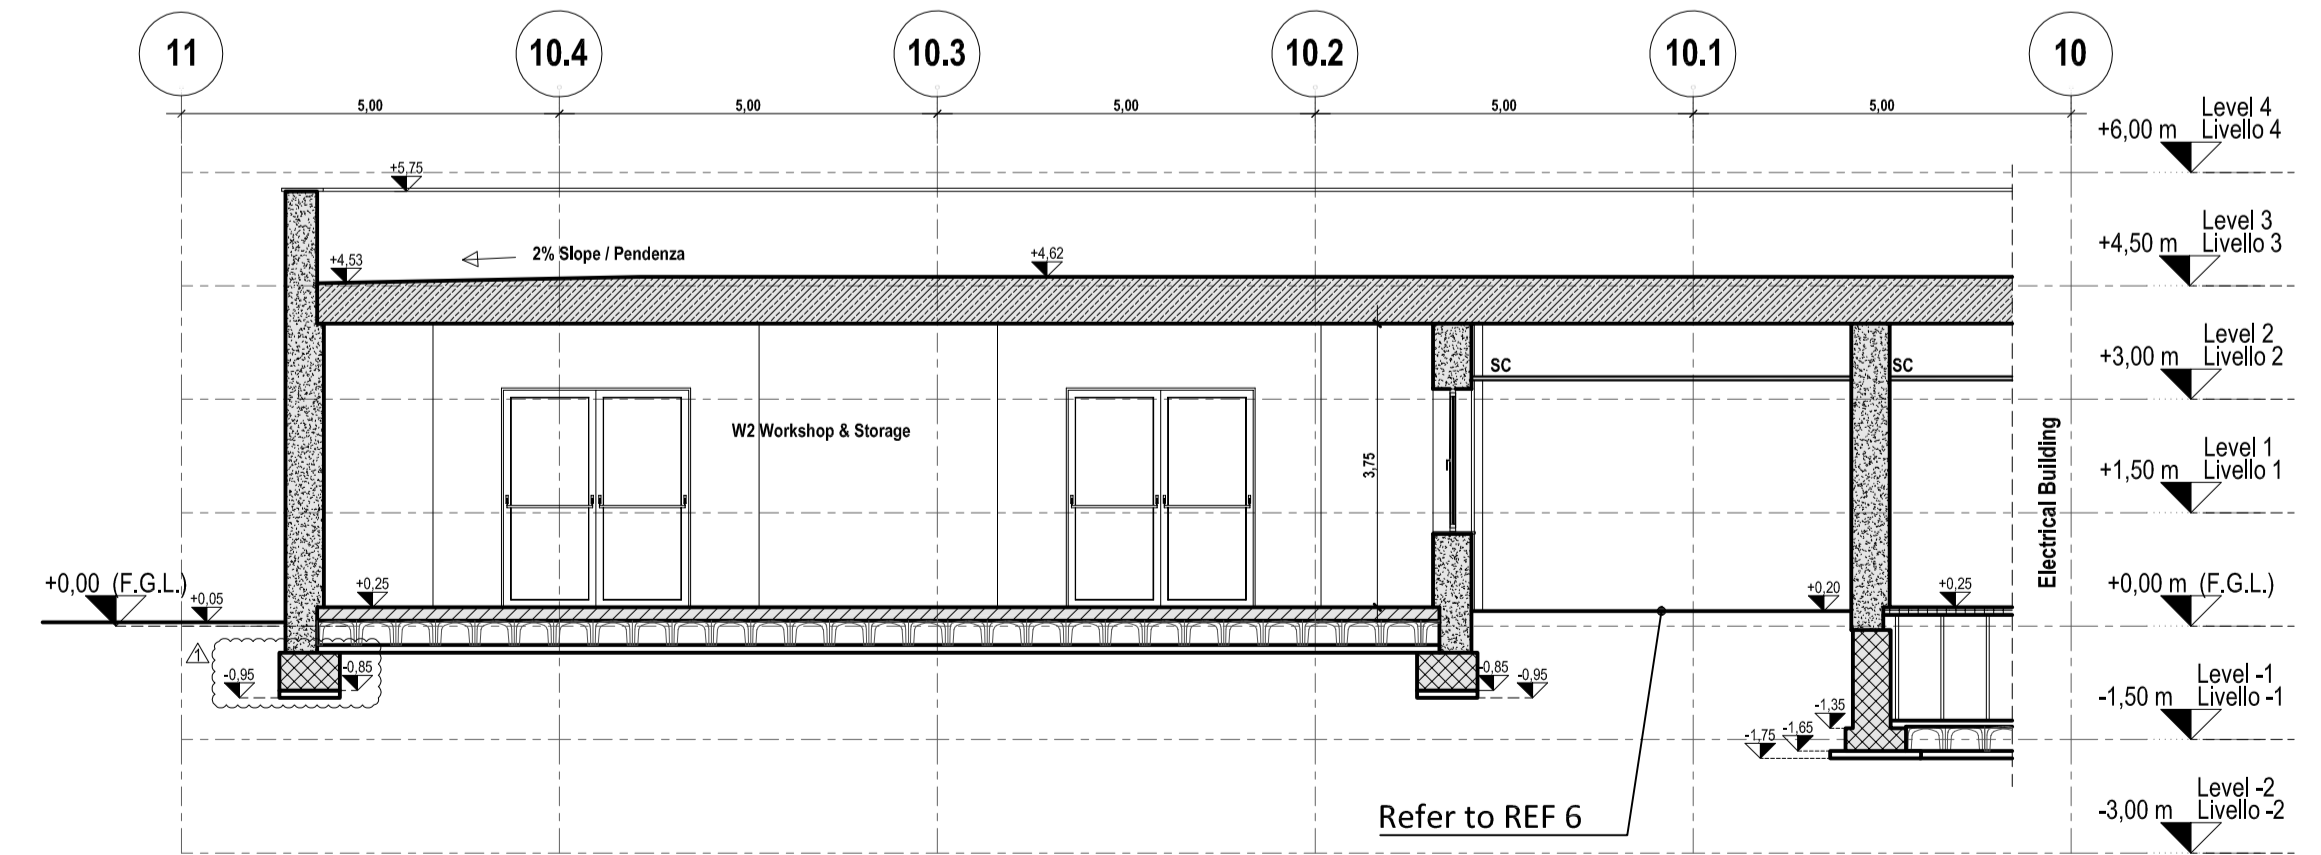

Sectional View B-B
Sezione B-B


REFERENCE DOCUMENTS / DOCUMENTI DI RIFERIMENTO	
NUMBER/NUMERO	TITLE/TITOLO
IPR01-C5521-300-Z-TSD-0001	REF 1: Design Specification for Buildings / Specifiche di Progettazione per gli Edifici
IPR01-C5521-930-Z-DZD-0001	REF 2: Workshop/Storage/Staff Building - Architectural Details / Officina/Magazzino/Edificio Dipendenti - Dettagli Architettonici
IPR01-C5521-930-Z-DZS-0001	REF 3: Workshop/Storage/Staff Building - Schedule of Finishing & MTO / Officina/Magazzino/Edificio Dipendenti - Tabella delle Finiture
IPR01-C5521-950-Z-DNC-0001	REF 4: Main Buildings - Structural Drawings Formwork and Reinforcement / Edifici Principali - Disegni Strutturali Casseri e Armature
IPR01-C5521-360-L-DLA-0001	REF 5: Piping Layout - Station Overview / Layout delle Tubazioni - Panoramica delle Stazioni
IPR01-C5521-950-Z-DQR-0001	REF 6: Building External Areas Arrangement / Disposizioni Aree Esterne agli Edifici

LEGEND / LEGENDA	
	STRUCTURAL WALL / PARETE STRUTTURALE
	PARTITION WALL / PARETE DIVISORIA
	PARTITION CONCRETE WALL / PARETE DIVISORIA IN CLS
	STRUCTURAL ROOF SLAB / PIASTRA STRUTTURALE DI COPERTURA
	STRUCTURAL FLOOR SLAB / PIASTRA STRUTTURALE DI PAVIMENTAZIONE
	RAISED FLOOR / PAVIMENTO GALLEGGIANTE
	CAST IN SITU FOUNDATION / FONDAZIONI GETTATE IN OPERA
	NON STRUCTURAL CONCRETE WALL / PARETE NON STRUTTURALE IN CALCESTRUZZO
	STEEL GRATING FLOORING / PAVIMENTAZIONE CON GRIGLIA DI ACCIAIO
	GREEN-BROWN TILES PAVING / PAVIMENTAZIONE CON PIASTRELLE VERDI/MARRONI
	EXTERNAL PORCH WITH CONCRETE TILES / PORTICATO ESTERNO CON PIASTRELLE DI CLS
	PERVIOUS CONCRETE WALKWAY / MARCIAPIEDE IN CLS DRENANTE
	ISOCUPOLEX CRAWLSPACE SYSTEM / VESPAGIO CON ISOCUPOLEX

ABBREVIATIONS/ABBREVIAZIONI	
FGL	Finished Ground Level / Livello Finito di Terra
SS	Suspended Slab / Piastra Sospesa
SC	Suspended Ceiling / Controsoffitto
RF	Raised Floor / Pavimento Galleggiante
FRI	Flat Roof Inlet / Caditoia per Tetto Piano
LV/SG	Low Voltage Switch Gear / Quadro di Bassa Tensione
MVSG	Medium Voltage Switch Gear / Quadro di Media Tensione
HVAC	Heating Ventilation Air Conditioning / Riscaldamento Ventilazione Aria Condizionata
UPS	Uninterruptible Power Supply / Gruppo di Continuità
ELS	Emergency Lighting System / Sistema di Illuminazione di Emergenza
CPS	Continuous Power Supply / Alimentazione Continua
AVAS	Audio, Visual & Alerting System / Sistema di Allarme Audio Visivo
DCS	Distributed Control System / Sistema di Controllo Distribuito
CWS	Curtain Wall System / Sistema per Facciate Continue
CT	Cables Transit / Passaggio Cavi
HSE	Health and Safety Executive / Controllo per la Sicurezza sul Lavoro
WC m	Toilet male / Servizi Igienici per Uomini
WC fm	Toilet female / Servizi Igienici per Donne
WC d	Toilet disable / Servizi Igienici per Disabili
WSSB-IDxx	Workshop/Storage/Staff Building Internal Door / Porta Interna
WSSB-EDxx	Workshop/Storage/Staff Building External Door / Porta Esterna
WSSB-Wxxx	Workshop/Storage/Staff Building Windows / Finestra
WSSB-Cxxx	Workshop/Storage/Staff Building Grillage / Griglia
WJ	Window Jalousie / Veneziana Finestra

MATERIALS / COLOURS		SYMBOLS / SIMBOLI	
MATERIALI / COLORI		MATERIALI / COLORI	
	HYDRAULIC LIME PLASTER / INTONACO DI CALCE IDRALICA		FINISHED FLOOR LEVEL / QUOTA DI PAVIMENTO FINITO
	LARGE SIZE MASONRY IN "PIETRA LECCESE" / MURATURA IN "PIETRA LECCESE"		

- REMARKS / NOTE**
- GROUND ELEVATION 0,00 CORRESPOND TO: 40,5 m a.s.l.
 - L'ELEVAZIONE 0,00 DEL TERRENO CORRISPONDE A: 40,5 m s.l.m.
 - ALL DIMENSIONS AND ELEVATIONS ARE IN m
 - DIMENSIONI ED ELEVAZIONI SONO ESPRESSE IN METRI
 - FOLLOWING ITEMS WILL BE SHOWN/MODIFIED ACCORDING TO DETAIL ENGINEERING DEVELOPMENT:
 - CABLES, PIPES AND DUCT TRANSIT THROUGH WALLS AND SLAB
 - POSITION OF EQUIPMENTS
 - I SEGUENTI ELEMENTI SARANNO MOSTRATI/MODIFICATI IN ACCORDO CON LO SVILUPPO DELL'INGEGNERIA DI DETTAGLIO:
 - PASSAGGI DI CAVI, TUBAZIONI E CONDOTTI ATTRAVERSO PARETI E SOLETTE
 - POSIZIONE DELLE APPARECCHIATURE


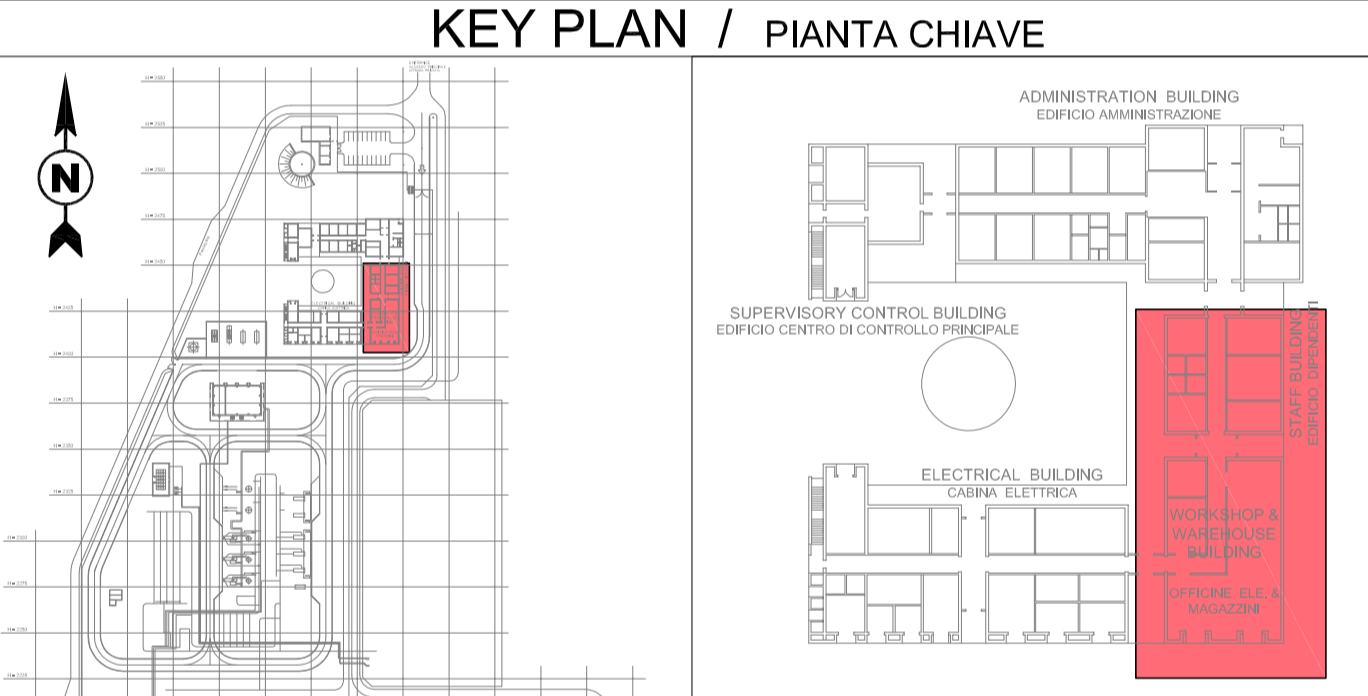


KEY PLAN
MAIN BUILDING
PIANTA CHIAVE
EDIFICIO PRINCIPALE


CONTRACTOR DOCUMENT NUMBER		REVISION NO.	
N. DOCUMENTO APPALTATORE		REVISIONE N.	
7900-BH-004030		1	

REV.	REMARK / DESCRIPTION	PREP ELA.	VFY VER.	APR APP.	DATE DATA
1	Issued for construction	BARILETTI DEL GROSSO	LEVANTINI PIROMALLI		31-01-2017
0	Issued for construction	BARILETTI DEL GROSSO	LEVANTINI PIROMALLI		04-11-2016
A	Issued for review	BARILETTI DEL GROSSO	LEVANTINI PIROMALLI		05-08-2016

PROJECT TITLE		TRANS ADRIATIC PIPELINE		TAG NUMBERS	
TITOLO PROGETTO		GASDOTTO TRANS ADRIATICO		SIGLA	
WORKSHOP/STORAGE/STAFF BUILDING					
ARCHITECTURAL DRAWINGS					
(PLANS, VIEWS, SECTIONS)					
OFFICINA/MAGAZZINO/EDIFICIO DIPENDENTI - DISEGNI ARCHITETTONICI					
(PIANTE, VISTE, SEZIONI)					
Format	SCALE:	FACILITY CODE	SYSTEM NO.	SHEET	RD CODE
A1	1:100	IPR01	SISTEMA N. 930	3 of 4	-
DRAWING NO.	IPR01-C5521-930-Z-DZP-0001-01				REVISION NO.
DISEGNO N.					REVISIONE N.
					1

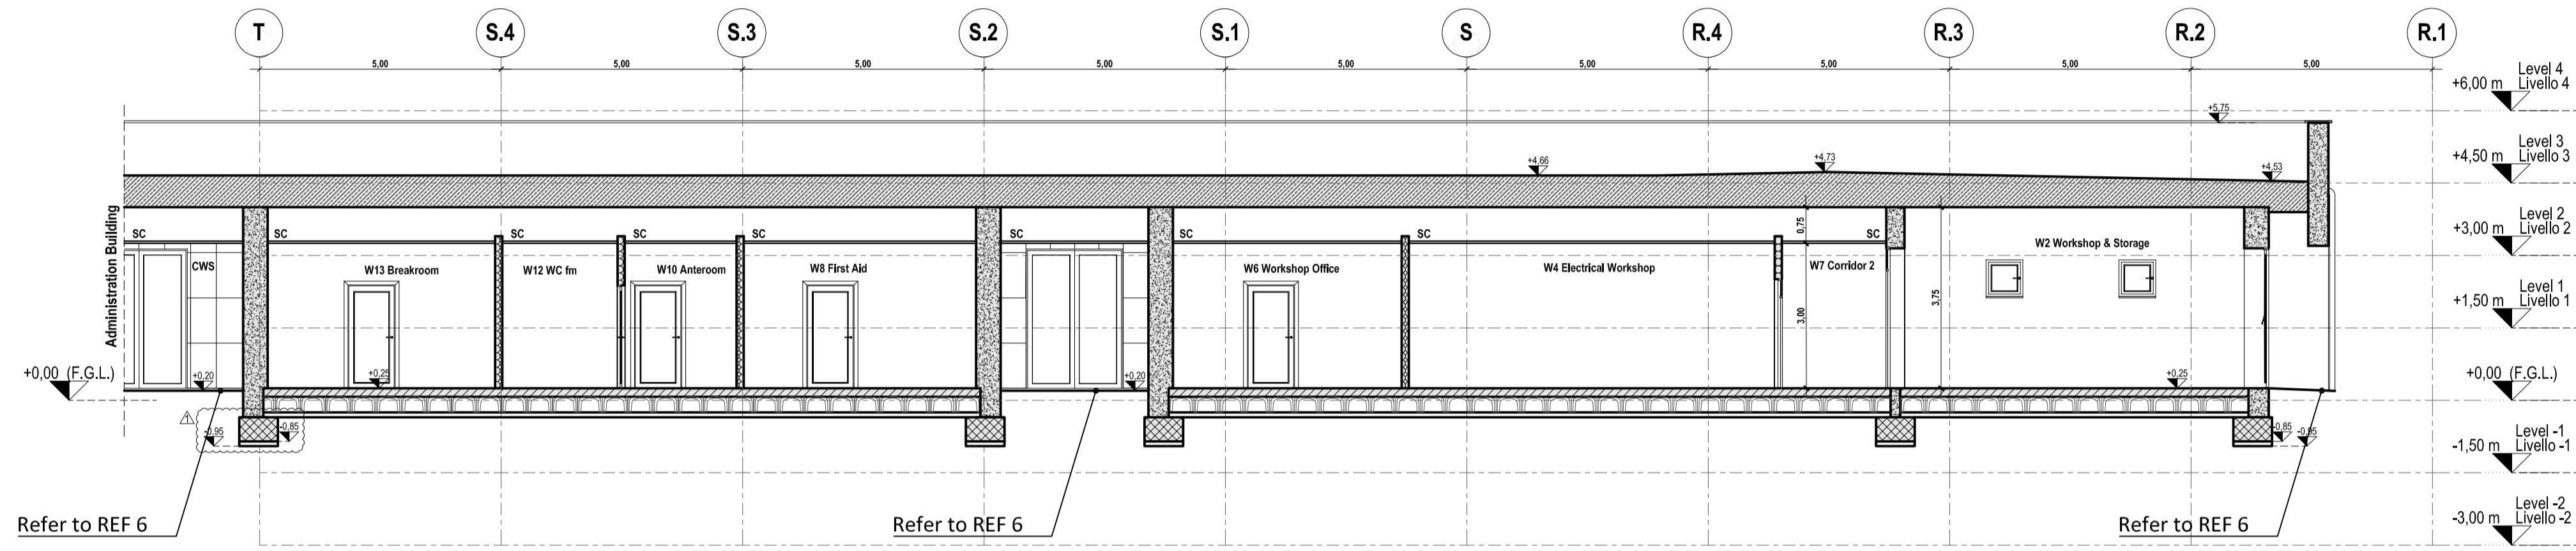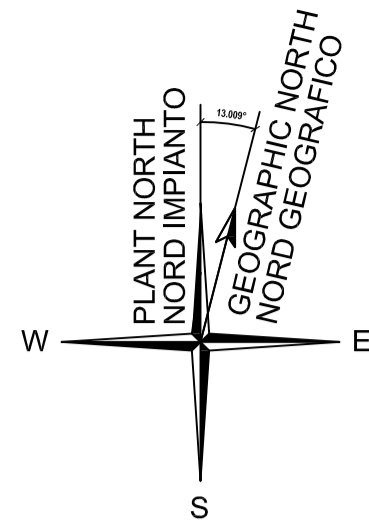

Sectional View T-T
Sezione T-T

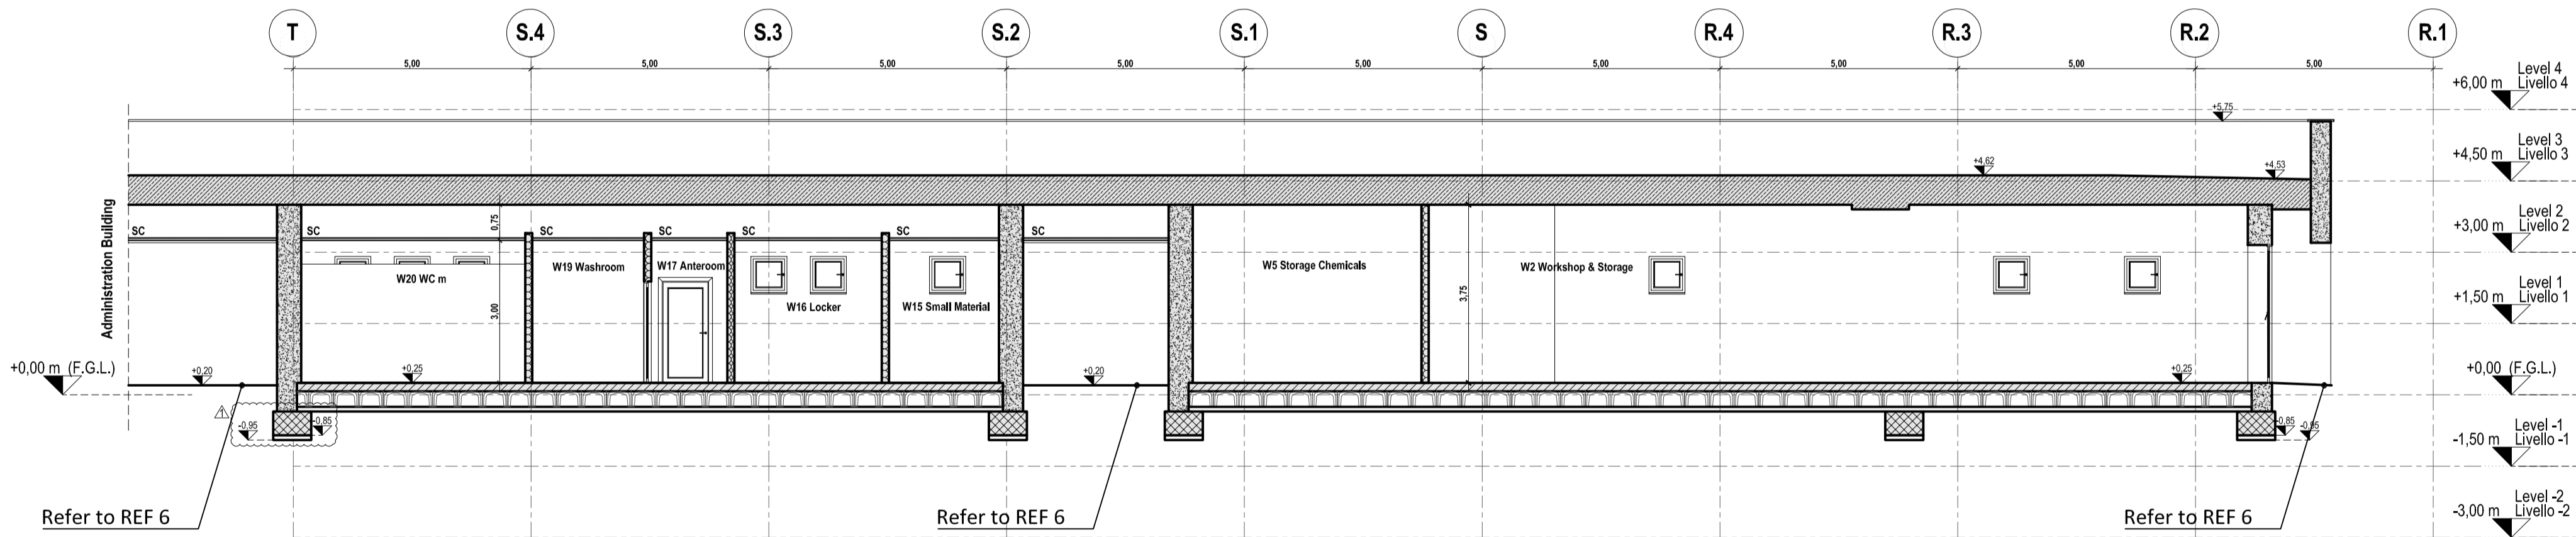


Sectional View U-U
Sezione U-U

REFERENCE DOCUMENTS / DOCUMENTI DI RIFERIMENTO	
NUMBER/NUMERO	TITLE/TITOLO
IPR01-C5521-300-Z-TSD-0001	REF 1: Design Specification for Buildings / Specifiche di Progettazione per gli Edifici
IPR01-C5521-930-Z-DZD-0001	REF 2: Workshop/Storage/Staff Building - Architectural Details / Officina/Magazzino/Edificio Dipendenti - Dettagli Architettonici
IPR01-C5521-930-Z-DZS-0001	REF 3: Workshop/Storage/Staff Building - Schedule of Finishing & MTO / Officina/Magazzino/Edificio Dipendenti - Tabella delle Finiture
IPR01-C5521-950-Z-DNC-0001	REF 4: Main Buildings - Structural Drawings Formwork and Reinforcement / Edifici Principali - Disegni Strutturali Casseri e Armature
IPR01-C5521-360-L-DLA-0001	REF 5: Piping Layout - Station Overview / Layout delle Tubazioni - Panoramica delle Stazioni
IPR01-C5521-950-Z-DQR-0001	REF 6: Building External Areas Arrangement / Disposizioni Aree Esterne agli Edifici

LEGEND / LEGENDA	
	STRUCTURAL WALL PARETE STRUTTURALE
	PARTITION WALL PARETE DIVISORIA
	PARTITION CONCRETE WALL PARETE DIVISORIA IN CLS
	STRUCTURAL ROOF SLAB PIASTRA STRUTTURALE DI COPERTURA
	STRUCTURAL FLOOR SLAB PIASTRA STRUTTURALE DI PAVIMENTAZIONE
	RAISED FLOOR PAVIMENTO GALLEGGIANTE
	CAST IN SITU FOUNDATION FONDAZIONI GETTATE IN OPERA
	NON STRUCTURAL CONCRETE WALL PARETE NON STRUTTURALE IN CALCESTRUZZO
	STEEL GRATING FLOORING PAVIMENTAZIONE CON GRIGLIA DI ACCIAIO
	GREEN-BROWN TILES PAVING PAVIMENTAZIONE CON PIASTRELLE VERDE/MARRONE
	EXTERNAL PORCH WITH CONCRETE TILES PORTICATO ESTERNO CON PIASTRELLE DI CLS
	PERVIOUS CONCRETE WALKWAY MARCIAPiede IN CLS DRENANTE
	ISOCUPOLEX CRAWL SPACE SYSTEM VESPAIO CON ISOCUPOLEX

MATERIALS / COLOURS	SYMBOLS / SIMBOLI
MATERIALI / COLORI	QUOTA DI PAVIMENTO FINITO
	FINISHED FLOOR LEVEL
	QUOTA DI PAVIMENTO FINITO

- REMARKS / NOTE**
- GROUND ELEVATION 0,00 CORRESPOND TO: 40,5 m a.s.l.
 - L'ELEVAZIONE 0,00 DEL TERRENO CORRISPONDE A: 40,5 m s.l.m.
 - ALL DIMENSIONS AND ELEVATIONS ARE IN m
 - DIMENSIONI ED ELEVAZIONI SONO ESPRESSE IN METRI
 - FOLLOWING ITEMS WILL BE SHOWN/MODIFIED ACCORDING TO DETAIL ENGINEERING DEVELOPMENT:
 - CABLES, PIPES AND DUCT TRANSIT THROUGH WALLS AND SLAB
 - POSITION OF EQUIPMENTS
 - I SEGUENTI ELEMENTI SARANNO MOSTRATI/MODIFICATI IN ACCORDO CON LO SVILUPPO DELL'INGEGNERIA DI DETTAGLIO:
 - PASSAGGI DI CAVI, TUBAZIONI E CONDOTTI ATTRAVERSO PARETI E SOLETTE
 - POSIZIONE DELLE APPARECCHIATURE

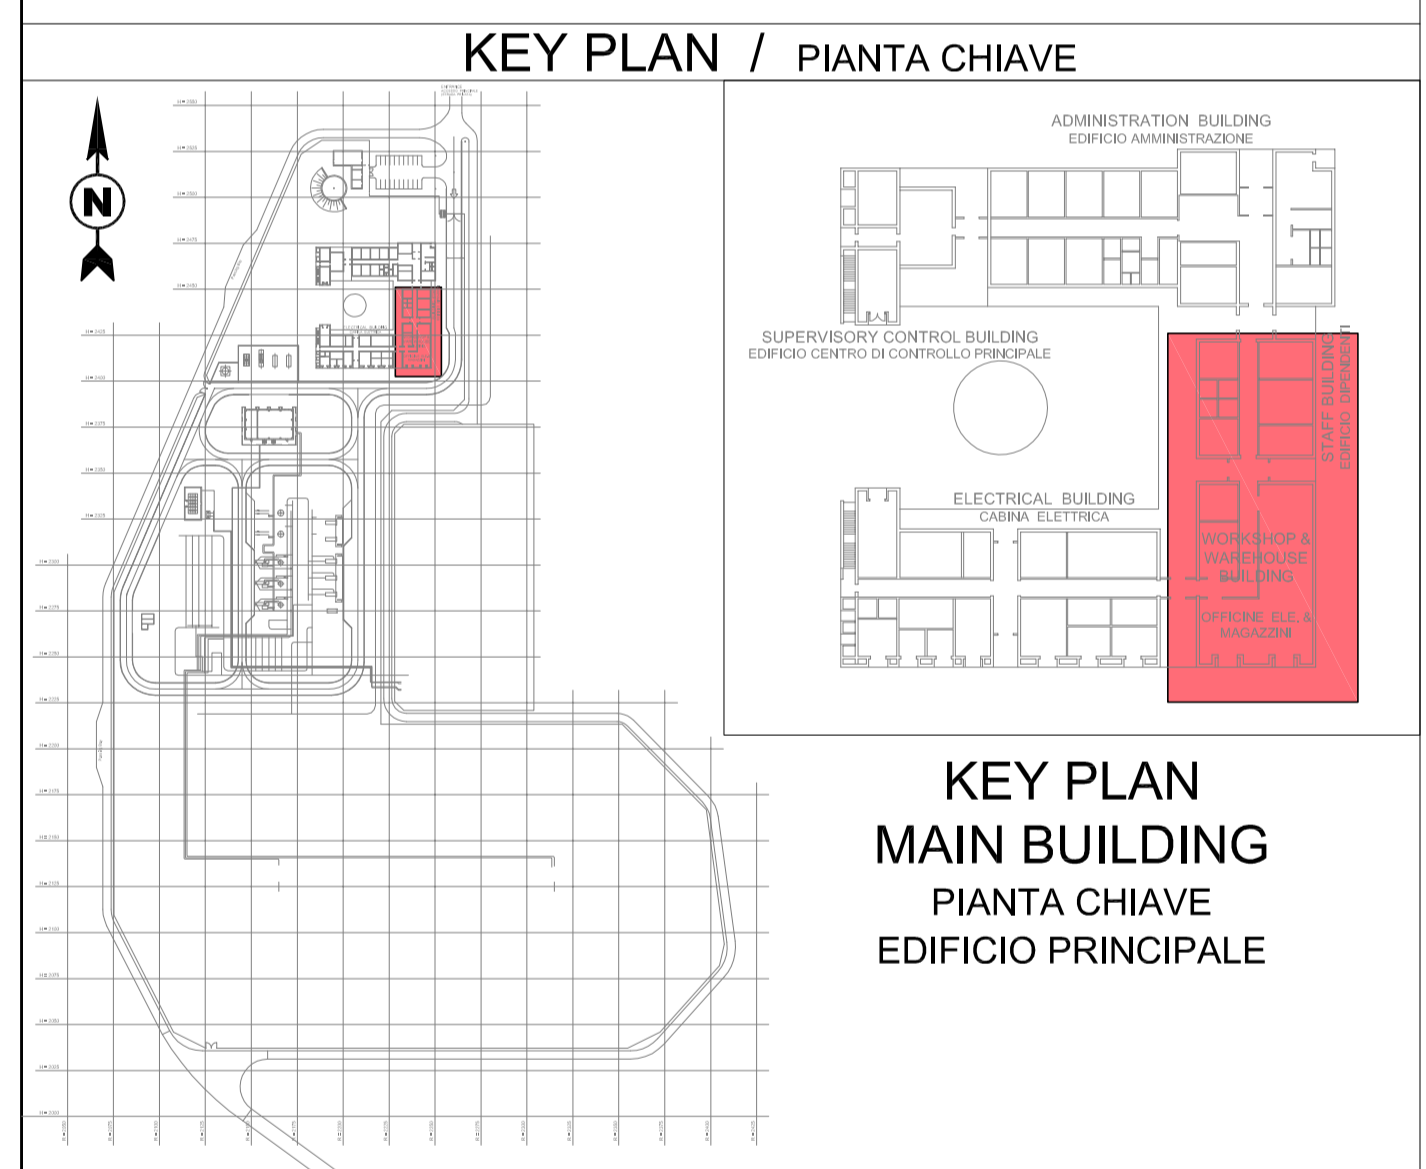

KEY PLAN
PIANTA CHIAVE
MAIN BUILDING
EDIFICIO PRINCIPALE

CONTRACTOR DOCUMENT NUMBER N. DOCUMENTO APPALTATORE 7900-BH-004030		REVISION NO. REVISIONE N. 1	
--	--	-----------------------------------	--

REV.	REMARK / DESCRIPTION NOTA/ DESCRIZIONE	PREP ELA.	VFY VER.	APR APP.	DATE DATA
1	Issued for construction	BARLETTI DEL GROSSO	LEVANTINI PIROMALLI		31-01-2017
0	Issued for construction	BARLETTI DEL GROSSO	LEVANTINI PIROMALLI		04-11-2016
A	Issued for review	BARLETTI DEL GROSSO	LEVANTINI PIROMALLI		05-08-2016

PROJECT TITLE / TITOLO PROGETTO: TRANS ADRIATIC PIPELINE / GASDOTTO TRANS ADRIATICO

DRAWING TITLE / TITOLO DISEGNO: WORKSHOP/STORAGE/STAFF BUILDING ARCHITECTURAL DRAWINGS (PLANS, VIEWS, SECTIONS) / OFFICINA/MAGAZZINO/EDIFICIO DIPENDENTI - DISEGNI ARCHITETTONICI (PIANTE, VISTE, SEZIONI)

Format / Formato: A1	SCALE / Scala: 1:100	FACILITY CODE / COD. IMPIANTO: IPR01	SYSTEM NO. / SISTEMA N.: 930	SHEET / FOGLIO: 4 of 4	RD CODE / CODICE RD: -	REVISION NO. / REVISIONE N.: 1
----------------------	----------------------	--------------------------------------	------------------------------	------------------------	------------------------	--------------------------------

IPR01-C5521-930-Z-DZP-0001-01