

Presentazione di osservazioni relative alla procedura di:

Valutazione di Impatto Ambientale (VIA) – art.24 co.3 D.Lgs.152/2006 e s.m.i.

II/La Sottoscritto/a

MAZZACAVALLLO DAVIDE

(Nel caso di persona fisica, in forma singola o associata)

II/La Sottoscritto/a

in qualità di legale rappresentante della Pubblica Amministrazione/Ente/Società/Associazione

(Nel caso di persona giuridica – società, ente, associazione, altro)

PRESENTA

ai sensi del D.Lgs.152/2006, le **seguenti osservazioni** al **Progetto**, sotto indicato.

Autostrada A31 Valdastico nord

OGGETTO DELLE OSSERVAZIONI

(Barrare le caselle di interesse; è possibile selezionare più caselle):

- ☐ Aspetti di carattere generale (es. struttura e contenuti della documentazione, finalità, aspetti procedurali)
- ☐ Aspetti programmatici (coerenza tra piano/programma/progetto e gli atti di pianificazione/programmazione territoriale/settoriale)
- ☒ Aspetti progettuali (proposte progettuali o proposte di azioni del Piano/Programma in funzione delle probabili ricadute ambientali)
- ☐ Aspetti ambientali (relazioni/impatti tra il piano/programma/progetto e fattori/componenti ambientali)
- ☐ Altro (specificare)

ASPETTI AMBIENTALI OGGETTO DELLE OSSERVAZIONI

(Barrare le caselle di interesse; è possibile selezionare più caselle):

- ☐ Atmosfera
- ☐ Ambiente idrico
- ☐ Suolo e sottosuolo
- ☐ Rumore, vibrazioni, radiazioni
- ☐ Biodiversità (vegetazione, flora, fauna, ecosistemi)
- ☐ Salute pubblica
- ☐ Beni culturali e paesaggio
- ☐ Monitoraggio ambientale
- ☐ Altro (specificare)

TESTO DELL' OSSERVAZIONE _

PASSAGGIO SOTTO VIADOTTO PIOVENE

ALLEGATO CON RELAZIONE

Tutti i campi del presente modulo devono essere debitamente compilati. In assenza di completa compilazione del modulo l'Amministrazione si riserva la facoltà di verificare se i dati forniti risultano sufficienti al fine di dare seguito alle successive azioni di competenza.

ELENCO ALLEGATI

Allegato 1 - Dati personali del soggetto che presenta l'osservazione

Allegato 2 - Copia del documento di riconoscimento in corso

Allegato XX 3 Relazione.

(inserire numero e titolo dell'allegato tecnico se presente)

ALLEGATO 4 COPIA PROGETTO ABI

Luogo e data

COGOLLO DEL CENGIO 27 OTTOBRE 2017

(inserire luogo e data)

Il/La dichiarante


(Firma)

RELAZIONE



Il passaggio di un'arteria primaria, richiede sempre un'attenta analisi ma non sempre, tutti i particolari possono essere captati nella stesura dei progetti. La mia osservazione, essendo un cittadino di Mosson di Cogollo del Cengio, voleva riportare l'attenzione sul "VIADOTTO PIOVENE" più in particolare sulla riva sinistra orografica del torrente Astico esattamente al m 1100 del progetto. L'autostrada arriva proprio in quel punto sul suolo del comune di Cogollo precisamente, nella zona di campagna posta nel confine con il comune di Caltrano. In questa zona vi sono in riva all'Astico dei sentieri e delle strade vicinali non asfaltate che quotidianamente vengono percorse da proprietari dei fondi, mezzi agricoli, adulti e bambini a passeggio tra la natura talvolta con animali domestici e pure parecchi velocipedisti. Queste strade, così come i prati, con il passaggio dell'autostrada da come si evince nel progetto, purtroppo verranno tagliate e con loro la possibilità di poter continuare a percorrere la riva sinistra dell'Astico e di raggiungere i fondi posti dalla parte opposta dell'infrastruttura se non facendo un giro di circa 2 km. Da qui prende spunto la mia osservazione che in effetti risulta essere molto semplice di facile eseguibilità sfruttando l'andamento del terreno ma allo stesso, di FONDAMENTALE IMPORTANZA. Vorrei che venga previsto un passaggio sotto il "viadotto Piovene" nella sponda di Cogollo largo almeno 3m ed alto almeno 4,5 / 5 m (anche con l'inserimento di un modulo in cemento armato) per fare in modo che ci sia continuità come tutt'ora con suddette strade evitando di dover fare un giro inutile ed "assurdo" per ricongiungersi nei prati tagliati fuori. Questo attraversamento renderebbe meno i disagi che già questa opera porta nelle nostre campagne e favorirebbe l'interconnessione di strade ciclabili tra i comuni di Cogollo, Caltrano e Piovene Rocchette data anche la previsione della sistemazione dell'ardito ponte della vecchia ferrovia Rocchette Asiago) inserito nelle opere di compensazione, favorendo così un anello di mobilità ideale per la bici o il trekking nei nostri territori. Non ultimo come importanza, volevo ricordare che proprio la riva sinistra (bosco ceduo misto con rovi e sterpaglie) sia stata interessata da incendi e quindi, io che sono pure Vigile del Fuoco ritengo il sottopassaggio molto utile se non indispensabile nel caso di incendio della zona per poter passare da una parte all'altra in modo semplice e veloce con un mezzo anti incendio boschivo o con modulo ottimizzando così le operazioni di spegnimento. Sicuro di un vostro interesse e di un positivo esito della proposta vi porgo distinti saluti.

Cogollo del Cengio (VI), 27 ottobre 2017.

In fede

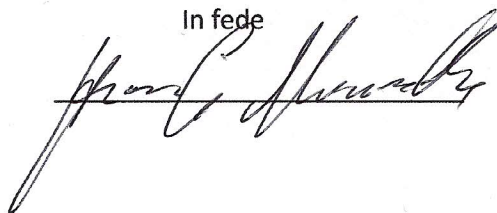

Allegato 4

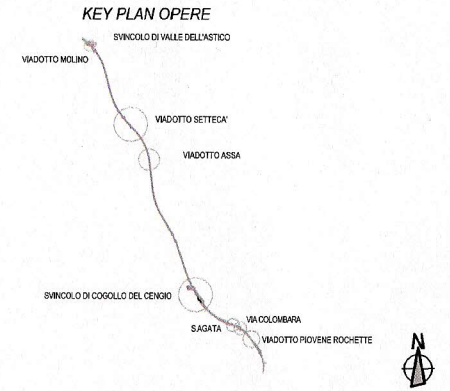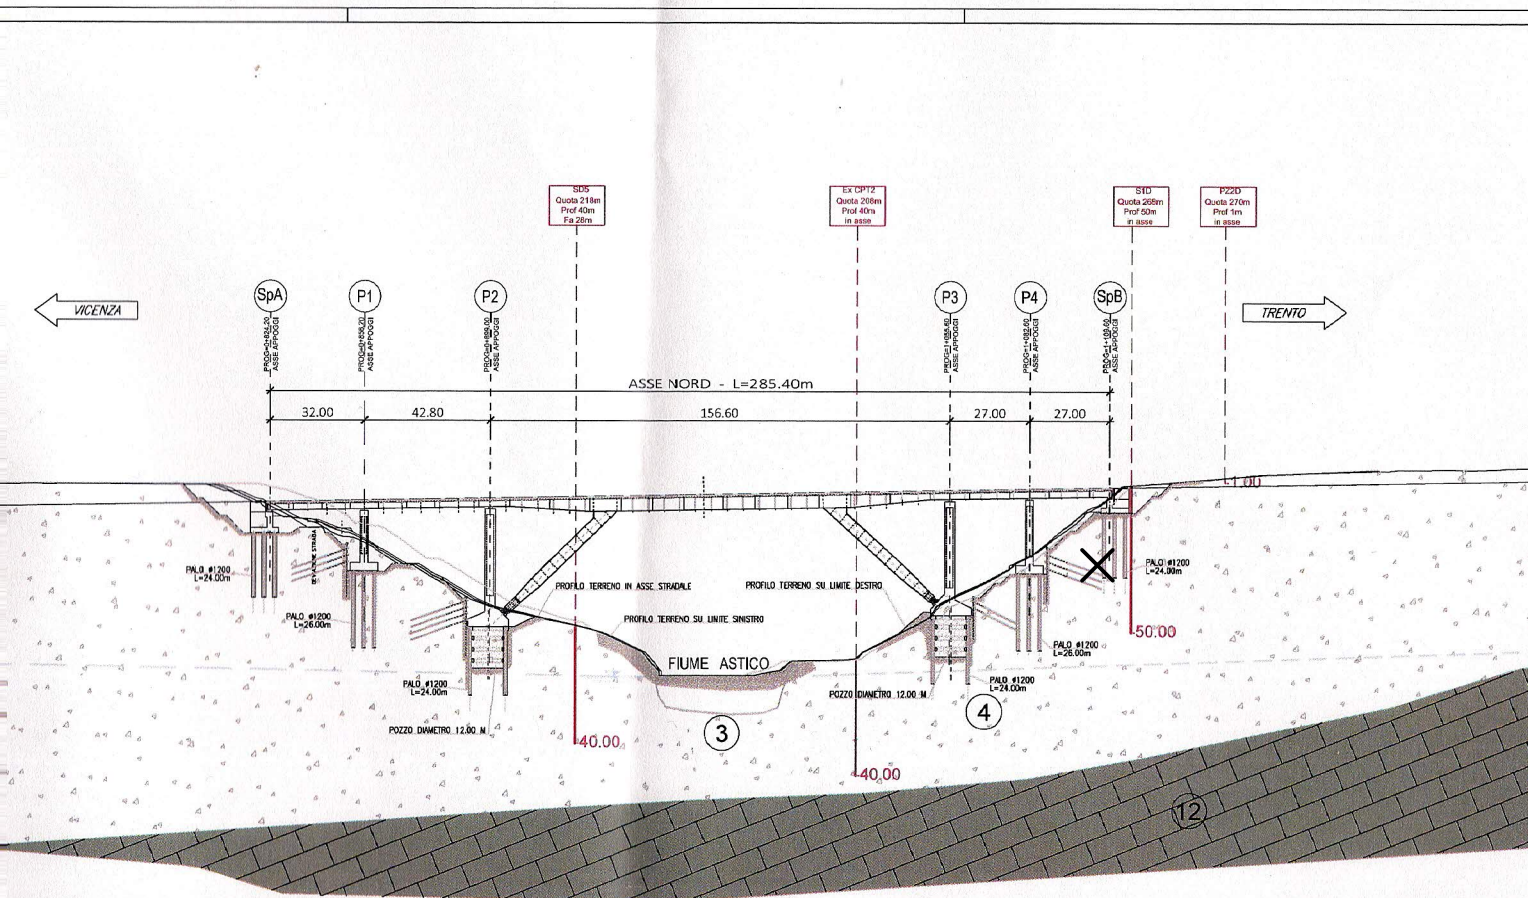

208.00	207.51	206.80	206.21	205.57	205.10	272.01
207.51	207.00	206.50	206.00	205.50	205.00	267.00
800.00	820.10	835.10	850.00	865.00	880.00	900.00
1000.00	1050.00	1100.00	1150.00	1200.00	1250.00	1300.00
LUVIOLACIALI E ALLUVIONALI TERRAZZATI			DEPOSITI ALLUVIONALI RECENTI E ATTUALI			
E ADDENSATA. MATERIALE ETEROGENEO ED ETROPICO (CALCARI, DOLOMIE, VULCANITI). OCCHI LAPIDEI; LOCALI ORIZZONTI CEMENTATI NEGLI STRATI PIU' SUPERFICIALI			GHIAIE E CIOTTOLI			
RISCHIO BASSO			SABBIOSO LIMOSI			
NESSUNA SORGENTE CENSITA.			NESSUN RISCHIO			
			NESSUNA SORGENTE CENSITA. POZZI A			
			DEPOSITI FLUVIOLACIALI E ALLUVIONALI TERRAZZATI			
			GHIAIA E SABBIA IN MATRICE LIMOSA FORTEMENTE ADDENSATA. MATERIALE ETEROGENEO ED ETROPICO (CALCARI, DOLOMIE, VULCANITI). PRESENZA DI POSSIBILI FRAMMENTI E BLOCCHI LAPIDEI; LOCALI ORIZZONTI CEMENTATI NEGLI STRATI PIU' SUPERFICIALI			
			RISCHIO BASSO			
			NESSUNA SORGENTE CENSITA			

Autostrada Brescia Verona Vicenza Padova SpA
Via Fiume Sile 11 - 37139 Verona
tel. 0458272222 Fax 0458200051 Casella Postale 48004 www.autobspd.it

RINA
REGISTRO ITALIANO NAVALE
VERBA - VERONA - VICENZA - PADOVA

AUTOSTRADA VALDASTICO
A31 NORD
1° LOTTO
 Piovene Rocchette - Valle dell'Astico