


Allegato C

## Stratigrafie e Moduli di Campo


# Piezometro: MW1

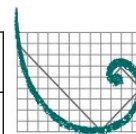


**ERM**  
ERM Italia S.p.A.  
Via San Gregorio 38  
20124 Milano  
tel. 02/674401  
fax 02/67078382  
info.italy@erm.com

Progetto	0187952	Metodo di perforazione	Carotaggio Continuo
Cliente	Snowstorm srl	Società esecutrice	Eurogeo srl
Località	Termoli (CB)	Diametro perforazione (mm)	131/152
Data	13/03/2013	Diametro tubazione (")	3
Rilevatore	Daniele Baldi	Profondità (m da p.c.)	10,5
Latitudine	4662539,286	Quota p.c. (m s.l.m.)	7,594
Longitudine	997021,500	Quota b.p. (m s.l.m.)	7,457

Profondità	Litologia	Descrizione	Note	ppmVOC	Campioni	Schema piezometro
------------	-----------	-------------	------	--------	----------	-------------------

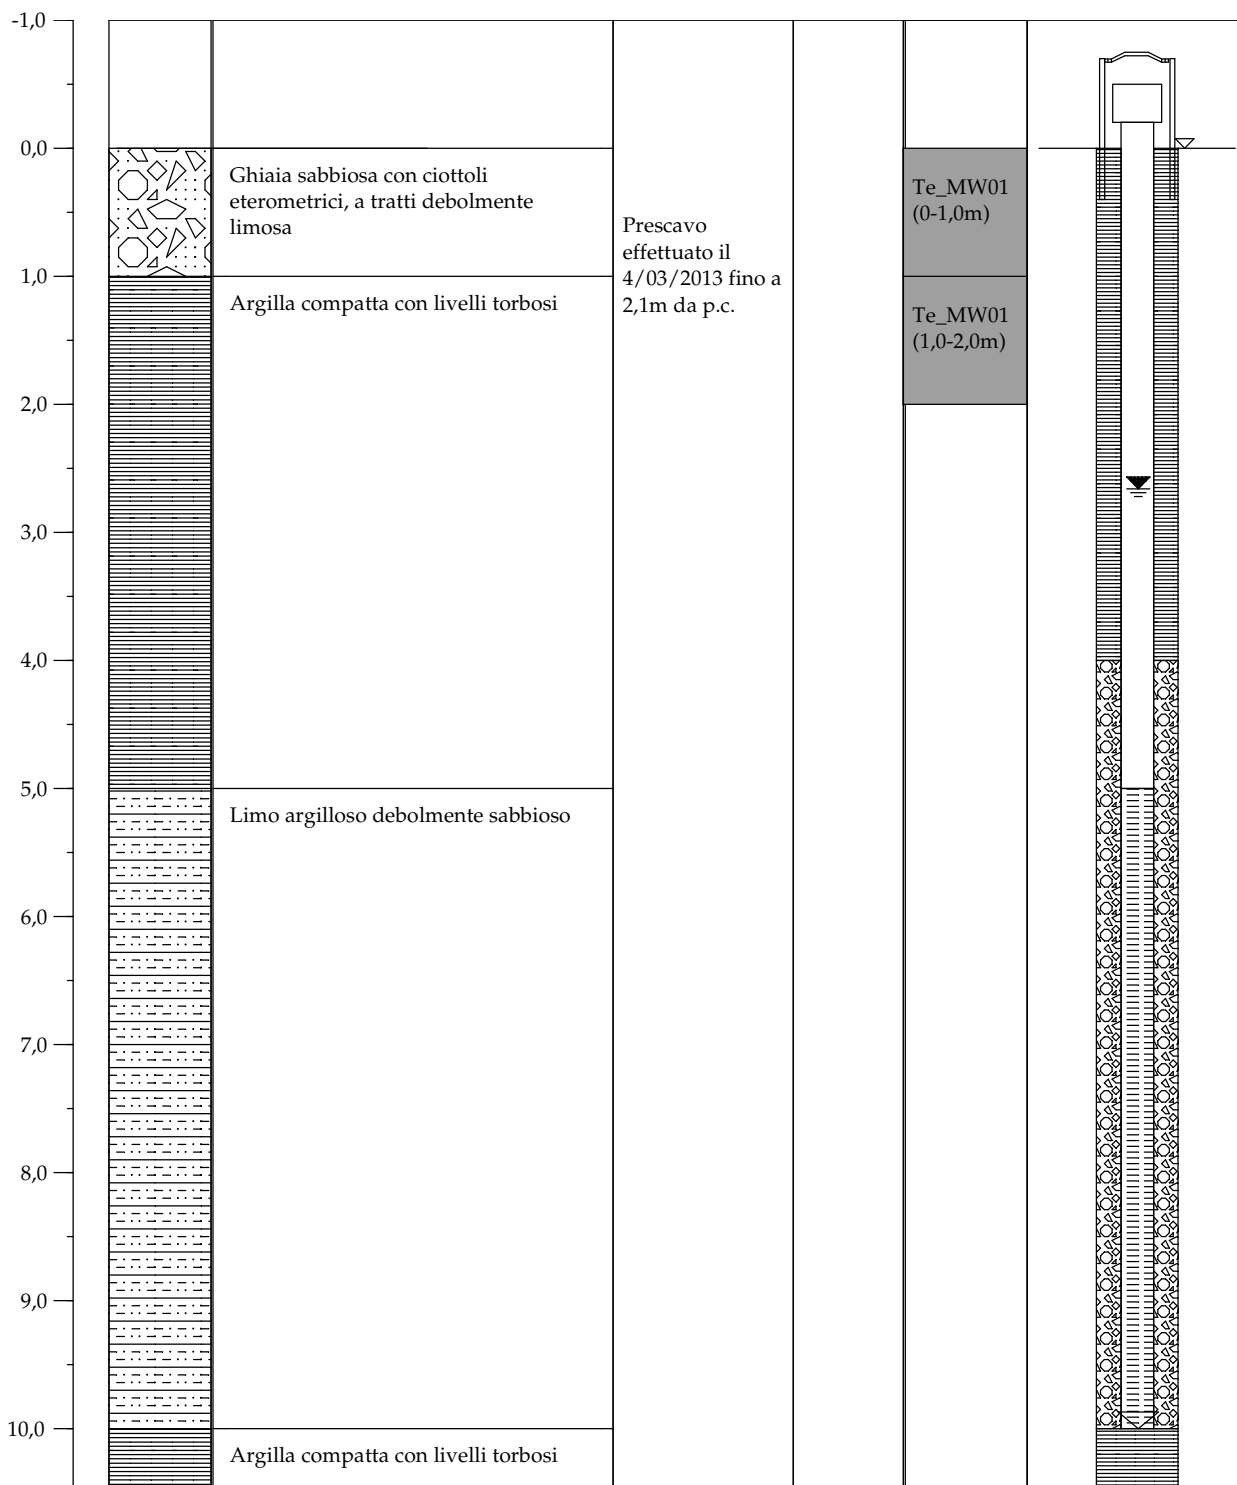


# Piezometro: MW2

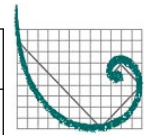

**ERM**  
ERM Italia S.p.A.  
Via San Gregorio 38  
20124 Milano  
tel. 02/674401  
fax 02/67078382  
info.italy@erm.com


<b>Progetto</b>	0187952	<b>Metodo di perforazione</b>	Carotaggio Continuo
<b>Cliente</b>	Snowstorm srl	<b>Società esecutrice</b>	Eurogeo srl
<b>Località</b>	Termoli (CB)	<b>Diametro perforazione (mm)</b>	131/152
<b>Data</b>	13/03/2013	<b>Diametro tubazione (")</b>	3
<b>Rilevatore</b>	Daniele Baldi	<b>Profondità (m da p.c.)</b>	12
<b>Latitudine</b>	4662515,210	<b>Quota p.c. (m s.l.m.)</b>	7,415
<b>Longitudine</b>	996997,257	<b>Quota b.p. (m s.l.m.)</b>	7,276

Profondità	Litologia	Descrizione	Note	ppmVOC	Campioni	Schema piezometro
------------	-----------	-------------	------	--------	----------	-------------------

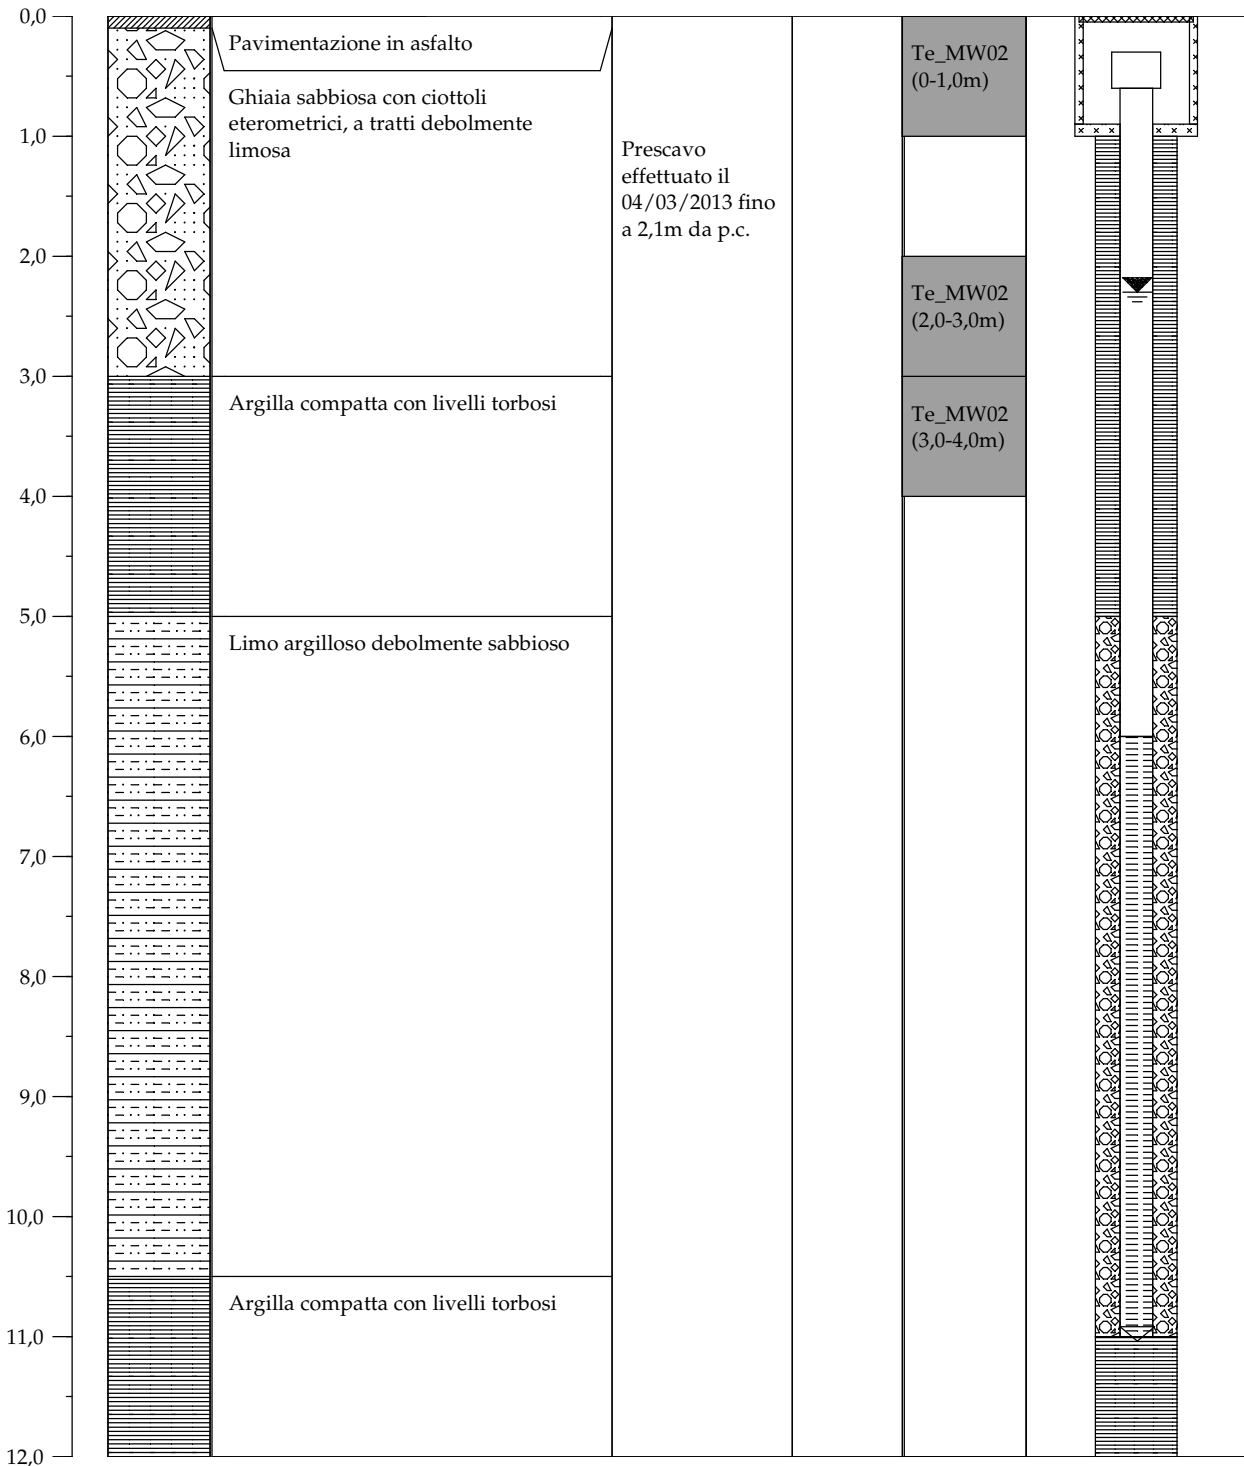


# Piezometro: MW3

Progetto	0187952	Metodo di perforazione	Carotaggio Continuo
Cliente	Snowstorm srl	Società esecutrice	Eurogeo srl
Località	Termoli (CB)	Diametro perforazione (mm)	131/152
Data	13/03/2013	Diametro tubazione (")	3
Rilevatore	Daniele Baldi	Profondità (m da p.c.)	12
Latitudine	4662436,813	Quota p.c. (m s.l.m.)	7,304
Longitudine	996998,583	Quota b.p. (m s.l.m.)	7,148

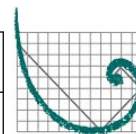


**ERM**  
ERM Italia S.p.A.  
Via San Gregorio 38  
20124 Milano  
tel. 02/674401  
fax 02/67078382  
info.italy@erm.com

Profondità	Litologia	Descrizione	Note	ppmVOC	Campioni	Schema piezometro
------------	-----------	-------------	------	--------	----------	-------------------

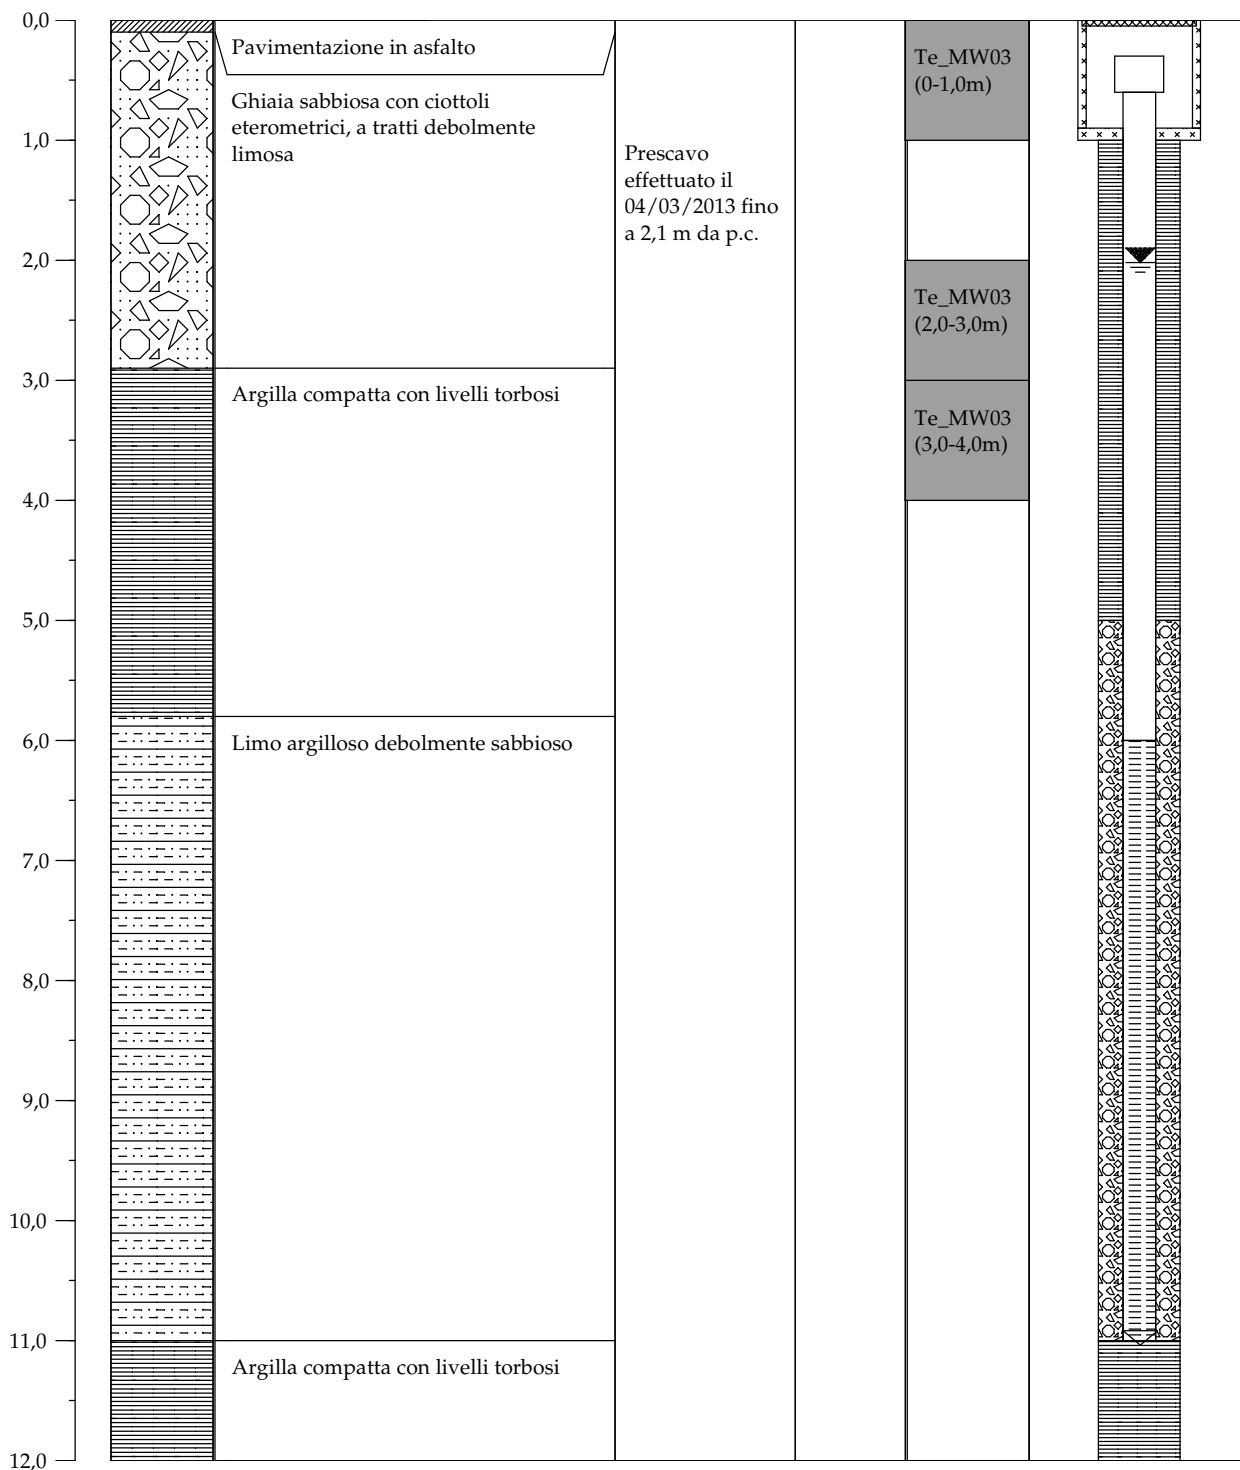


# Piezometro: MW4

Progetto	0187952	Metodo di perforazione	Carotaggio Continuo
Cliente	Snowstorm srl	Società esecutrice	Eurogeo srl
Località	Termoli (CB)	Diametro perforazione (mm)	131/152
Data	14/03/2013	Diametro tubazione (")	3
Rilevatore	Daniele Baldi	Profondità (m da p.c.)	12
Latitudine	4662436,813	Quota p.c. (m s.l.m.)	7,304
Longitudine	996998,583	Quota b.p. (m s.l.m.)	7,148

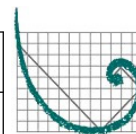


**ERM**  
ERM Italia S.p.A.  
Via San Gregorio 38  
20124 Milano  
tel. 02/674401  
fax 02/67078382  
info.italy@erm.com

Profondità	Litologia	Descrizione	Note	ppmVOC	Campioni	Schema piezometro
------------	-----------	-------------	------	--------	----------	-------------------

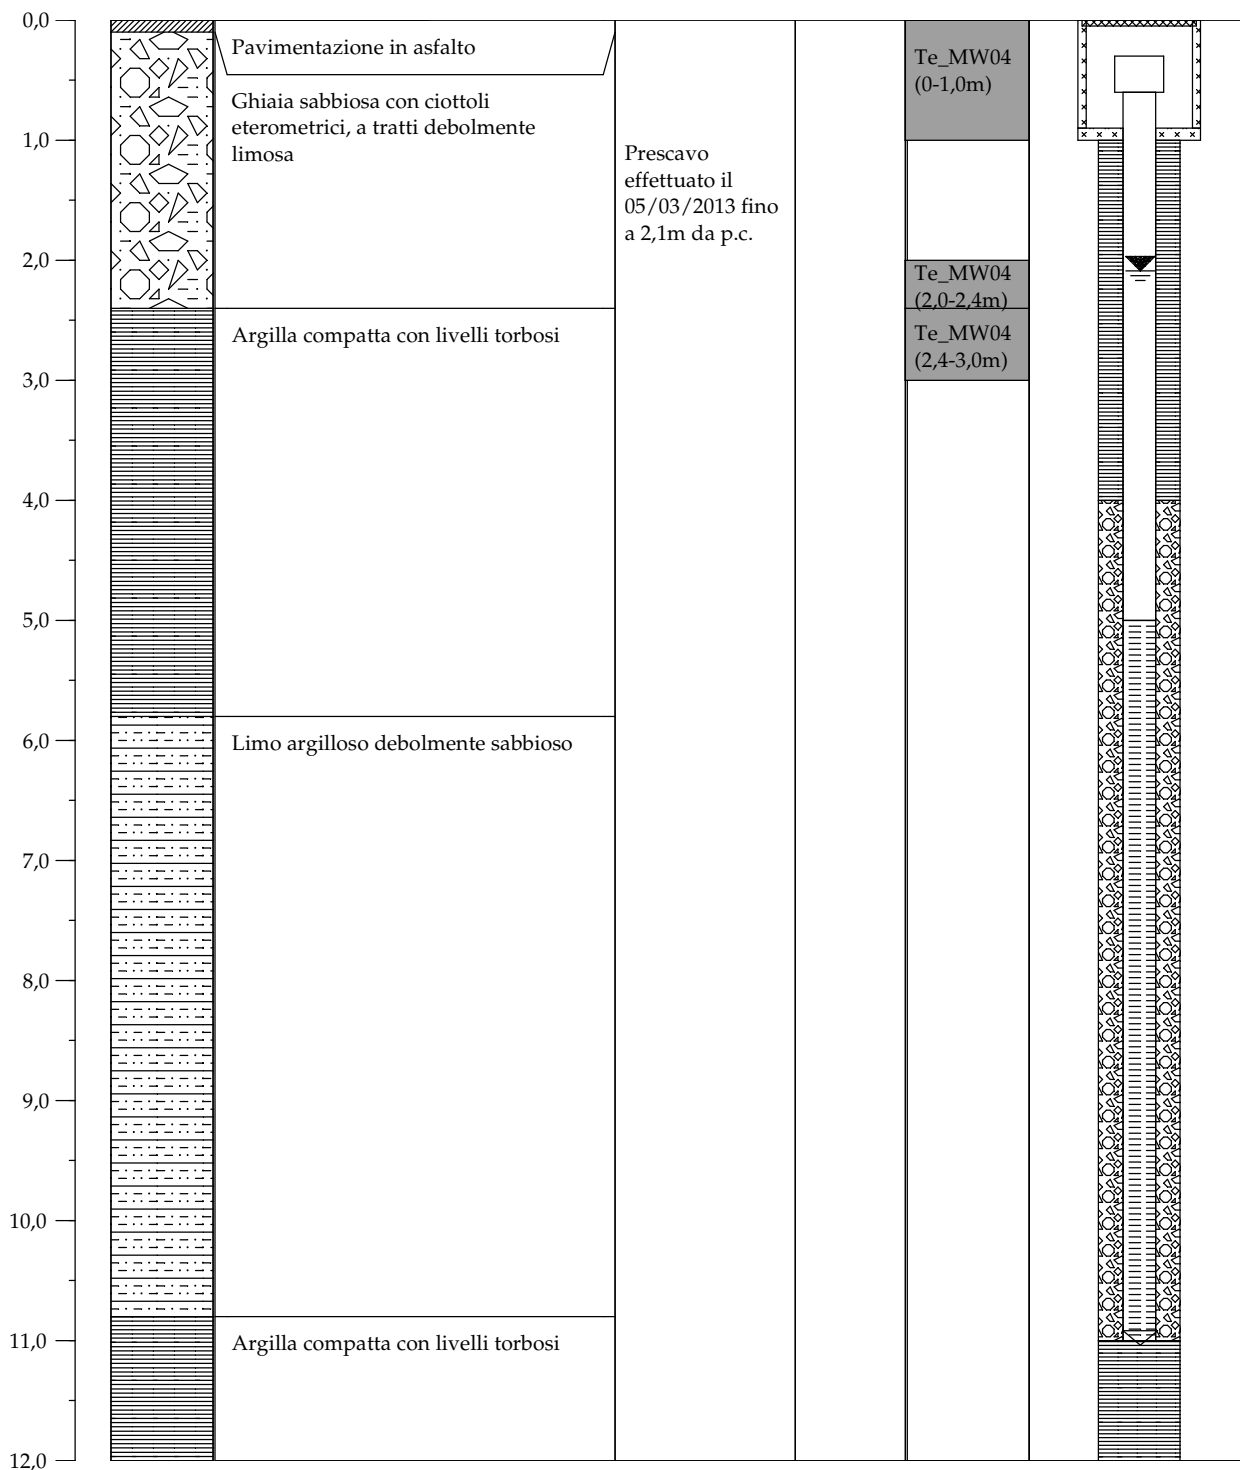


# Piezometro: MW5

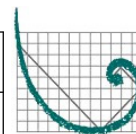

**ERM**  
ERM Italia S.p.A.  
Via San Gregorio 38  
20124 Milano  
tel. 02/674401  
fax 02/67078382  
info.italy@erm.com


<b>Progetto</b>	0187952	<b>Metodo di perforazione</b>	Carotaggio Continuo
<b>Cliente</b>	Snowstorm srl	<b>Società esecutrice</b>	Eurogeo srl
<b>Località</b>	Termoli (CB)	<b>Diametro perforazione (mm)</b>	131/152
<b>Data</b>	12/03/2013	<b>Diametro tubazione (")</b>	3
<b>Rilevatore</b>	Daniele Baldi	<b>Profondità (m da p.c.)</b>	12
<b>Latitudine</b>	4662427,554	<b>Quota p.c. (m s.l.m.)</b>	7,258
<b>Longitudine</b>	997083,367	<b>Quota b.p. (m s.l.m.)</b>	7,149

Profondità	Litologia	Descrizione	Note	ppmVOC	Campioni	Schema piezometro
------------	-----------	-------------	------	--------	----------	-------------------

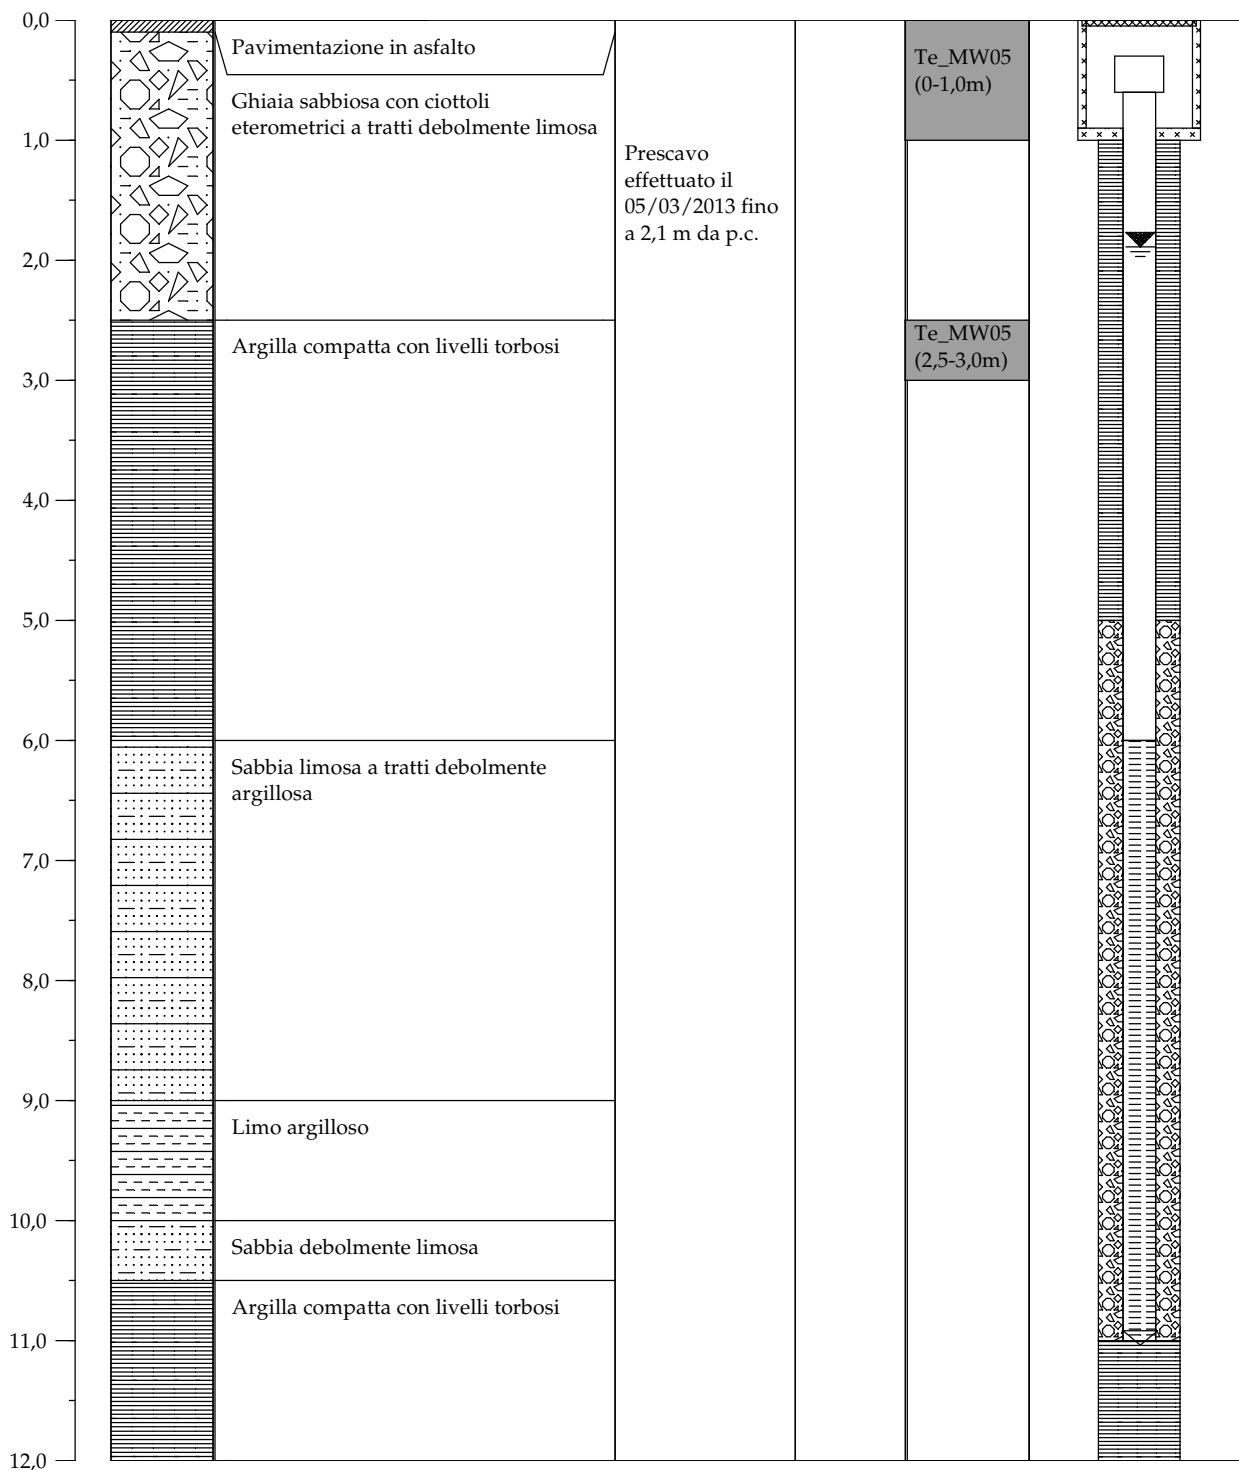


# Piezometro: MW6

Progetto	0187952	Metodo di perforazione	Carotaggio Continuo
Cliente	Snowstorm srl	Società esecutrice	Eurogeo srl
Località	Termoli (CB)	Diametro perforazione (mm)	131/152
Data	14/03/2013	Diametro tubazione (")	3
Rilevatore	Daniele Baldi	Profondità (m da p.c.)	12
Latitudine	4662422,801	Quota p.c. (m s.l.m.)	7,296
Longitudine	997137,120	Quota b.p. (m s.l.m.)	7,172

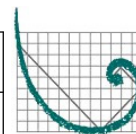


**ERM**  
ERM Italia S.p.A.  
Via San Gregorio 38  
20124 Milano  
tel. 02/674401  
fax 02/67078382  
info.italy@erm.com

Profondità	Litologia	Descrizione	Note	ppmVOC	Campioni	Schema piezometro
------------	-----------	-------------	------	--------	----------	-------------------

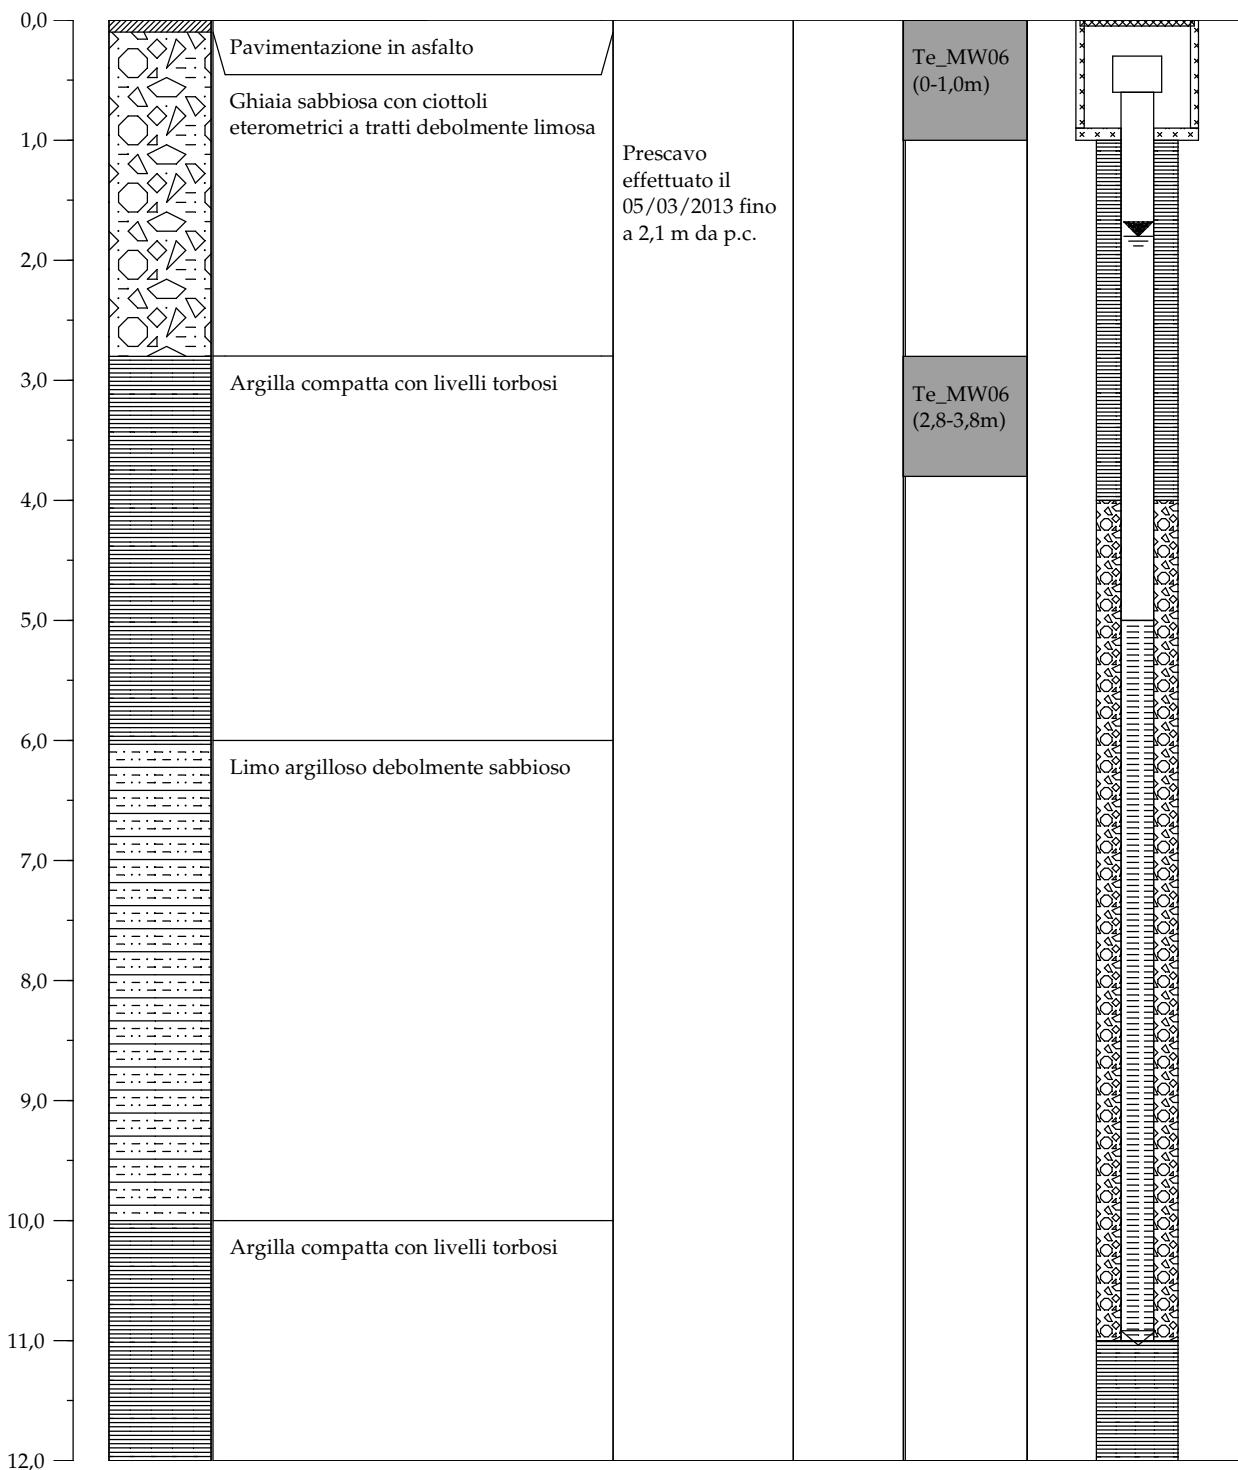


# Piezometro: MW7

Progetto	0187952	Metodo di perforazione	Carotaggio Continuo
Cliente	Snowstorm srl	Società esecutrice	Eurogeo srl
Località	Termoli (CB)	Diametro perforazione (mm)	131/152
Data	14/03/2013	Diametro tubazione (")	3
Rilevatore	Daniele Baldi	Profondità (m da p.c.)	12
Latitudine	4662510,834	Quota p.c. (m s.l.m.)	7,329
Longitudine	997095,371	Quota b.p. (m s.l.m.)	7,214

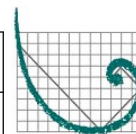

**ERM**  
ERM Italia S.p.A.  
Via San Gregorio 38  
20124 Milano  
tel. 02/674401  
fax 02/67078382  
info.italy@erm.com


Profondità	Litologia	Descrizione	Note	ppmVOC	Campioni	Schema piezometro
------------	-----------	-------------	------	--------	----------	-------------------

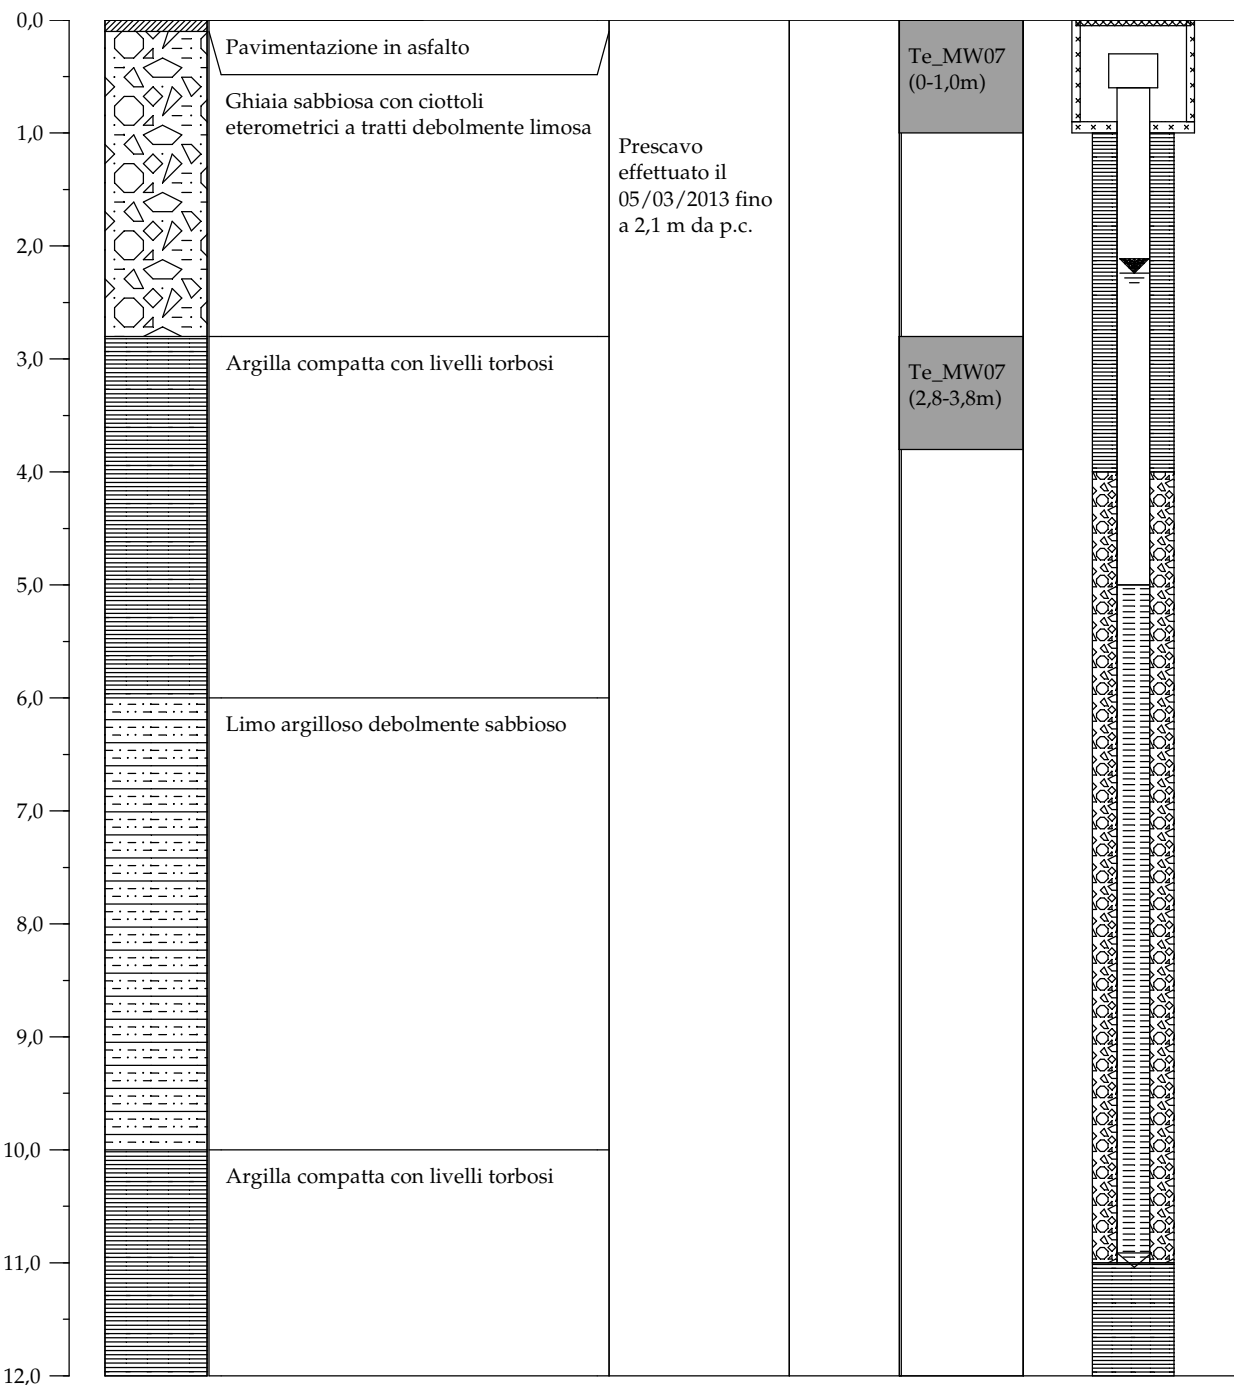




# Piezometro: MW8

Progetto	0187952	Metodo di perforazione	Carotaggio Continuo
Cliente	Snowstorm srl	Società esecutrice	Eurogeo srl
Località	Termoli (CB)	Diametro perforazione (mm)	131/152
Data	13/03/2013	Diametro tubazione (")	3
Rilevatore	Daniele Baldi	Profondità (m da p.c.)	12
Latitudine	4662555,846	Quota p.c. (m s.l.m.)	7,363
Longitudine	997080,400	Quota b.p. (m s.l.m.)	7,284

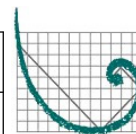


**ERM**  
ERM Italia S.p.A.  
Via San Gregorio 38  
20124 Milano  
tel. 02/674401  
fax 02/67078382  
info.italy@erm.com

Profondità	Litologia	Descrizione	Note	ppmVOC	Campioni	Schema piezometro
------------	-----------	-------------	------	--------	----------	-------------------

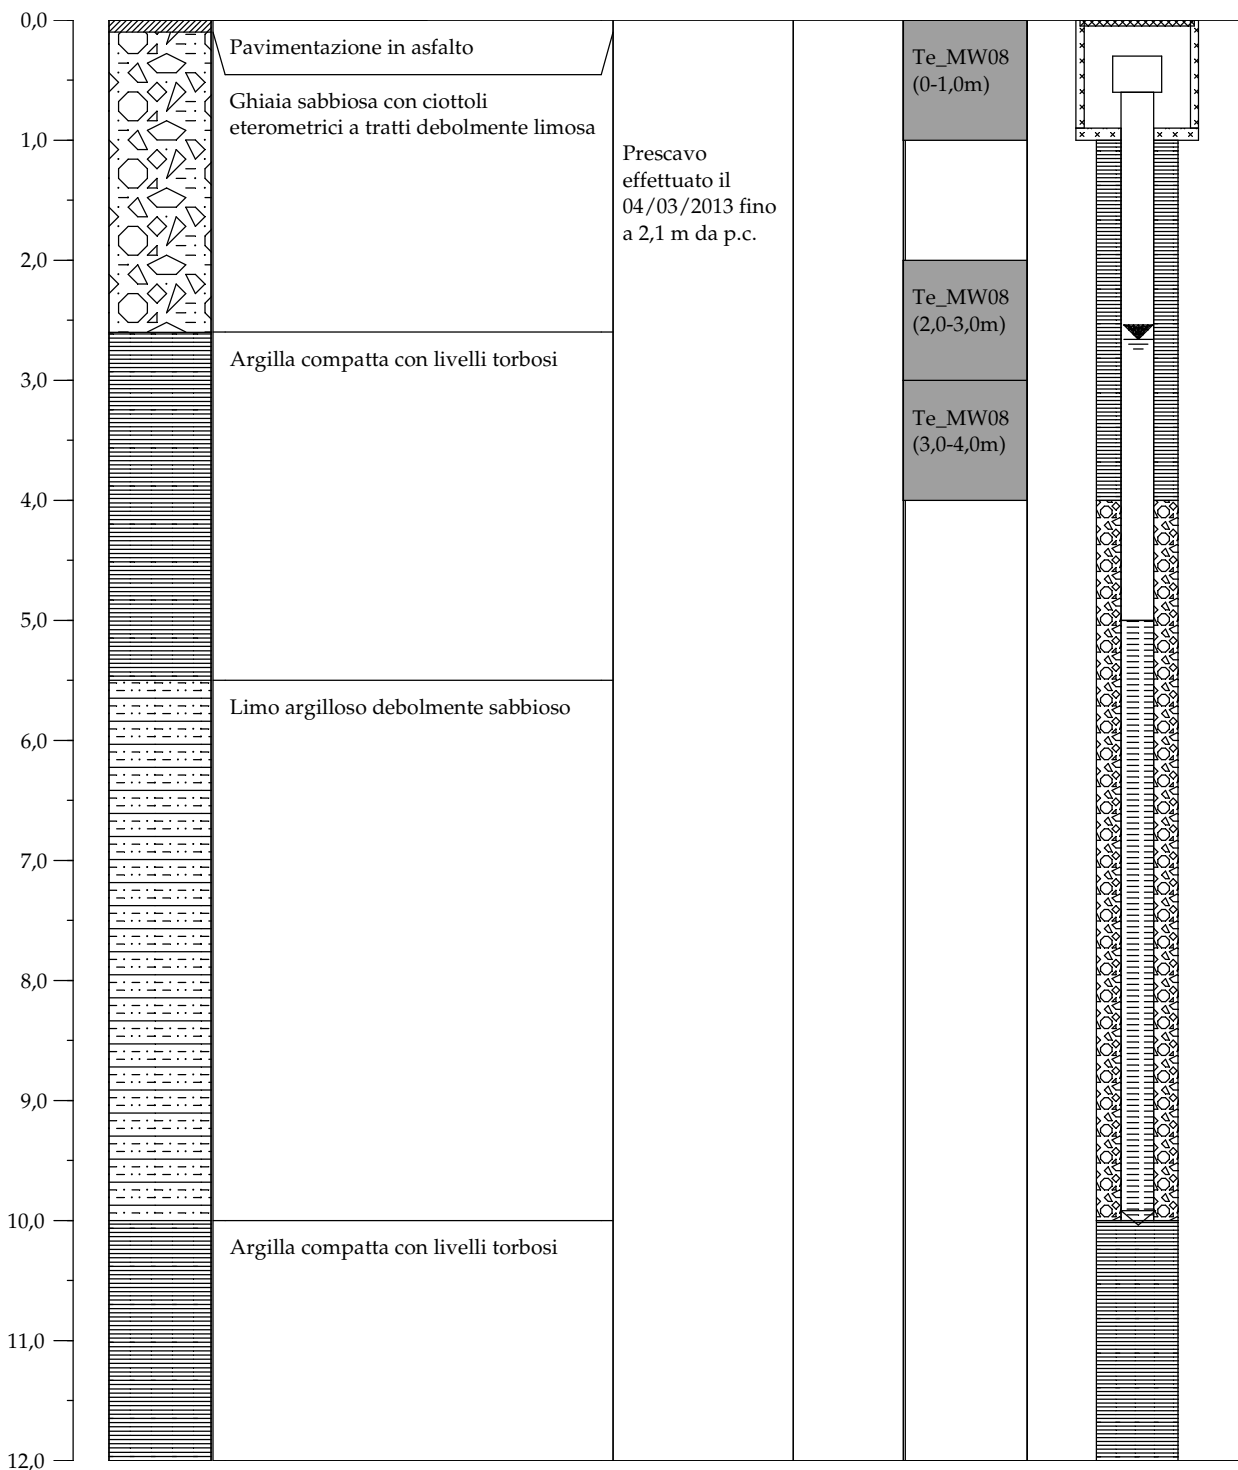


# Sondaggio: SB01

<b>Progetto</b>	0187952	<b>Metodo di perforazione</b>	<b>Carotaggio Continuo</b>
<b>Cliente</b>	Snowstorm srl	<b>Società esecutrice</b>	<b>Eurogeo srl</b>
<b>Località</b>	Termoli (CB)	<b>Diametro perforazione (mm)</b>	<b>131/152</b>
<b>Data</b>	12/03/2013	<b>Diametro tubazione (")</b>	-
<b>Rilevatore</b>	Daniele Baldi	<b>Profondità (m da p.c.)</b>	<b>3</b>
<b>Latitudine</b>	4662472,354	<b>Quota p.c. (m s.l.m.)</b>	<b>7,358</b>
<b>Longitudine</b>	996998,939	<b>Quota b.p. (m s.l.m.)</b>	-

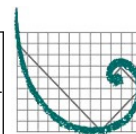


**ERM**  
ERM Italia S.p.A.  
Via San Gregorio 38  
20124 Milano  
tel. 02/674401  
fax 02/67078382  
info.italy@erm.com

Profondità	Litologia	Descrizione	Note	ppmVOC	Campioni
------------	-----------	-------------	------	--------	----------

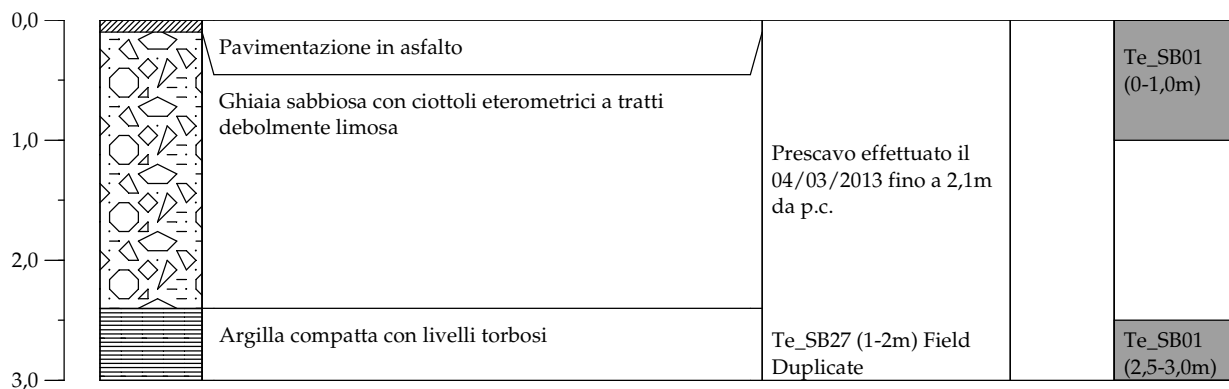


# Sondaggio: SB02

<b>Progetto</b>	0187952	<b>Metodo di perforazione</b>	<b>Carotaggio Continuo</b>
<b>Cliente</b>	Snowstorm srl	<b>Società esecutrice</b>	<b>Eurogeo srl</b>
<b>Località</b>	Termoli (CB)	<b>Diametro perforazione (mm)</b>	<b>131/152</b>
<b>Data</b>	12/03/2013	<b>Diametro tubazione (")</b>	-
<b>Rilevatore</b>	Daniele Baldi	<b>Profondità (m da p.c.)</b>	<b>3</b>
<b>Latitudine</b>	4662447,740	<b>Quota p.c. (m s.l.m.)</b>	<b>7,318</b>
<b>Longitudine</b>	996997,413	<b>Quota b.p. (m s.l.m.)</b>	-

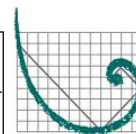


**ERM**  
ERM Italia S.p.A.  
Via San Gregorio 38  
20124 Milano  
tel. 02/674401  
fax 02/67078382  
info.italy@erm.com

Profondità	Litologia	Descrizione	Note	ppmVOC	Campioni
------------	-----------	-------------	------	--------	----------

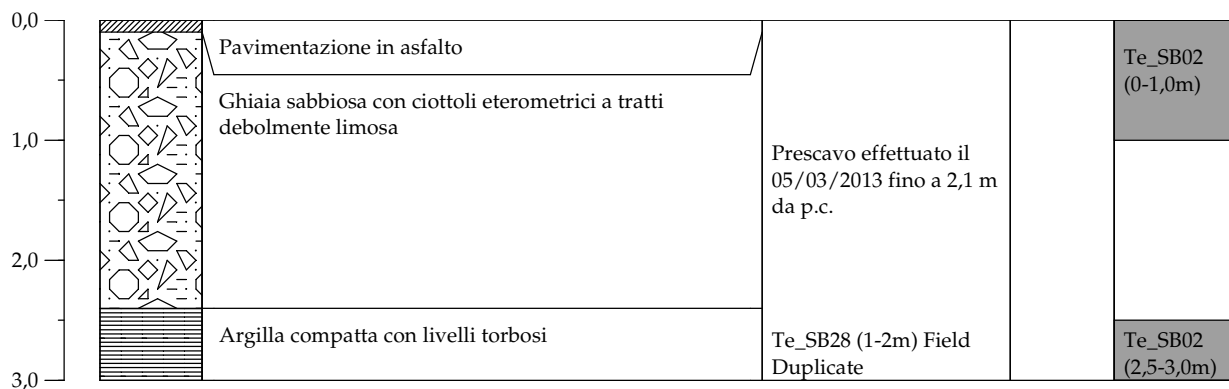


# Sondaggio: SB03

<b>Progetto</b>	0187952	<b>Metodo di perforazione</b>	<b>Carotaggio Continuo</b>
<b>Cliente</b>	Snowstorm srl	<b>Società esecutrice</b>	<b>Eurogeo srl</b>
<b>Località</b>	Termoli (CB)	<b>Diametro perforazione (mm)</b>	<b>131/152</b>
<b>Data</b>	11/03/2013	<b>Diametro tubazione (")</b>	-
<b>Rilevatore</b>	Daniele Baldi	<b>Profondità (m da p.c.)</b>	<b>3</b>
<b>Latitudine</b>	4662525,359	<b>Quota p.c. (m s.l.m.)</b>	<b>7,331</b>
<b>Longitudine</b>	997031,327	<b>Quota b.p. (m s.l.m.)</b>	-

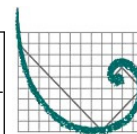


**ERM**  
ERM Italia S.p.A.  
Via San Gregorio 38  
20124 Milano  
tel. 02/674401  
fax 02/67078382  
info.italy@erm.com

Profondità	Litologia	Descrizione	Note	ppmVOC	Campioni
------------	-----------	-------------	------	--------	----------

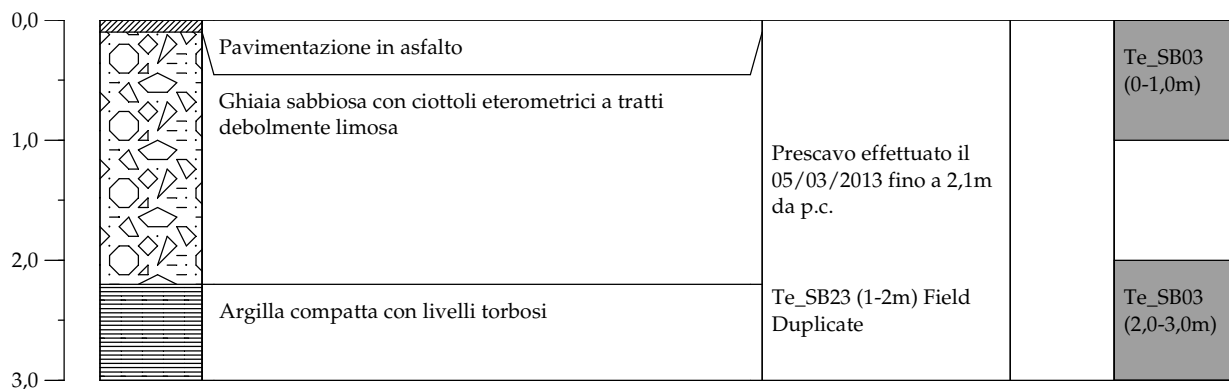

# Sondaggio: SB04


Progetto	0187952	Metodo di perforazione	Carotaggio Continuo
Cliente	Snowstorm srl	Società esecutrice	Eurogeo srl
Località	Termoli (CB)	Diametro perforazione (mm)	131/152
Data	11/03/2013	Diametro tubazione (")	-
Rilevatore	Daniele Baldi	Profondità (m da p.c.)	3
Latitudine	4662499,846	Quota p.c. (m s.l.m.)	7,368
Longitudine	997034,216	Quota b.p. (m s.l.m.)	-

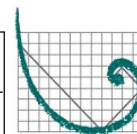

**ERM**


ERM Italia S.p.A.  
Via San Gregorio 38  
20124 Milano  
tel. 02/674401  
fax 02/67078382  
info.italy@erm.com

Profondità	Litologia	Descrizione	Note	ppmVOC	Campioni
------------	-----------	-------------	------	--------	----------

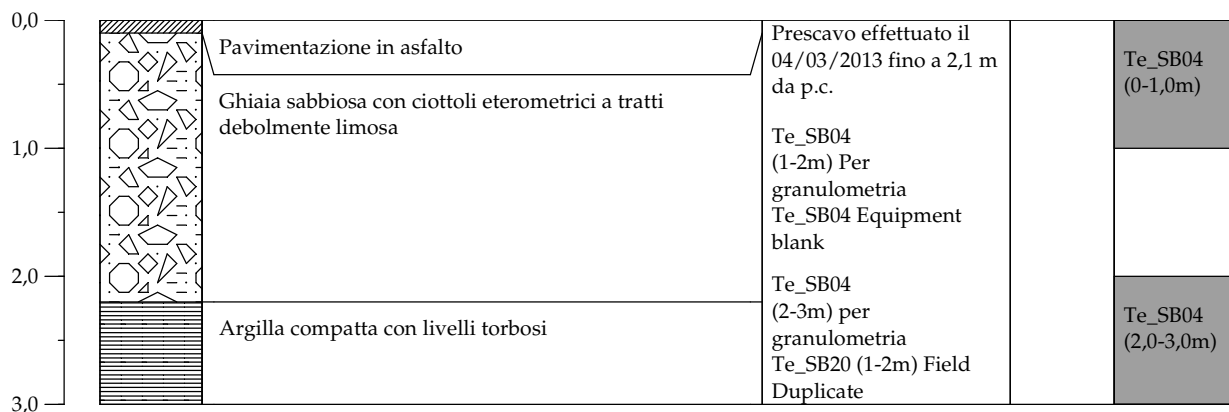


# Sondaggio: SB05

<b>Progetto</b>	0187952	<b>Metodo di perforazione</b>	<b>Carotaggio Continuo</b>
<b>Cliente</b>	Snowstorm srl	<b>Società esecutrice</b>	<b>Eurogeo srl</b>
<b>Località</b>	Termoli (CB)	<b>Diametro perforazione (mm)</b>	<b>131/152</b>
<b>Data</b>	11/03/2013	<b>Diametro tubazione (")</b>	-
<b>Rilevatore</b>	Daniele Baldi	<b>Profondità (m da p.c.)</b>	<b>3</b>
<b>Latitudine</b>	4662489,438	<b>Quota p.c. (m s.l.m.)</b>	<b>7,355</b>
<b>Longitudine</b>	997023,754	<b>Quota b.p. (m s.l.m.)</b>	-

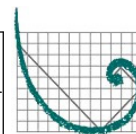


**ERM**  
ERM Italia S.p.A.  
Via San Gregorio 38  
20124 Milano  
tel. 02/674401  
fax 02/67078382  
info.italy@erm.com

Profondità	Litologia	Descrizione	Note	ppmVOC	Campioni
------------	-----------	-------------	------	--------	----------

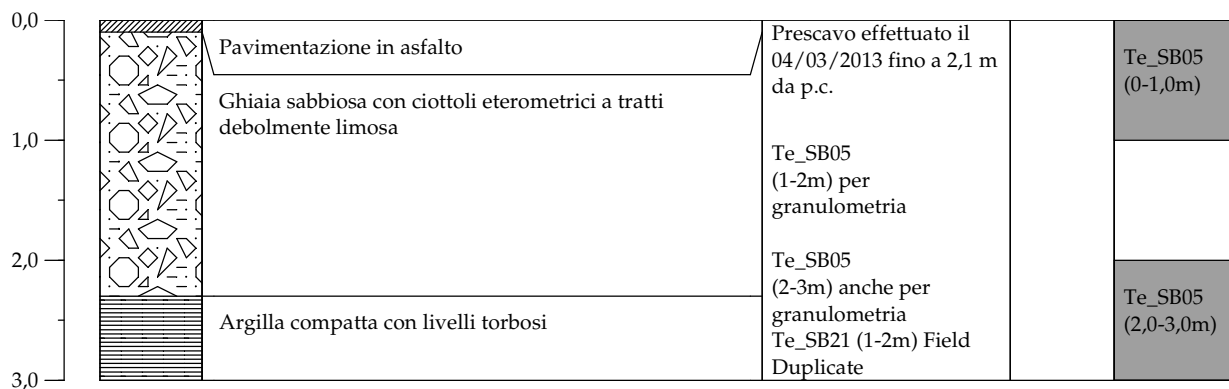


# Sondaggio: SB06

<b>Progetto</b>	0187952	<b>Metodo di perforazione</b>	<b>Carotaggio Continuo</b>
<b>Cliente</b>	Snowstorm srl	<b>Società esecutrice</b>	<b>Eurogeo srl</b>
<b>Località</b>	Termoli (CB)	<b>Diametro perforazione (mm)</b>	<b>131/152</b>
<b>Data</b>	11/03/2013	<b>Diametro tubazione (")</b>	-
<b>Rilevatore</b>	Daniele Baldi	<b>Profondità (m da p.c.)</b>	<b>3</b>
<b>Latitudine</b>	4662474,129	<b>Quota p.c. (m s.l.m.)</b>	<b>7,272</b>
<b>Longitudine</b>	997052,080	<b>Quota b.p. (m s.l.m.)</b>	-

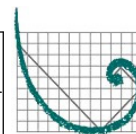


**ERM**  
ERM Italia S.p.A.  
Via San Gregorio 38  
20124 Milano  
tel. 02/674401  
fax 02/67078382  
info.italy@erm.com

Profondità	Litologia	Descrizione	Note	ppmVOC	Campioni
------------	-----------	-------------	------	--------	----------

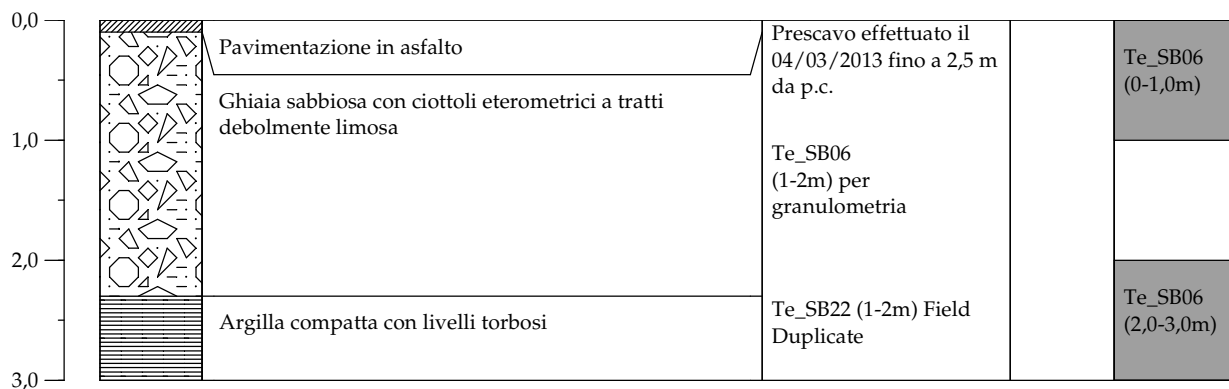


# Sondaggio: SB07

<b>Progetto</b>	0187952	<b>Metodo di perforazione</b>	<b>Carotaggio Continuo</b>
<b>Cliente</b>	Snowstorm srl	<b>Società esecutrice</b>	<b>Eurogeo srl</b>
<b>Località</b>	Termoli (CB)	<b>Diametro perforazione (mm)</b>	<b>131/152</b>
<b>Data</b>	12/03/2013	<b>Diametro tubazione (")</b>	-
<b>Rilevatore</b>	Daniele Baldi	<b>Profondità (m da p.c.)</b>	<b>3</b>
<b>Latitudine</b>	4662428,811	<b>Quota p.c. (m s.l.m.)</b>	<b>7,310</b>
<b>Longitudine</b>	997027,557	<b>Quota b.p. (m s.l.m.)</b>	-

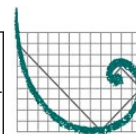

**ERM**  
ERM Italia S.p.A.  
Via San Gregorio 38  
20124 Milano  
tel. 02/674401  
fax 02/67078382  
info.italy@erm.com


Profondità	Litologia	Descrizione	Note	ppmVOC	Campioni
------------	-----------	-------------	------	--------	----------

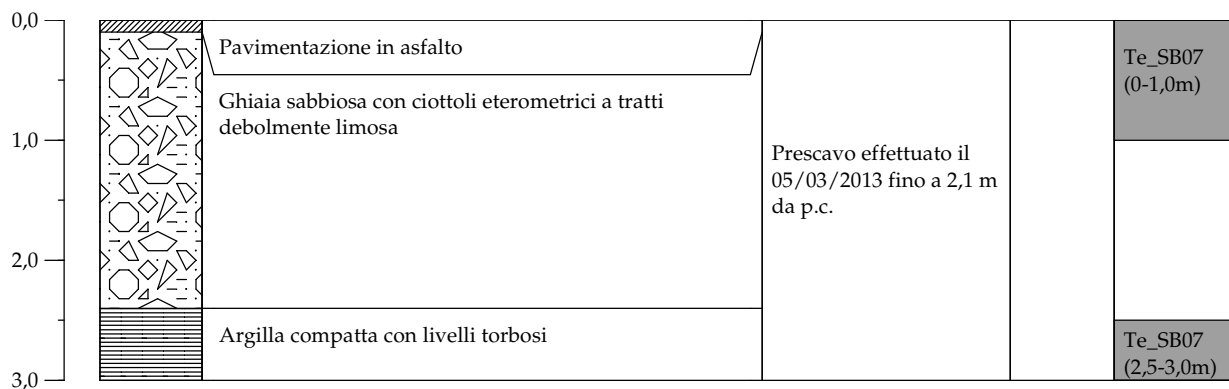




# Sondaggio: SB08

Progetto	0187952	Metodo di perforazione	Carotaggio Continuo
Cliente	Snowstorm srl	Società esecutrice	Eurogeo srl
Località	Termoli (CB)	Diametro perforazione (mm)	131/152
Data	12/03/2013	Diametro tubazione (")	-
Rilevatore	Daniele Baldi	Profondità (m da p.c.)	4
Latitudine	4662445,869	Quota p.c. (m s.l.m.)	7,313
Longitudine	997070,737	Quota b.p. (m s.l.m.)	-

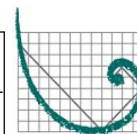


**ERM**  
ERM Italia S.p.A.  
Via San Gregorio 38  
20124 Milano  
tel. 02/674401  
fax 02/67078382  
info.italy@erm.com

Profondità	Litologia	Descrizione	Note	ppmVOC	Campioni
------------	-----------	-------------	------	--------	----------

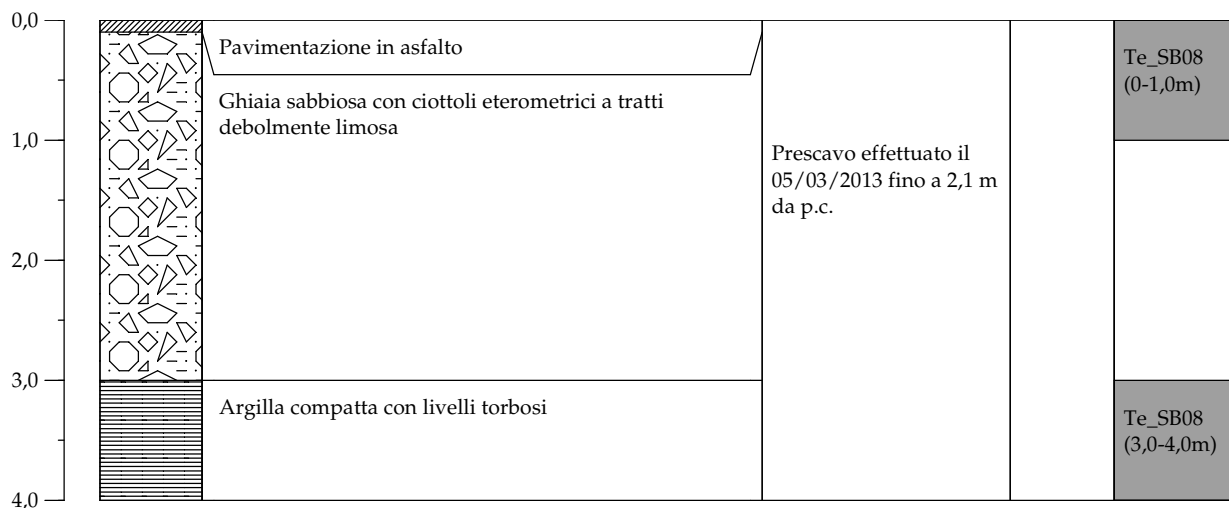


# Sondaggio: SB09

<b>Progetto</b>	0187952	<b>Metodo di perforazione</b>	<b>Carotaggio Continuo</b>
<b>Cliente</b>	Snowstorm srl	<b>Società esecutrice</b>	<b>Eurogeo srl</b>
<b>Località</b>	Termoli (CB)	<b>Diametro perforazione (mm)</b>	<b>131/152</b>
<b>Data</b>	12/03/2013	<b>Diametro tubazione (")</b>	-
<b>Rilevatore</b>	Daniele Baldi	<b>Profondità (m da p.c.)</b>	<b>3</b>
<b>Latitudine</b>	4662433,597	<b>Quota p.c. (m s.l.m.)</b>	<b>7,312</b>
<b>Longitudine</b>	997107,479	<b>Quota b.p. (m s.l.m.)</b>	-

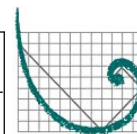


**ERM**  
ERM Italia S.p.A.  
Via San Gregorio 38  
20124 Milano  
tel. 02/674401  
fax 02/67078382  
info.italy@erm.com

Profondità	Litologia	Descrizione	Note	ppmVOC	Campioni
------------	-----------	-------------	------	--------	----------

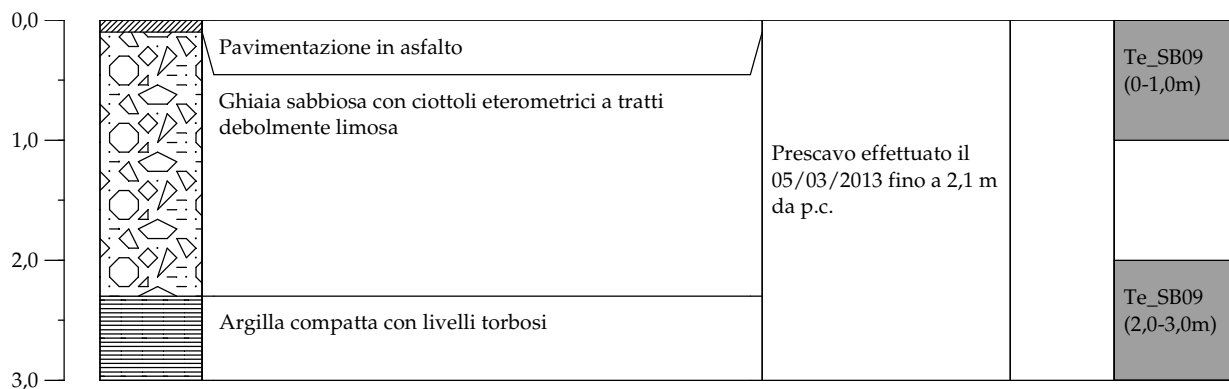


# Sondaggio: SB10

<b>Progetto</b>	0187952	<b>Metodo di perforazione</b>	<b>Carotaggio Continuo</b>
<b>Cliente</b>	Snowstorm srl	<b>Società esecutrice</b>	<b>Eurogeo srl</b>
<b>Località</b>	Termoli (CB)	<b>Diametro perforazione (mm)</b>	<b>131/152</b>
<b>Data</b>	11/03/2013	<b>Diametro tubazione (")</b>	-
<b>Rilevatore</b>	Daniele Baldi	<b>Profondità (m da p.c.)</b>	<b>3</b>
<b>Latitudine</b>	4662480,286	<b>Quota p.c. (m s.l.m.)</b>	<b>7,352</b>
<b>Longitudine</b>	997068,320	<b>Quota b.p. (m s.l.m.)</b>	-

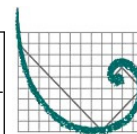


**ERM**  
ERM Italia S.p.A.  
Via San Gregorio 38  
20124 Milano  
tel. 02/674401  
fax 02/67078382  
info.italy@erm.com

Profondità	Litologia	Descrizione	Note	ppmVOC	Campioni
------------	-----------	-------------	------	--------	----------

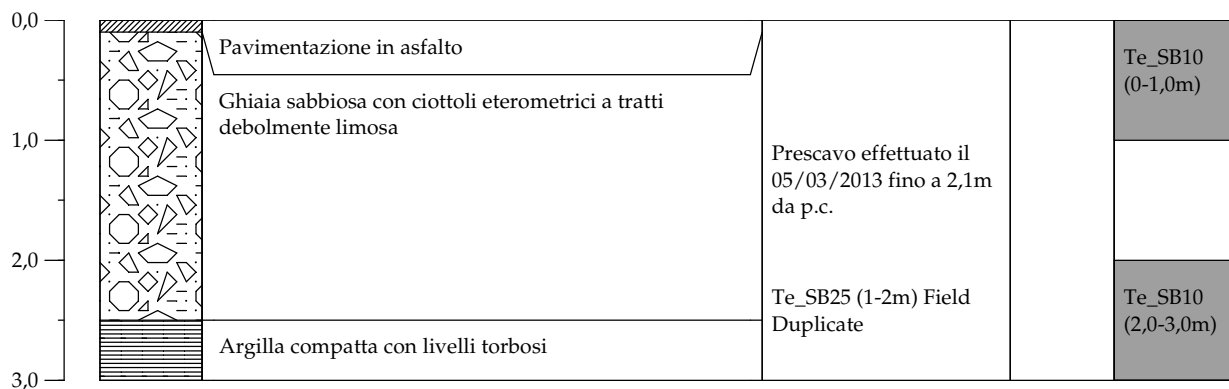


# Sondaggio: SB11

<b>Progetto</b>	0187952	<b>Metodo di perforazione</b>	<b>Carotaggio Continuo</b>
<b>Cliente</b>	Snowstorm srl	<b>Società esecutrice</b>	<b>Eurogeo srl</b>
<b>Località</b>	Termoli (CB)	<b>Diametro perforazione (mm)</b>	<b>131/152</b>
<b>Data</b>	11/03/2013	<b>Diametro tubazione (")</b>	-
<b>Rilevatore</b>	Daniele Baldi	<b>Profondità (m da p.c.)</b>	<b>3</b>
<b>Latitudine</b>	4662484,039	<b>Quota p.c. (m s.l.m.)</b>	<b>7,249</b>
<b>Longitudine</b>	997094,298	<b>Quota b.p. (m s.l.m.)</b>	-

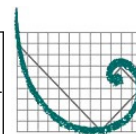


**ERM**  
ERM Italia S.p.A.  
Via San Gregorio 38  
20124 Milano  
tel. 02/674401  
fax 02/67078382  
info.italy@erm.com

Profondità	Litologia	Descrizione	Note	ppmVOC	Campioni
------------	-----------	-------------	------	--------	----------

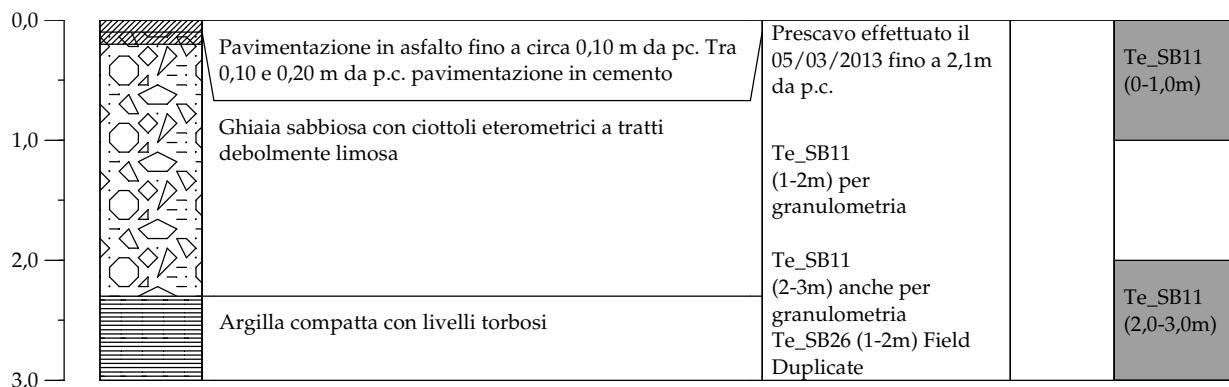


# Sondaggio: SB12

<b>Progetto</b>	0187952	<b>Metodo di perforazione</b>	<b>Carotaggio Continuo</b>
<b>Cliente</b>	Snowstorm srl	<b>Società esecutrice</b>	<b>Eurogeo srl</b>
<b>Località</b>	Termoli (CB)	<b>Diametro perforazione (mm)</b>	<b>131/152</b>
<b>Data</b>	11/03/2013	<b>Diametro tubazione (")</b>	-
<b>Rilevatore</b>	Daniele Baldi	<b>Profondità (m da p.c.)</b>	<b>3</b>
<b>Latitudine</b>	4662530,699	<b>Quota p.c. (m s.l.m.)</b>	<b>7,390</b>
<b>Longitudine</b>	997064,550	<b>Quota b.p. (m s.l.m.)</b>	-

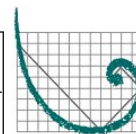


**ERM**  
ERM Italia S.p.A.  
Via San Gregorio 38  
20124 Milano  
tel. 02/674401  
fax 02/67078382  
info.italy@erm.com

Profondità	Litologia	Descrizione	Note	ppmVOC	Campioni
------------	-----------	-------------	------	--------	----------

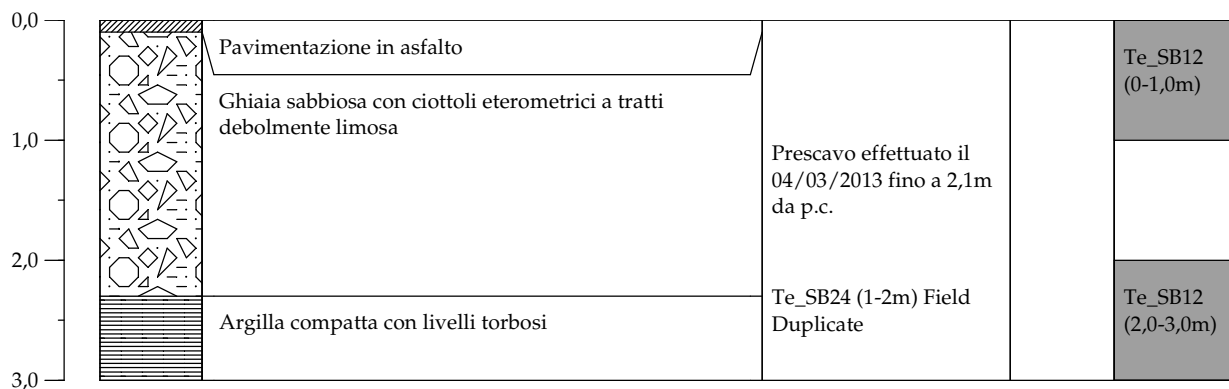


# Saggio di scavo: TP01

<b>Progetto</b>	0187952	<b>Società esecutrice</b>	Eurogeo
<b>Cliente</b>	Snowstorm srl	<b>Lunghezza scavo (m)</b>	2
<b>Località</b>	Termoli (CB)	<b>Larghezza scavo (m)</b>	1
<b>Data</b>	19/03/2013	<b>Profondità di scavo (m da p.c.)</b>	2
<b>Rilevatore</b>	Daniele Baldi	<b>Quota p.c. (m s.l.m.)</b>	7,212
<b>Metodo di scavo</b>	Scavo meccanico	-	-

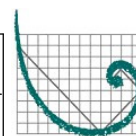


**ERM**  
ERM Italia S.p.A.  
Via San Gregorio 38  
20124 Milano  
tel. 02/674401  
fax 02/67078382  
info.italy@erm.com

Profondità	Litologia	Descrizione	Note	ppm VOC	Campioni
------------	-----------	-------------	------	---------	----------

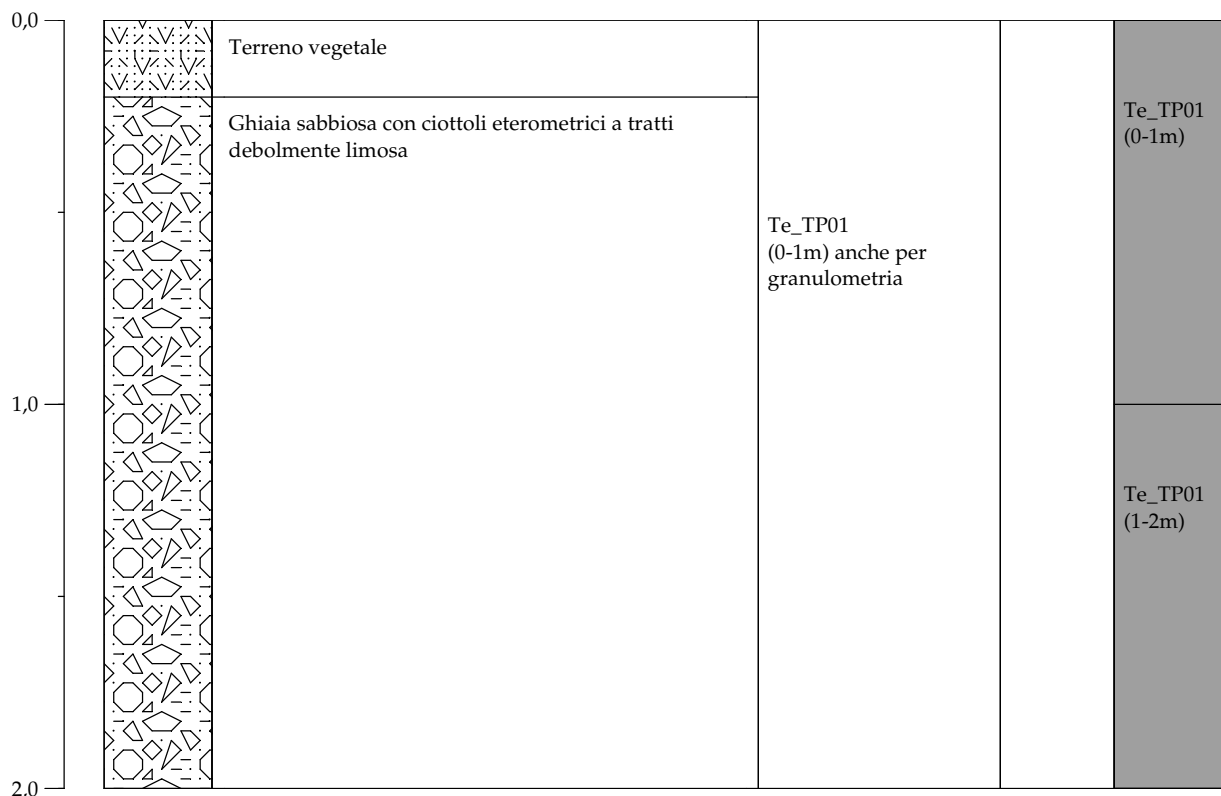

# Saggio di scavo: TP02

<b>Progetto</b>	0187952	<b>Società esecutrice</b>	Eurogeo
<b>Cliente</b>	Snowstorm srl	<b>Lunghezza scavo (m)</b>	2
<b>Località</b>	Termoli (CB)	<b>Larghezza scavo (m)</b>	1
<b>Data</b>	19/03/2013	<b>Profondità di scavo (m da p.c.)</b>	1
<b>Rilevatore</b>	Daniele Baldi	<b>Quota p.c. (m s.l.m.)</b>	7,357
<b>Metodo di scavo</b>	Scavo meccanico	-	-

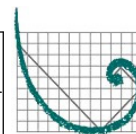

**ERM**  
ERM Italia S.p.A.  
Via San Gregorio 38  
20124 Milano  
tel. 02/674401  
fax 02/67078382  
info.italy@erm.com

Profondità	Litologia	Descrizione	Note	ppm VOC	Campioni
------------	-----------	-------------	------	---------	----------

0,0		Terreno vegetale			Te_TP02 (0-1m)
1,0		Ghiaia sabbiosa con ciottoli eterometrici a tratti debolmente limosa	Te_TP02 (0-1m) anche per granulometria		

Data	Punto di campionamento	I.s. (m da b.p.)	Fondo foro (m da b.p.)	Portata (l/min)	Quota di campionamento (m da b.p.)	Volume spurgo (l)	O <sub>2</sub> (mg/l)	Cond. (µS/cm)	Redox (mV)	pH (-)	Temp. (°C)	Torb. (FTU)	note
19/3/13	MW01	2,67	10	1-2	7,5	120	4,72	1182	108	7,16	18,1	-	SPURGO (CIRCA 20 MIN) e CAMPIONAMENTO CON POMPA SOMMERSA
"	MW04	2,13	11	1-2	8	130	3,75	1378	88,5	7,2	18,2	-	COME SOPRA
"	MW07	2,26	11	1-2	8	130	4,37	2775	86,2	6,9	18,7	-	COME SOPRA
20/3/13	MW08	2,7	10	1-2	7,5	120	4,7	1654	121	7,13	17,5	-	COME SOPRA
"	MW05	1,895	11	1-2	8	130	1,2	4060	-51	7	14,4	-	COME SOPRA
"	MW06	1,82	11	1-2	8	130	1,2	6043	-15	6,92	17,9	-	COME SOPRA
"	MW03	2,02	11	1-2	8	130	3,5	2401	556	6,93	20	-	COME SOPRA
"	MW02	2,3	11	1-2	8	130	4,75	1165	68,7	7,19	16,9	-	COME SOPRA
													(*) RILIEVATO CAMPIONE DI "E" TERMOLOES
													(*) PER OGNI CAMPIONE È STATA PRELEVATA LA SEQUENTE VETTERIA:
													- 2 litri VETTERO
													- 2 litri 500 ml + 1 FIALA (ACIDIF. E FILTRATI)
													- 2 litri 40 ml
													(*) LA FILTRAZIONE È AVVENUTA UTILIZZANDO SINTONIE E FILTRI (45/µm) MONOUSO EDUSATI DA LAD.
													(*) POICHÉ DURANTE IL TRASPORTO SI È AVVENUTA UNA ROTAZIONE IL PRODOTTO MW06 È STATO RICALIBRATO IL 28/03/2013 (INVIATO ANCHE ED: MW06)