



**LEGENDA**

- Confine comunale
  - Nuove linee da realizzare**
    - Ubicazione paliificazione elettrodotto
    - Elettrodotto aereo a 380 kV in doppia tema (tracciato istanza)
    - Elettrodotto aereo a 380 kV in doppia tema (variante tracciato in ottemperanza a prescrizione n. 2 DEC VIA)
- Carta Uso programmatico**
- aree fiumi 150m. - art.142, lett. c, D.lgs.42/04
  - Aree boschive
  - Aree di interesse archeologico
  - Aree a pascolo naturale e praterie d'alta quota
  - Semintavi in aree non irrigue
  - Sistemi collturali e partillarri permanenti
  - Tessuto urbano continuo

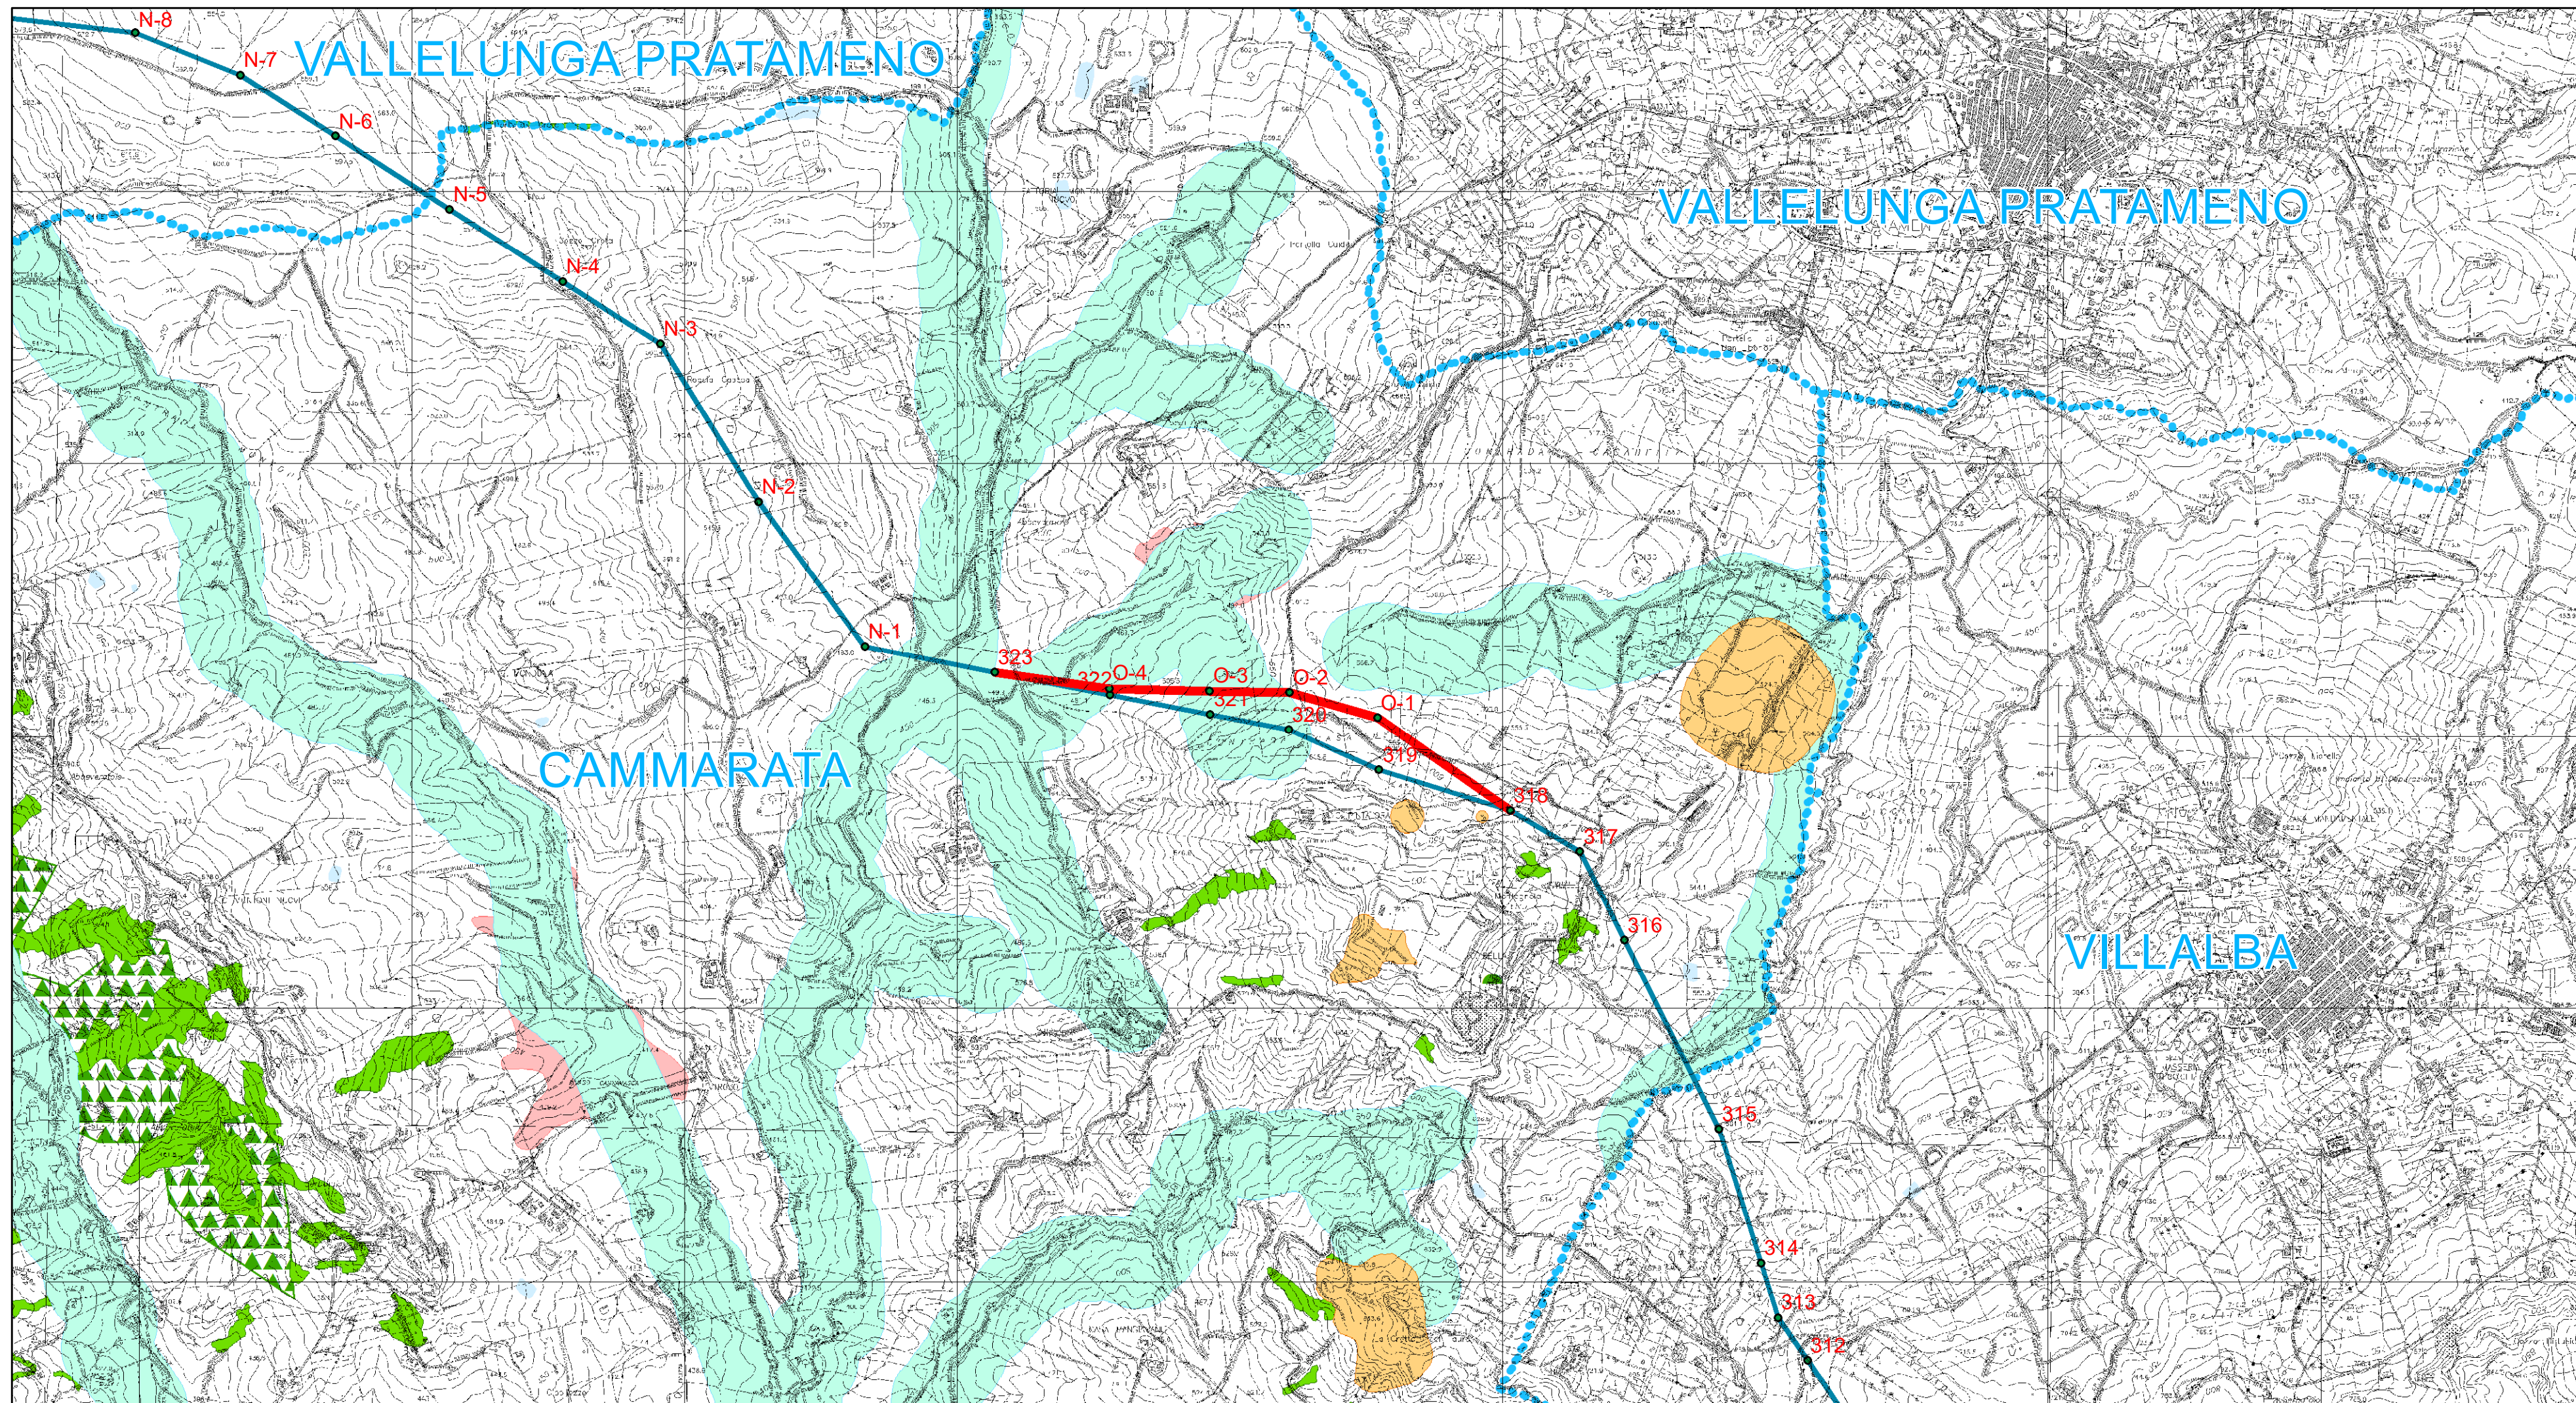

**LEGENDA**

- Confine comunale
- Nuove linee da realizzare**
  - Ubicazione paliificazione elettrodotto
  - Elettrodotto aereo a 380 kV in doppia tema (tracciato istanza)
  - Elettrodotto aereo a 380 kV in doppia tema (variante tracciato in ottemperanza a prescrizione n. 2 DEC VIA)
- Carta dei Vincoli**
  - I terreni contigui ai Laghi compresi in una fascia della profondità di 300 m della battigia. (art.142 lett. b del D.Lgs.42/2004 EX. L.431/85)
  - Le montagne per la parte eccedente i 1200m s.l.m. (art. 142 Lett. d del D.Lgs.42/2004 EX. L.431/85)
  - I territori coperti da boschi e foreste (art. 142 lett. g del D.Lgs.42/2004 EX. L.431/85)
  - I Fiumi i torrenti e i corsi d'acqua e le relative sponde per una fascia di 150m ciascuna. (art. 142 lett. c del D.Lgs.42/2004 EX. L.431/85)
  - Aree di interesse archeologico (art. 142 lett. m del D.Lgs.42/2004 EX. L.431/85)
  - Riserve regionali e territori di protezione esterna (art. 142 lettera f del D.Lgs.42/2004 EX. L.431/85)
  - Territori vincolati ai sensi della L.1497 del 29 giugno 1939
  - Aree soggette a vincolo idrogeologico ai sensi del RD n.3267/23
  - Zone a Protezione Speciale (ZPS)
  - Siti di Interesse Comunitario (SIC)
  - Casali di protezione
  - Aree della Rete Ecologica Provinciale
- SITI DI INTERESSE ARCHEOLOGICO**
  - Non definito
  - 1-Aree Complesse: città
  - 2-Aree complesse di entità minore: abitati e villaggi
  - 3-Insediamenti grotte e ripari
  - 4-Insediamenti:necropoli
  - 5-Insediamenti:ablazioni in grotta
  - 6-Insediamenti:villie e casali
  - 7-Insediamenti:frequentazioni
  - 8-Insediamenti:cave
  - 9-Manufatti isolati
  - 10-Manufatti per faccua
  - 11-Viabilità
  - 12-aree delle strutture sottomarine,marine e dei relitti (Non interessano il terriorio anallzato)
  - 13-Resti paleontologici,paleontologici e paleontettonici
  - 14-Aree di interesse archeologico
  - 15-Segnalazioni

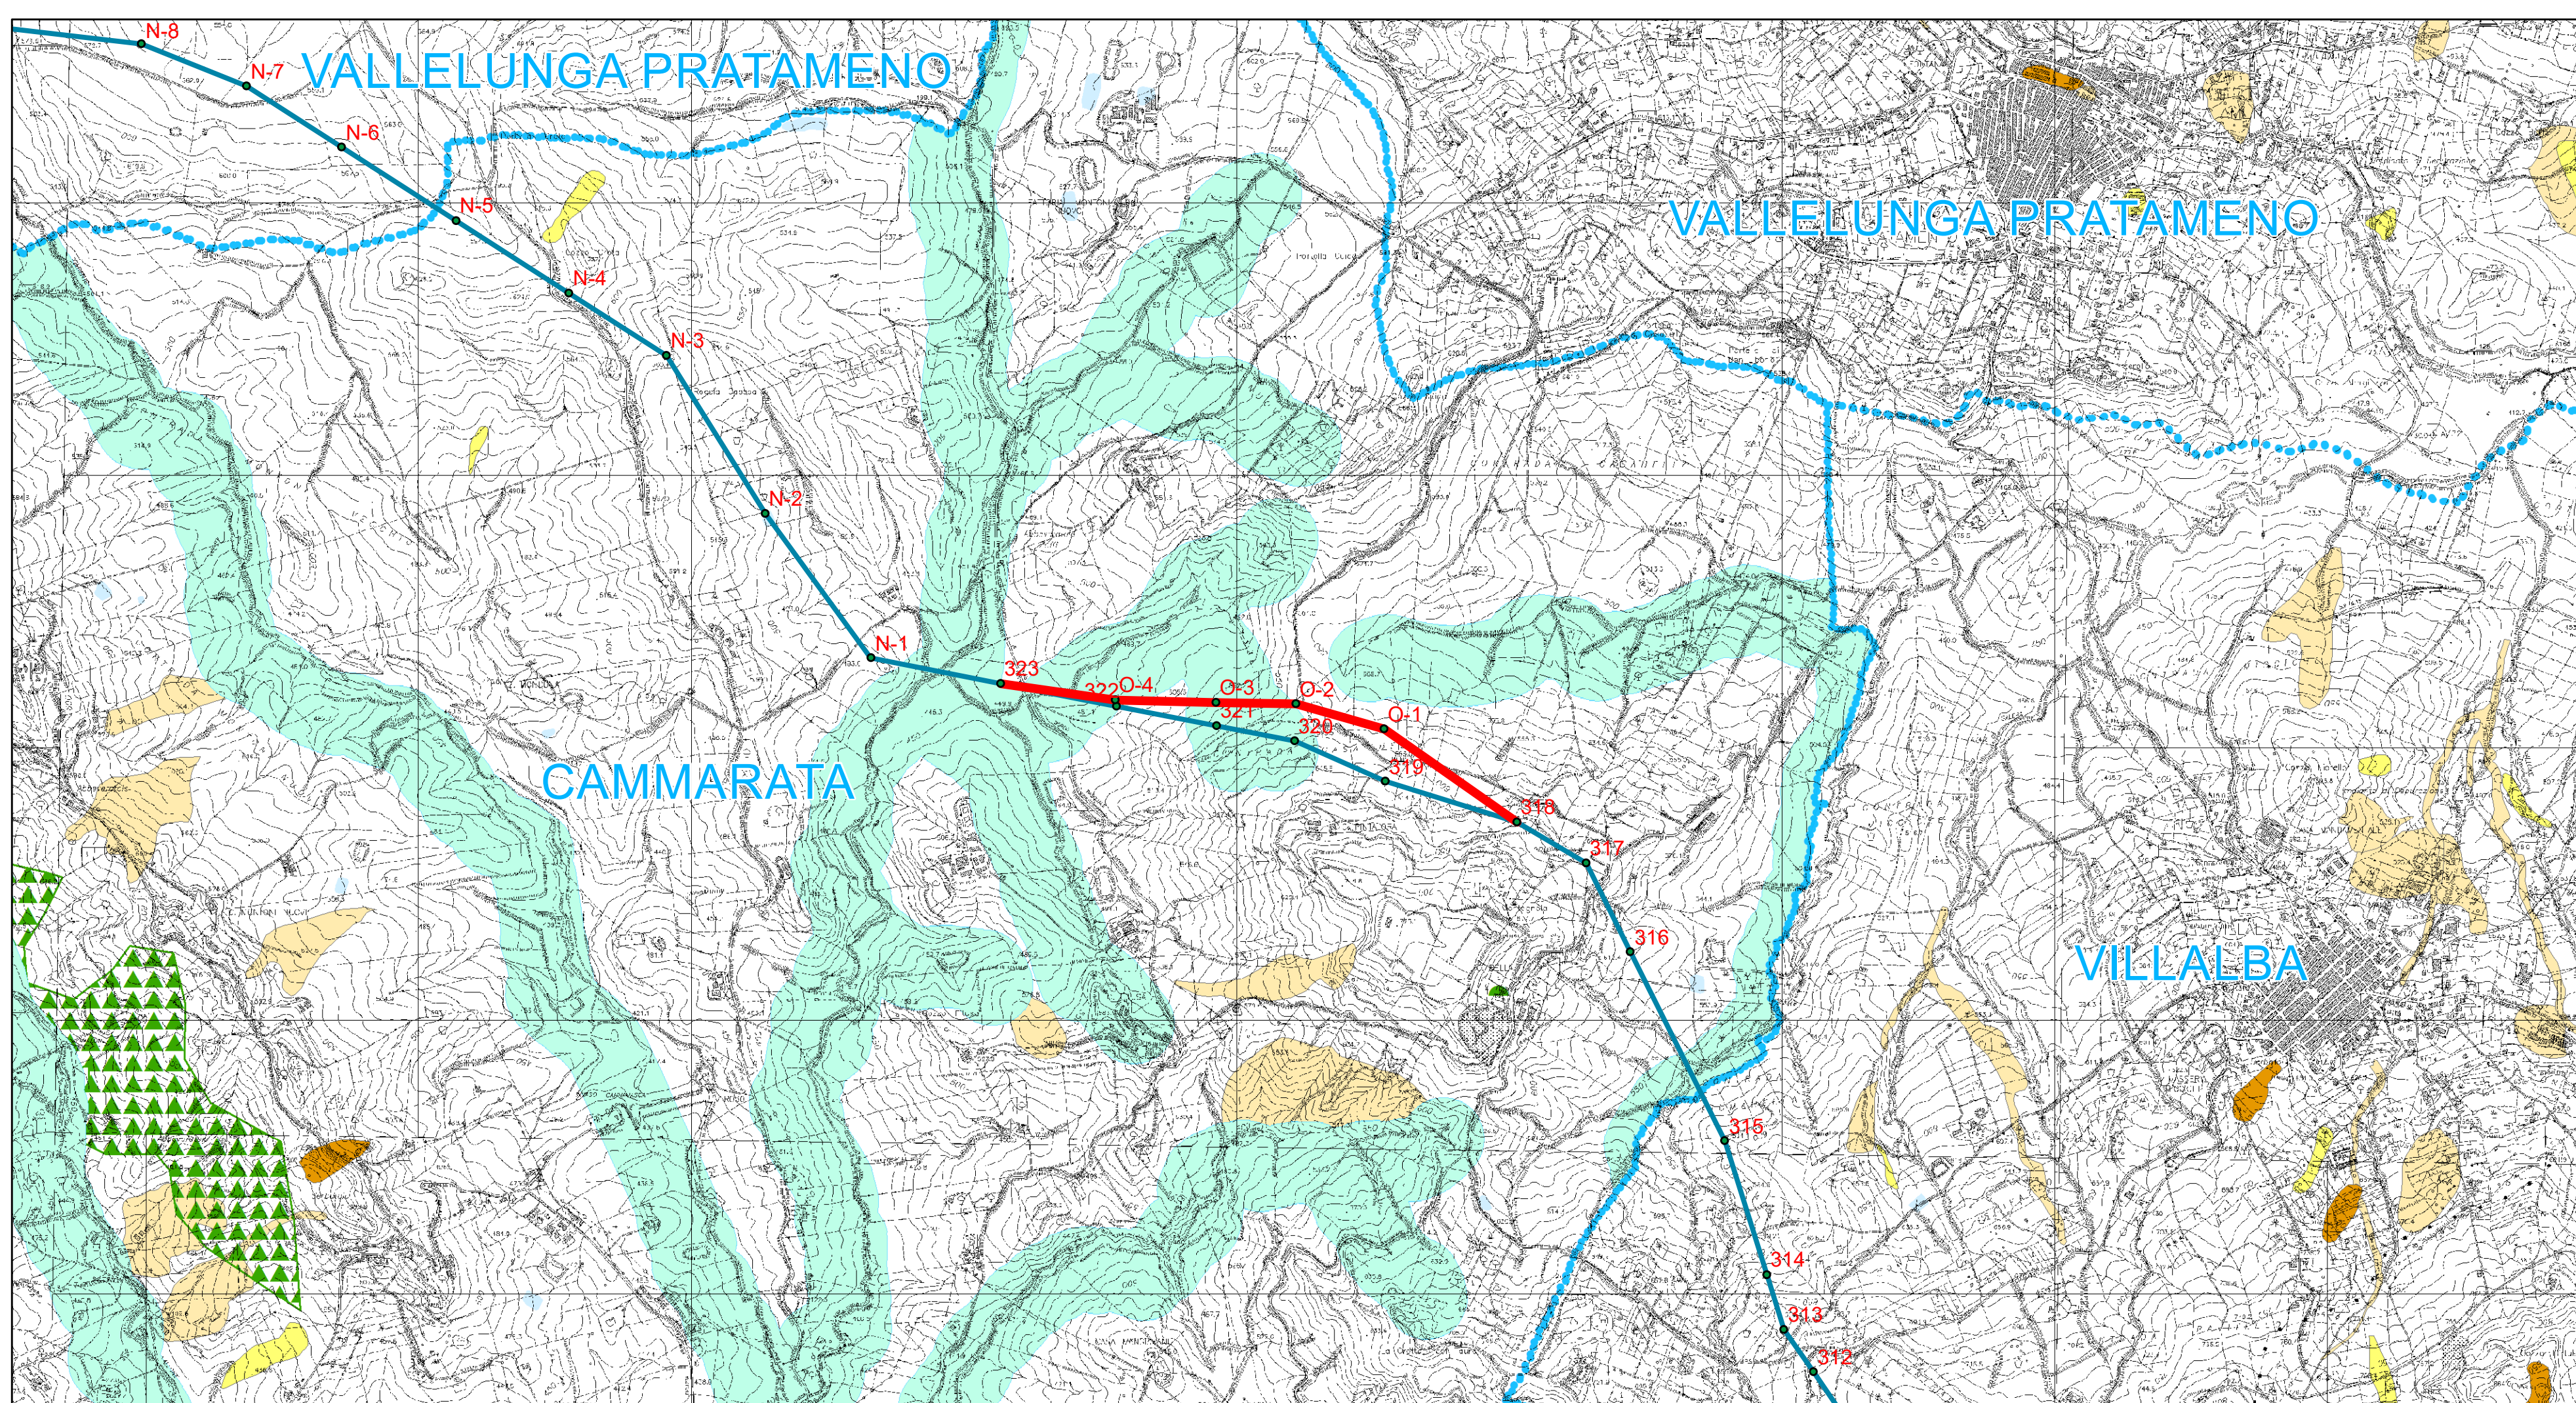

**LEGENDA**

- Confine comunale
- Nuove linee da realizzare**
  - Ubicazione paliificazione elettrodotto
  - Elettrodotto aereo a 380 kV in doppia tema (tracciato istanza)
  - Elettrodotto aereo a 380 kV in doppia tema (variante tracciato in ottemperanza a prescrizione n. 2 DEC VIA)
- Carta dei dissesti (PAI Sicilia)**
  - PAI Sicilia - Geomorfologia - Rischio da frana**
    - 4
    - 3
    - 2
    - 1
  - PAI Sicilia - Geomorfologia - Pericolosità da frana**
    - 4
    - 3
    - 2
    - 1
  - PAI Sicilia - Geomorfologia - Pericolosità idraulica**
    - P4
    - P3
    - P2
    - P1

REVISIONI				
N.	DATA	DESCRIZIONE	ELABORATO	APPROVATO
00	24.10.2017	PRIMA EMISSIONE		
PROGETTISTA		CODIFICA DELL'ELABORATO		
		DEGS06001BASA00277_TAV_05_0		
<b>TITOLO</b> Elettrodotto a 380 kV in doppia tema Chiaramonte Gulfi - Ciminna <b>VERIFICA DI OTTEMPERANZA</b> <b>PRESCRIZIONE 2 - DEC VIA N.104 DEL 27.04.2016</b> <b>TAV. 05 - Ipotesi di variante O. - Variante "La Greca"</b>				
NOME DEL FILE		SCALA	FOGLIO	
DEGS06001BASA00277_TAV_05_0		1:10.000	1/1	