


LEGENDA

	Strade complanari		Recinzione
	Strade campestri		Rimodellazione piano di campagna
	Fossi 0.50x0.50		Rilevati e Trincee
	Fossi e canali maggiori		Rilevati in terre rinforzate
	Opere idrauliche interrate		

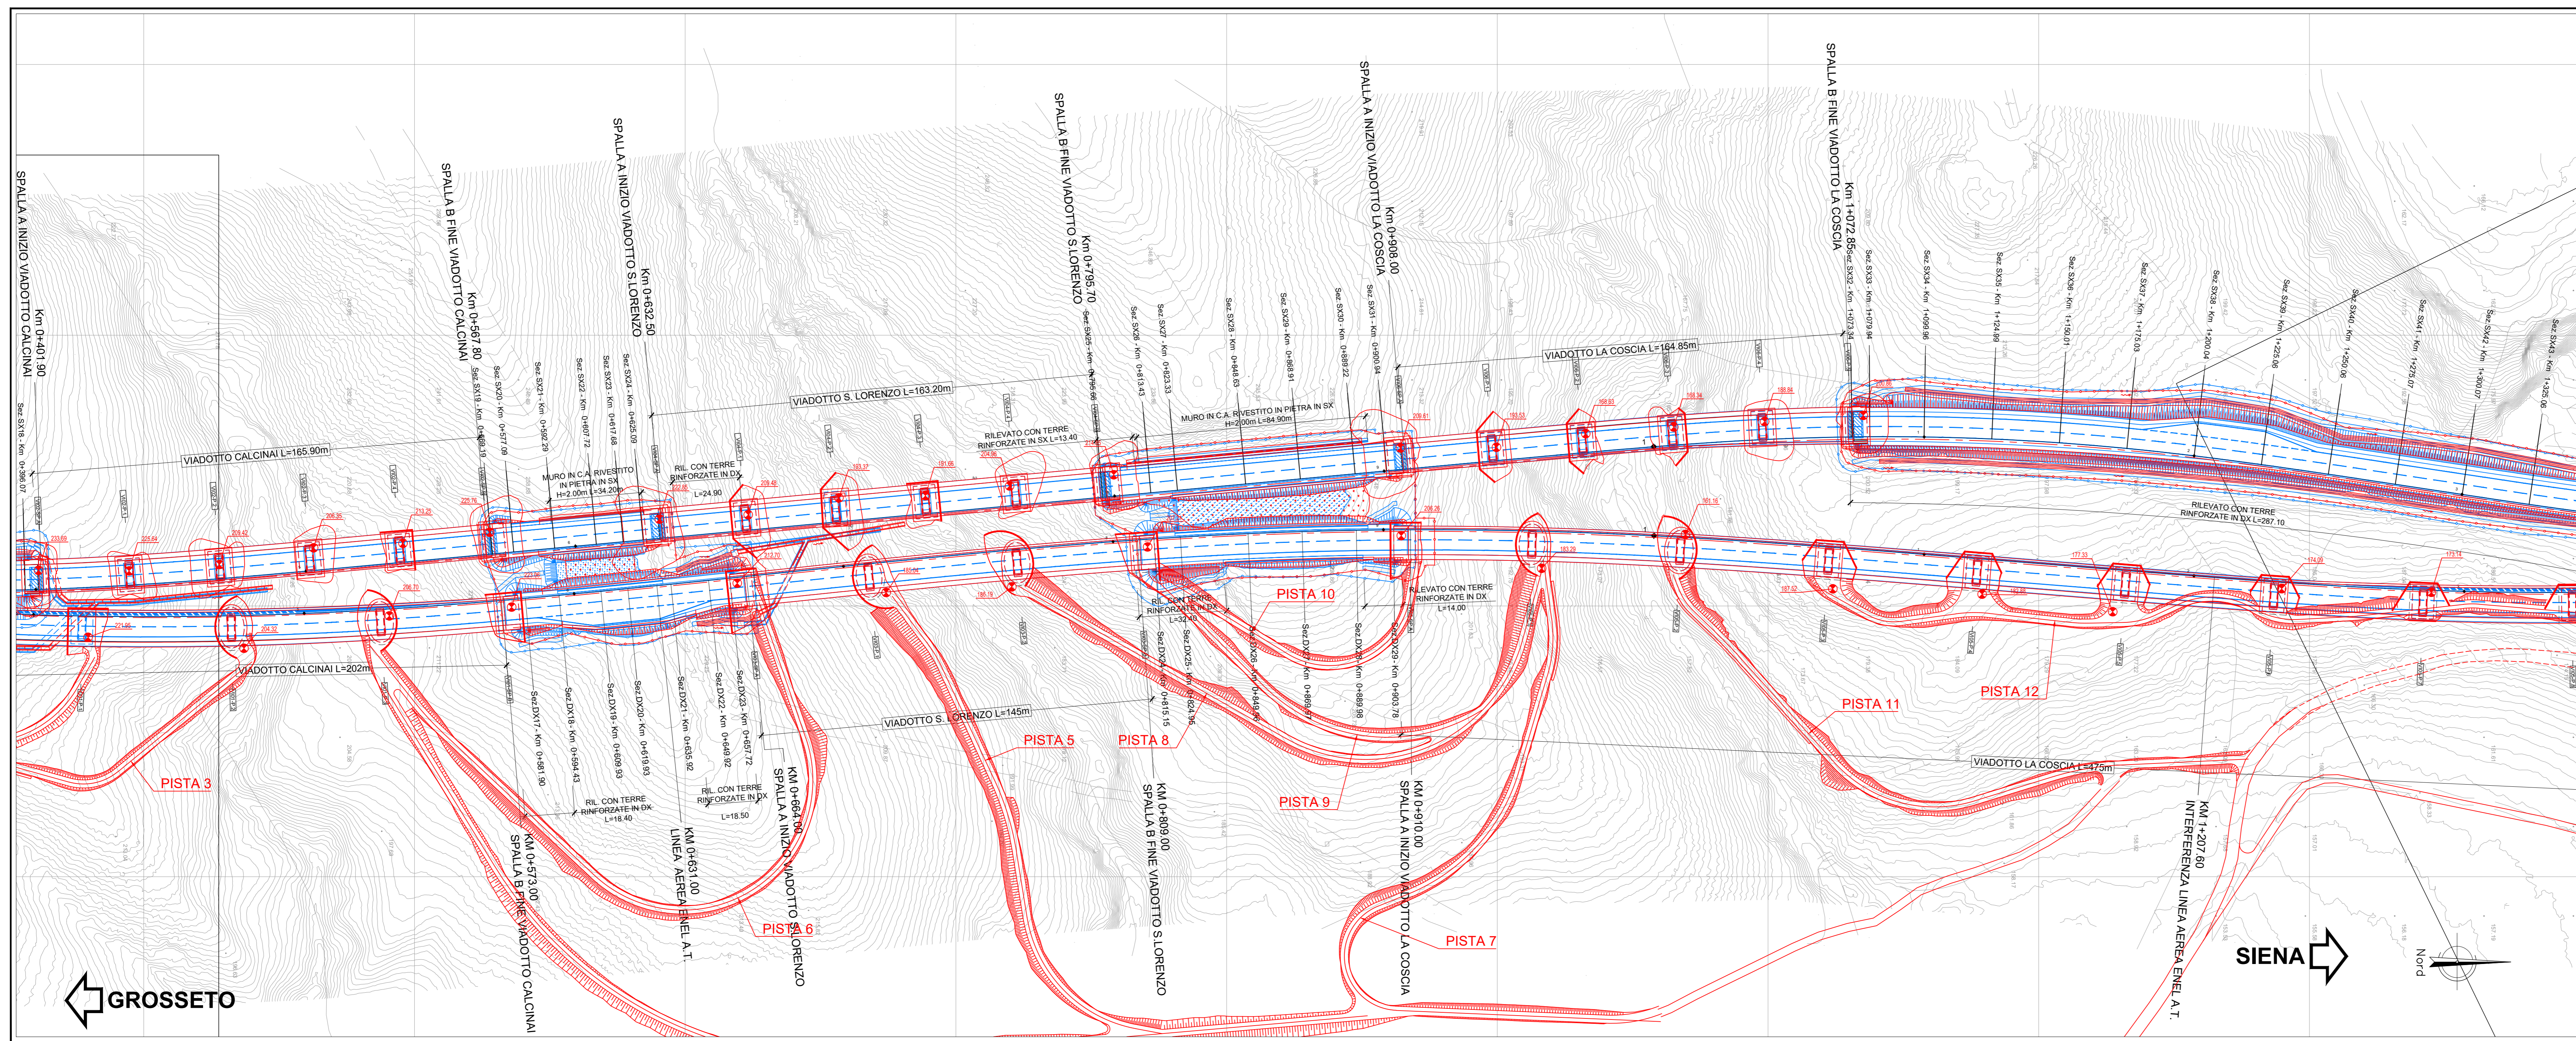

anas Direzione Progettazione e Realizzazione Lavori

ITINERARIO INTERNAZIONALE E78
S.G.C. GROSSETO - FANO
 Adeguamento a 4 Corsie nel Tratto Grosseto - Siena
 (S.S. 223 "DI PAGANICO") dal Km 274+200 al Km 30+038 - Lotto 4

PROGETTO ESECUTIVO COD. F113

PROGETTAZIONE: ATI SINTAGMA - CIOC - IERINA

IL RESPONSABILE DELL'INTEGRAZIONE DELLE PRESTAZIONI SPECIALISTICHE: Dott. Ing. Riccardo Granieri
 IL RESPONSABILE DELLA PROGETTAZIONE: IL GRUPPO DI PROGETTAZIONE: MANDATARIA: MANDIANT: ICARIA
 Dott. Ing. N. Granieri Dott. Ing. G. Caraccioli Dott. Ing. V. Rostovtsov
 Dott. Arch. N. Granieri Dott. Ing. S. Scaroni Dott. Ing. J. Maresca
 Dott. Arch. A. Braccini Dott. Ing. V. De Gai Dott. Ing. V. Purno
 Dott. Ing. F. Sarnelli Dott. Ing. L. Calamia Dott. Ing. G. Pini
 Dott. Gen. G. Compagnoni Dott. Ing. L. Scaroni Dott. Ing. E. Sestini
 Dott. Ing. G. Sestini Dott. Ing. L. Rognoni Dott. Ing. L. Dielli
 Dott. Ing. L. Dielli Dott. Ing. F. Pampararo
 Dott. Ing. F. Sestini Dott. Ing. F. Sestini

IL COORDINATORE PER LA SICUREZZA IN FASE DI PROGETTAZIONE: Dott. Ing. Filippo Fratturoso
 Ordine degli Ingegneri della Prov. di Perugia n° 43373

PROTOCOLLO DATA

ELABORATI GENERALI
ELABORATI DI CONFRONTO CON IL PROGETTO DEFINITIVO
 Planimetria di confronto PD - Tav. 1 di 2

CODICE PROGETTO	LV. PROJ.	N. PROJ.	NOME FILE	REVISIONE	SCALA:
LQ702B	E	1701	700-ES01-GEN-PL00-4	A	1:1000
			CODICE ELAB.		
			T00E01GENP00		

REV.	DESCRIZIONE	DATA	REDATTO	VERIFICATO	APPROVATO
A	Emissione	03/11/2017	C. Calamia	F. Fratturoso	N. Granieri