



AUTORITÀ PORTUALE  
CAGLIARI

Spett.le

**Agenzia Regionale per la Protezione  
dell'Ambiente della Sardegna**

**ARPAS**

Viale Ciusa, 6

09131 Cagliari

arpas@pec.arpa.sardegna.it

**Oggetto:** Realizzazione di una darsena pescherecci nel Porto Storico di Cagliari.

In riferimento all'intervento di cui all'oggetto, i cui lavori sono in corso di esecuzione, la prescrizione A.12 del Decreto di pronuncia di compatibilità ambientale n.VIA DVA\_DEC-2012-000436 del 10/08/2012 prevede , che *"prima della messa in esercizio del porto, dovrà essere individuata, in accordo con l'ARPA Sardegna, una stazione di monitoraggio per la verifica annuale della profondità dei fondali e dello spessore dei sedimenti trasportati dal canale di guardia della laguna di S. Gilla"*.

Questa Autorità intende, pertanto, eseguire il suddetto monitoraggio, nei punti indicati nell'allegata planimetria, mediante scandaglio.

Per quanto sopra, si resta in attesa di conoscere il parere di codesta Agenzia.

**Il Responsabile del Procedimento**


*Ing. Alessandro Boggio*

**Il Direttore dei Lavori**

*Ing. Alessandra Mannai*

(Tel 070 679531

Cell 348 3967923)

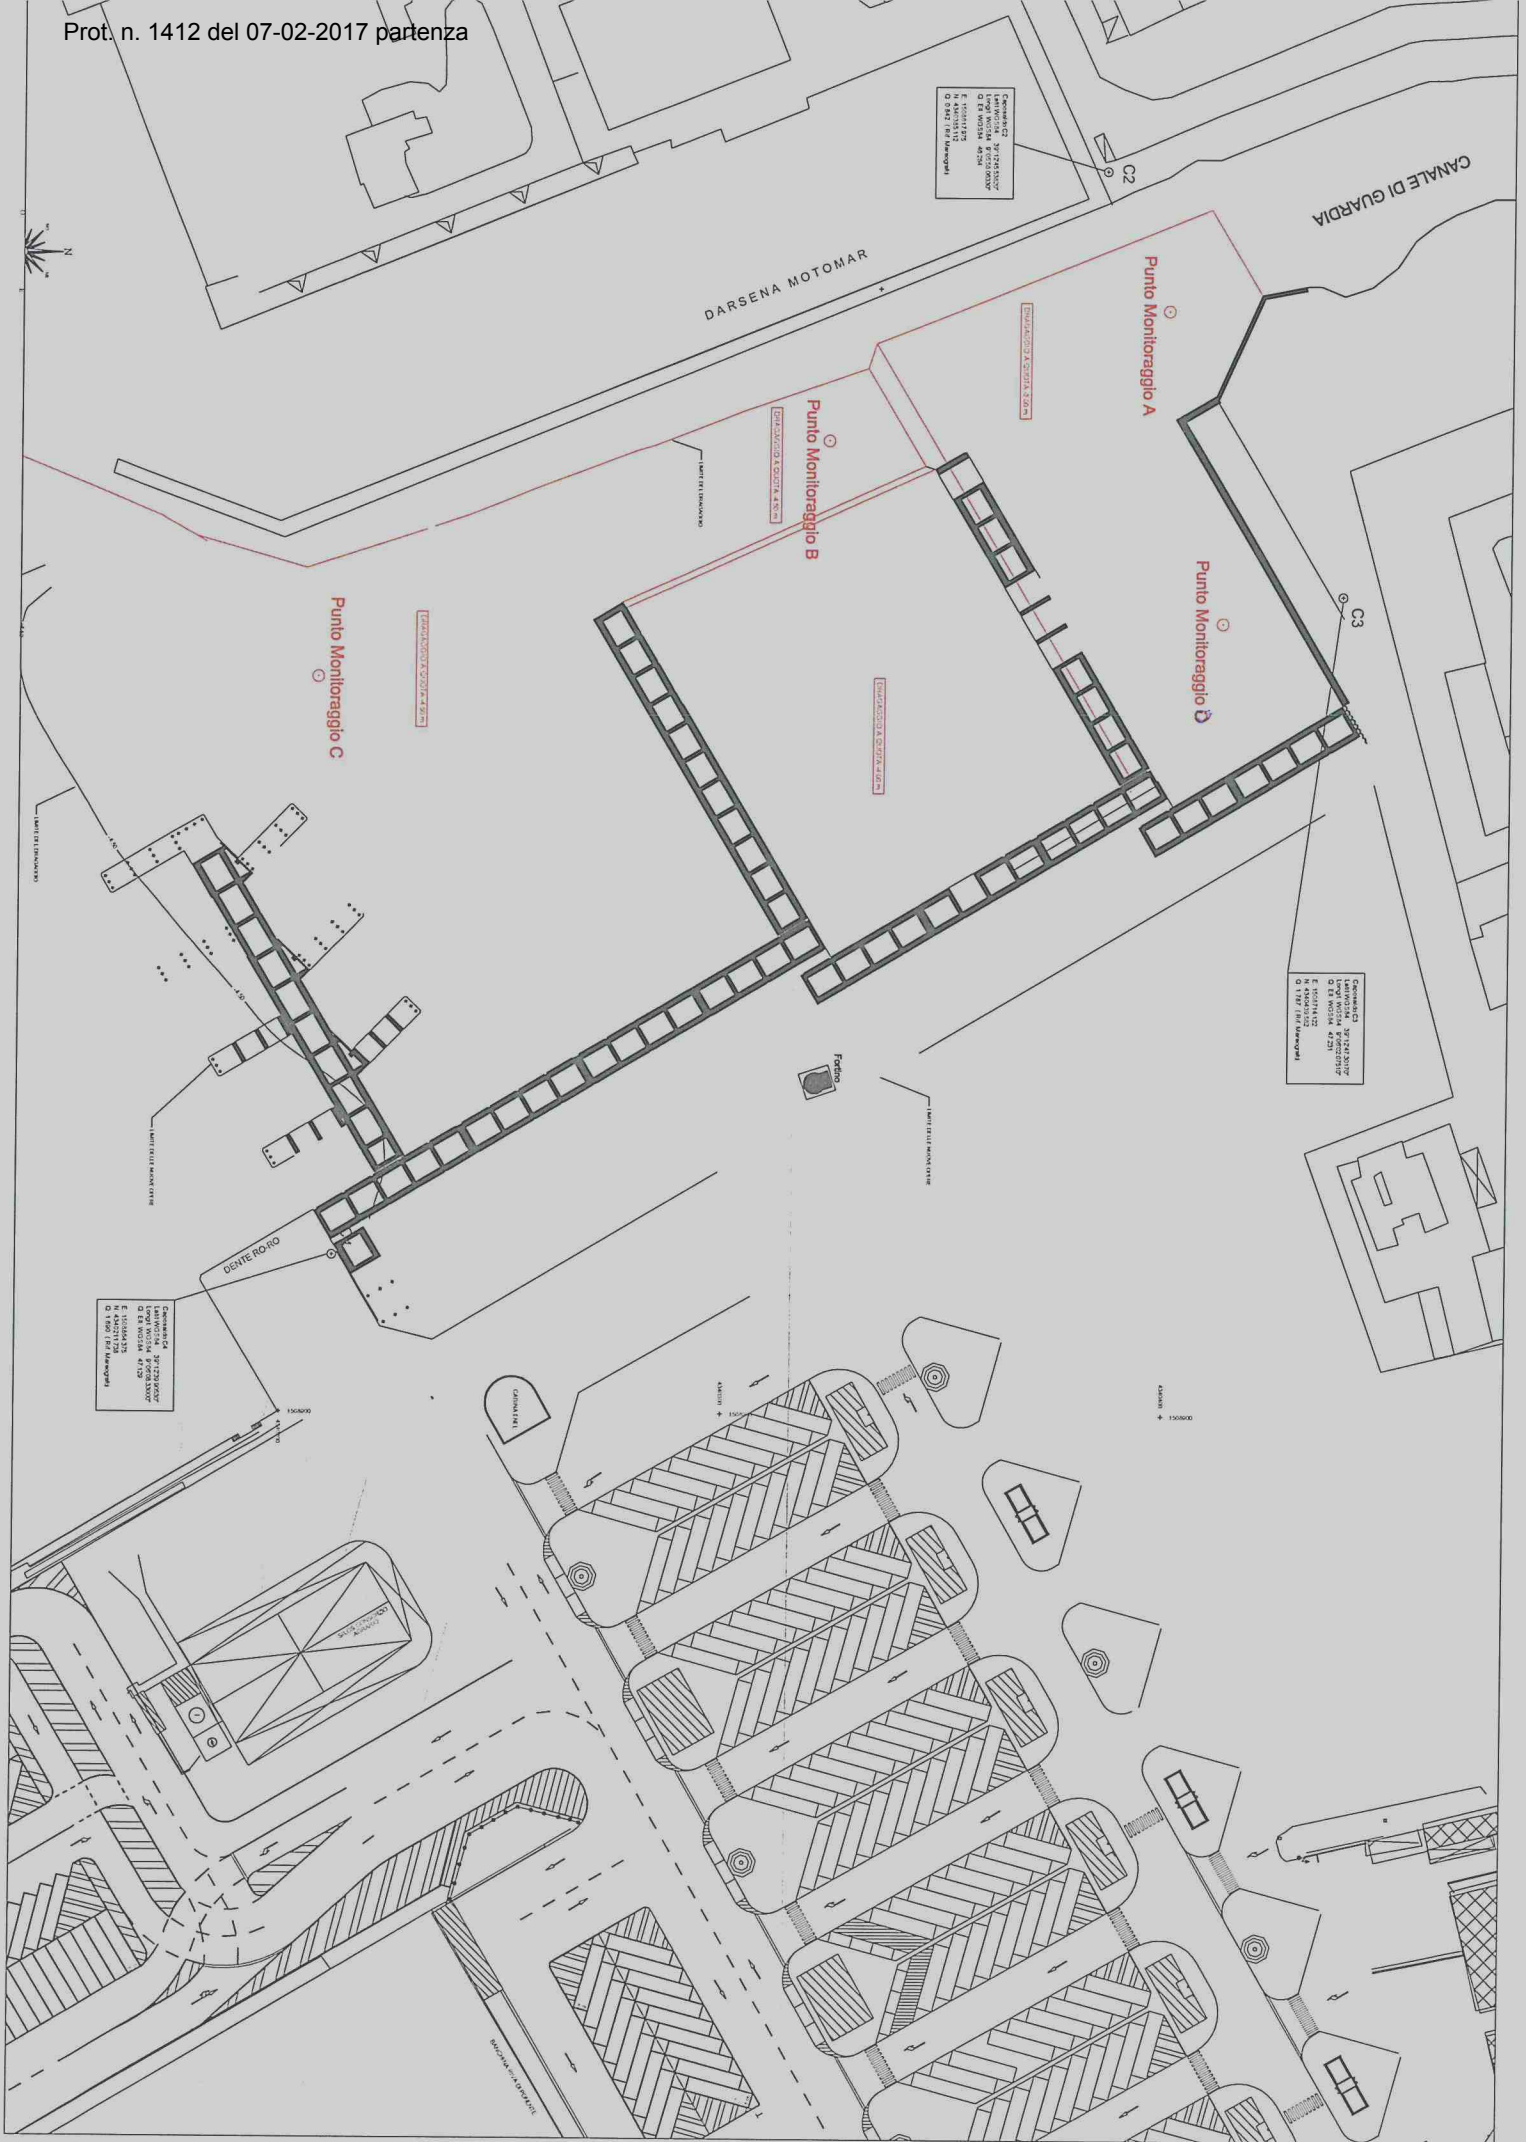



