

**COROGRAFIA**


1	30/11/2017	EMISSIONE PER PERMESSI	T.CAMILLONI	G.MARINELLI	H.D. AIUDI
0	08/09/2017	EMISSIONE PER COMMENTI	T.CAMILLONI	G.MARINELLI	H.D. AIUDI
INDICE	DATA	REVISIONI	ELABORATO	VERIFICATO	APPROVATO
			PROGETTISTA  Pif.TFM: 011-PJM5-005-20-DT-D-5220		
Dis. 20-DT-D-5220 Fg. 1 di 11			Comm. NR/17157		
Met. MESTRE - TRIESTE tratto Gonars - Trieste DN 300/250 (12"/10"), DP 64 bar interventi per declassamento a 24 bar			INDICE <input checked="" type="checkbox"/> 1 <input type="checkbox"/> <input type="checkbox"/> <input type="checkbox"/> <input type="checkbox"/> <input type="checkbox"/> <input type="checkbox"/>		
Interventi di mitigazione e ripristino			Scala 1:10000 Sostituisce il ..... Sostituito dal .....		

Met. MESTRE - TRIESTE tratto Gonars - Trieste DN 300/250 (12"/10"), DP 64 bar  
interventi per declassamento a 24 bar

Interventi di mitigazione e ripristino

1	30/11/2017	EMISSIONE PER PERMESSI	T.CAMILLONI	G.MARINELLI	H.D.AIUDI
0	08/09/2017	EMISSIONE PER COMMENTI	T.CAMILLONI	G.MARINELLI	H.D.AIUDI
INDICE	DATA	REVISIONI	ELABORATO	VERIFICATO	APPROVATO
			PROGETTISTA 		
Rif. FTM: 011-PJM5-005-20-DT-D-5220			Dis.	20-DT-D-5220	
			Comm.	NR/17157	

Foglio  
**2**  
di 11  
Scala  
1:10000

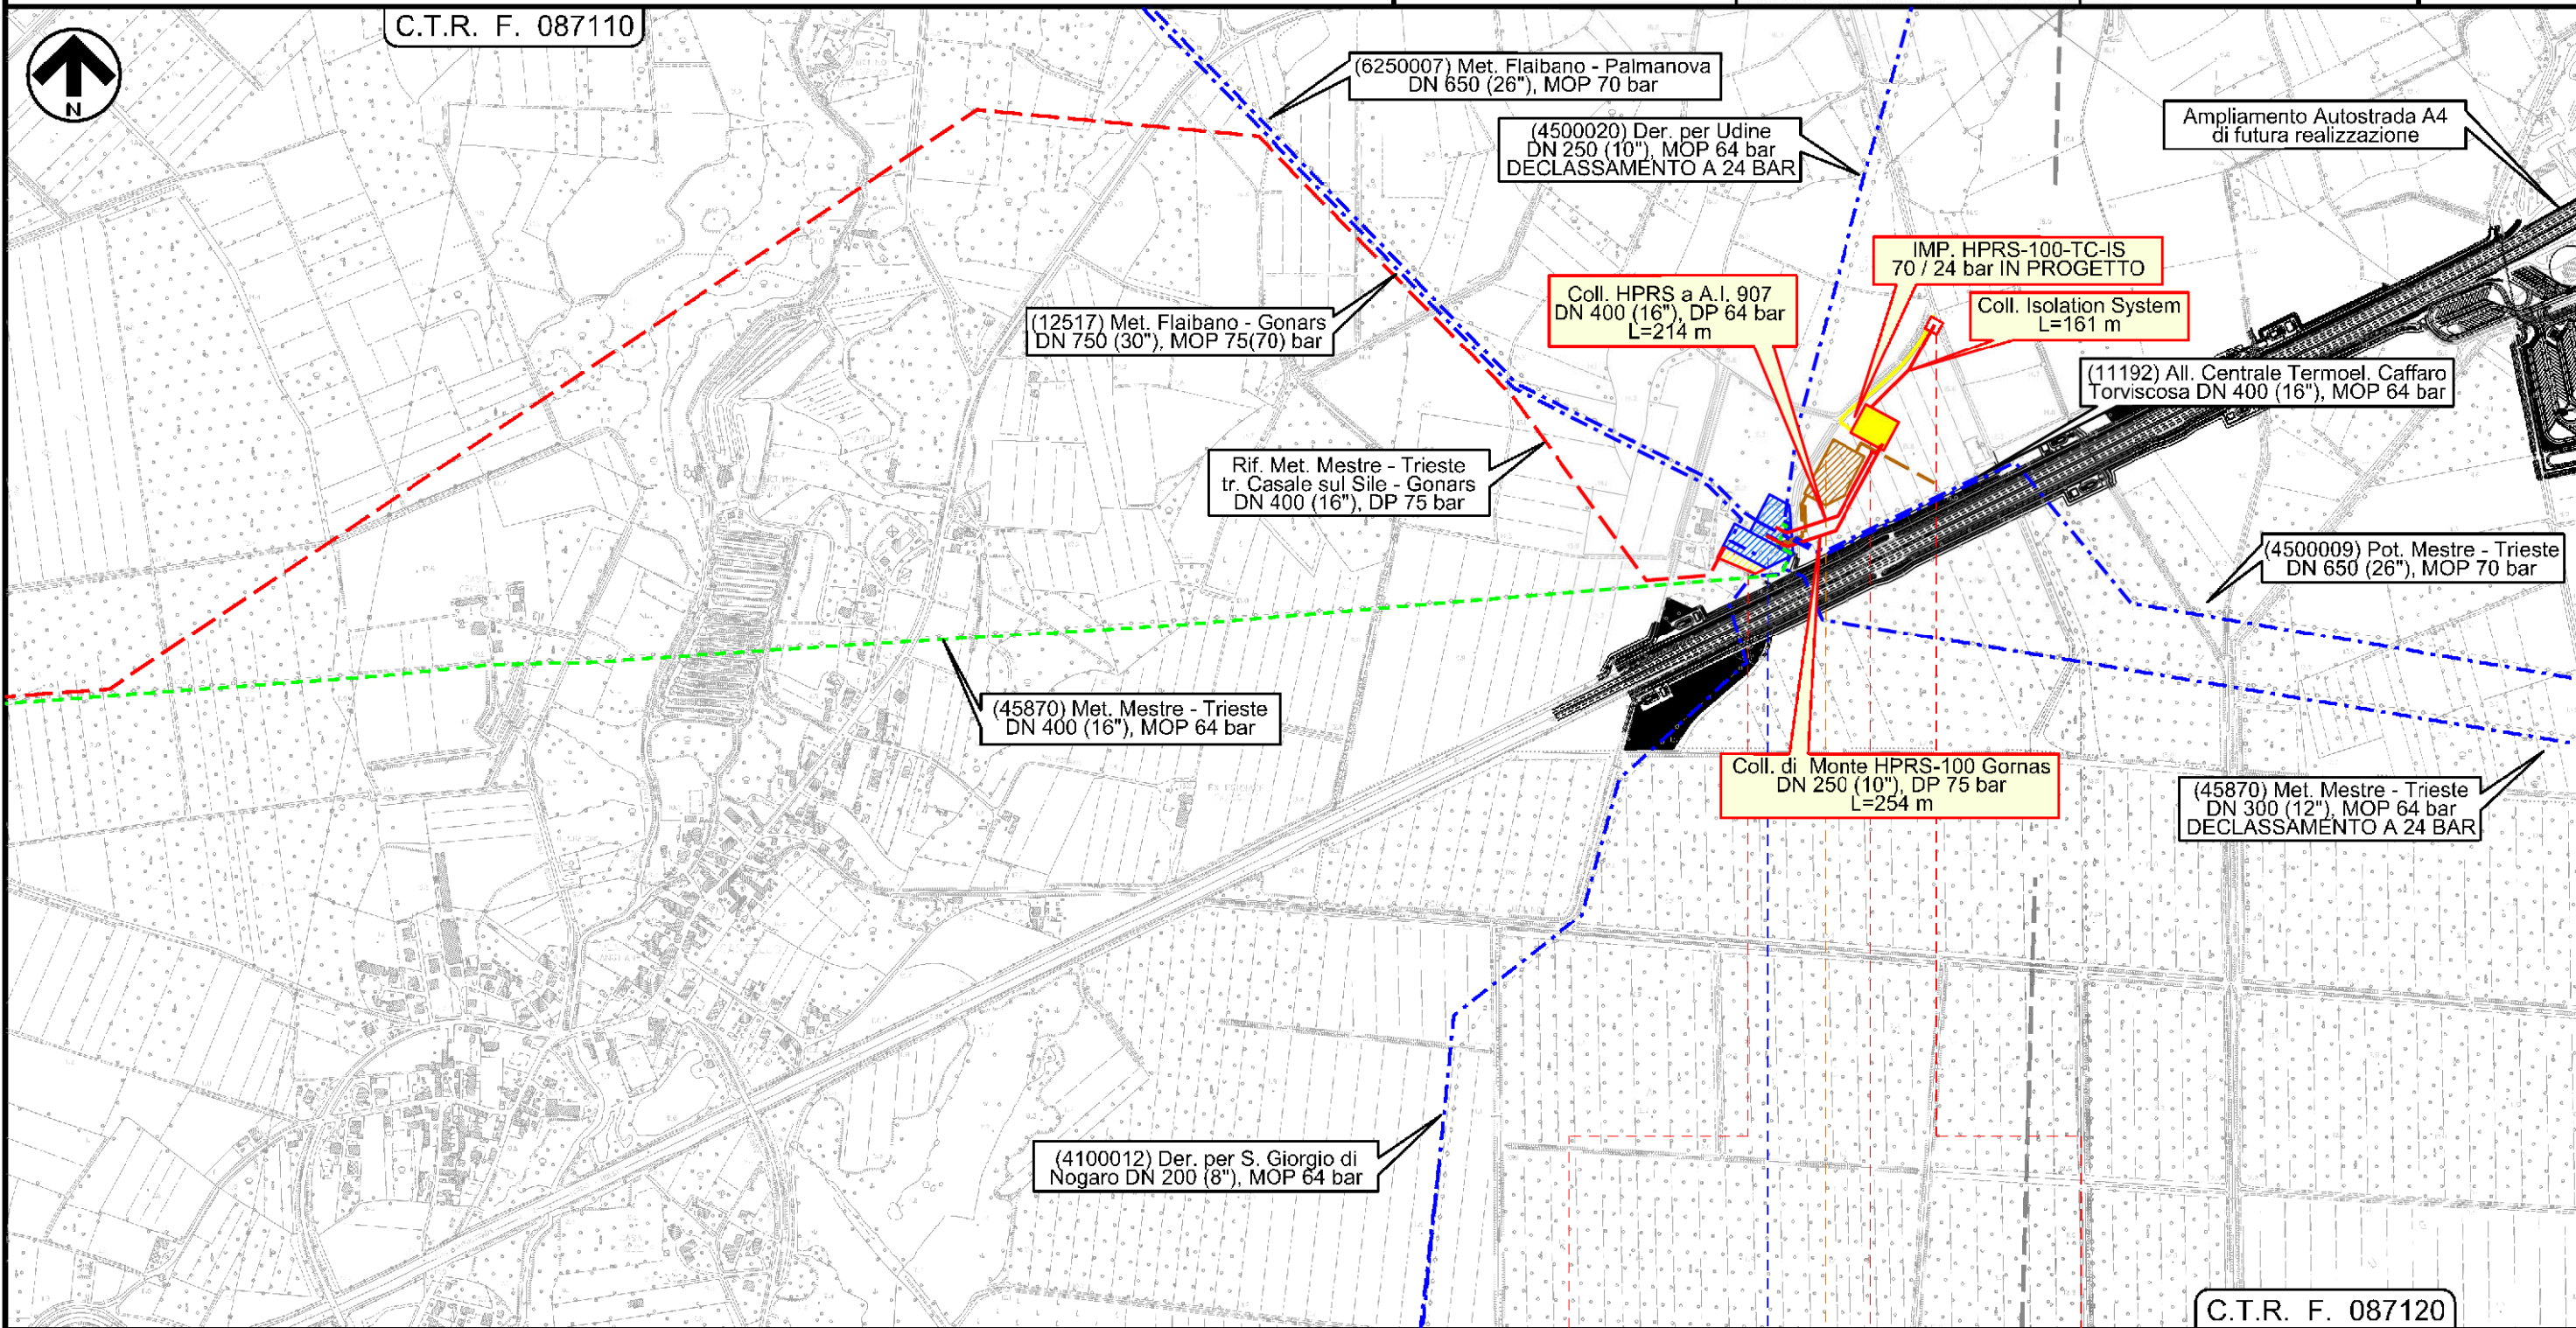

Il presente disegno e' di proprieta' aziendale - La Societa' tutela i propri diritti a termine di legge.

GONARS  
UDINE



INTERVENTO n 1

Rif. Met. Mestre - Trieste tr. Casale sul Sile - Gonars vedi dis. 17157-10-DT-5200 | Met. Mestre - Trieste tr. Gonars - Trieste Interventi per declassamento a 24 bar

Met. MESTRE - TRIESTE tratto Gonars - Trieste DN 300/250 (12"/10"), DP 64 bar  
interventi per declassamento a 24 bar


Interventi di mitigazione e ripristino

1	30/11/2017	EMISSIONE PER PERMESSI	T.CAMILLONI	G.MARINELLI	H.D.AIUDI
0	08/09/2017	EMISSIONE PER COMMENTI	T.CAMILLONI	G.MARINELLI	H.D.AIUDI
INDICE	DATA	REVISIONI	ELABORATO	VERIFICATO	APPROVATO
			PROGETTISTA 		
Rif.TFM: 011-PJM5-005-20-DT-D-5220			Dis.	20-DT-D-5220	
			Comm.	NR/17157	

Foglio  
**3**  
di 11  
Scala  
1:10000

C.T.R. F. 087120


C.T.R. F. 088090

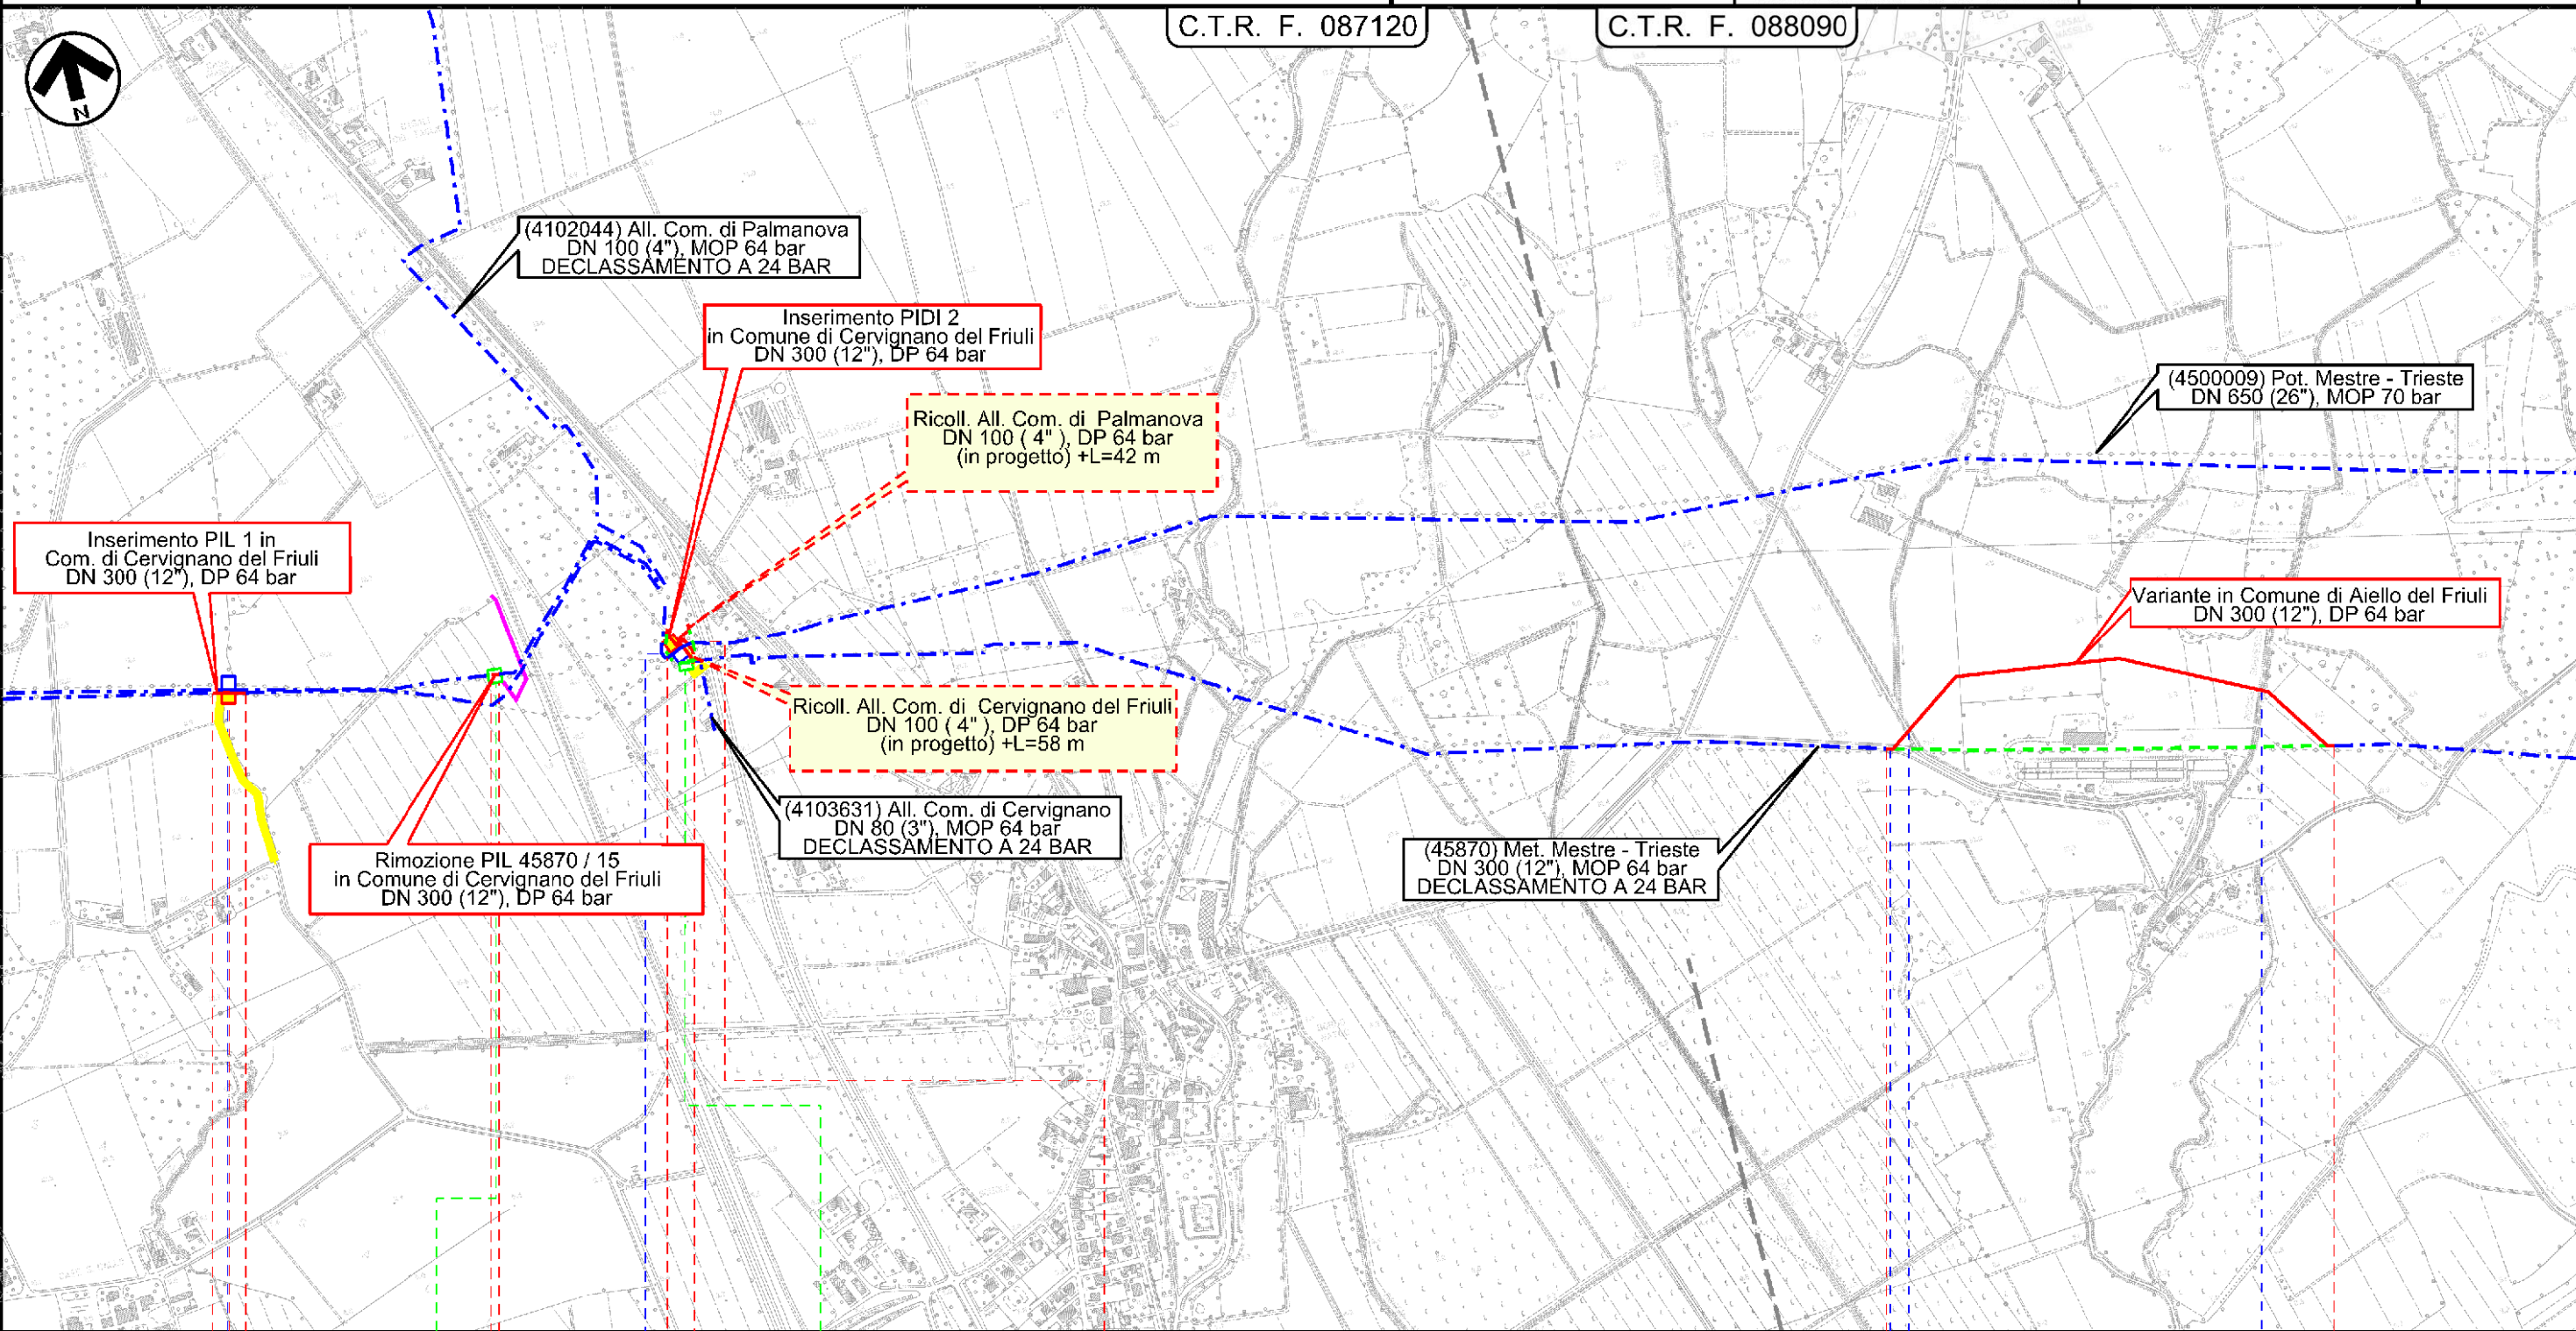

00+050      00+012      0 0+080      0      0+764

CERVIGNANO DEL FRIULI      CERVIGNANO DEL FRIULI      AIELLO DEL FRIULI

UDINE      UDINE      UDINE

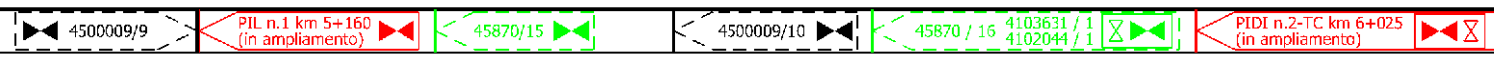

Strada Fondiaria      Canale Barisada      Roggia Sobresco


INTERVENTO n 2      INTERVENTO n 3      INTERVENTO n 4

Il presente disegno è di proprietà aziendale - La Società tutela i propri diritti a termine di legge.

Met. MESTRE - TRIESTE tratto Gonars - Trieste DN 300/250 (12"/10"), DP 64 bar  
 interventi per declassamento a 24 bar

Interventi di mitigazione e ripristino

1	30/11/2017	EMISSIONE PER PERMESSI	T.CAMILLONI	G.MARINELLI	H.D.AIUDI	Foglio <b>4</b> di 11 Scala 1:10000
0	08/09/2017	EMISSIONE PER COMMENTI	T.CAMILLONI	G.MARINELLI	H.D.AIUDI	
INDICE	DATA	REVISIONI	ELABORATO	VERIFICATO	APPROVATO	
			PROGETTISTA 			Dis. 20-DT-D-5220
			Rif.TFM: 011-PJM5-005-20-DT-D-5220			Comm. NR/17157

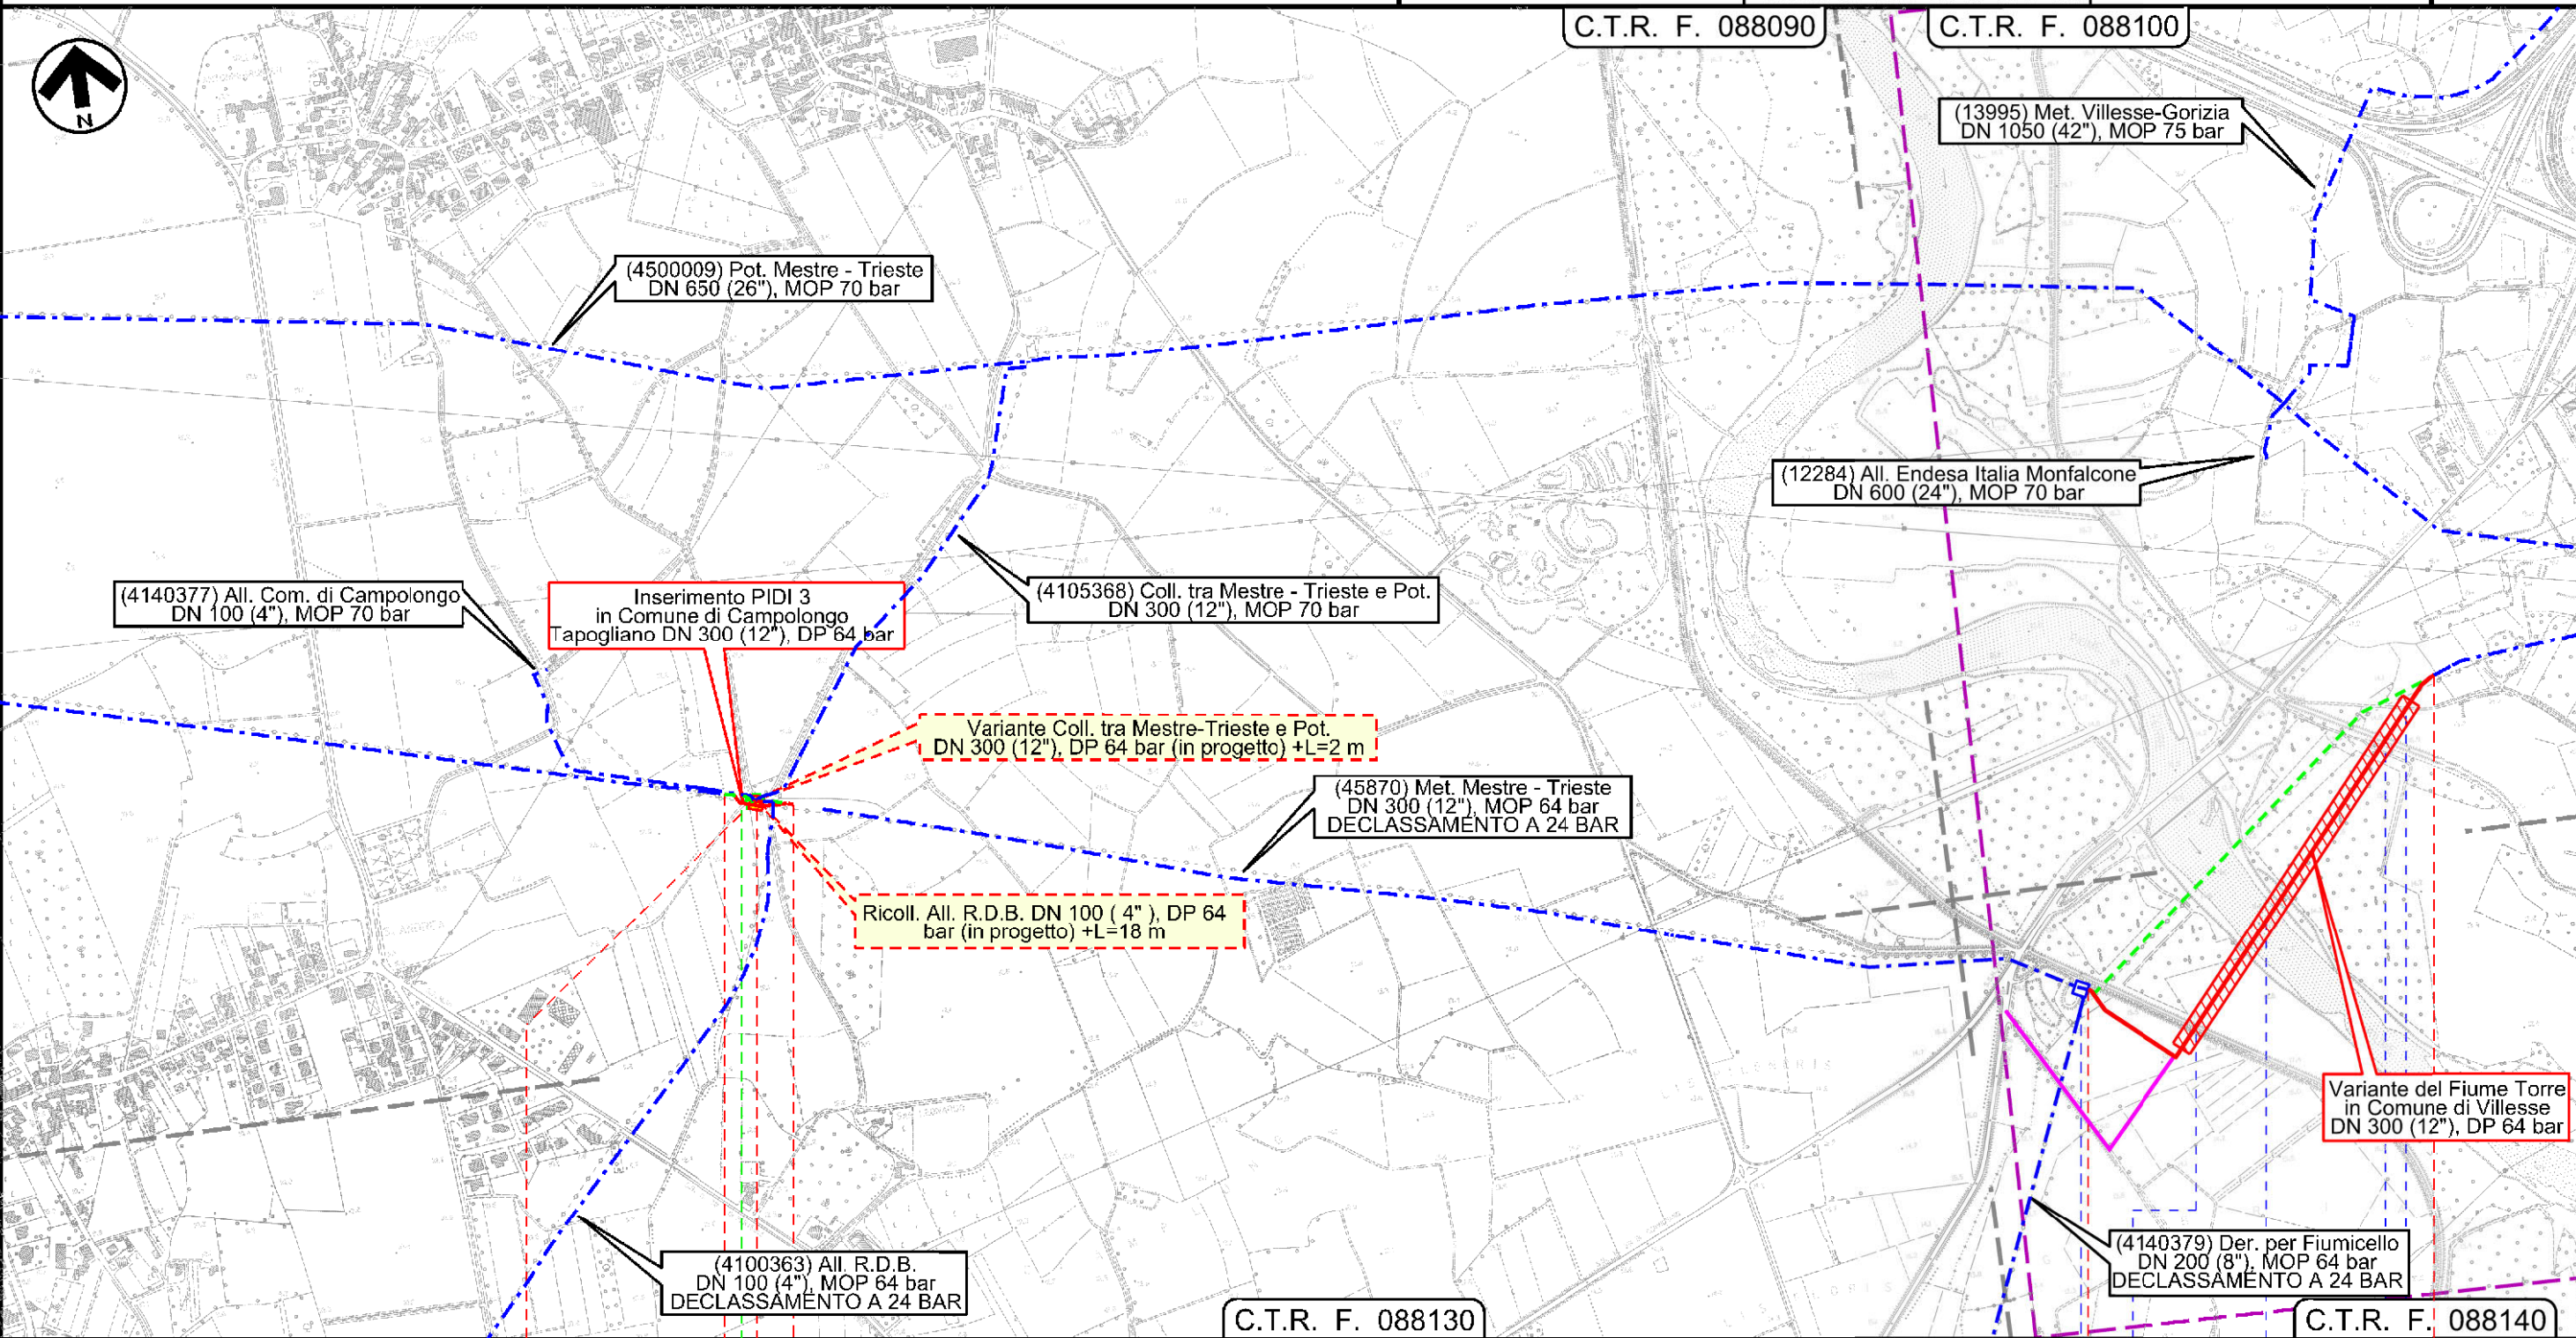

Il presente disegno e' di proprieta' aziendale - La Societa' tutela i propri diritti a termine di legge.


0	0+110	0	0+862
CAMPOLONGO TAPOGLIANO	UDINE	VILLESSE	GORIZIA
4140377/1 da modificare per inserimento bypass		45870 / 17, 4100363 / 1	
PIDI-TC n.3 km 12+275		Argine	
Fiume Torre		via Madonna del Piano	
INTERVENTO n 5		INTERVENTO n 6	

Met. MESTRE - TRIESTE tratto Gonars - Trieste DN 300/250 (12"/10"), DP 64 bar  
 interventi per declassamento a 24 bar


Interventi di mitigazione e ripristino

1	30/11/2017	EMISSIONE PER PERMESSI	T.CAMILLONI	G.MARINELLI	H.D.AIUDI
0	08/09/2017	EMISSIONE PER COMMENTI	T.CAMILLONI	G.MARINELLI	H.D.AIUDI
INDICE	DATA	REVISIONI	ELABORATO	VERIFICATO	APPROVATO
			PROGETTISTA 		
Rif. TFM: 011-PJM5-005-20-DT-D-5220			Dis.	20-DT-D-5220	
			Comm.	NR/17157	

Foglio  
**5**  
 di 11  
 Scala  
 1:10000

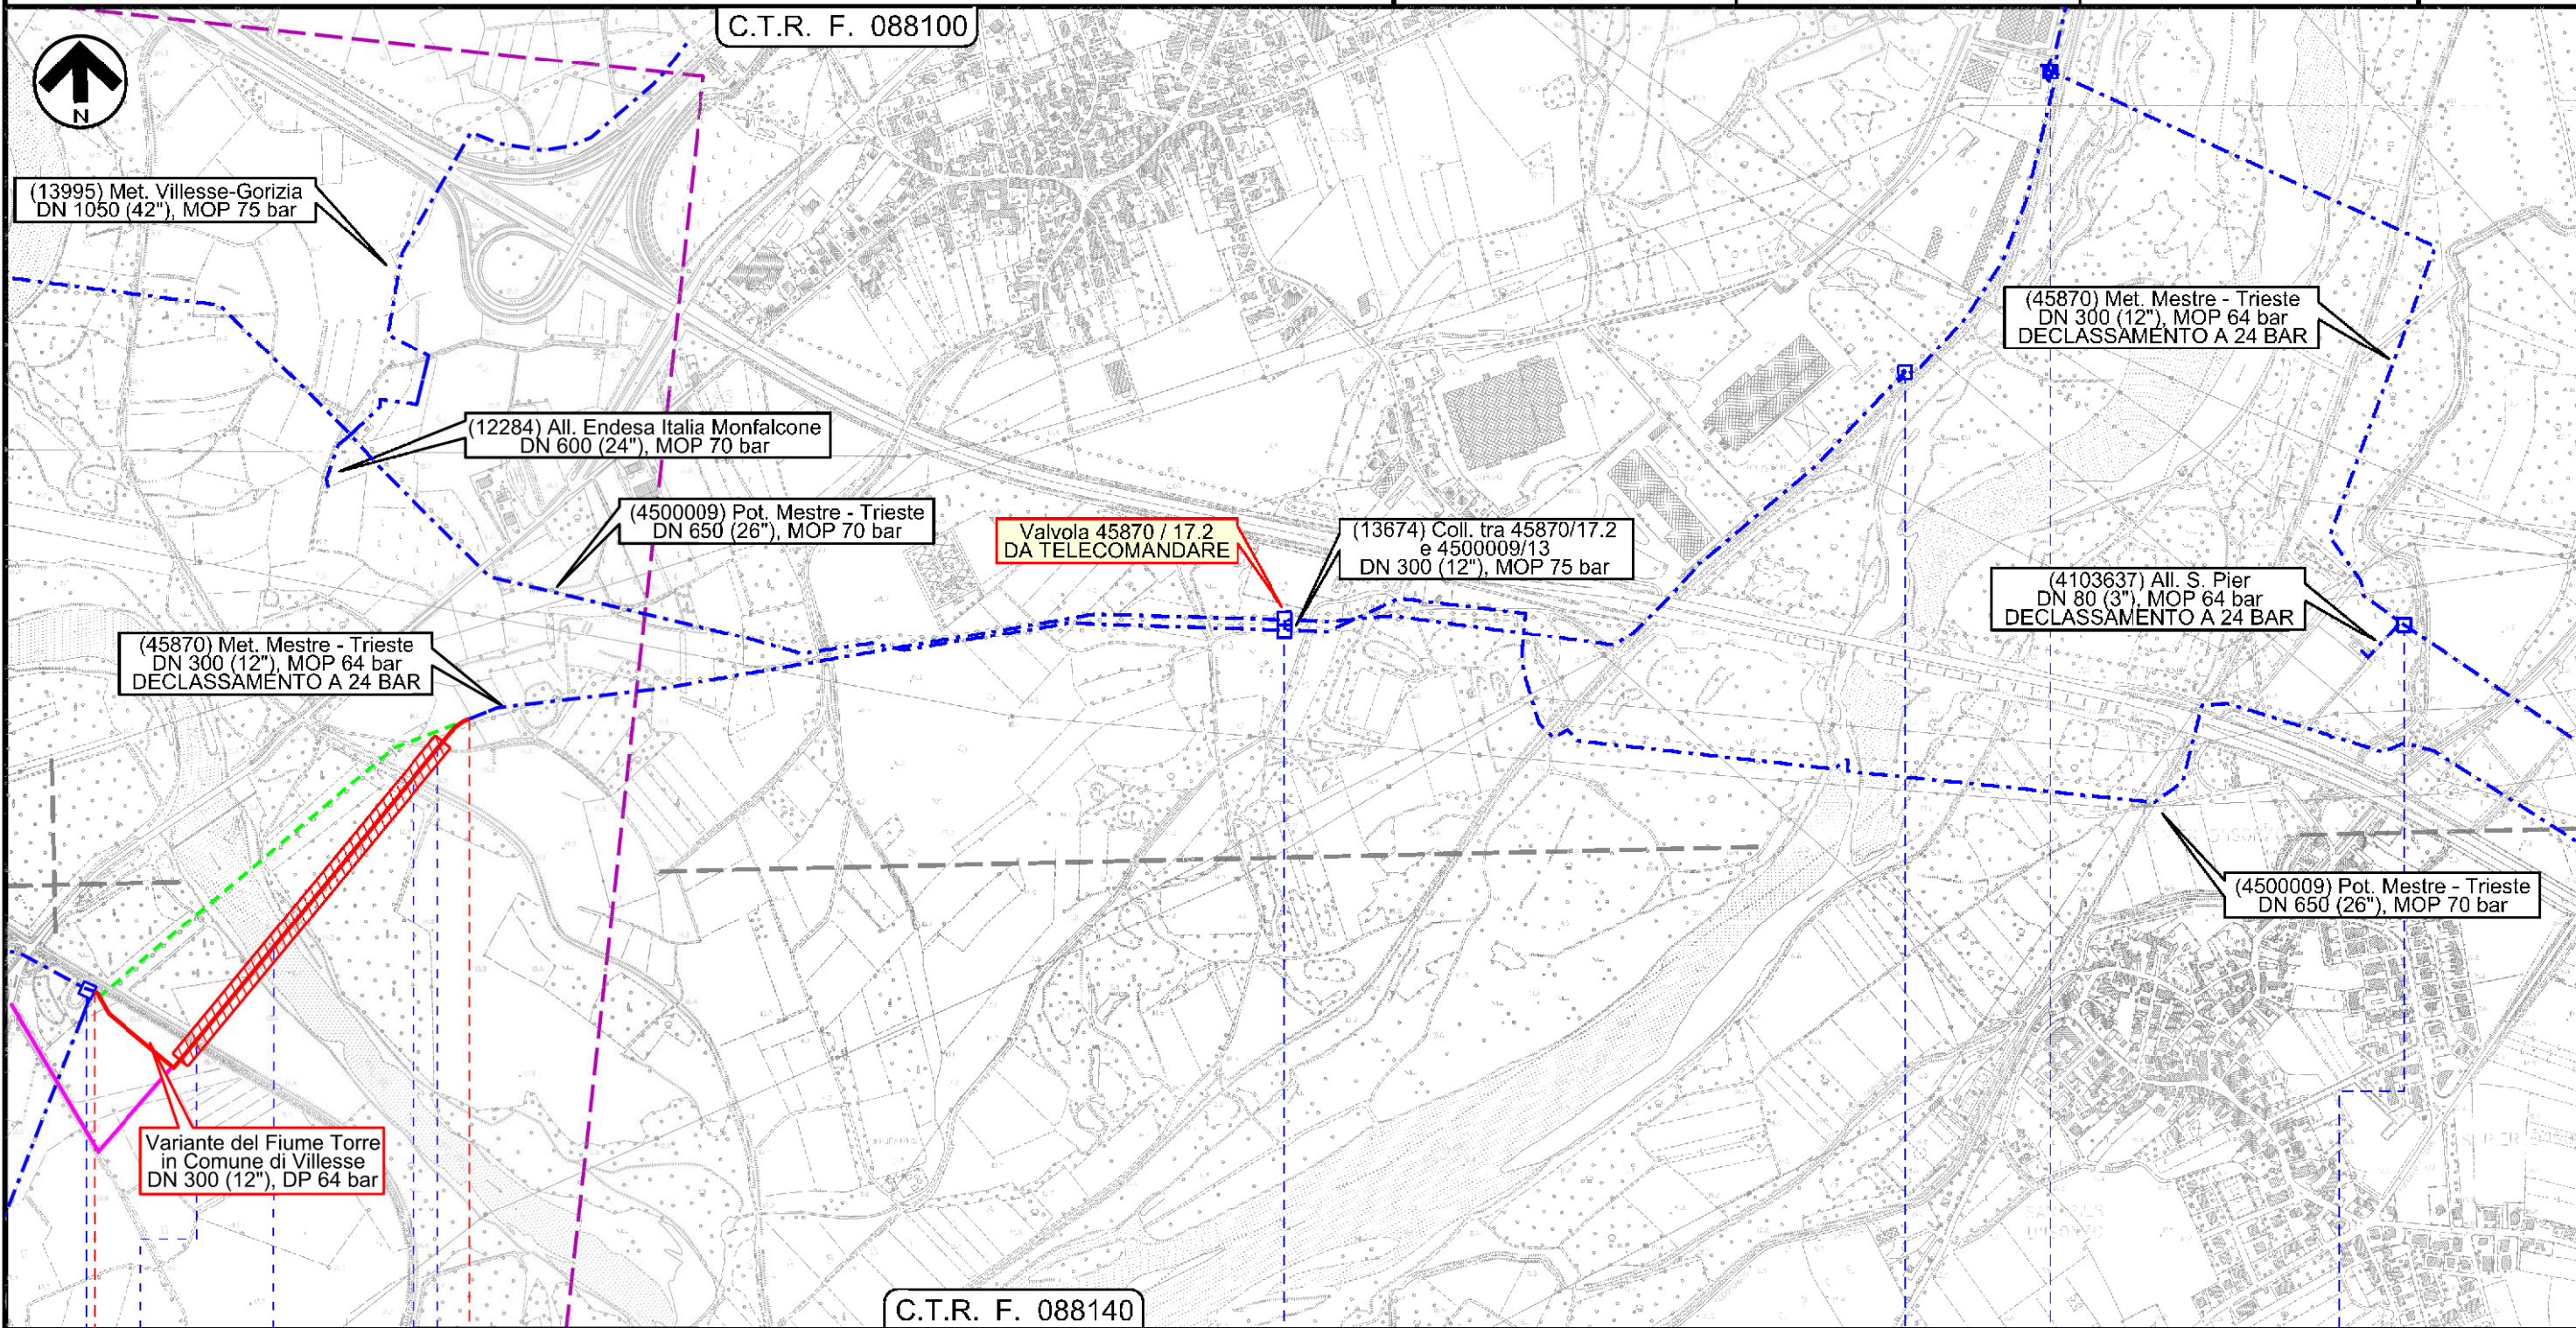

Il presente disegno è di proprietà aziendale - La Società tutela i propri diritti a termine di legge.

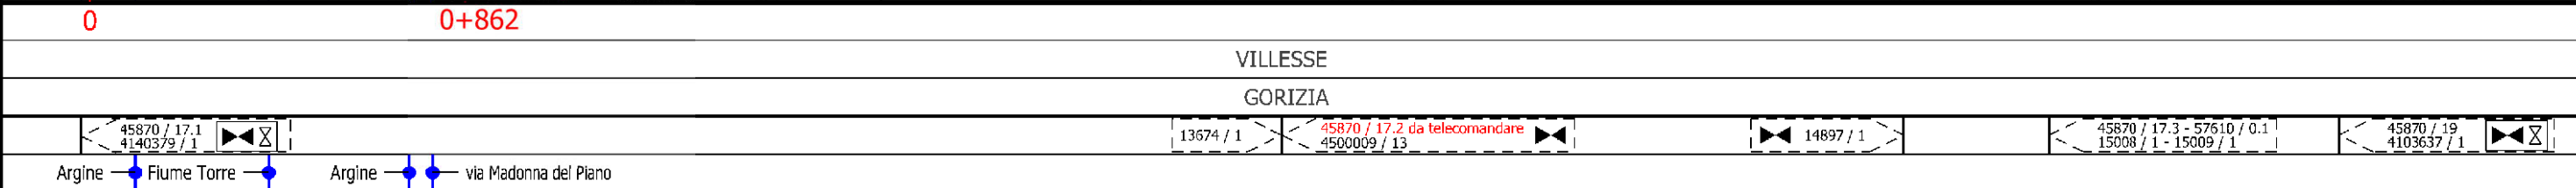


INTERVENTO n 7

Met. MESTRE - TRIESTE tratto Gonars - Trieste DN 300/250 (12"/10"), DP 64 bar  
 interventi per declassamento a 24 bar

Interventi di mitigazione e ripristino


1	30/11/2017	EMISSIONE PER PERMESSI	T.CAMILLONI	G.MARINELLI	H.D.AIUDI
0	08/09/2017	EMISSIONE PER COMMENTI	T.CAMILLONI	G.MARINELLI	H.D.AIUDI
INDICE	DATA	REVISIONI	ELABORATO	VERIFICATO	APPROVATO
			PROGETTISTA 		
			Dis.	20-DT-D-5220	
			Comm.	NR/17157	
			Rif. TFM: 011-PJM5-005-20-DT-D-5220		

Foglio  
**6**  
 di 11  
 Scala  
 1:10000

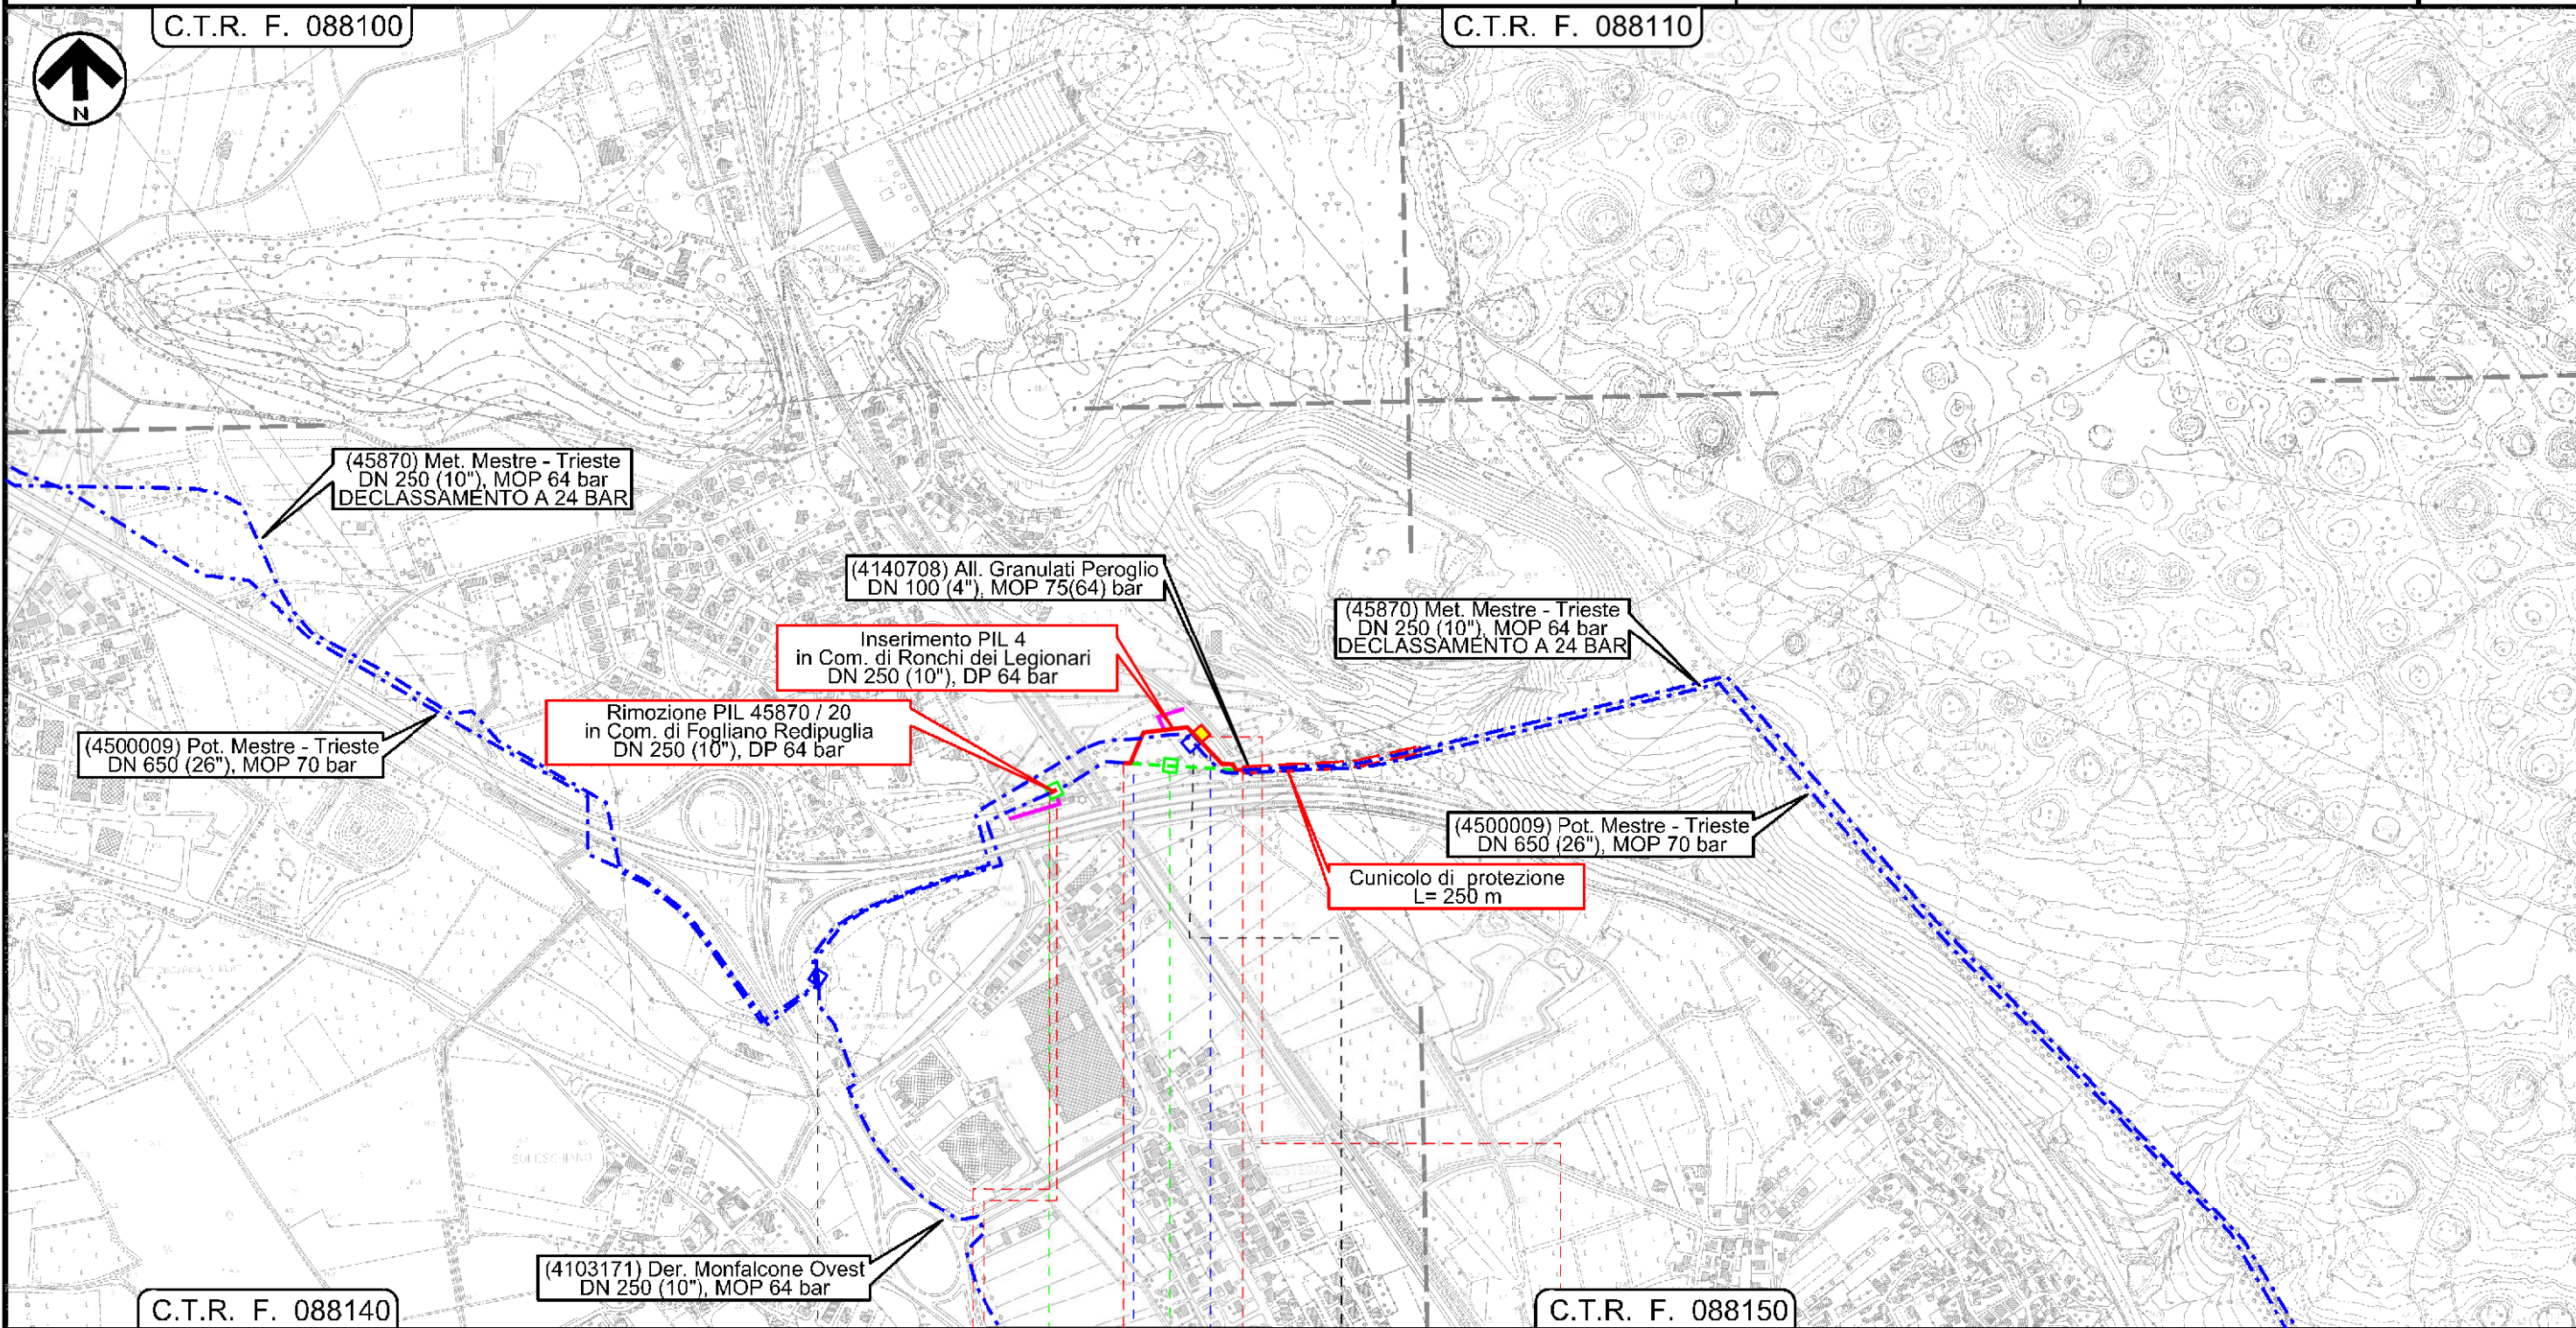

Il presente disegno e' di proprieta' aziendale - La Societa' tutela i propri diritti a termine di legge.

0 0+022 0 0+240  
 FOGLIANO REDIPUGLIA | RONCHI DEI LEGIONARI  
 GORIZIA

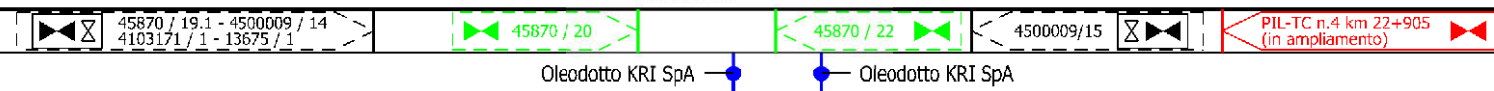


INTERVENTO n 8 INTERVENTO n 9

Met. MESTRE - TRIESTE tratto Gonars - Trieste DN 300/250 (12"/10"), DP 64 bar  
 interventi per declassamento a 24 bar

Interventi di mitigazione e ripristino

1	30/11/2017	EMISSIONE PER PERMESSI	T.CAMILLONI	G.MARINELLI	H.D.AIUDI
0	08/09/2017	EMISSIONE PER COMMENTI	T.CAMILLONI	G.MARINELLI	H.D.AIUDI
INDICE	DATA	REVISIONI	ELABORATO	VERIFICATO	APPROVATO
			PROGETTISTA 		
			Dis.	20-DT-D-5220	
			Comm.	NR/17157	
			Rif.TFM: 011-PJM5-005-20-DT-D-5220		

Foglio  
**7**  
 di 11  
 Scala  
 1:10000

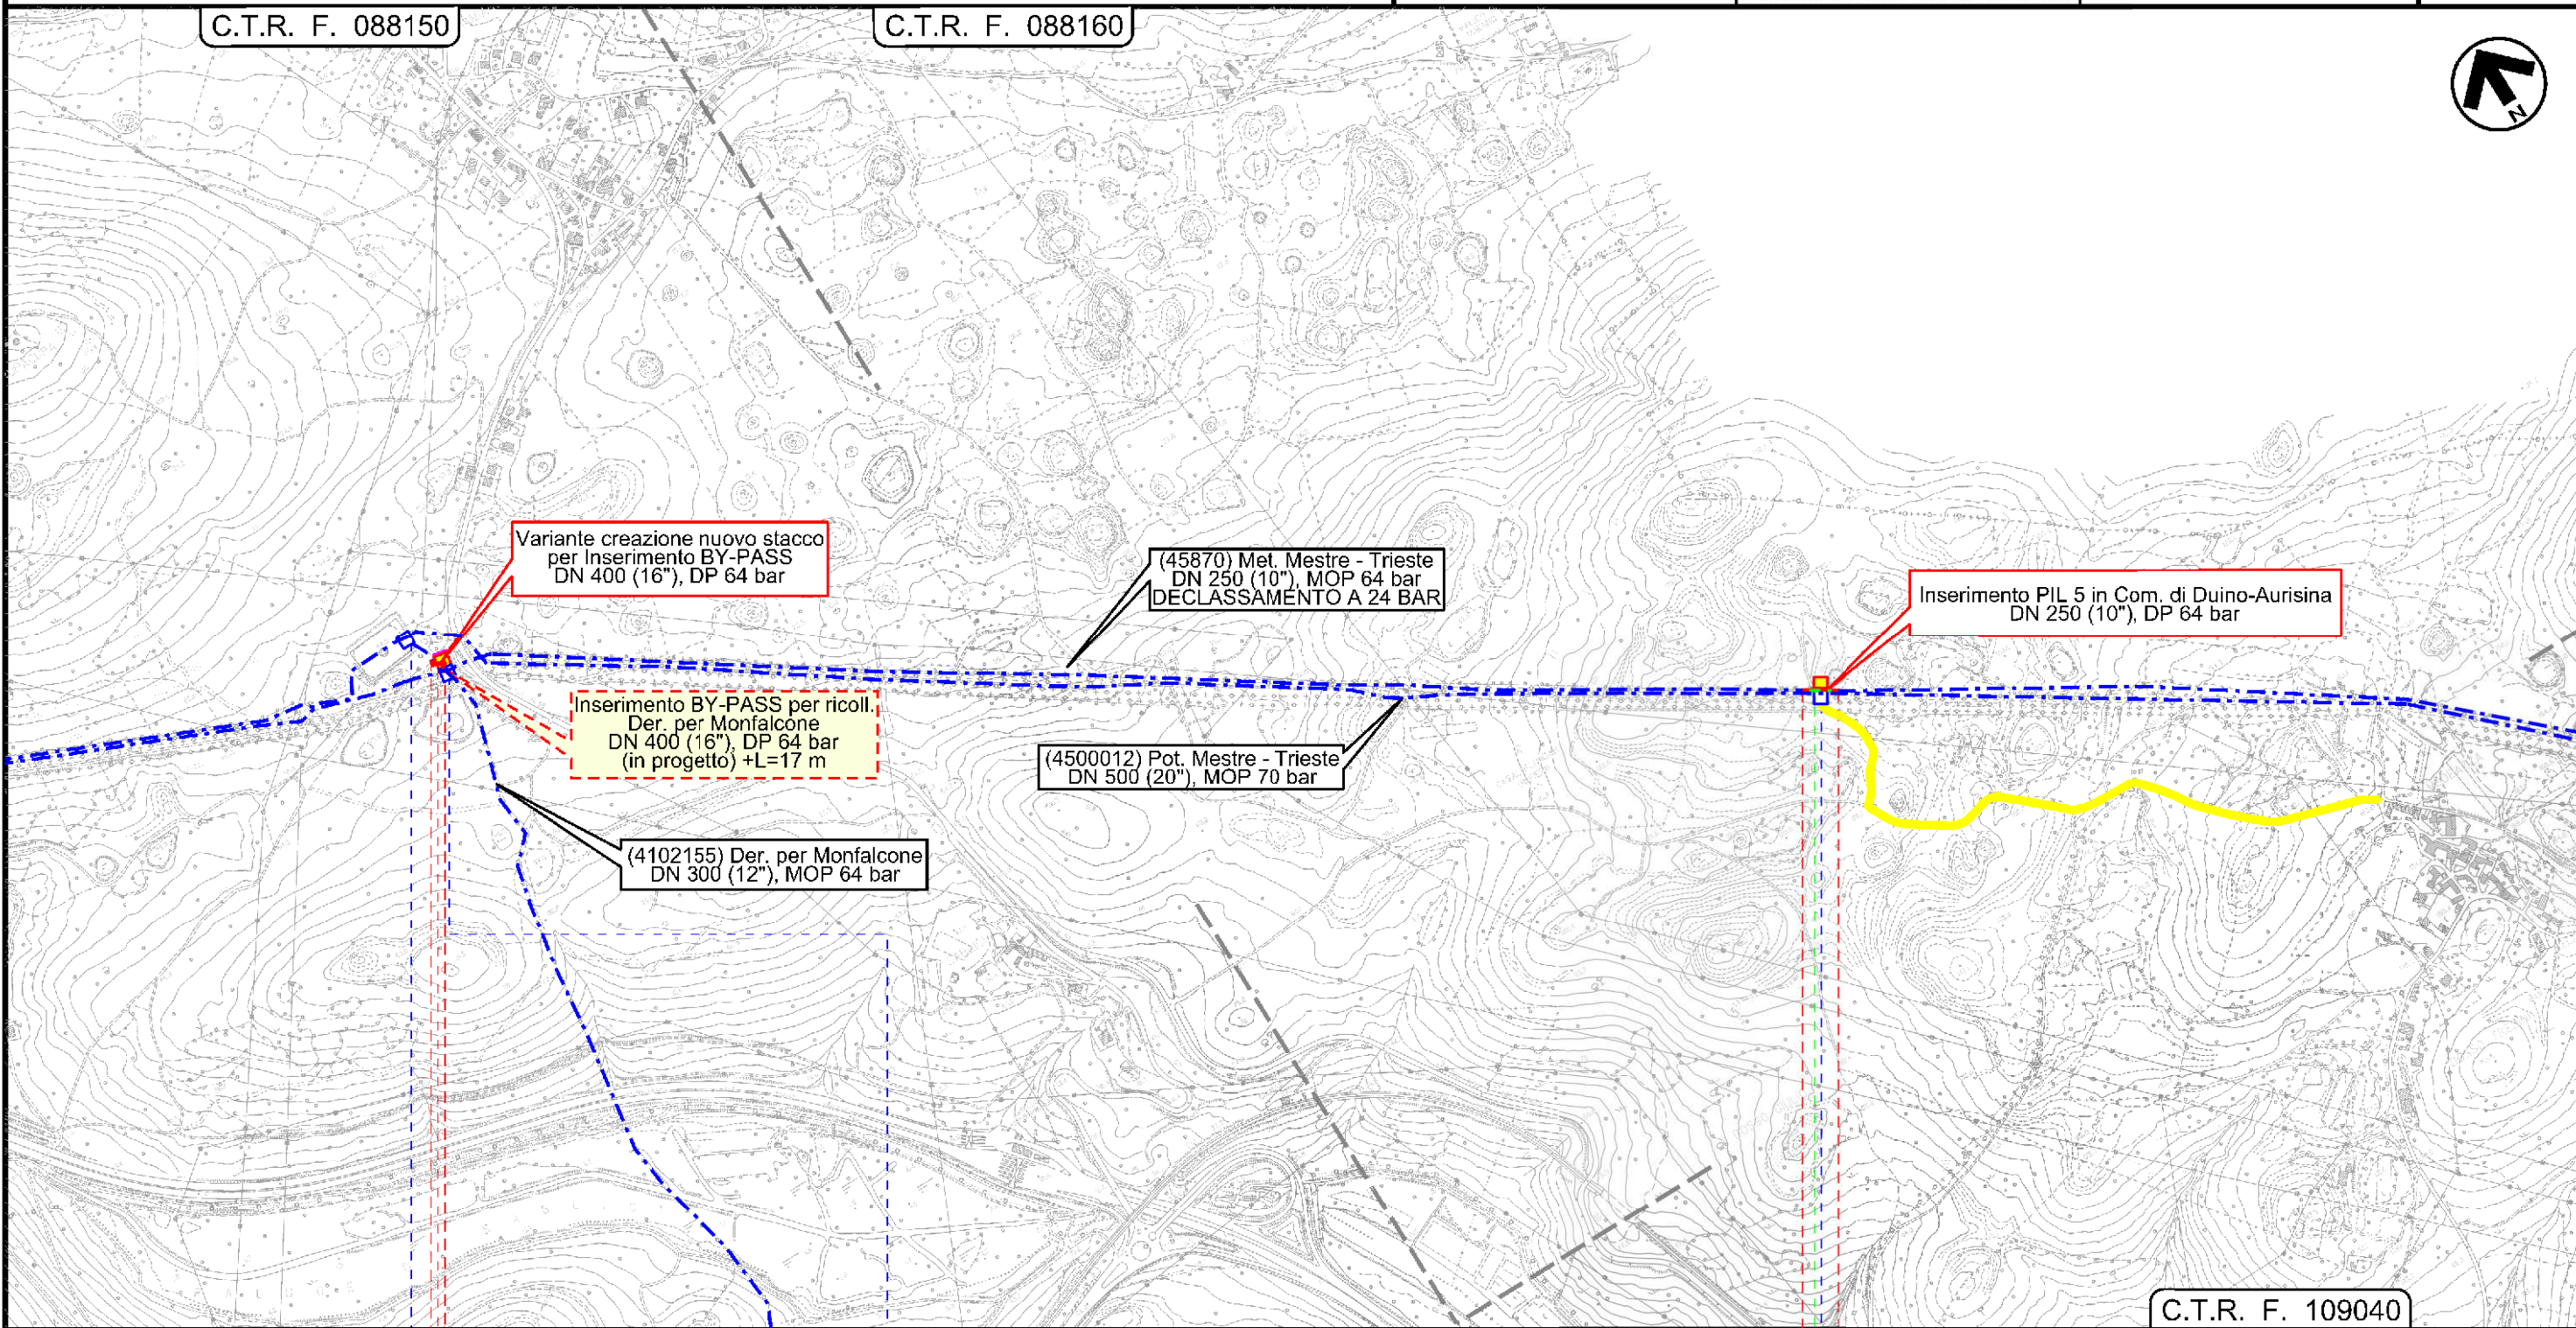

Il presente disegno e' di proprieta' aziendale - La Societa' tutela i propri diritti a termine di legge.


0 0+032	0 0+055		
DOBERDO' DEL LAGO	DUINO-AURISINA		
GORIZIA	TRIESTE		
INTERVENTO n 10	INTERVENTO n 11		

Met. MESTRE - TRIESTE tratto Gonars - Trieste DN 300/250 (12"/10"), DP 64 bar  
 interventi per declassamento a 24 bar

Interventi di mitigazione e ripristino

1	30/11/2017	EMISSIONE PER PERMESSI	T.CAMILLONI	G.MARINELLI	H.D.AIUDI
0	08/09/2017	EMISSIONE PER COMMENTI	T.CAMILLONI	G.MARINELLI	H.D.AIUDI
INDICE	DATA	REVISIONI	ELABORATO	VERIFICATO	APPROVATO
 SNAM RETE GAS		PROGETTISTA  techfem		Dis. 20-DT-D-5220 Comm. NR/17157	
Rif. TFM: 011-PJM5-005-20-DT-D-5220			C.T.R. F. 110010		

Foglio  
**8**  
 di 11  
 Scala  
 1:10000

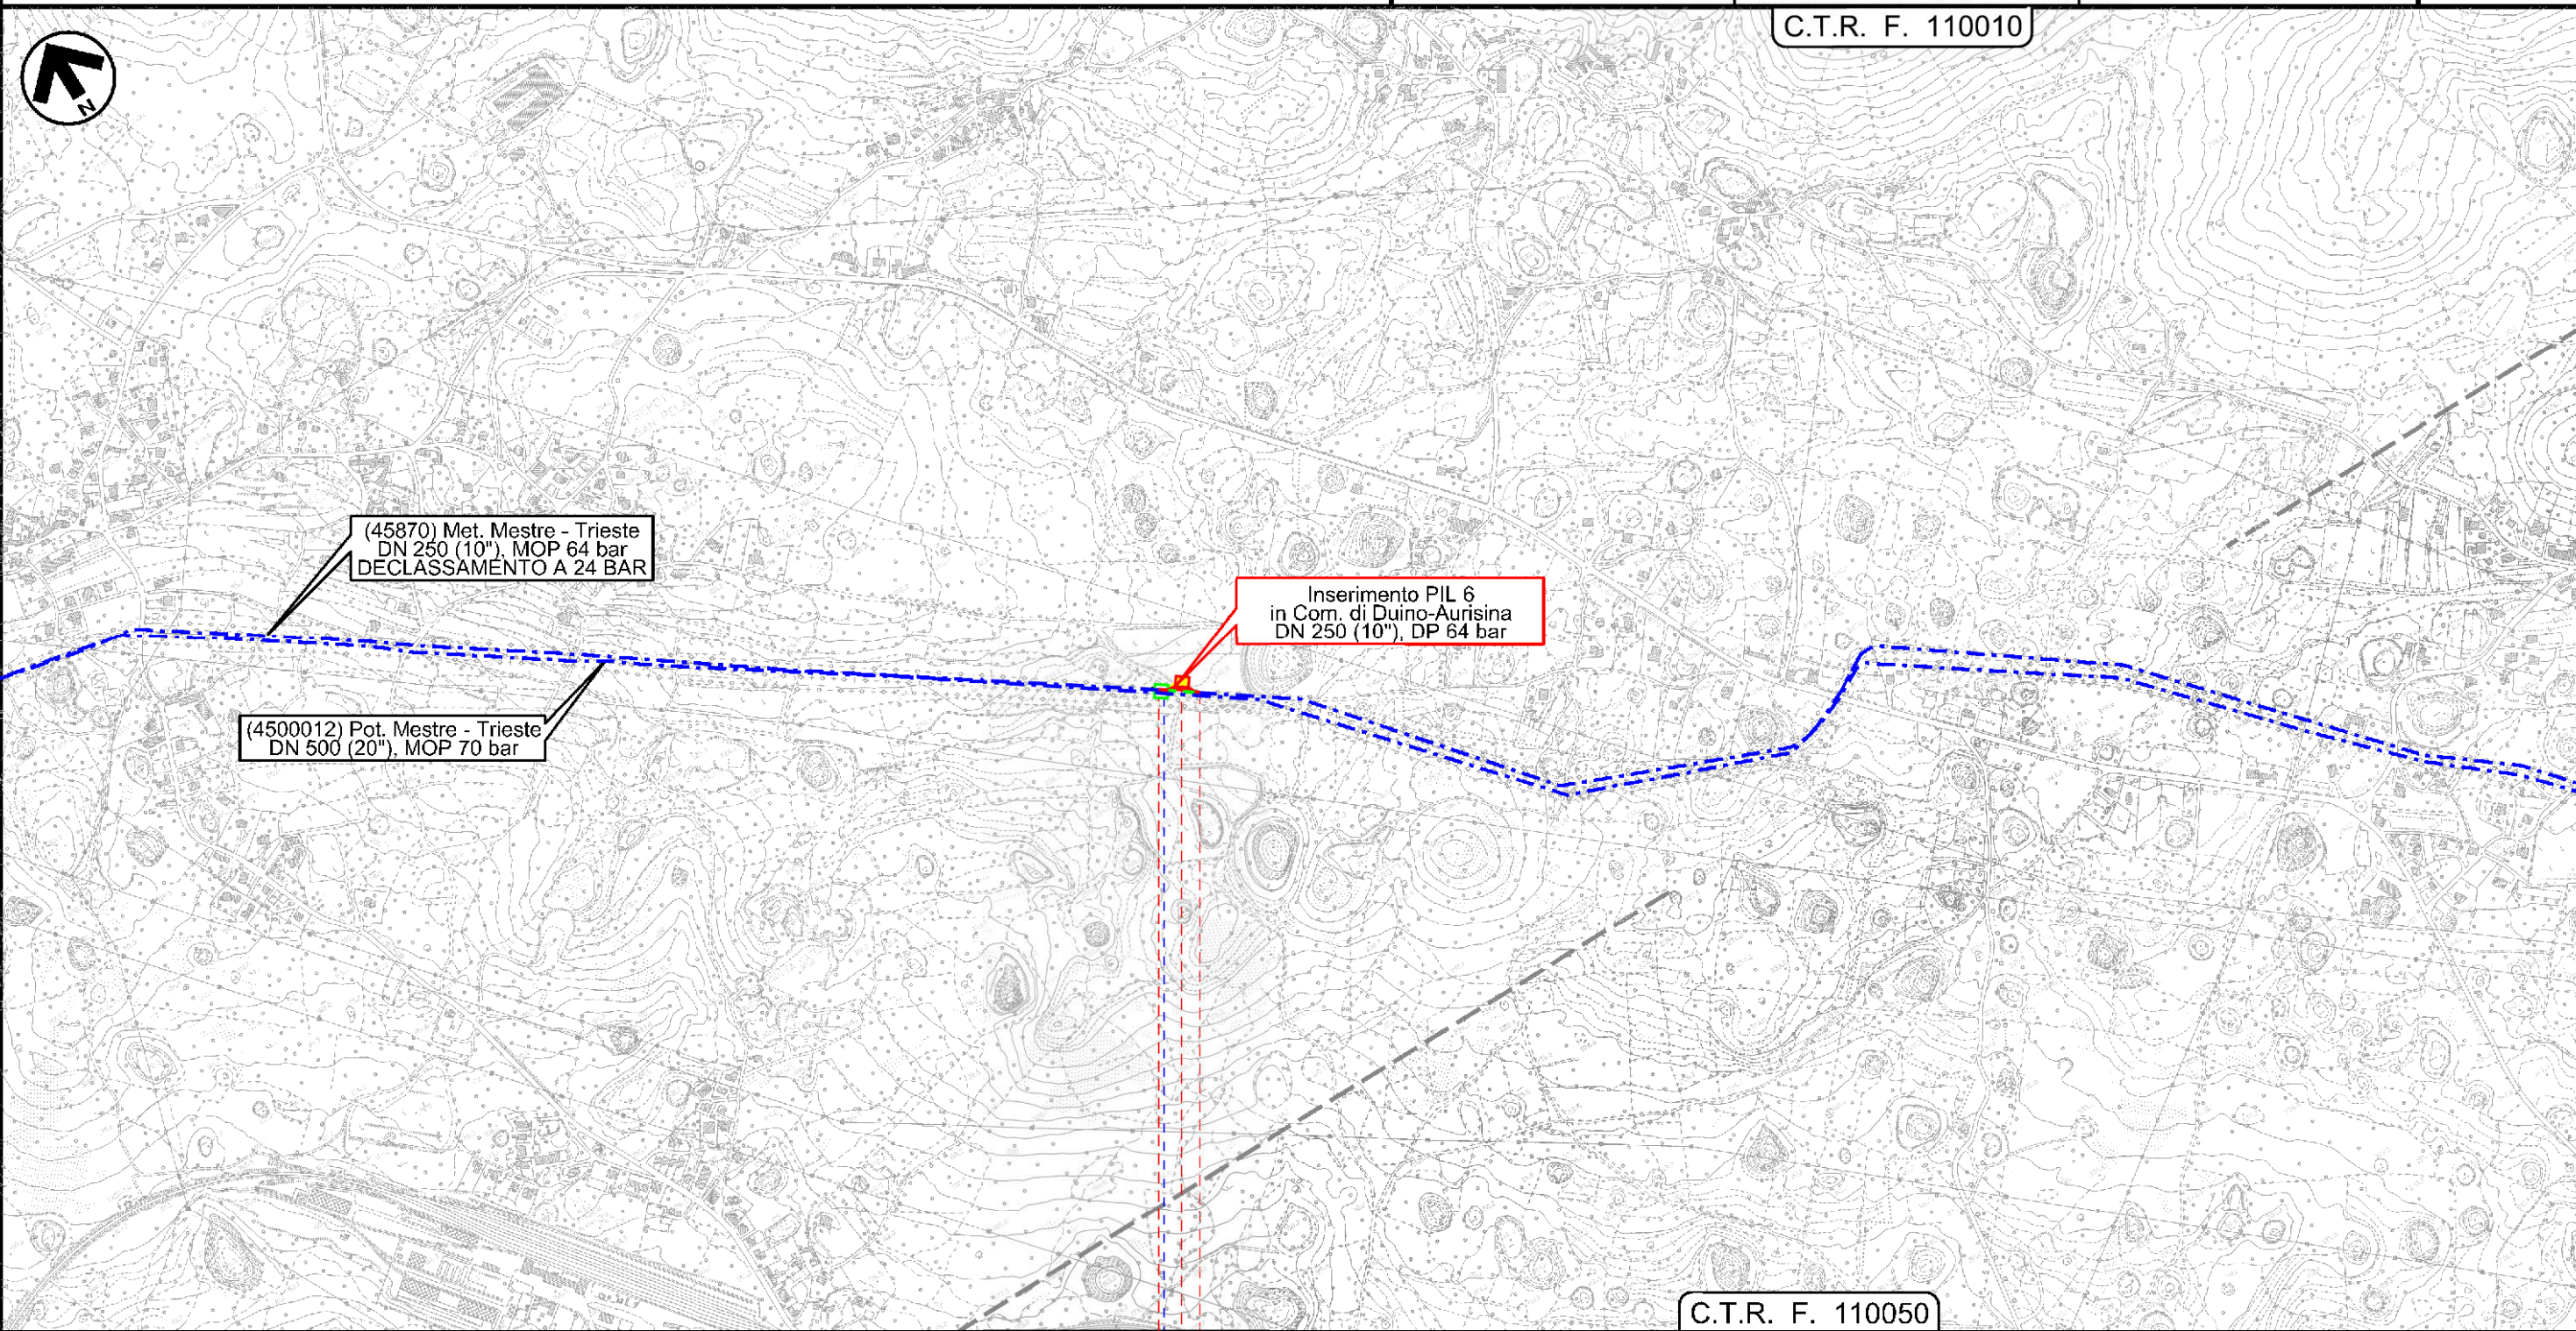

0 0+066

DUINO-AURISINA

TRIESTE



INTERVENTO n 12

Il presente disegno e' di proprieta' aziendale - La Societa' tutela i propri diritti a termine di legge.



Met. MESTRE - TRIESTE tratto Gonars - Trieste DN 300/250 (12"/10"), DP 64 bar  
 interventi per declassamento a 24 bar


Interventi di mitigazione e ripristino

1	30/11/2017	EMISSIONE PER PERMESSI	T.CAMILLONI	G.MARINELLI	H.D.AIUDI
0	08/09/2017	EMISSIONE PER COMMENTI	T.CAMILLONI	G.MARINELLI	H.D.AIUDI
INDICE	DATA	REVISIONI	ELABORATO	VERIFICATO	APPROVATO
			PROGETTISTA 		
			Dis.	20-DT-D-5220	
			Comm.	NR/17157	
			Rif.TFM: 011-PJM5-005-20-DT-D-5220		

Foglio  
**9**  
 di 11  
 Scala  
 1:10000

C.T.R. F. 110060

C.T.R. F. 110100

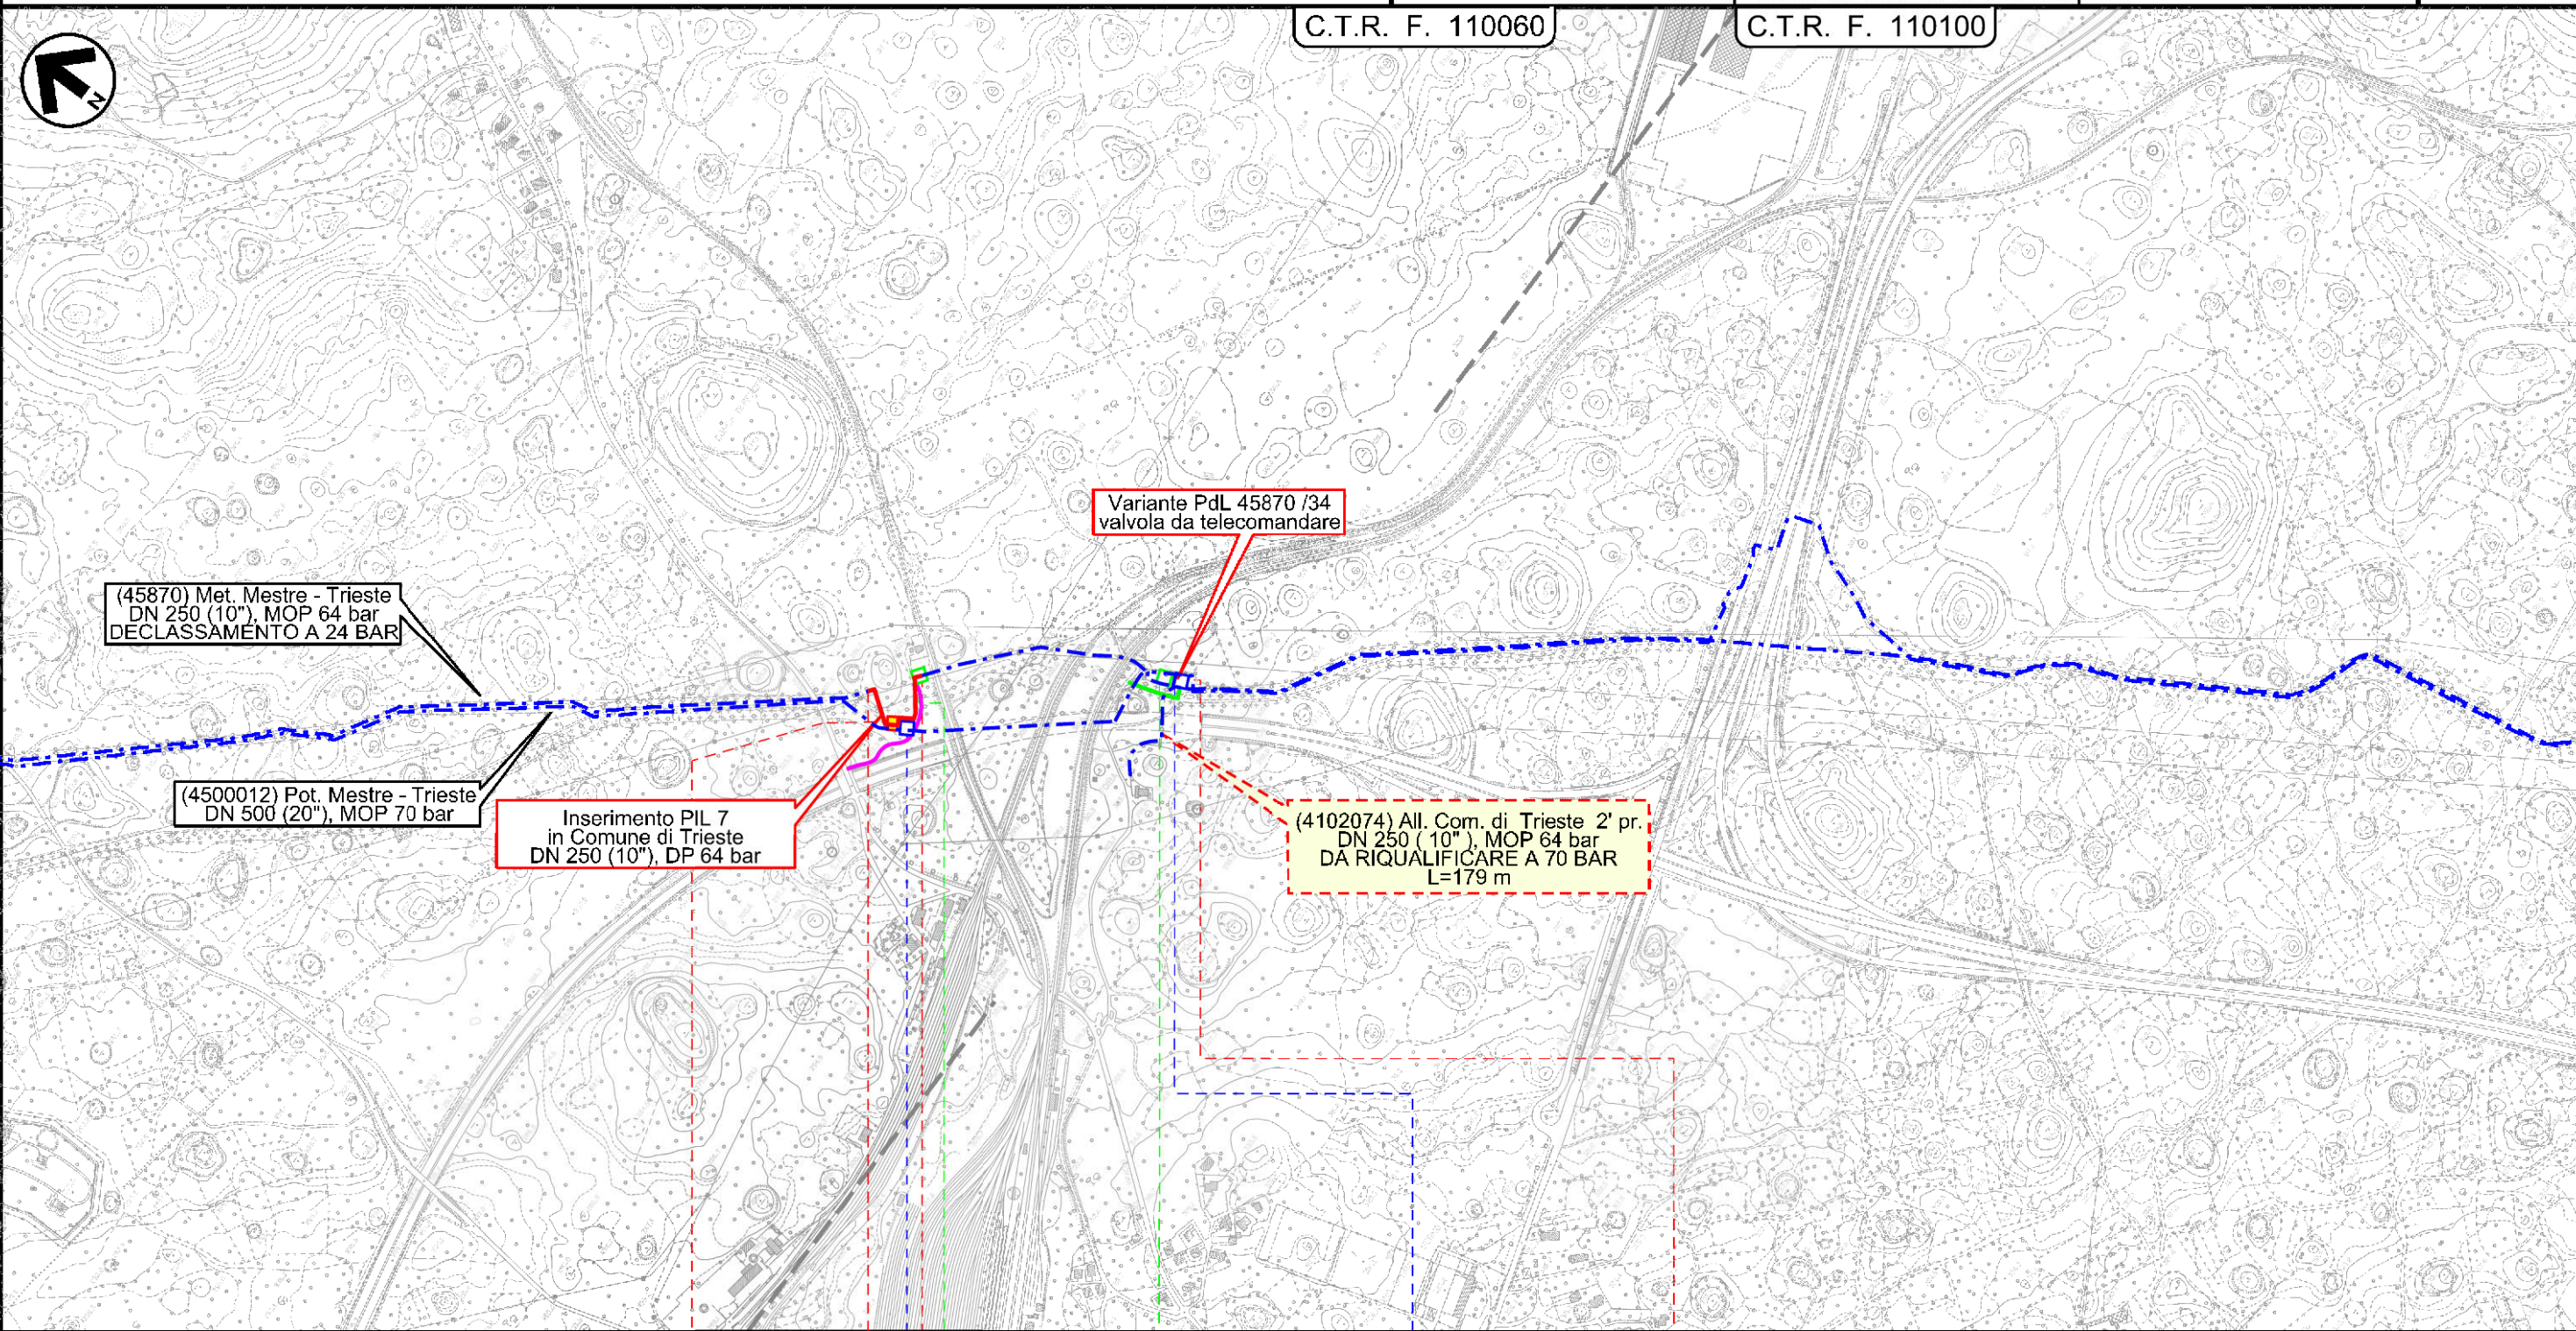

0 0+195

TRIESTE TRIESTE  
 TRIESTE TRIESTE



INTERVENTO n 13 INTERVENTO n 14


Il presente disegno è di proprietà aziendale - La Società tutela i propri diritti a termine di legge.

Met. MESTRE - TRIESTE tratto Gonars - Trieste DN 300/250 (12"/10"), DP 64 bar  
interventi per declassamento a 24 bar

Interventi di mitigazione e ripristino

1	30/11/2017	EMISSIONE PER PERMESSI	T.CAMILLONI	G.MARINELLI	H.D.AIUDI
0	08/09/2017	EMISSIONE PER COMMENTI	T.CAMILLONI	G.MARINELLI	H.D.AIUDI
INDICE	DATA	REVISIONI	ELABORATO	VERIFICATO	APPROVATO
		PROGETTISTA 	Dis.	20-DT-D-5220	
		Rif.TFM: 011-PJM5-005-20-DT-D-5220	Comm.	NR/17157	

Foglio  
**10**  
di 11  
Scala  
1:10000

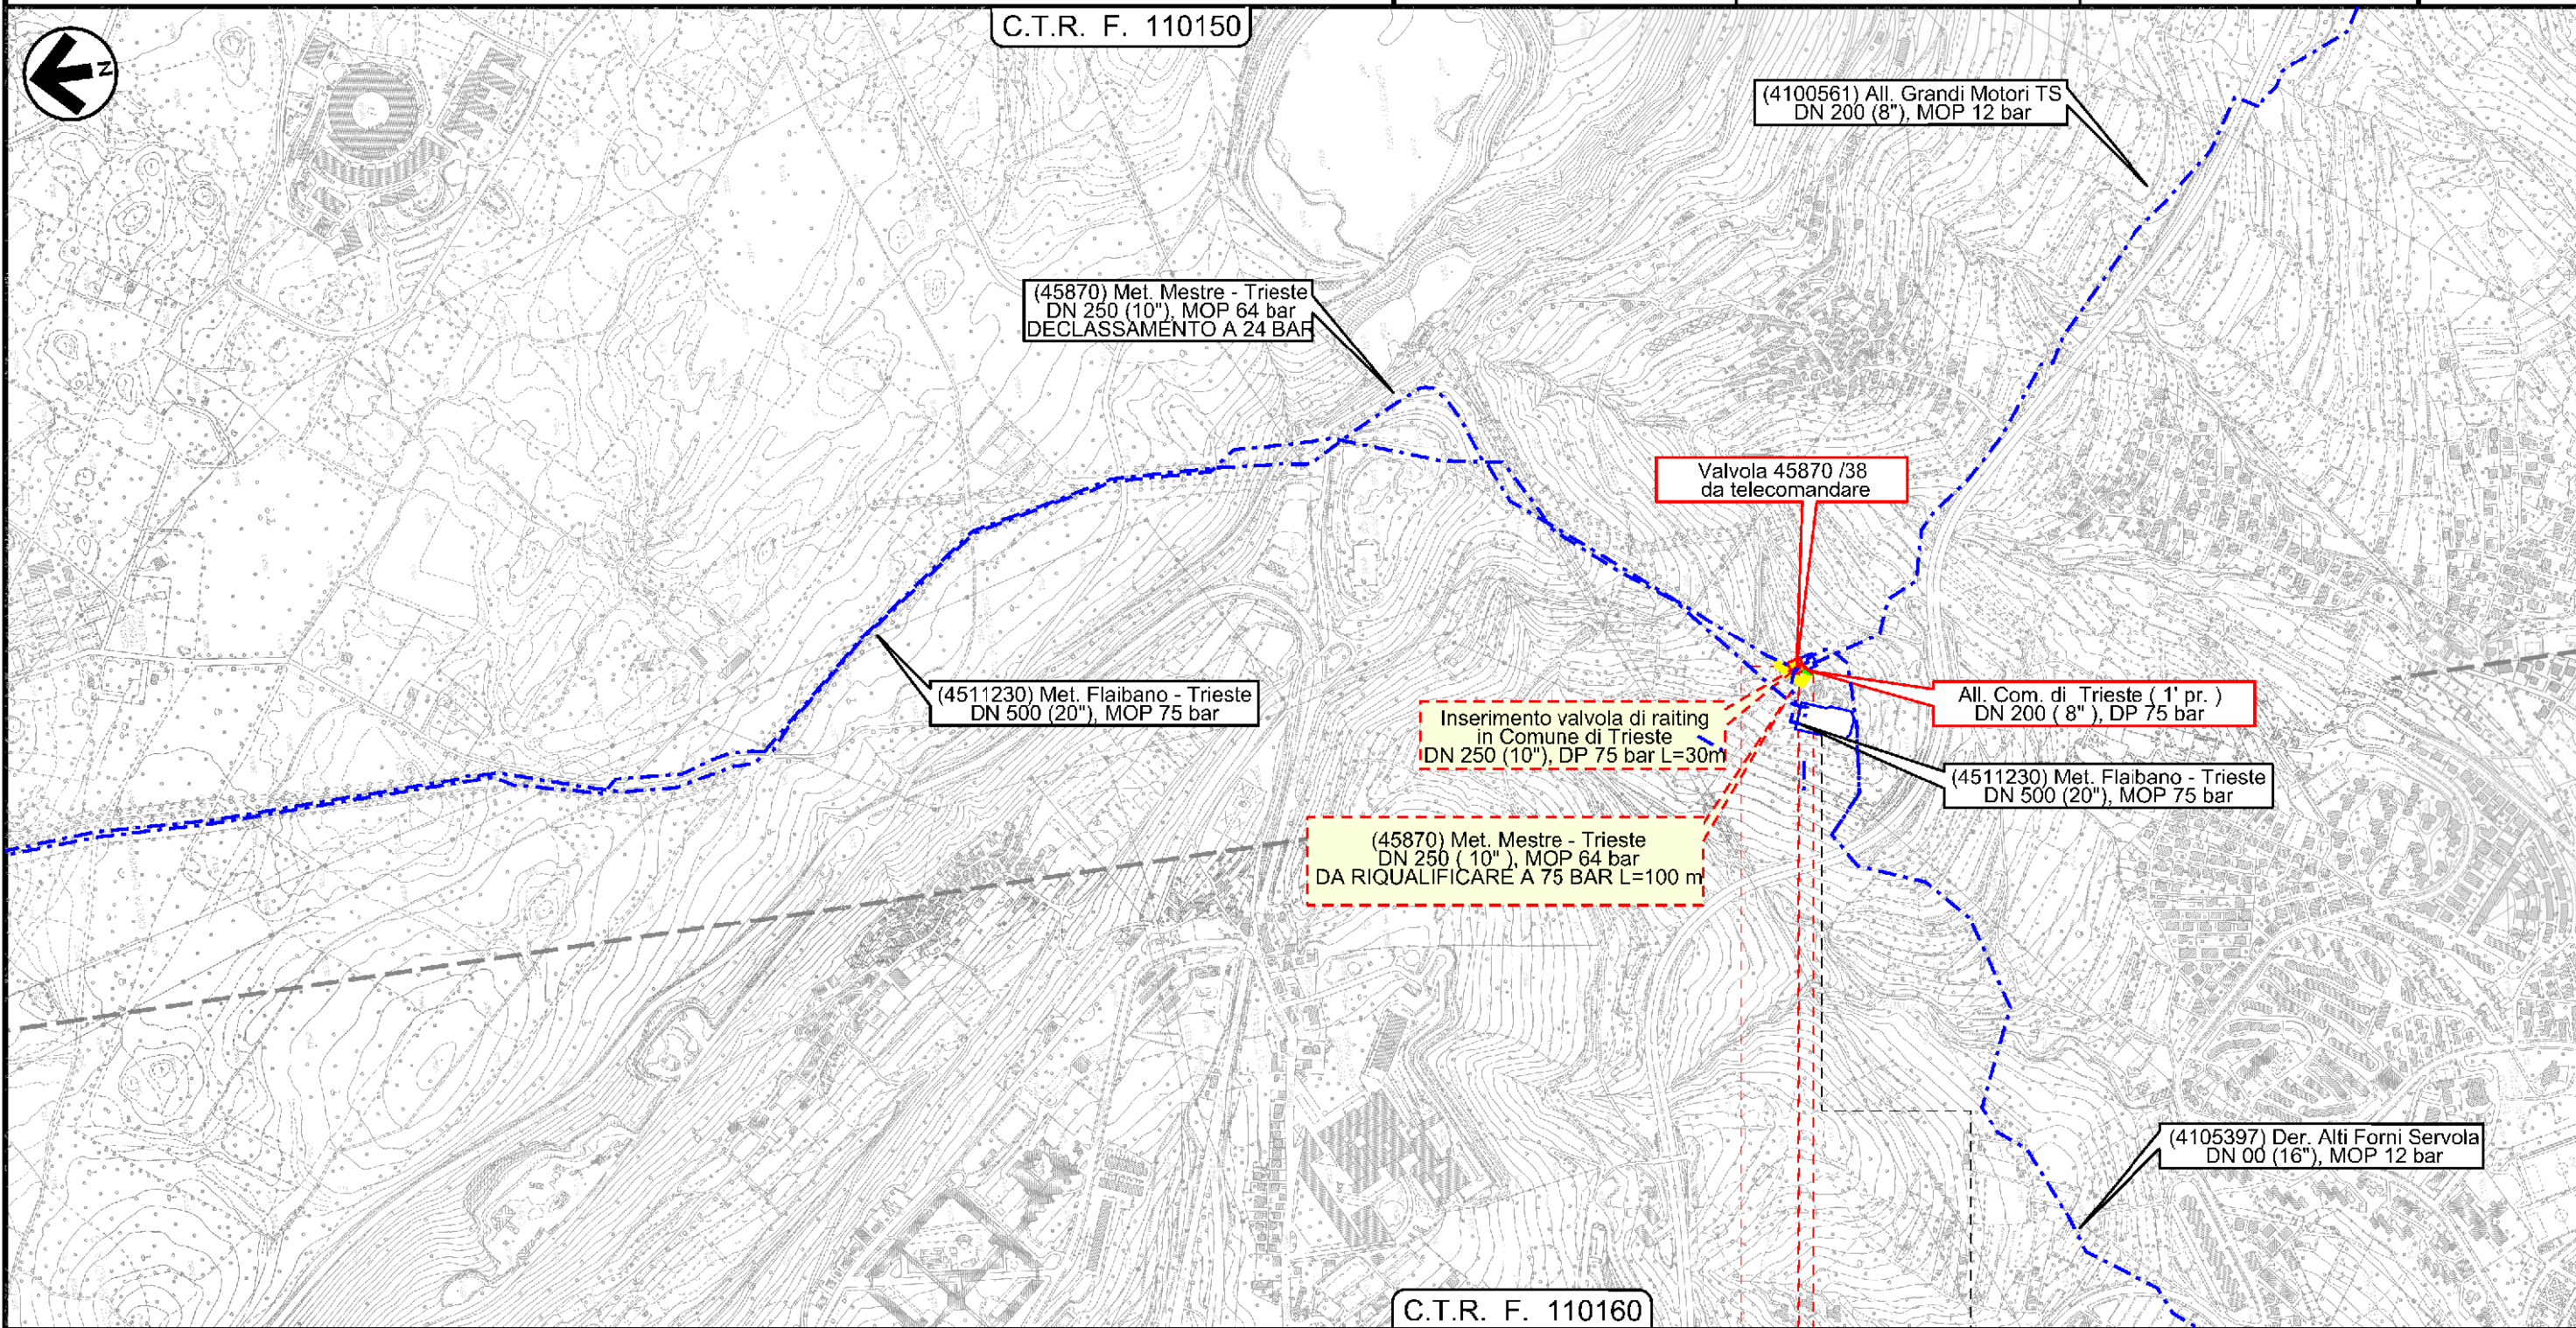

C.T.R. F. 110160

0+036

TRIESTE  
TRIESTE




















Il presente disegno e' di proprieta' aziendale - La Societa' tutela i propri diritti a termine di legge.

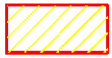








1	30/11/2017	EMISSIONE PER PERMESSI	T.CAMILLONI	G.MARINELLI	H.D.AIUDI
0	08/09/2017	EMISSIONE PER COMMENTI	T.CAMILLONI	G.MARINELLI	H.D.AIUDI
INDICE	DATA	REVISIONI	ELABORATO	VERIFICATO	APPROVATO
 SNAM RETE GAS		PROGETTISTA  techfem		Dis. 20-DT-D-5220 Comm. NR/17157	
Rif.TFM: 011-PJM5-005-20-DT-D-5220					

LEGENDA


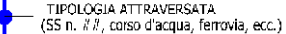
 


SIMBOLOGIA CARTOGRAFICA

	Metanodotto in progetto		Altre condotte di terzi
	Altro Metanodotto in progetto		Gallerie, Tunnel, Mini-Microtunnel, Raise Boring e T.O.C.
	Metanodotti in esercizio		Impianti di linea in progetto
	Metanodotti da porre fuori esercizio e recuperare		Impianti di linea su rete in esercizio
	Metanodotto di altro progetto		Impianti di linea da porre fuori esercizio e recuperare
	Aree impianti stacco-terminale in progetto		Strade di accesso provvisorio
	Aree impianti stacco-terminale esistenti		Strada di accesso all'impianto
	Aree impianti di altro progetto		Adeguamento strade esistenti
			Limite sovrapposizione fogli

SIMBOLOGIA MECCANICA

	Punto di intercettazione di linea (P.I.L.)
	Punto di intercettazione di derivazione importante (P.I.D.I.)
	Punto di intercettazione di derivazione semplice con stacco da P.I.L. (P.I.D.S.)
	Punto di intercettazione e derivazione semplice con stacco da Linea (P.I.D.S.)
	Punto di intercettazione con discaggio di allacciamento (P.I.D.A.)
	Punto predisposto per il discaggio di allacciamento (P.P.D.A.)
	Punto di sezionamento elettrico terminale (P.S.E.T.)
	Stazione predisposta per lancio e ricevimento PIG
	Impianto di riduzione/ regolazione della pressione

Il presente disegno e' di proprieta' aziendale - La Societa' tutela i propri diritti a termine di legge.

Progressiva chilometrica	N.
Comuni	
Province	
Impianti in progetto	
Attraversamenti	
Opere di sostegno / consolidamento	
Opere di drenaggio	
Inerbimenti	
Rimboschimenti	