


Projet de Reference  
 Progetto Definitivo Approvato

AIRE DE MADDALENA / COUPE EN PHASE EXPLOITATION -  
 AREA DI MADDALENA / SEZIONE IN FASE DI ESERCIZIO

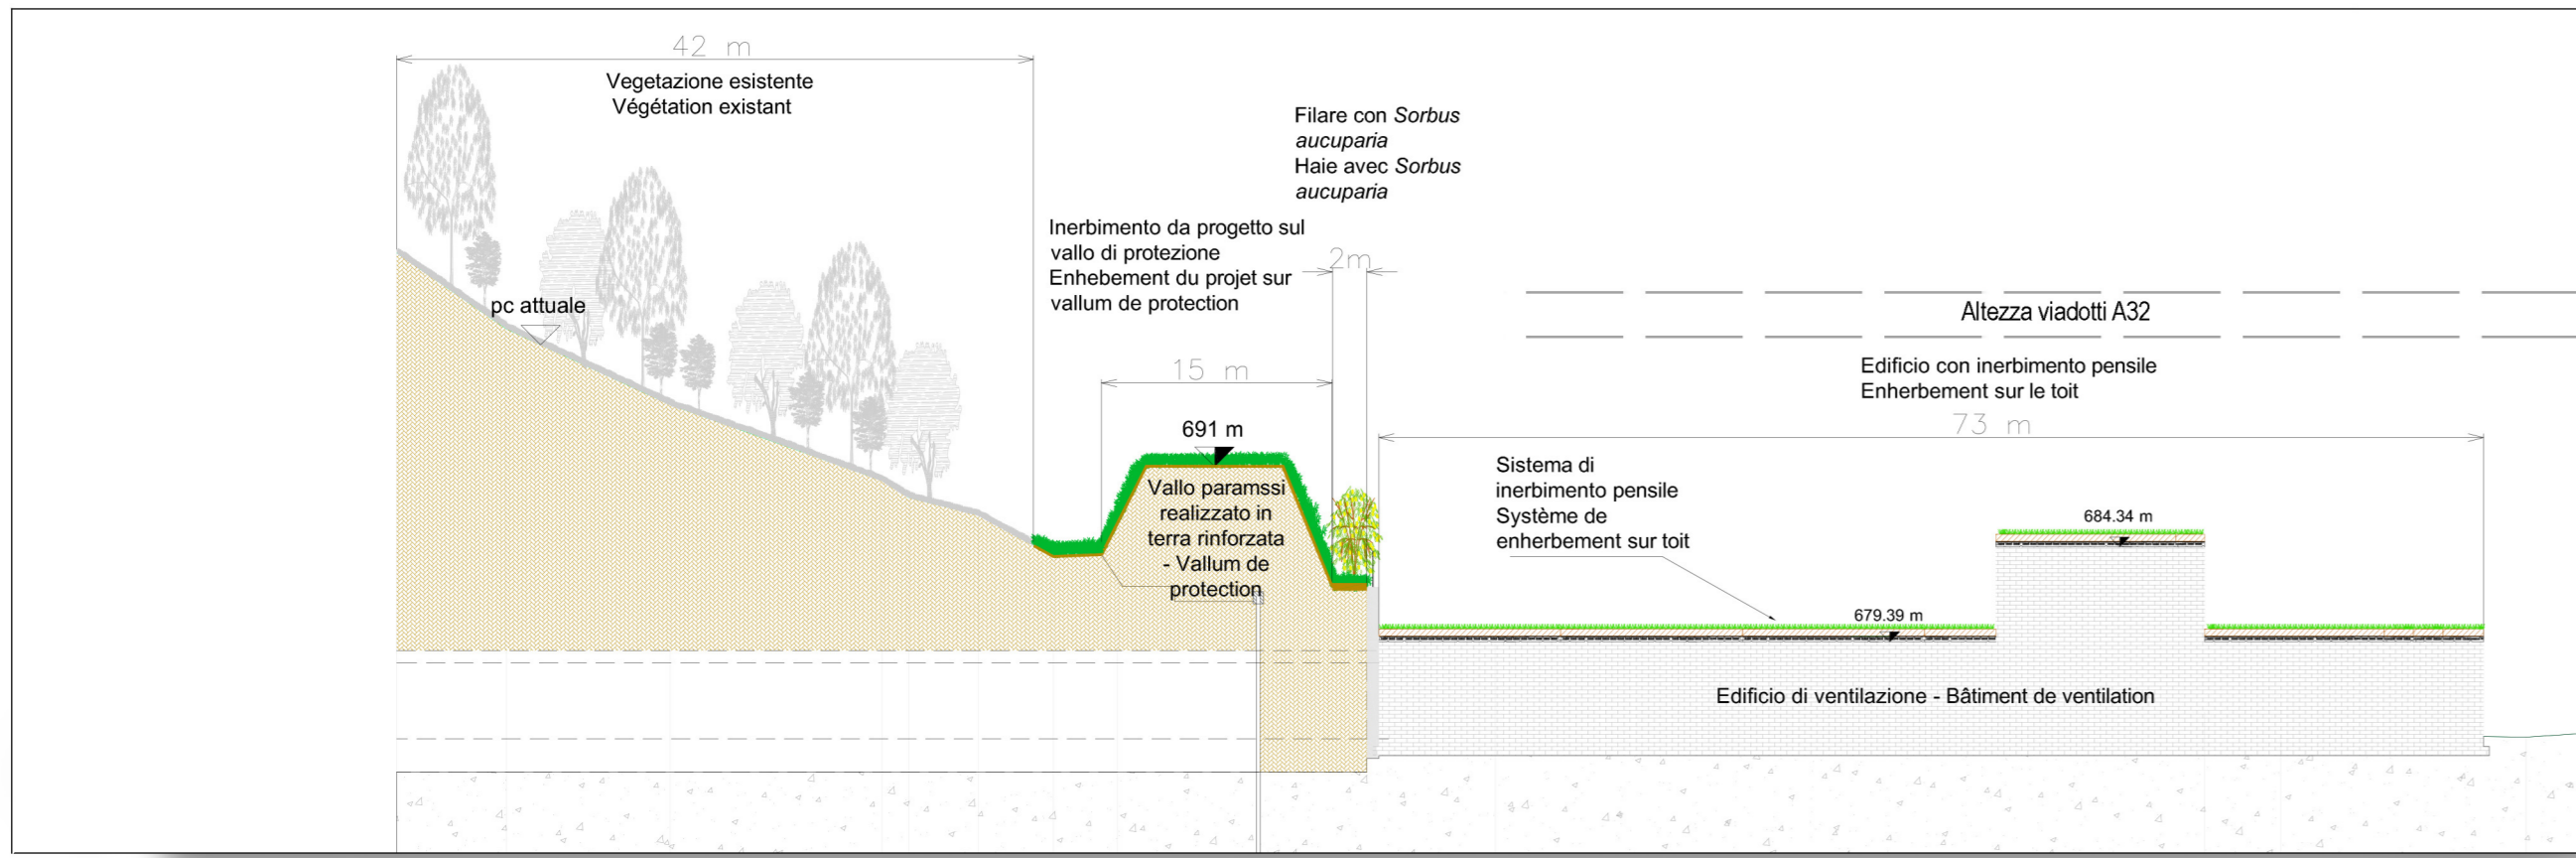

PHOTOSIMULATION CENTRALE DE VENTILATION (PROJET DE REFERENCE) /  
 FOTOINSERIMENTO CENTRALE DI VENTILAZIONE (PROGETTO DEFINITIVO APPROVATO)

Projet de reference de Variante  
 Progetto Definitivo di Variante

AIRE DE MADDALENA / VUE EN PLAN EN PHASE EXPLOITATION -  
 AREA DI MADDALENA / SEZIONE IN FASE DI ESERCIZIO




PHOTOSIMULATION CENTRALE DE VENTILATION (PROJET DE REFERENCE DE VARIANTE) /  
 FOTOINSERIMENTO CENTRALE DI VENTILAZIONE (PROGETTO DEFINITIVO IN VARIANTE)

PD2\_C3C\_TS3\_0181\_Interventi presso l'imbocco di Maddalena/ Amenagements au portal de Maddalena  
 PRF\_C3A\_TS3\_7607\_Sovrapposizione PRF-PD Approvato - Sezioni / Superposition PRF-PD approuvé - Coupes  
 PRV\_C3C\_LOM\_6834\_Planimetria di riferimento delle sezioni paesaggistiche e degli interventi di ripristino finale cantiere - Cantiere di Maddalena / Plan de reference des coupes paysagères et des restaurations définitif chantier - Chantier de la Maddalena  
 PD2\_C3C\_TS3\_2080\_Album dei fotoinserimenti / Cahier des photosimulations  
 PRV\_C3C\_TS3\_7206\_Album dei fotoinserimenti delle aree oggetto di variante / Cahier des photosimulations des zones objet de variante  
 PRV\_C3C\_LOM\_6837\_Area di Maddalena-sovrapposizione PRV-PD approvato-Planimetria in fase di cantiere ed esercizio/ Aire de Maddalena - superposition PRV-PD approuve - vue en plan en phase chantier et exploitation

Projet de Reference et Projet de Reference de Variante  
 Progetto definitivo approvato e Progetto Definitivo di Variante

MADDALENA COUPECOMPARÉE PROJET DE REFERENCE- PROJET DE REFERENCE DE VARIANTE/  
 MADDALENA SEZIONI CONFRONTO PROGETTO DEFINITIVO APPROVATO - PROGETTO DEFINITIVO DI VARIANTE

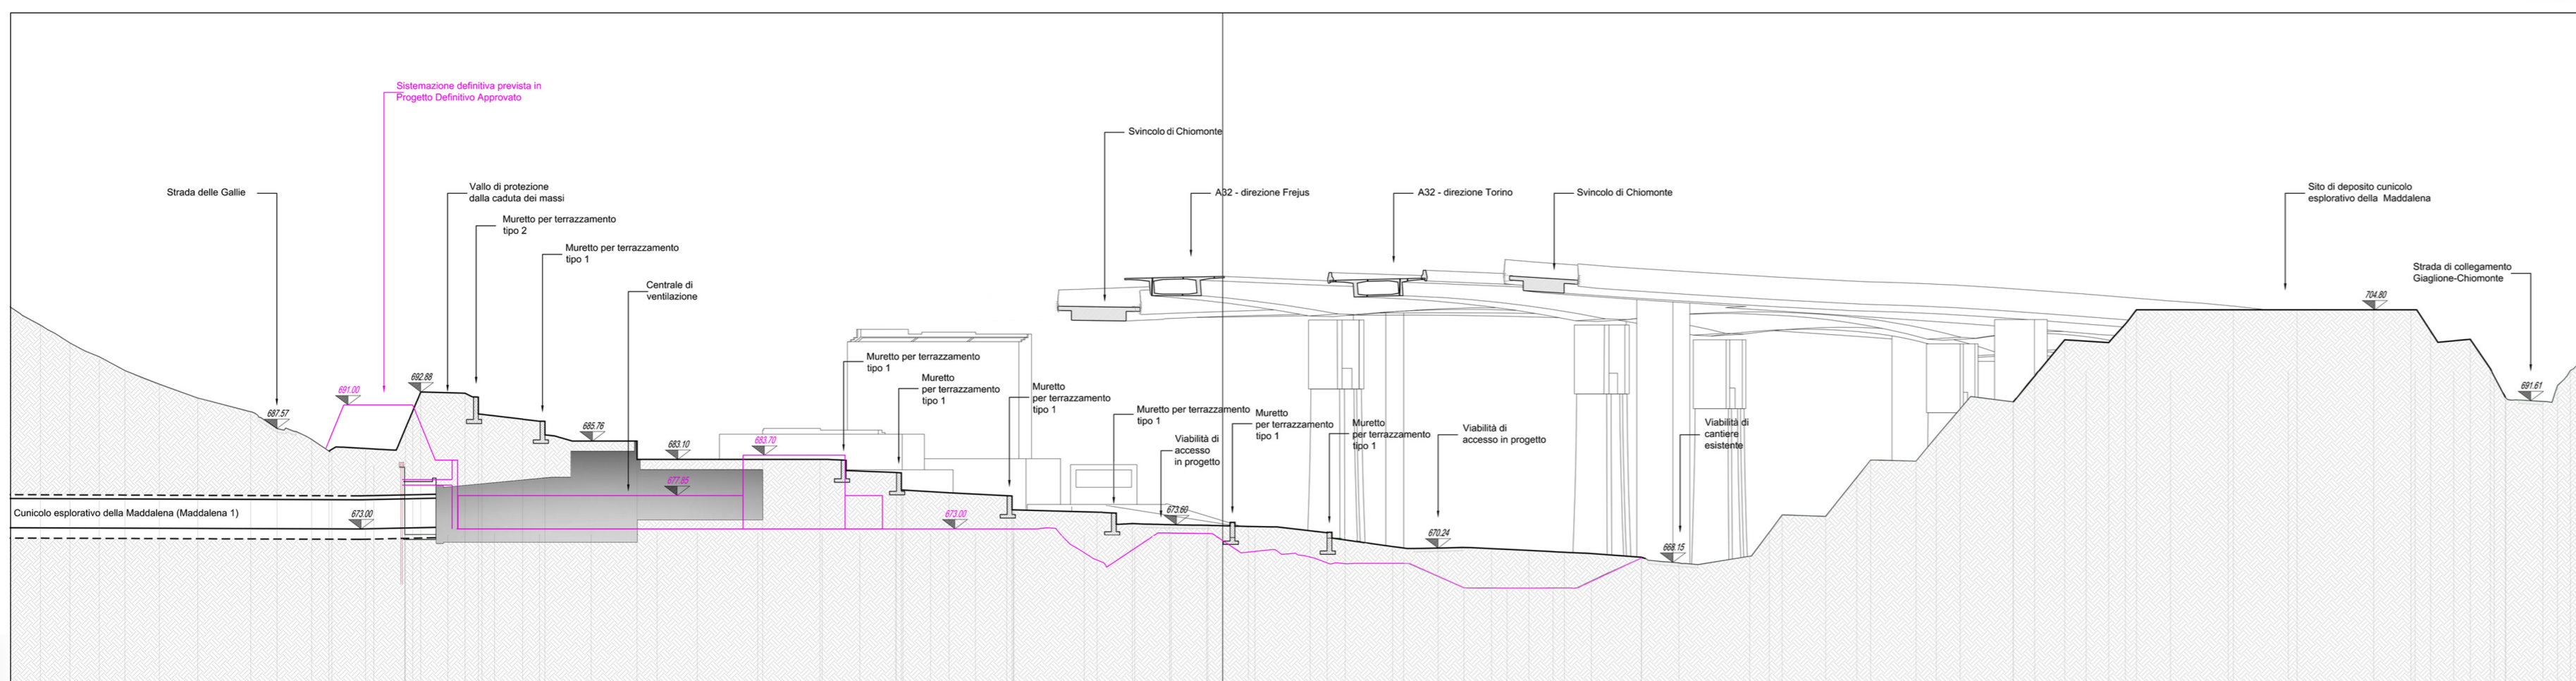

Coupe PD2 / Sezione PD2  
 Coupe PRV / Sezione PRV

LIAISON LYON - TURIN / COLLEGAMENTO TORINO - LIONE	
Partie commune franco-italienne Section transfrontalière	Parte comune italo-francese Sezione transfrontaliera	
<b>NOUVELLE LIGNE LYON TURIN - NUOVA LINEA TORINO LIONE</b> PARTIE COMMUNE FRANCO-ITALIENNE - PARTE COMUNE ITALO-FRANCESE	
<b>PORTE IN TERRITORIO ITALIANO - PROGETTO IN VARIANTE</b> (OTTEMPERANZA ALLA PRESCRIZIONE N. 235 DELLA DELIBERA CIPE 19/2015) CUP C11J0500030001 - PROGETTO DEFINITIVO	
<b>APPROFONDIMENTI PROGETTUALI PER OSSERVAZIONI MATM - REGIONE PIEMONTE / MIBACT</b> Riscontro Osservazioni n. 8 (rif. prot. n. CTVA/3020 del 26/09/17) e n. 6 (rif. prot. n. 26790 class. 9 /fasc. ABAP nuovo 22 del 26/09/17)	
<b>ENVIRONNEMENT - AMBIENTE</b>	
<b>ITALIE - ITALIA</b> PAYSAGE - PAESAGGIO	
<b>AIRE DE MADDALENA - SUPERPOSITION PRV-PD APPROUVE - COUPES PHASE EXPLOITATION - AREA DI MADDALENA - SOVRAPPOSIZIONE PRV-PD APPROVATO - SEZIONI IN FASE DI ESERCIZIO</b>	
Indice	Date / Data	Modifications / Modifiche	Elab. per / Concepito da	Verifié par / Controllato da	Autorisé par / Autorizzato da	
0	28/11/2017	Première diffusion / Prima emissione	LOMBARDI	S. GARAVOGLIA V. GRISOGLIO	A. MORDASINI C. OGNIBENE	
A	15/12/2017	Revision suite aux commentaires TELT / Revisione a seguito commenti TELT	LOMBARDI	S. GARAVOGLIA V. GRISOGLIO	A. MORDASINI C. OGNIBENE	
<table border="1"> <tr> <td>Code Doc</td> <td>P</td> <td>R</td> <td>V</td> <td>C</td> <td>3</td> <td>C</td> <td>L</td> <td>O</td> <td>M</td> <td>6</td> <td>8</td> <td>4</td> <td>0</td> <td>A</td> <td>A</td> <td>P</td> <td>P</td> <td>L</td> <td>A</td> </tr> <tr> <td>Phase / Fase</td> <td></td> <td></td> <td></td> <td></td> <td></td> <td></td> <td></td> <td></td> <td></td> <td></td> <td></td> <td></td> <td></td> <td></td> <td></td> <td></td> <td></td> <td></td> <td></td> </tr> <tr> <td>Signe étude / Signa</td> <td></td> <td></td> <td></td> <td></td> <td></td> <td></td> <td></td> <td></td> <td></td> <td></td> <td></td> <td></td> <td></td> <td></td> <td></td> <td></td> <td></td> <td></td> <td></td> </tr> <tr> <td>Ébauche / Ematite</td> <td></td> <td></td> <td></td> <td></td> <td></td> <td></td> <td></td> <td></td> <td></td> <td></td> <td></td> <td></td> <td></td> <td></td> <td></td> <td></td> <td></td> <td></td> <td></td> </tr> <tr> <td>Numero</td> <td></td> <td></td> <td></td> <td></td> <td></td> <td></td> <td></td> <td></td> <td></td> <td></td> <td></td> <td></td> <td></td> <td></td> <td></td> <td></td> <td></td> <td></td> <td></td> </tr> <tr> <td>Indice</td> <td></td> <td></td> <td></td> <td></td> <td></td> <td></td> <td></td> <td></td> <td></td> <td></td> <td></td> <td></td> <td></td> <td></td> <td></td> <td></td> <td></td> <td></td> <td></td> </tr> <tr> <td>Status / Stato</td> <td></td> <td></td> <td></td> <td></td> <td></td> <td></td> <td></td> <td></td> <td></td> <td></td> <td></td> <td></td> <td></td> <td></td> <td></td> <td></td> <td></td> <td></td> <td></td> </tr> <tr> <td>Type / Tipo</td> <td></td> <td></td> <td></td> <td></td> <td></td> <td></td> <td></td> <td></td> <td></td> <td></td> <td></td> <td></td> <td></td> <td></td> <td></td> <td></td> <td></td> <td></td> <td></td> </tr> </table>						Code Doc	P	R	V	C	3	C	L	O	M	6	8	4	0	A	A	P	P	L	A	Phase / Fase																				Signe étude / Signa																				Ébauche / Ematite																				Numero																				Indice																				Status / Stato																				Type / Tipo																			
Code Doc	P	R	V	C	3	C	L	O	M	6	8	4	0	A	A	P	P	L	A	
Phase / Fase	
Signe étude / Signa	
Ébauche / Ematite	
Numero	
Indice	
Status / Stato	
Type / Tipo	
<table border="1"> <tr> <td>ADRESSE GED</td> <td>C3C</td> <td>//</td> <td>//</td> <td>01</td> <td>88</td> <td>96</td> <td>40</td> <td>01</td> </tr> <tr> <td>INDIRIZZO GED</td> <td></td> <td></td> <td></td> <td></td> <td></td> <td></td> <td></td> <td></td> </tr> </table>						ADRESSE GED	C3C	//	//	01	88	96	40	01	INDIRIZZO GED	
ADRESSE GED	C3C	//	//	01	88	96	40	01	
INDIRIZZO GED	
ÉCHELLE / SCALA	
TELT sas - Savoie Technolac - Bâtiment "Homère" - 13 allée du Lac de Courances - 73370 LE BOURGET DU LAC ( France) Tél: +33 (0) 4 79 88 56 50 - Fax: +33 (0) 4 79 88 56 75 RCS Chambéry 439 556 952 - TVA FR 03439565652 Propriété TELT Tous droits réservés - Proprietà TELT Tutti i diritti riservati	