




PLANIMETRIA RILIEVO DEL COSTRUITO
scala 1:100

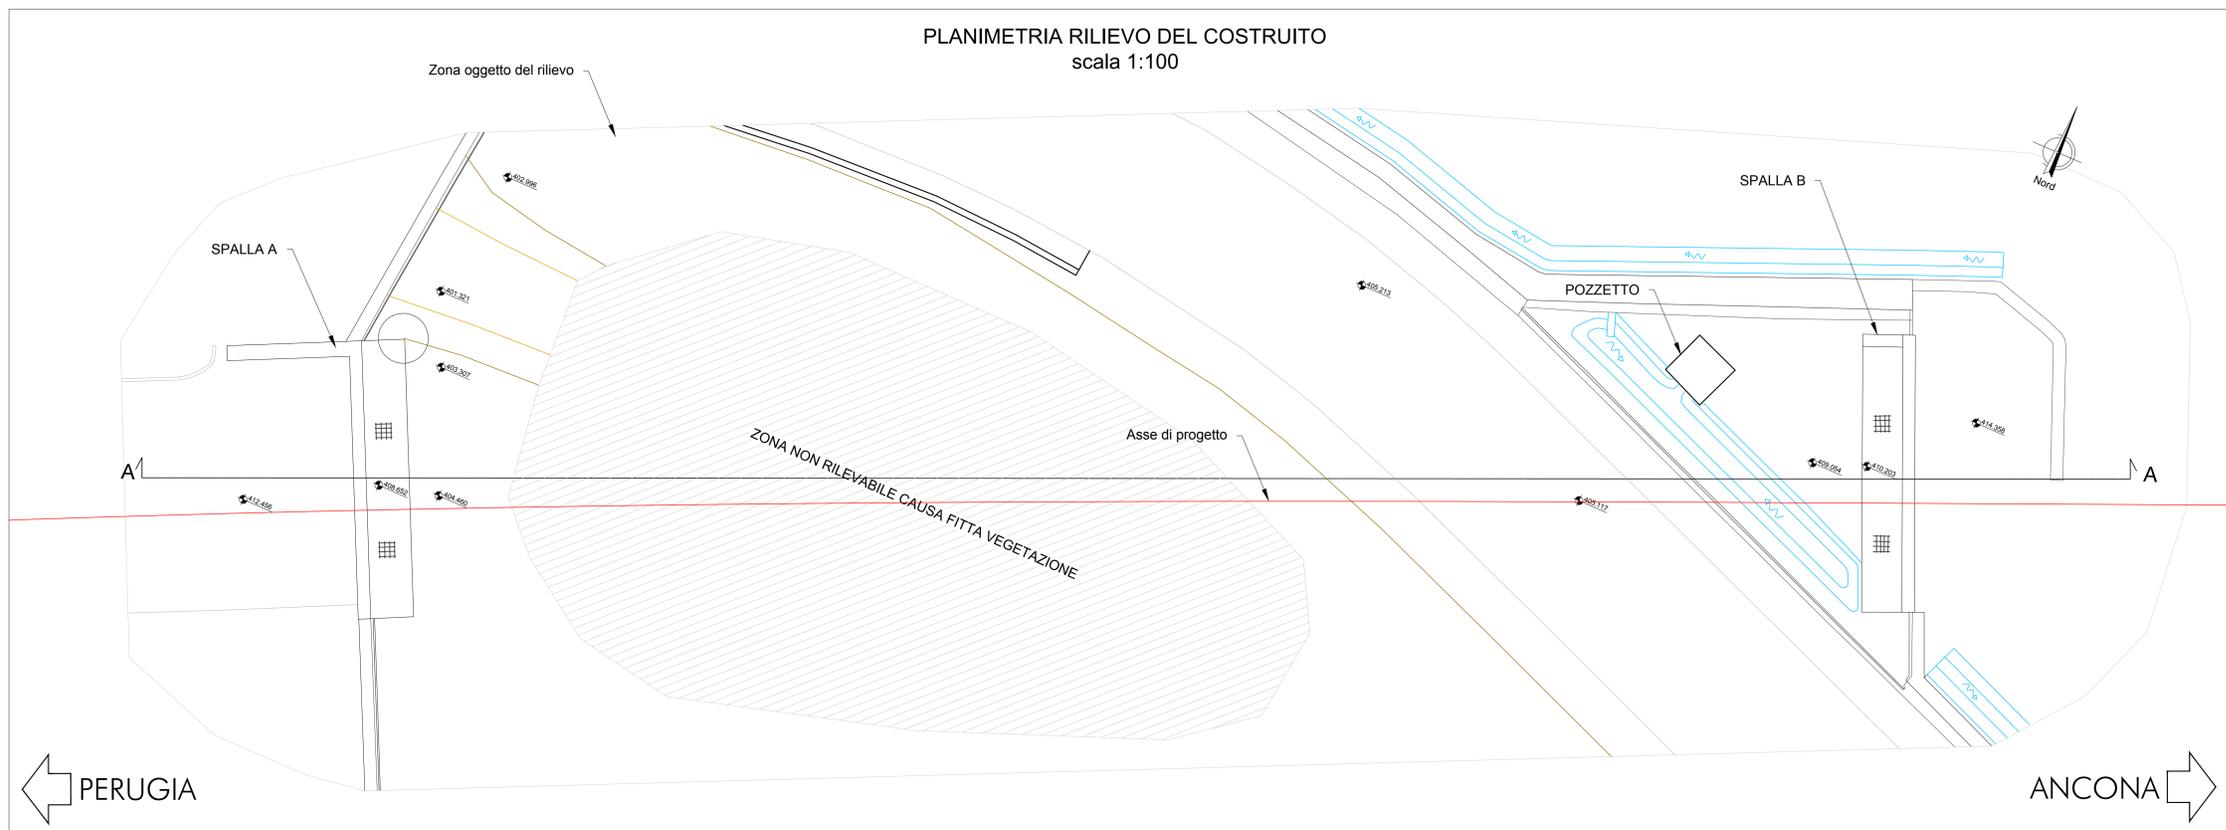


SEZIONE A-A
scala 1:100

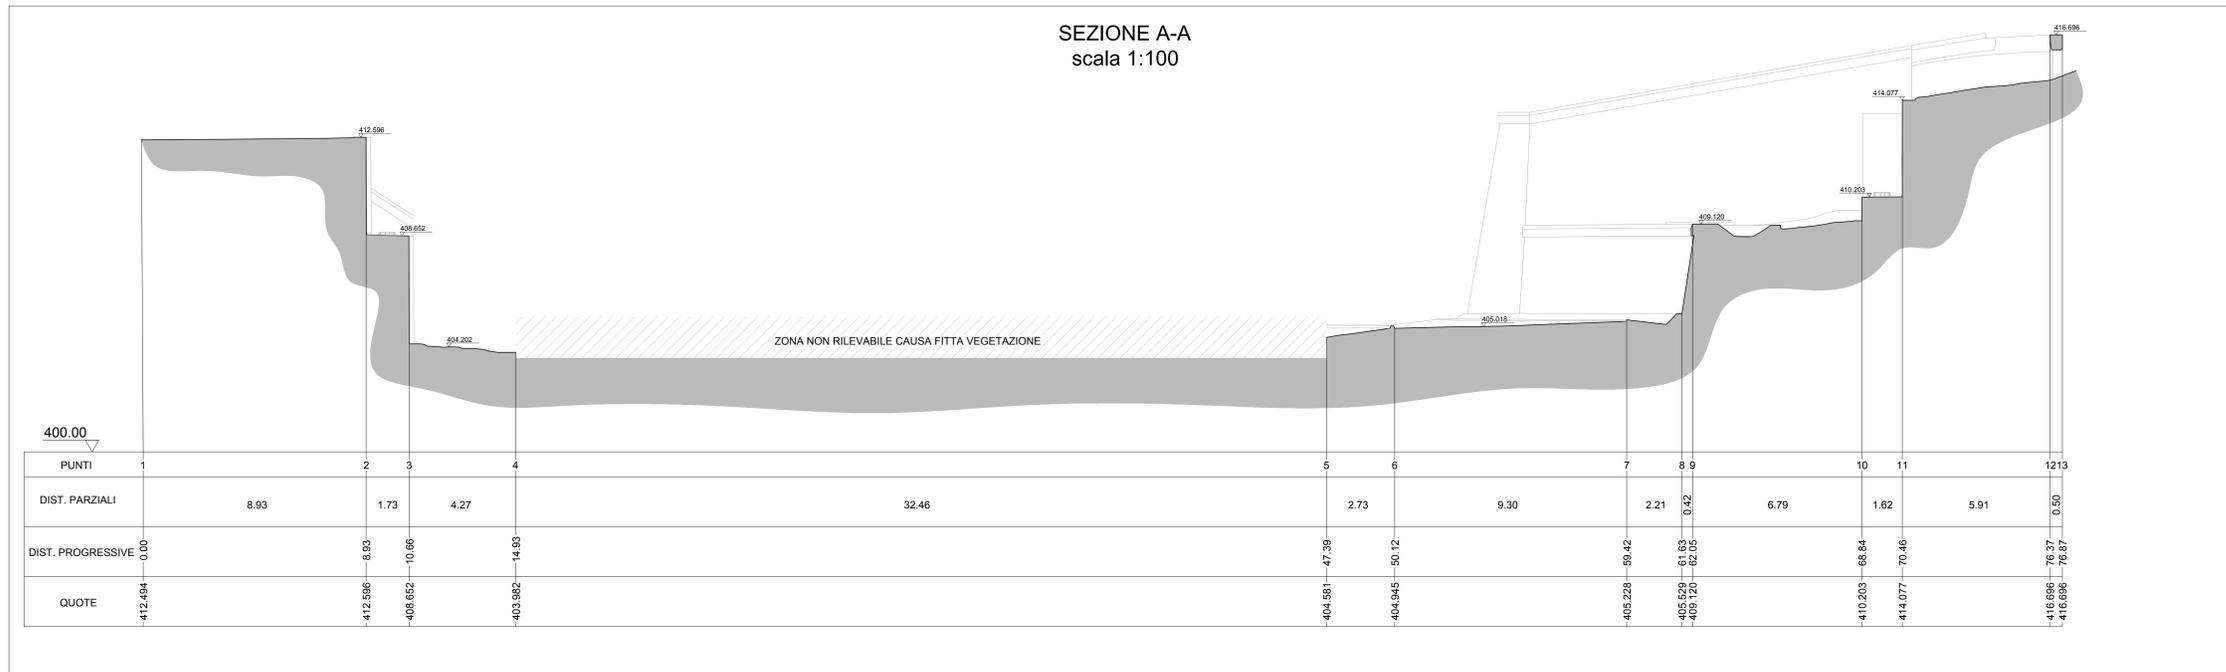


SPALLA A - PROSPETTO
scala 1:100

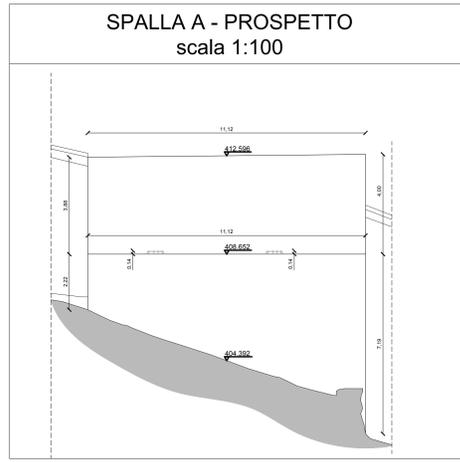


SPALLA A - PIANTA
scala 1:100

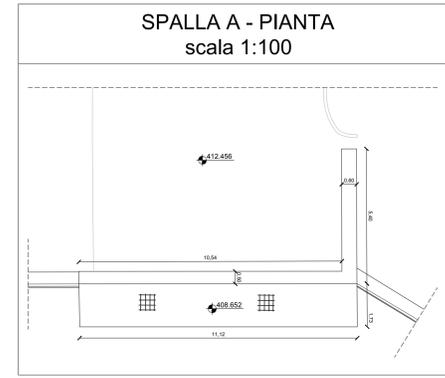

SPALLA B - PROSPETTO
scala 1:100

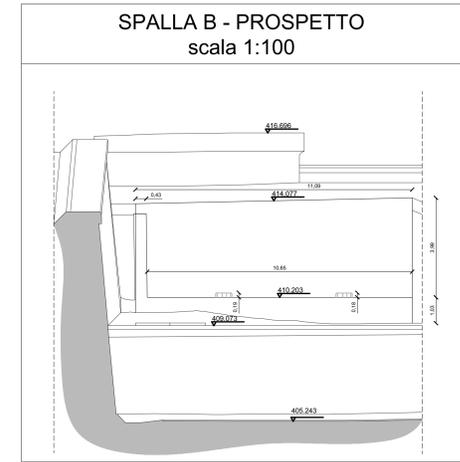

SPALLA B - PIANTA
scala 1:100

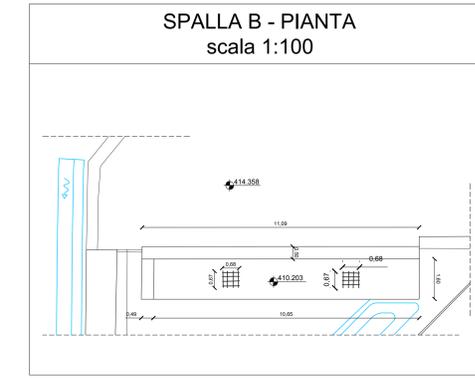

anas Direzione Progettazione e Realizzazione Lavori

S.S.N.318 DI VALFABBRICA
Tratto Valfabbrica-Schifanoia - Interventi di completamento dal Km 16+224 al Km 19+354
Lotto 5 - 1 stralcio parte B: raddoppio galleria Picchiarella e viadotto Tre Vescovi
2 stralcio: raddoppio galleria Casacastalda e viadotto Calvario

PROGETTO ESECUTIVO COD. PG131 - PG6

PROGETTAZIONE: **ATI SINTAGMA - GGG - ICAPIA**

IL RESPONSABILE DELL'INTEGRAZIONE DELLE PRESTAZIONI SPECIALISTICHE:
Dot. Ing. Nando Granieri
Ordine degli Ingegneri della Prov. di Perugia n° 4351

IL GRUPPO DI PROGETTAZIONE:
MANDATARIO: **Sintagma** **GEOTECHNICAL** **ICARIA**
Processo di ingegneria

IL PROGETTISTA:
Dot. Ing. Federico Durastanti
Ordine degli Ingegneri della Prov. di Terni n° 4894

IL GEOLOGO:
Dot. Geol. Giorgio Carughini
Ordine dei Geologi della Regione Umbria n°108

IL RILEVATORE:
Dot. Ing. Antonio Scalzandri

IL COORDINATORE PER LA SICUREZZA IN FASE DI PROGETTAZIONE:
Dot. Ing. Filippo Frattolico
Ordine degli Ingegneri della Prov. di Perugia n° 4351

PROTOCOLLO DATA

OPERE D'ARTE MAGGIORI: VIADOTTI E PONTI
VIADOTTO CALVARIO
Stato Attuale: rilievo del costruito

PROGETTO	LV. MOD.	N. MOD.	REVISIONE	SCALA:
DPPGG08	E	1701	A	1:100

REVISIONE: A
Emissione: 25/10/2017
L. Sironi, F. Durastanti, N. Granieri