
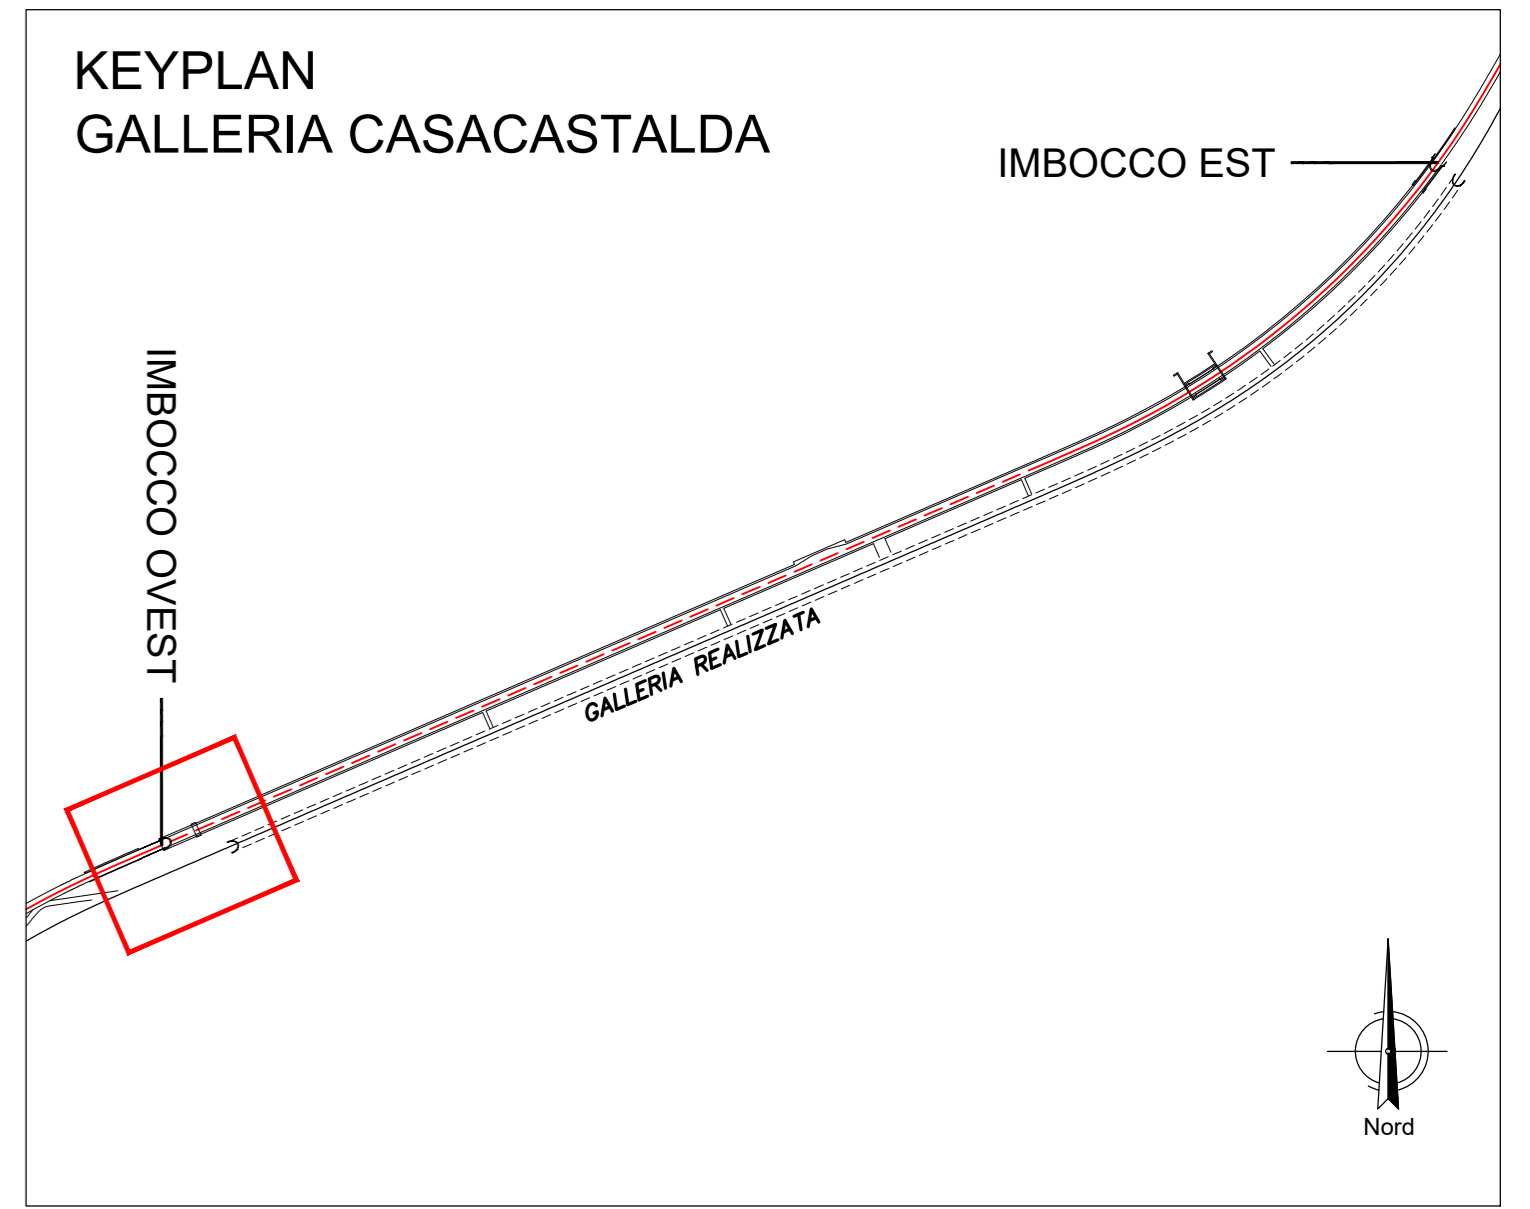


TRACCIAMENTO MICROPALEI 0200			TRACCIAMENTO MICROPALEI 0200			TRACCIAMENTO MICROPALEI 0200		
N.	E.	N.	N.	E.	N.	N.	E.	N.

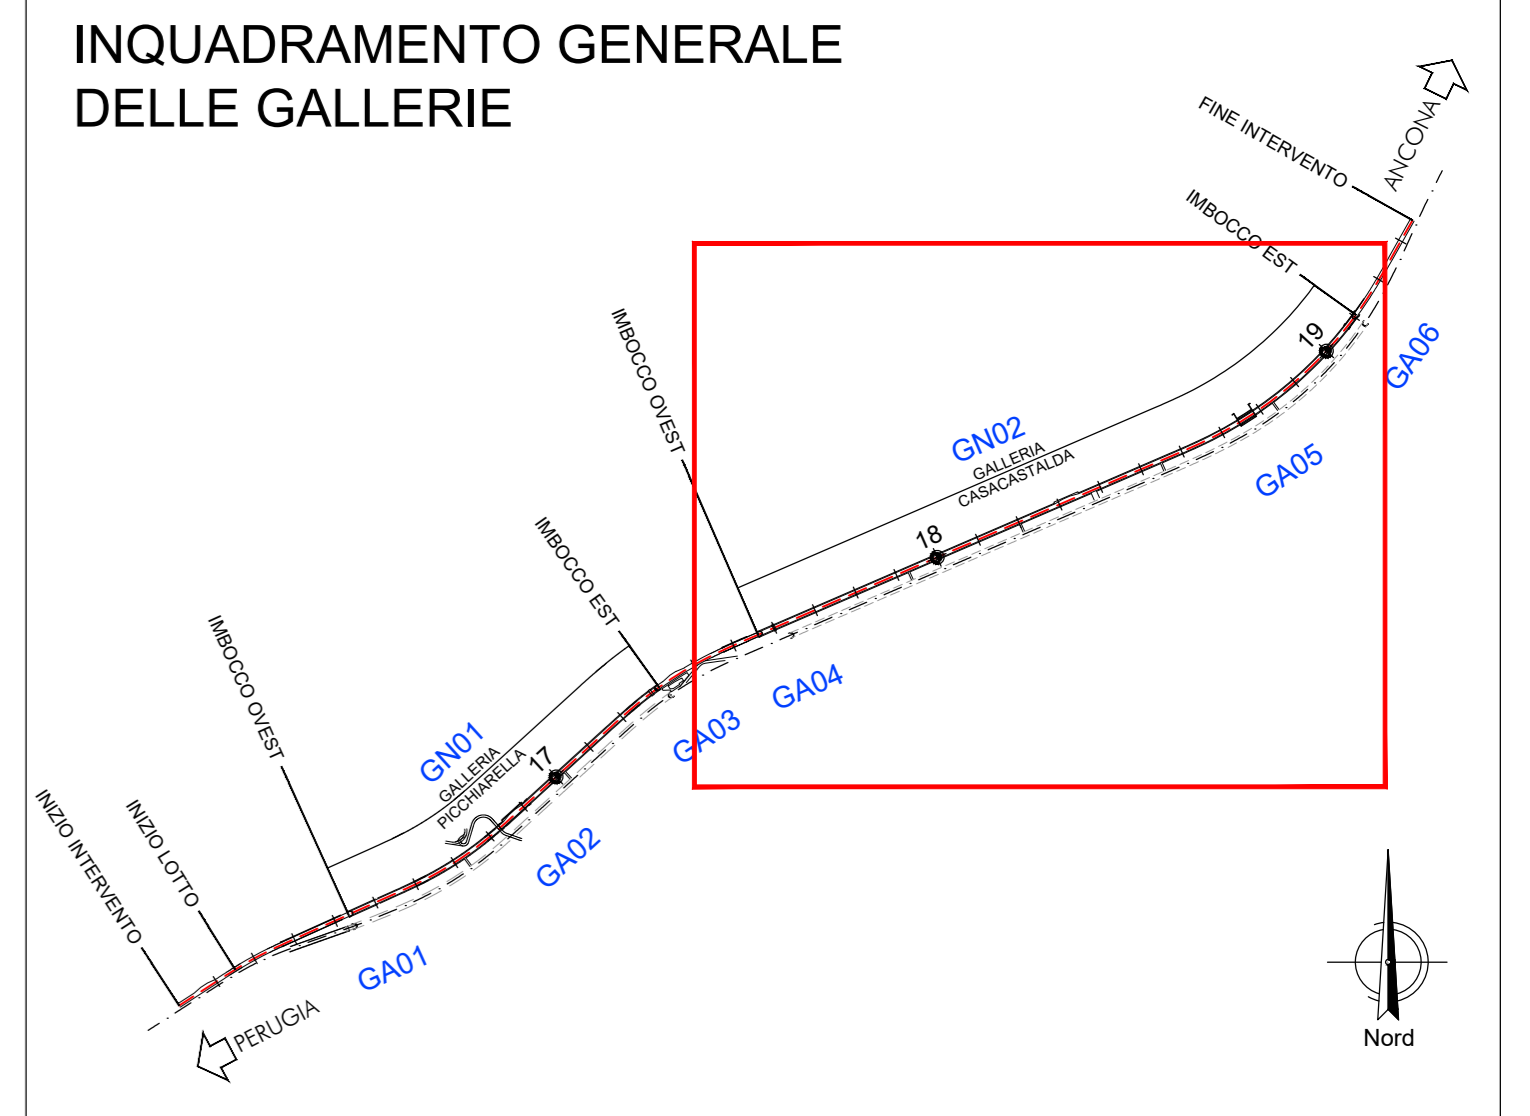

anas Direzione Progettazione e Realizzazione Lavori

S.S.N.318 DI VALFABBRICA
 Tratto Valfabbrica-Schifanoia - Interventi di completamento dal Km 16+224 al Km 19+354
 Lotto 5 : 1 stralcio parte B: raddoppio galleria Piccharella e viadotto Tre Vesuvi
 2 stralcio: raddoppio galleria Casacastalda e viadotto Calvario

PROGETTO ESECUTIVO cod. PG131 - PG6

PROGETTAZIONE: ATI SINTAGMA - GDC - IERINA

IL RESPONSABILE DELL'INTEGRAZIONE DELLE PRESTAZIONI SPECIALISTICHE:
 Dott. Ing. Nando Granieri
 Ordine degli Ingegneri della Prov. di Perugia n° 4351

IL GRUPPO DI PROGETTAZIONE:
 MANDATARIA: **Sintagma** **GEOTECNICA** **ICARIA**
 PROCEDA DI INGEGNERIA

IL PROGETTISTA:
 Dott. Ing. Federico Duranti
 Ordine degli Ingegneri della Prov. di Terni n° 4944

IL COORDINATORE PER LA SICUREZZA IN FASE DI PROGETTAZIONE:
 Dott. Ing. Filippo Frattolozzo
 Ordine degli Ingegneri della Prov. di Perugia n° 43373

PROTOCOLLO DATA

OPERE D'ARTE MAGGIORI: GALLERIE ARTIFICIALI E IMBOCCHI
GALLERIA CASACASTALDA: IMBOCCO OVEST
 Planimetria - Fase costruttiva

MODIFICHE	DATA	REDAZIONE	VERIFICAZIONE	APPROVAZIONE
A	25/10/2017	S.Pizzoli	F.Duranti	N.Granieri

REVISIONE: A
 SCALA: 1:100