



AEROPORTO DI MILANO LINATE MASTERPLAN 2015-2030

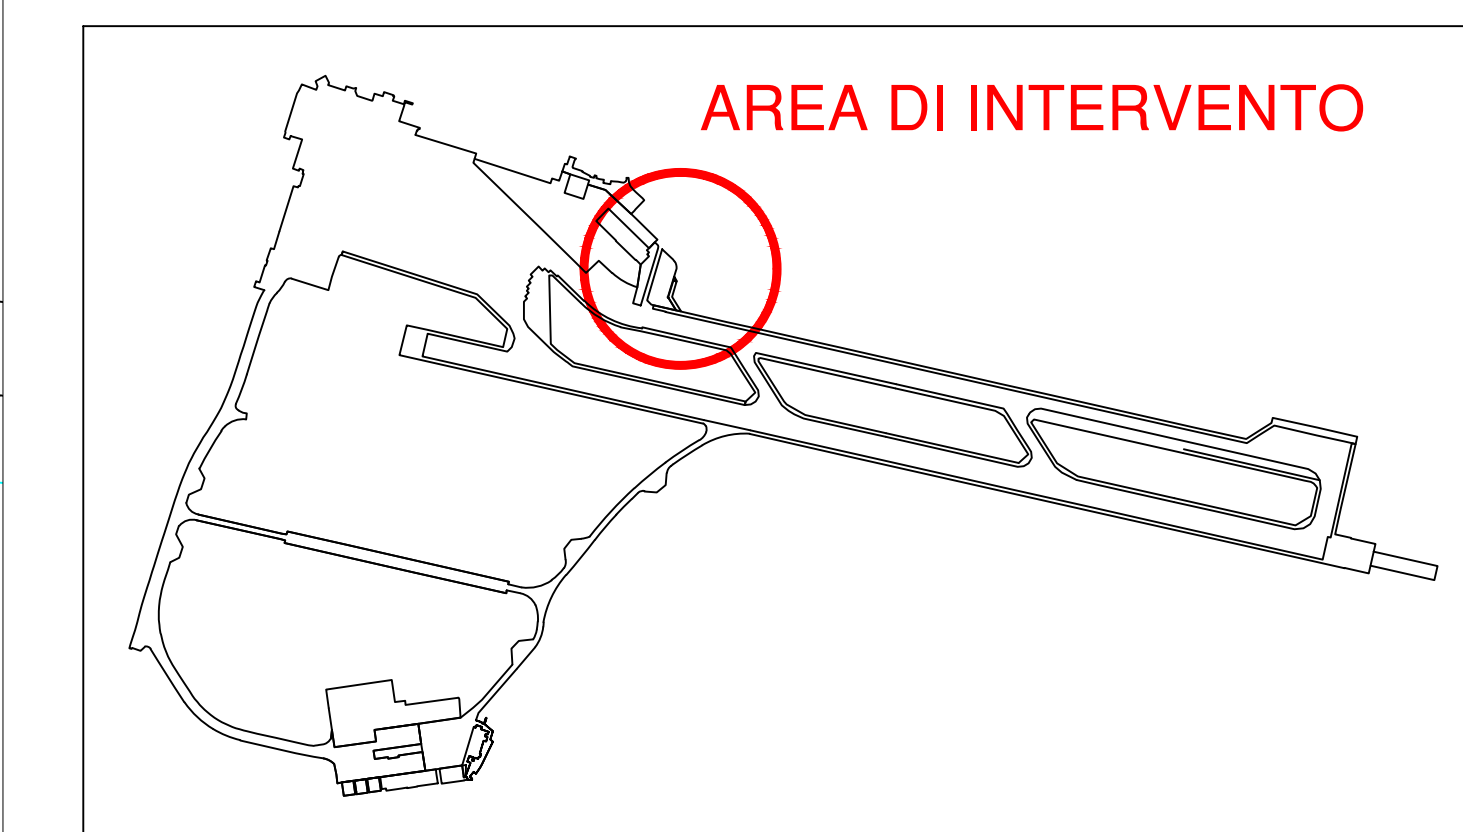

*Studio di Impatto Ambientale
Chiarimenti in fase istruttoria*

Allegato 4.03 Piazzola de-icing Planimetria della rete di drenaggio

 

- Legenda:**
- Fognoles di progetto
 - Tubazione in PVC o PEAD smaltimento acque meteoriche
 - Tubazione in PVC smaltimento deicing
 - Elementi previsti a progetto non oggetto di modifica
 - Elementi previsti a progetto da non realizzare
 - Variazioni da realizzare per la risoluzione delle interferenze

		Progetto esecutivo N. DI PROGETTO: L1/6012 Scale: 1:200 Dimensione:	
Codice: 5 Data: 12/10/2017 Rev. 2 Data: 20/05/2017 Rev. 1 Data: 18/05/2017	INT Revisione: periferica Tubazione 1B Modifica posizione ramo 3 Mod. Con PPI P11-P10 Mod. posizione P12	Dimensione:	
A C 0 1 1 4	REV.	Data	Oggetto

Aeroporto Milano Linate
NUOVA AREA DE-ICING PIAZZALE NORD

SMALTIMENTO ACQUE

PLANIMETRIA RETE DI DRENAGGIO CON INDICAZIONE DELLE INTERFERENZE E DELLE MODIFICHE DA APPORTARE A QUANTO PREVISTO A PROGETTO