


- LEGENDA**
- OPERE OGGETTO DI NUOVO INTERVENTO (PERIZIA DI VARIANTE)
 - OPERE OGGETTO D'APPALTO PRECEDENTEMENTE REALIZZATE
 - OPERE PREESISTENTI

NOTE

- LA REALIZZAZIONE DEI TRANTI POTRÀ INTERFERIRE CON LE FONDAZIONI DELLE PILE DELL'IMPALCATO DEMOLITO, PERTANTO IL COSTRUTTORE DOVRÀ DOTARSI DI OPPORTUNE TECNOLOGIE DI PERFORAZIONE ATTE A SUPERARE TALI OSTACOLI.
- IN CASO DI INTERFERENZE TRA LE PERFORAZIONI DA ESEGUIRE PER L'INSTALLAZIONE DEI DRENI SUB-ORIZZONTALI IN PROGETTO ED I PLINTI DI FONDAZIONE SEPOLTI DELLE VECCHIE PILE, SI PROCEDERÀ CON L'ESECUZIONE DELLE PERFORAZIONI CON DIREZIONE PLANIMETRICA INCLINATA RISPETTO ALLO SVILUPPO LONGITUDINALE DELLA TRAVE DI CORONAMENTO, COME DA SCHEMA RIPORTATO NEL DETTAGLIO DI PROGETTO.
- TUTTE LE OPERAZIONI DI SCAVO/SBANCAMENTO NON DOVRANNO ECCEDERE I 20 m LINEARI DI SVILUPPO.
- LE PORZIONI DI RILEVATO ESISTENTE COMPRESSE TRA LA PROG. 11+300 E LA PROG. 11+506 DI CUI NON SI PREVEDE LA RIMOZIONE DOVRANNO ESSERE OPPORTUNAMENTE RIPULITE DALL'EVENTUALE VEGETAZIONE ESISTENTE E TESTATE MEDIANTE PROVE DI CARICO SU PIASTRA CON PASSO MINIMO INDICATIVO DI 1 PROVA/20 M DI RILEVATO.

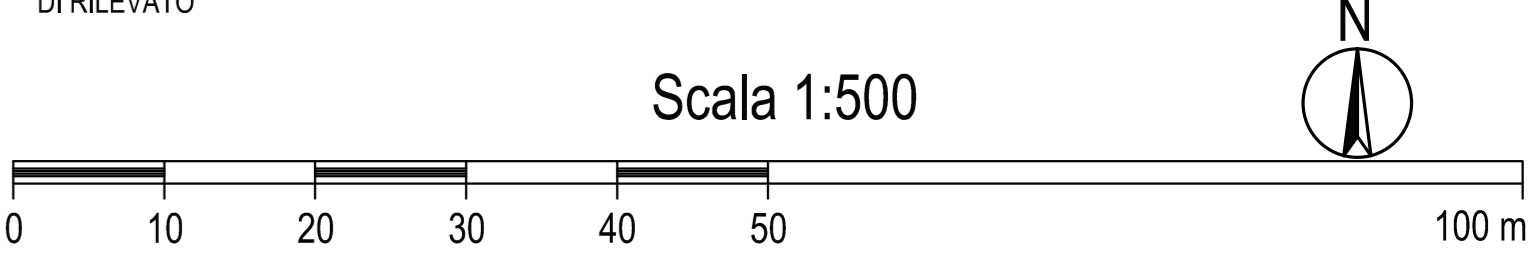

ANAS S.p.A.
DIREZIONE REGIONALE PER LA SICILIA

PA17/08
Affidamento a Contratto Generale dei "Lavori di ammodernamento del tratto Palermo - Lercara Friddi, lotto funzionale dal km 14.4 (km 0.0 del Lotto 2) compreso il tratto di raccordo della rotonda Bolognetta, al km 48.0 (km 33.6 del Lotto 2 - Svincolo Mangano incluso) compresi i raccordi con la attuale SS 119 e SS 121"

Bolognetta S.c.p.a.

PERIZIA DI VARIANTE

"TRATTO SCORCIAVACCHE"
PROGETTO DELL'INFRASTRUTTURA
PROGETTO STRADALE
Planimetria di progetto di dettaglio

Codice Unico Progetto (CUP): **F41B03000230001**

Codice elaborato: PA17/08 | SV | VP | P006 | 5 | 0

CARTELLA:	FILE NAME:	NOTE:	PROT:	SCALE:
5	SVPPP06	1=1	4 1 3 7	1:500
4				
3				
2				
1				
0	PRIMA EMISSIONE	04/09/2017	R. Sammartino	S. Fortino
REV:	DESCRIZIONE	DATA	REDATTO	VERIFICATO / APPROVATO

Il Progettista Responsabile
Prof. Ing. Mario Manassero

Il Geologo
Dott. Fabio Biondicante

Il Coordinatore per la Sicurezza
Ing. Francesco Cicciante

Il Direttore dei Lavori
Ing. Sandro Favaro

Il Coordinatore per la Sicurezza
Ing. Francesco Cicciante

Il Direttore dei Lavori
Ing. Sandro Favaro

ANAS S.p.A.
DATA: _____ PROTOCOLLO: _____ VISTO IL RESPONSABILE DEL PROCEDIMENTO
CODICE PROGETTO: **L04100E1101** Dott. Ing. Ettore de Cebron de la Oremuela