LEGENDA

- Fascia di rispetto (art.16 C.d.S.- art. 26 R.A.)
- Area da espropriare di cui alla delibera Cipe n. 19/12 del 25 Marzo 2012 (P.D.)
- Aree integrative all'esproprio di progetto definitivo (P.E.A.)
- Aree integrative all'esproprio previste in P.V.1
- Aree integrative all'esproprio previste in P.V.2
- Aree integrative all'esproprio previste in P.V.3
- Occupazione temporanea di cui alla delibera Cipe n. 19/12 del 25 Marzo 2012 (P.D.)
- Aree integrative all'Occupazione temporanea di progetto definitivo (P.E.A.)
- Aree integrative all'Occupazione temporanea previste in P.V.1
- Aree integrative all'Occupazione temporanea previste in P.V.2
- Aree integrative all'Occupazione temporanea previste in P.V.3
- Servitù di cui alla delibera Cipe n. 19/12 del 25 Marzo 2012 (P.D.)
- Aree integrative alle Servitù di progetto definitivo (P.E.A.)
- Aree integrative alle Servitù previste in P.V.1
- Aree integrative alle Servitù previste in P.V.2
- Aree integrative alle Servitù previste in P.V.3
- Mappali frazionati espropriati
- Attuale sede stradale (S.S. 121)
- Corsi d'acqua
- Ferrovia
- Fabbricati da rilievo non interessati da demolizione
- Fabbricati da demolire accatastati
- Fabbricati da demolire non presenti in mappa
- Aree restituite
- Limiti fogli catastali
- n Numero ditte
- n Numero particelle
- Aree demaniali

MEZZOJUSO FOG. 4
MEZZOJUSO FOG. 3
MEZZOJUSO FOG. 9
CEFALA' DIANA FOG. 9
CEFALA' DIANA FOG. 7
MEZZOJUSO FOG. 6
MEZZOJUSO FOG. 14
MEZZOJUSO FOG. 9
MEZZOJUSO FOG. 4
MEZZOJUSO FOG. 3
MEZZOJUSO FOG. 6
MEZZOJUSO FOG. 9
MEZZOJUSO FOG. 06
CEFALA' DIANA FOG. 9
MEZZOJUSO FOG. 6

STRADA COMUNALE FONTANAZZA
STRADA COMUNALE VILLAFRATI
STRADA COMUNALE MEZZOJUSO
STRADA COMUNALE CEFALA' DIANA
STRADA REGIONALE 121 PALERMO
STRADA REGIONALE 121 AGRIGENTO
VILLAFRATI
PALERMO
AGRIGENTO
COMUNE
VEDI P.E. DEVIAZIONE SP55 bis
VEDI P.E. SCORCIAVACCHE

QUADRO DI UNIONE - Scala 1:100.000

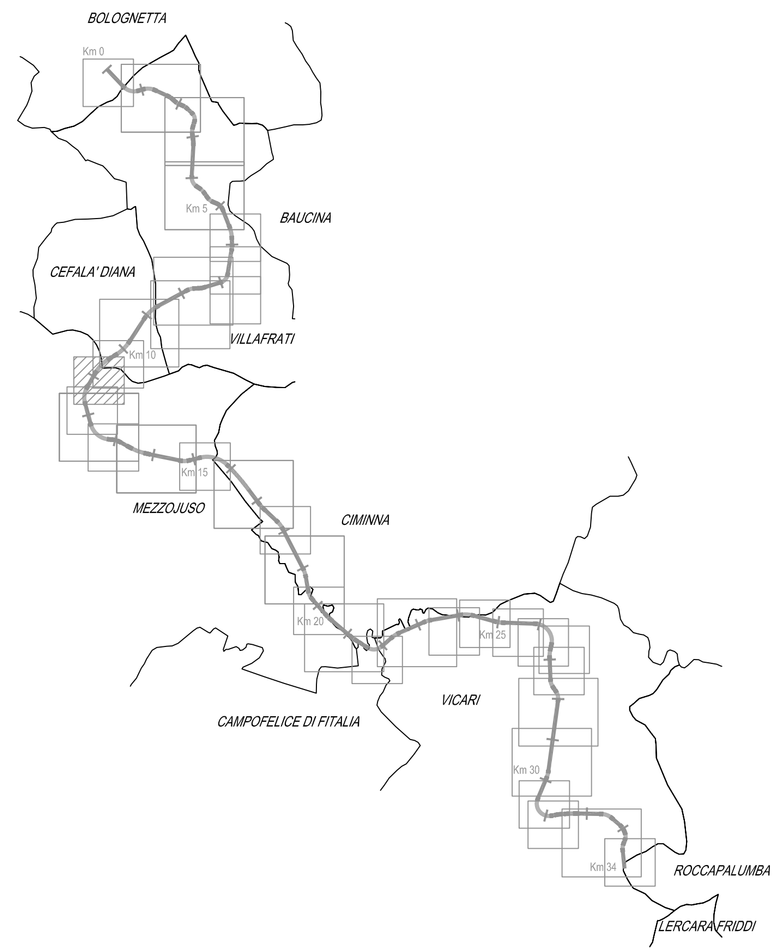

Scala 1:2.000

0 20 40 60 800 100 200 m

N

ANAS S.p.A.
DIREZIONE REGIONALE PER LA SICILIA

PA17/08

Affidamento a Contraente Generale dei "Lavori di ammodernamento del tratto Palermo - Lercara Friddi, lotto funzionale dal km 14,4 (km. 0,0 del Lotto 2) compreso il tratto di raccordo della rotatoria Bolognetta, al km 48,0 (km. 33,6 del Lotto 2 - Svincolo Manganaro incluso) compresi i raccordi con le attuali SS n.189 e SS n.121

Bolognetta S.c.p.a.

Contraente Generale: Ing. Pierfrancesco Pagliani — BOLOGNETTA S.c.p.a.

PERIZIA DI VARIANTE

Il Responsabile Ambientale: Dott. Geol. D'ANGELO MAURIZIO

Titolo elaborato:

"TRATTO SCORCIAVACCHE"
ESPROPRI - PIANO PARTICELLARE DI ESPROPRIO
Planimetria catastale
Comune di Mezzojuso - Foglio 06 (Tav. 1/2)

Codice Unico Progetto (CUP): F41B03000230001

Codice elaborato:	OPERA	ARGOMENTO	DOC. E PROG.	FASE	REVISIONE
PA17/08	PE	ES	P0173	5	0

CARTELLA:	FILE NAME:	NOTE:	PROT.	SCALA:
10	PEESP017_50_4137.DWG	1=1	4137	1:2000

REV.	DESCRIZIONE	DATA	REDATTO	VERIFICATO	APPROVATO
5					
4					
3					
2					
1					
0	PRIMA EMISSIONE	Ottobre 2017	S. Tesè	S. Fortino	D. Tironi

Il Progettista Responsabile	Il Geologo	Il Coordinatore per la Sicurezza in fase di esecuzione:	Il Direttore dei Lavori:
Prof. Ing. Mario Manassero	*Dott. Fabio Brunamonte*	*Ing. Francesco Cocciante*	*Ing. Sandro Favero*
ORDINE INGEGNERI N. PROVINCIA DI TORINO 6134 Prof. Ing. MARIO MANASSERO	ORDINE DEI GEOLOGI DELLA SICILIA Dott. FABIO BRUNAMONTE Geologo n.a. 518	Il Coordinatore per la sicurezza in fase di Esecuzione Ing. Francesco Cocciante	Il Direttore dei Lavori Ing. Sandro Favero

ANAS S.p.A.

DATA:	PROTOCOLLO:	VISTO: IL RESPONSABILE DEL PROCEDIMENTO
CODICE PROGETTO	LO410CE1101	*Dott. Ing. Ettore de Cesbron de la Grennelais*