TERNI SOCIETÀ PER L'INDUSTRIA E L'ELETTRICITÀ
SERVIZI ELETTRICI

8

LINEA A 120 KV.

VILLA VALLE - CENTRALE PRECI

DERIVAZ TRIPONZO

Provincia di PERUGIA - Comune di CERRETO di SPOLETO

PLANIMETRIA CATASTALE

SCALA	DIS.	DATA	DISEGNO
1:2000	CONT.		S.E.Linee 1557/E

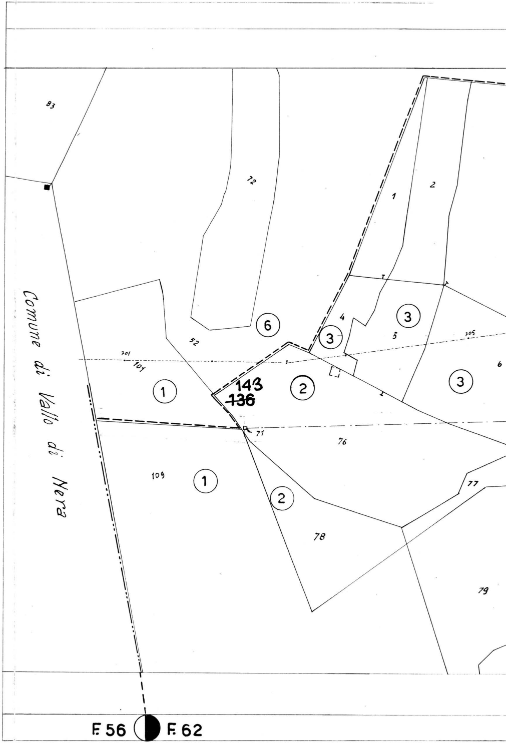
83
72
1
2
Comune di Vallo di Nera
6
52
101
101
3
4
3
5
105
6
1
143
~~136~~
2
3
71
76
109
1
2
77
78
79
F.56
F.62

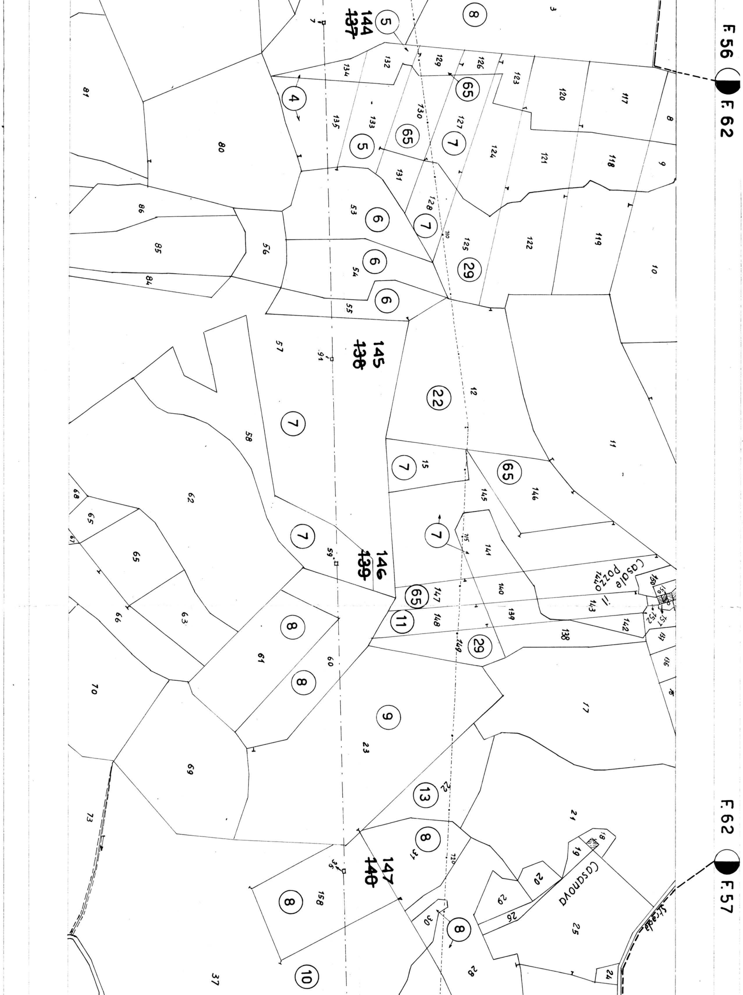
F. 56
F. 62
F. 62
F. 57
Casale Pozzo
Casanova
Strada
144
~~137~~
145
~~138~~
146
~~139~~
147
~~140~~

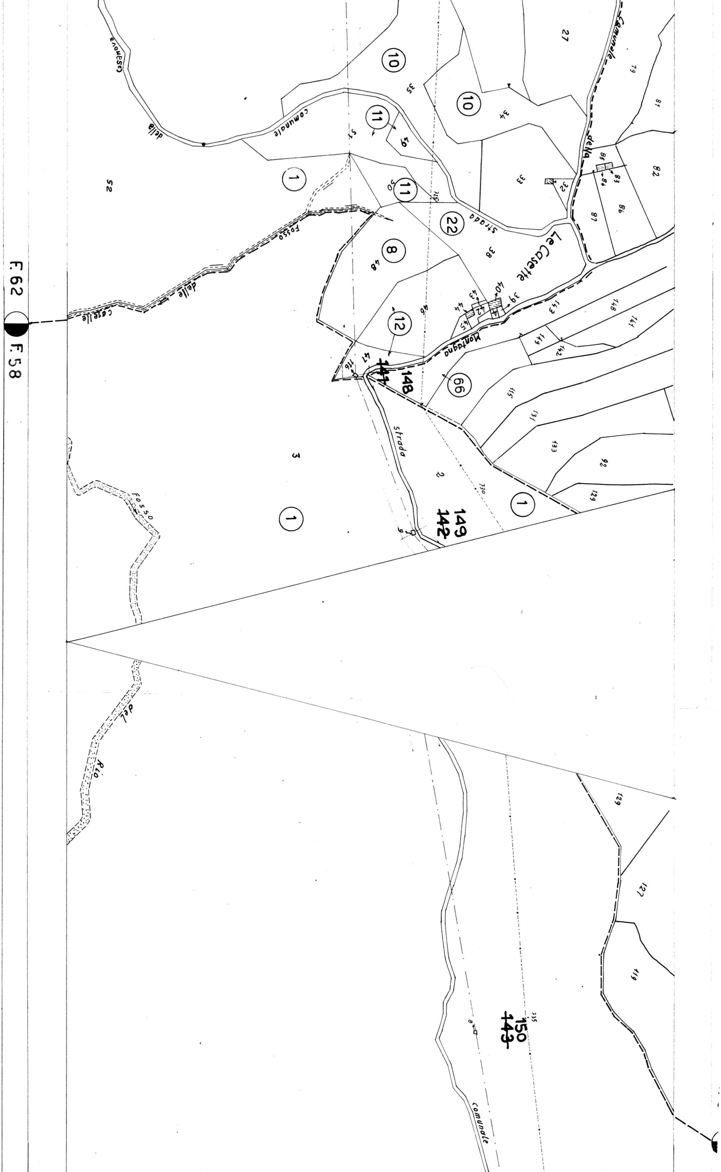
F.62
F.58
Le Casette
strada comunale della Montagna
strada comunale
Fosso delle Caselle
Fosso del Rio
Cesanova
delle
comunale
52
51
50
35
10
11
1
22
8
48
38
34
33
32
27
79
81
82
83
84
85
86
87
12
66
46
39
40
41
42
43
44
45
47
116
148
149
141
142
143
115
131
133
92
129
127
119
150
143
3
2
730
735
8
9

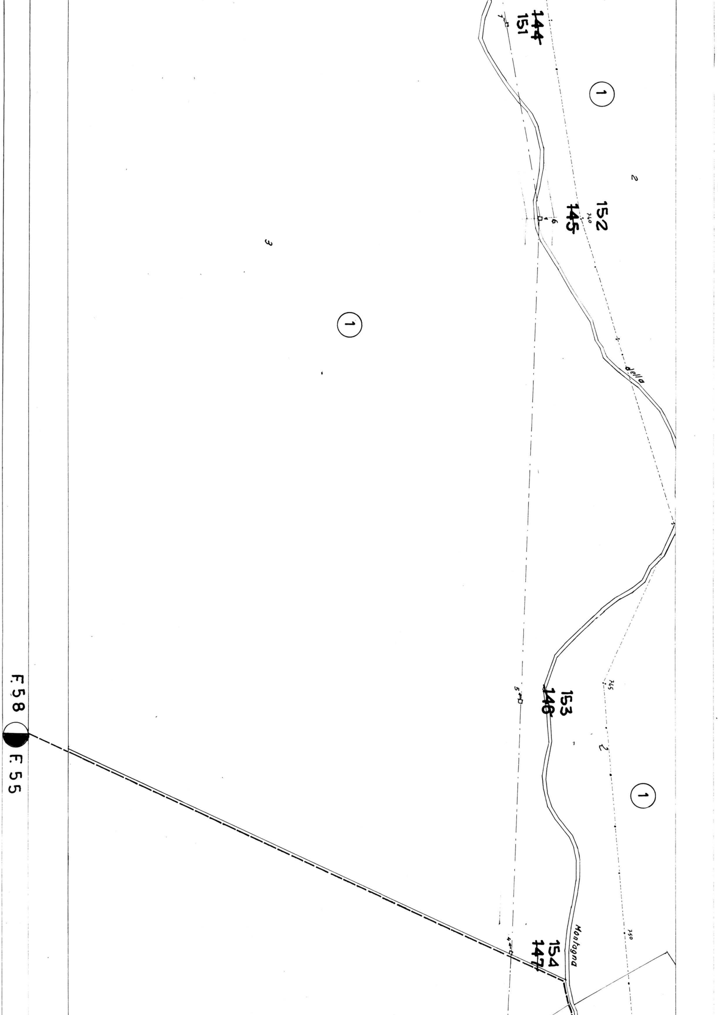
~~144~~
151
①
2
152
~~145~~
740
6
3
①
della
153
~~146~~
745
5
2
①
Montagna
154
~~147~~
750
4
7
F.58
F.55

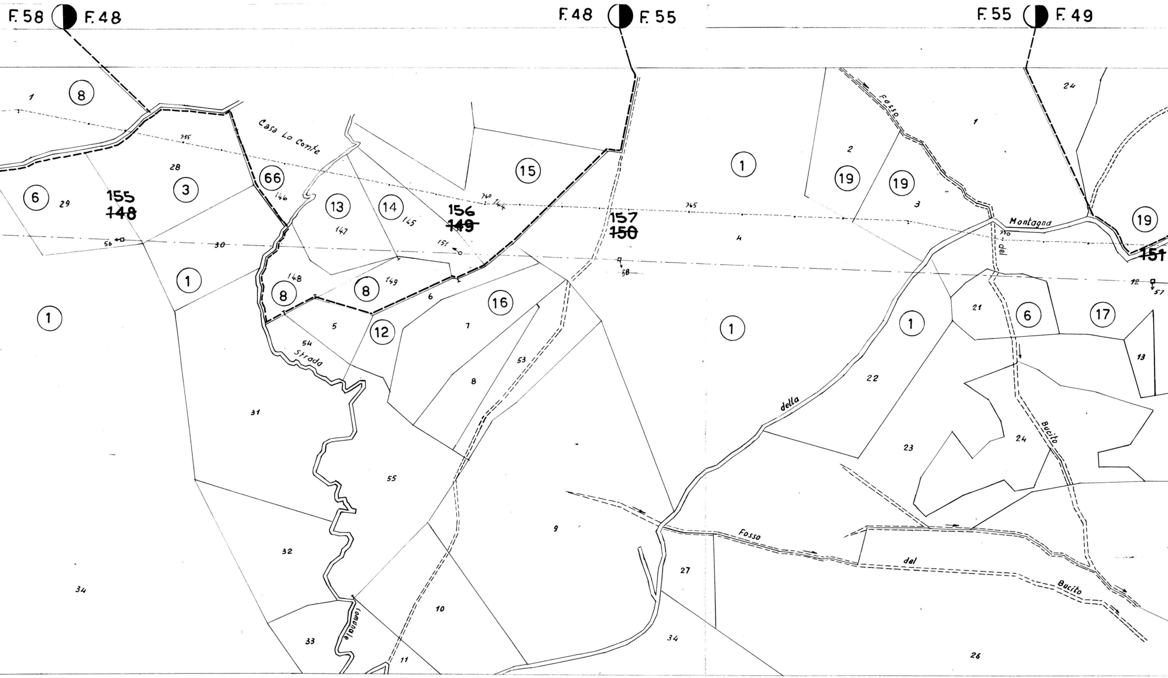
F. 58
F. 48
F. 48
F. 55
F. 55
F. 49
155
~~148~~
156
~~149~~
157
~~150~~
~~151~~
Casa Lo Conte
Strada
comunale
Fosso
della
Montagna
Fosso
del
Bucito
del
Fosso
755
760
765
770
56
57
58
12
151
144
145
146
147
148
149
28
29
30
31
32
33
34
53
54
55
1
2
3
4
5
6
7
8
9
10
11
13
21
22
23
24
26
27
34
①
③
⑥
⑧
⑫
⑬
⑭
⑮
⑯
⑰
⑲
(66)

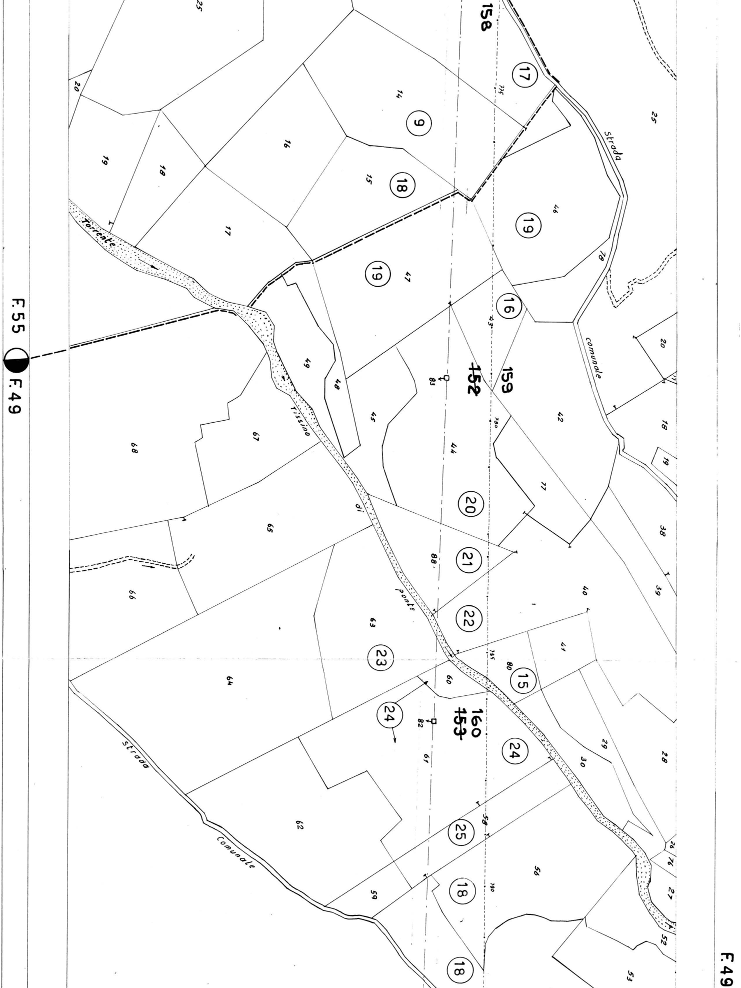
F.55
F.49
158
159
~~152~~
160
~~153~~
Torrente
Tissino
di
ponte
strada
comunale
strada
Comunale
(17)
(9)
(18)
(19)
(19)
(16)
(20)
(21)
(22)
(23)
(15)
(24)
(24)
(25)
(18)
(18)
F.49

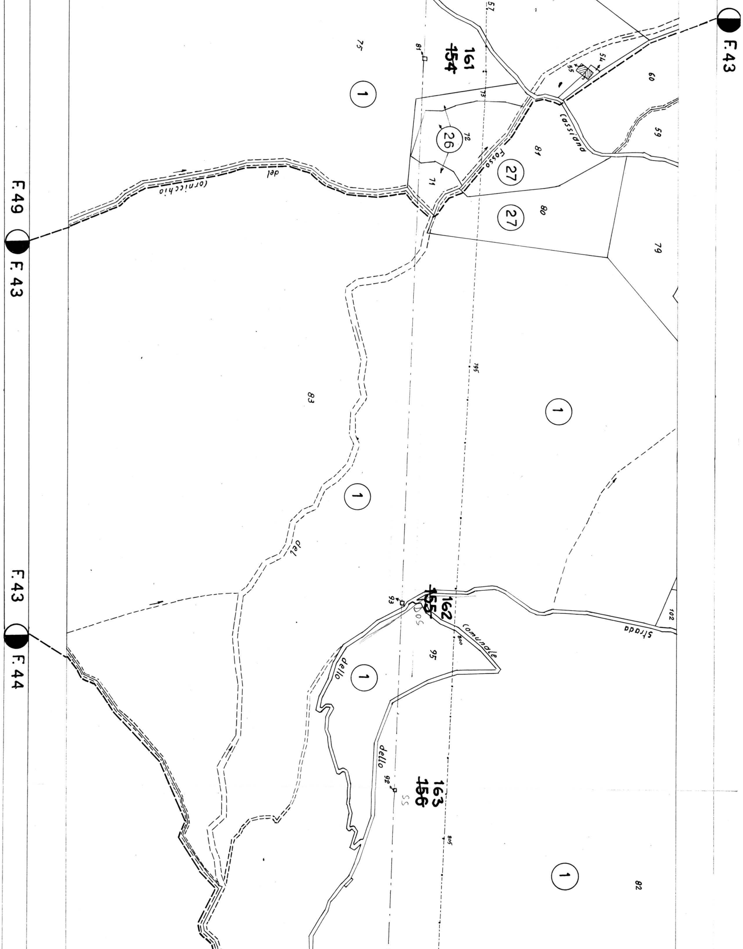
F.43
F.49
F.43
F.43
F.44
161
~~154~~
162
~~155~~
163
~~156~~
Fosso
del
Cornicchio
Cassiano
del
Strada
comunale
dello
dello
1
1
1
1
1
26
27
27
75
81
73
72
71
81
80
79
60
59
57
55
54
83
795
93
95
800
92
805
82
102

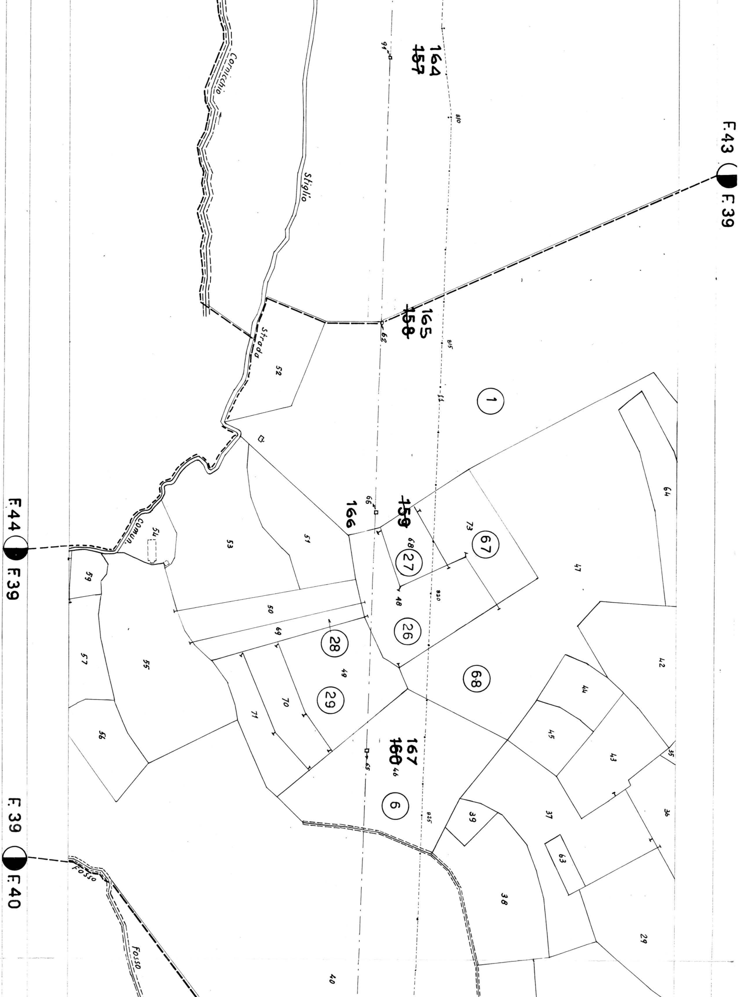
F.43
F.39
F.44
F.39
F.39
F.40
164
~~157~~
165
~~158~~
166
~~159~~
167
~~160~~
Cornicchio
Stiglio
Strada
Comun.
Fosso
Fosso
1
52
53
51
54
59
57
55
56
50
69
28
49
29
70
71
27
67
73
68
48
26
68
47
64
42
44
45
43
35
36
37
39
63
38
29
40
6
46
61
62
65
66
810
815
820
825

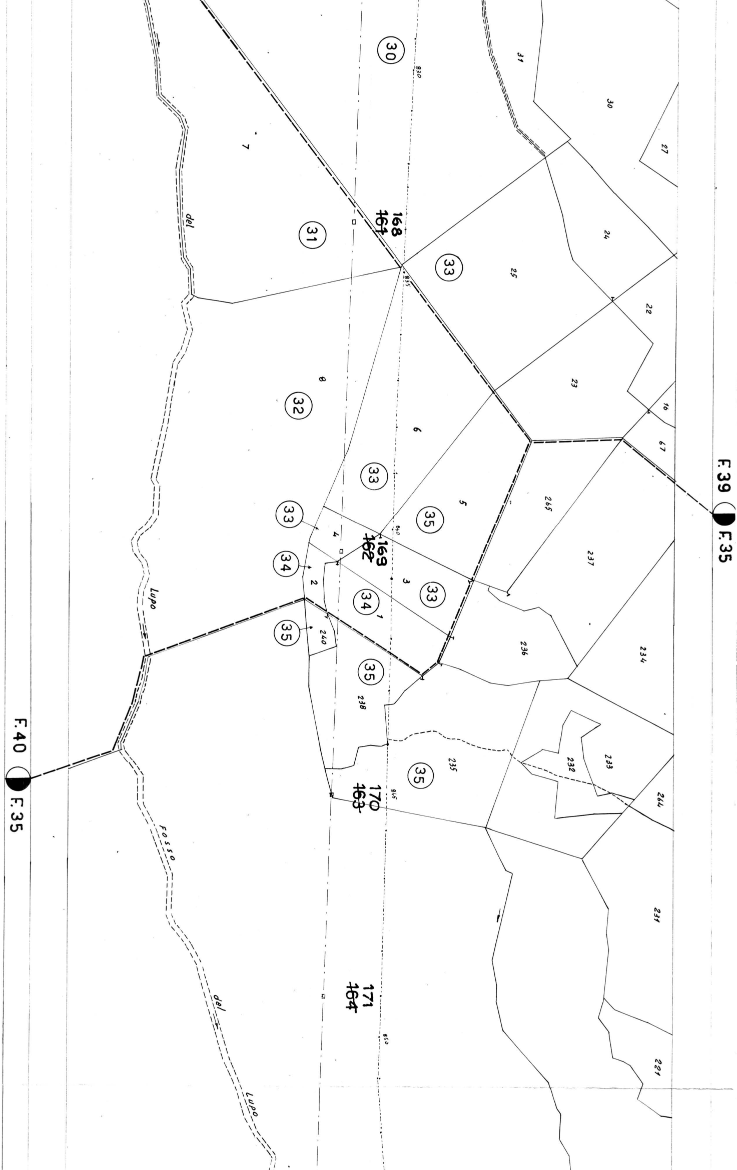
30
31
7
168
~~161~~
31
33
830
835
31
30
27
24
25
22
8
32
23
6
33
16
67
F.39
F.35
265
5
35
33
4
169
~~162~~
840
237
34
2
3
33
34
1
35
240
236
234
35
238
del
Lupo
F.40
F.35
235
35
170
~~163~~
845
232
233
264
Fosso
del
Lupo
171
~~164~~
850
231
221

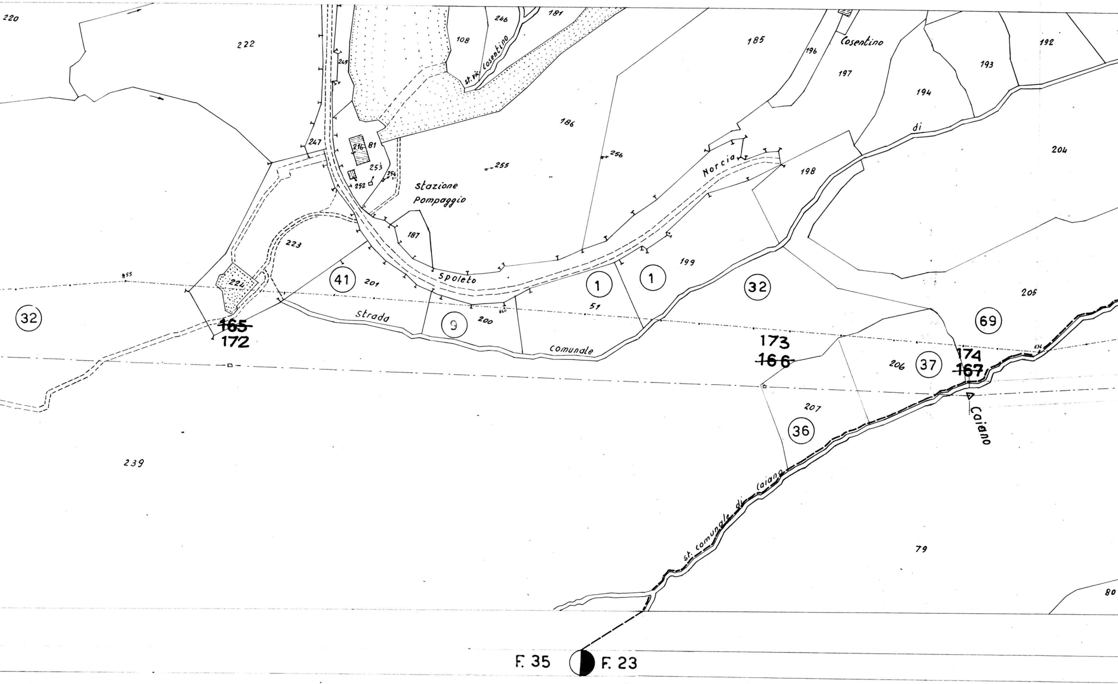

220
222
247
245
216
81
253
252
254
108
246
st. vic. Cosentino
181
185
196
Cosentino
197
192
193
194
di
204
186
256
255
Stazione
Pompaggio
Norcia
198
223
187
224
855
Spoleto
41
201
1
1
199
32
32
~~165~~
172
strada
9
200
860
51
comunale
173
~~166~~
69
205
174
~~167~~
206
37
207
36
Caiano
239
st. comunale di Caiano
79
80
F. 35
F. 23

 
Ferrovia
Fiume
Caiano
175
~~168~~
176
~~169~~
177
~~170~~
178
~~171~~
Strada Provinciale
Strada com.
Fiume Corno
Fiume Nera
Strada Provinciale
Strada
F 35
F15

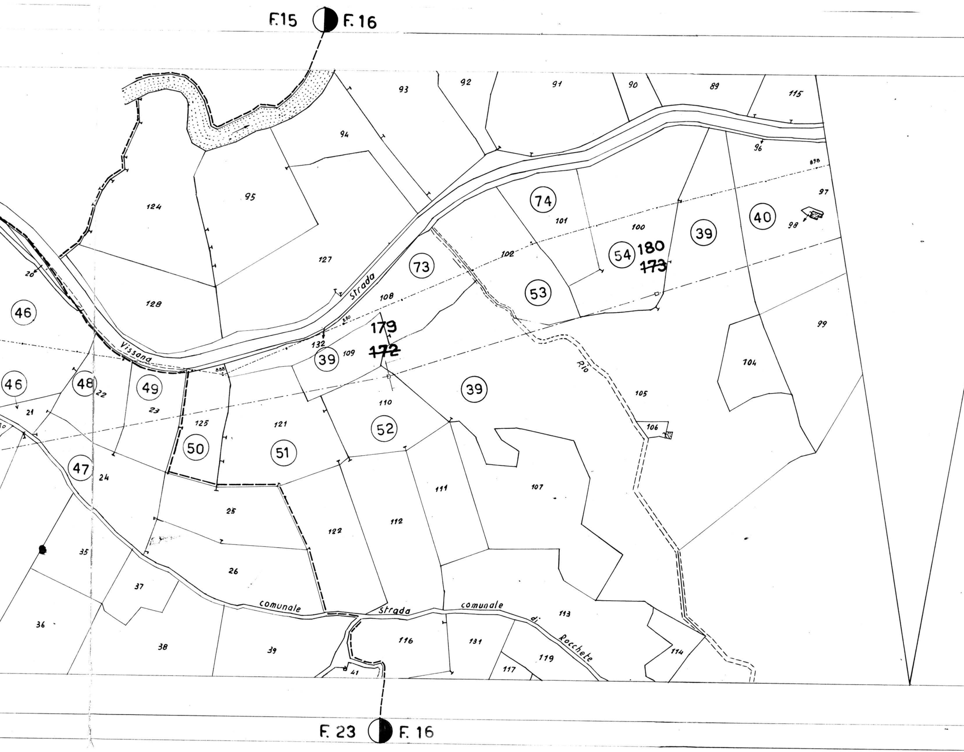
F.15
F. 16
Strada
Vissana
Strada
comunale
comunale
di
Rocchete
Rio
46
47
48
49
50
51
52
53
54
73
74
39
40
179
~~172~~
180
~~173~~
20
21
22
23
24
25
26
35
36
37
38
39
41
89
90
91
92
93
94
95
96
97
98
99
100
101
102
104
105
106
107
108
109
110
111
112
113
114
115
116
117
119
121
122
124
125
127
128
131
132
F. 23
F. 16

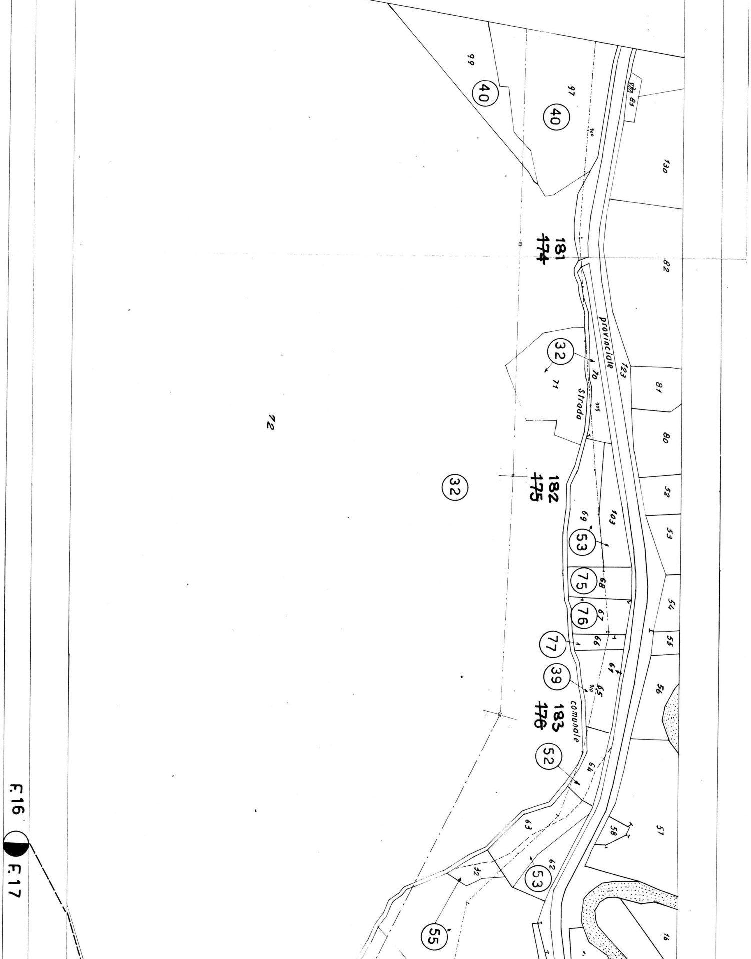
F.16
F.17
72
99
40
97
40
900
83
130
181
~~174~~
82
Strada provinciale
32
70
71
905
123
81
80
32
182
~~175~~
52
53
103
69
53
75
68
76
67
54
77
66
55
39
64
65
910
56
183
~~176~~
Strada comunale
52
64
63
58
57
62
53
32
55
16

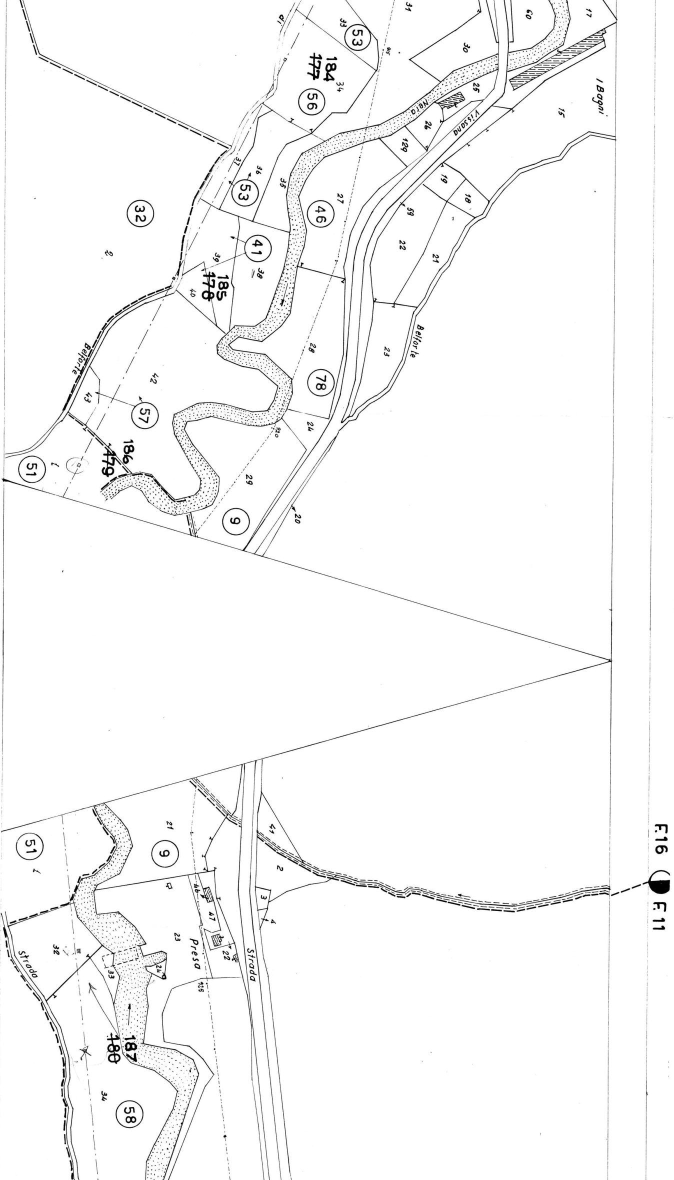
F.16
F.11
I Bagni
Nera
Vissana
Belforte
Belforte
Strada
Strada
Presa
184
~~177~~
185
~~178~~
186
~~179~~
187
~~180~~
53
56
53
32
41
46
78
57
51
9
51
9
58

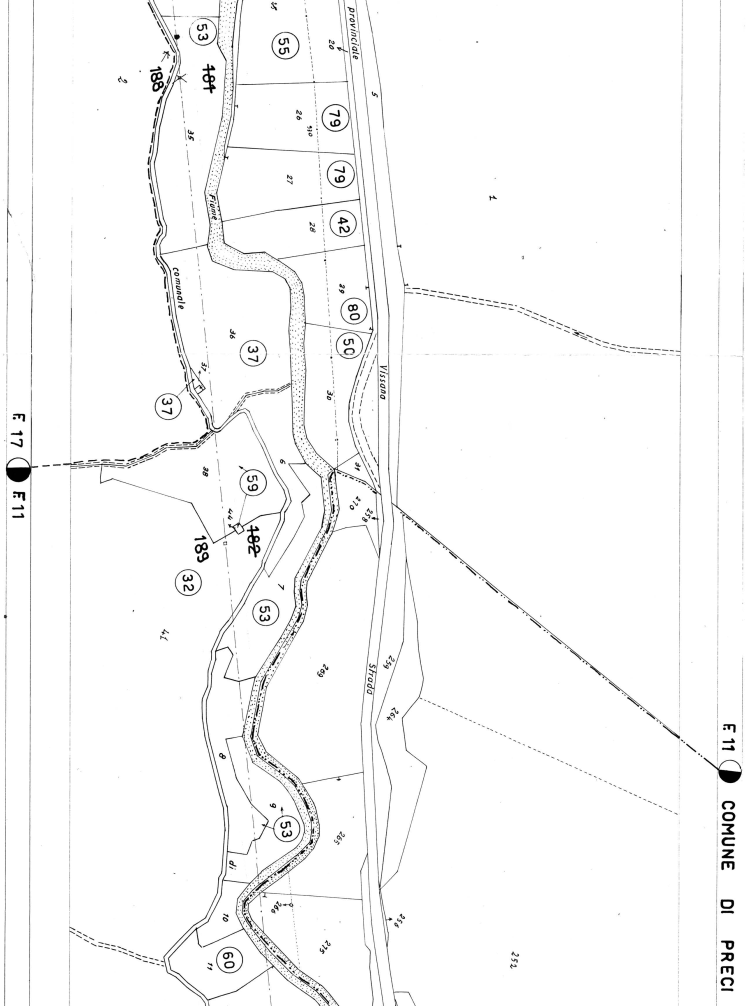
COMUNE DI PRECI
F. 11
F. 17
F. 11
Strada provinciale Vissana
Fiume
comunale
di
~~181~~
188
~~182~~
189
53
55
79
79
42
80
50
37
37
59
32
53
53
60
1
2
5
6
7
8
9
10
11
20
26
27
28
29
30
31
35
36
37
38
41
44
252
256
258
259
264
265
266
269
270
275

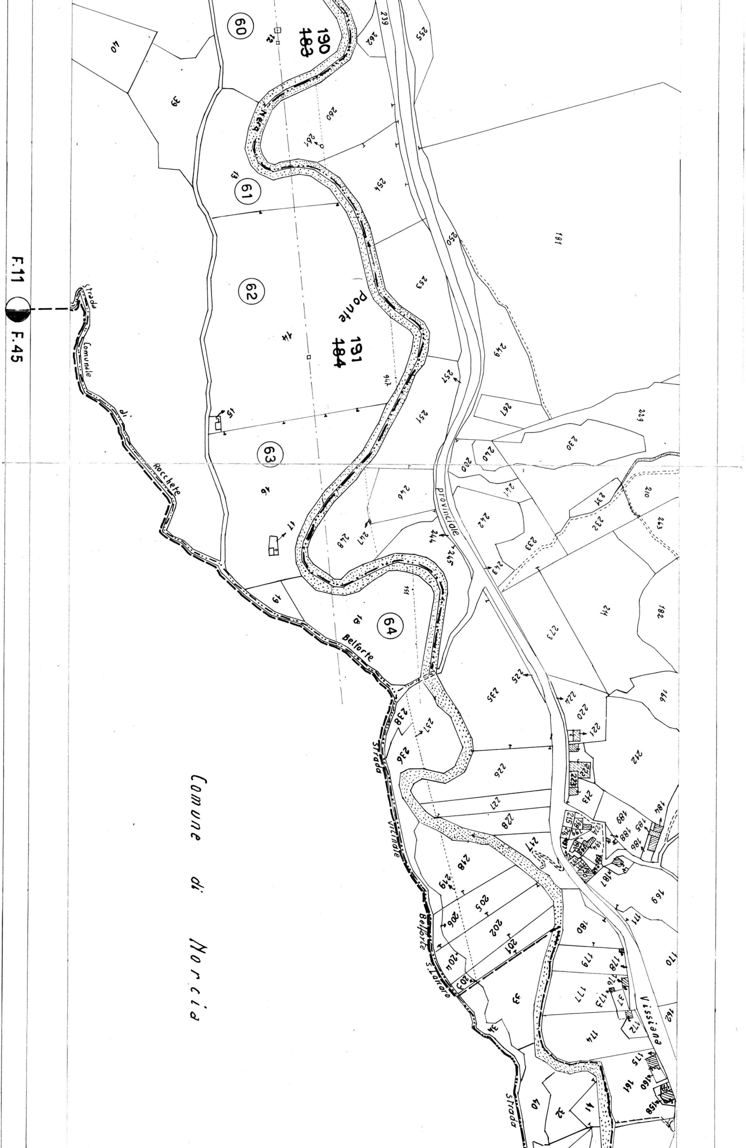
F.11
F.45
Comune di Norcia
Strada Comunale di Rocchete
Belforte
Strada Vicinale Belforte S.Lazaro
Strada
provinciale
Vissiana
Nera
Ponte
190
~~183~~
191
~~184~~
⑥⓪
⑥①
⑥②
⑥③
⑥④
40
39
12
13
14
15
16
17
18
19
32
33
34
41
181
182
239
255
262
260
261
254
250
253
249
252
251
257
261
229
230
240
200
241
246
247
248
242
243
244
245
231
232
233
210
263
273
274
225
224
220
221
222
223
235
236
237
238
226
227
228
218
219
217
212
213
166
169
170
171
180
179
178
177
176
175
174
173
172
162
161
160
159
158
184
185
186
187
188
189
205
206
202
201
204
203

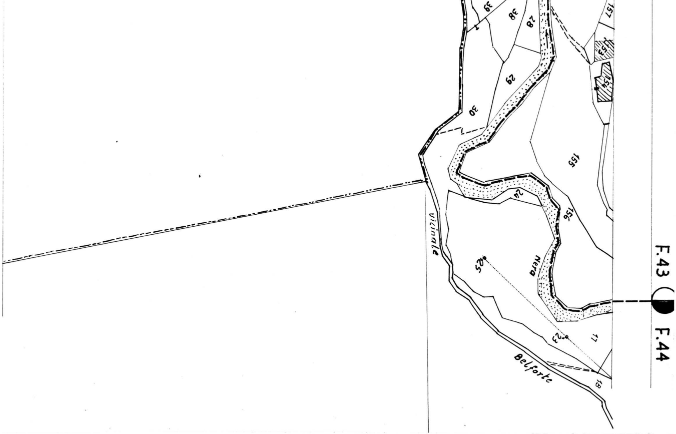
39
38
28
29
30
157
153
154
155
156
24
Nera
25
23
17
18
Vicinale
Belforte
F.43
F.44