F. 22 COM. DI VISSO F. 83

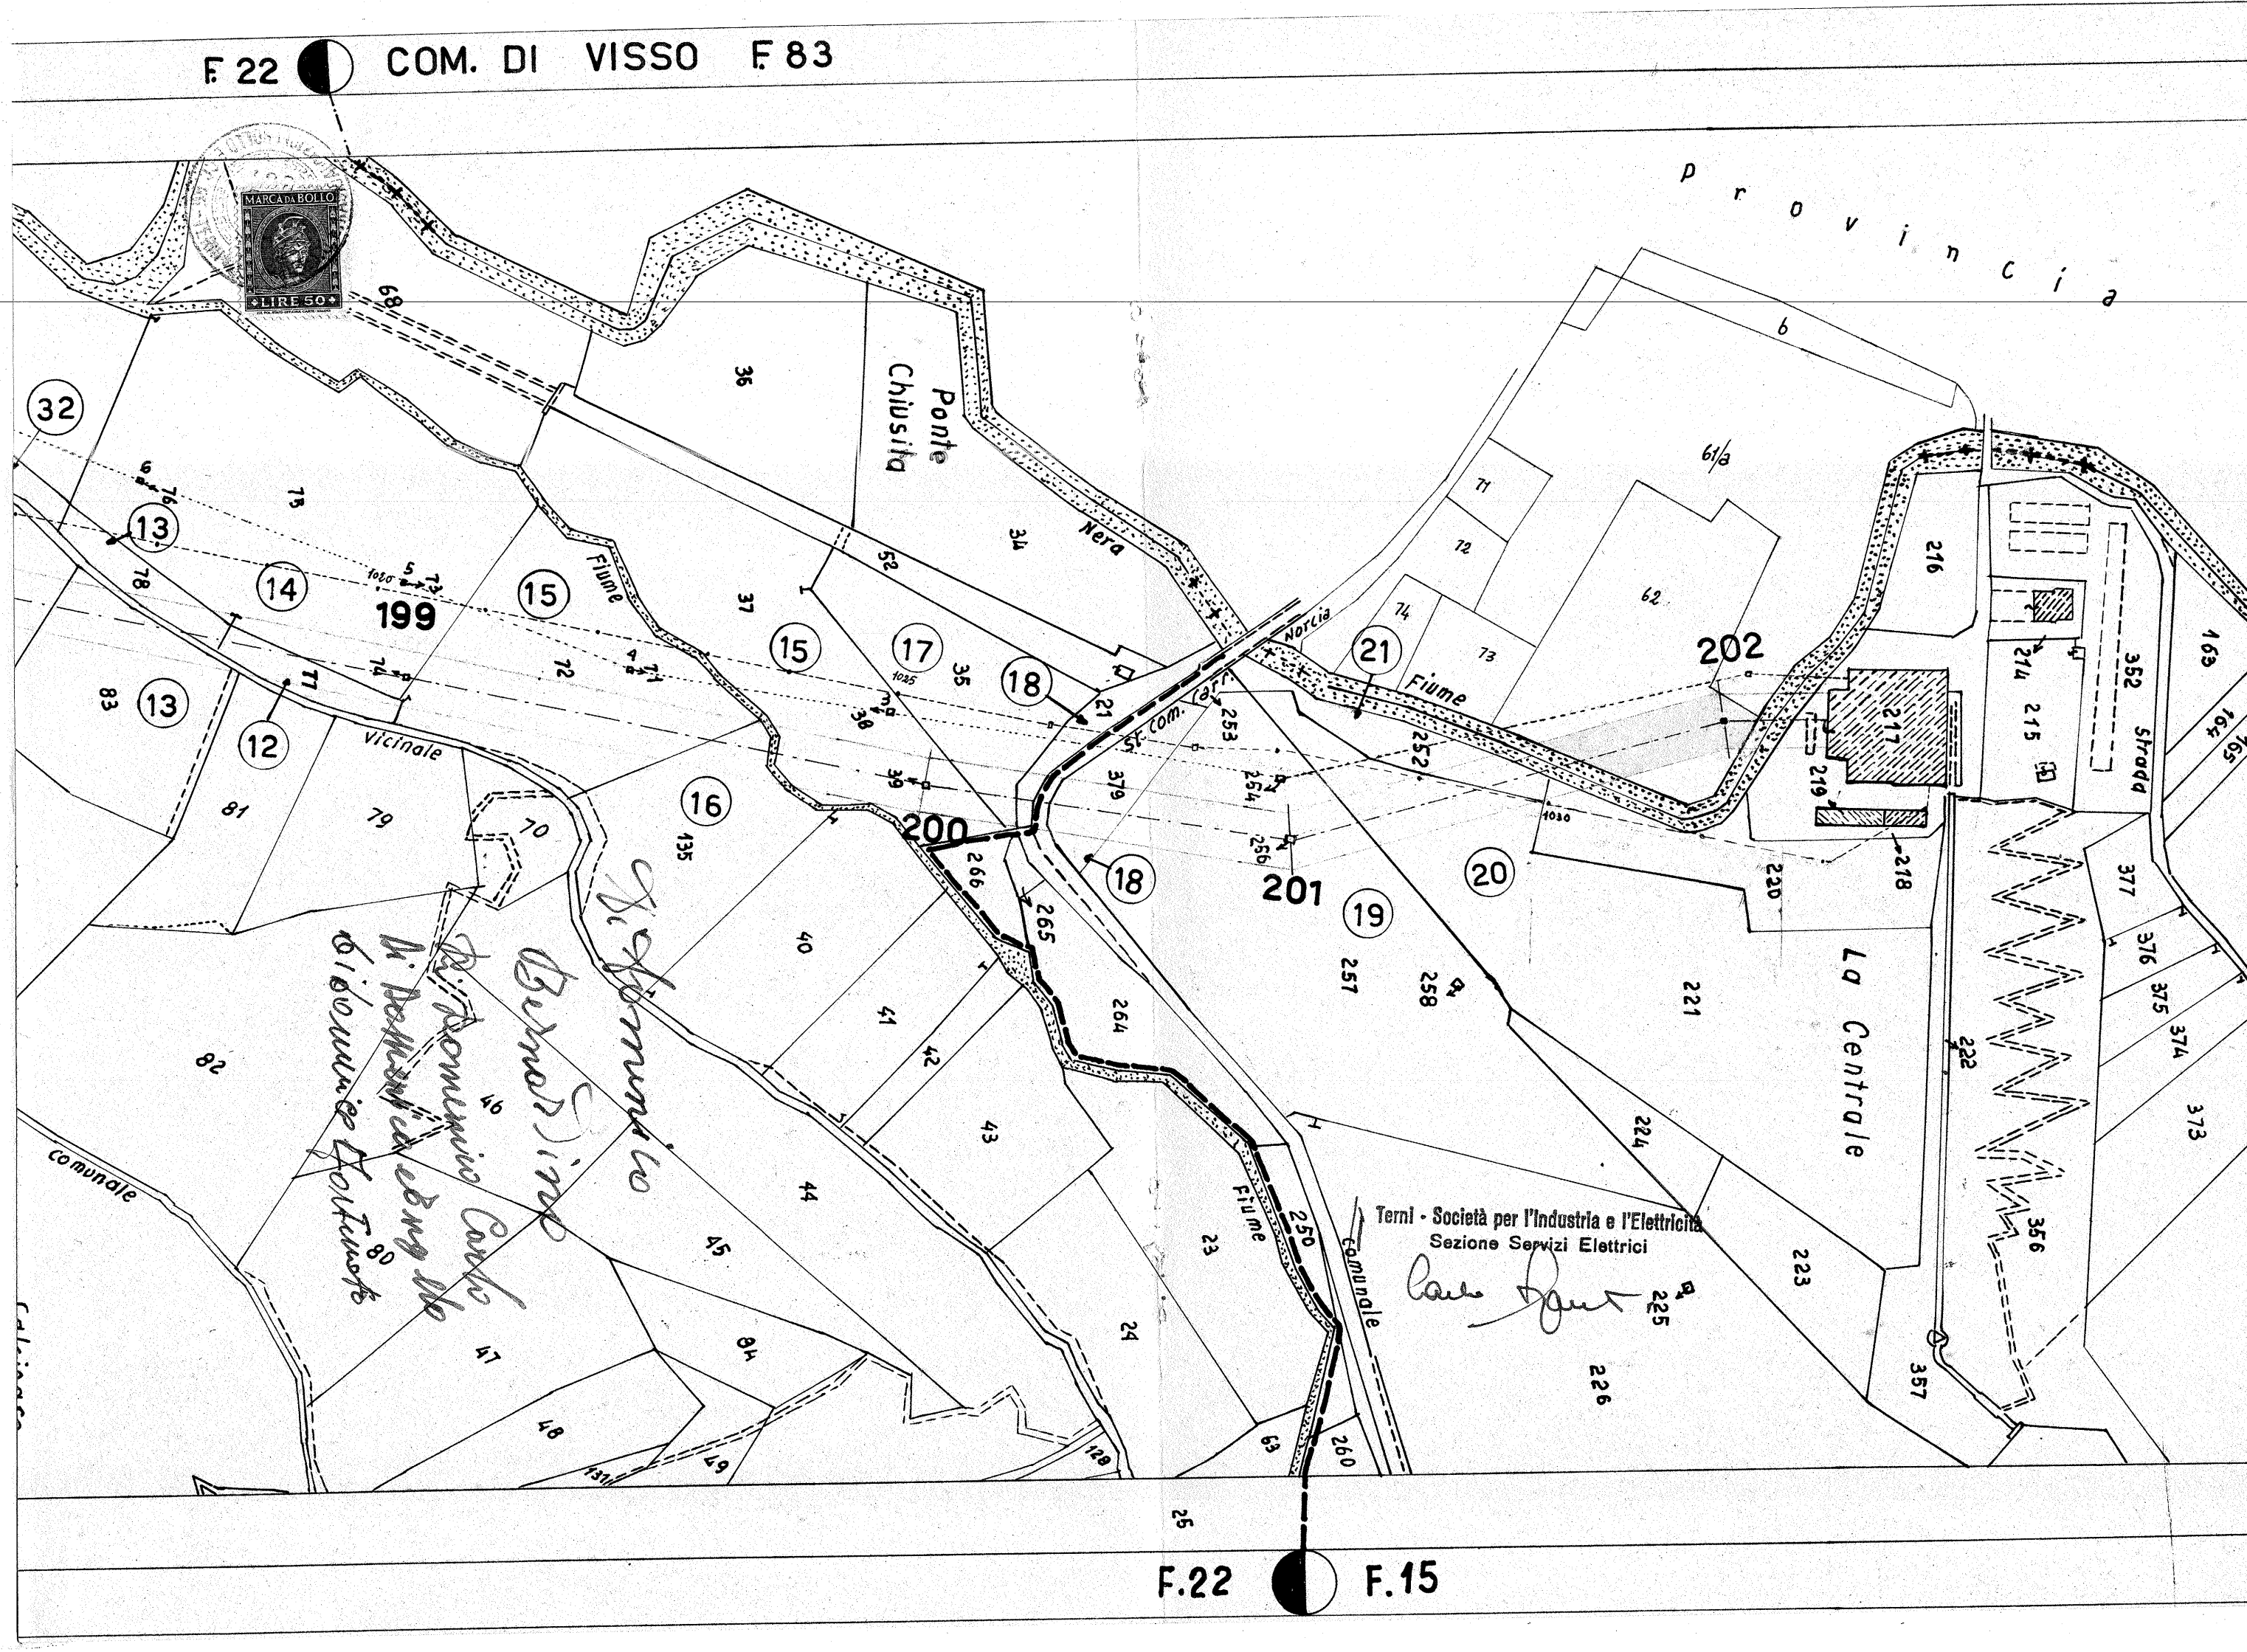

REVISIONI					
N.	DATA	DESCRIZIONE	ELABORATO	VERIFICATO	APPROVATO

TIPOLOGIA DELL'ELABORATO	CODIFICA DELL'ELABORATO
PLANIMETRIA	

Terna Rete Italia
TERNA GROUP

PROGETTO

TITOLO

RICAVATO DAL DOC. TERNA

LINEA 120 KV VILLAVALLE - PRECI

PROVINCIA DI MACERATA COMUNE DI VISSO

CLASSIFICAZIONE DI SICUREZZA

PLANIMETRIA

NOME DEL FILE	SCALA CAD	FORMATO	SCALA	FOGLIO
	1 unità =		1/2000	1 / 1

m2t0595165-00

Questo documento contiene informazioni di proprietà Terna Rete Italia S.p.A. e deve essere utilizzato esclusivamente dal destinatario in relazione alle finalità per le quali è stato ricevuto. E' vietata qualsiasi forma di riproduzione o di divulgazione senza l'esplicito consenso di Terna Rete Italia S.p.A.

This document contains information proprietary to Terna Rete Italia S.p.A. and it will have to be used exclusively for the purposes for which it has been furnished. Whichever shape of spreading or reproduction without the written permission of Terna Rete Italia S.p.A. is prohibit.