
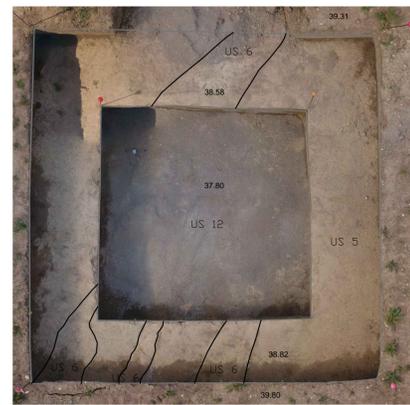


Melizzano (Bn) Loc. Torello. Foglio 2  
Part. 879. Progressiva Km.20+503

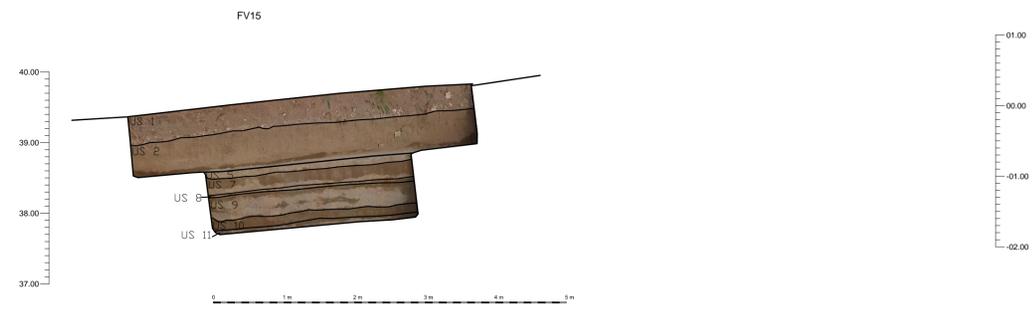

COMMITTENTE:  
**RFI**  
RETE FERROVIARIA ITALIANA  
GRUPPO FERROVIE DELLO STATO ITALIANE

PROGETTAZIONE:  
**ITALFERR**  
GRUPPO FERROVIE DELLO STATO ITALIANE

**DIREZIONE TECNICA**  
**U.O. ARCHITETTURA, AMBIENTE E TERRITORIO**

**PROGETTO DEFINITIVO**

**ITINERARIO NAPOLI - BARI**  
**RADDOPPIO TRATTA CANCELLO - BENEVENTO**  
**II LOTTO FUNZIONALE FRASSO TELESINO - VITULANO**  
**1° LOTTO FUNZIONALE FRASSO - TELESE**  
**ESECUZIONE INDAGINI ARCHEOLOGICHE DI PRIMA FASE**

Planimetria e sezione FV15

SCALA :  
1:50

COMMESSA LOTTO FASE ENTE TIPO DOC. OPERA/DISCIPLINA PROGR. REV.

IF0H 02 D 22 PB AH0003 013 A

Revis.	Descrizione	Redatto	Data	Verificato	Data	Approvato	Data	Autorizzato	Data
A	Emissione Esecutiva	L. CINQUE L.M. RENDINA	09/2017	P. BARBINA V. DAMICO	09/2017		09/2017	A. MARTINO	09/2017

File: \_\_\_\_\_ n. Elab.: \_\_\_\_\_