



4
Nord

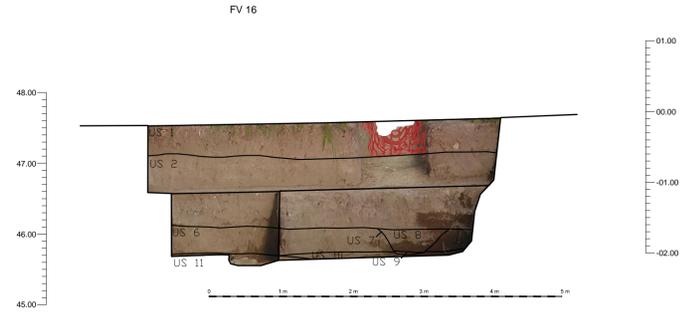

4
Nord

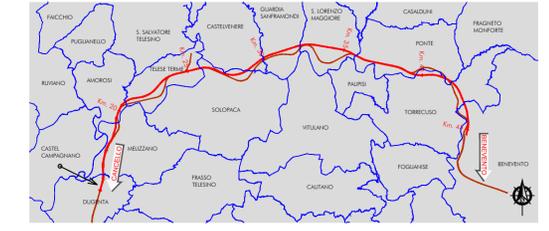

Melizzano (Bn) Loc. Torello. Foglio 2
Part. 970-964. Progressiva Km.20+503

COMMITTENTE:
RFI
RETE FERROVIARIA ITALIANA
GRUPPO FERROVIE DELLO STATO ITALIANE

PROGETTAZIONE:
ITALFERR
GRUPPO FERROVIE DELLO STATO ITALIANE

DIREZIONE TECNICA
U.O. ARCHITETTURA, AMBIENTE E TERRITORIO

PROGETTO DEFINITIVO

ITINERARIO NAPOLI - BARI
RADDOPPIO TRATTA CANCELLO - BENEVENTO
II LOTTO FUNZIONALE FRASSO TELESINO - VITULANO
1° LOTTO FUNZIONALE FRASSO - TELESE
ESECUZIONE INDAGINI ARCHEOLOGICHE DI PRIMA FASE

Planimetria e sezione FV16

SCALA :
1:50

COMMESSA LOTTO FASE ENTE TIPO DOC. OPERA/DISCIPLINA Progr. REV.

I F O H 02 D 22 P B A H 0 0 0 3 014 A

Revis.	Descrizione	Redatto	Data	Verificato	Data	Approvato	Data	Autorizzato	Data
A	Emissione Esecutiva	L. CINQUE L.M. RENDINA	09/2017	P. BARBINA V. D'AMICO	09/2017		09/2017	A. MARTINO	09/2017

File: _____ n. Elab.: _____