

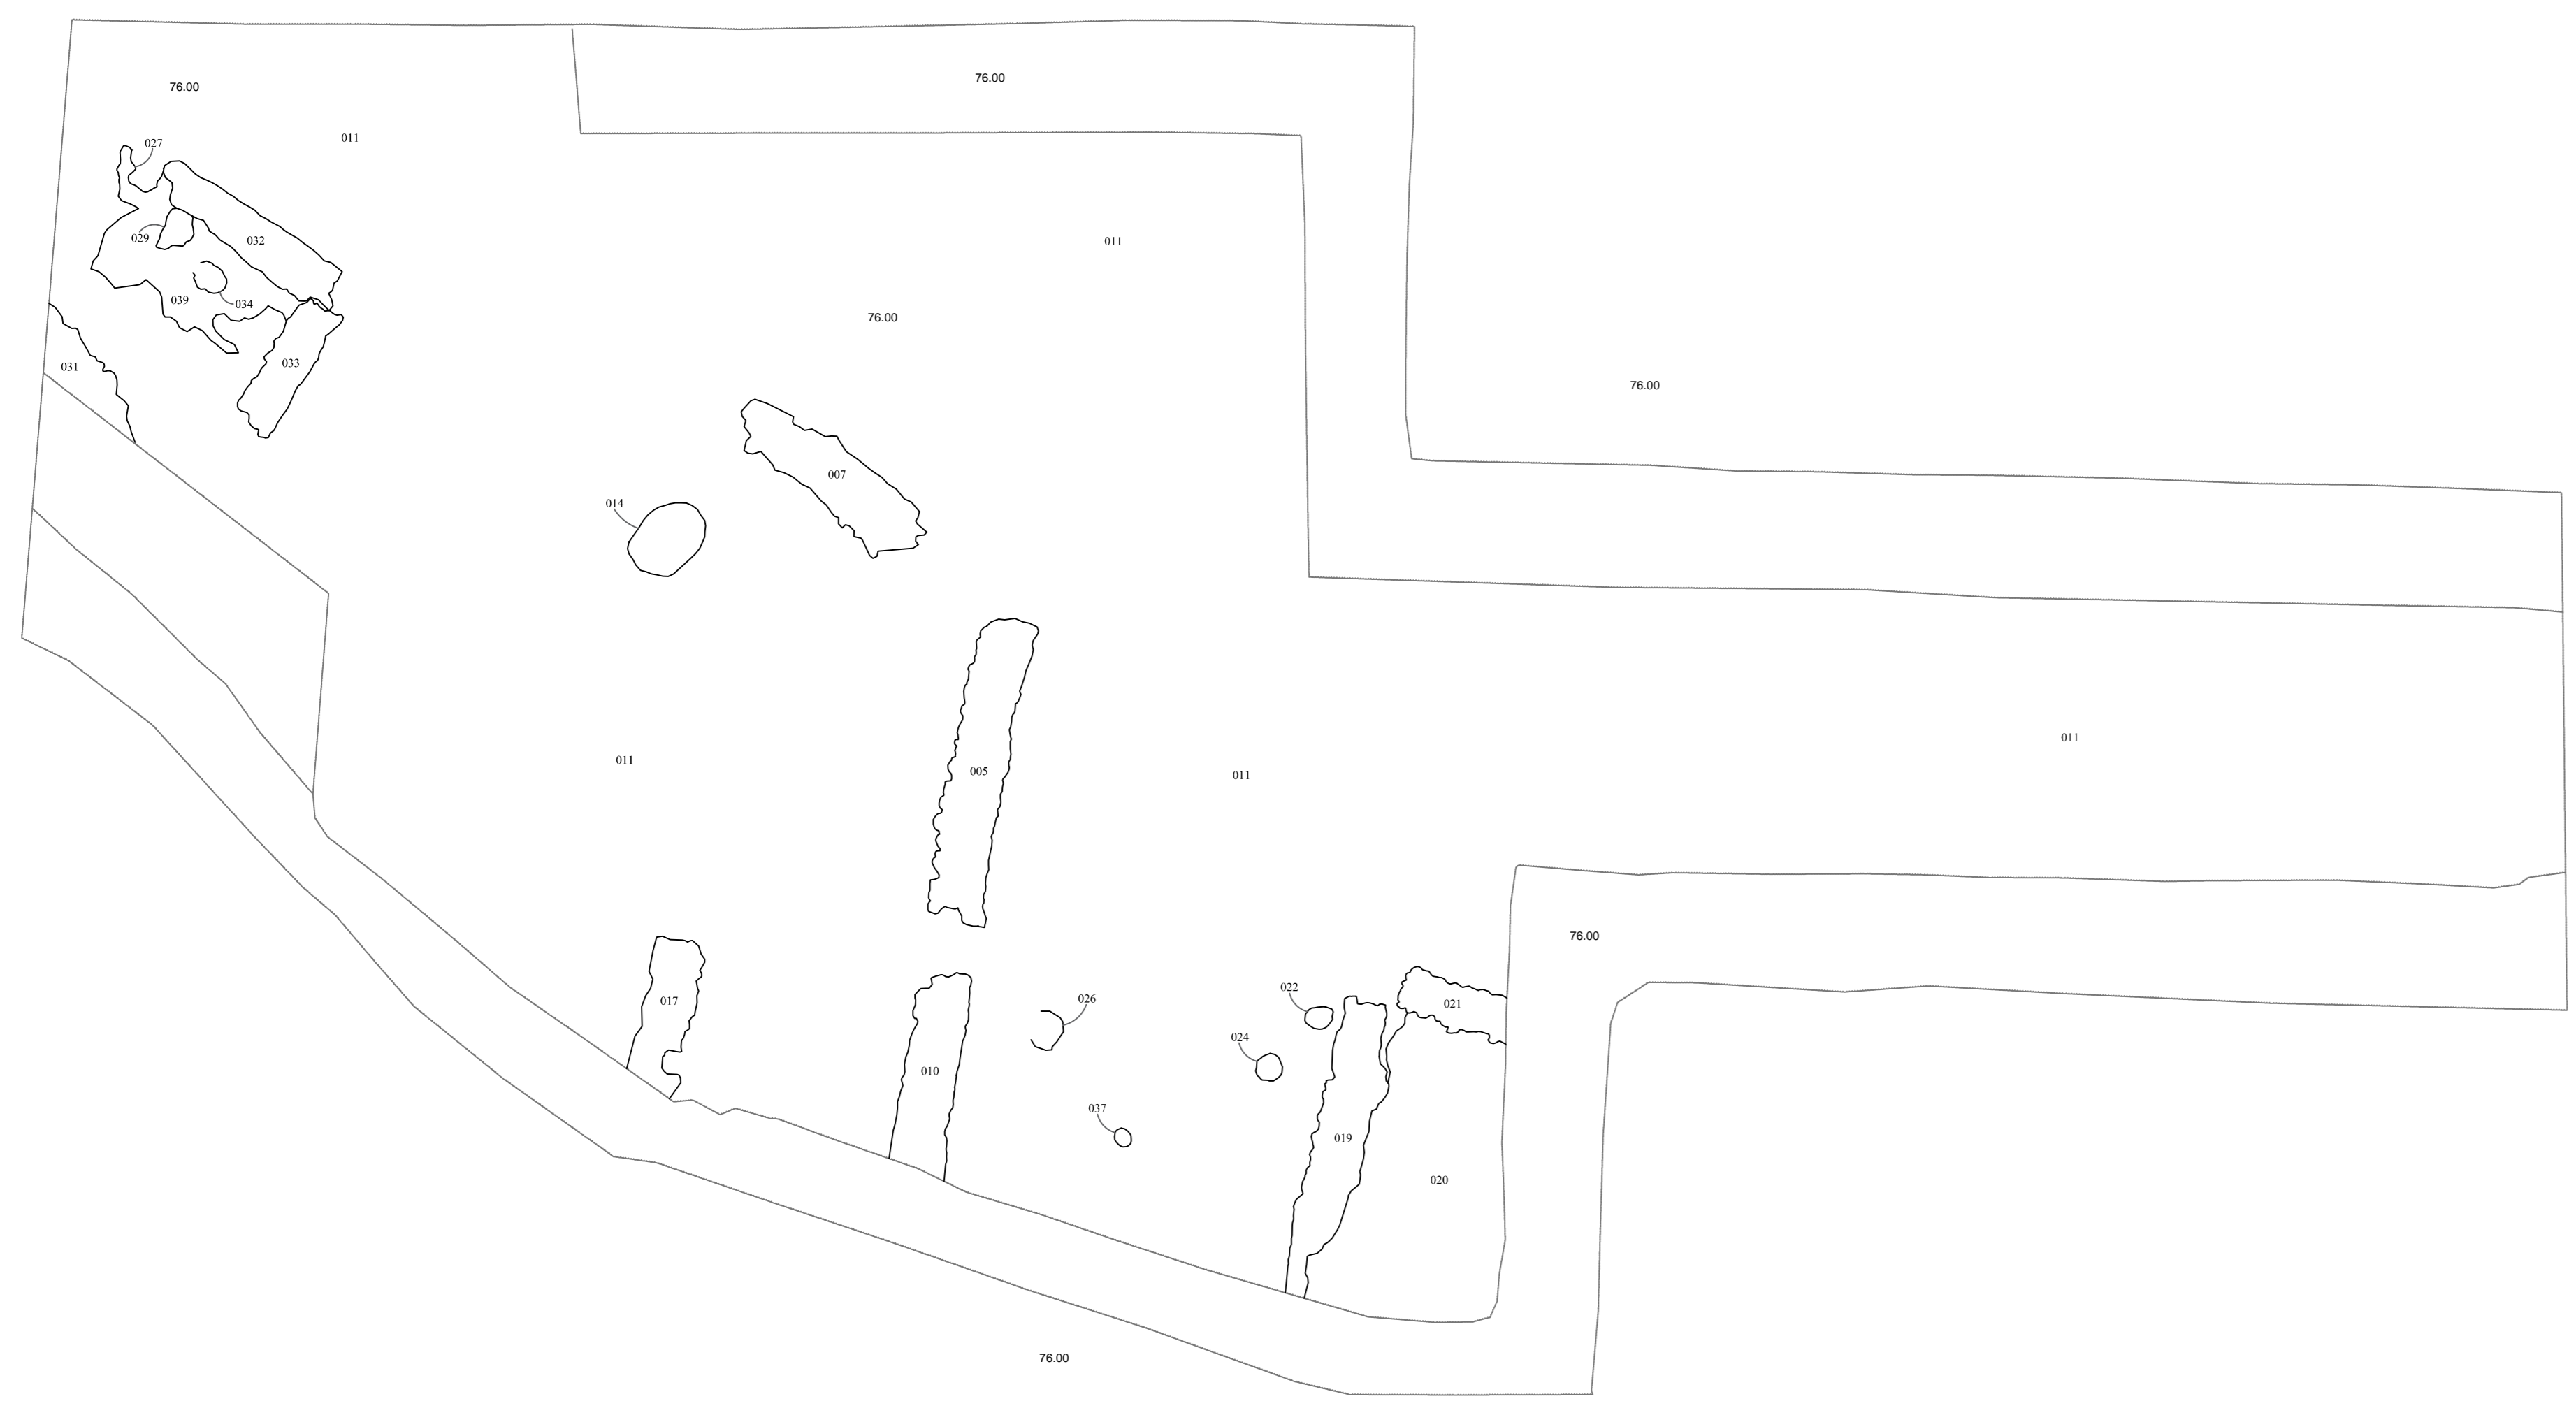
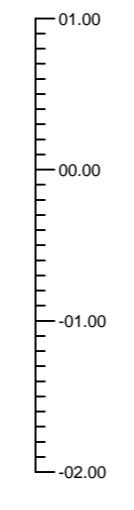
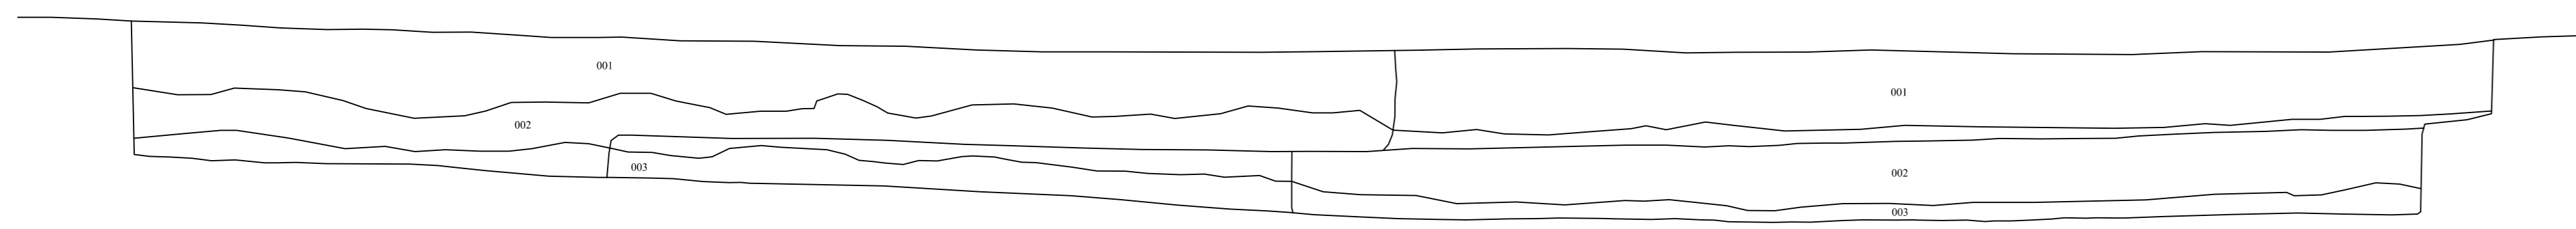
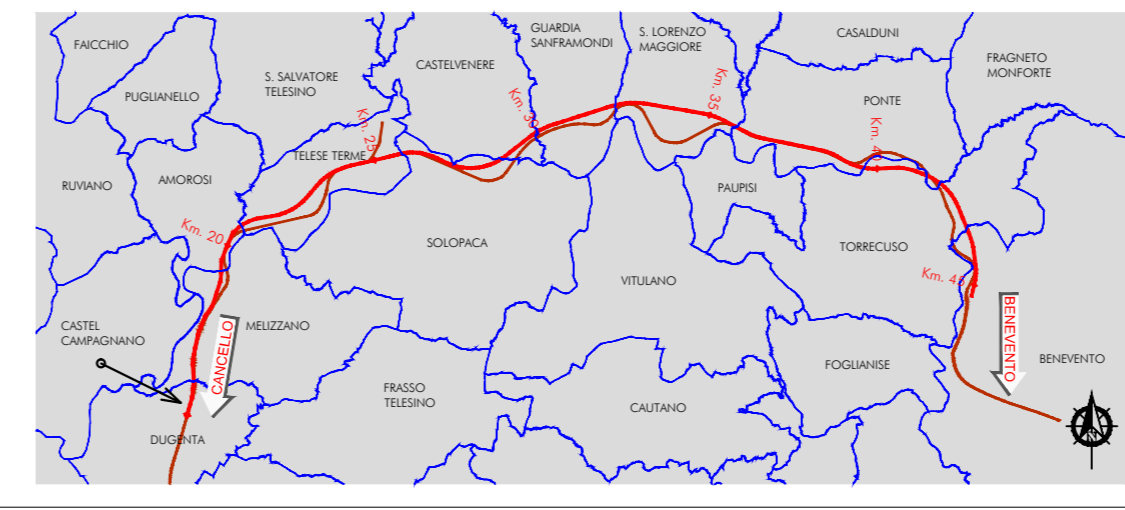


FV 18

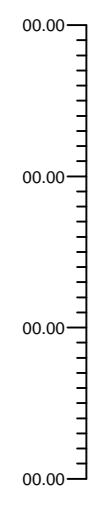

4 Nord

FV 18

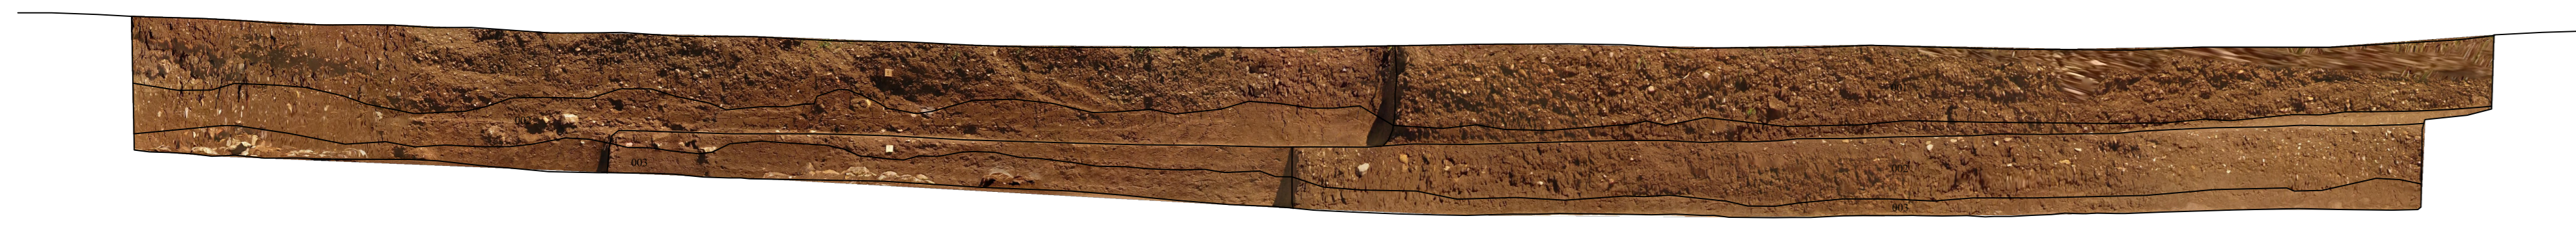

Solopaca (Bn) Loc. Padulo. Foglio 3
 Part. 695. Progressiva Km.28+810

COMMITTENTE:



PROGETTAZIONE:



DIREZIONE TECNICA
U.O. ARCHITETTURA, AMBIENTE E TERRITORIO

PROGETTO DEFINITIVO

ITINERARIO NAPOLI - BARI
RADDOPPIO TRATTA CANCELLO - BENEVENTO
II LOTTO FUNZIONALE FRASSO TELESINO - VITULANO
1° LOTTO FUNZIONALE FRASSO - TELESE

ESECUZIONE INDAGINI ARCHEOLOGICHE DI PRIMA FASE

Planimetria e sezione FV18

SCALA:

1:50

COMMESSA LOTTO FASE ENTE TIPO DOC. OPERA/DISCIPLINA Progr. REV.

ITF01 02 D 22 PB A-H0003 017 A

Revis.	Descrizione	Redatto	Data	Verificato	Data	Approvato	Data	Autorizzato	Data
A	Emissione Esecutivo	L. CONIGLE Rendina	09/2017	P. BARBIA	09/2017	[Signature]	09/2017	A. MARTINO	09/2017

File:

n. Etab.: