



Guardia Sanframondi (Bn) Loc. Cavarena.
Foglio 3 Part.368. Progressiva Km.31+560

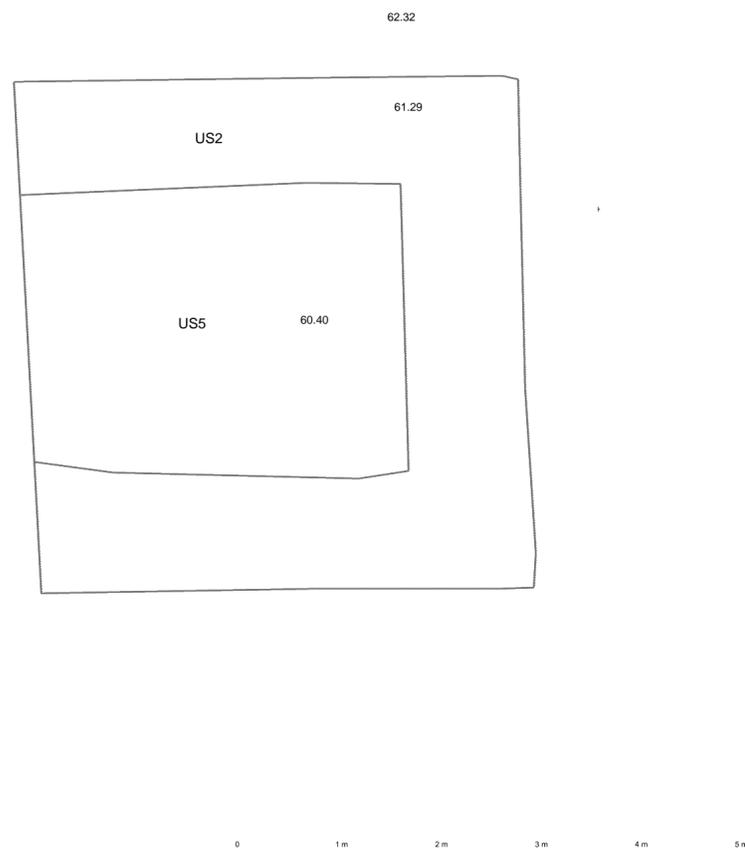

4
Nord

COMMITTENTE:

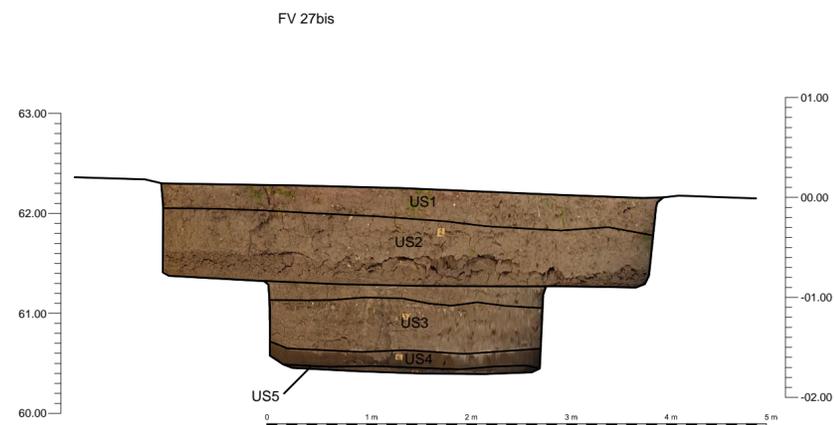

PROGETTAZIONE:



DIREZIONE TECNICA
U.O. ARCHITETTURA, AMBIENTE E TERRITORIO

PROGETTO DEFINITIVO

ITINERARIO NAPOLI - BARI
RADDOPPIO TRATTA CANCELLO - BENEVENTO
II LOTTO FUNZIONALE FRASSO TELESINO - VITULANO
1° LOTTO FUNZIONALE FRASSO - TELESE
ESECUZIONE INDAGINI ARCHEOLOGICHE DI PRIMA FASE

Planimetria e sezione FV27bis

SCALA :

1:50

COMMESSA LOTTO FASE ENTE TIPO DOC. OPERA/DISCIPLINA PROGR. REV.

IF0H 02 D 22 PB AH0003 027 A

Revis.	Descrizione	Redatto	Data	Verificato	Data	Approvato	Data	Autorizzato	Data
A	Emissione Esecutiva	L. CINQUE Rendina	09/2017	P. BARBINA	09/2017	<i>[Signature]</i>	09/2017	A. MARTINO	09/2017

File:

n. Elab.: