



Guardia Sanframondi (Bn) Loc. Cavarena.  
Foglio 3 Part. 399. Progressiva Km.31+560

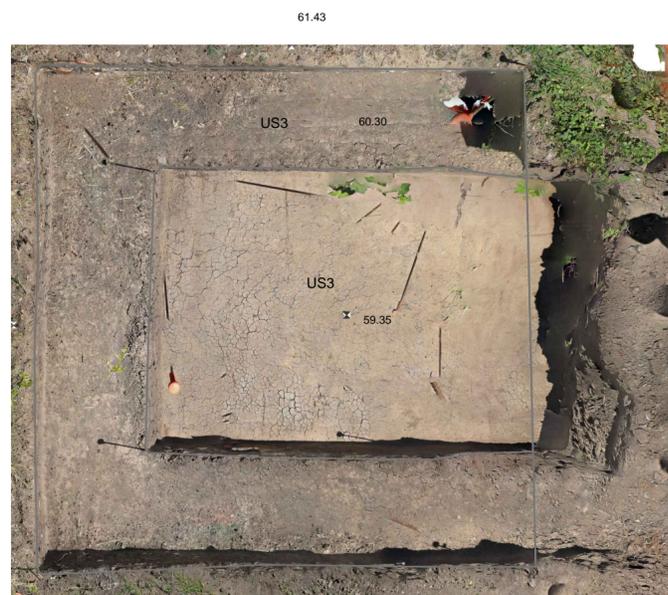

4  
Nord

COMMITTENTE:

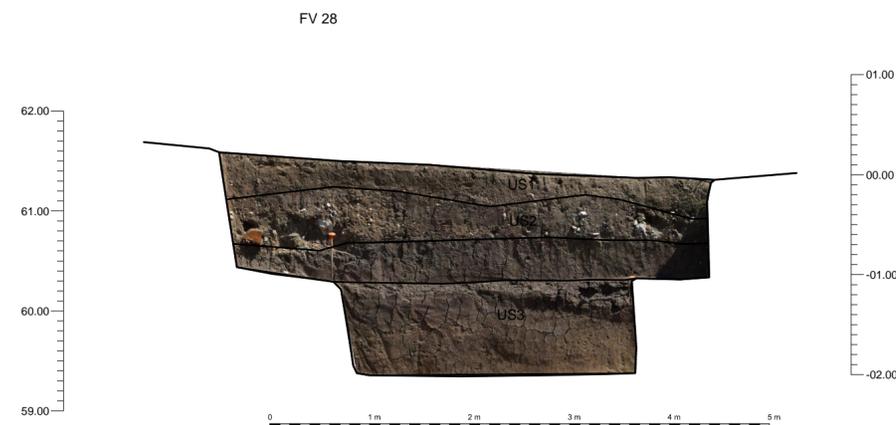

PROGETTAZIONE:



**DIREZIONE TECNICA**  
**U.O. ARCHITETTURA, AMBIENTE E TERRITORIO**

**PROGETTO DEFINITIVO**

**ITINERARIO NAPOLI - BARI**  
**RADDOPPIO TRATTA CANCELLO - BENEVENTO**  
**II LOTTO FUNZIONALE FRASSO TELESINO - VITULANO**  
**1° LOTTO FUNZIONALE FRASSO - TELESE**  
**ESECUZIONE INDAGINI ARCHEOLOGICHE DI PRIMA FASE**

Planimetria e sezione FV28

SCALA :

1:50

COMMESSA LOTTO FASE ENTE TIPO DOC. OPERA/DISCIPLINA PROGR. REV.

I F O H 02 D 22 P B A H 0 0 0 3 0 2 8 A

Revis.	Descrizione	Redatto	Data	Verificato	Data	Approvato	Data	Autorizzato	Data
A	Emissione Esecutiva	L. CINQUE Rendina	09/2017	P. BARBINA	09/2017	<i>[Signature]</i>	09/2017	A. MARTINO	09/2017

File:

n. Elab.: