



Nord

FV 31

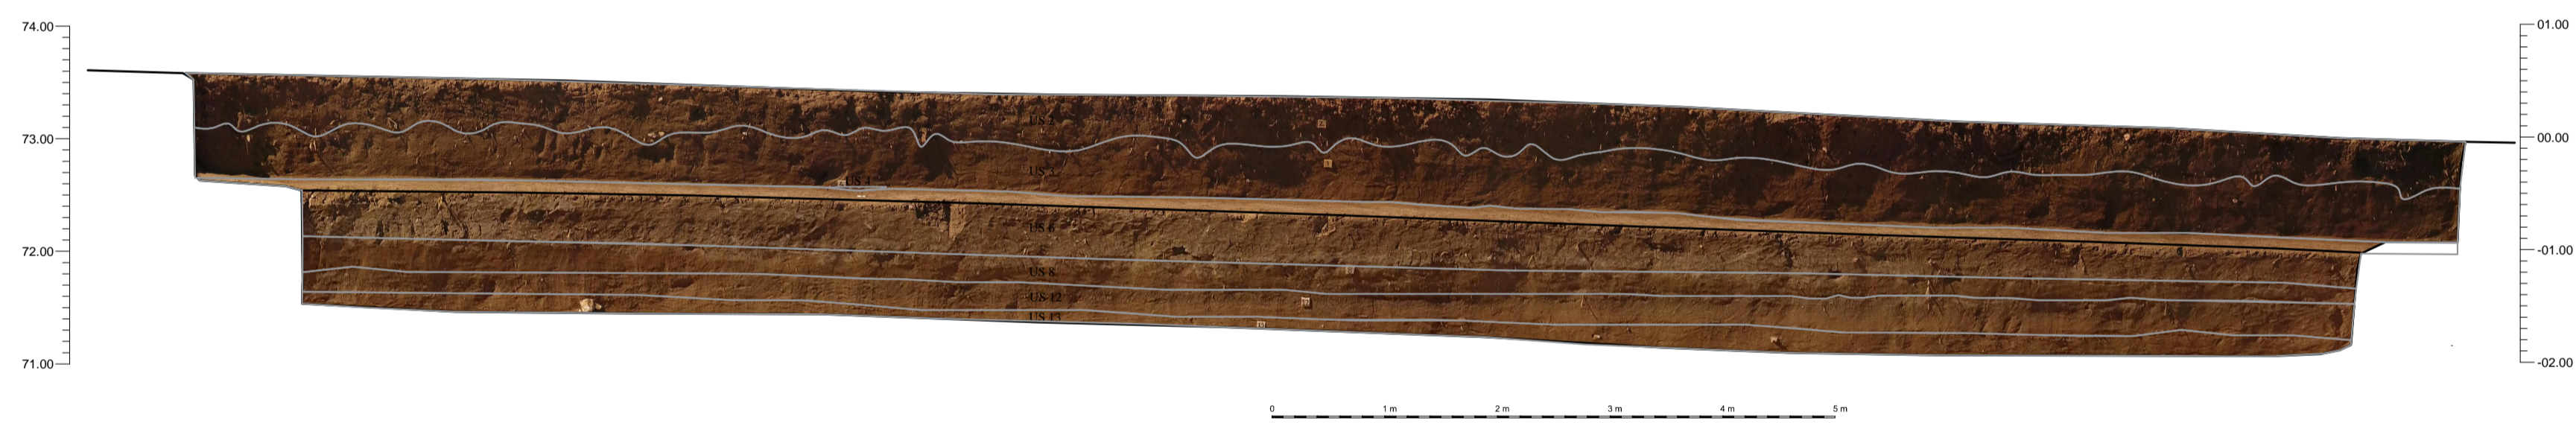

Nord

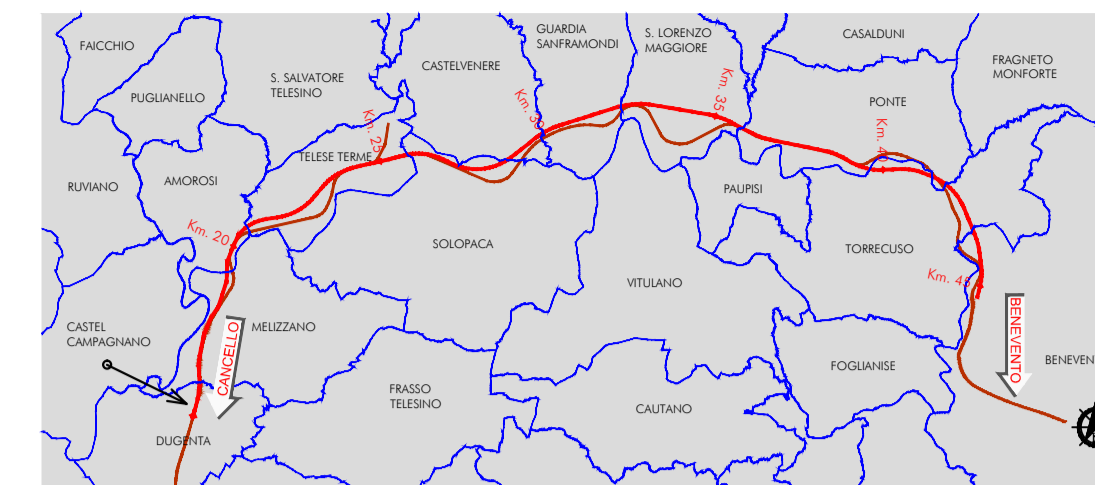

Ponte (Bn) Loc. Mass.a Piana. Foglio 13
Part. 9-10. Progressiva Km.38+920

COMMITTENTE:



PROGETTAZIONE:



DIREZIONE TECNICA
U.O. ARCHITETTURA, AMBIENTE E TERRITORIO

PROGETTO DEFINITIVO

ITINERARIO NAPOLI - BARI
RADDOPPIO TRATTA CANCELLO - BENEVENTO
II LOTTO FUNZIONALE FRASSO TELESINO - VITULANO
1° LOTTO FUNZIONALE FRASSO - TELESE
ESECUZIONE INDAGINI ARCHEOLOGICHE DI PRIMA FASE

Planimetria e sezione FV31

SCALA :

1:50

COMMESSA LOTTO FASE ENTE TIPO DOC. OPERA/DISCIPLINA PROGR. REV.

IF0H 02 D 22 PB AH0003 032 A

Revis.	Descrizione	Redatto	Data	Verificato	Data	Approvato	Data	Autorizzato	Data
A	Emissione Esecutiva	L. CINQUE L.M.RENDINA	09/2017	P. BARBINA V. DAMICO	09/2017		09/2017	A. MARTINO	09/2017

File:

n. Elab.: