


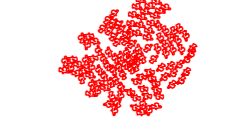

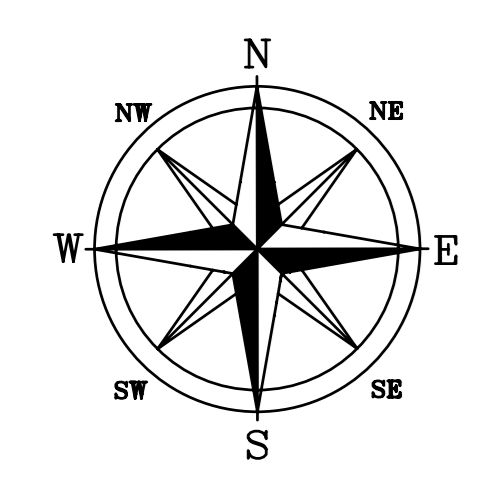
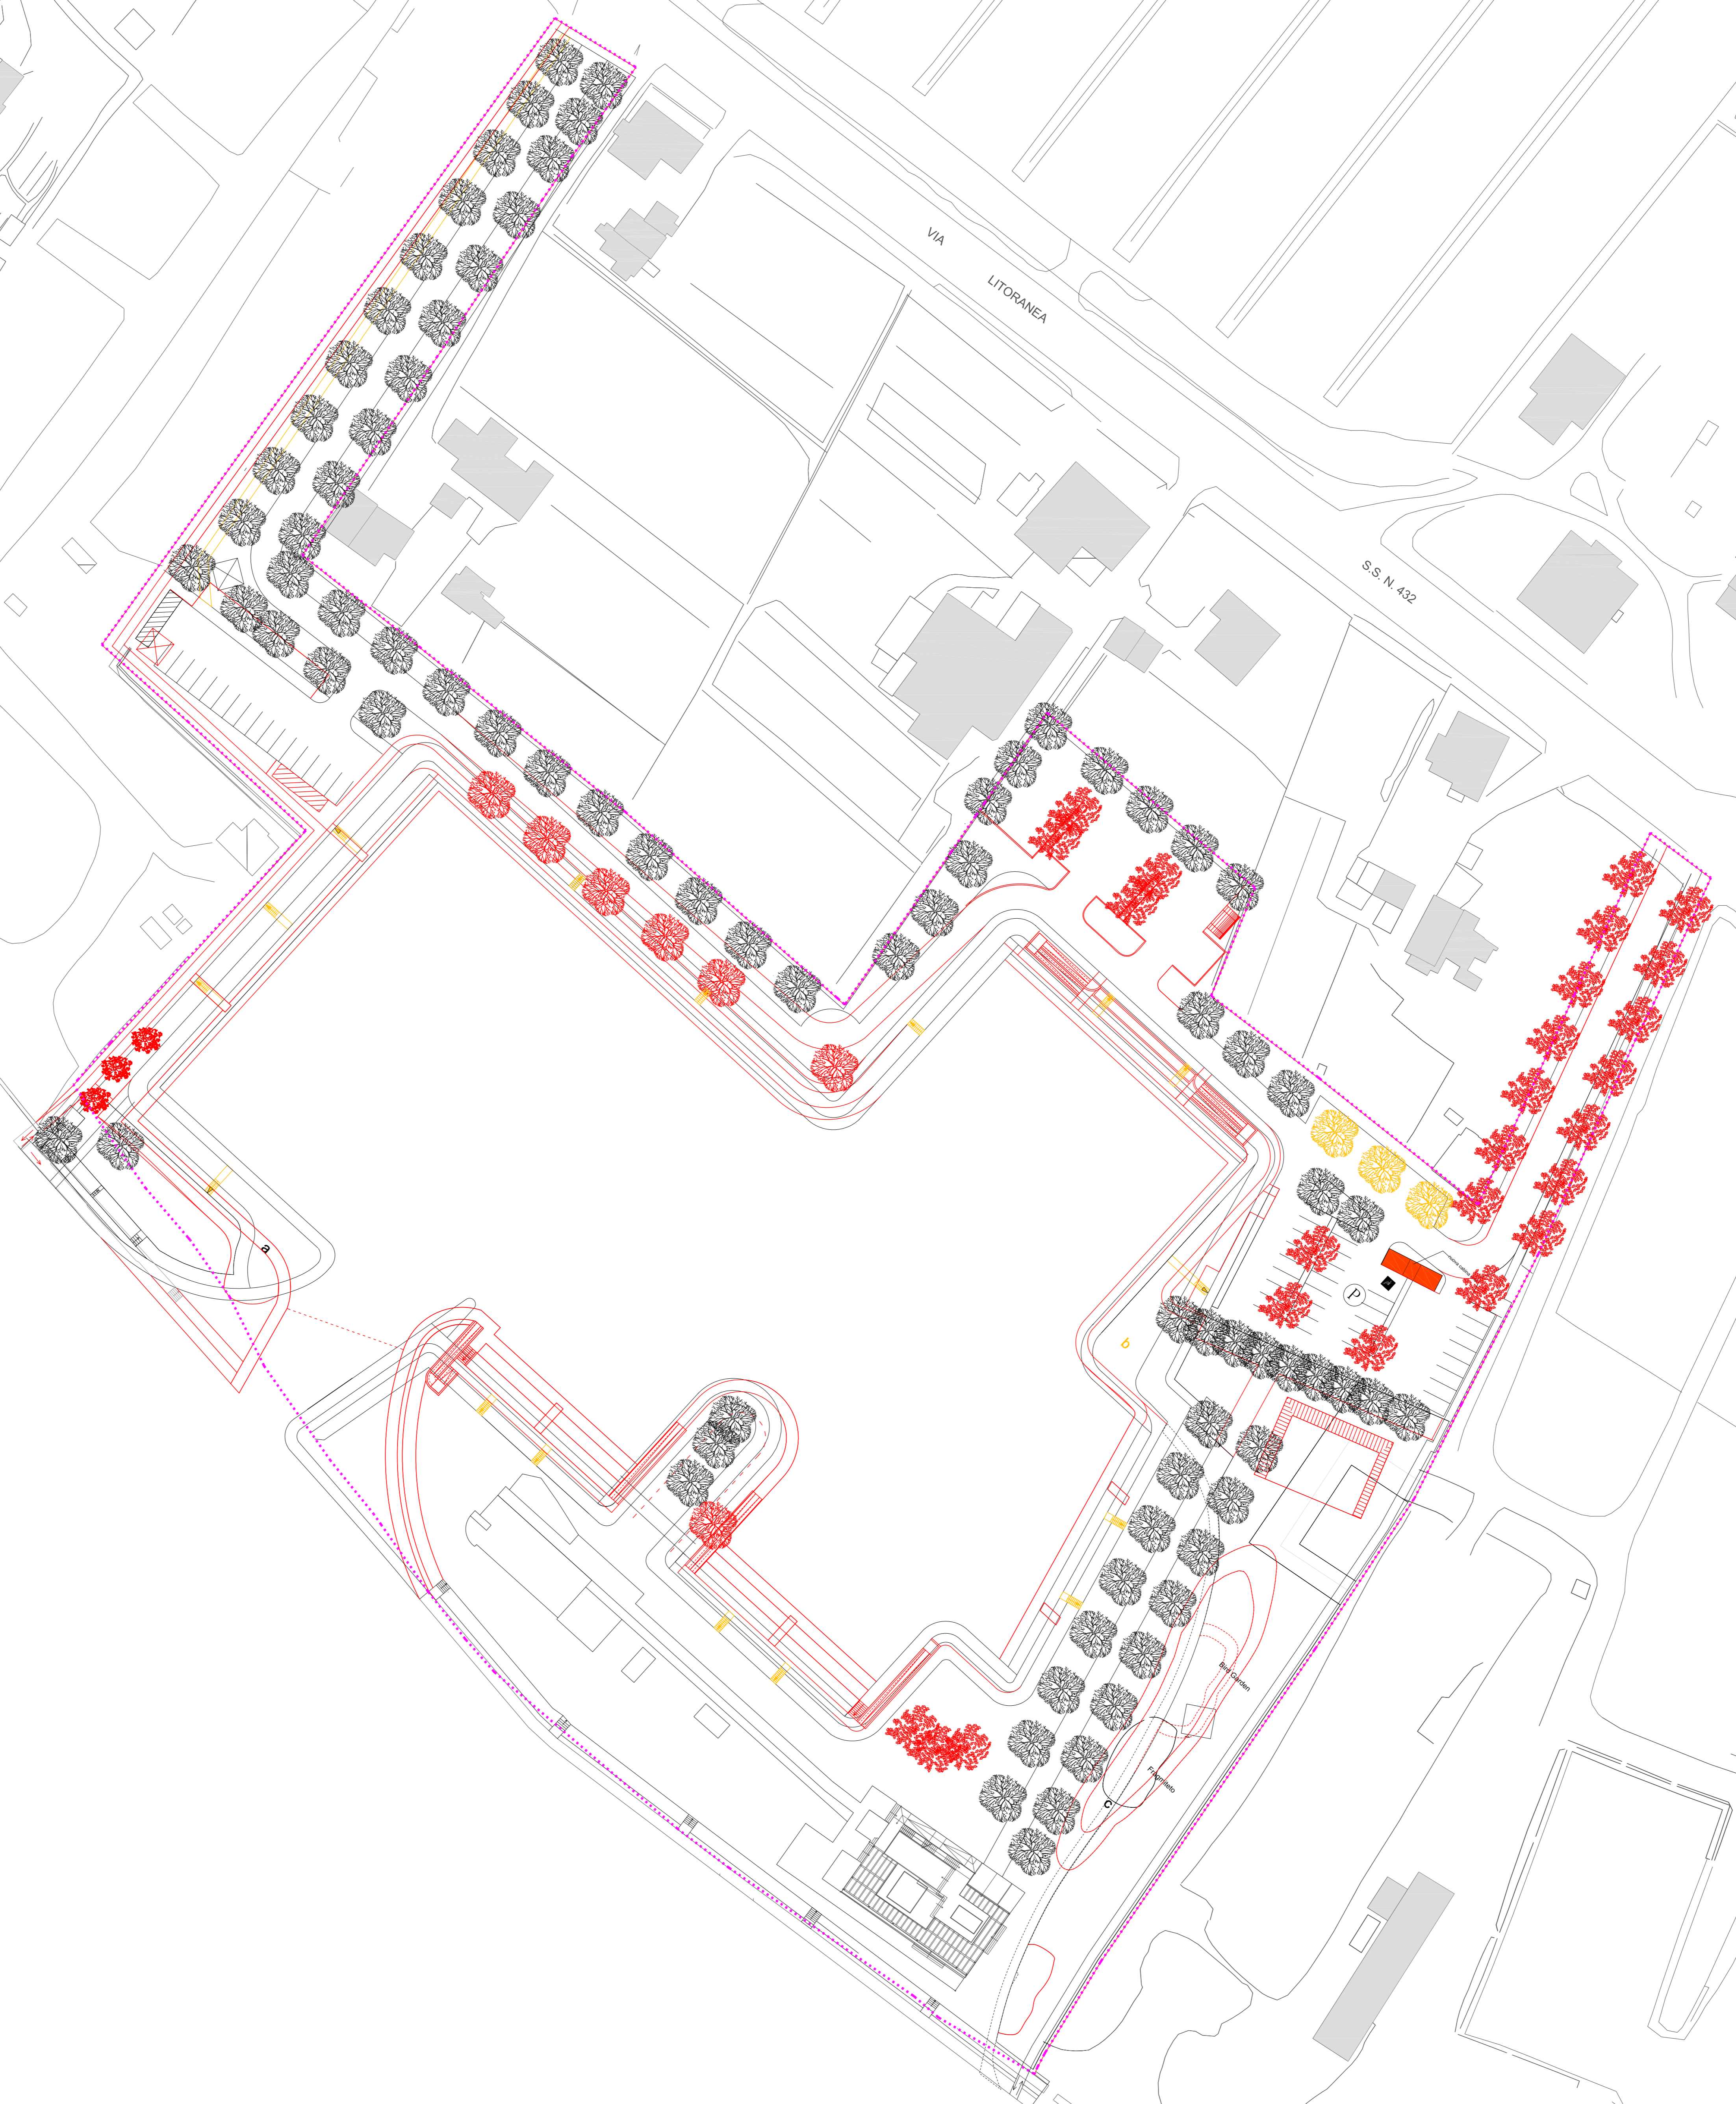


LEGENDA

MODIFICHE INTERVENUTE A SEGUITO DELLA VERIFICA DI ASSOGGETTABILITA' A VAS

-  Perimetro del Sub - distretto/ambito S.U.A
-  Modifiche profilo della darsena e riassetto urbanistico
-  Elementi eliminati
-  Nuove piantumazioni e/o conservazione di quelli esistenti
-  Alberi rimossi




COMUNE DI AMEGLIA
Provincia La Spezia

Strumento Urbanistico Attuativo
(ex L.r. 24/1987 e s.m.i.)

Progetto definitivo
Marina Azzurra Yachting



Proponente

 **Marina Azzurra Yachting s.r.l.**
Sede Legale: Via Litoranea, 14
19031 Ameglia (SP)
Iscrizione Reg. Imp. di La Spezia
Rea: Sp - 128169
Tel. +39.0187.64169
Fax. +39.0187.64960

Progettista
Ing. Andrea Benvenuti
HO
Studio tecnico - Hydrogeo

Aspetti idraulici
Ing. Andrea Benvenuti
Studio tecnico - Hydrogeo

Aspetti impiantistici
Ing. Andrea Benvenuti
Studio tecnico - Hydrogeo

Aspetti geologici
Geol. Pietro Curcio

Aspetti urbanistici e paesaggistici
Arch. Elisabetta Berti
Ing. Andrea Benvenuti
Studio tecnico - Hydrogeo

Aspetti ambientali
Valutazione Impatto Ambientale (VIA)
Ing. Carlo Grassi

data emissione	10/02/2017	Planimetria Stato sovrapposto con SUA adottato	TaV.09 scala 1:500
1			
2			