


Buongiorno, Sono Adriano De Angelis

titolare di una azienda agricola dedicata alla produzione di ortaggi e allevamento di circa 45 capi di bovini di razza Marchigiana, essendo proprietario delle seguenti particelle n° 94,183,2,182,12,181,21,26 e 27 del foglio 8 coinvolte nel nuovo tracciato del metanodotto tratto Recanati-San Benedetto Tr. tavola n°16, espongo la mia richiesta di poter traslare il tracciato al massimo di una decina di metri verso EST, per salvaguardare la sorgente con l'annesso laghetto nonché la superficiale falda acquifera, presente nella particella 94 angolo nord indicata nei vari allegati con la lettera "C". Premetto che detta sorgente+laghetto+falda di circa 40litri/minuto non è stata mai indicata sulla cartina del tracciato, ed è vitale per l'esistenza stessa della mia azienda fornendo l'acqua per l'irrigazione dei cereali+foraggi, alimenti base del mio bestiame nonché per la produzione di ortaggi, quindi, l'eventuale estinzione della possibilità di attingere acqua, in concomitanza del periodo di attuale siccità, sarebbe come condannare a morte la mia attività. Traslare quel tratto di tracciato verso EST, precisando che il tutto avverrebbe sulla mia proprietà, creerebbe un allineamento con la richiesta del proprietario vicino -parte nord- Sig. Lucio Mignini ma anche la cancellazione della semicurva sulla mia particella 181 lettera "B" dove sicuramente verranno allocate le paline gialle e rosse di indicazione del tracciato della condotta. Per la mia particella 26, lettera "A" vista la forte erosione della sommità della collina con le solite arature annuali, avvicinando la condotta di qualche paio di metri al confine lato nord sarebbe in uno stato di esistenza più sicuro e meno impattante. Capisco perfettamente che, con i vari numeri di particelle, mappe e foto, il tutto può dare l'impressione di un certa complessità per cui chiedo vivamente un sopralluogo con i vostri tecnici per esporre sul posto le mie esigenze, sempre nel forte rispetto per questa grande opera di interesse pubblico. Avendo la sensazione, per la mia azienda, di un futuro poco roseo, vorrei spendere due parole per tutti gli animaletti selvatici di questa zona che vedono la sopracitata sorgente+stagno come l'unico punto di ristoro, infatti durante il periodo estivo c'è un continuo via-vai di caprioli, volpi, istrici, tassi, cinghiali e uccelli acquatici, ecc. L'eventuale cancellazione, anche accidentale, dovuto al fondo ghiaioso di questo piccolo angolo incantato, con i necessari lavori di scavo, sarebbe un grandissimo peccato ma, avremo in cambio l'amara consolazione di aver lasciato come ringraziamento a tutti gli antenati vissuti con questa sorgente e a tutta la fauna di questo territorio, un semplice punto terrestre danneggiato e sterile, individuabile non per la sua bellezza ma per dei semplici numeri quali: latitudine 43°03'18"N longitudine 13°49'45"E altezza 126 metri. Nell'attesa Distinti Saluti ADRIANO DE ANGELIS

== Richiesta di Variazione (MIGNIVI-DE ANULLIS)

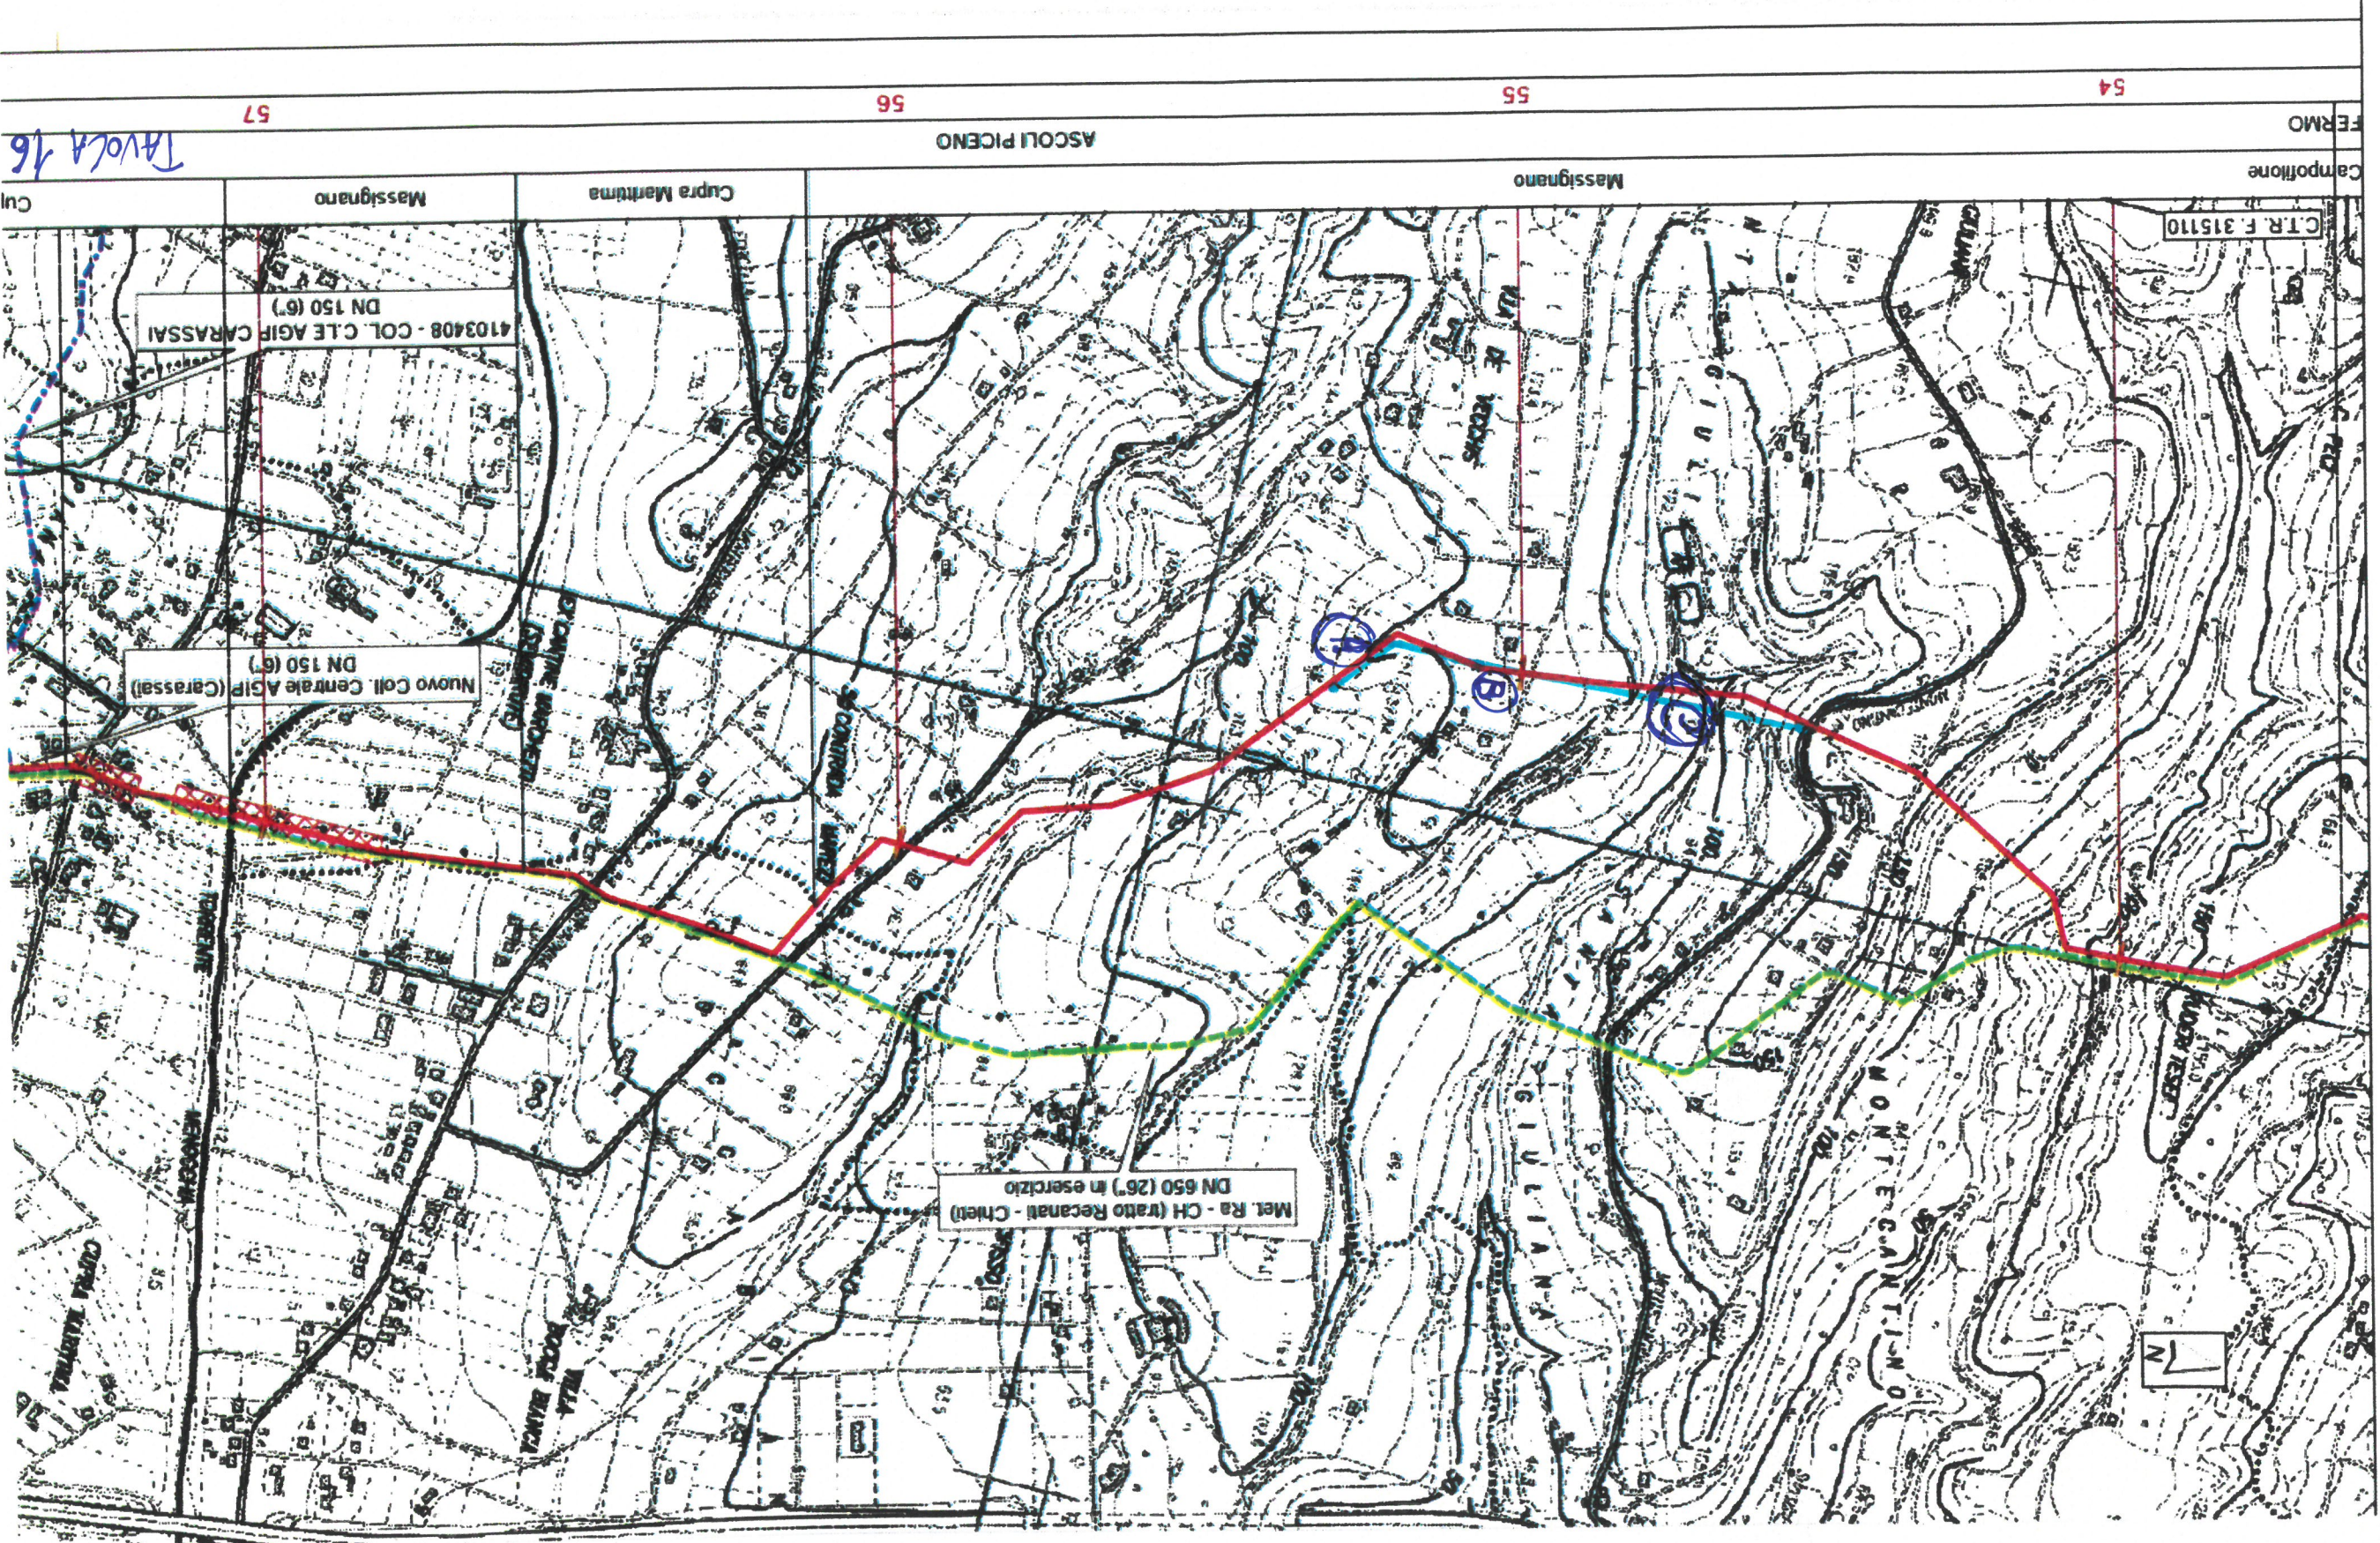

FERMO
Campofiore
C.T.R. F. 315110
Massignano
ASCOLI PICENO
57
56
55
54

NORD



E=76500

N=-4700

SUD

